



公共ます自費設置工事 括弧書きは計画値

計画 出来形 平面図

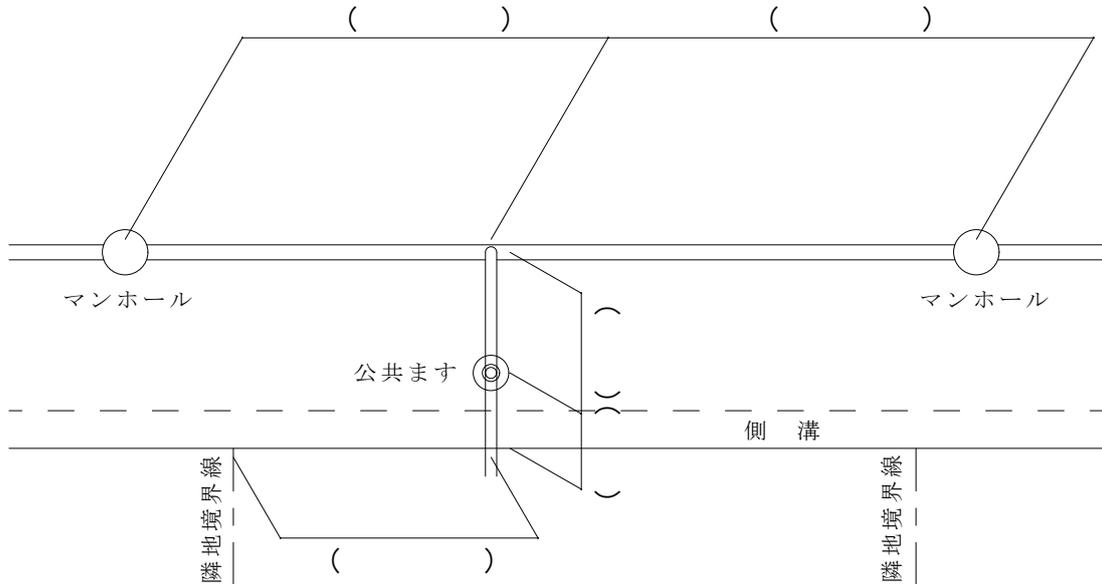

計画 出来形 断面構造図

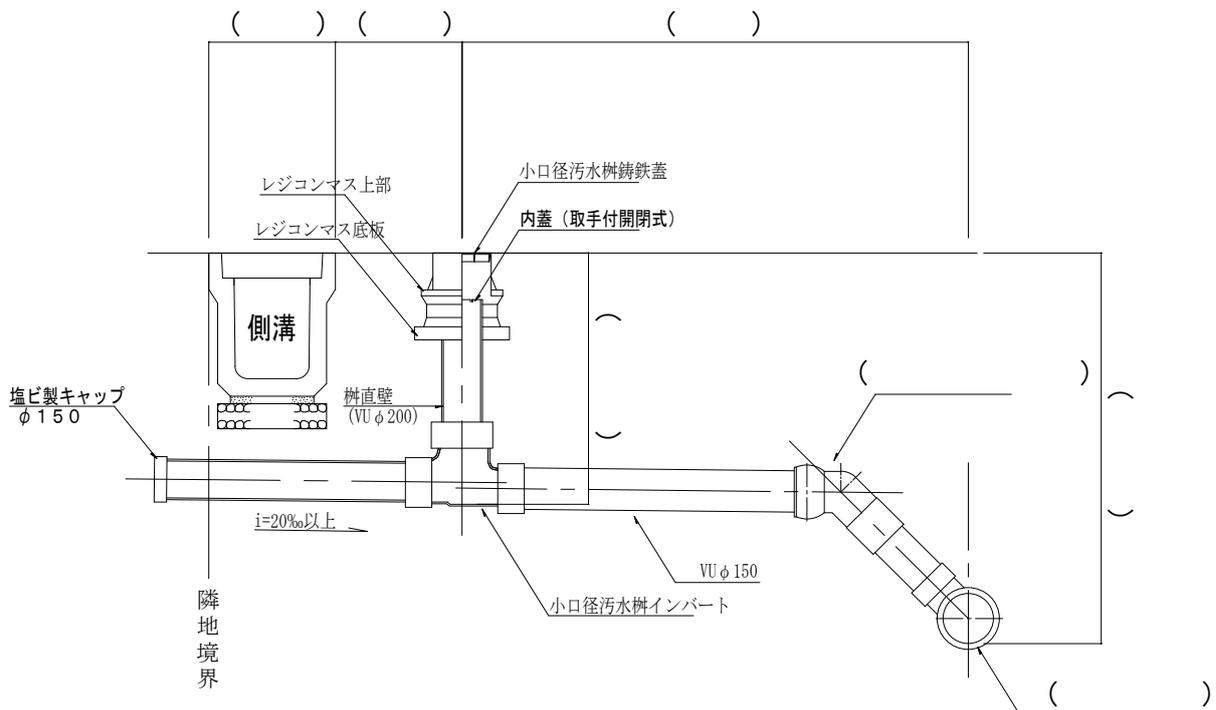

※ 本管土被り1.4m以上の場合、管頂接合・90°エルブ継手を使用すること