




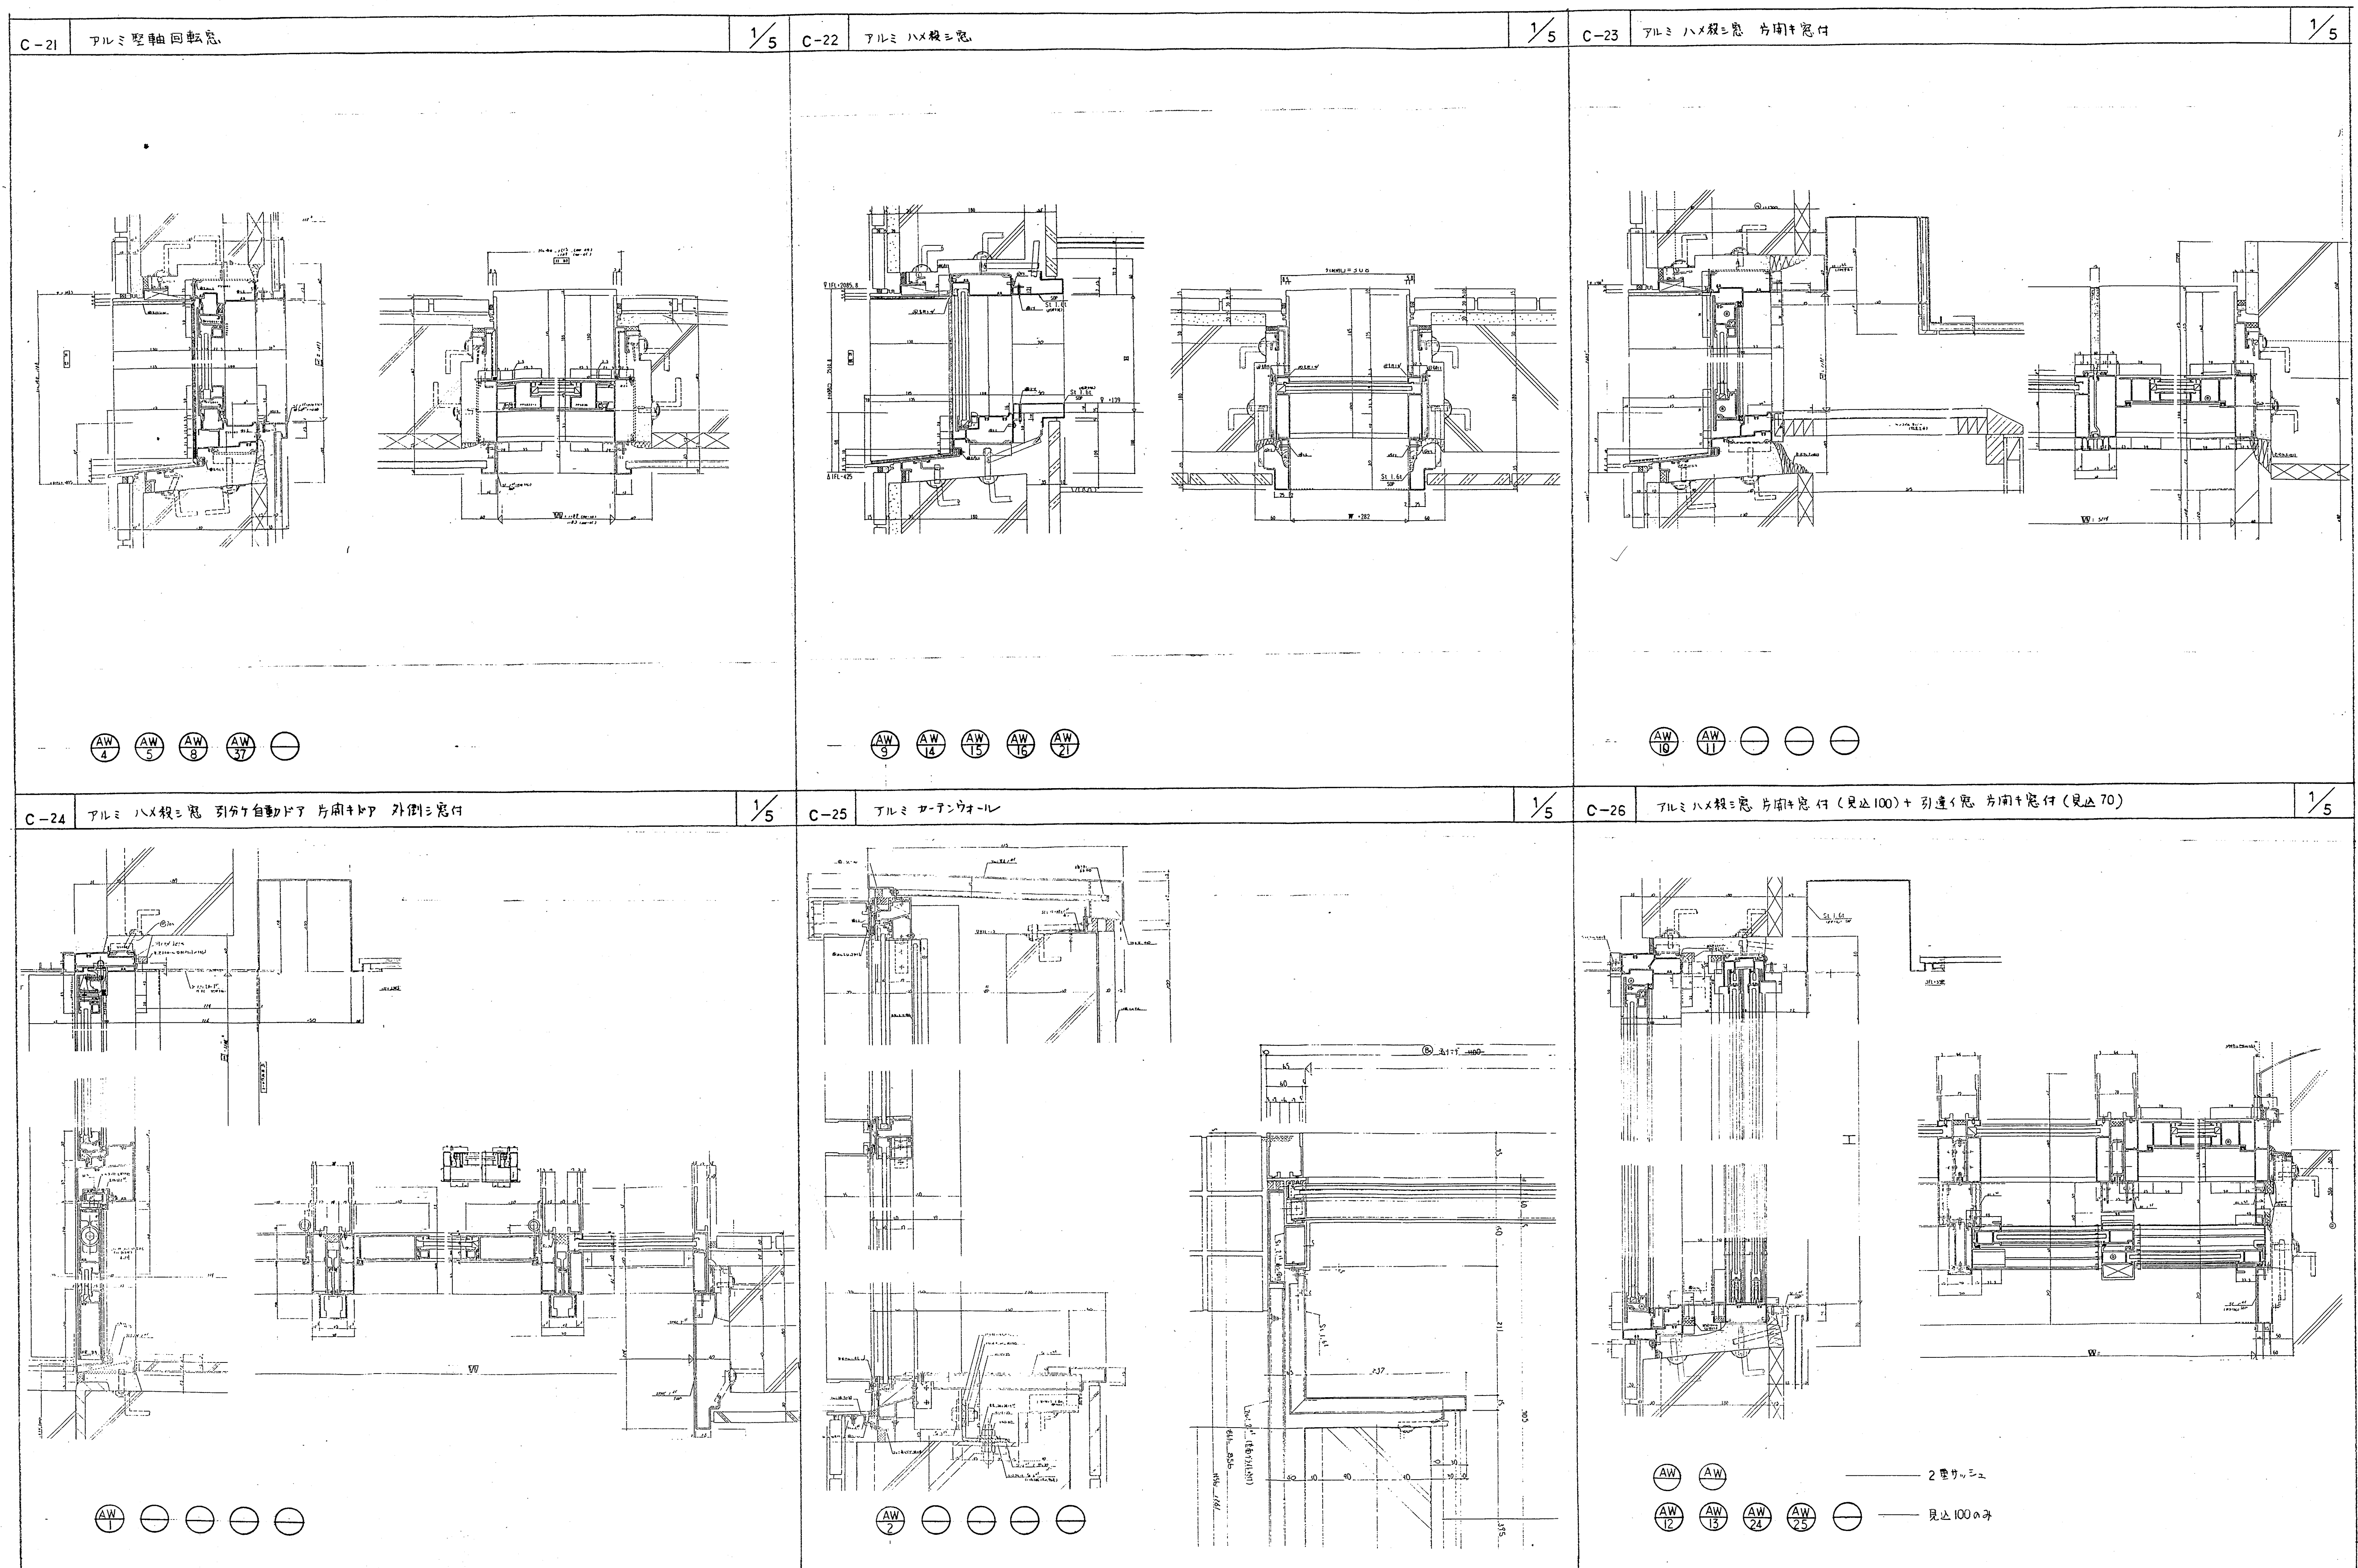
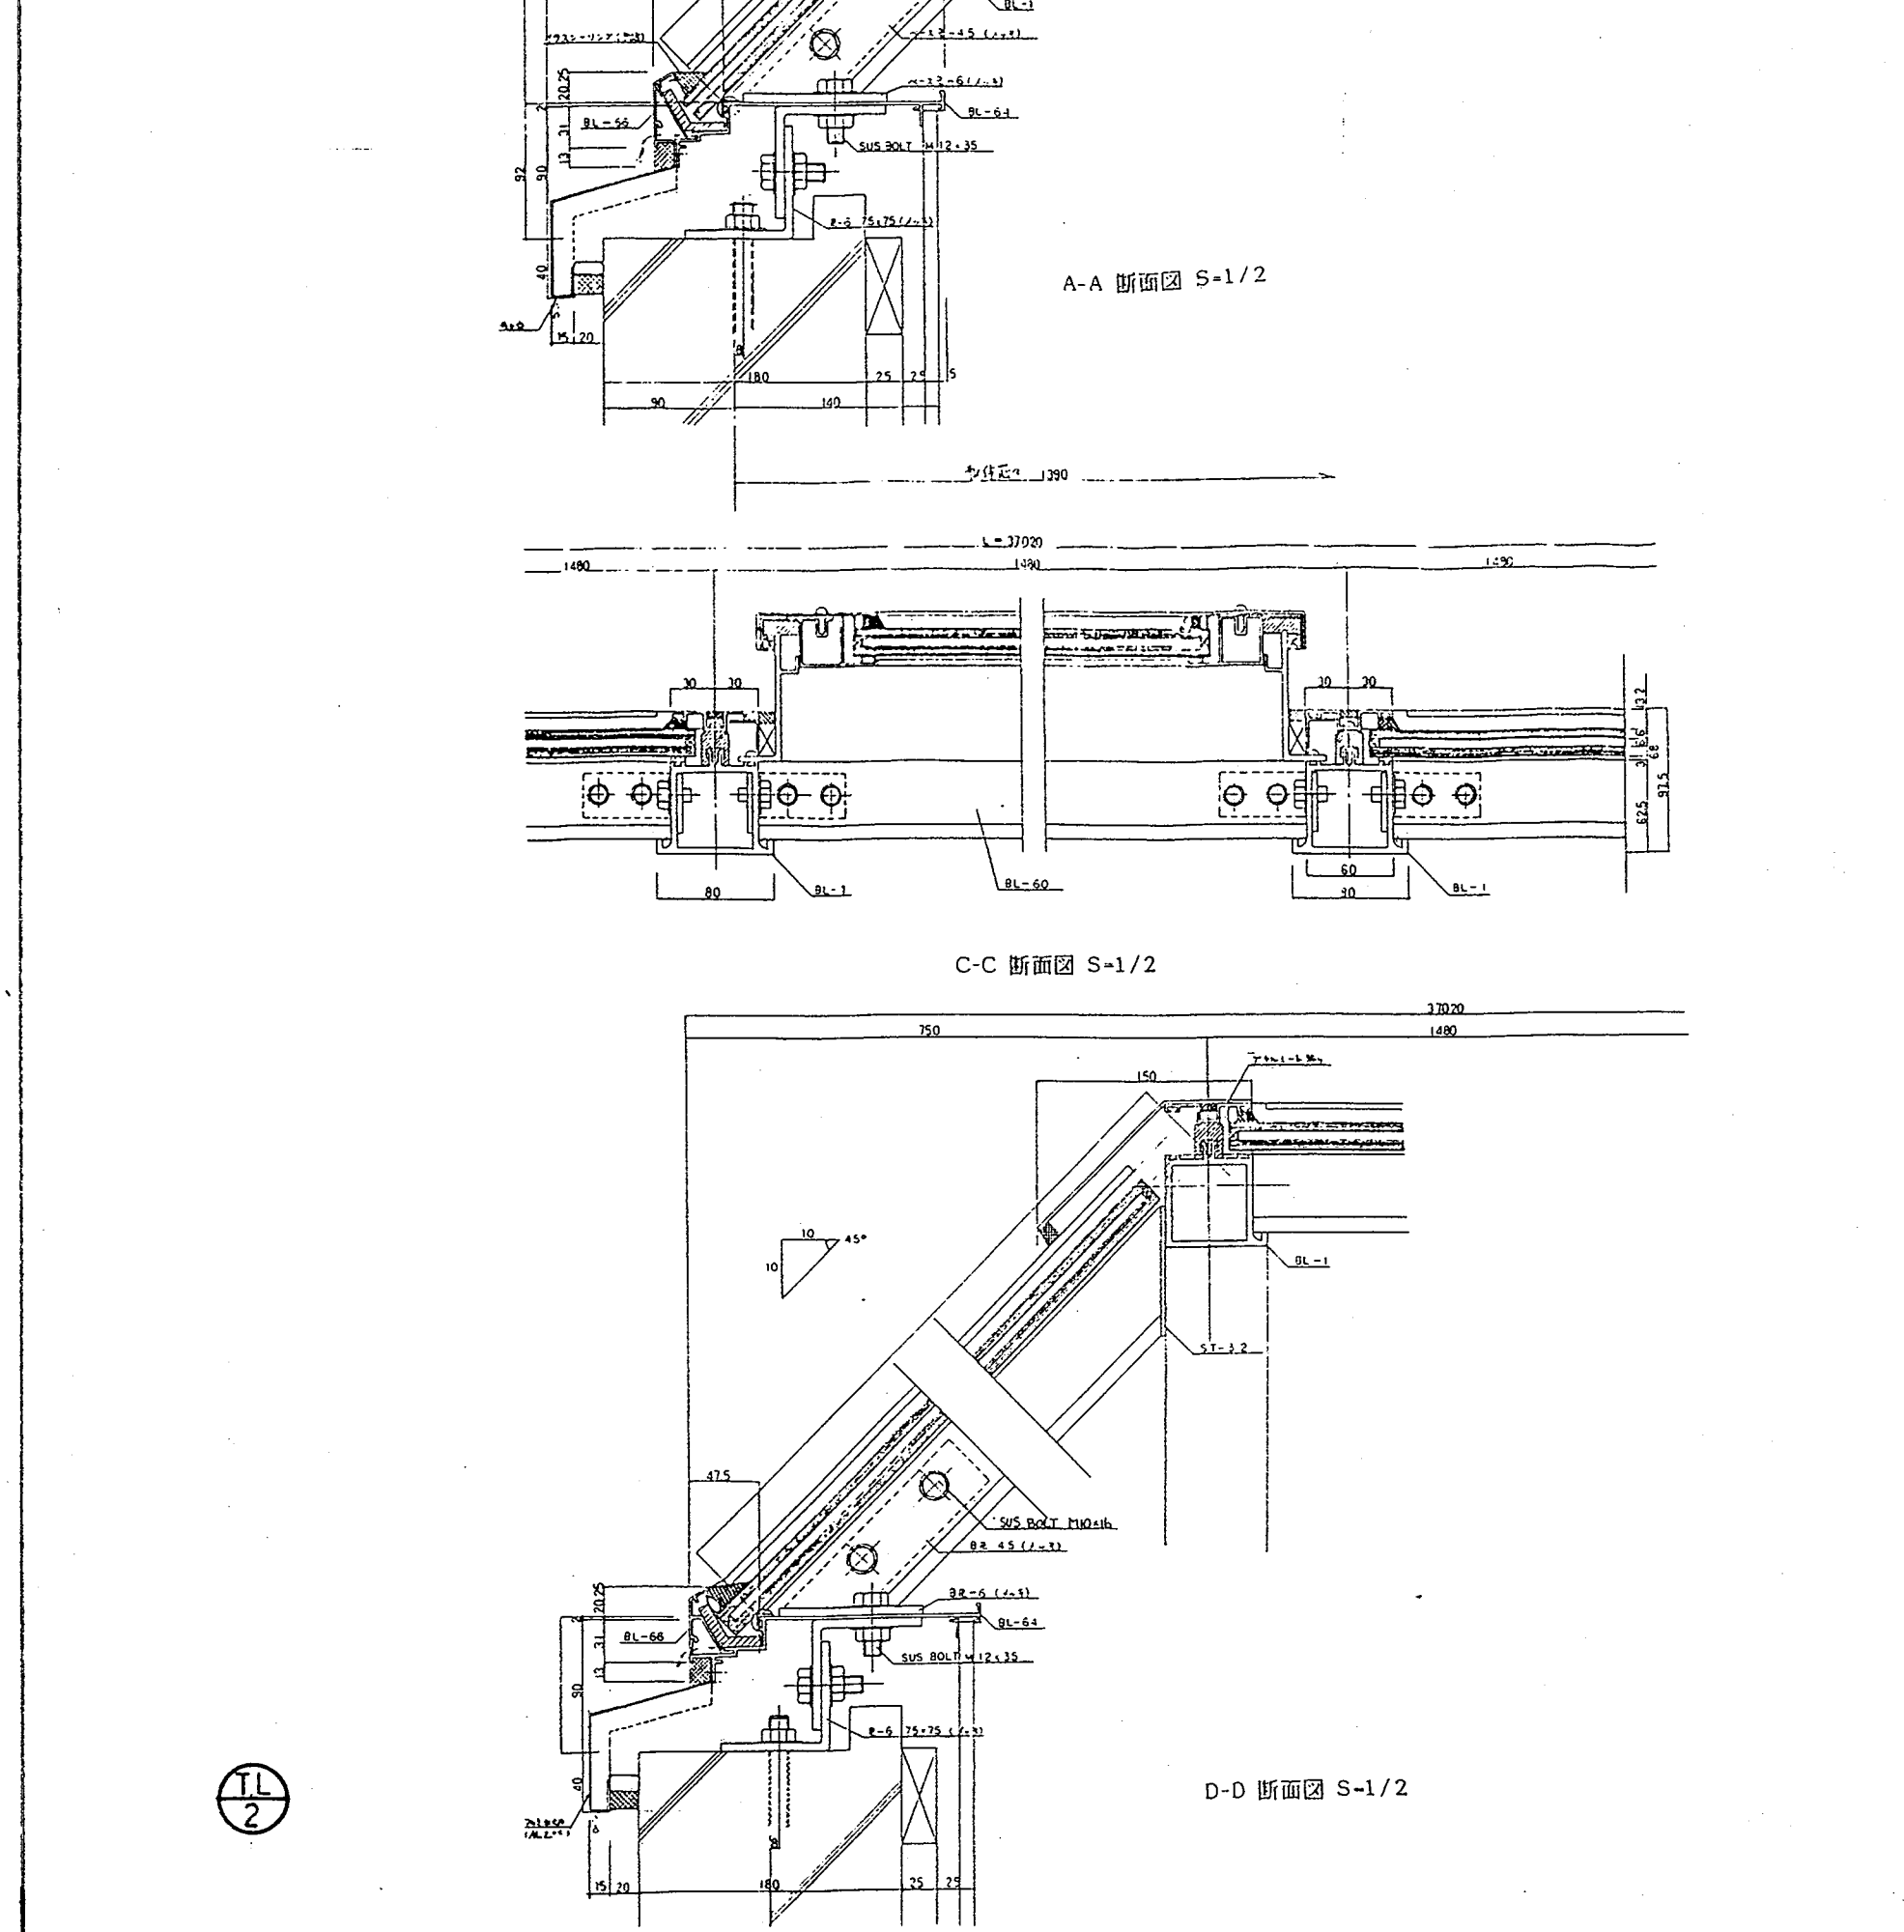
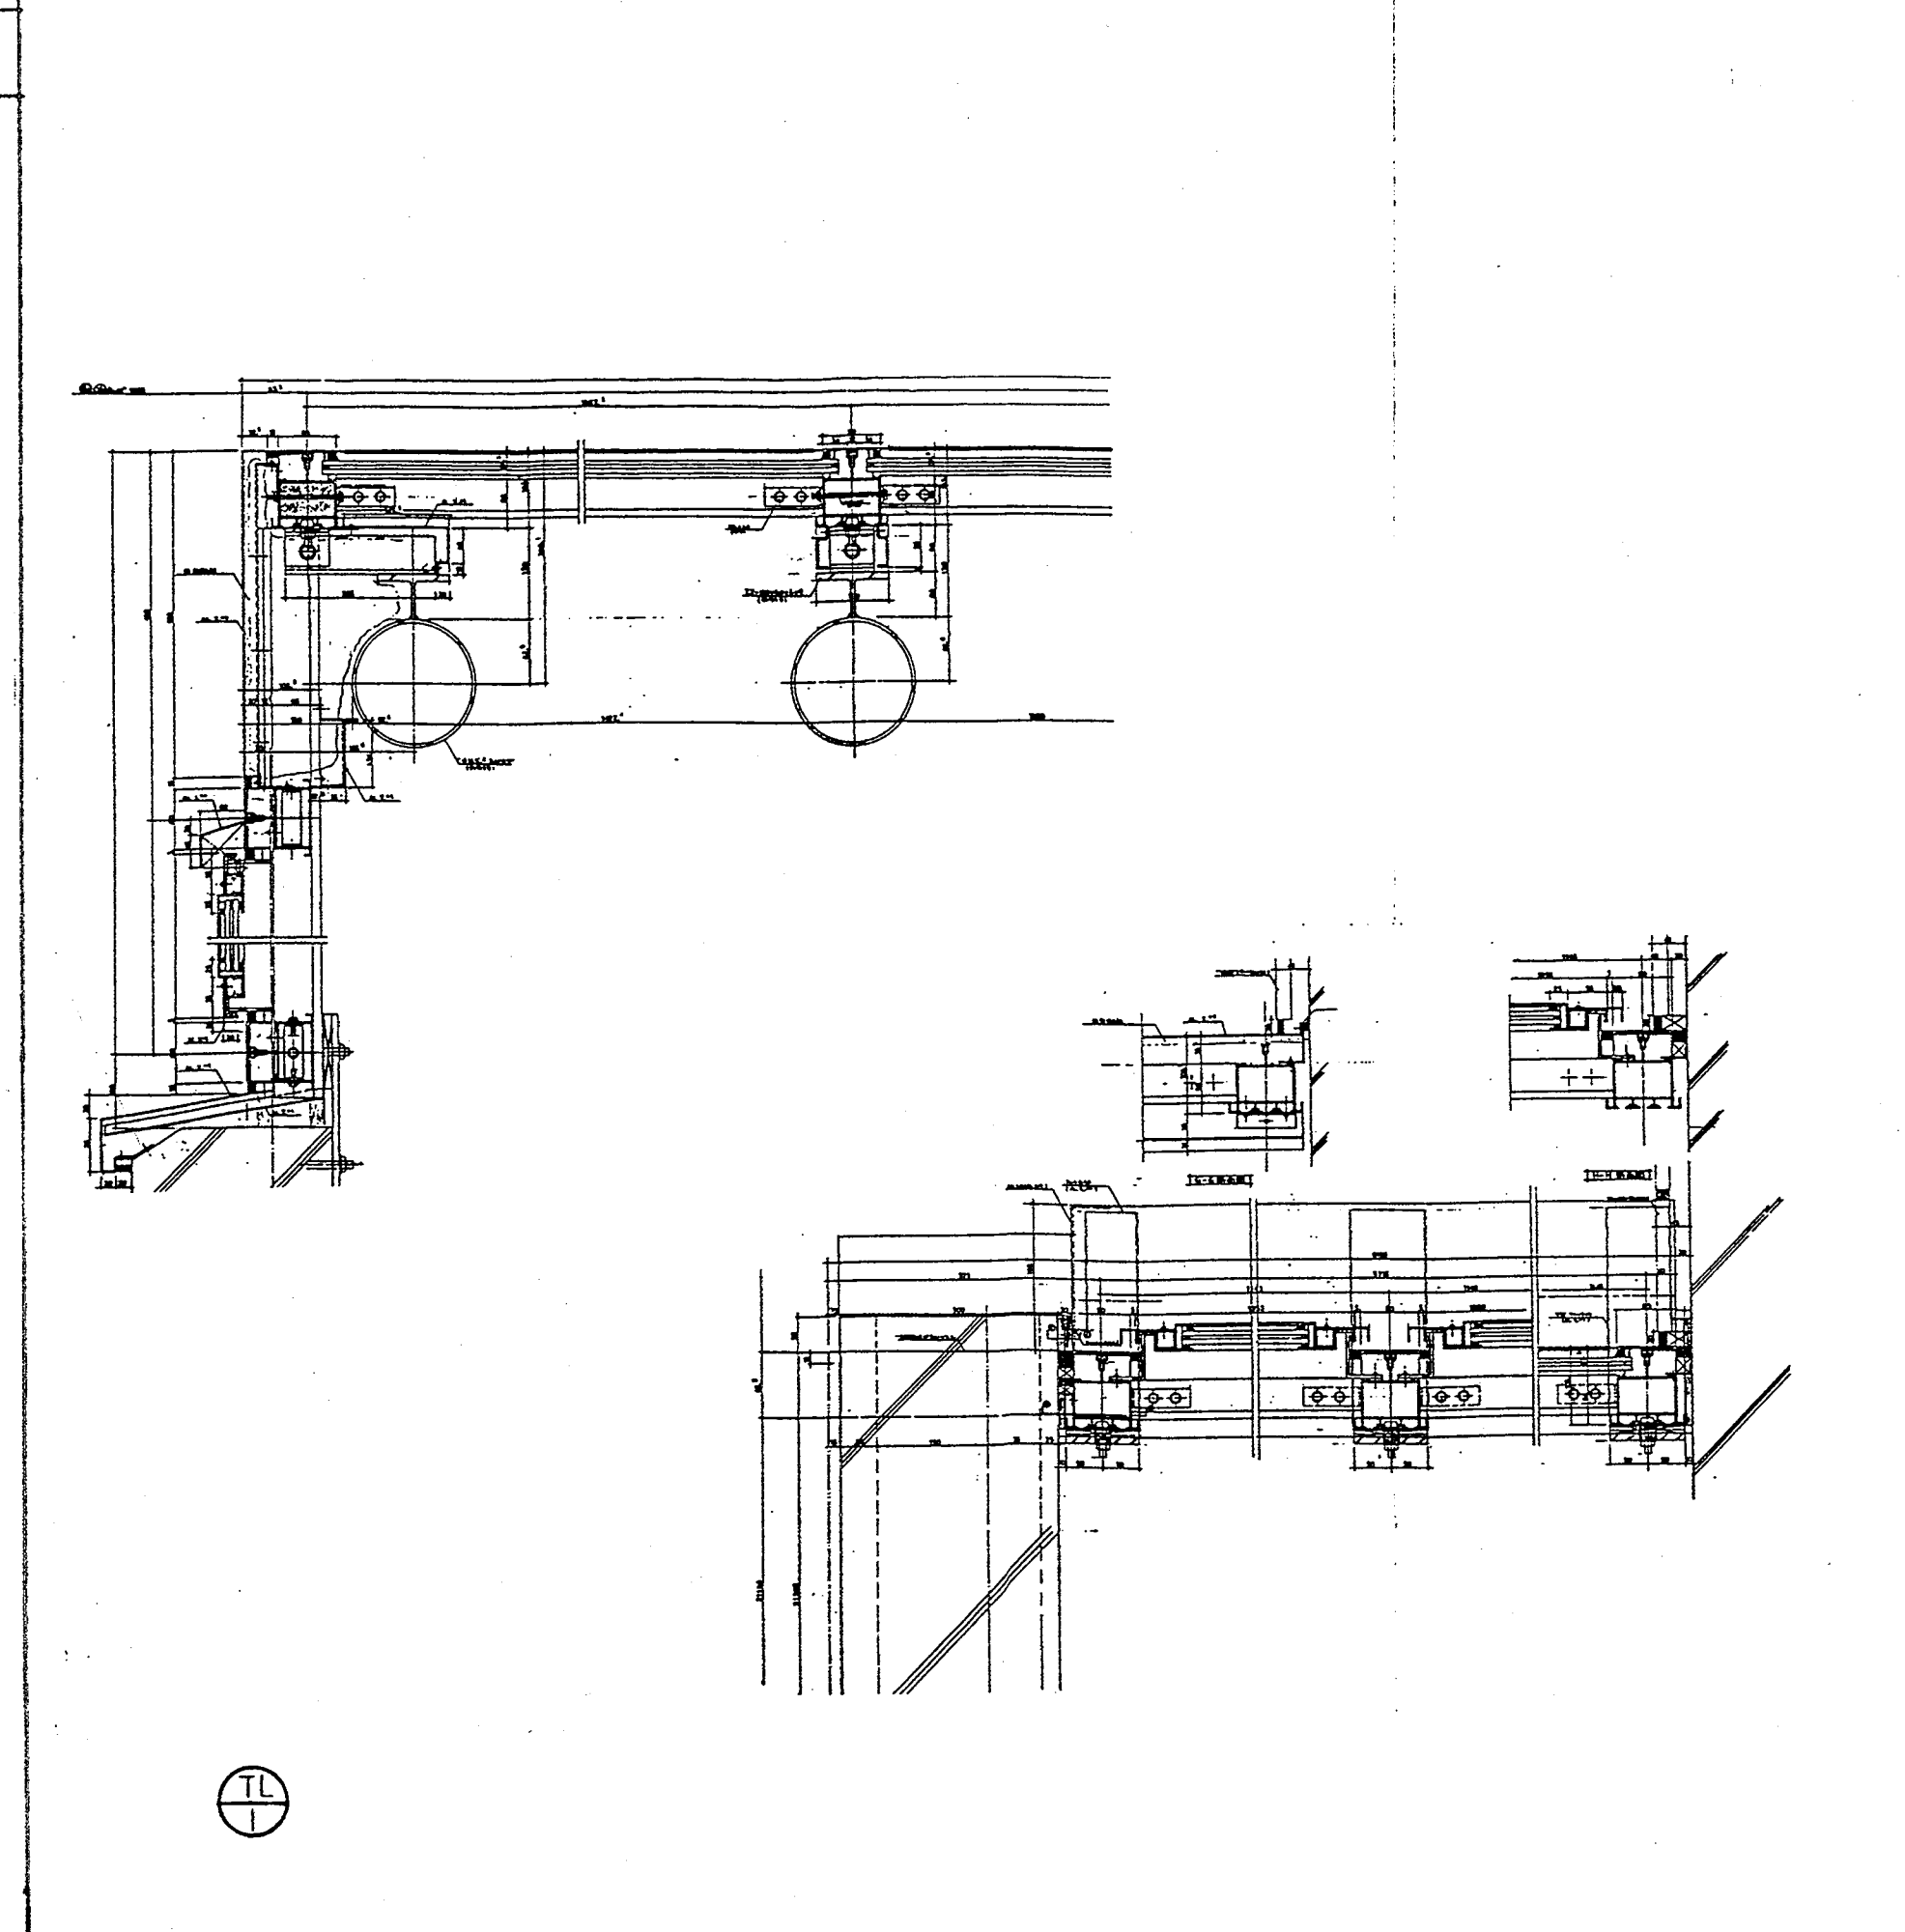
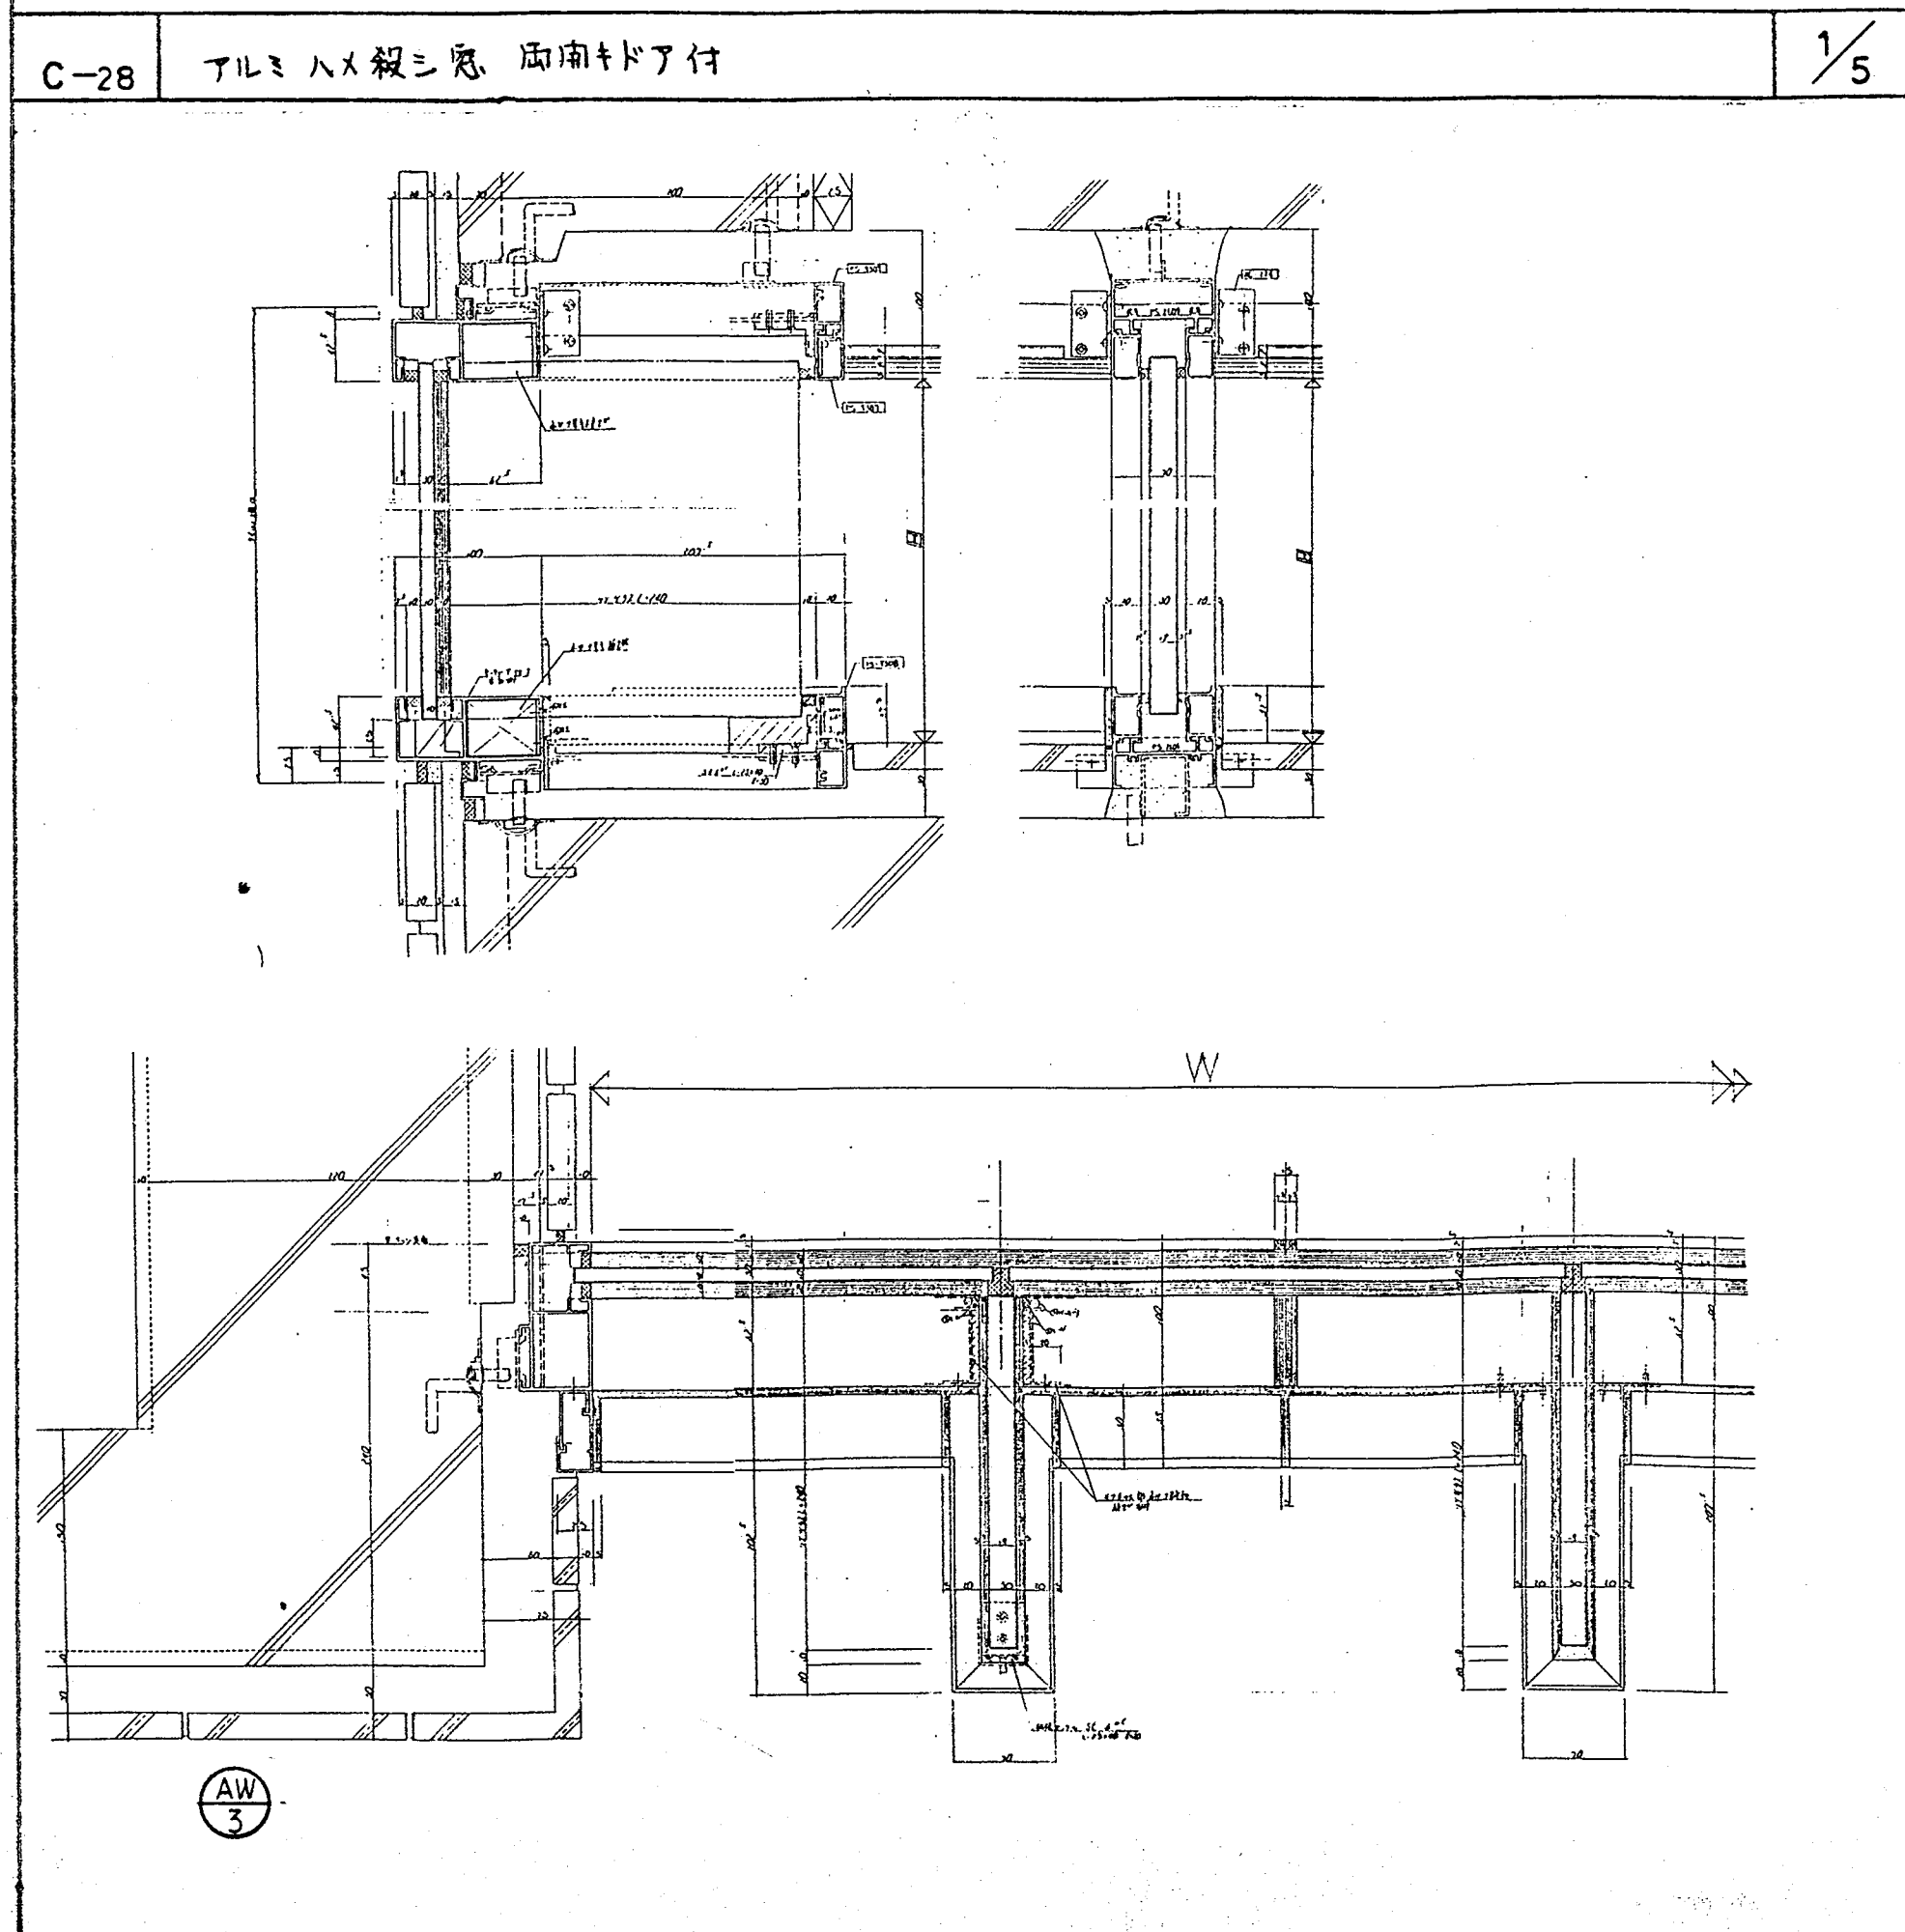
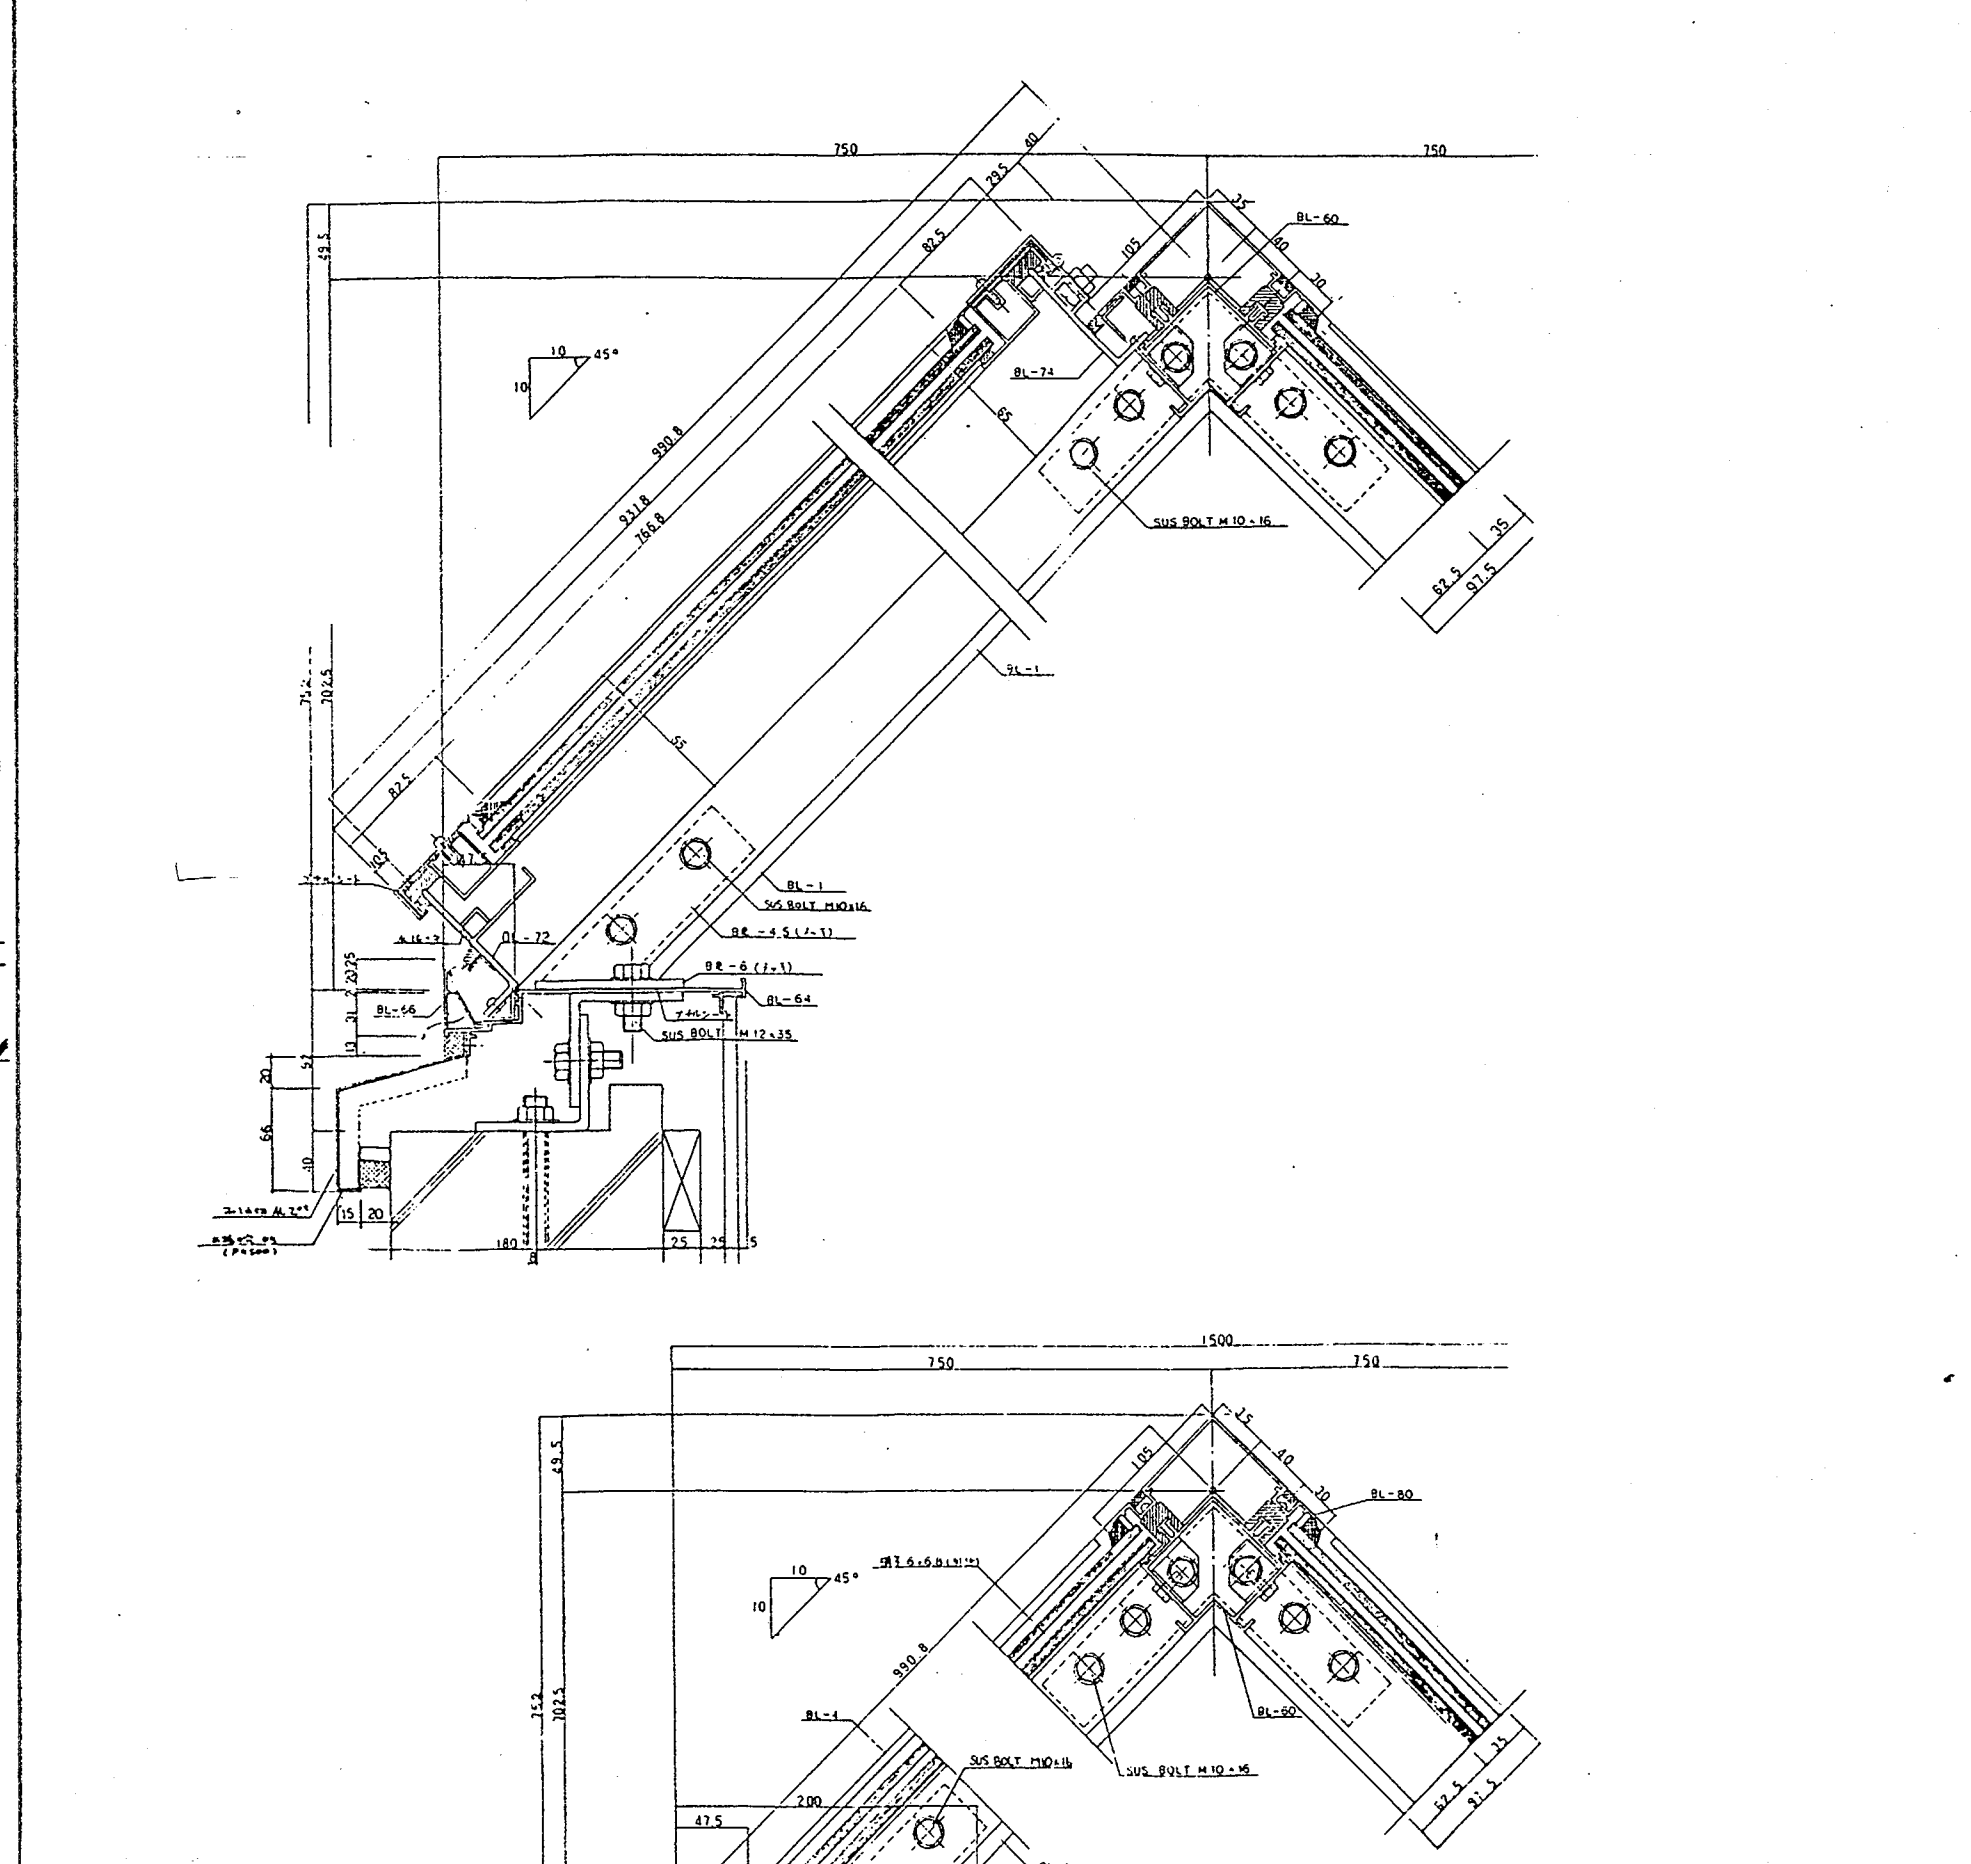


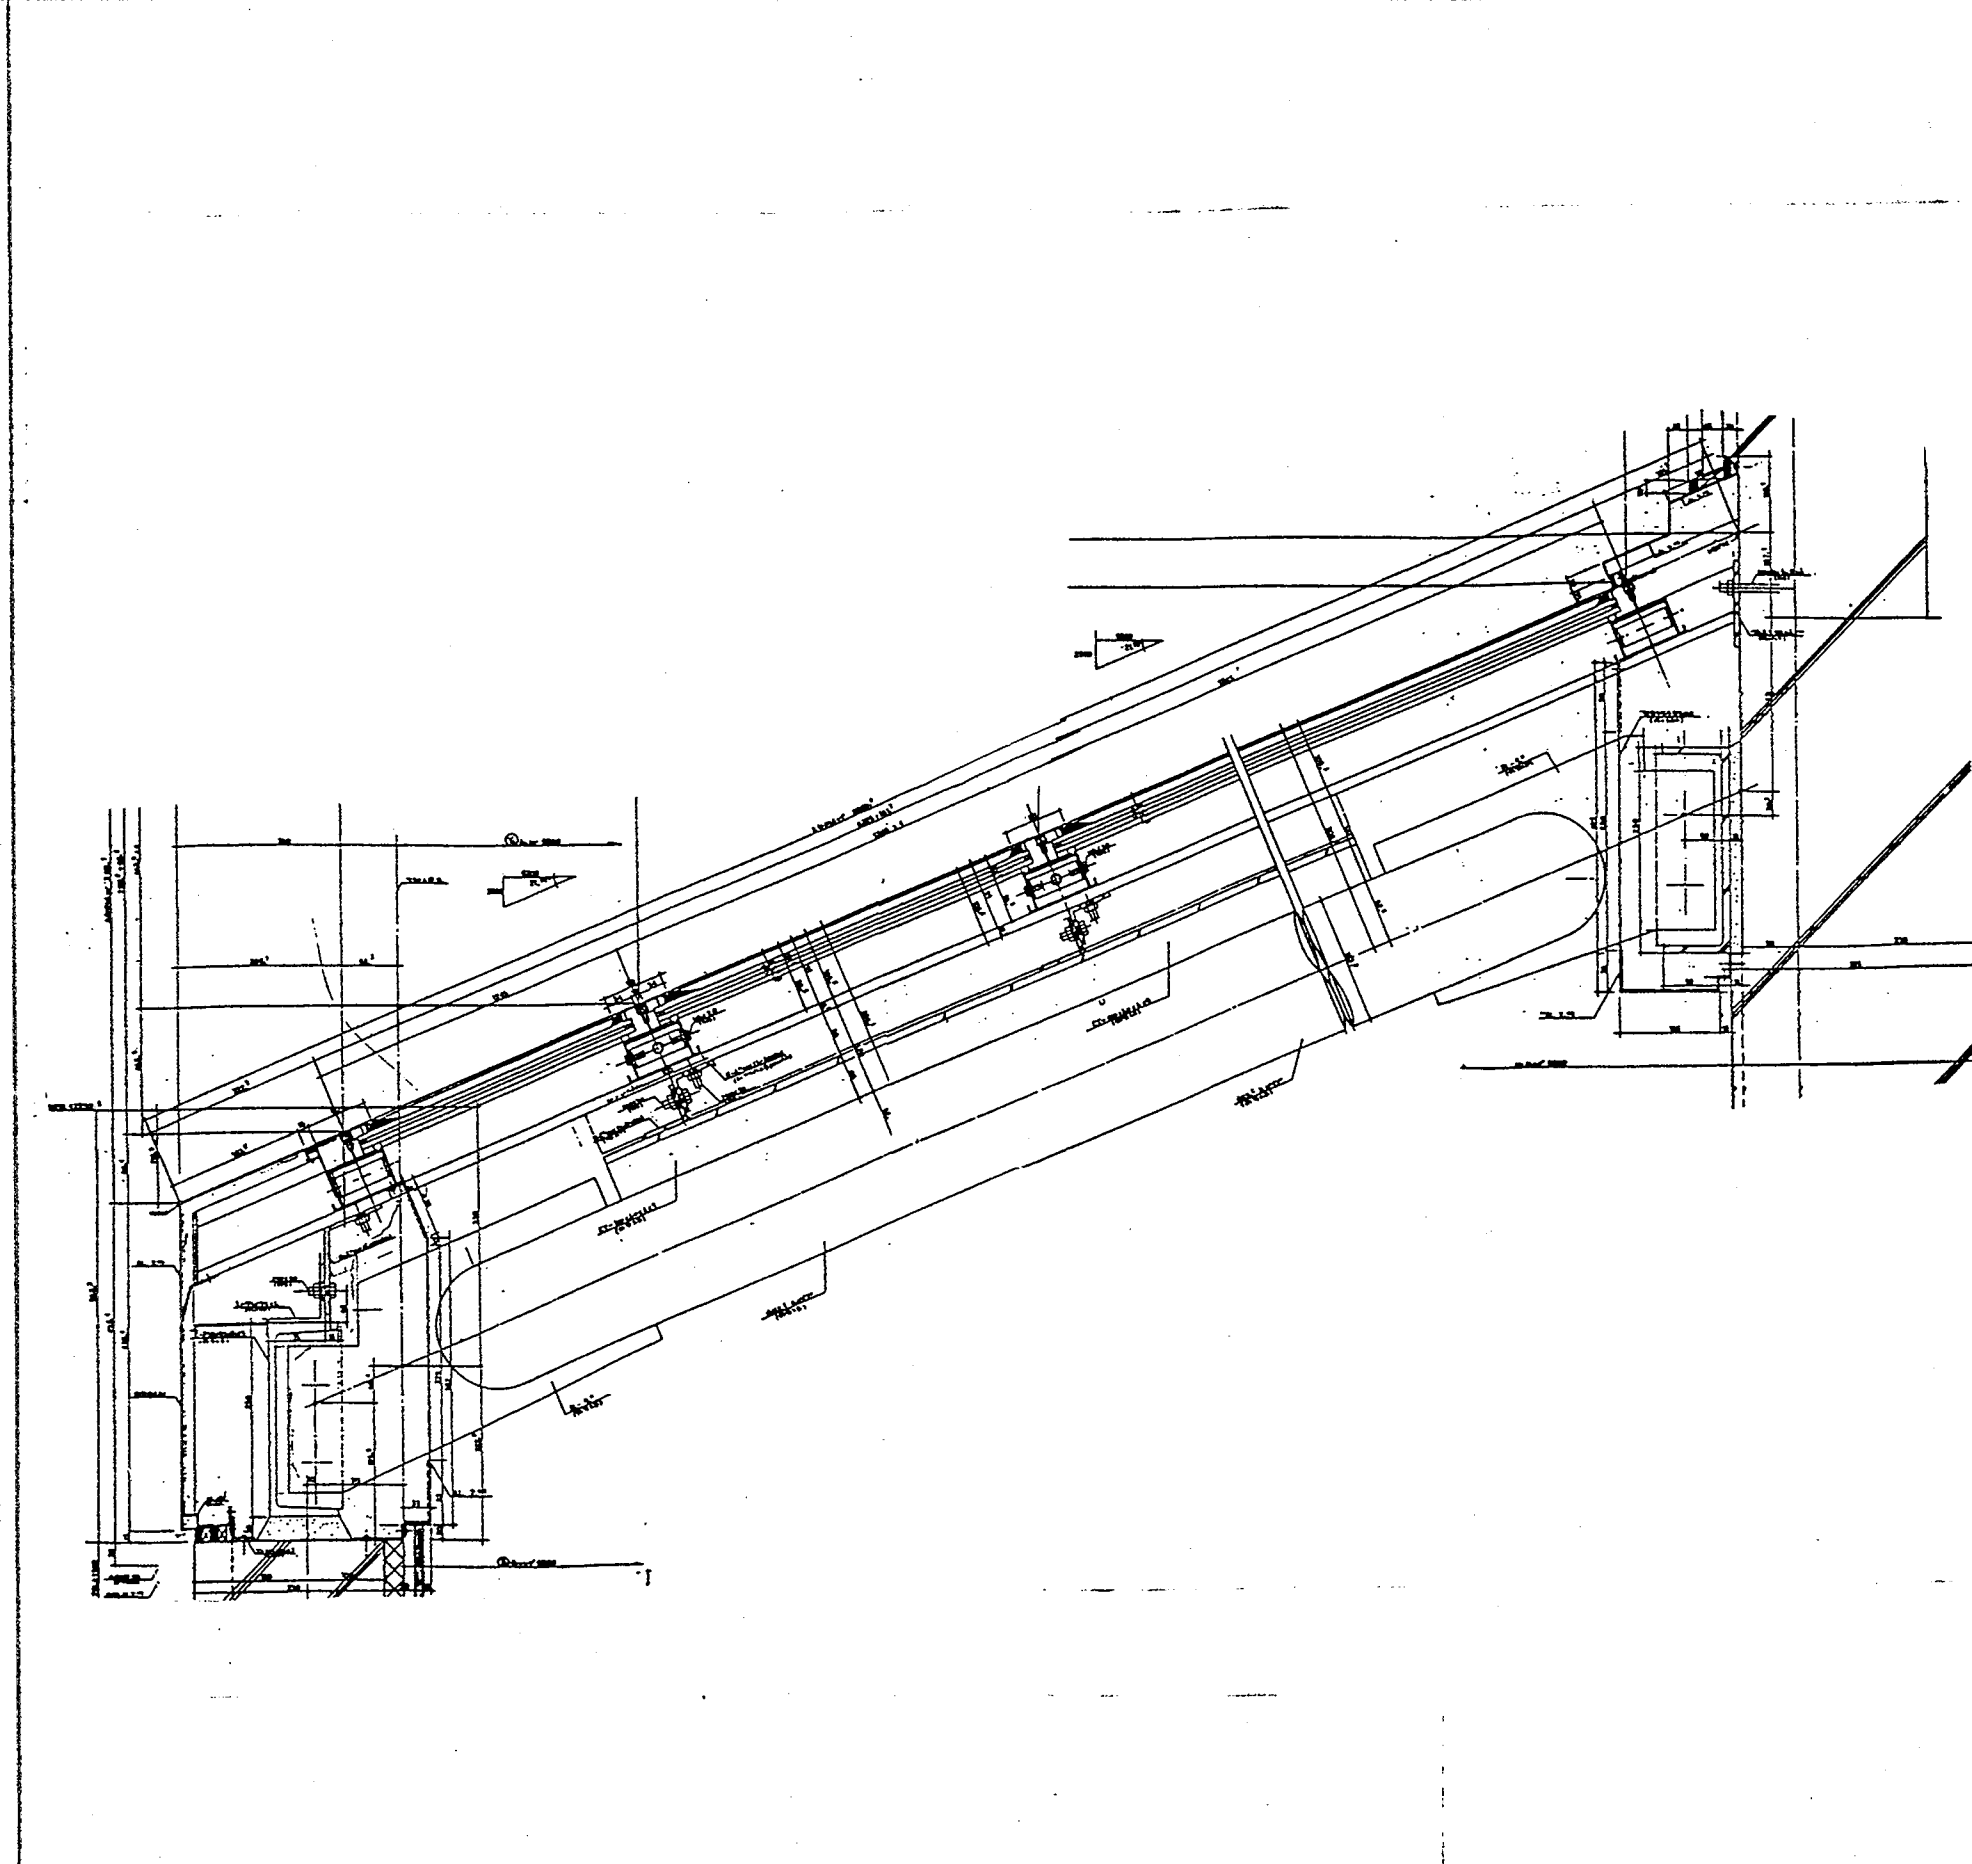



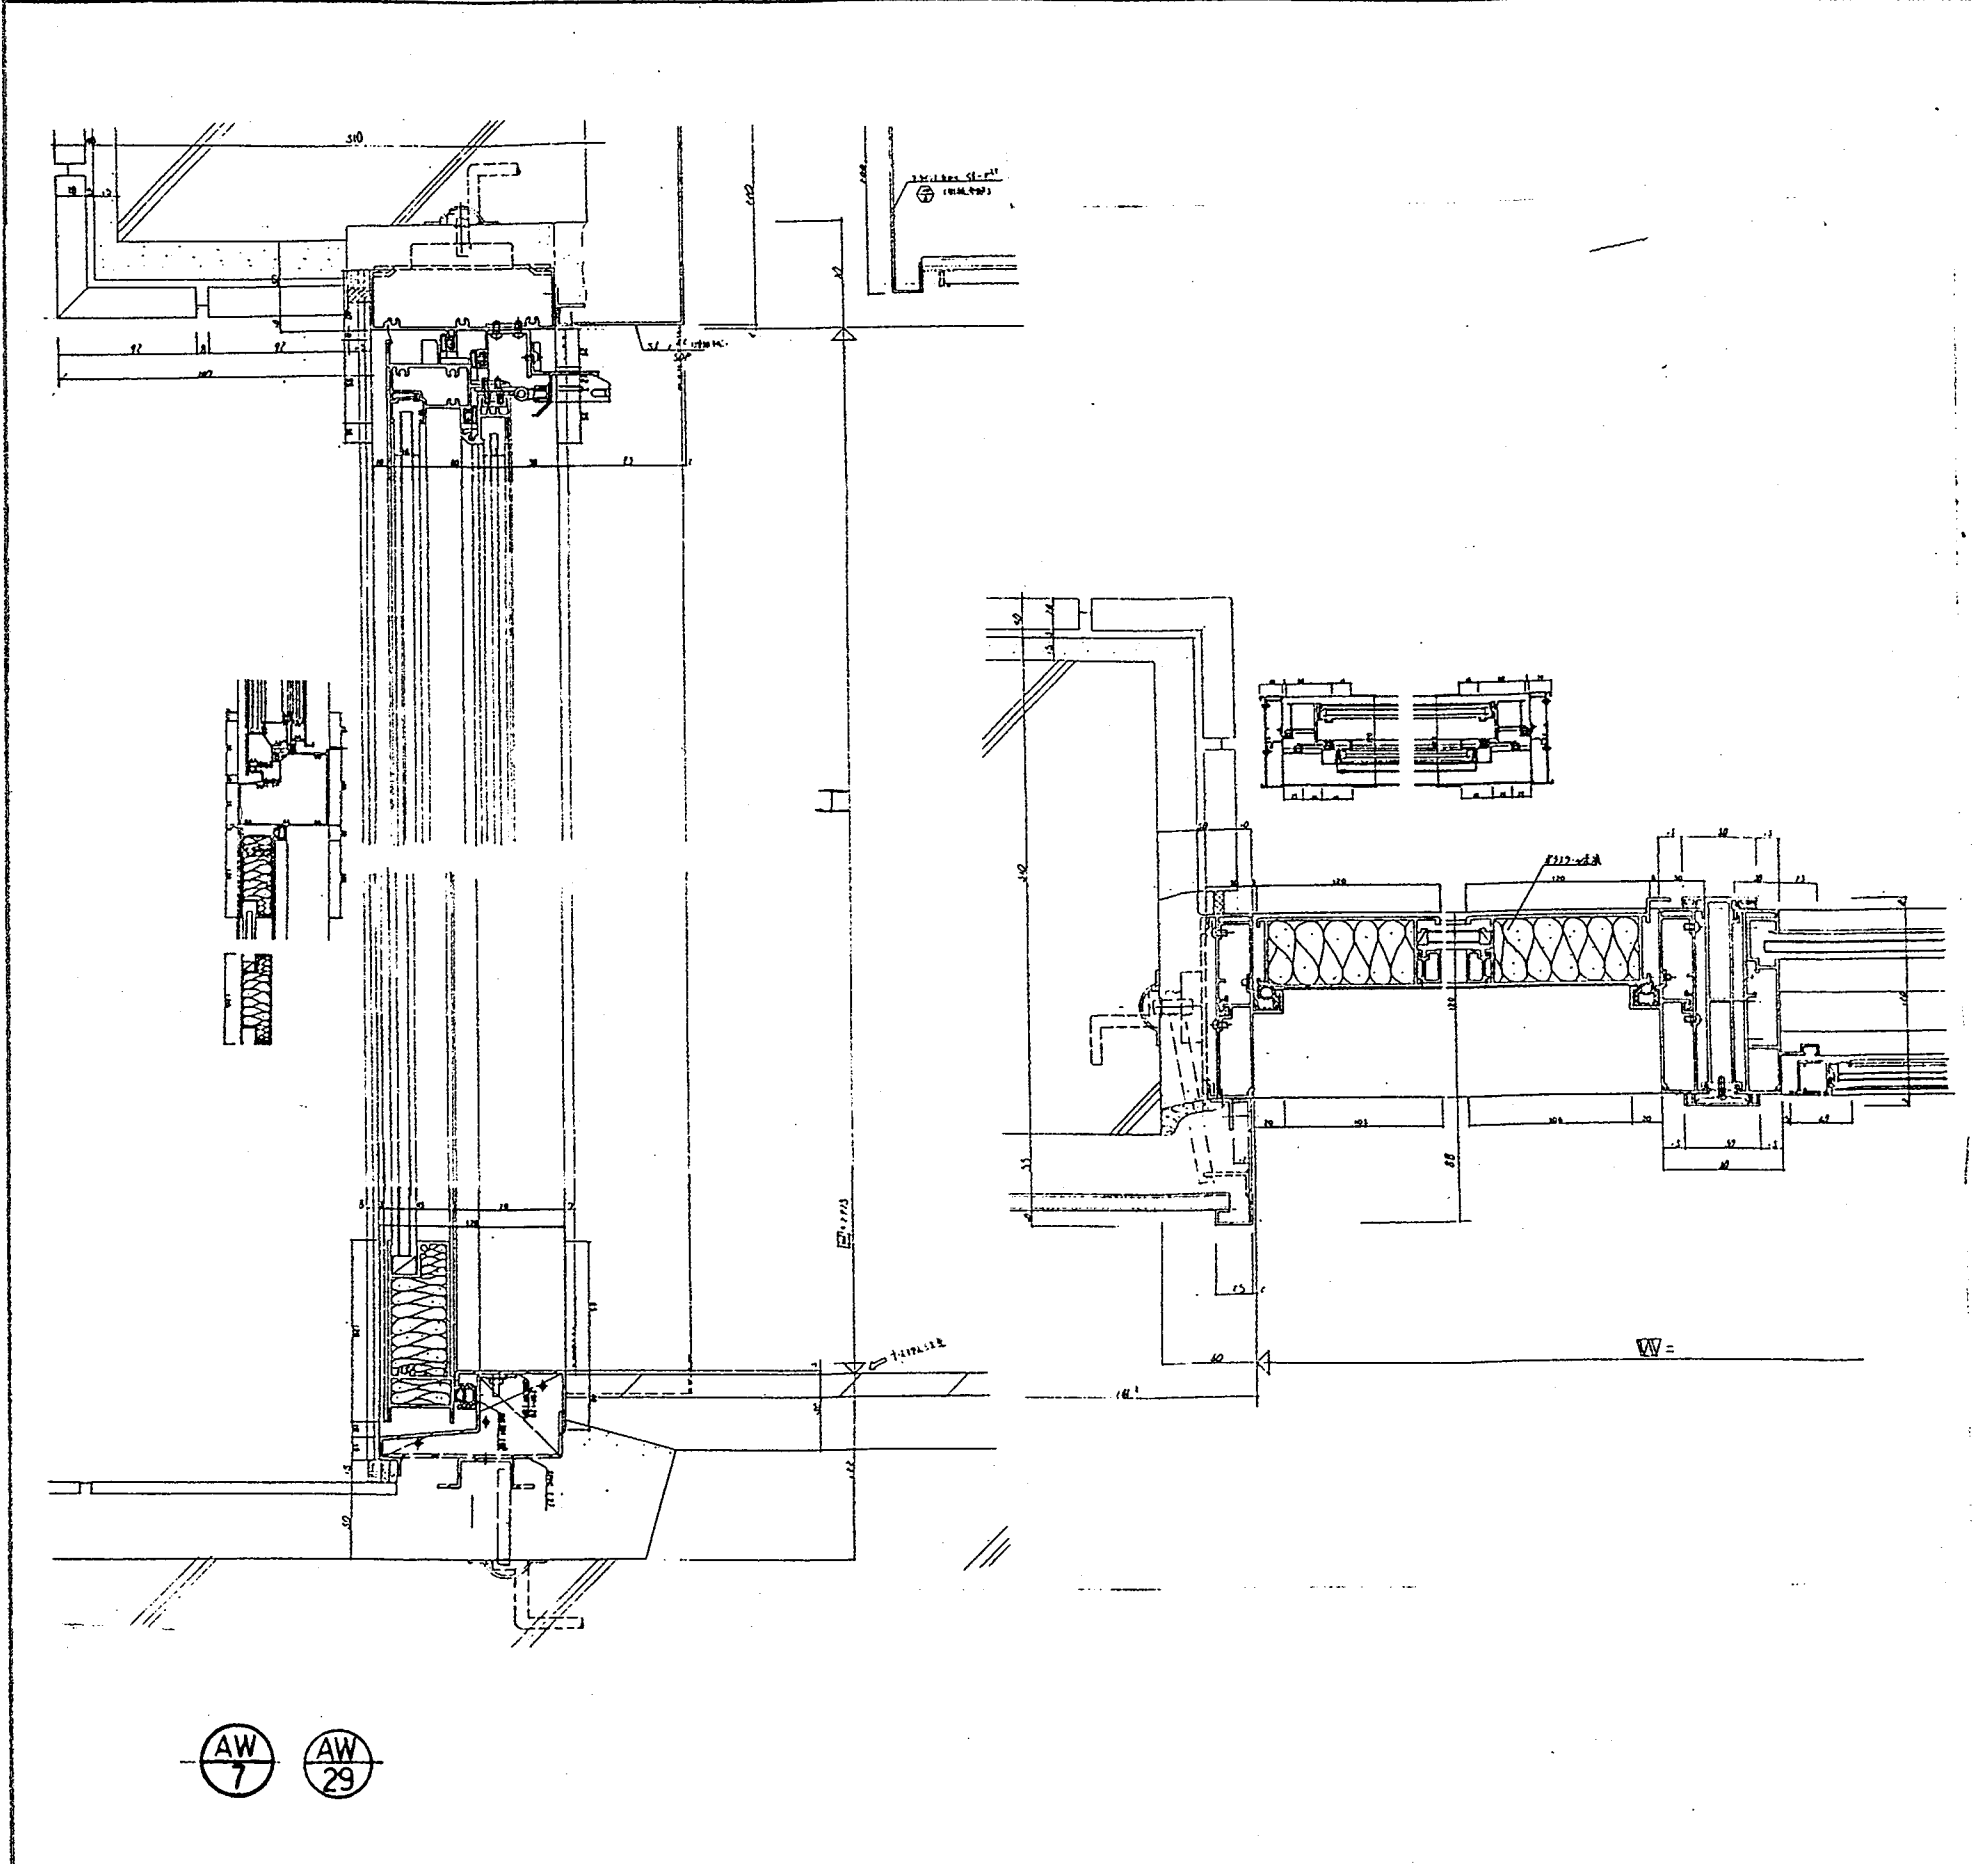


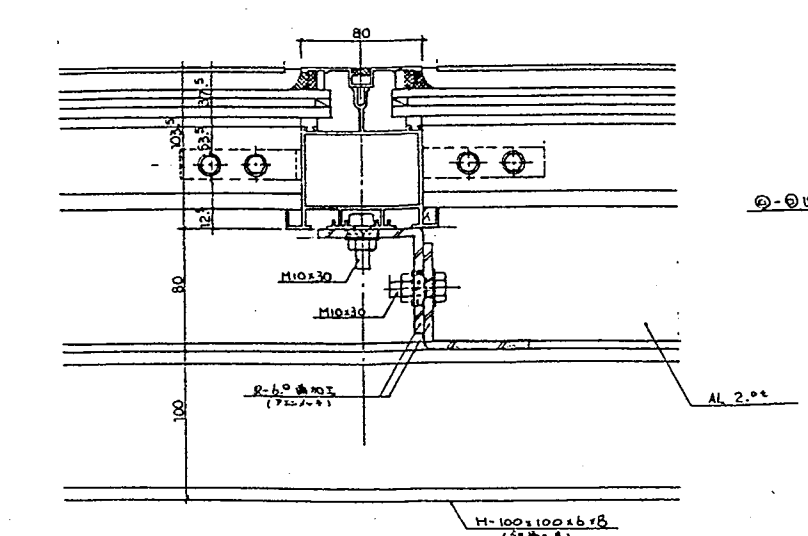

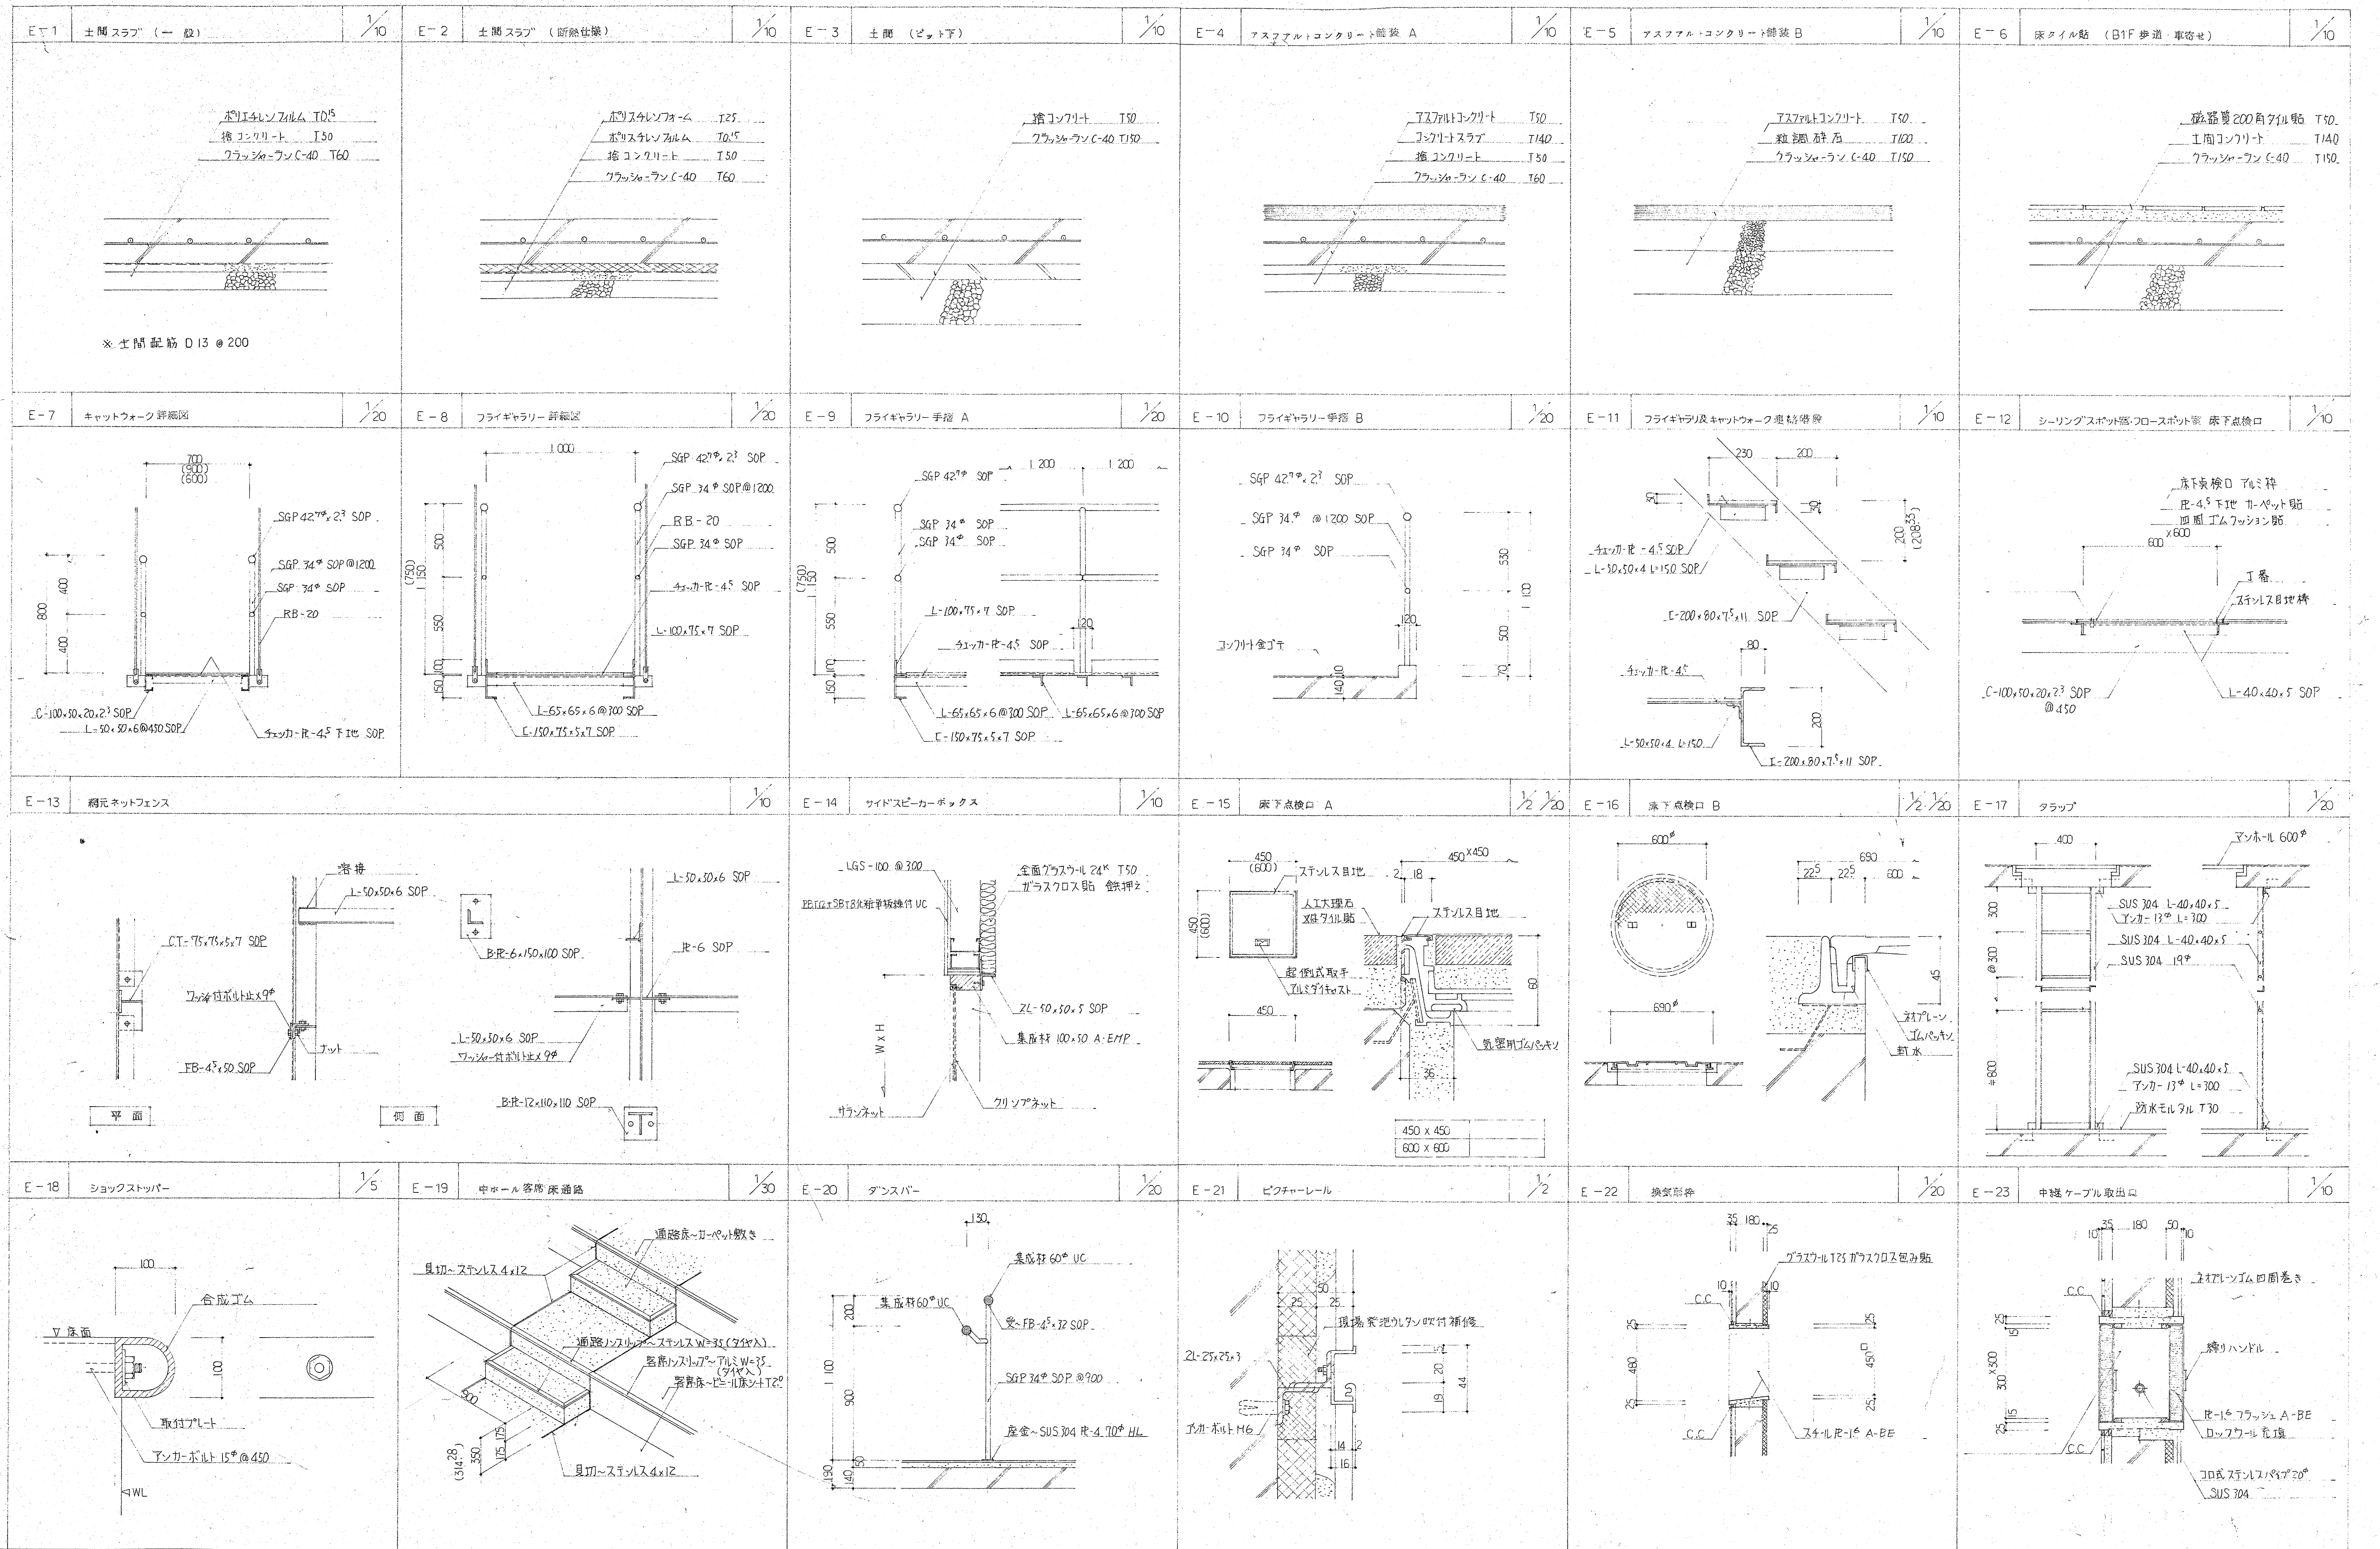


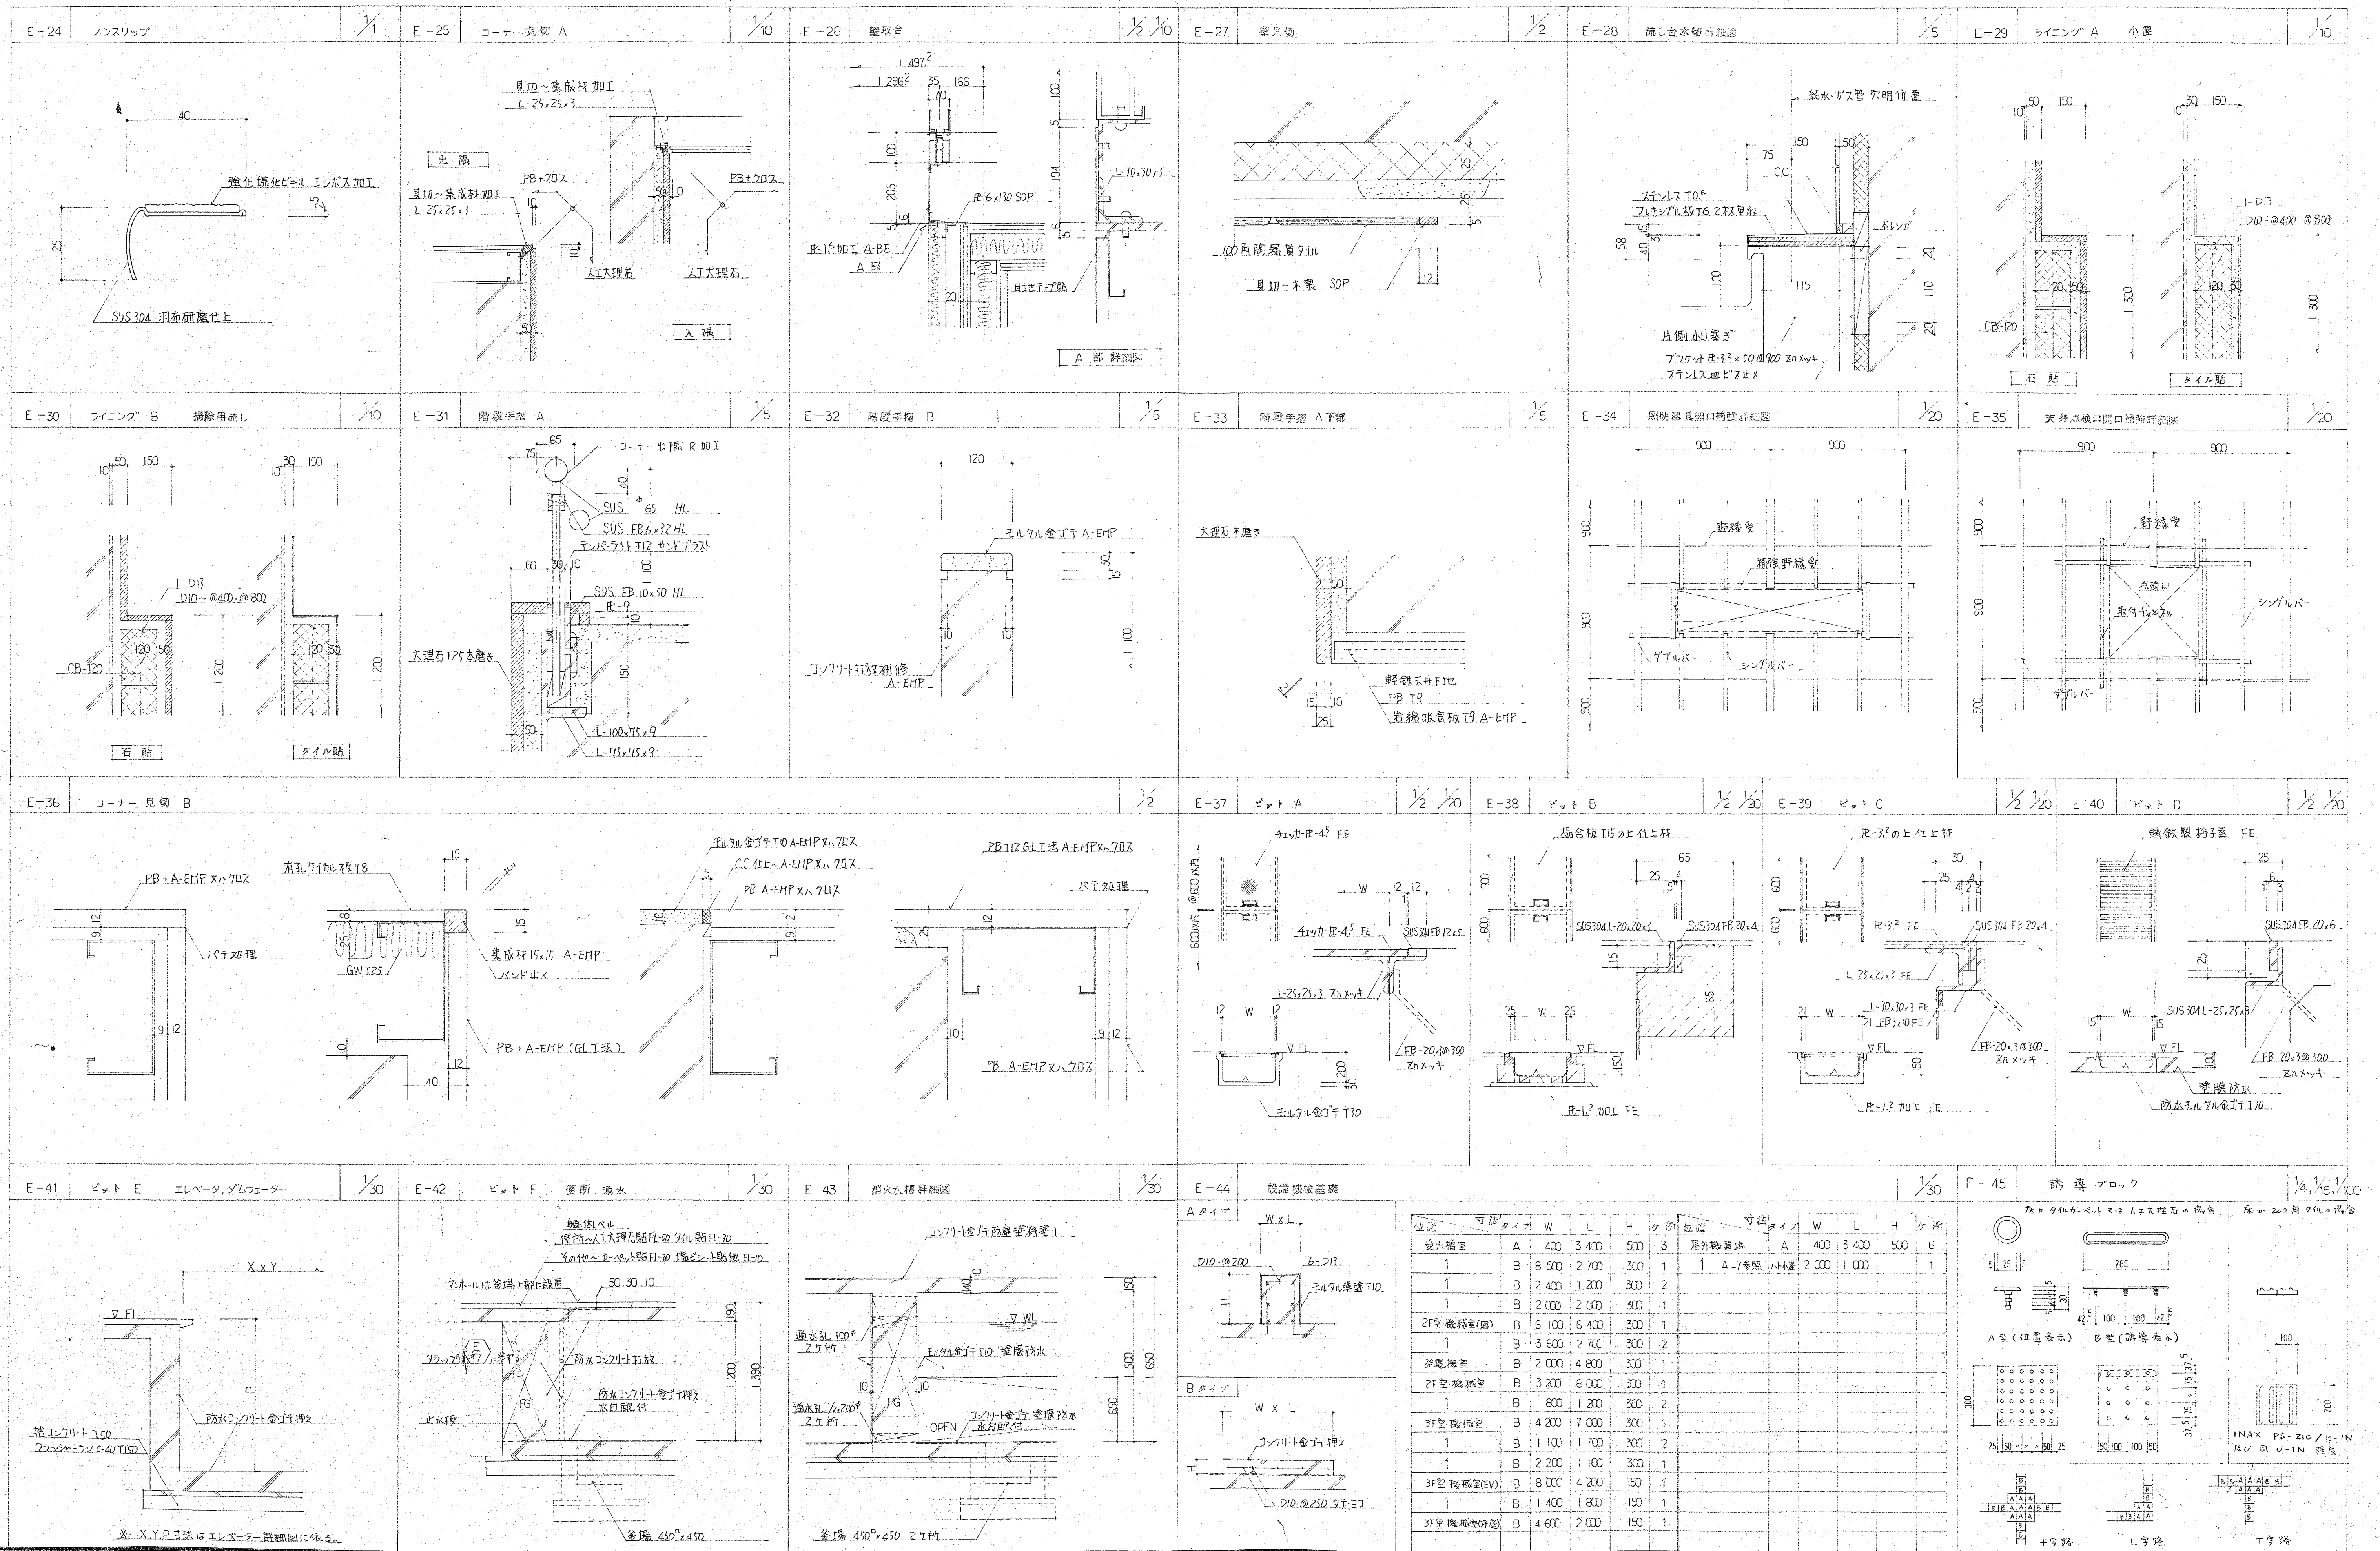


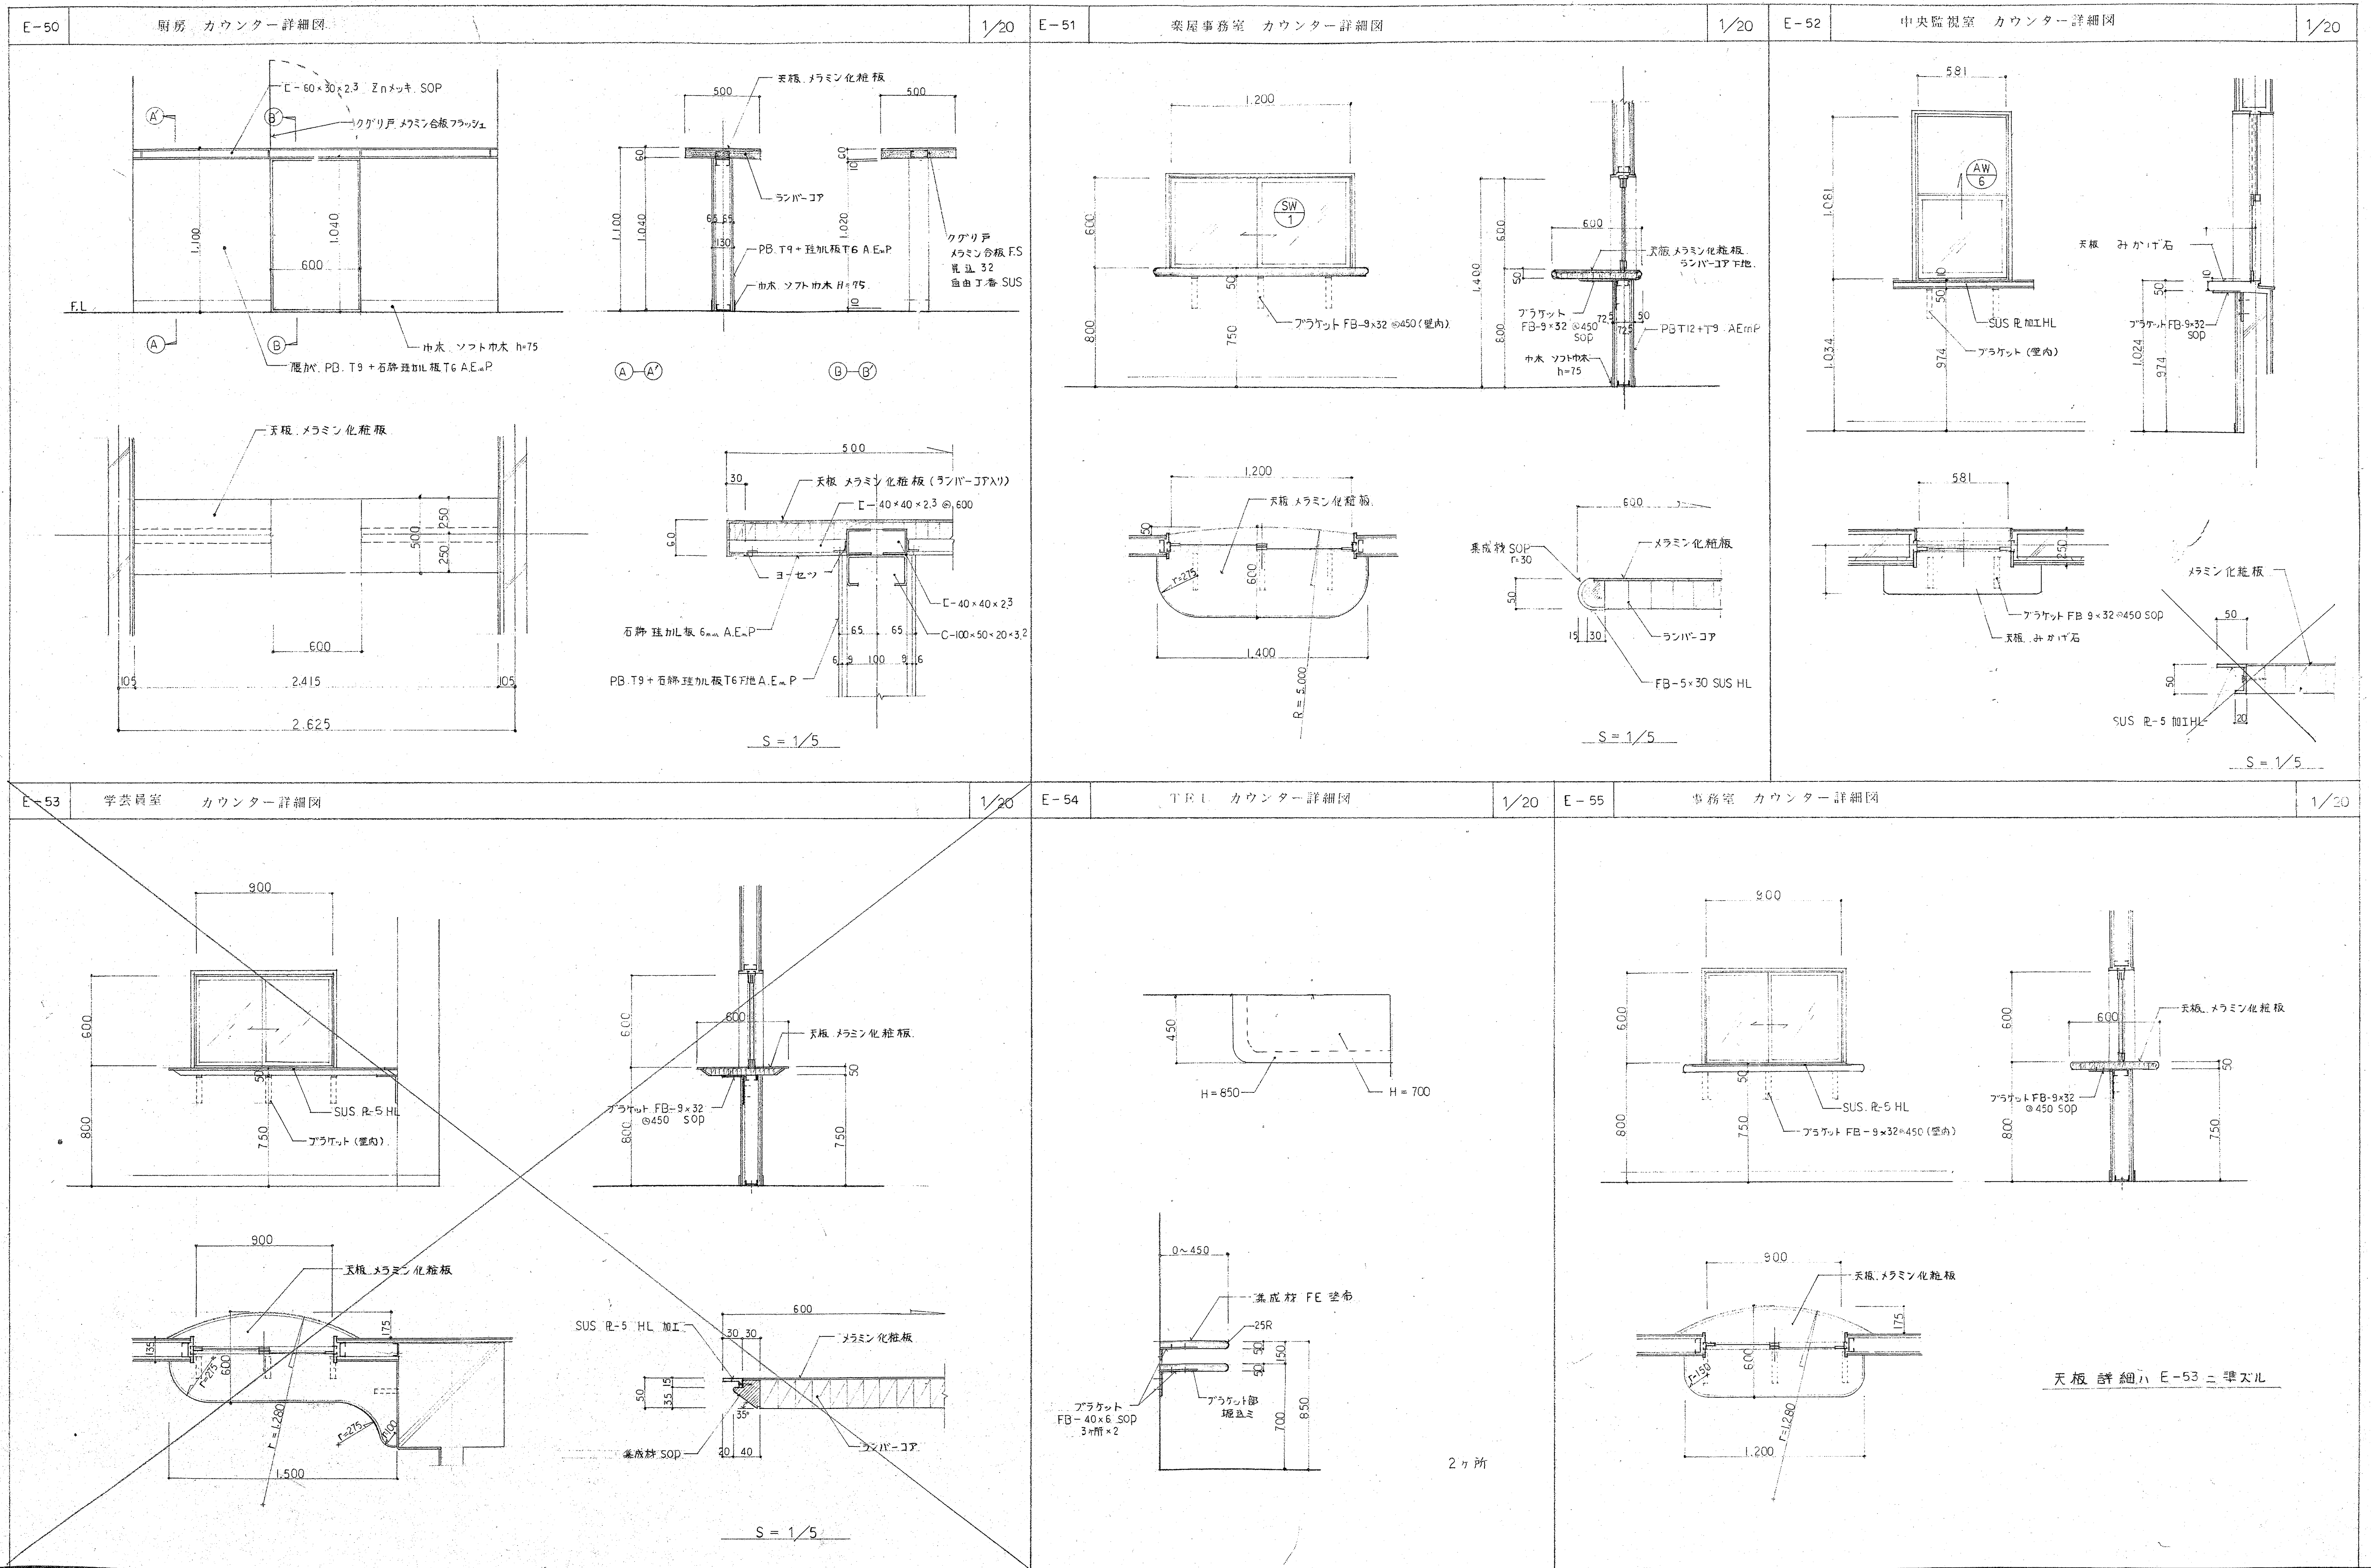

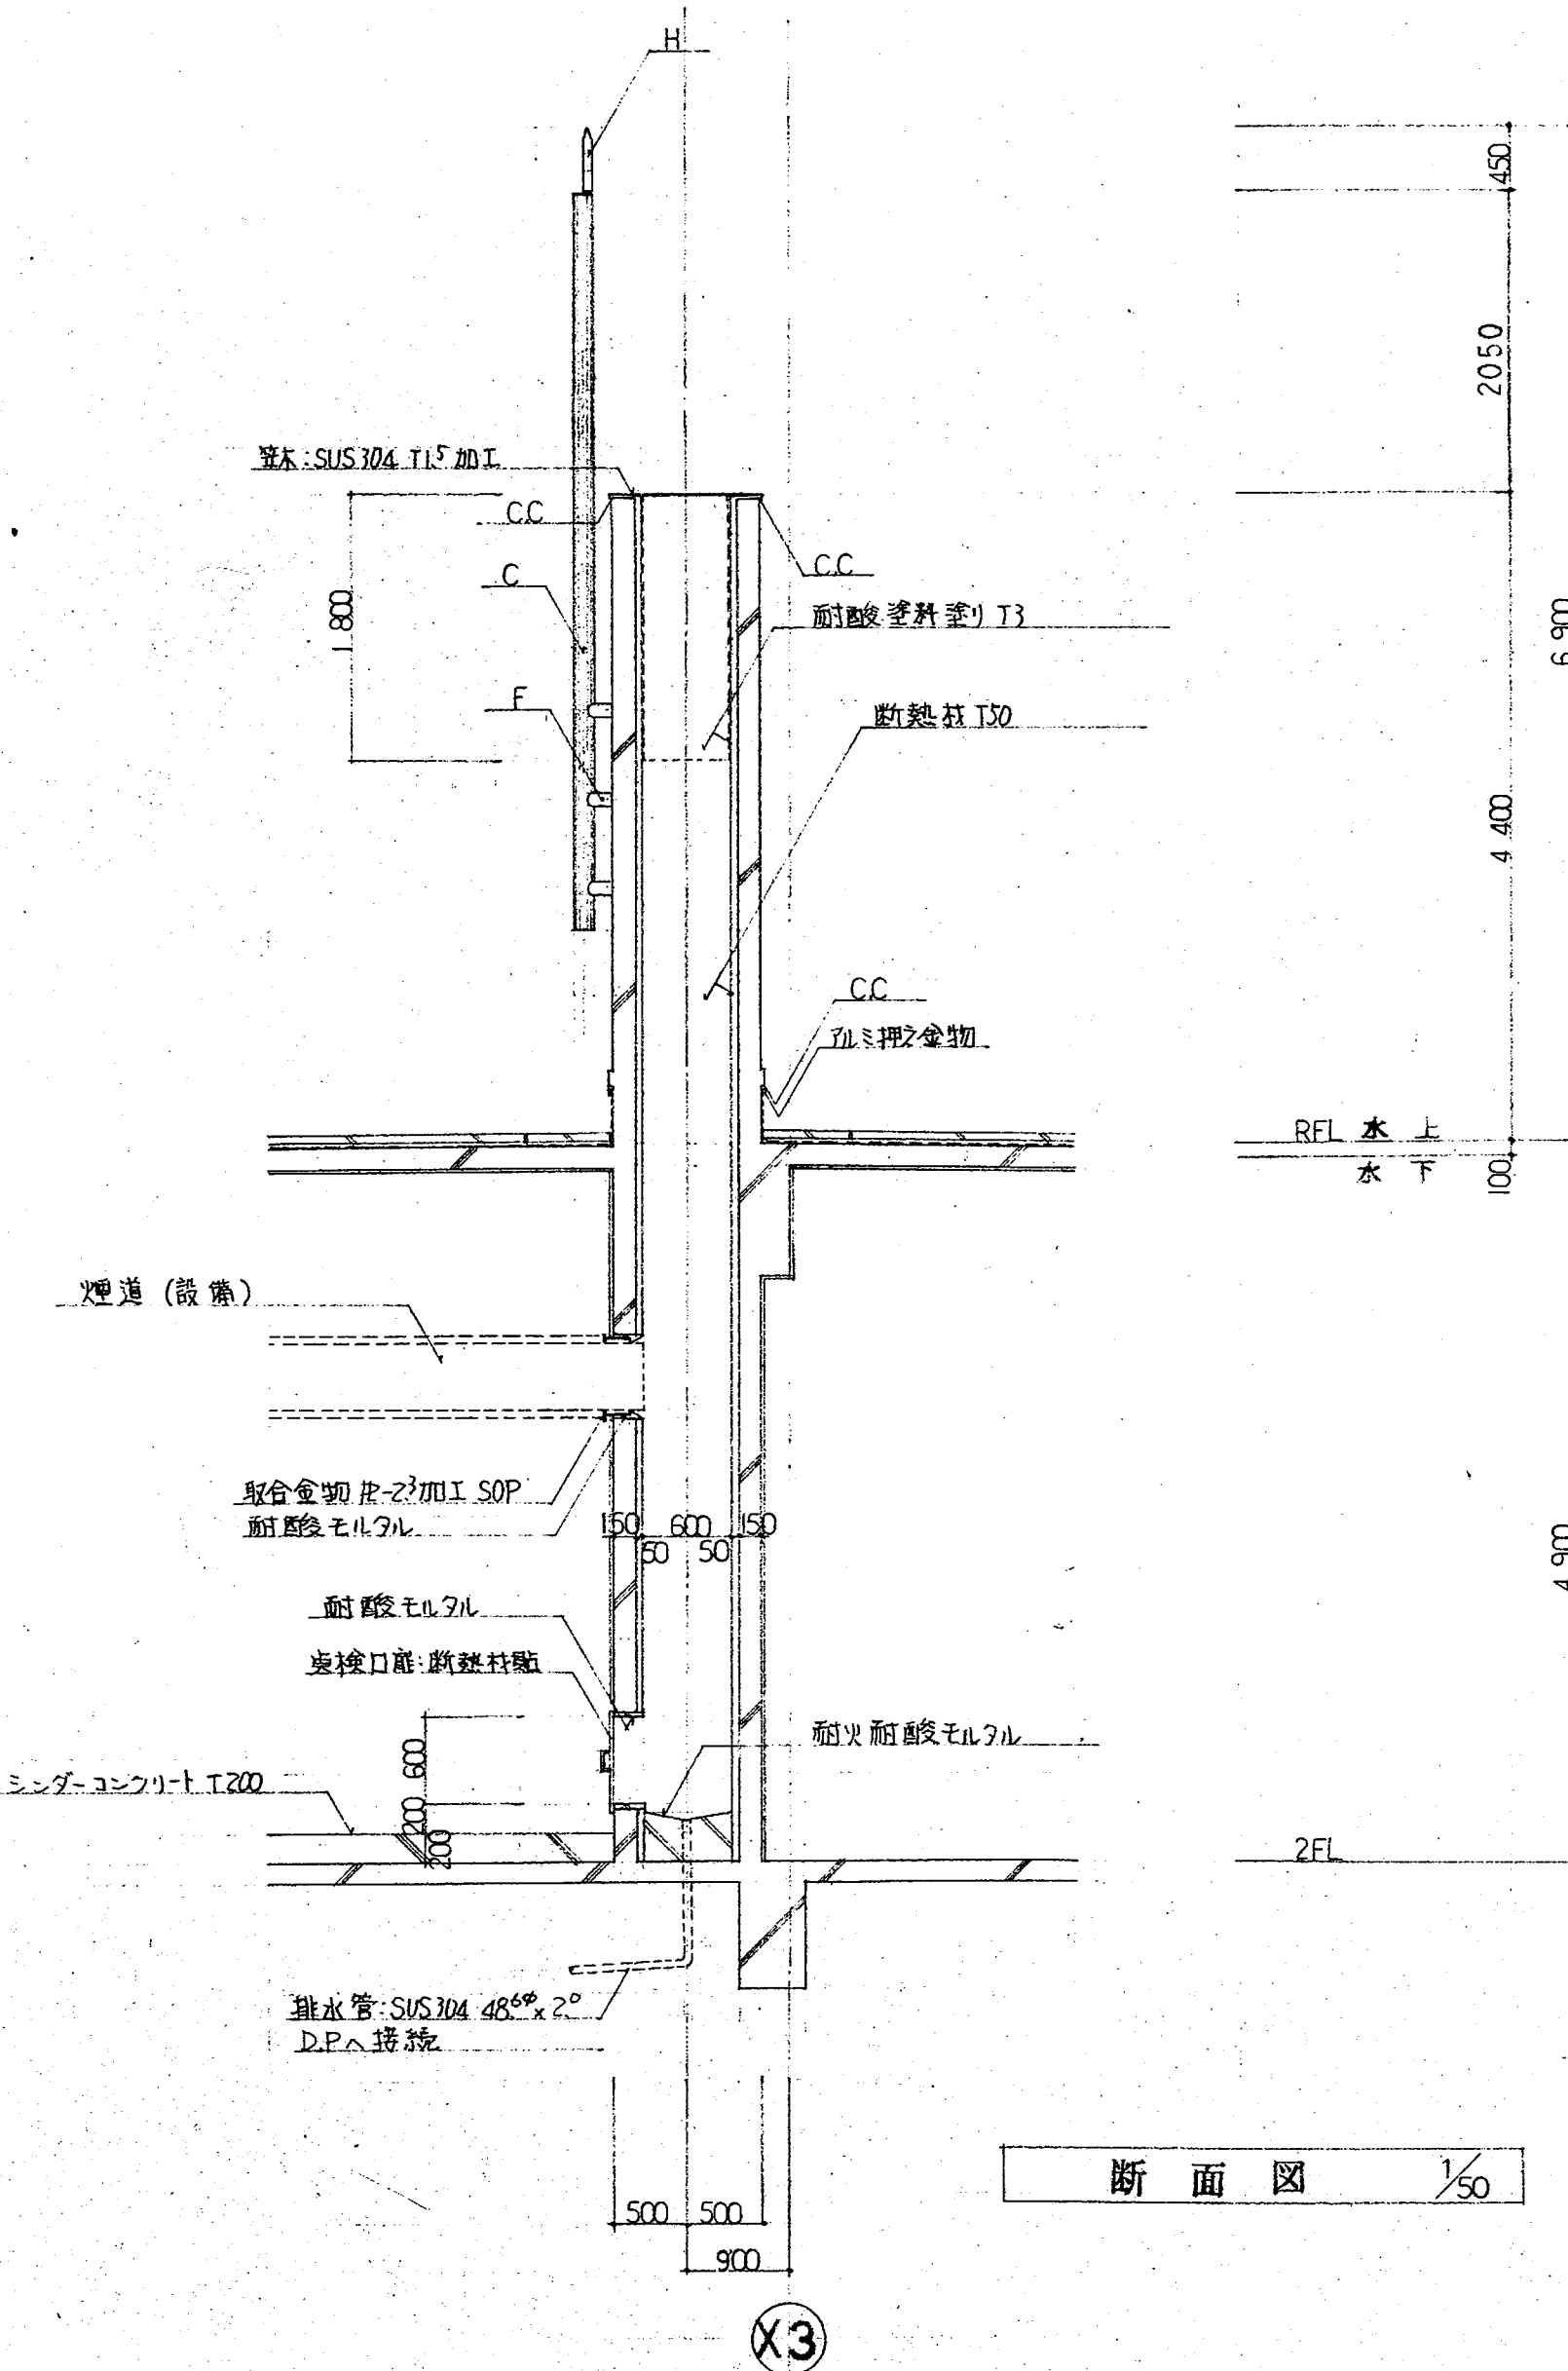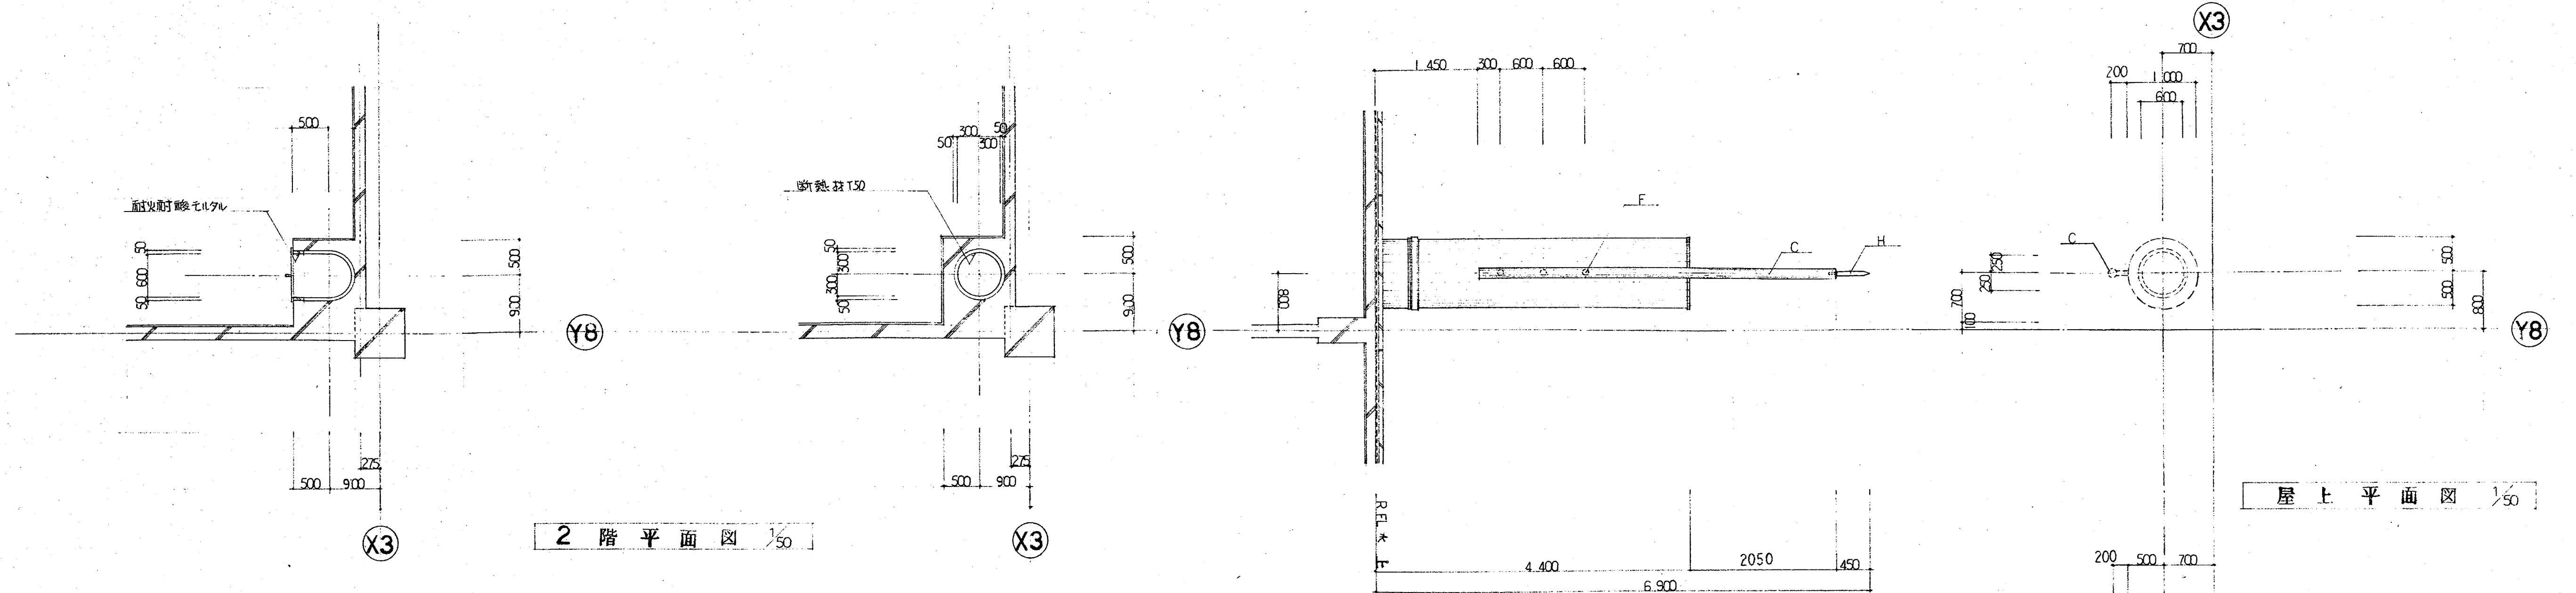


部材表				
A	SUS304 板 3.0	加工	HL	
B	60.5 x 3.0	加工	BA	
C	139.5 x 4.0	加工	HL	
D	板 2.0	加工	HL	
E	60.5 x 3.0	加工	HL	
F	89.5 x 4.0	加工	HL	
G	60.5 x 3.0	加工	HL	
H	避雷針突針: (株)大坂避雷針工業 5/21 程度 (電気)			
	パイロウガイカブリ: 同上 5/207 程度 (電気)			

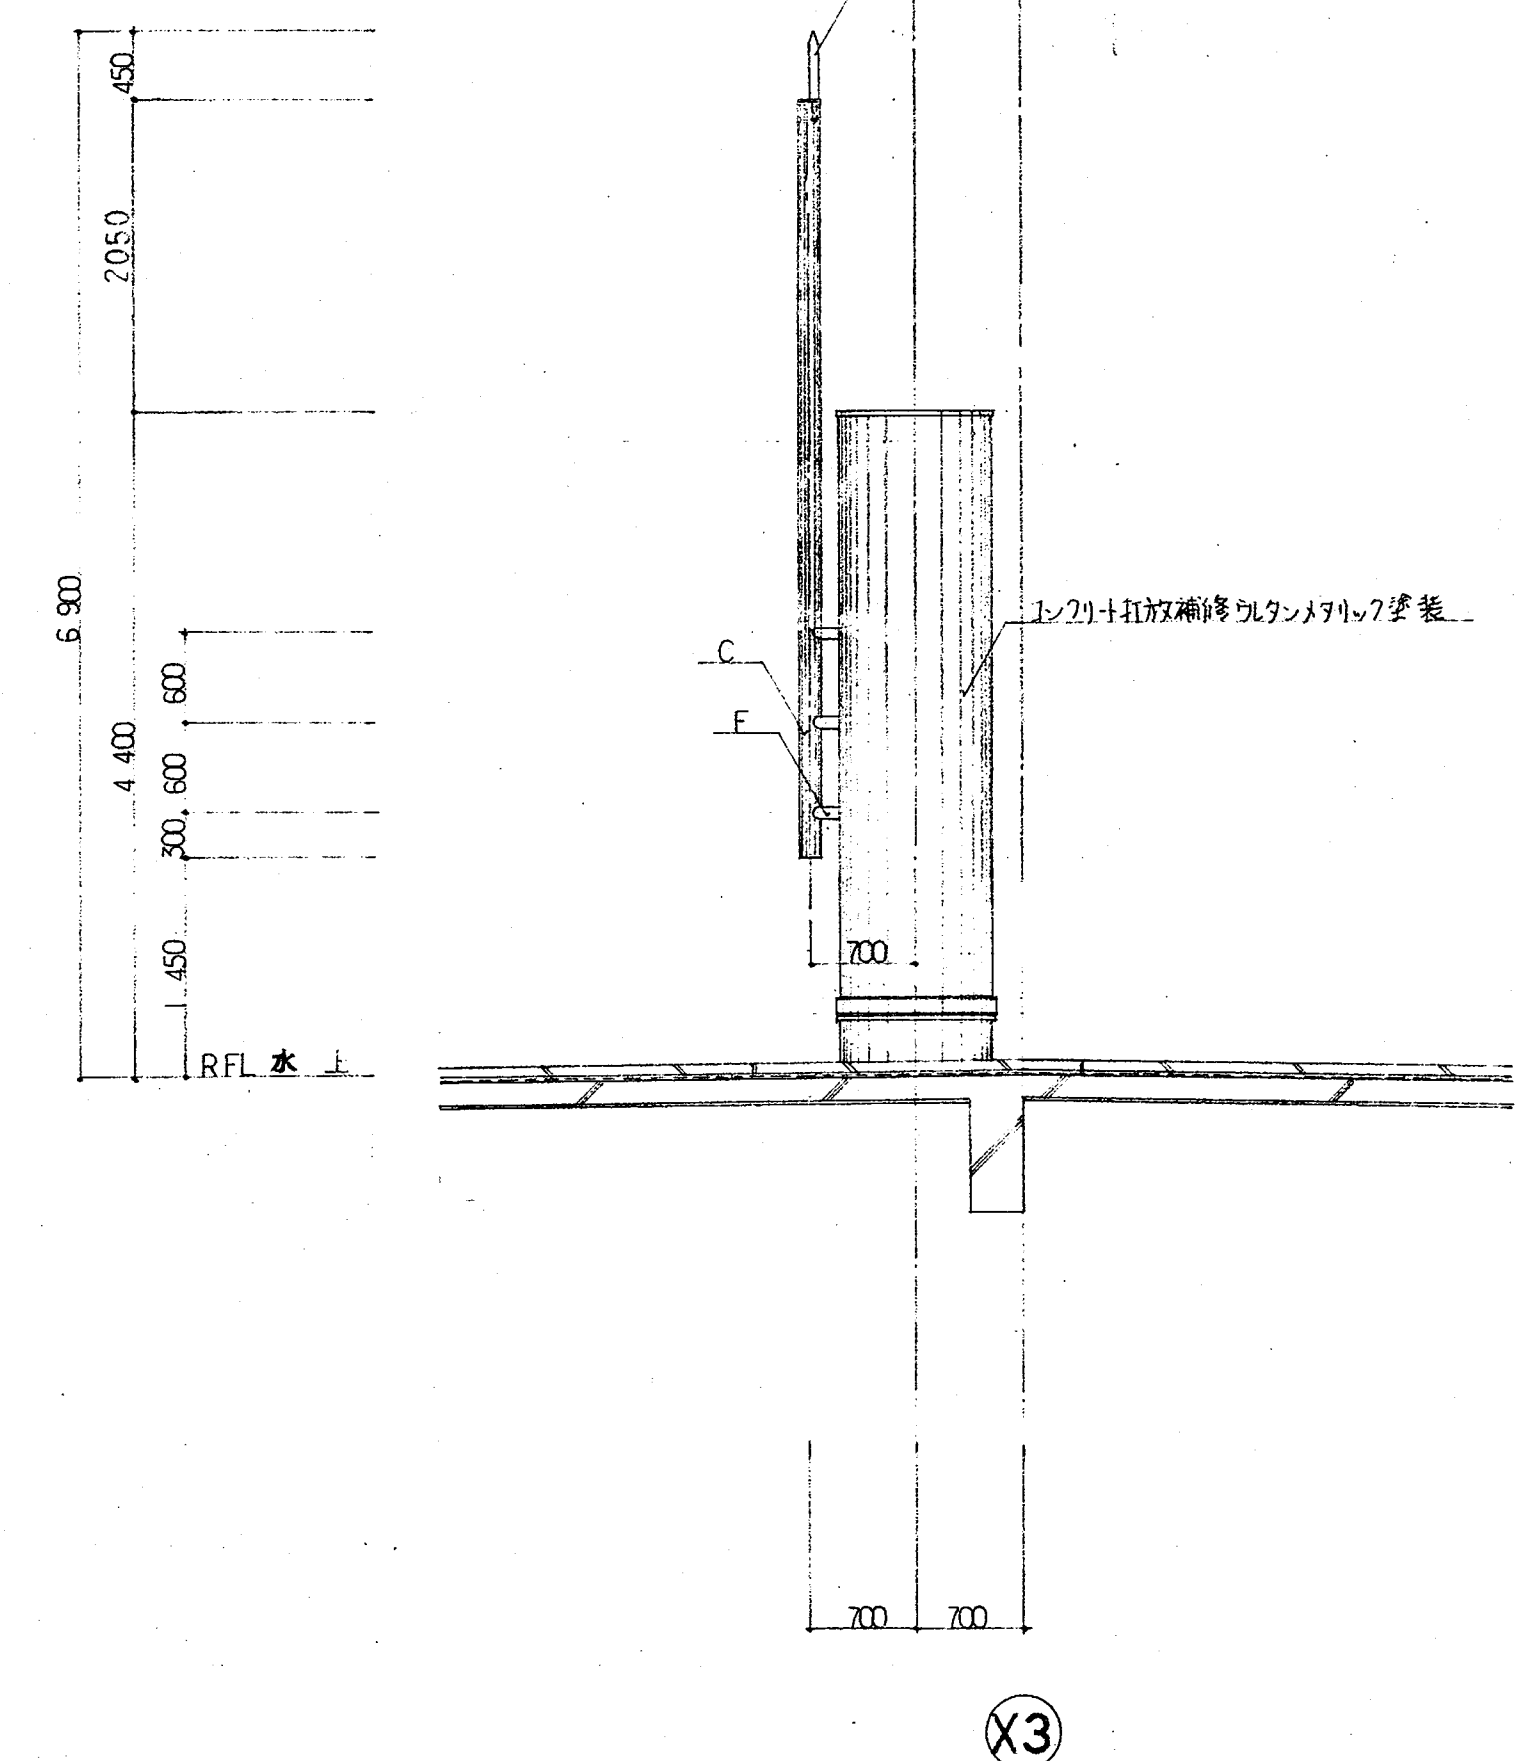

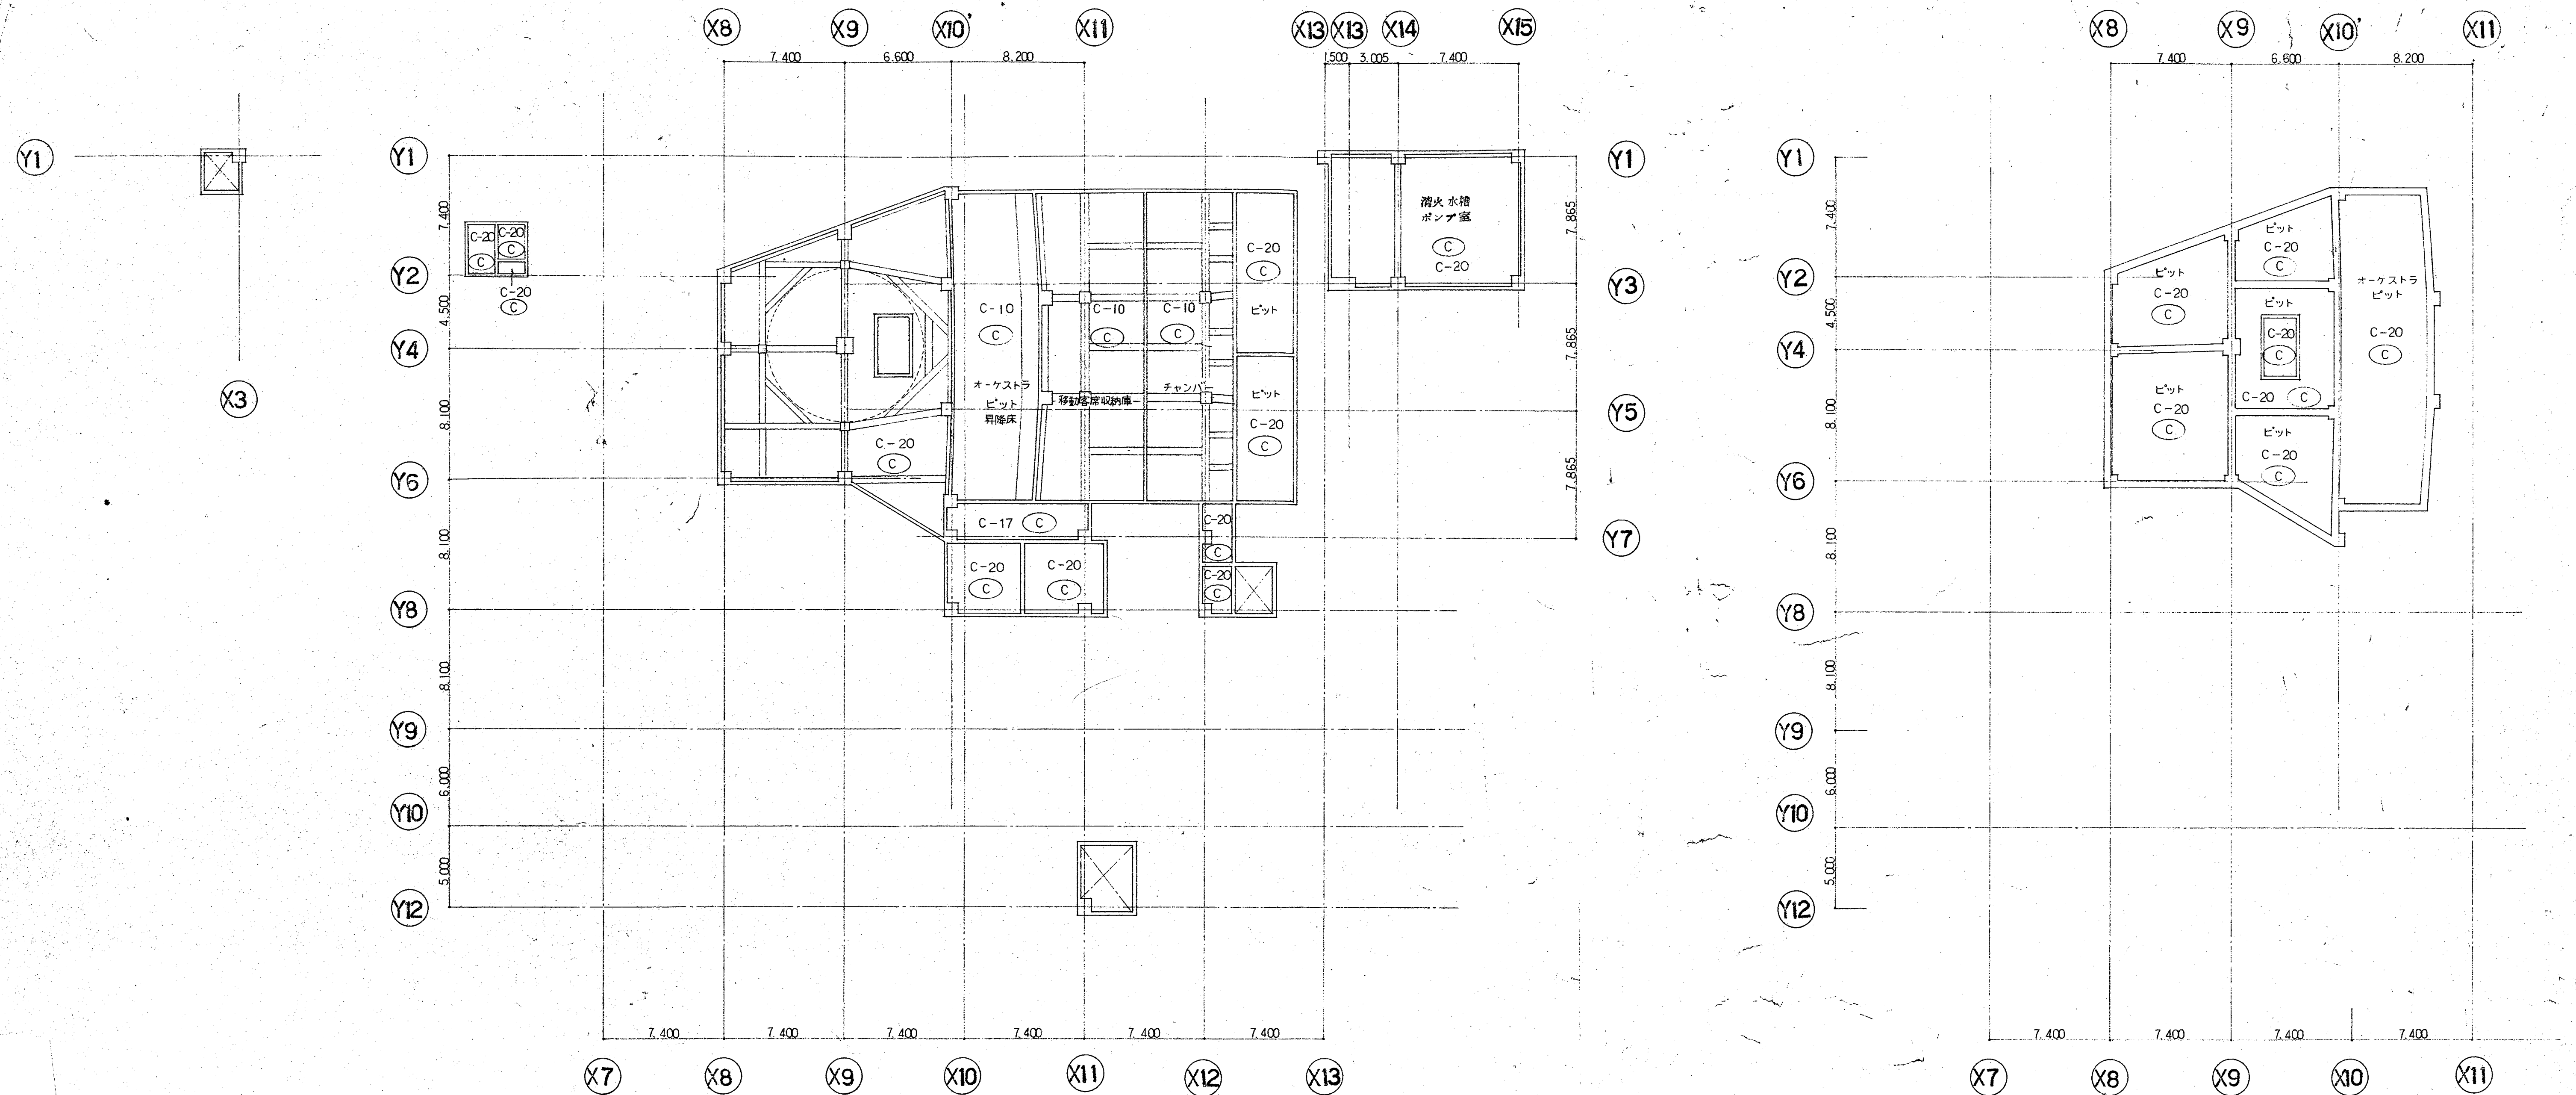

ピットレベル 天井伏図 1/200

仕 上		仕 上	
符 号	仕 上	符 号	仕 上
C-1	LGS PB T9+RB T9 塗装仕上	C-16	LGS PB T9+PB T12 塗装仕上
C-2	LGS PB T9+リフ付RBT15 塗装仕上	C-17	FC 塗装仕上
C-3	LGS 化粧PB T9	C-18	FC ロックワール付
C-4	LGS 化粧PB T9 (特殊)	C-19	FC コンクリート打敷シ補修
C-5	LGS PB T9+PB T9+寒冷紗塗装仕上	C-20	コンクリート打敷シ
C-6	LGS 吸音ボード		
C-7	LGS SBT6 塗装仕上	K	カーテンボックス (特記なし限り本製 SOP)
C-8	FC GW(24g)T25ガラスクロス貼	B B	ブラインド ボックス (特記なし限り本製 SOP)
C-9	LGS 亜鉛金鋼	(C)	直天吊り
C-10	FC 本モメント板 T25 打込ミ	S	スクリーンボックス (特記なし限り本製 SOP)
C-11			
C-12	LGS 化粧断熱板付合板 UC	□	天井裏開口 (450°)
C-13	LGS アルミパネル		
C-14	LGS 合板 T40		
C-15	スリムルーバー		

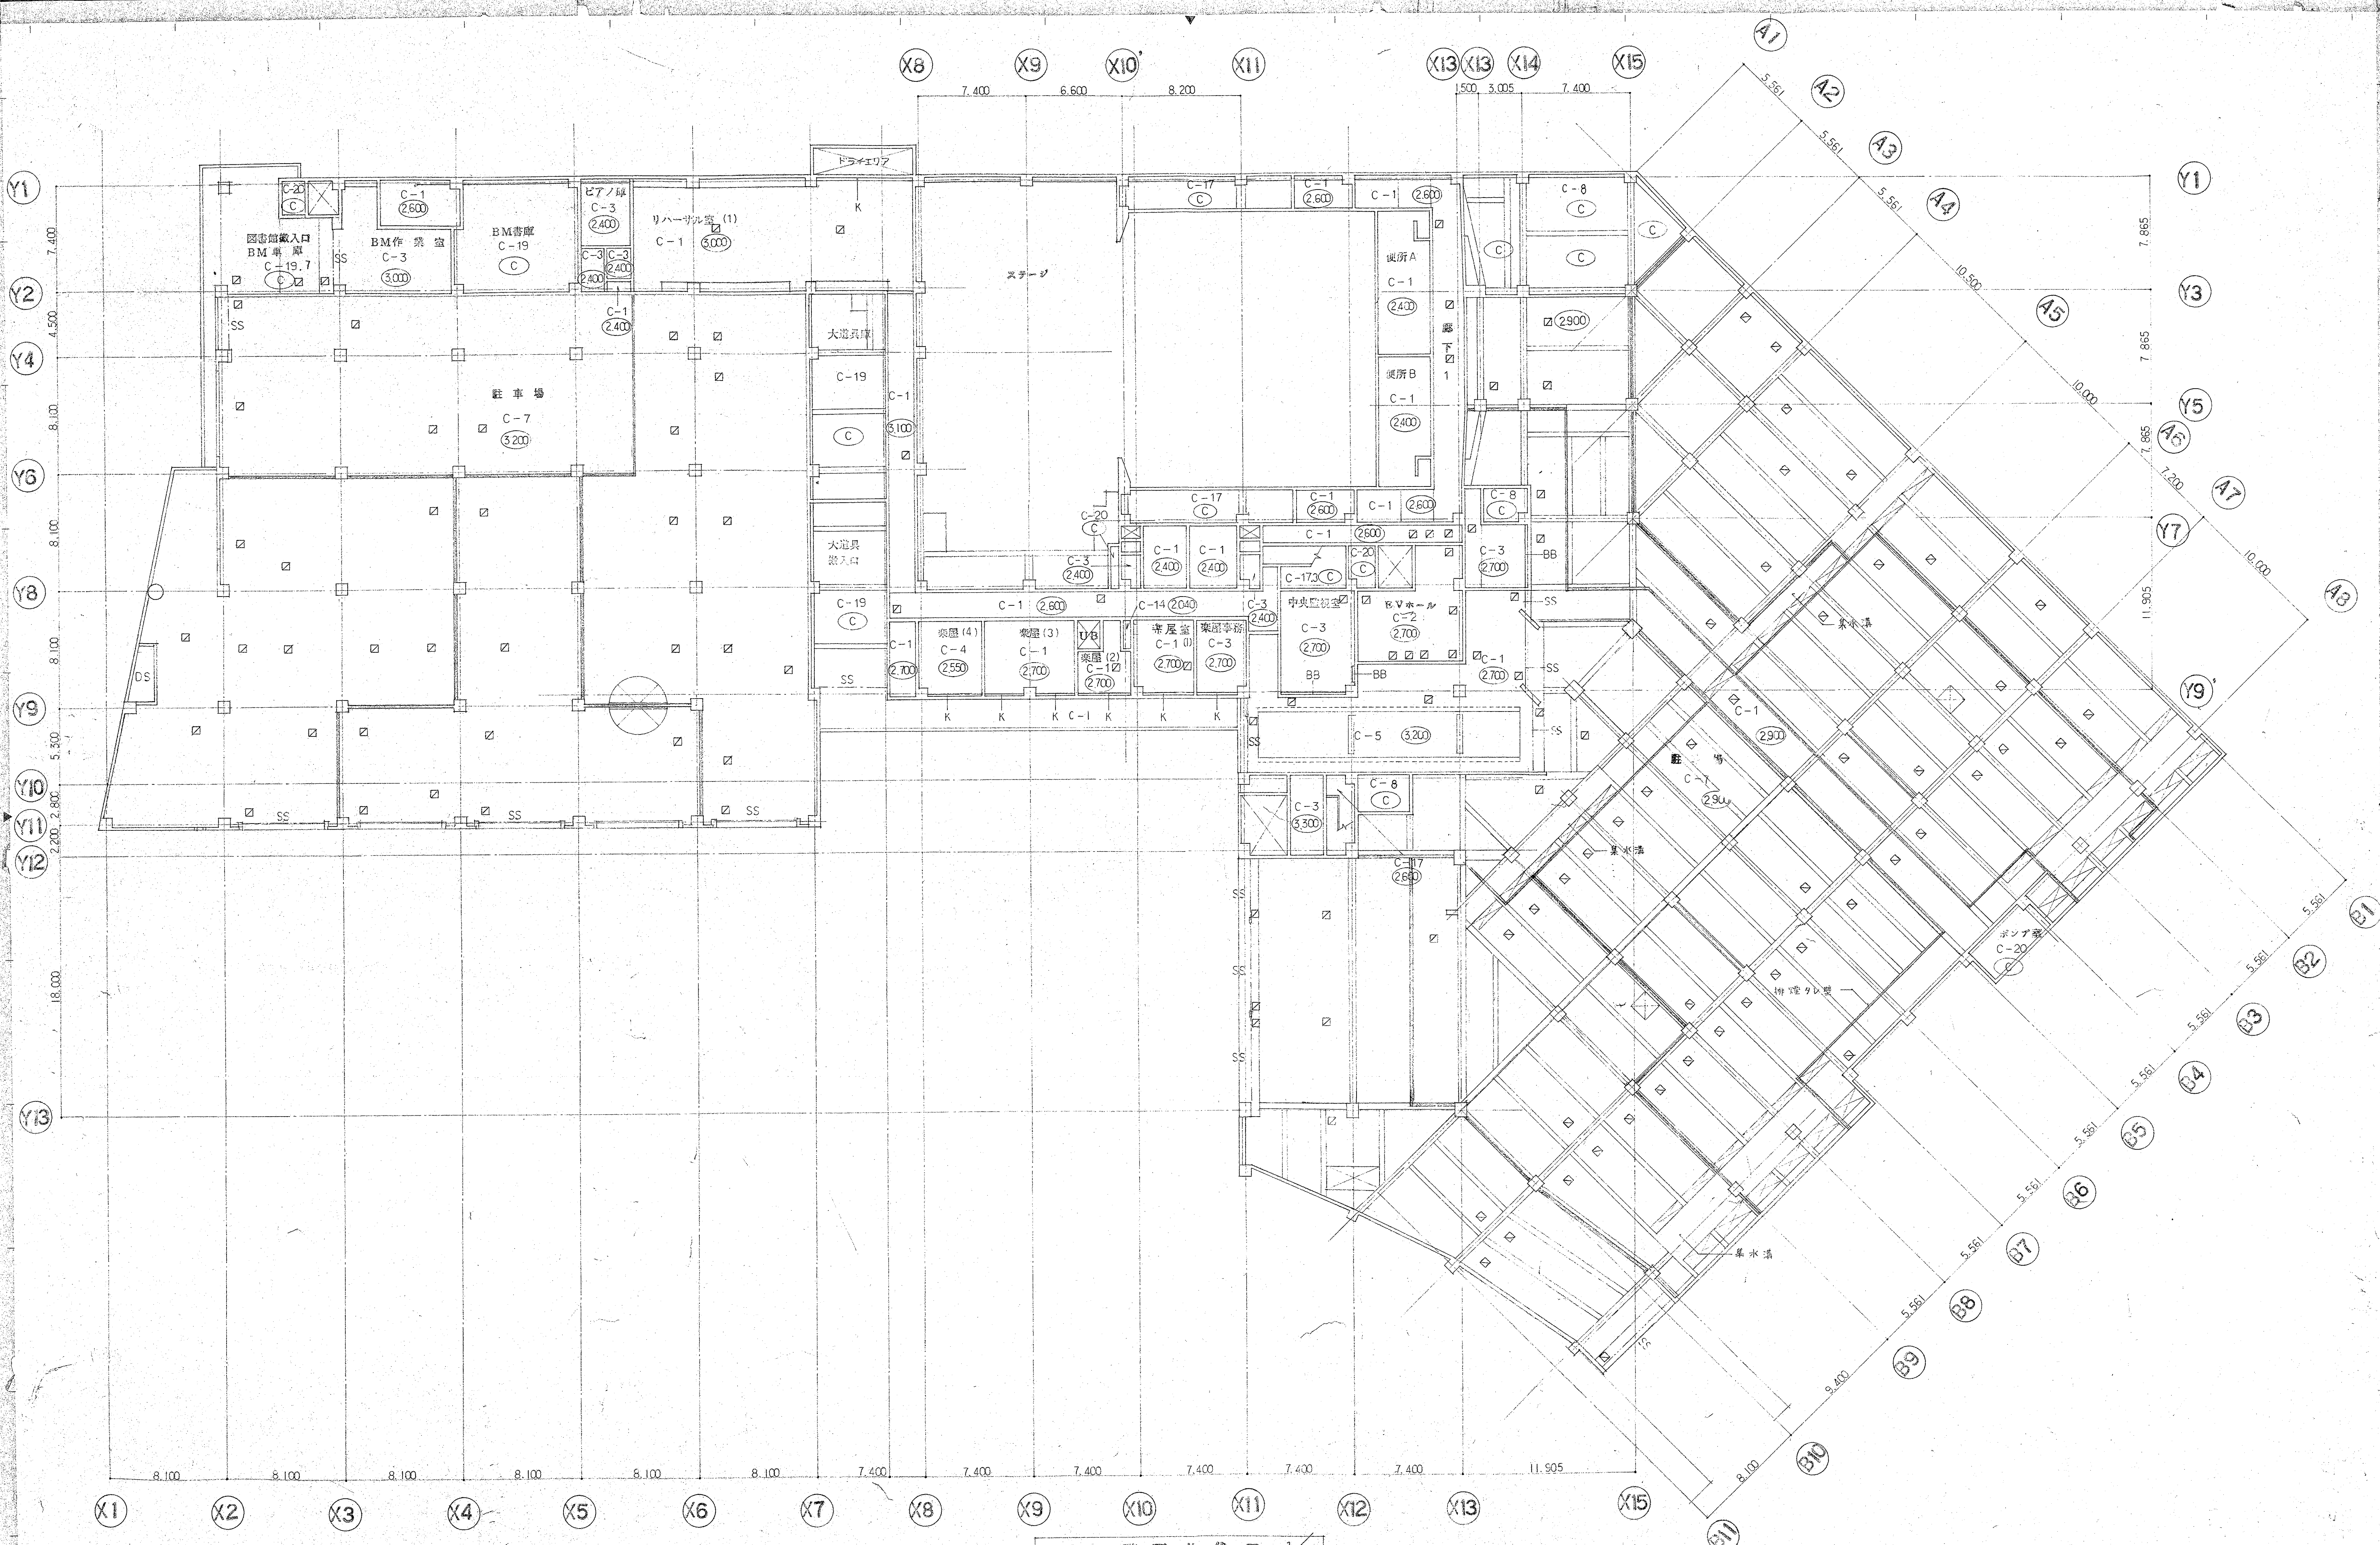

地下1階天井伏図 1/200

株式会社 山下設計
YAMASHITA SEKKEI INC.
ARCHITECTS, ENGINEERS & CONSULTANTS

一級建築士 木戸弘勝
438436号
検図
製図

竣工図 保管
承認
確認
作成


訂正


特記






(仮称) 春日市生涯学習センター建設事業

図面内容
天井伏図 (2)
縮尺 1/200


図面番号
1103
校/内
区分 建築意匠

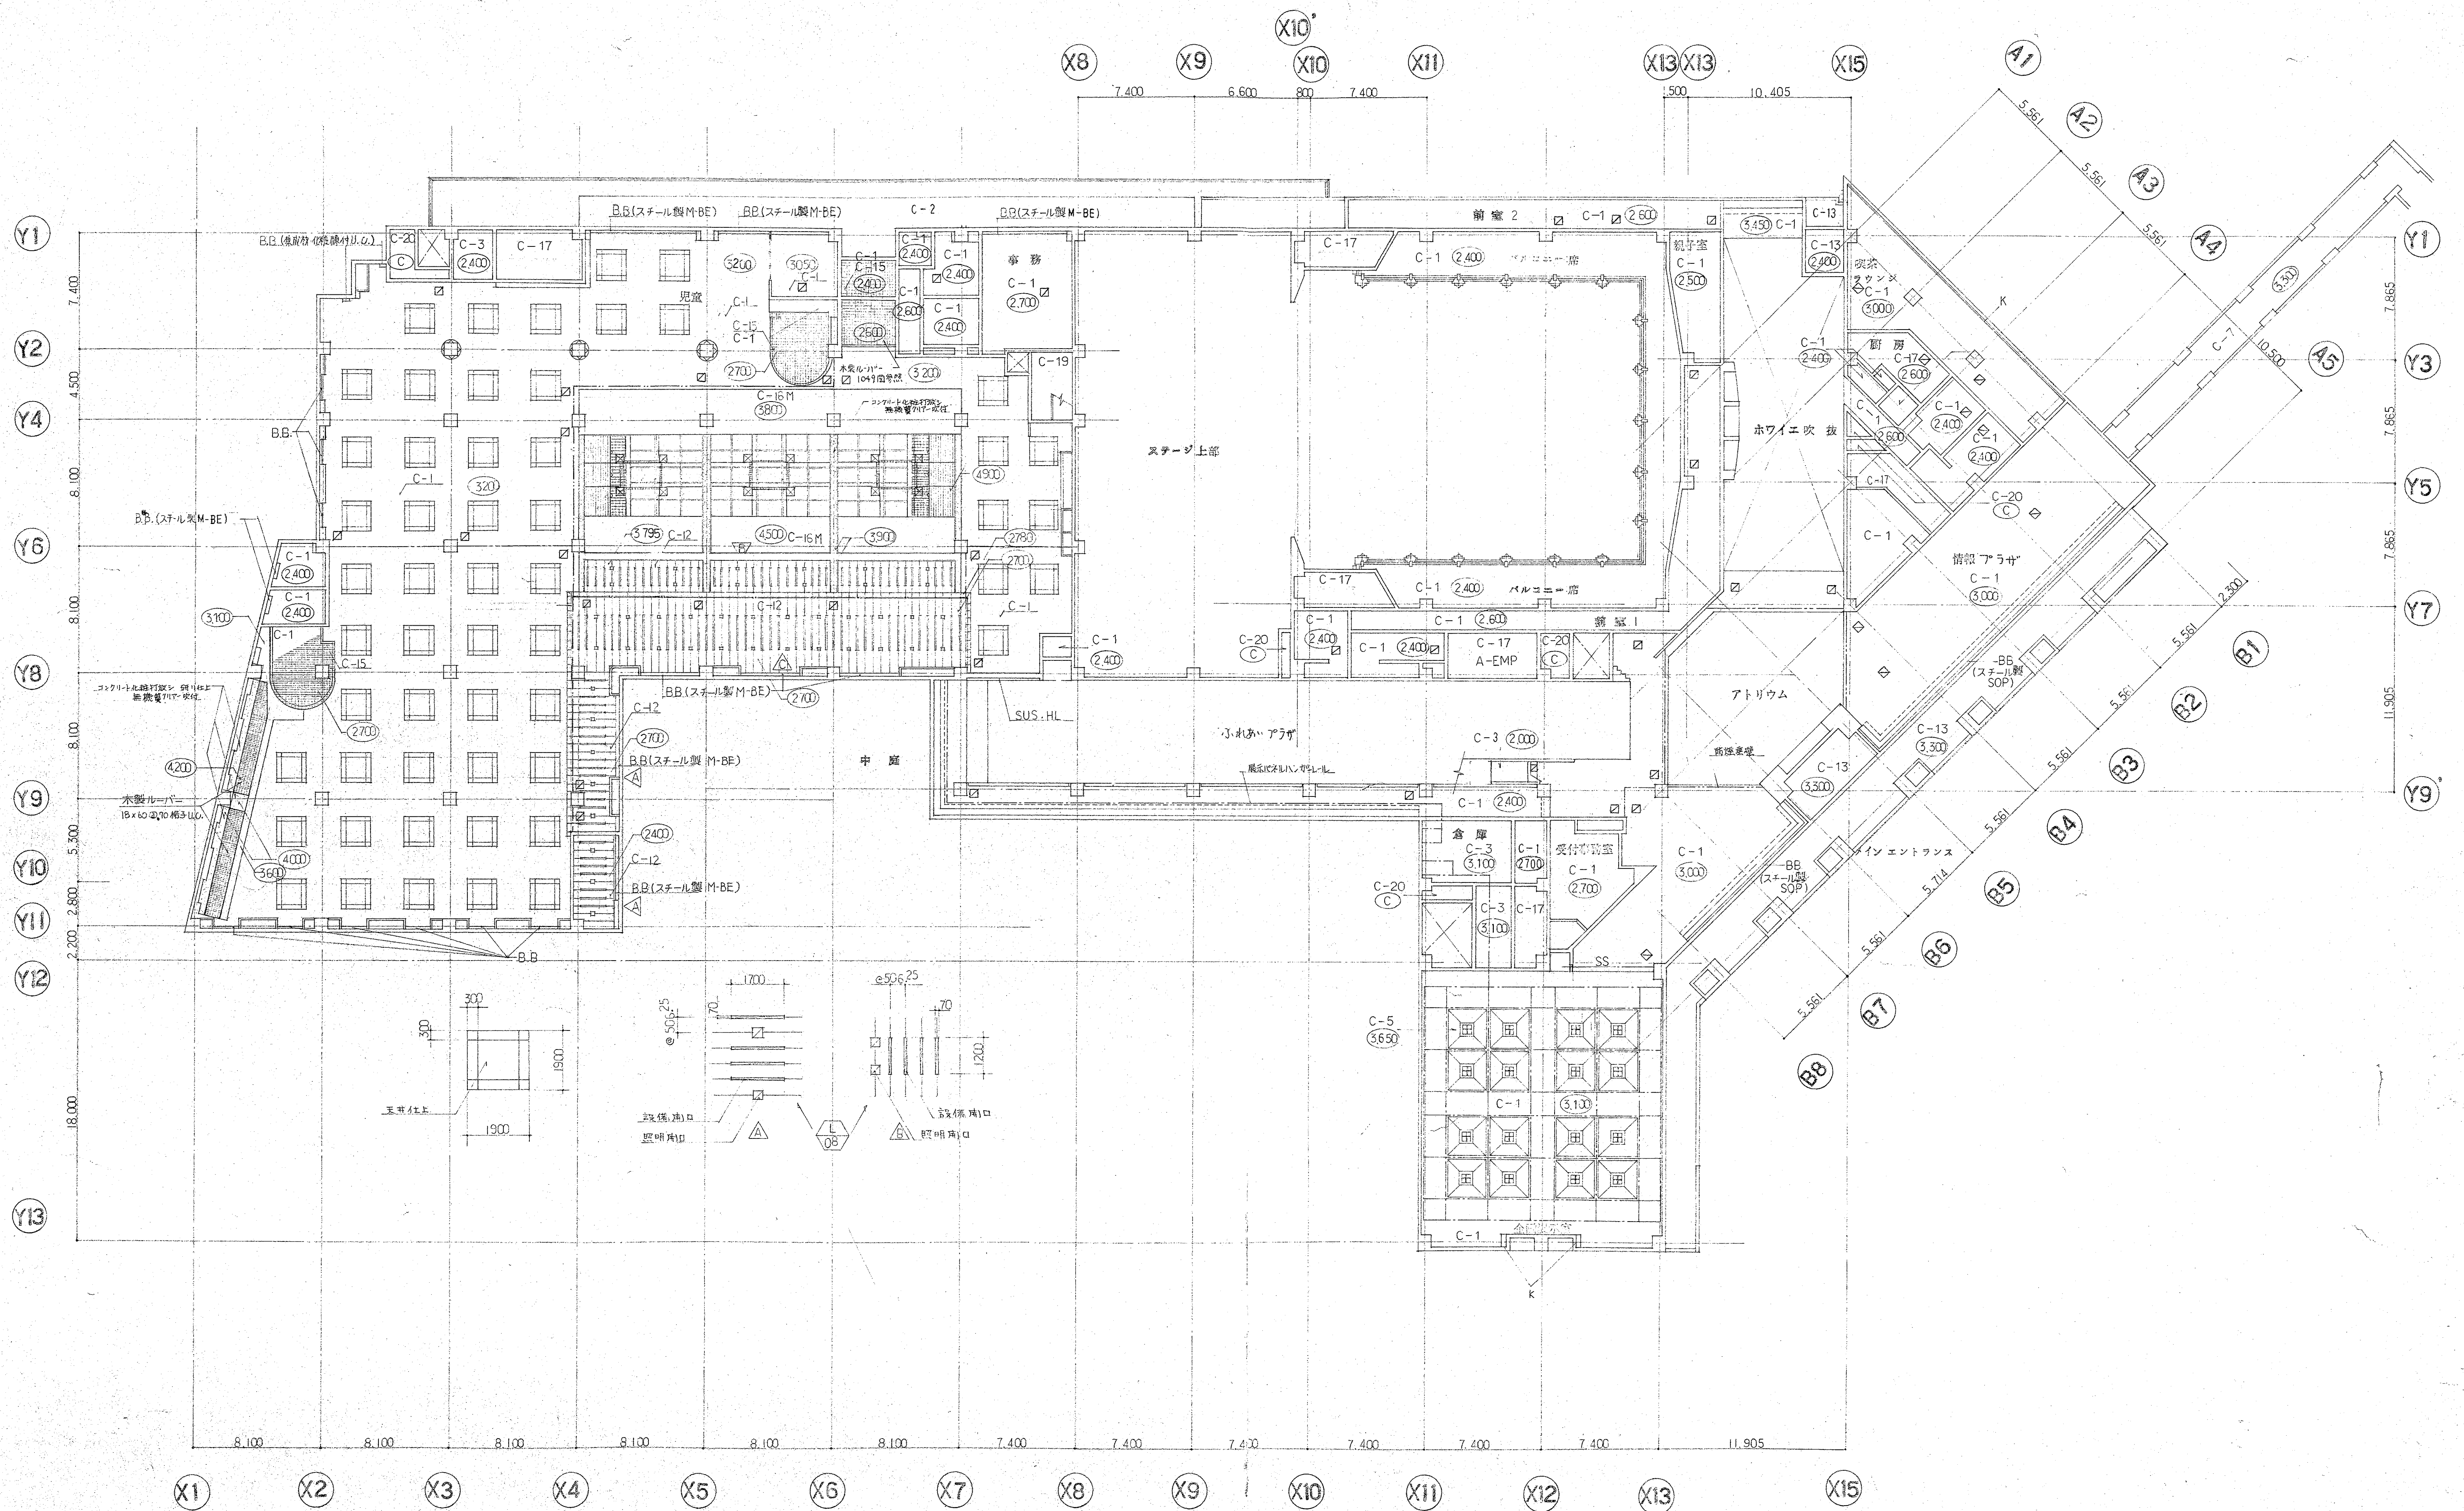

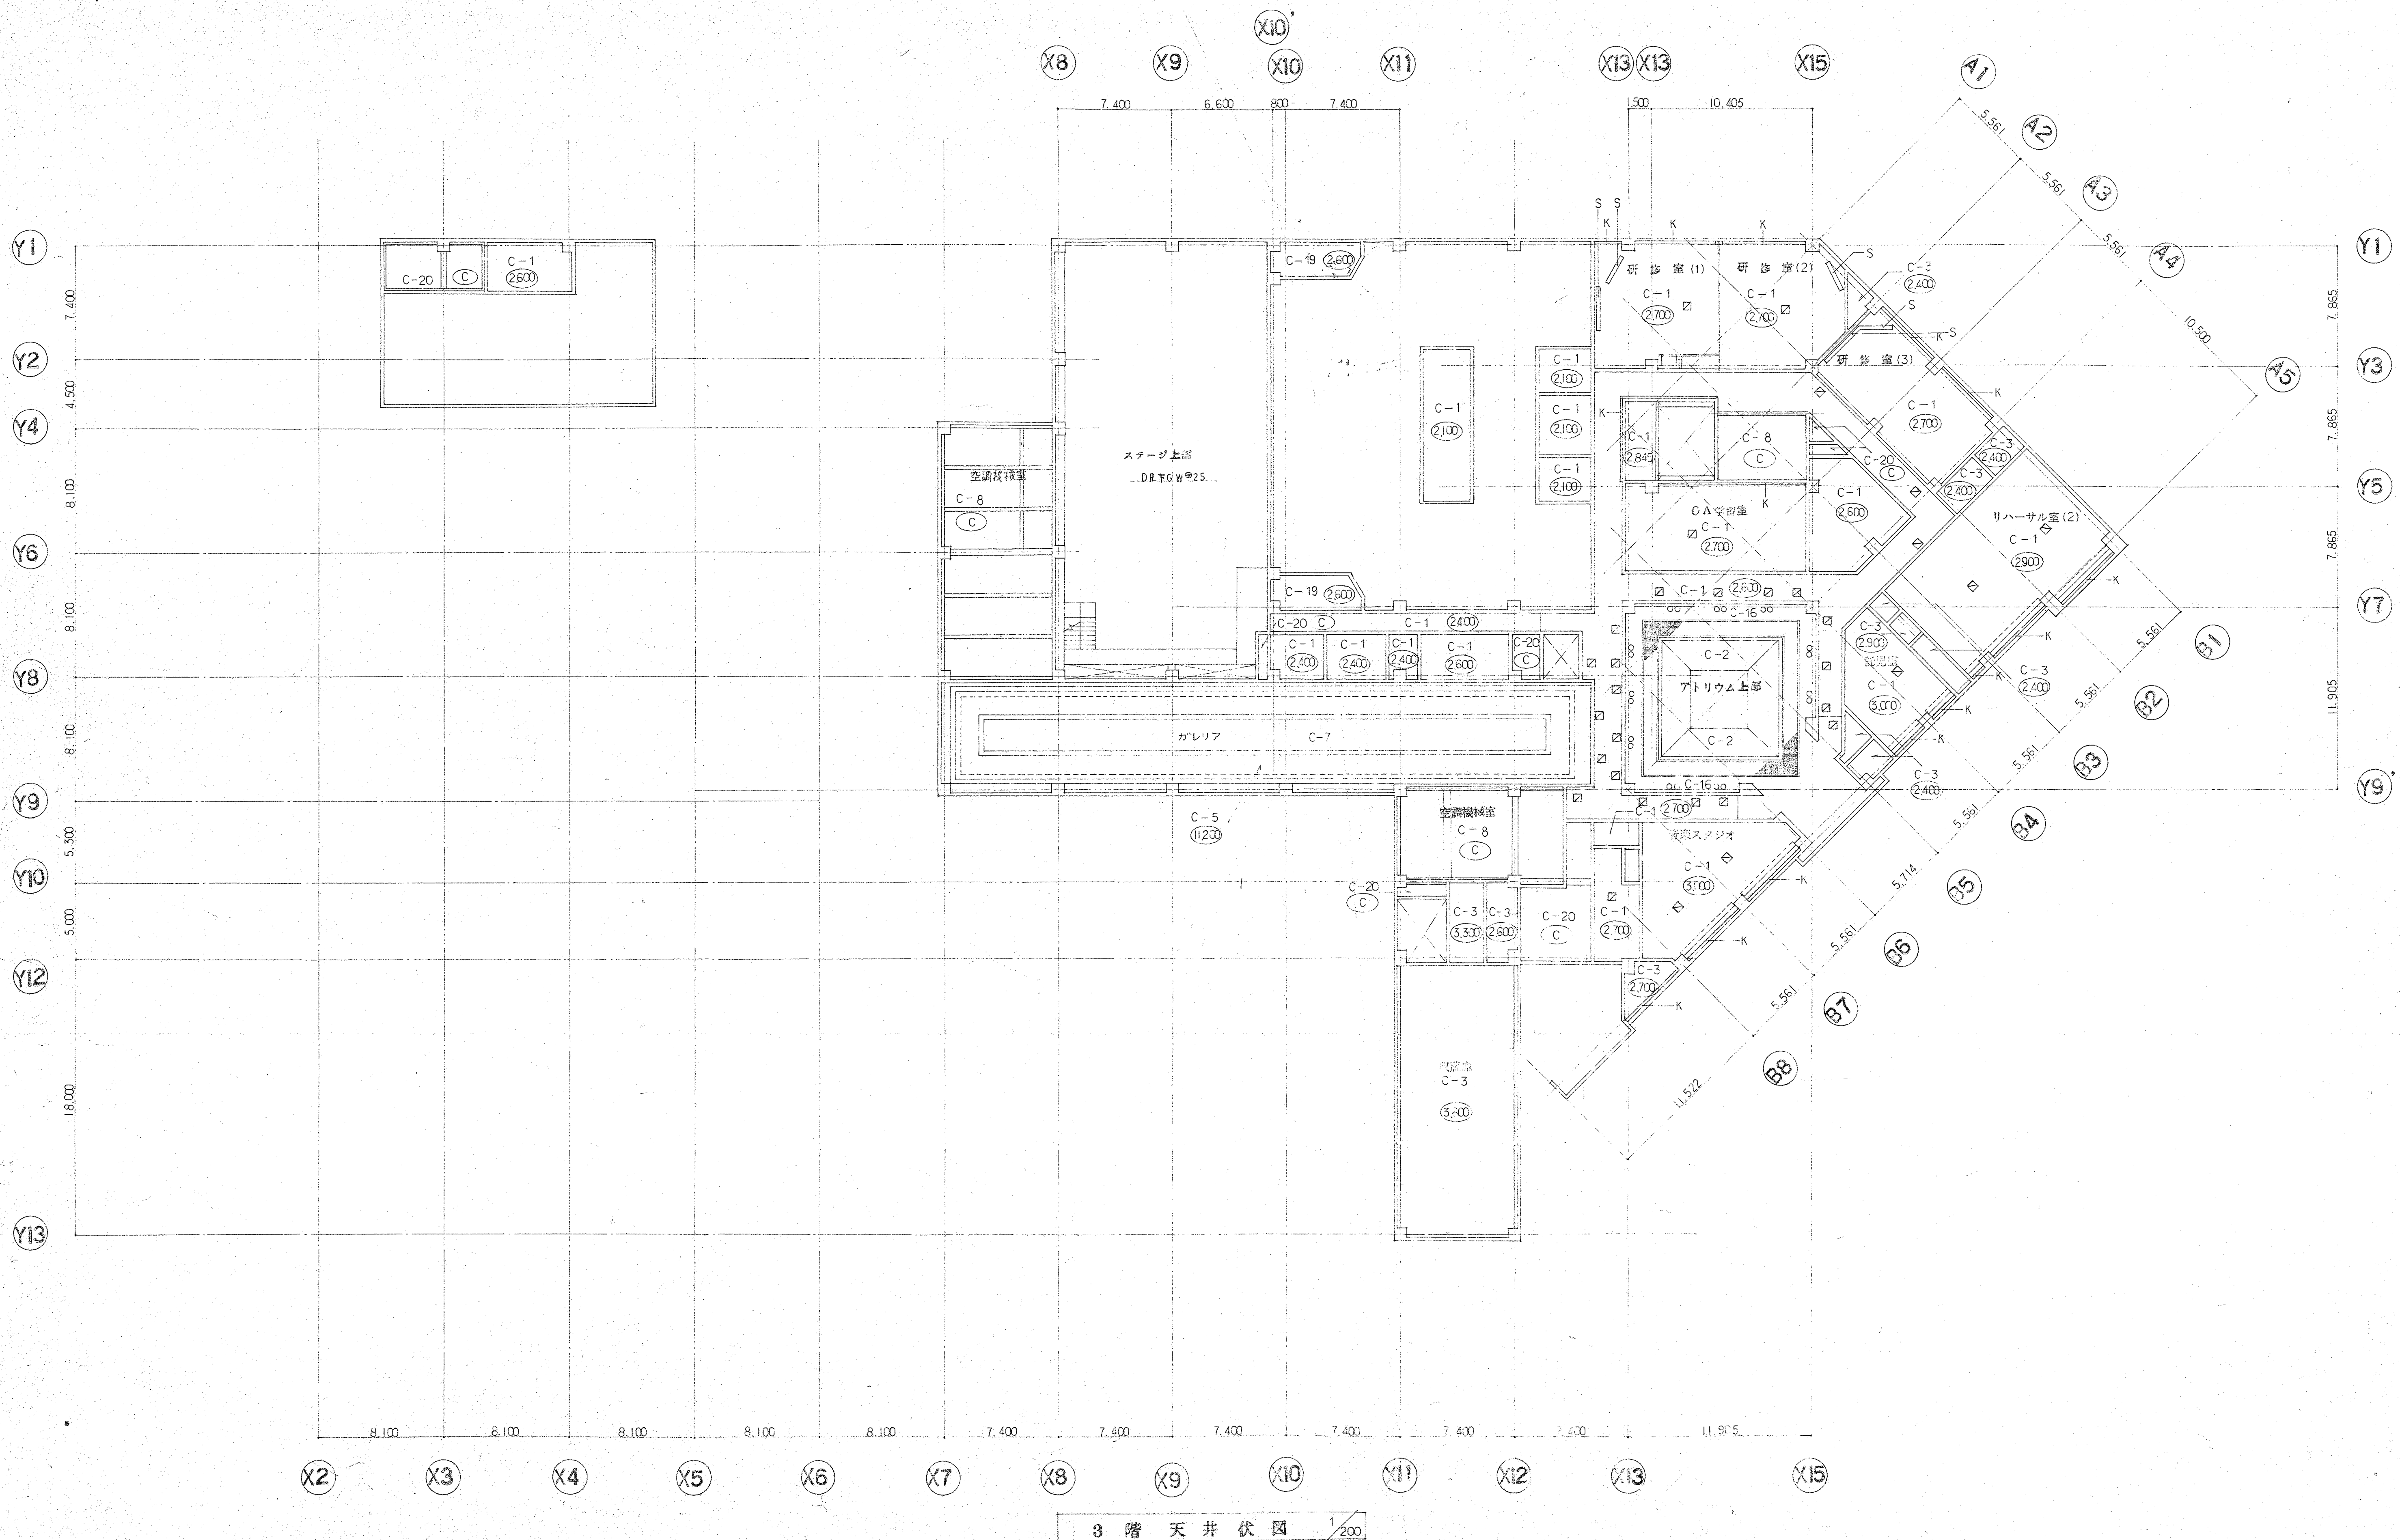


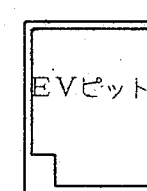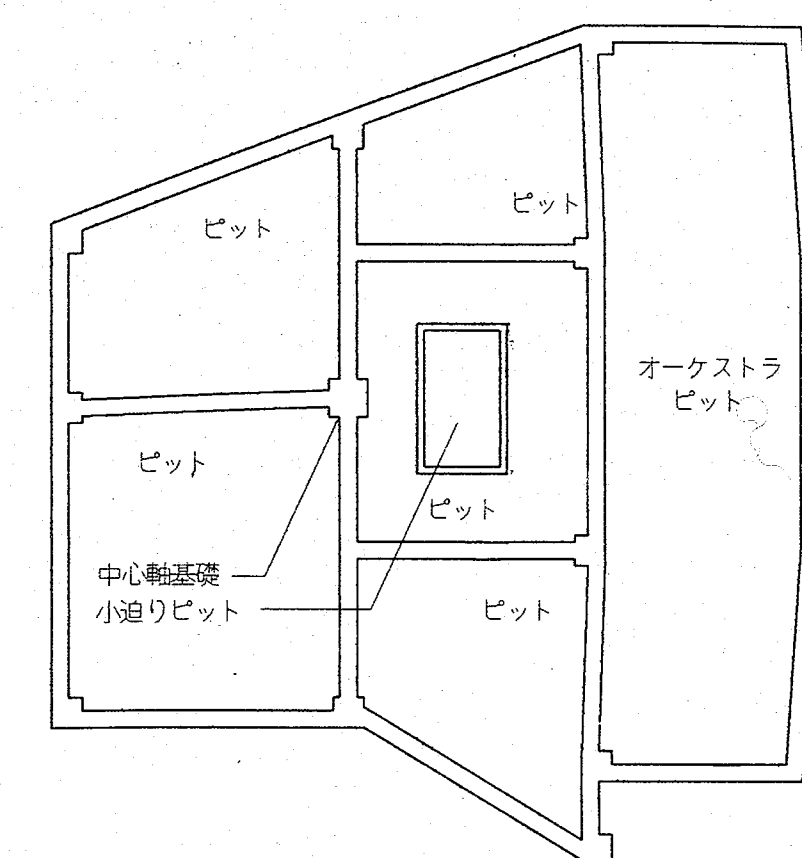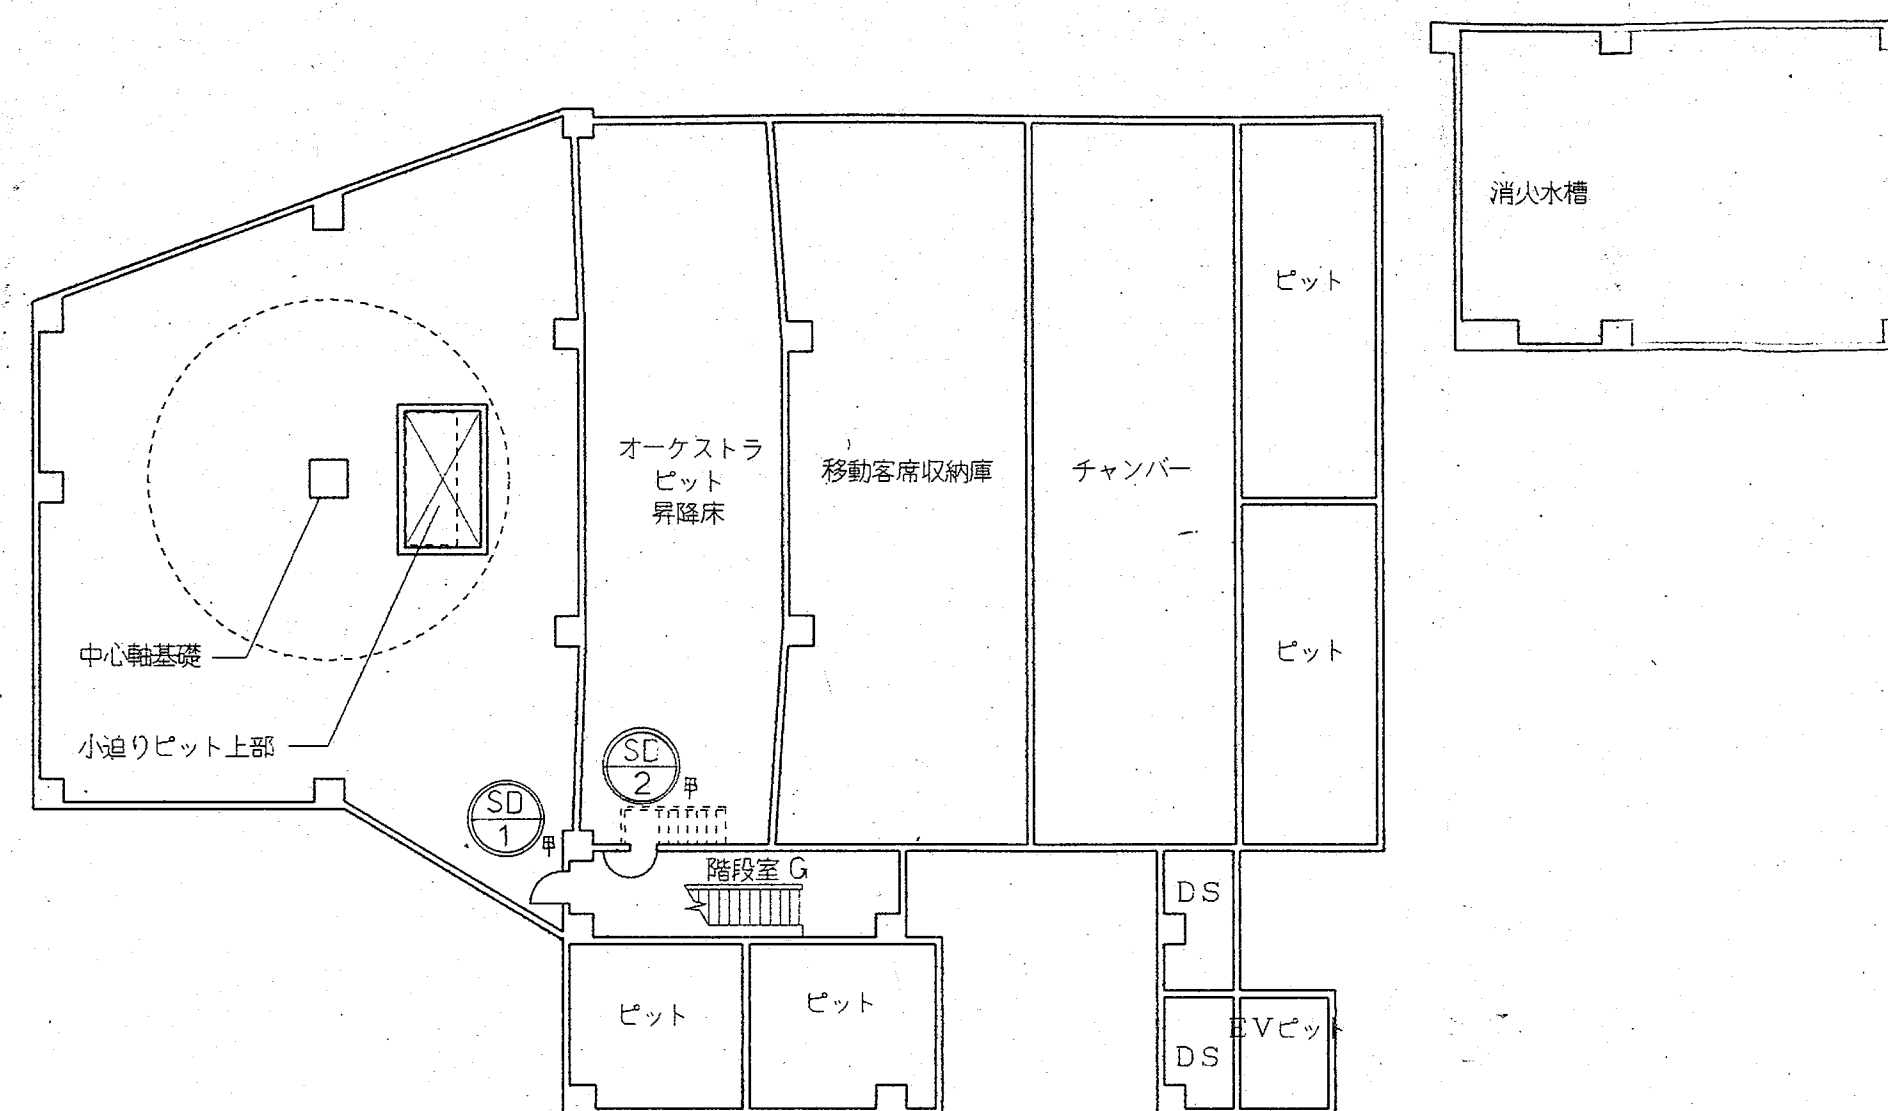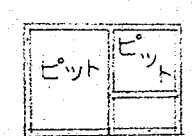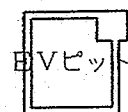


ピットレベル 建具符号図 1/200

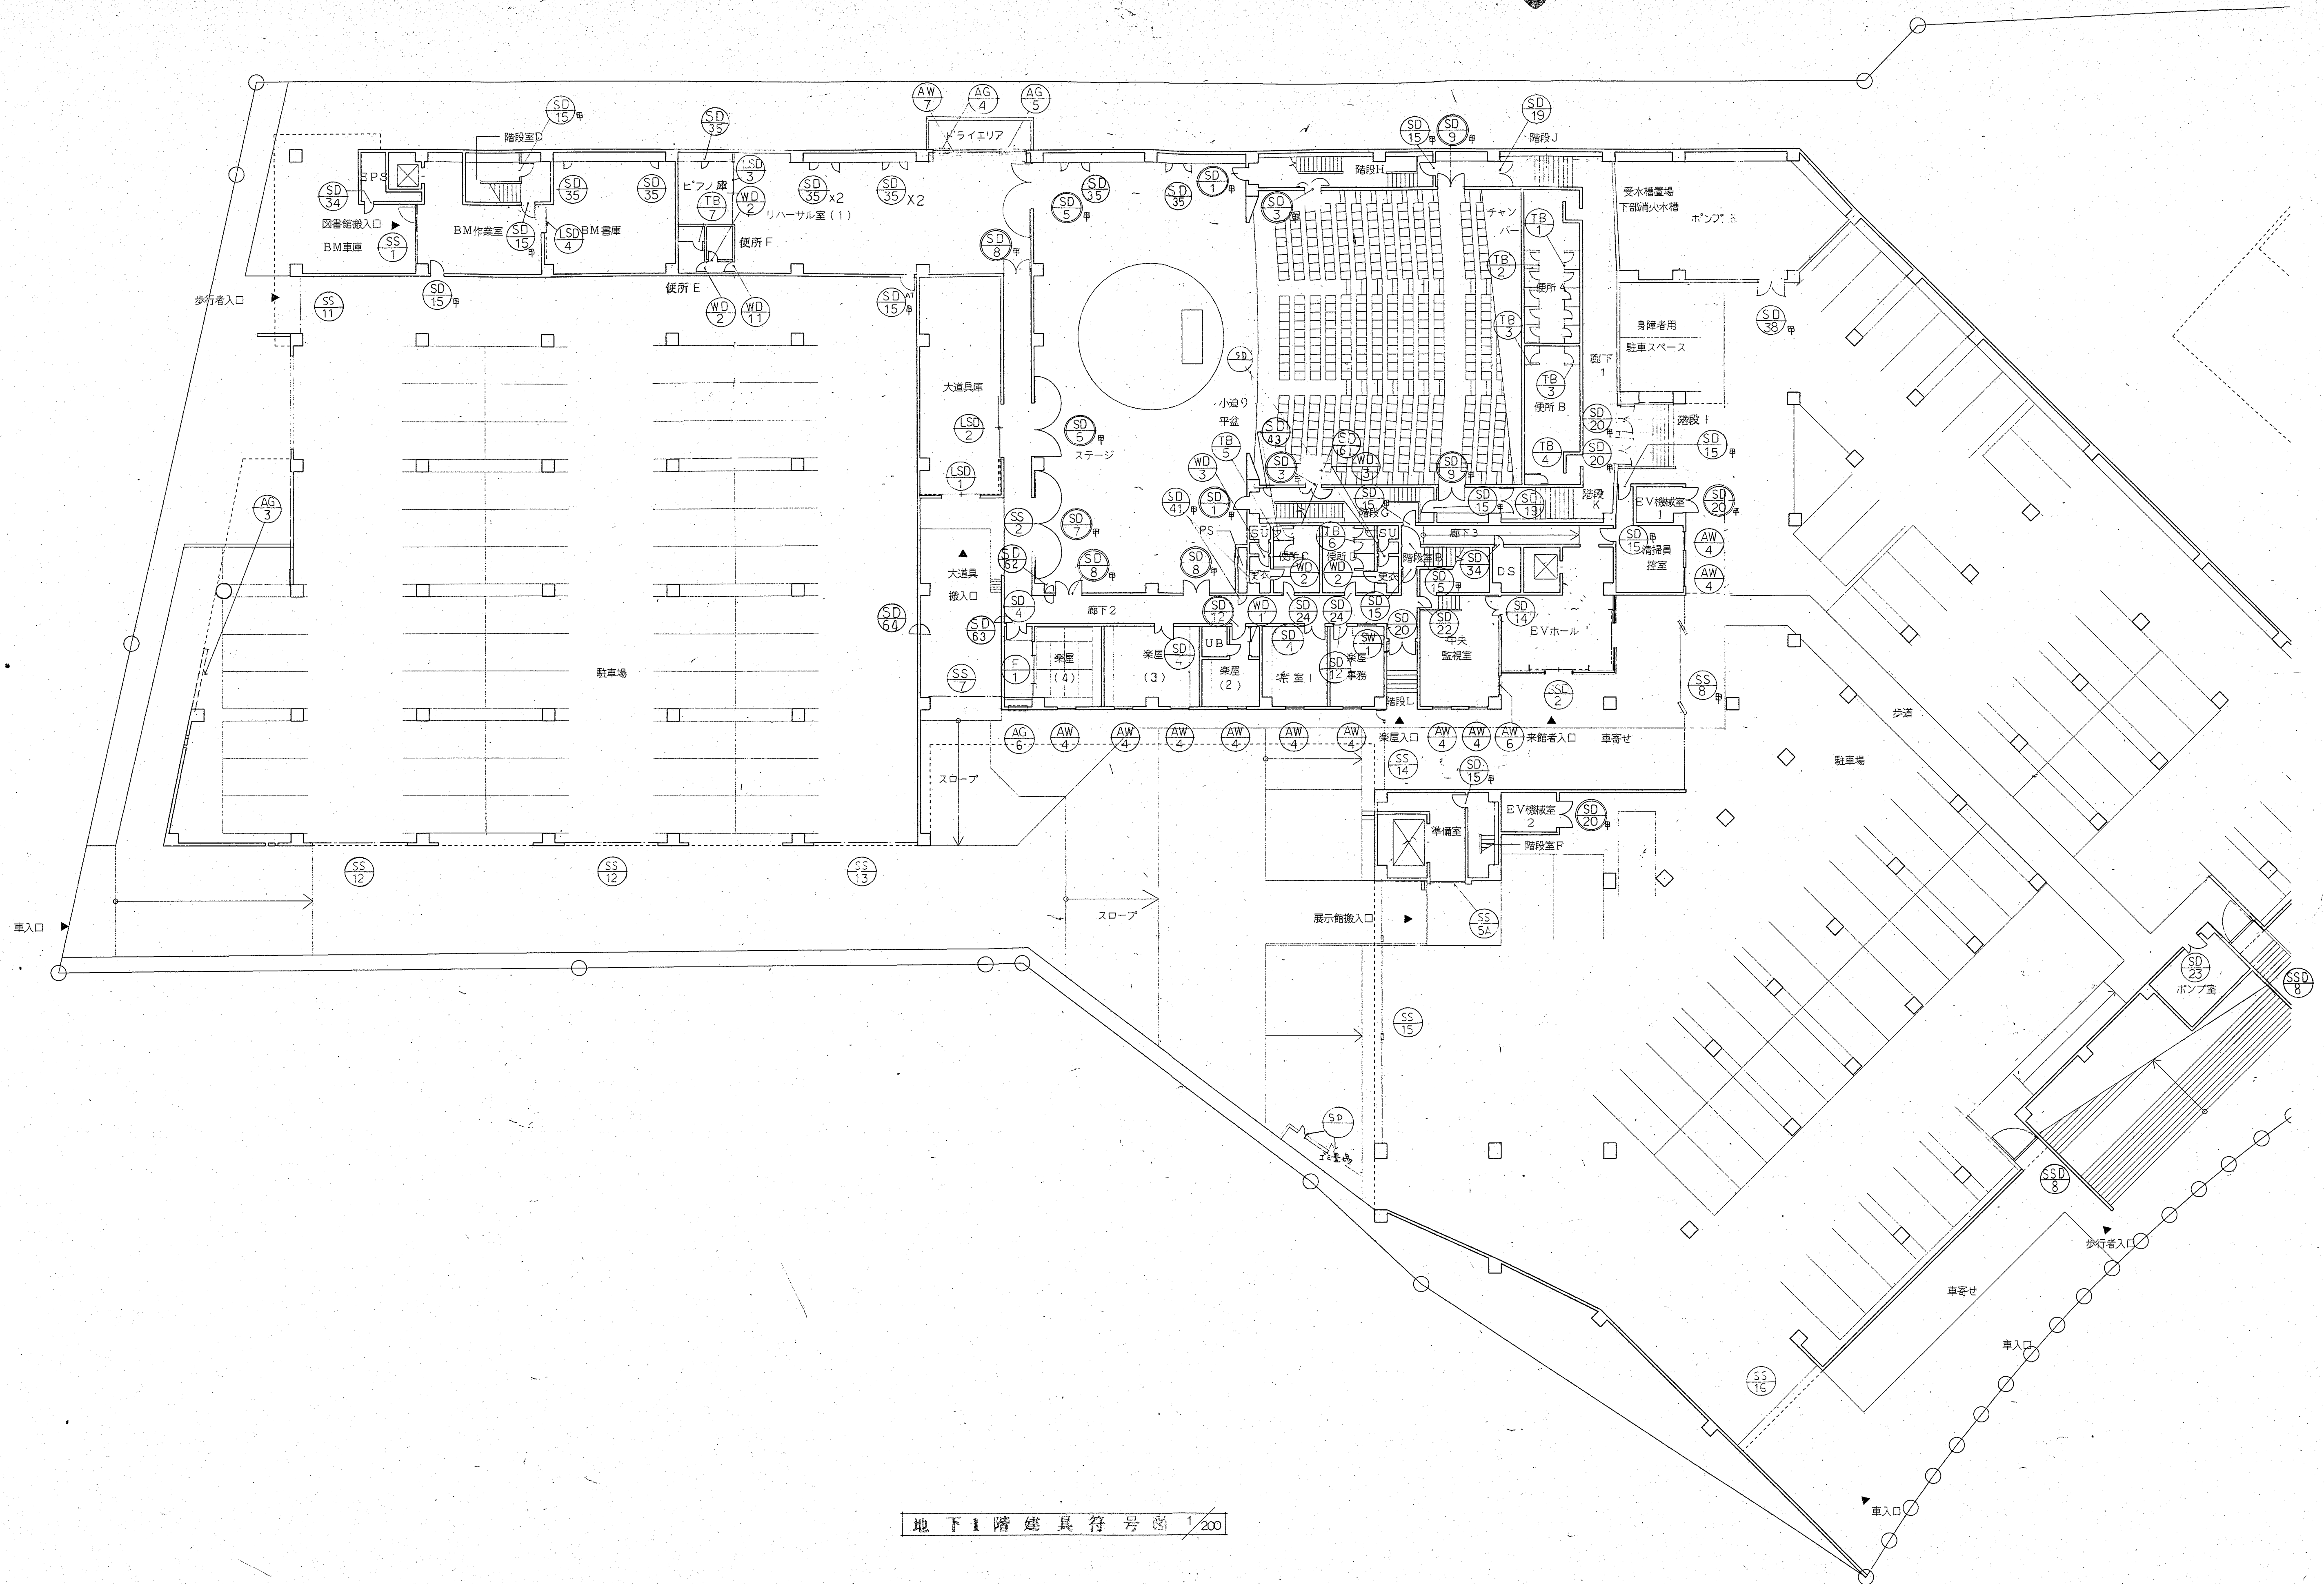

地下1階建具符号図 1/200

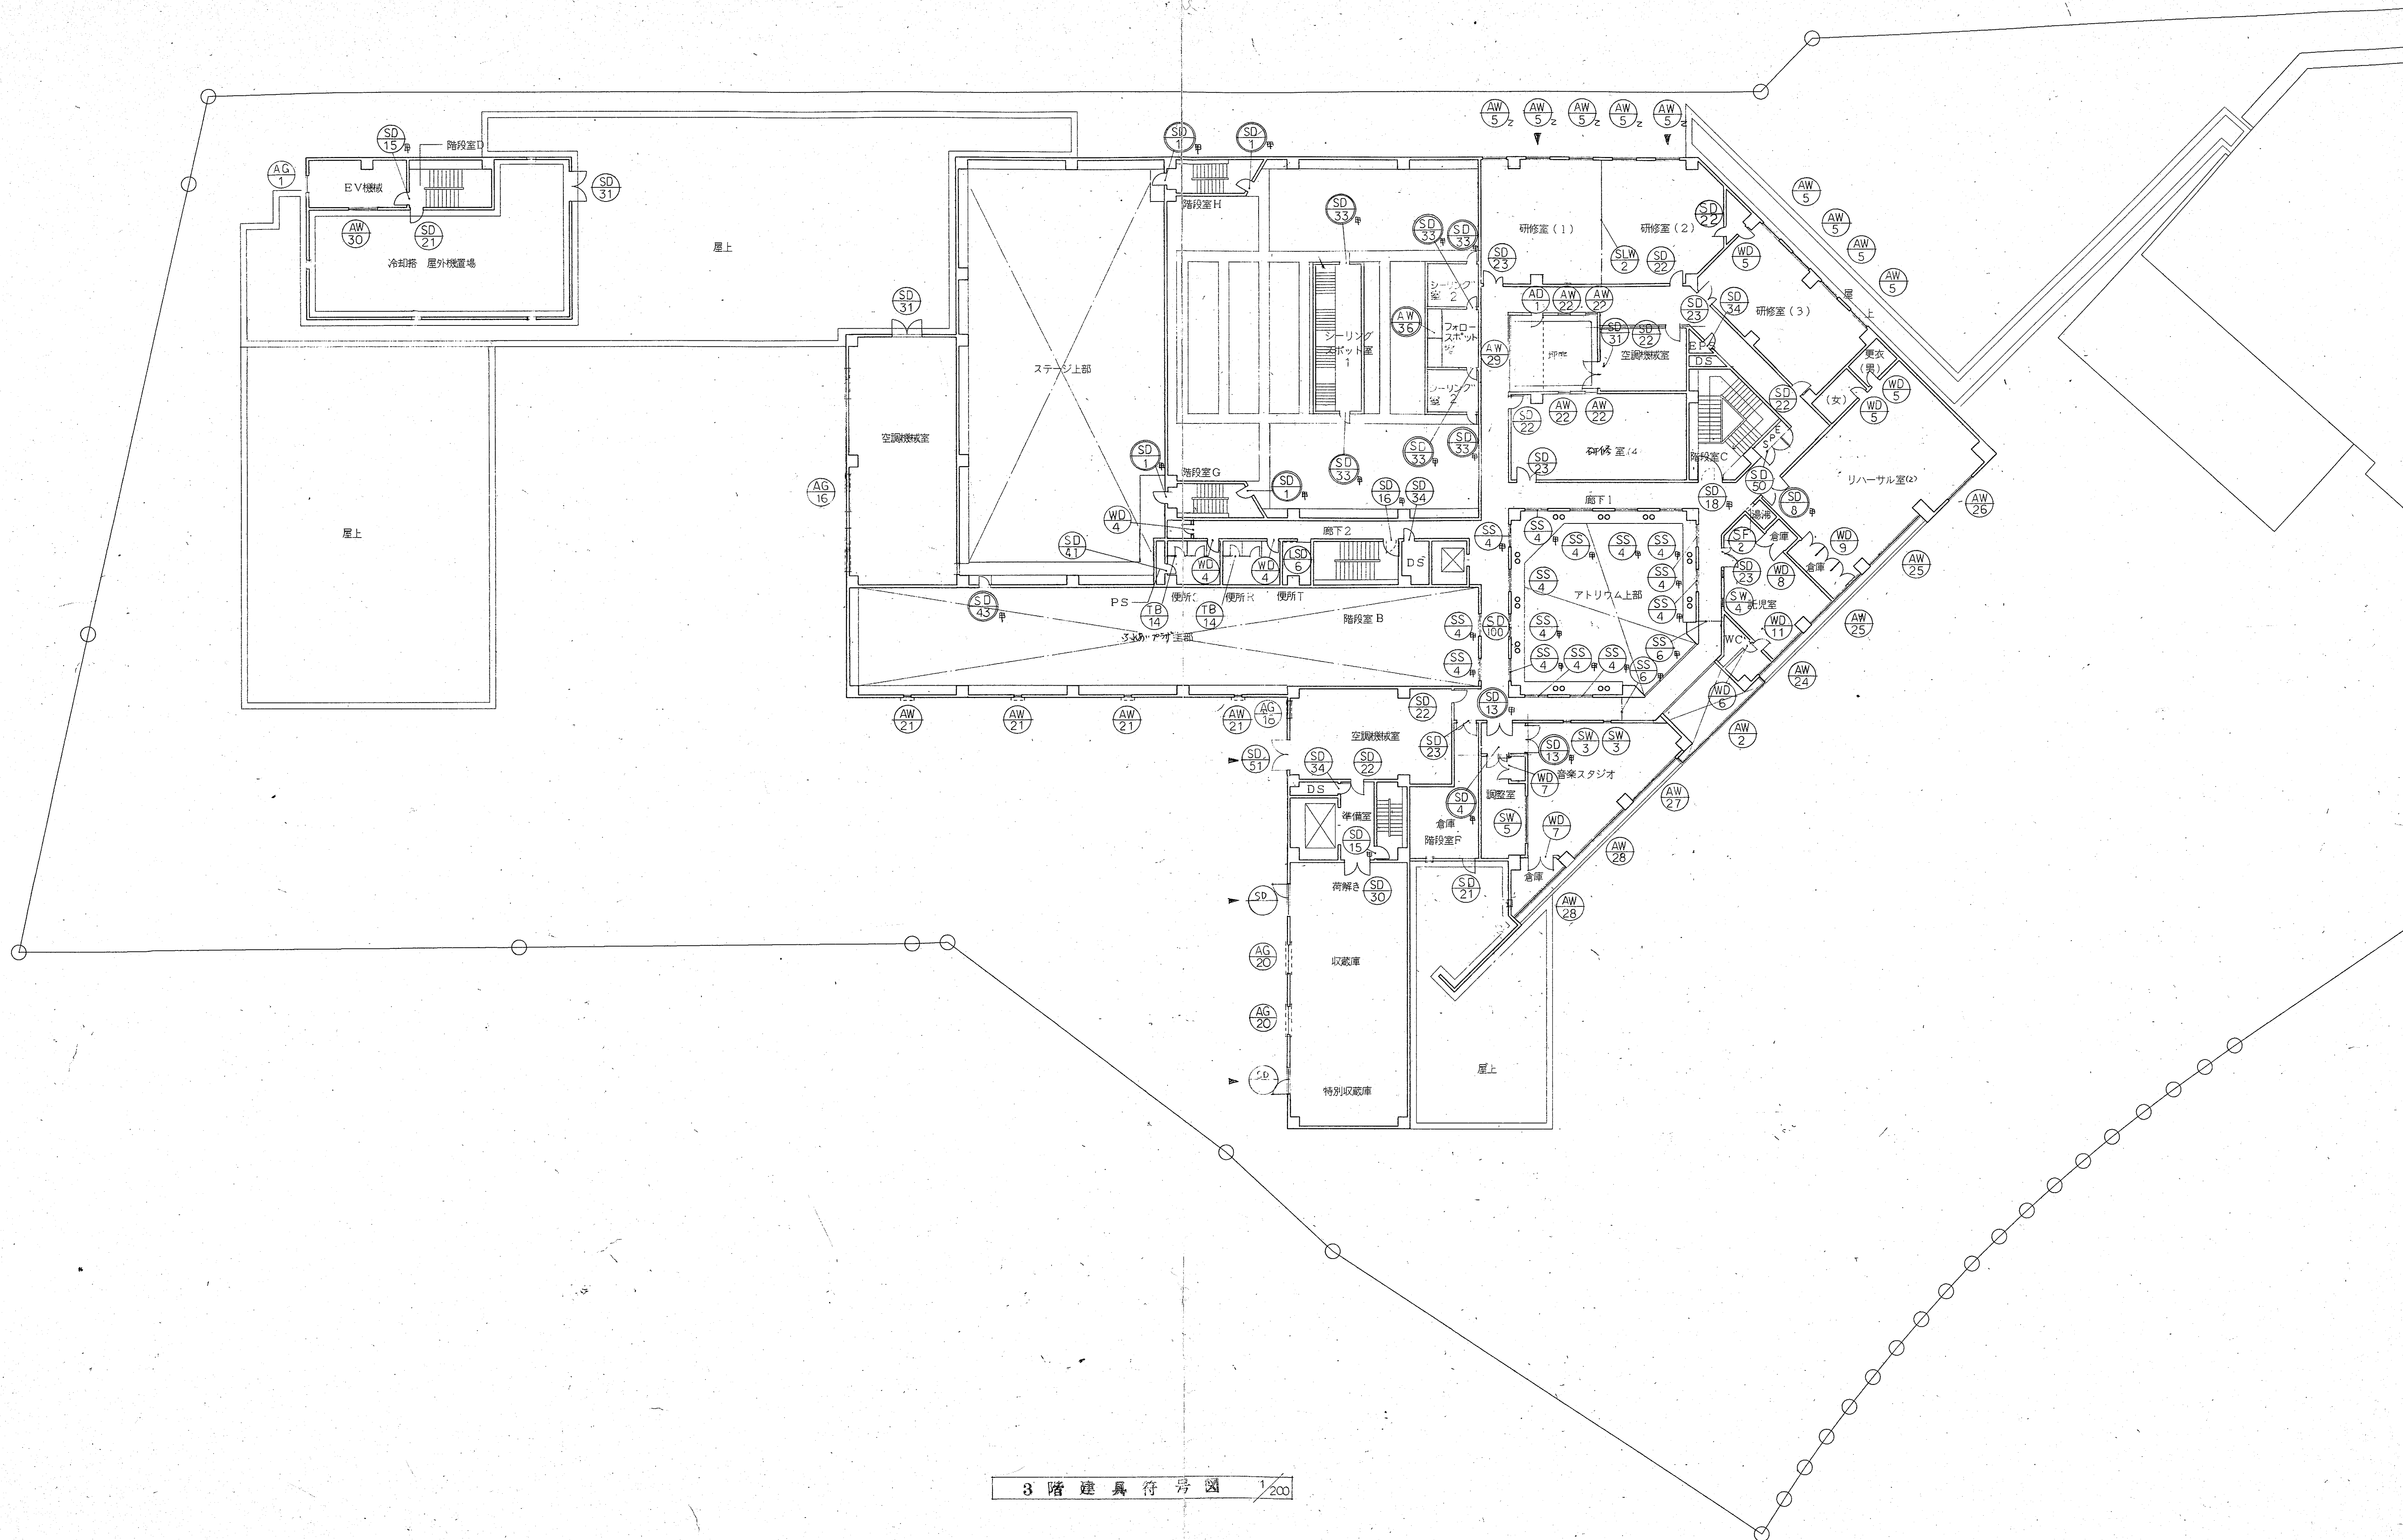

3 階 建 具 符 号 図 1/200

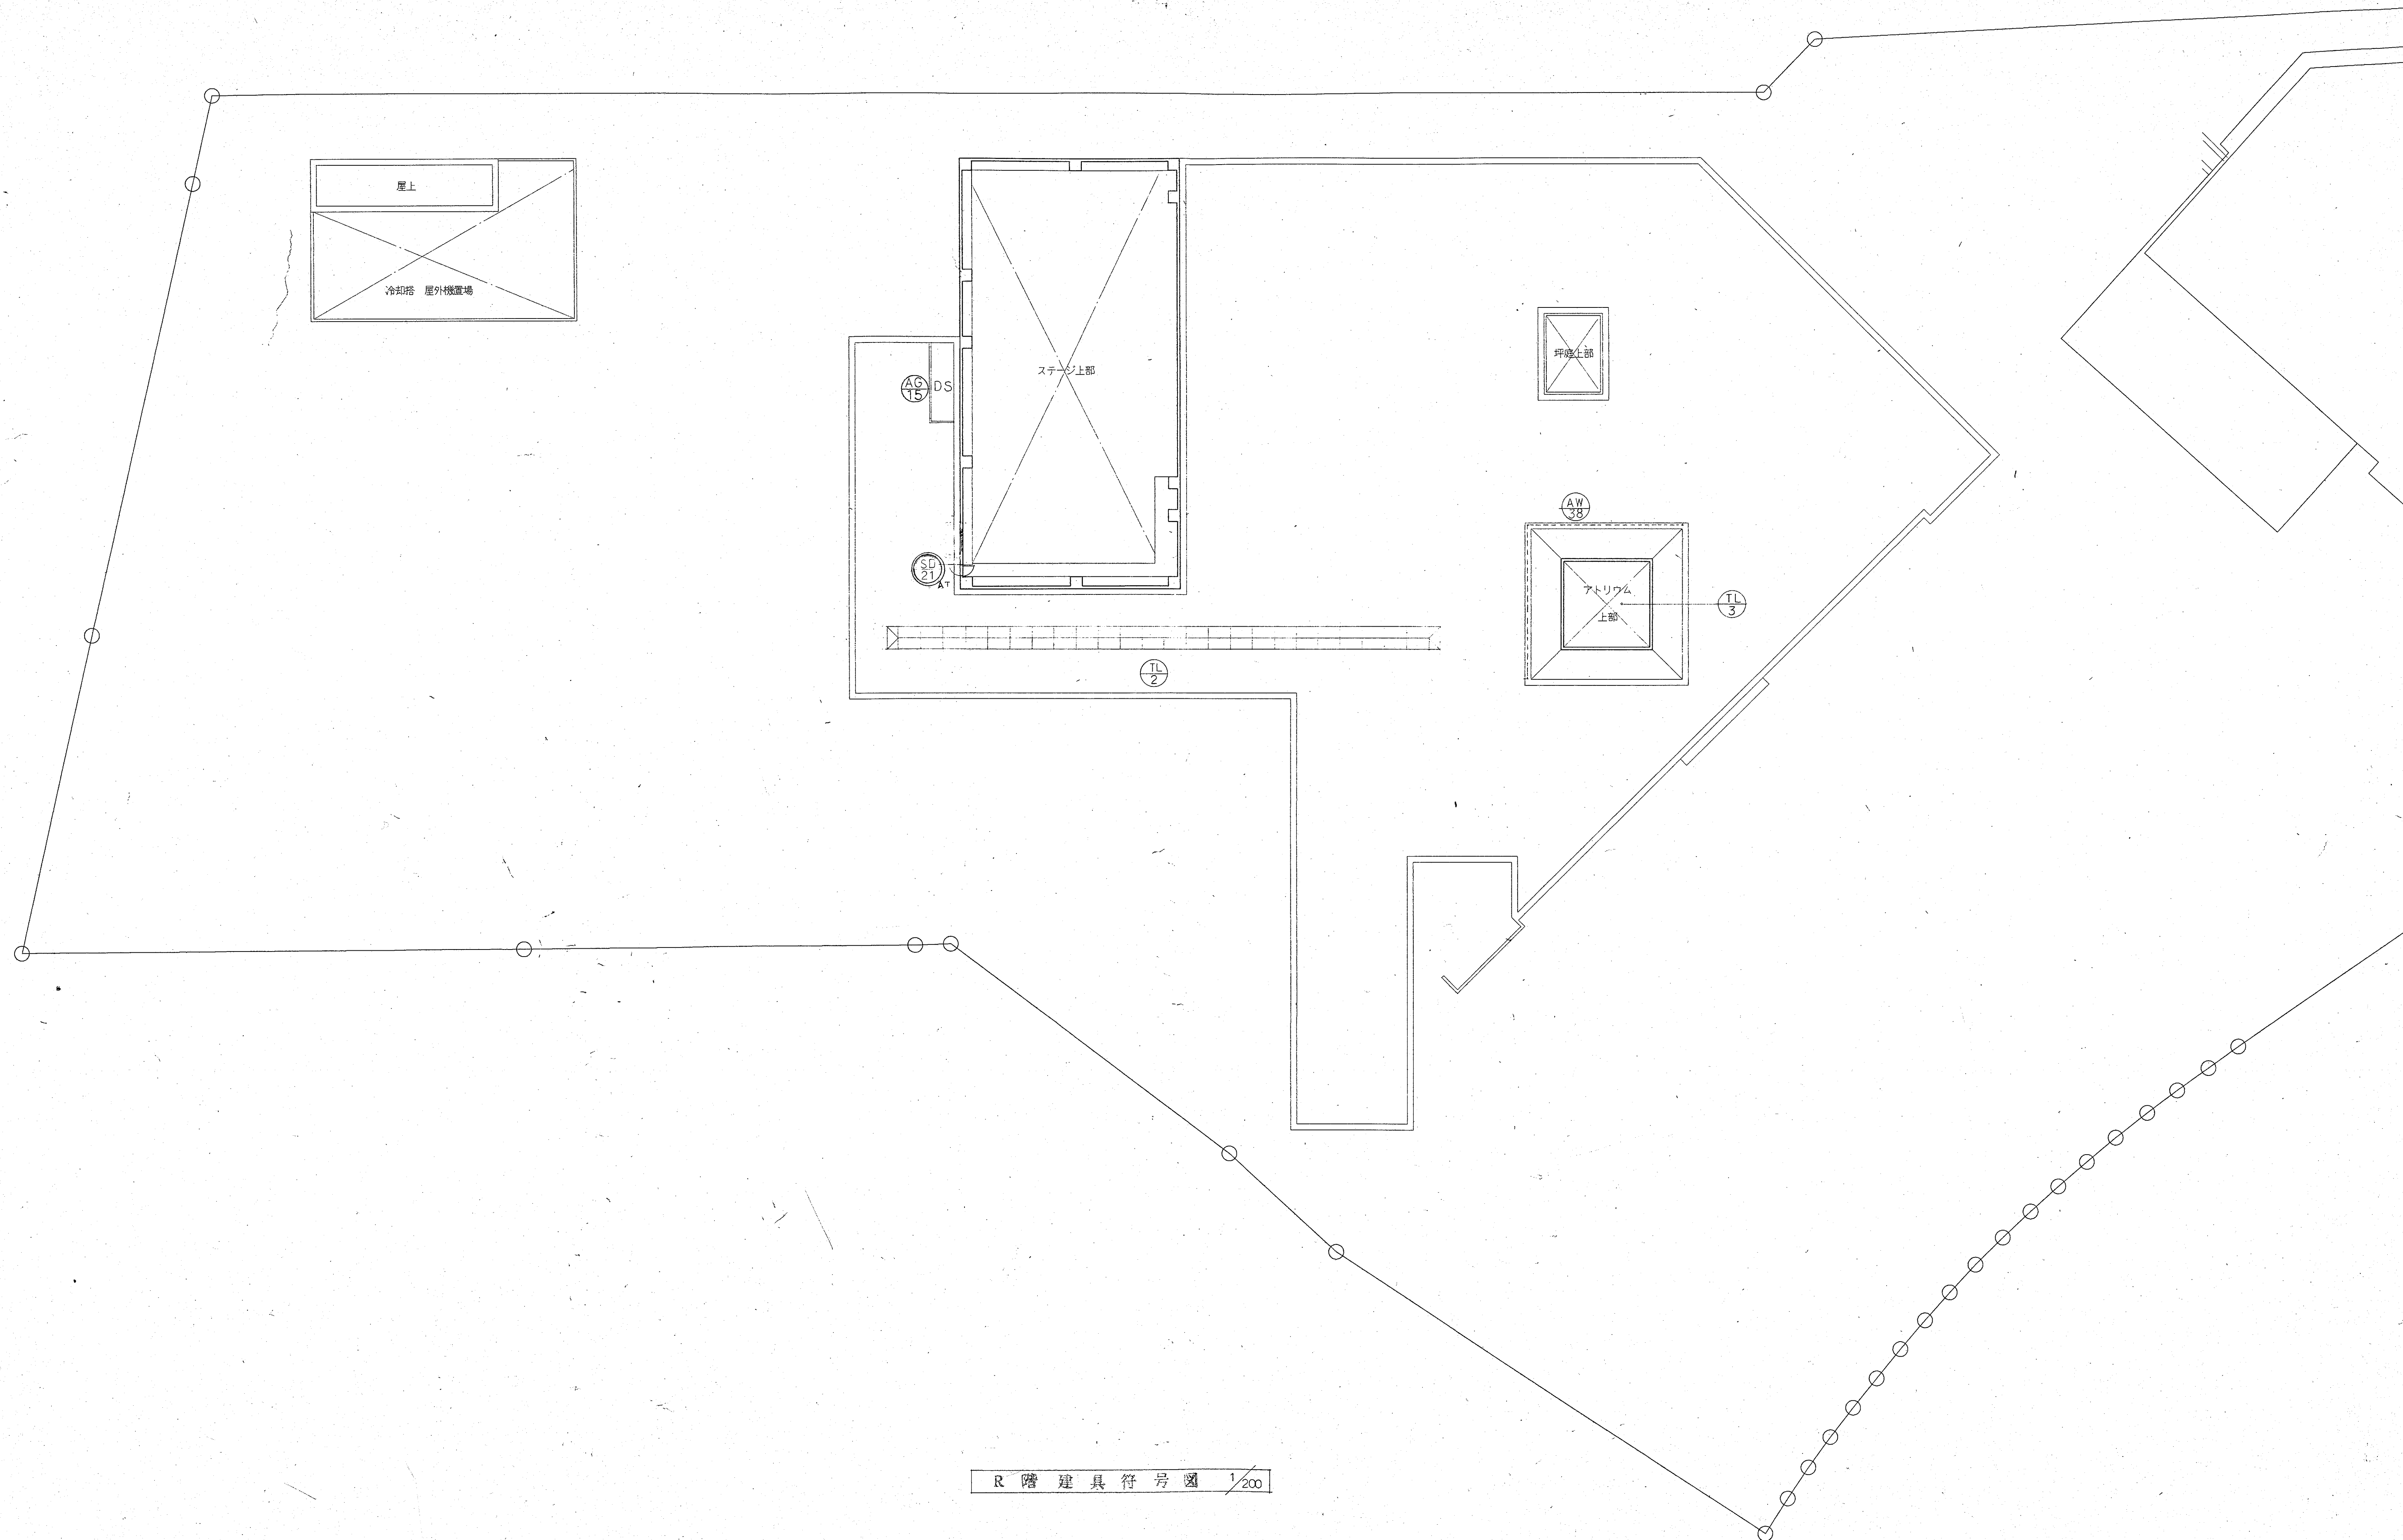

R 階 建 具 符 号 図 1/200

名 称	(SD 1) スチール片開キドア- AT	(SD 2) スチール片開キドア- (180°開キ) AT	(SD 3) スチール片開キドア- AT	(SD 4) スチール片開キドア- AT	(SD 5) スチール片開キドア- AT	(SD 6) スチール片開キドア- (180°開キ) AT	(SD 7) スチール片開キドア- (180°開キ) AT	(SD 8) スチール片開キドア- AT	(SD 9) スチール片開キドア- AT	(SD 10) スチール片開キドア- AT
寸 法	850 x 2,100	850 x 2,025	1,000 x 2,100	1,250 x 2,100	3,000 x 2,960	3,500 x 2,960	3,500 x 2,960	1,700 x 2,100	1,600 x 2,060	1,700 x 2,250
付 属 物	PH・DCN・LH・ST-I	PH・DCN・LH・PD・ST-I	PH・LH・DCN・PD・F・ST-4	PH・CH・DCN・PD・F・ST-I	PH・CH・DCN・PD・F・ST-I	PH・LH・DCN・PD・F・ST-5	PH・LH・DCN・PD・F・ST-5	PH・DCN・PD・F・PB	PH・DCN・PD・F・PB	PH・DCN・PD・F・PB
耐 子	階段室 G,H	階段室 G	階段室 G,H	階段室 G,H	階段室 G,H	階段室 G,H	階段室 G,H	階段室 G,H	階段室 G,H	階段室 G,H
使用場所	1 IA 1B 1C	1	2	8	1	1	1	4	2	6
数 量	SOP	1	1	1	1	1	1	1	1	1
仕 上	BT・E・L・V・L・200	2,3F-206 240	200	168	360	247	247	247	280	100
伸 見 込	2,3F-206 240	200	168	360	247	247	247	280	100	100
姿 図										

建具凡例及び共通指定事項
本表は建具表における凡例及び共通指定事項を示す。 建具番号 建具番号の別 (G1等)、防火戸の種類 (甲、乙) 番 指 の 形 状 と 符 号 材質は特記なき限り、ステンレス SUS304 20とする。 ※ 符合は平面詳細図中に記入 建 具 符 号 AW アルミサッシュ (図示なき限り見込70とする。) AD アルミサッシュ (図示なき限り見込70とする。) AG アルミサッシュ (図示なき限り見込70、開口率40%以内とする。) SW 鋼製窓 (図示なき限り見込40とする。) SD 鋼製三方窗 (ステンレス製を含む。) LSO 鋼製シャッター (図示なき限り見込40とする。) SS 鋼製シャッター (ステンレス製を含む。) SG 鋼製ガラリ (ステンレス製を含む。) SSW ステンレス窓 SSD ステンレス窓 WW 木製窓 WD 木製窓 F 換気扇 P 可動間仕切り (図示なき限り鋼製とし、不燃認定品とする。) ガ ラ ス 符 号 透明普通板ガラス FL 透明フロートガラス P 透明板ガラス PWL 透明板ガラス (クロスワイヤ) PWL 透明板ガラス (クロスワイヤ) FWC 透明板ガラス (クロスワイヤ) FWL 透明板ガラス (クロスワイヤ) CFL 透明板ガラス (クロスワイヤ) HFL 透明板ガラス (クロスワイヤ) HP 透明板ガラス (クロスワイヤ) HPWC 透明板ガラス (クロスワイヤ) HPWL 透明板ガラス (クロスワイヤ) HFWC 透明板ガラス (クロスワイヤ) D 透明板ガラス L 透明板ガラス T 透明板ガラス M 透明板ガラス (例) S3 透明ガラス厚3mm FL 6+A+FL 10 (内側) 透明フロートガラス厚6mm+空気層 (内側) 透明フロートガラス厚10mm ※ ガラス固定のコーティングはA種とする。 建 具 金 物 符 号 (開閉金物) PH ビットヒンジ H 丁番 (ステンレス製、重量丁番については鋼製OK可とする。) FH フロアヒンジ (薄型見込46程度) AHS オートヒンジ (ストッパー有) AHN オートヒンジ (ストッパー有) DCS ドアチェック (ストッパー有) DCN ドアチェック (ストッパー有) AS アームストッパー DS ドアストッパー (ドアホルダー付、床付、壁付の別は現場指示とする。) F フランス錠 FD ファイアーダンパー (閉鎖金物) PD シリンダー本錠 (強化ガラスドアを含む。サムターン付を含む。) HL シリンダー本錠 (サムターン付を含む。) CP シリンダー本錠 (サムターン付を含む。) M シリンダー本錠 (サムターン付を含む。) C 錠錠 (引込戸用錠) CL 錠錠 (引込戸用錠) GR グレン錠 (特記なき限り3点錠とする。) LI 表示付ラッチ錠 (非常解放可とする。) LH レバーハンドル (ステンレス製) CH ケースハンドル (ステンレス製) PP 押板 (引手兼用、図示なき限りステンレス製とする。) PB 把手 (図示なき限りステンレス又はアルミ合金製 L=600 内外) ※ 金物類は原則として、仕上及び色調を建具に合わせる。 仕 上 符 号 SOP 合成樹脂ベント塗 CL クリアラッカー塗 OS オイルステイン塗 HP 多彩模様塗料付 UP クラッシュ樹脂ベント塗 M-BE メラミン系塗料付 E-BE エポキシ系塗料付 A-BE アクリル系塗料付 N-O 4 ステンレスNO.4 BA ステンレス鏡面(7P)仕上 HL ステンレスヘアライン仕上 ド ア ガ ラ リ (材質、仕上) 図示なき限り材質仕上表の材質仕上に準ずる。 (開口率) 図示なき限り50%以内とする。 (特殊仕様) 口付ドアガラリは逆光型とする。 付 属 物 L1 スチールハンドル L2 アルミハンドル K1 スチール錠錠 K2 アルミ錠錠 V ニモ水切 G1 スチール錠錠 G2 アルミ錠錠

名 称	(SD 1) 軽量スチール引違付	(SD 2) 軽量スチール引違付	(SD 3) 軽量スチール引違付	(SD 4) 軽量スチール引違付	(SD 5) 軽量スチール引違付	(SD 6) 軽量スチール引違付	(SD 7) 軽量スチール引違付	(SD 41) スチール片側付 (点検口)	(SD 42) スチール片側付 (点検口)	(SD 43) スチール片側付 (点検口) A T
寸 法	2,500 X 2,960	3,500 X 2,960	4,050 X 2,115	1,700 X 2,115	2,150 X 2,600	(1010)950 X 2,115	1,700 X 2,115	600 X 1,960 (1,450)	700 X 700 (1,100)	600 X 940
付 属 物	ハンガー・金物・式・HL・PB	ハンガー・金物・式・HL・PB	ハンガー・金物・式・HL・PB	ハンガー・金物・式・HL・PB	ハンガー・金物・式・HL・PB	ハンガー・金物・式・HL・PB	ハンガー・金物・式・HL・PB	AHS・CH・PD	ハンガー・金物・式・HL・PB	ハンガー・金物・式・HL・PB
組 子	大道具庫	大道具庫	ピアノ庫	BM 作業室	展示館 展示口	展示館 K,N,G,T	展示館	展示館 PS	DW 展示室	展示館 展示口
使用場所	1	1	1	1	1	1	1	1	1	1
仕 上	SOP	1	1	1	1	1	1	1	1	1
寸 見 込	180	222	303	394	120	70	120	80	1	207
姿 図										
名 称	(SW 1) スチール引違付	(SW 2) スチール引違付	(SW 3) スチール引違付	(SW 4) スチール引違付	(SW 5) スチール引違付 AT	(SW 6) スチール引違付	(SD 44) スチール片側付 (点検口) SAT	(SD 45) スチール片側付 (点検口) SAT	(SD 46) スチール片側付 (点検口)	(SD 47) スチール片側付 (点検口)
寸 法	1,200 X 600	900 X 600	500 X 500	2,900 X 1,600	3,200 X 1,100	1,500 X 2,050	2,850 X 2,100	1,305 X 3,209	1,202 X 3,209	1,285 X 2,250
付 属 物	ハンガー・金物・式・HL・PB	ハンガー・金物・式・HL・PB	ハンガー・金物・式・HL・PB	ハンガー・金物・式・HL・PB	ハンガー・金物・式・HL・PB	ハンガー・金物・式・HL・PB	ハンガー・金物・式・HL・PB	ハンガー・金物・式・HL・PB	ハンガー・金物・式・HL・PB	ハンガー・金物・式・HL・PB
組 子	FL 3	FL 3	PWL 6.8+A+6.5	PWL 6.8	FL 8+A+8	T 10	FL 8	FL 8	FL 8	AHS・PD・ブラッシュアルミ点検口
使用場所	展示館	展示館	展示館	展示館	展示館	展示館	展示館	展示館	展示館	展示館
仕 上	SOP	SOP	2	2	2	2	2	2	2	2
寸 見 込	191	156	155	185	600	100	179	179	238	90
姿 図										
名 称	(SS 1) スチール防犯シャッター	(SS 2) スチール防犯シャッター	(SS 3) スチール防犯シャッター	(SS 4) スチール防犯シャッター	(SS 5) スチール防犯シャッター	(SS 6) スチール防犯シャッター	(SD 48) スチール3枚付付	(SD 49) スチール3枚付付	(SD 50) スチール3枚付付	(SD 51) スチール3枚付付
寸 法	3,209 X 2,578	5,000 X 2,975	4,378 X 2,685	1,500 X 1,495	3,120 X 2,595	1,570 X 1,565 X 2,595	2,506 X 2,829	2,045 X 2,829	2,621 X 2,429	2,014 X 2,055
付 属 物	ハンガー・金物・式・HL・PB	ハンガー・金物・式・HL・PB	ハンガー・金物・式・HL・PB	ハンガー・金物・式・HL・PB	ハンガー・金物・式・HL・PB	ハンガー・金物・式・HL・PB	ハンガー・金物・式・HL・PB	ハンガー・金物・式・HL・PB	ハンガー・金物・式・HL・PB	ハンガー・金物・式・HL・PB
使用場所	BM 作業室	展示館 展示口	展示館 展示口	2,3F 展示館 展示口	2F 展示館 展示口	3F 展示館 展示口	展示館 展示口	展示館 展示口	展示館 展示口	展示館 展示口
仕 上	SOP	SOP	1	21	1	2	1	1	2	1
寸 見 込	スラット T 1.5	スラット T 1.5	スラット T 1.5	スラット T 1.5	スラット T 1.5	スラット T 1.5	スラット T 1.5	スラット T 1.5	スラット T 1.5	スラット T 1.5
姿 図										
名 称	(SS 7) スチール防犯シャッター	(SS 8) スチール防犯シャッター	(SS 9) スチール防犯シャッター	(SS 10) スチール防犯シャッター	(SS 11) スチール防犯シャッター	(SS 12) スチール防犯シャッター	(SS 13) スチール防犯シャッター	(SS 14) スチール防犯シャッター	(SS 15) スチール防犯シャッター	(SS 16) スチール防犯シャッター
寸 法	4,480 X 4,178	1,323.2 X 5,000 X 4,946.5 X 2,678	5,000 X 2,995	4,550 X 2,595	4,550 X 2,595	4,550 X 2,595	4,550 X 2,595	4,550 X 2,595	4,550 X 2,595	4,550 X 2,595
付 属 物	ハンガー・金物・式・HL・PB	ハンガー・金物・式・HL・PB	ハンガー・金物・式・HL・PB	ハンガー・金物・式・HL・PB	ハンガー・金物・式・HL・PB	ハンガー・金物・式・HL・PB	ハンガー・金物・式・HL・PB	ハンガー・金物・式・HL・PB	ハンガー・金物・式・HL・PB	ハンガー・金物・式・HL・PB
使用場所	展示館 展示口	展示館 展示口	展示館 展示口	展示館 展示口	展示館 展示口	展示館 展示口	展示館 展示口	展示館 展示口	展示館 展示口	展示館 展示口
仕 上	SOP	SOP	1	1	1	1	1	1	1	1
寸 見 込	スラット T 1.5	スラット T 1.5	スラット T 1.5	スラット T 1.5	スラット T 1.5	スラット T 1.5	スラット T 1.5	スラット T 1.5	スラット T 1.5	スラット T 1.5
姿 図										

建具凡例及び共通指定事項
本表は建具表における凡例および共通指定事項を示す。 建具番号 建具金物の別 (ノ等)、仕上の別 (ノ等) 建具番号 ガラリの別 (G1等)、防火戸の種別 (甲、乙)
各 指 示 符 号
材質は特記なき限り、ステンレス SUS304 20とする。 ST-1 ST-2 ST-3 ST-4 ST-5 ST-6 ※ 符合は平面詳細図中に記入
建 具 符 号
AW アルミサッシュ (図示なき限り見込70とする。) AD アルミ製ドア (ノ等) AG アルミ製ガラリ (図示なき限り見込70、開口率40%内外とする。) SW 鋼製窓 SD 鋼製ドア (図示なき限り見込40とする。) SP 鋼製仕切 SS 鋼製シャッター (図示なき限り見込40とする。) SG 鋼製ガラリ (ノ等) SSW ステンレス製窓 SSD ステンレス製ドア WW 木製窓 WD 木製ドア (図示なき限り見込36とする。) F 機、障子 P 可動間仕切り (図示なき限り鋼製とし、不燃認定品とする。)
ガ ラ リ 符 号
S 透明普通板ガラス FL 透明フロートガラス F 複層ガラス P 透明断熱板ガラス PWC 網入断熱板ガラス (クロスワイヤ) PWL 網入断熱板ガラス (クロスワイヤ) FWC 網入断熱板ガラス (クロスワイヤ) FWL 網入断熱板ガラス (クロスワイヤ) CFL 熱線吸収フロートガラス HFL 熱線吸収フロートガラス HP 熱線吸収断熱板ガラス HPWC 熱線吸収断熱板ガラス (クロスワイヤ) HPWL 熱線吸収断熱板ガラス (クロスワイヤ) HFWC 熱線吸収断熱板ガラス (クロスワイヤ) D 複層ガラス L 合せガラス M 強化ガラス T 鋼 (例) S3 透明ガラス厚3mm FL 6+A+FL 10 (外側) 透明フロートガラス厚6mm+中空層 (内側) 透明フロートガラス厚10mm ※ ガラス固定のシーリングはA種とする。
建 具 金 物 符 号
(開閉金物) PH ヒットピン H 丁番 (ステンレス製、重量丁番については黄銅D09製可とする。) FH フロアヒンジ (薄型見込46程度) AHS オートヒンジ (ストッパー有) AH AHN 〃 (ストッパー無) AH DCS ドアチェック (ストッパー有) DC DCN 〃 (ストッパー無) DC AS ガーメストッパー DS ドアストッパー (ドアホルダー付、床付、壁付の別は現場指示とする。) F フランス落し FD ドアアライナー (網入金物) PD シリンドー本締め (強化ガラスドア用を含む。サムターン付を含む。) HL シリンドー本締め (サムターン付を含む。) CP シリンドー本締め (サムターン付を含む。) M シリンドーモノロック (サムターン付を含む。) C 窓錠 CL 窓錠 (引違戸用錠) GR グレモン錠 (特記なき限り3点締りとする。) LI 表示付ラッチ錠 (非常解放可とする。) LH レバーハンドル (ステンレス製) CH ケースハンドル (ステンレス製) PP 押板 (引手兼用、図示なき限りステンレス製とする。) PB 把手 (図示なき限りステンレス又はアルミ合金製 L=600 内外) ※ 金物類は原則として、仕上及び色調を建具に合わせる。
仕 上 符 号
SOP 合成樹脂ペイント塗 CL クリアラッカー塗 OS オイルステイン塗 mip 多彩模様塗料塗付 UP ウレタン系樹脂ペイント塗 M-BE メラミン系塗料塗付 E-BE エポキシ系塗料塗付 A-BE アクリル系塗料塗付 N0.4 ステンレスN0.4 BA ステンレス鏡面(ババ)仕上 HL ステンレスヘアライン仕上
ド ア ガ ラ リ
(材質、仕上) 図示なき限り材質仕上の材質仕上に準ずる。 (開口部) 図示なき限り50%内外とする。 (特殊仕様) 開口部ガラリは遮光型とする。

名 称	AW1 アルミハ横シ窓 別令り自動ドア、片開キドア、外付け受付
寸 法	37686 X 3340 2259 X 3340 (2+11#)
付 属 物	外野アルミFB付
付 属 金 物	一式・ドアエンジン・FH・PD・PB(L=1,200種)・電気モーター付(手動車庫設置付)・オペレーター(埋込型FL=120)
硝 子	FL12 自動ドア、片開キドア FL8 カマキドア
使用 場 所	情報提供ホール、廊下
数 量	1
仕 上	電解着色 下板 ステンレスBA
特 見 込	100
姿 図	

名 称	AW2 アルミH-ランゲル
寸 法	8123 X 10191
付 属 物	外野アルミFB付
付 属 金 物	一式
硝 子	CFL8
使用 場 所	アトリウム
数 量	1
仕 上	電解着色
特 見 込	150
姿 図	(外観図)

建具凡例及び共通指定事項	
本表は建具表における凡例および共通指定事項を示す。	
建具符号	建具金物の別(等)、仕上の別(マ等)
建具番号	ガラスの別(G1等)、防火戸の種別(甲、乙)
窓 枠 の 形 状 と 符 号	
材質は特記なき限り、ステンレス SUS304 720とする。	
ST-1	ST-2
ST-3	ST-4
ST-5	ST-6
※ 符号は平面詳細図中に記入	
建 具 符 号	
AW	アルミサッシュ (図示なき限り見込40とする。)
AD	アルミ製ドア (〃〃)
AG	アルミ製ガラリ (図示なき限り見込70、開口率40%内外とする。)
SW	鋼製窓
SD	鋼製ドア (図示なき限り見込40とする。)
SF	鋼製三方枠 (ステンレス製を含む。)
LS	軽鋼製三方枠 (図示なき限り見込40とする。)
SS	鋼製シャッター (ステンレス製を含む。)
SG	鋼製ガラリ (〃〃)
SSW	ステンレス製窓
SSD	ステンレス製ドア
WW	木製窓
WD	木製ドア (図示なき限り見込36とする。)
F	複層、複子
P	可動間仕切り (図示なき限り鋼製とし、不燃認定品とする。)
ガ ラ ス 符 号	
S	透明普通板ガラス
FL	透明フロートガラス
F	板状ガラス
P	透明遮り板ガラス
PWC	網入遮り板ガラス (クロスワイヤ)
PWL	網入遮り板ガラス (クロスワイヤ)
PWC	網入型板ガラス (クロスワイヤ)
PWL	網入型板ガラス (クロスワイヤ)
CFL	熱線反射フロートガラス (高性能反射ガラス)
HFL	熱線吸収フロートガラス
HP	熱線吸収遮り板ガラス
HPWC	熱線吸収網入遮り板ガラス (クロスワイヤ)
HPWL	熱線吸収網入型板ガラス (クロスワイヤ)
HWC	熱線吸収網入型板ガラス (クロスワイヤ)
L	複層ガラス
D	合せガラス
T	強化ガラス
M	複層
(例) S3	透明ガラス厚3mm
FL6+A+FL10	(外側)透明フロートガラス厚6mm+中空層
(内側)透明フロートガラス厚10mm	
※ ガラス図面のシリングはA種とする。	
建 具 金 物 符 号	
(開閉金物) PH	ヒョットベンジ
H	丁番(ステンレス製、重量丁番については貴鋼000製も可とする。)
FH	フロアベンジ (薄型見込46程度)
AHS	オートセンシング ストップバー(無) AH
AHN	〃 ストップバー(有) AH
DCS	フアチェック ストップバー(無) DC
DCN	〃 ストップバー(有) DC
AS	アームストッパー
DS	ドアストッパー (ドアホルダー付、床付、壁付の別は現場指示とする。)
F	フランススリ
FD	ファイアーダンパー
(締り金物) PD	シンダー一本締め(強化ガラスドア用を含む。サムターン付を含む。)
HL	シンダー一本締め(サムターン付を含む。)
CP	シンダー一本締め(サムターン付を含む。)
M	シンダー一本締め(サムターン付を含む。)
C	窓錠
CL	棒錠錠 (引違戸用錠)
GR	クレモン錠 (特記なき限り3点締りとする。)
LI	表示付ラッチ錠 (非常開錠可とする。)
LH	レバーハンドル (ステンレス製)
CH	ケースハンドル (ステンレス製)
PP	押板 (引手兼用、図示なき限りステンレス製とする。)
PB	把手 (図示なき限りステンレス又はアルミ合金製 L=600 内外)
※ 金物類は原則として、仕上及び色調を建具に合わせる。	
仕 上 符 号	
SOP	合成樹脂ベント塗
CL	クリアラッカー塗
OS	オイルラッカー塗
MP	多彩樹脂塗料付
UP	ウレタン系樹脂ベント塗
M-BE	メラミン系塗料付
E-BE	エポキシ系塗料付
A-BE	アクリル系塗料付
N.O.4	ステンレスNO.4
BA	ステンレス鏡面(2P)仕上
HL	ステンレスヘアライン仕上
ド ア ガ ラ リ	
(材質、仕上)	図示なき限り材質仕上共画の材質仕上に準ずる。
(開口率)	図示なき限り50%内外とする。
(特殊仕様)	口付ドアガラリは遮光型とする。

名 称	AW3 アルミハ横シ窓 両開キステンレス幅下付 (AT仕様)
寸 法	31132 X 8317 X 2634
付 属 物	下板 G1
付 属 金 物	一式・H・PD・LH
硝 子	T10 117°FL19 D240
使用 場 所	ガレージ
数 量	1
仕 上	電解着色 ステンレス PA
特 見 込	100 (面・ガラス) 落下防止用透明フィルム貼
姿 図	

名 称	AW4 アルミハ横シ窓 片開キ窓	AW5 アルミハ横シ窓 (L-群仕様)	AW6 アルミハ横シ窓 片開キ窓	AW7 アルミハ横シ窓 片開キ窓	AW8 アルミハ横シ窓 片開キ窓	AW9 アルミハ横シ窓 片開キ窓	AW10 アルミハ横シ窓 片開キ窓	AW11 アルミハ横シ窓 片開キ窓	AW12 アルミハ横シ窓 片開キ窓	AW13 アルミハ横シ窓 片開キ窓
寸 法	AW4-1120 X 1100, AW4-1380 X 1300	1590 X 1500	732 X 1125	6.093 X 2.973	482 X 1.493	284 X 2.292	5214 X 2.192	3798 X 2.192	5.972 X 2.292	4576 X 1.852
付 属 物	G1・外野アルミFB付・W	〃	〃	G1・W	〃	〃	〃	〃	〃	G1・外野アルミFB付・W
付 属 金 物	一式	〃	〃	一式・PH・DCS・PD・LH・AS	一式・PH・LH・AS	一式	一式・PH・LH・AS	〃	〃	〃
硝 子	FL6	1,2F・FL6 3F・FL8 PWC5.8	FL6	〃	〃	〃	〃	〃	FL6	〃
使用 場 所	下板付	中央監視室	中央監視室	図書館	図書館	図書館	図書館	図書館	図書館	図書館
数 量	AW4-12, AW4-8	36 (内2階17)	1	1	8	1	2	3	2	1
仕 上	電解着色	〃	〃	〃	〃	〃	〃	〃	〃	〃
特 見 込	100	〃	70	120	〃	〃	〃	〃	〃	〃
姿 図										

名 称	AW14 アルミハ横シ窓	AW15 アルミハ横シ窓	AW16 アルミハ横シ窓	AW17 アルミハ横シ窓	AW18 アルミハ横シ窓	SSD ステンレス 片開キ窓	AW19 アルミハ横シ窓	AW20 アルミハ横シ窓	AW21 アルミハ横シ窓	AW22 アルミハ横シ窓
寸 法	282 X 2399	4996 X 3597	3796 X 3437	284 X 2299	2482 X 832	1590 X 760 X 3.295	281 X 1.481	562 X 595	855 X 1.950	〃
付 属 物	G1・外野アルミFB付・W	〃	G2・外野アルミFB付・W	G1・外野アルミFB付・W	〃	〃	〃	〃	〃	〃
付 属 金 物	一式	〃	〃	一式	一式・ステンレス (埋込型 FL1120)	一式・FH・PD・PB (L=1200種)	一式	〃	一式・PH・LH・AS	〃
硝 子	PWC5.8	PWC10	FL12	FL6	〃	FL10 F7112	FWC6.8	FL6	〃	〃
使用 場 所	1F前室2	1F前室2	喫茶ラウンジ	図書館	図書館	図書館	図書館	3Fアトリウム	坪庭	〃
数 量	3	1	3	1	8	2	5	4	4	〃
仕 上	電解着色	〃	〃	〃	〃	BA	〃	電解着色	〃	〃
特 見 込	100	〃	70	〃	〃	100	70	100	70	〃
姿 図										

建 具 金 物 符 号	建 具 符 号
(開閉金物) PH	ヒョットベンジ
H	丁番(ステンレス製、重量丁番については貴鋼000製も可とする。)
FH	フロアベンジ (薄型見込46程度)
AHS	オートセンシング ストップバー(無) AH
AHN	〃 ストップバー(有) AH
DCS	フアチェック ストップバー(無) DC
DCN	〃 ストップバー(有) DC
AS	アームストッパー
DS	ドアストッパー (ドアホルダー付、床付、壁付の別は現場指示とする。)
F	フランススリ
FD	ファイアーダンパー
(締り金物) PD	シンダー一本締め(強化ガラスドア用を含む。サムターン付を含む。)
HL	シンダー一本締め(サムターン付を含む。)
CP	シンダー一本締め(サムターン付を含む。)
M	シンダー一本締め(サムターン付を含む。)
C	窓錠
CL	棒錠錠 (引違戸用錠)
GR	クレモン錠 (特記なき限り3点締りとする。)
LI	表示付ラッチ錠 (非常開錠可とする。)
LH	レバーハンドル (ステンレス製)
CH	ケースハンドル (ステンレス製)
PP	押板 (引手兼用、図示なき限りステンレス製とする。)
PB	把手 (図示なき限りステンレス又はアルミ合金製 L=600 内外)
※ 金物類は原則として、仕上及び色調を建具に合わせる。	
仕 上 符 号	
SOP	合成樹脂ベント塗
CL	クリアラッカー塗
OS	オイルラッカー塗
MP	多彩樹脂塗料付
UP	ウレタン系樹脂ベント塗
M-BE	メラミン系塗料付
E-BE	エポキシ系塗料付
A-BE	アクリル系塗料付
N.O.4	ステンレスNO.4
BA	ステンレス鏡面(2P)仕上
HL	ステンレスヘアライン仕上
ド ア ガ ラ リ	
(材質、仕上)	図示なき限り材質仕上共画の材質仕上に準ずる。
(開口率)	図示なき限り50%内外とする。
(特殊仕様)	口付ドアガラリは遮光型とする。



名 称	(TB 9) トイレノズ (C 17) 参照	(TB 10) トイレノズ (C 17) 参照	(TB 11) トイレノズ (C 17) 参照	(TB 12) トイレノズ (C 17) 参照	(TB 13) トイレノズ (C 17) 参照	(TB 14) トイレノズ (C 17) 参照	(TB 15) トイレノズ (C 17) 参照	(TB 16) トイレノズ (C 17) 参照	(TB 17) トイレノズ (C 17) 参照
寸 法	2,495 × 850 × 1,900	690 × 1,900	2,740 × 1,900	2,400 × 1,100 × 1,900	700 × 1,900	2,400 × 1,030 × 1,900	5,850 × 1,030 × 1,900	3,900 × 1,900	850 × 2,210
付 属 物	一式								
附 子									
使用 場所	便所 H	便所 H	便所 L	便所 M	便所 E, F	便所 P, S, R	便所	便所 J	便所 J
数 量	1	1	1	1	1	4	1	1	1
仕 上	メタリ化塗装						メタリ化塗装		M-BE
特 見 込	フス見込 40						フス見込 40		フス見込 40
姿 図									

名 称	(SLW 1) スライディングシャッター (C 20) 参照	(SLW 2) スライディングシャッター (C 20) 参照	(SLW 3) スライディングシャッター (C 20) 参照	(SS 5A) スチール電動シャッター 甲防	(SS 11) スチール電動シャッター	(SS 12) スチール電動シャッター	(SS 13) スチール電動シャッター	(SS 14) スチール電動シャッター	(SS 15) スチール電動シャッター	(SS 16) スチール電動シャッター
寸 法	2,855 × 3,045	8,175 × 2,695	5,911 × 2,695	2,210 × 2,578	3,211 × 3,178	5,609 × 3,178	5,578 × 3,178	4,141.5 × 2,728	4,141.5 × 2,728	6,490 × 2,578
付 属 物	一式									
附 子										
使用 場所	おぼろしローター	研修室 I	研修室 I	研修室 I	駐車場	駐車場	駐車場	駐車場	駐車場	駐車場
数 量	1	1	1	1	1	2	1	1	1	1
仕 上	木製メタリ化塗装			SOP						
特 見 込	ハサミ見込 52			フス見込 1.5	ガイドレール見込 46			ガイドレール見込 42	ガイドレール見込 46	
姿 図										

名 称	(TL 1) アルミトップライト 外部側 外側 窓付	(TL 3) アルミトップライト
寸 法	21,130 × 6,130 × 3,427	
付 属 物	K1 外装メタリ化塗装	
付 属 金 物	一式 オペレーター (埋込 FL+1,200)	
附 子	FL6+A+PWC 6.8, FLB+A+PWC 6.8 (* PWC 6.8 は内側と外側) * A は ガラス 6mm 空気層	
使用 場所	図室 2 階	
数 量	1	1
仕 上	電解着色 (黒・艶無)	
特 見 込	79	79
姿 図		

名 称	(TL 2) アルミトップライト 外部側 窓付 (45°開度)	(SS 15) スチール電動シャッター
寸 法	37,020 × 1,500 × 750	5,934 × 5,964 × 2,378 3,926 × 2,878
付 属 物	K1	
付 属 金 物	一式	
附 子	FL6+A+FL6	
使用 場所	トイレノズ	
数 量	1	3
仕 上	電解着色	
特 見 込	110	SOP
姿 図		

建具凡例及び共通指定事項	
本表は建具表における凡例及び共通指定事項を示す。	
建具符合	建具番号の別 (1 等)、仕上の別 (V 等)
建具番号	ガラの別 (G1 等)、防火戸の種別 (甲、乙)
窓 格 の 形 状 と 符 合	
材質は特記なき限り、ステンレス SUS304 20 とする。	
ST-1	ST-2
ST-3	ST-4
ST-5	ST-6
※ 符合は平面詳細図中に記入	
建 具 符 合	
AW	アルミサッシュ (図示なき限り見込70とする。)
AD	アルミ製ドア (図示なき限り見込70、開口率40%内外とする。)
AG	アルミ製ガラリ
SW	鋼製窓
SD	鋼製ドア (図示なき限り見込40とする。)
SF	鋼製三方枠 (ステンレス製を含む。)
LSO	軽量鋼製ドア (図示なき限り見込40とする。)
SS	鋼製シャッター (ステンレス製を含む。)
SG	鋼製ガラリ
SSW	ステンレス製窓
SSD	ステンレス製ドア
WW	木製窓
WD	木製ドア (図示なき限り見込38とする。)
F	襖、障子
P	可動間仕切 (図示なき限り鋼製とし、不燃認定品とする。)
ガ ラ ス 符 合	
S	透明普通板ガラス
FL	透明フロートガラス
F	型板ガラス
P	透明磨き板ガラス
PWC	熱線吸収型板ガラス (クロスワイヤ)
PWL	熱線吸収型板ガラス (クロスワイヤ)
FWC	熱線吸収型板ガラス (クロスワイヤ)
FWL	熱線吸収型板ガラス (クロスワイヤ)
CFL	熱線吸収フロートガラス
HFL	熱線吸収フロートガラス
HP	熱線吸収型板ガラス
HPWC	熱線吸収型板ガラス (クロスワイヤ)
HPWL	熱線吸収型板ガラス (クロスワイヤ)
HFWC	熱線吸収型板ガラス (クロスワイヤ)
D	推層ガラス
L	合せガラス
T	強化ガラス
N	鏡
(例) S3 透明ガラス厚3mm	
FL6+A+FL10 (外側) 透明フロートガラス厚6mm+空気層	
(内側) 透明フロートガラス厚10mm	
※ ガラス固定のシーリングはA種とする。	
建 具 金 物 符 合	
(開閉金物) PH	ヒボットヒンジ
H	丁番(ステンレス製、重量丁番については黄銅Dcも可とする。)
FH	フロアヒンジ (埋込見込46程度)
AHS	オートヒンジ ストッパー有
AHN	〃 ストッパー無
DCS	ドアチェック ストッパー有
DCN	〃 ストッパー無
AS	アームストッパー
DS	ドアストッパー (ドアホルダー付、床付、壁付の別は現場指示とする。)
F	フタシ
FD	ファイアーダンパー
(締り金物) PD	シリンドー本締り錠 (強化ガラスドア用を含む。サムターン付を含む。)
HL	シリンドー錠錠 (サムターン付を含む。)
CP	シリンドー錠錠 (サムターン付を含む。)
M	シリンドーモノロック (サムターン付を含む。)
C	錠錠
CL	梯錠錠 (引込戸用錠)
GR	グレモン錠 (特記なき限り3点締りとする。)
LI	表示付ラッチ錠 (非常解錠可とする。)
LH	レバーハンドル (ステンレス製)
CH	ケースハンドル (ステンレス製)
PP	押板 (引手兼用、図示なき限りステンレス製とする。)
PB	把手 (図示なき限りステンレス又はアルミ合金製 L=600 内外)
※ 金物類は原則として、仕上及び色調を建具に合わせる。	
仕 上 符 合	
SOP	合成樹脂ペイント塗
CL	クリアラッカー塗
OS	オイルスチン塗
(mip)	多彩模様塗料吹付
UP	ウレタン系樹脂ペイント塗
M-BE	メラミン系塗料焼付
E-BE	エポキシ系塗料焼付
A-BE	アクリル系塗料焼付
N0.4	ステンレス N0.4
BA	ステンレス鏡面(バフ)仕上
HL	ステンレスヘアライン仕上
ド ア ガ ラ リ	
(材質、仕上)	図示なき限り材質仕上共様の材質仕上に準ずる。
(開口率)	図示なき限り50%内外とする。
(特殊仕様)	口付ドアガラリは通気型とする。

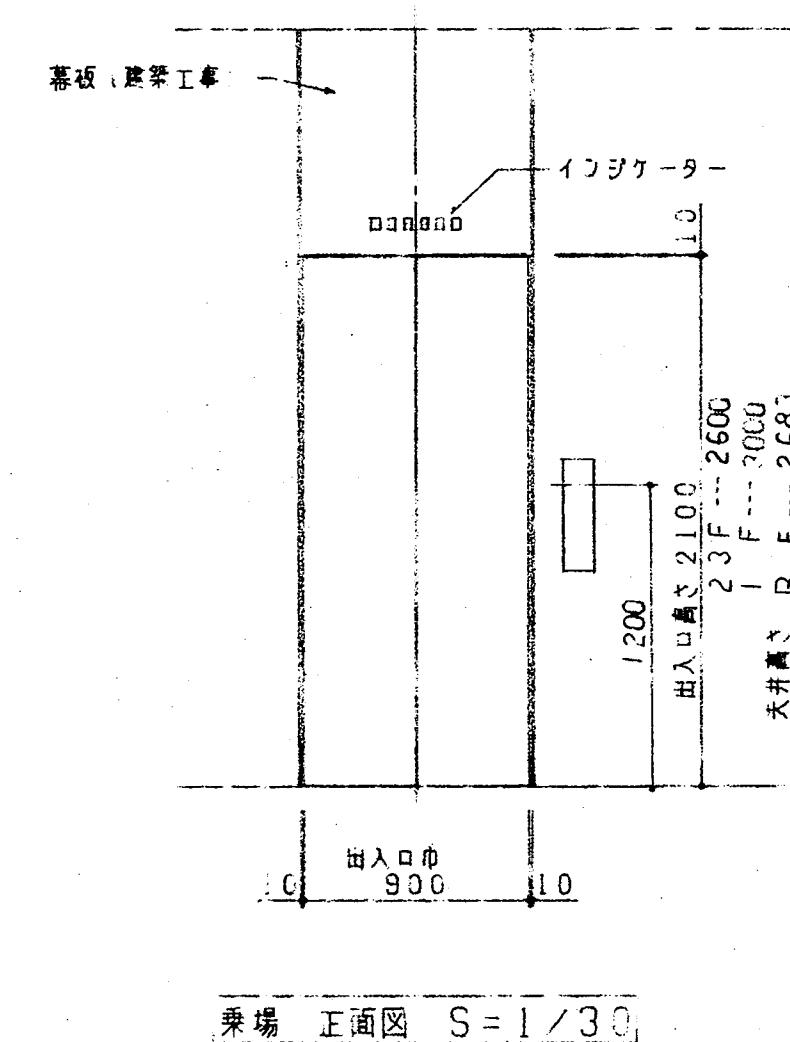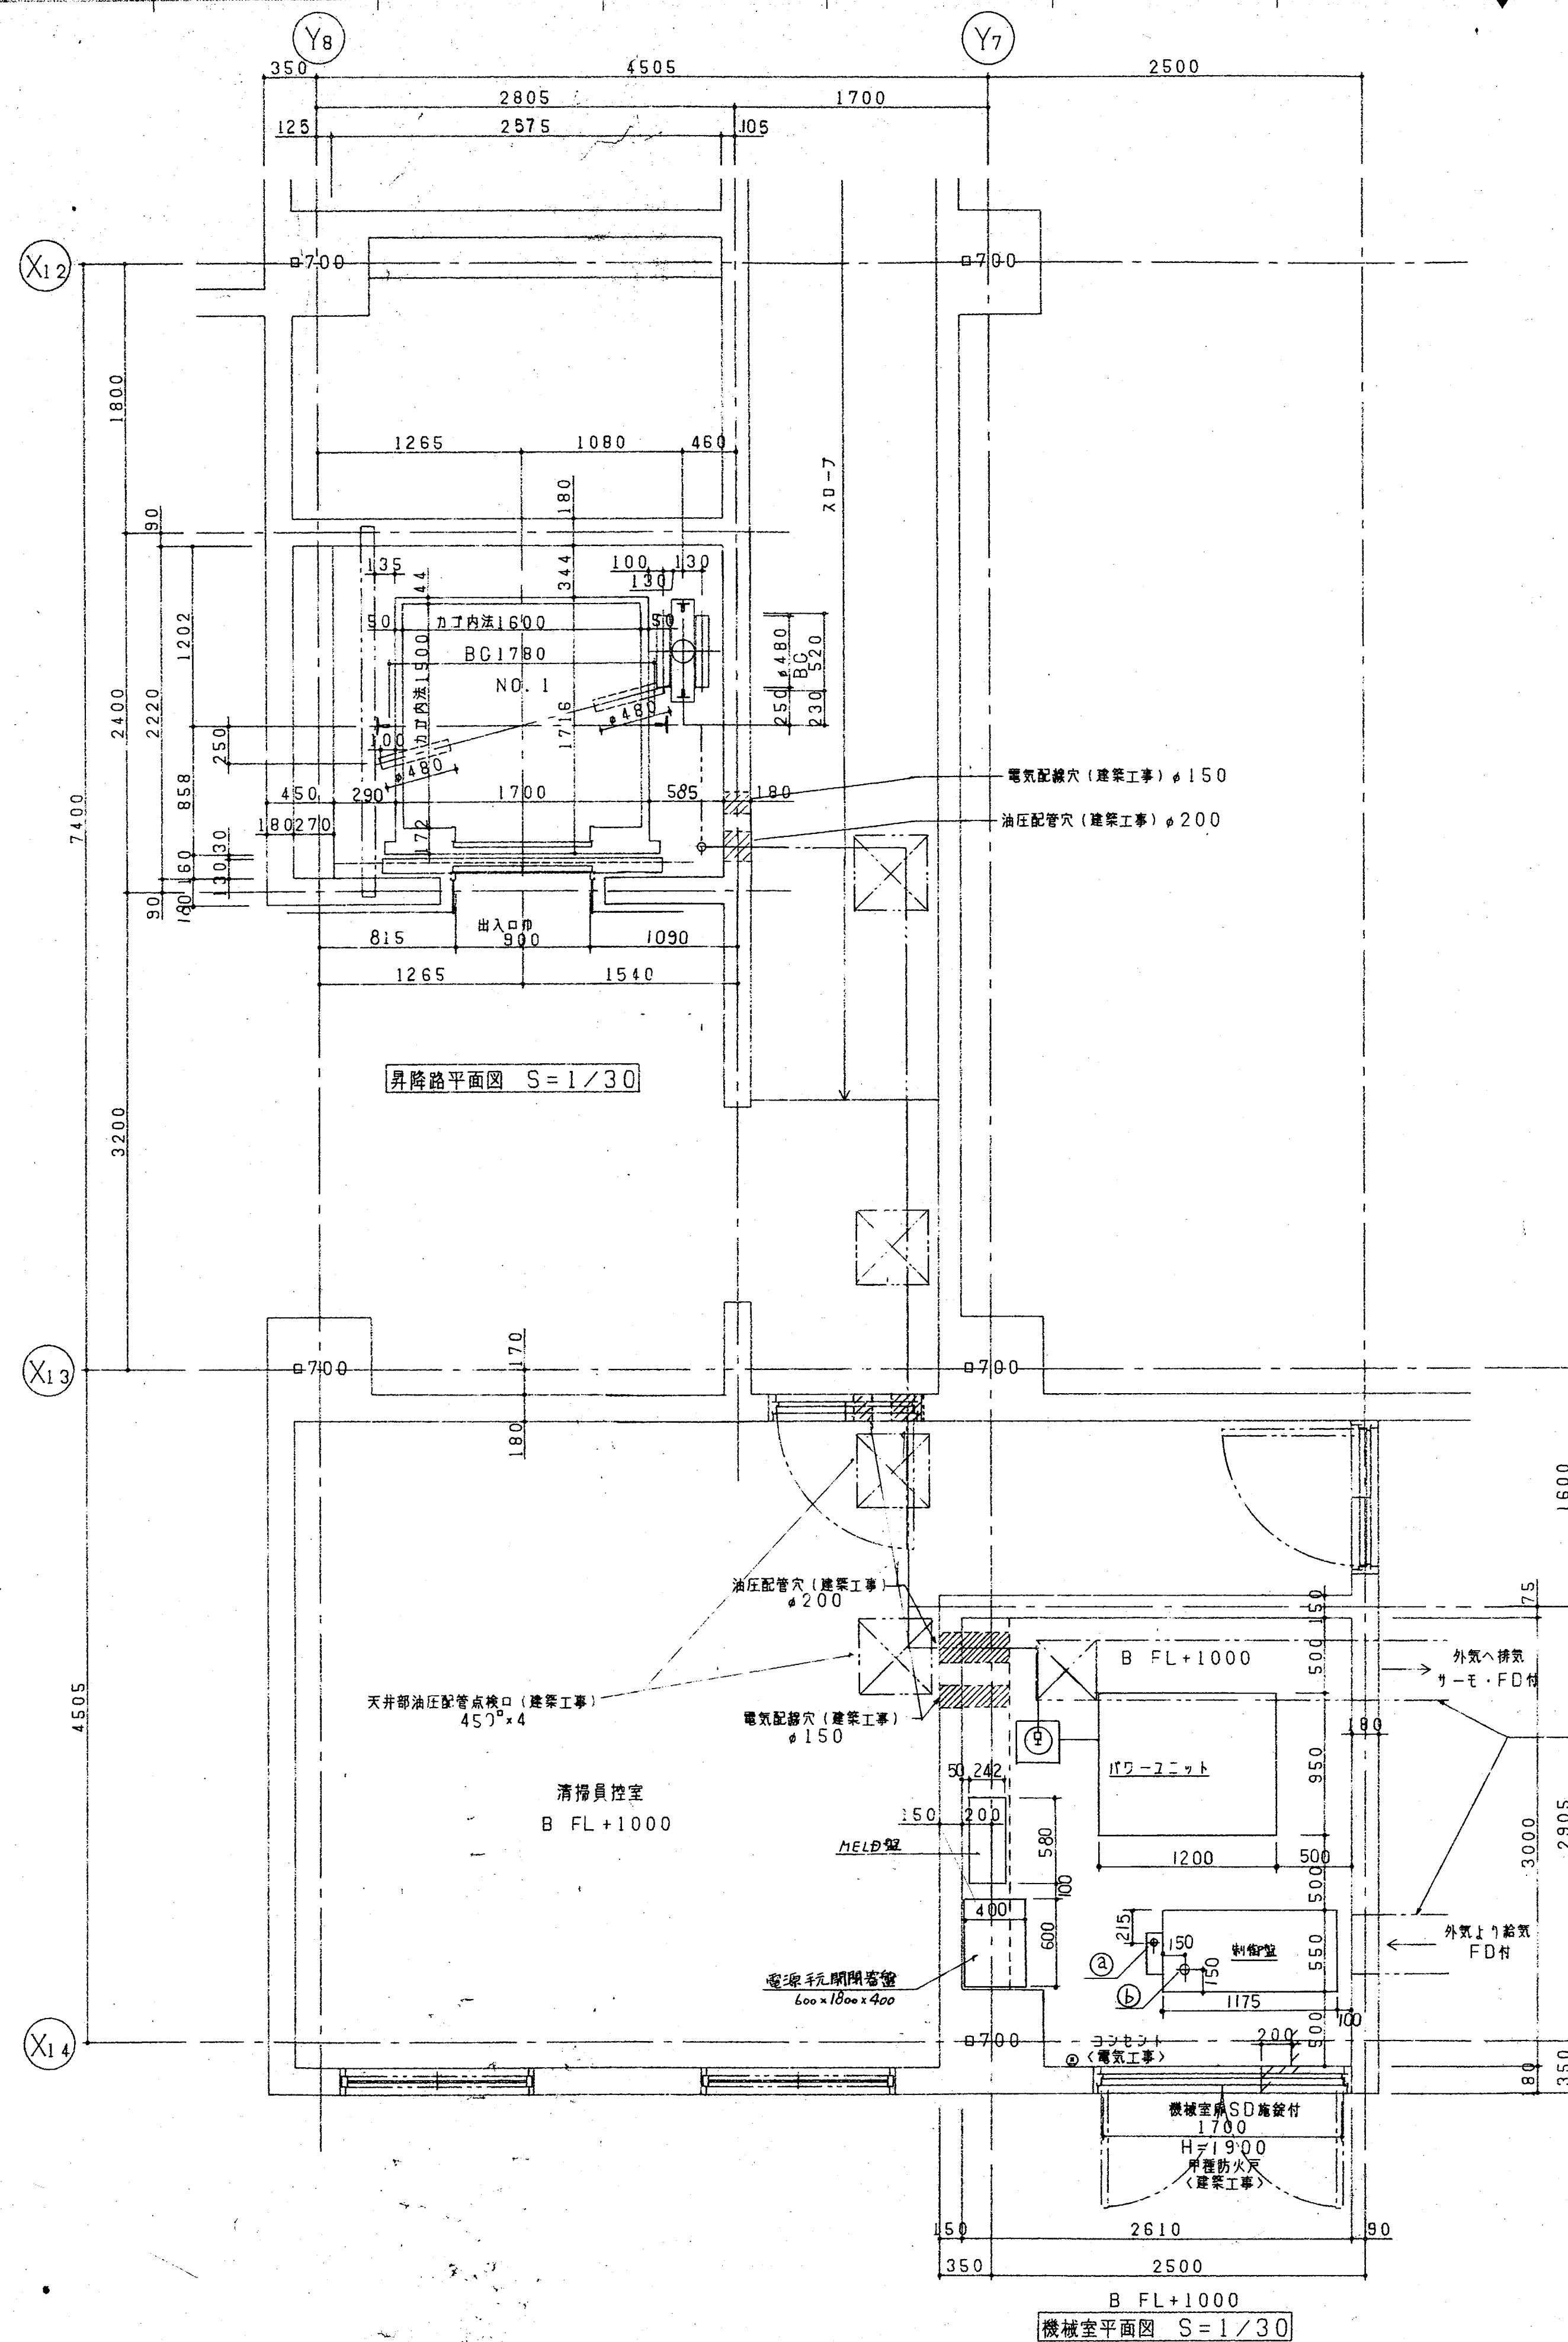

エレベーター 仕様要項	
号機名	1号機
用途型式	乗用
制御方式	油圧サイドフランチャー方式
操作方式	セレクトフコレクティブ
積載荷重	1000kg
定員	15名
速度	60m/min
動力用電源	AC-3φ-210V-60Hz
照明用電源	AC-1φ-100V-60Hz
電動機	37kw
ロープ (径)	12mm×3本・2:4ローピンク
レール	カゴ側 18kg/m・ジャッキ側 5kg/m
カゴ内法	間口 1600mm×奥行 1500mm
出入口	間口 900mm×高 2100mm
戸形式	二枚戸中央開き式
停止箇所	B, 1~3階 計 4箇所

- 特殊仕様
- 三方弁 全階 ステンレスヘアライン仕上 小弁
 - 扉 B, 1階 ステンレス鏡面ハッチング仕上
 - 扉 2, 3階 鋼板塗装仕上
 - カゴ室 戸、壁 塩ビフィルム貼
 - カゴ室平面光天井 (5面ハッチング)
 - カゴ室モジニアスタイル貼 (13mm)
 - 超音波ドアセンサー付
 - P波センサー付油圧配管制御運転付
 - 停電時自動巻戻装置
 - 火災警報運転付
 - 乗降インジケータ機分層タイプ
 - 乗降ボタンプレート 1, 2階 ステンレスヘアライン仕上 (特殊)
 - 車椅子対策付
 - 視覚障害者対策付
 - オートアナウンス付
 - セフティシュー両側取付

*下記の工事はエレベーター工事より除外する。

- 【建築工事関係】
1. 昇降路・機械室の築造工事
 2. 各階出入口廻りの孔明工事と機器取付後の壁仕上工事
 3. 乗降敷居受コンクリート打出し工事
 4. 油圧配管及び制御線用貫通孔の孔明工事
 5. 機械室出入口部分の防油壁設置工事
 6. 機械室のガラリ (FD付) の設置工事
 7. ビット防水工事

- 【電気工事関係】
1. 制御盤までの動力、照明電源及び接地線の引込工事
 2. ビット及び機械室点検用コンセント設置工事
 3. 外部連絡インターホン用の配管配線工事


- 【空調工事関係】
1. 機械室の換気装置設置工事 (サーモ・FD付)


電源設備容量	57.2 KVA
電源側NF容量	動力 225AT 照明 20AT
電線サイズ	動力 325mm ² ダブル絶縁ビニル被覆 180mm ² スチール
	アース線 22sq
	照明 2.0mm
	インターホン線 0.9sq×20本
機器発熱量	11400 kcal/Hr 換気風量 95m ³ /min

- 電源引込位置
- ③- 動力用 AC-3φ-210V-60Hz 第三種受電地
 - パイプ床立上り・床面ヨリ 150mm
 - 電線引出シ長さ 1000mm
 - ⑤- 照明用 AC-1φ-100V-60Hz インターホン線
 - パイプ床立上り・床面ヨリ 150mm
 - 電線引出シ長さ 1000mm
 - <電気工事>

換気ダクト (空調工事)
ダクト下高は2300確保のこと

升降路断面图 $S=1/50$

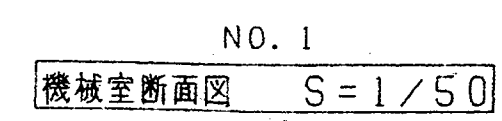

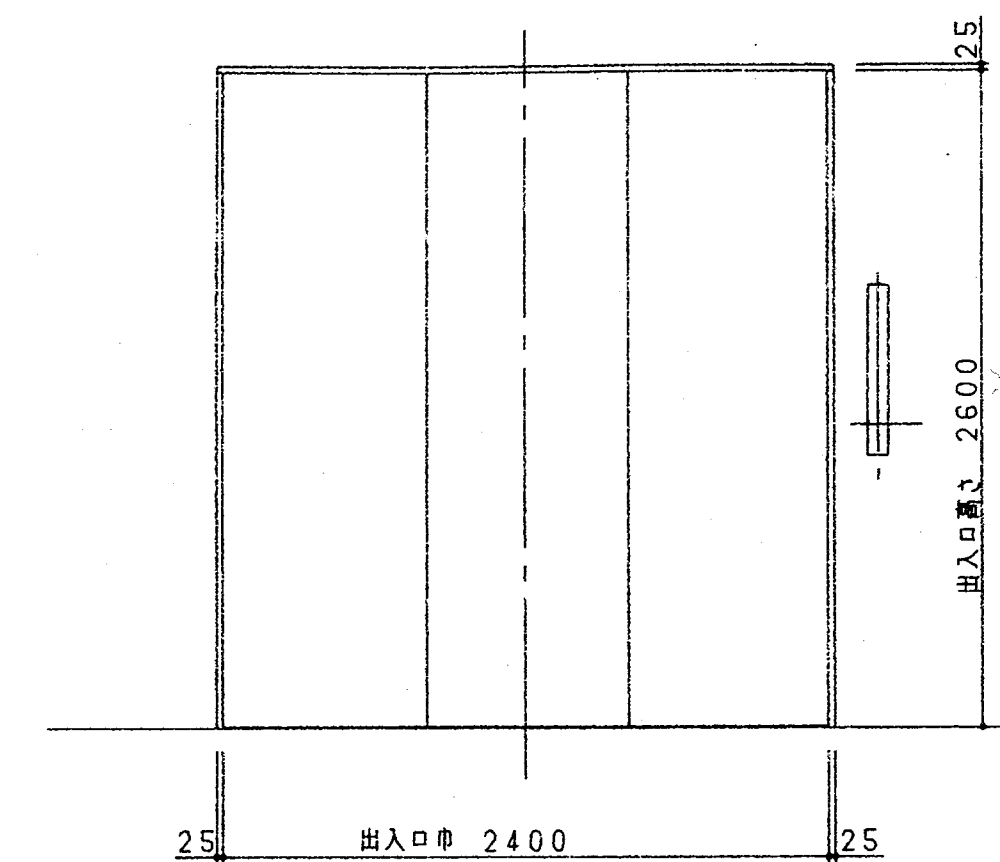

電源引入位置

④ 動力用AC-3 ϕ -210V-60HZ
第三種接地
パイプ床立上り・床面ヨリ 150mm
電線引出シ長サ 1000mm

⑤ 照明用AC-1 ϕ -100V-60HZ
インターホン線
パイプ床立上り・床面ヨリ 150mm
電線引出シ長サ 1000mm

<電気工事>

特殊仕様

- ・三方枠 全階 鋼板塗装仕上 広枠
- ・併設時自動着床装置
- ・カゴ内保護幕付(磁石式)

*下記の工事はエレベーター工事より除外する。

- 【建築工事関係】
- 1. 昇降路・機械室の築造工事
- 2. 各階出入口廻りの孔明工と機務取付後の壁仕上工事
- 3. 乗場数段受コンクリート持出し工事
- 4. 油圧配管及び制御線用貫通孔の孔明工事
- 5. 機械室及び出入口部分の防汚埃設置工事
- 6. 機械室のガラリ（F口付）の設置工事
- 7. ビット防水工事
- 8. 機械室床の防塵塗装仕上工事

〔電氣工事関係〕


1. 制御盤までの動力、照明電源及び接地線の引込工事
2. ビット及び機械室点検用コンセント設置工事
3. 外部連絡インターホン用の配管配線工事


〔空調工事関係〕

1. 機械室の換気装置設置工事。(リーモ・FD付)

電源設備容量	42.0KVA	203 m ² マチ
電源側 N/F 数	動力 175 AT 照明 20AT	
電線サイズ	動力 200mm ² のダクト配線 2 台長	
	アース線 22sq	
	照明 2.0mm	
インターネット線 0.9sq x 20本		
機器発熱量	7400 kcal/Hr 換気量 60 m ³ /min	

昇降路断面図 S=1/50

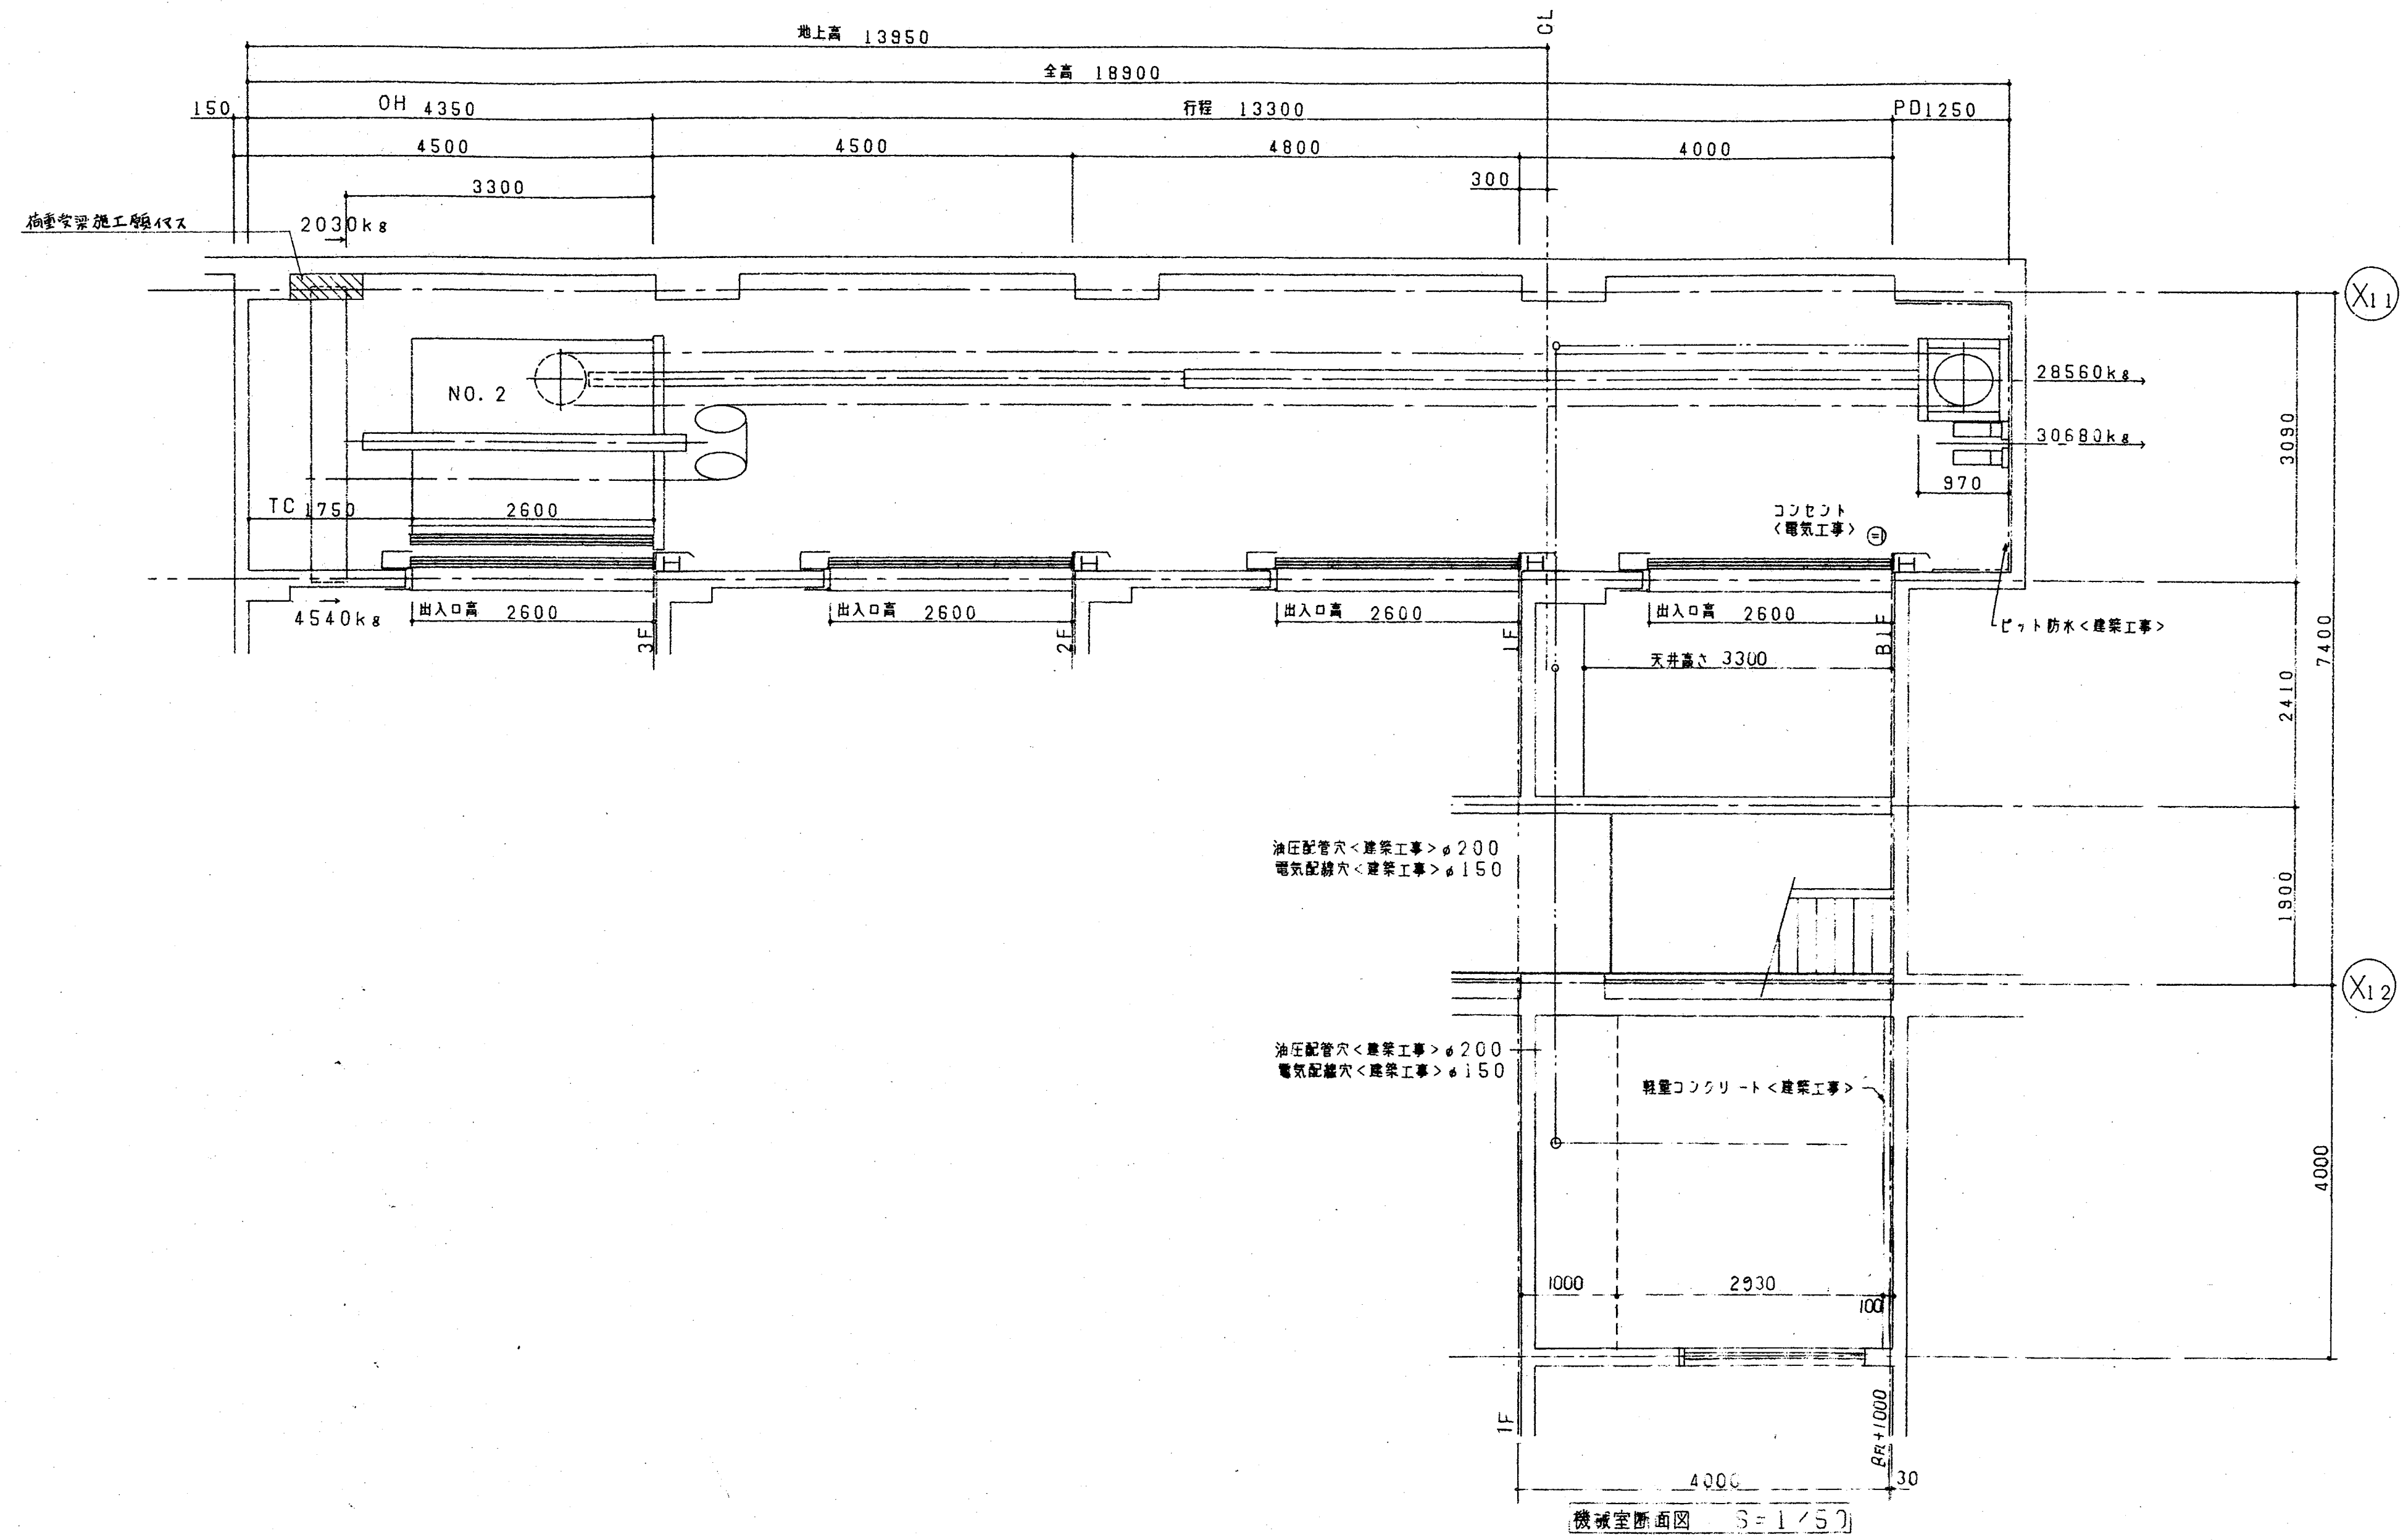

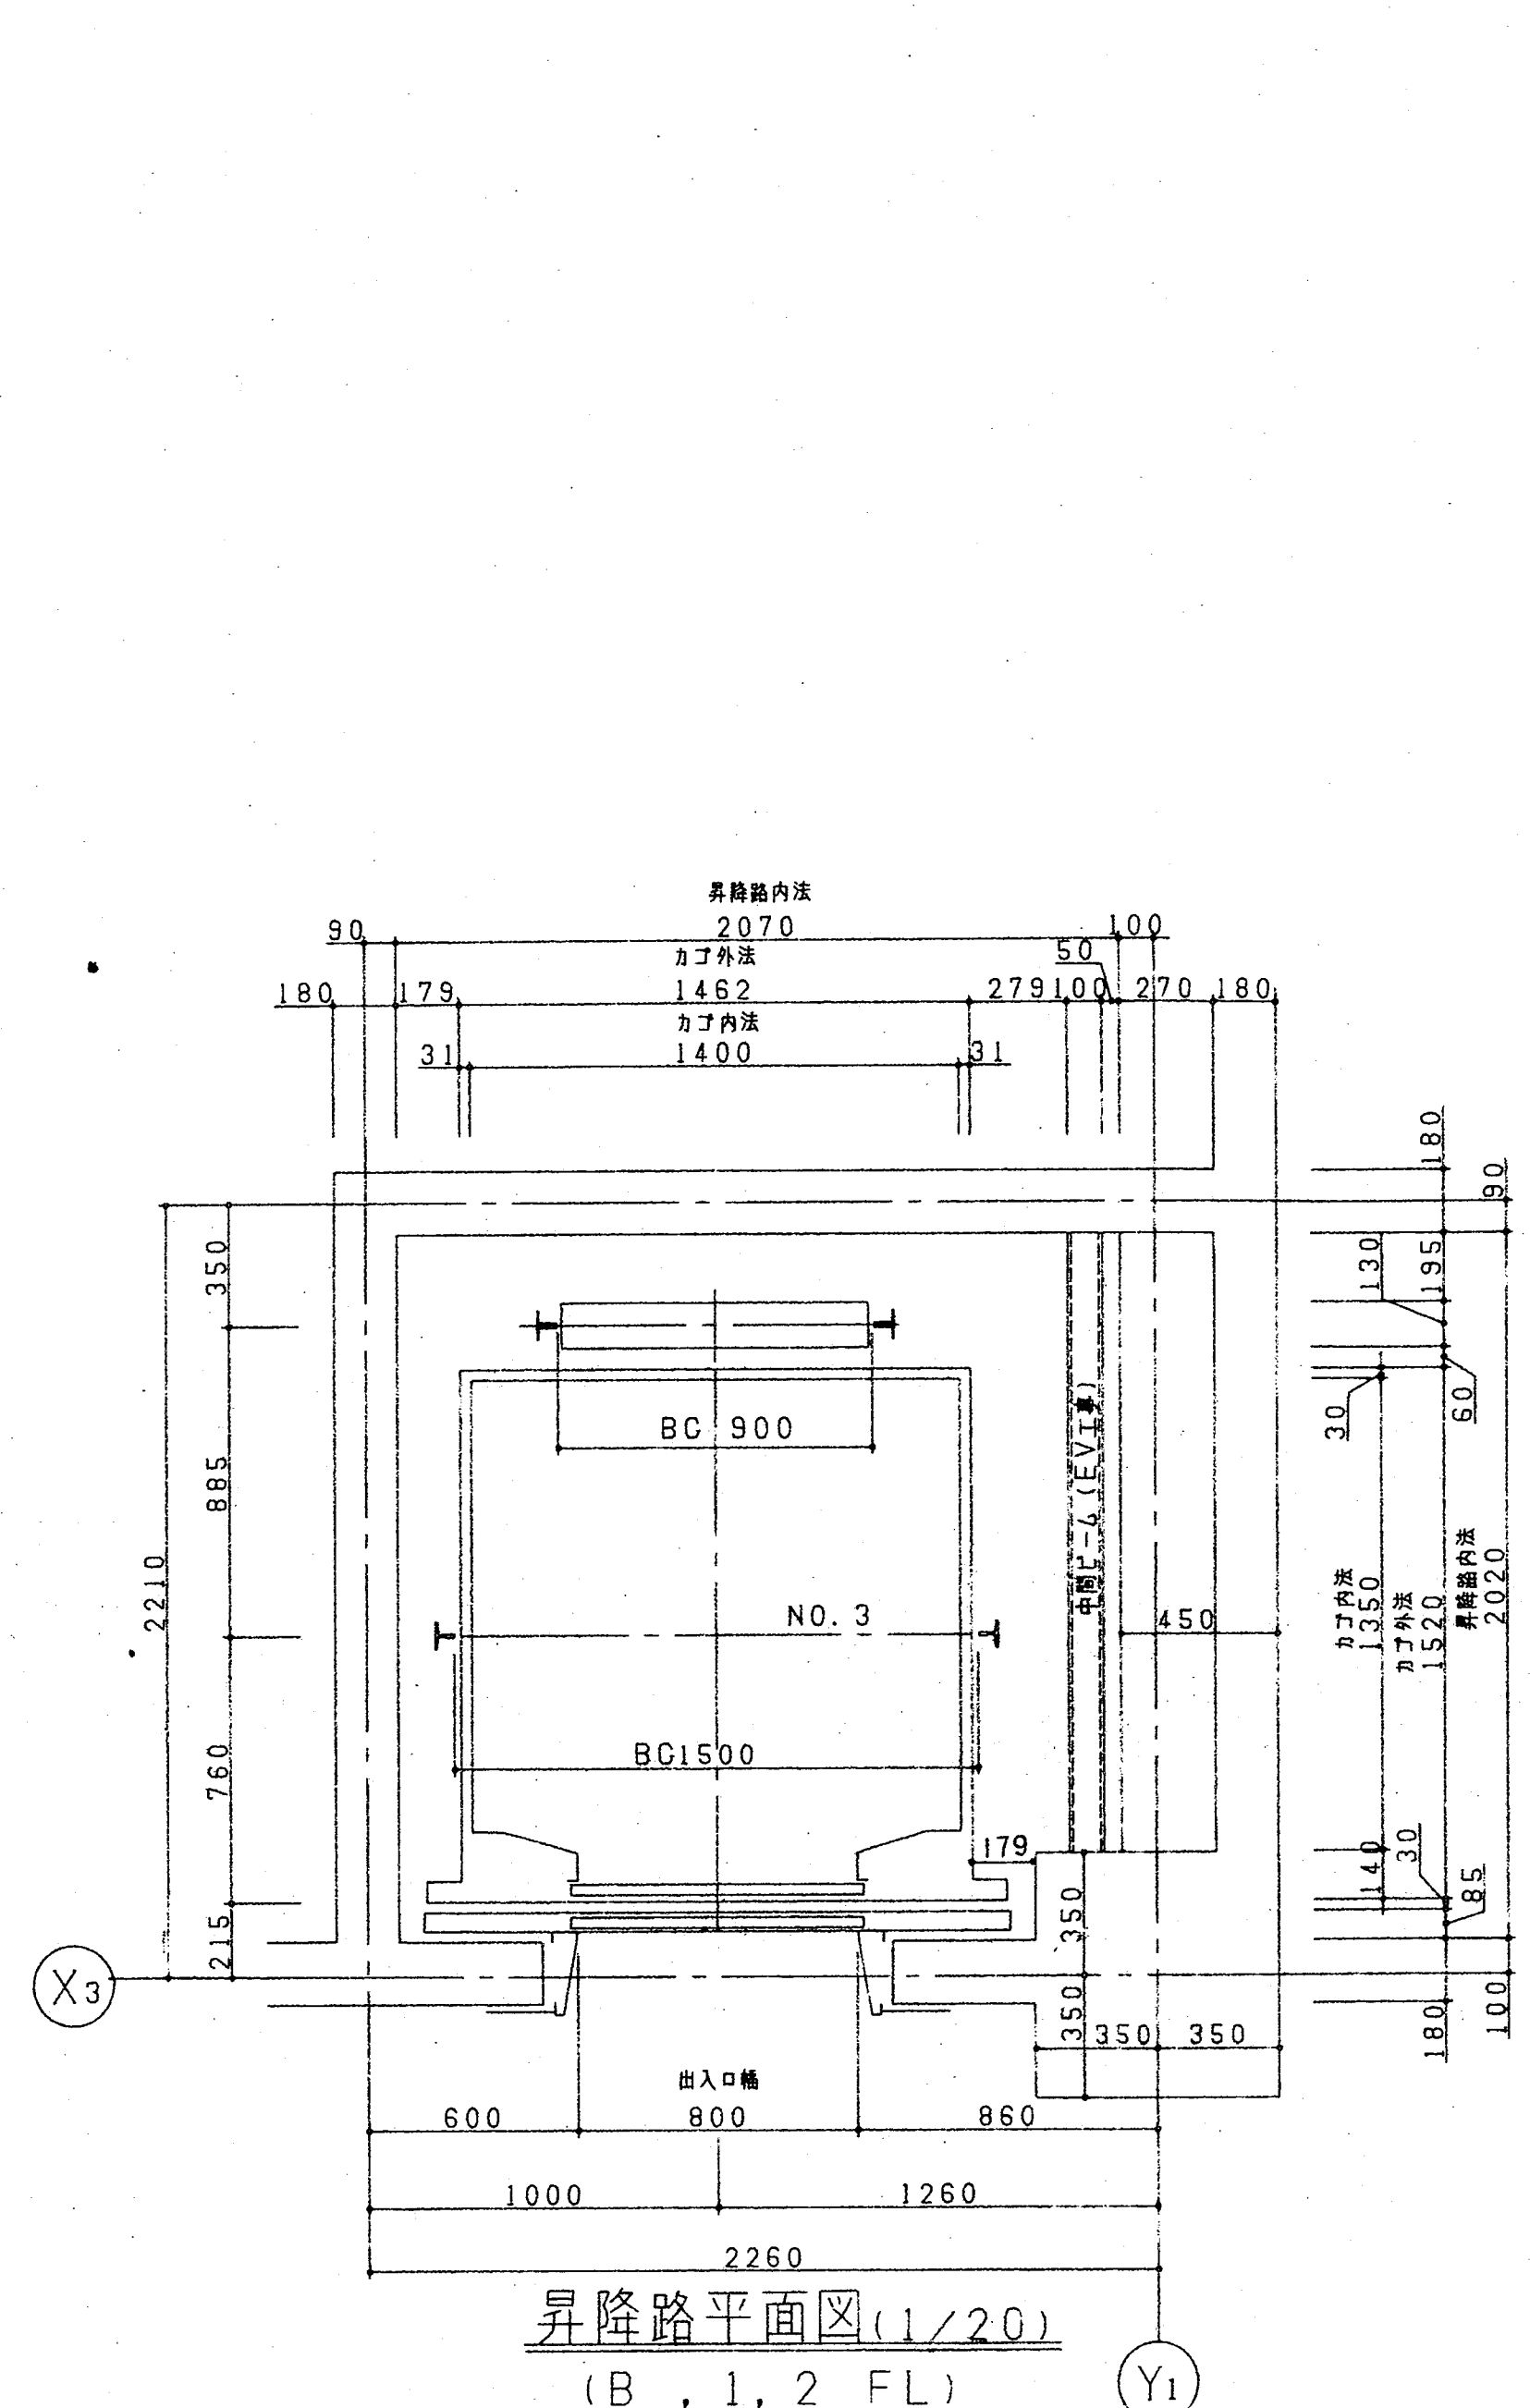


昇降路平面図(1/20)
(B, 1, 2 FL)

電源引込位置
 ① 動力用AC-3φ-210V-60Hz
 ② 照明用AC-1φ-100V-60Hz
 第三種接地
 バイパス下り・床面ヨリ1400mmマ
 電源引出し長さ 500mm
 (電気工事)

動力用電源設備

号機名	設備容量	電源側NF容量	電線サイズ
NO. 3	6KVA	50AT	53mm ² 8mm ² 92mm ² 14mm ²

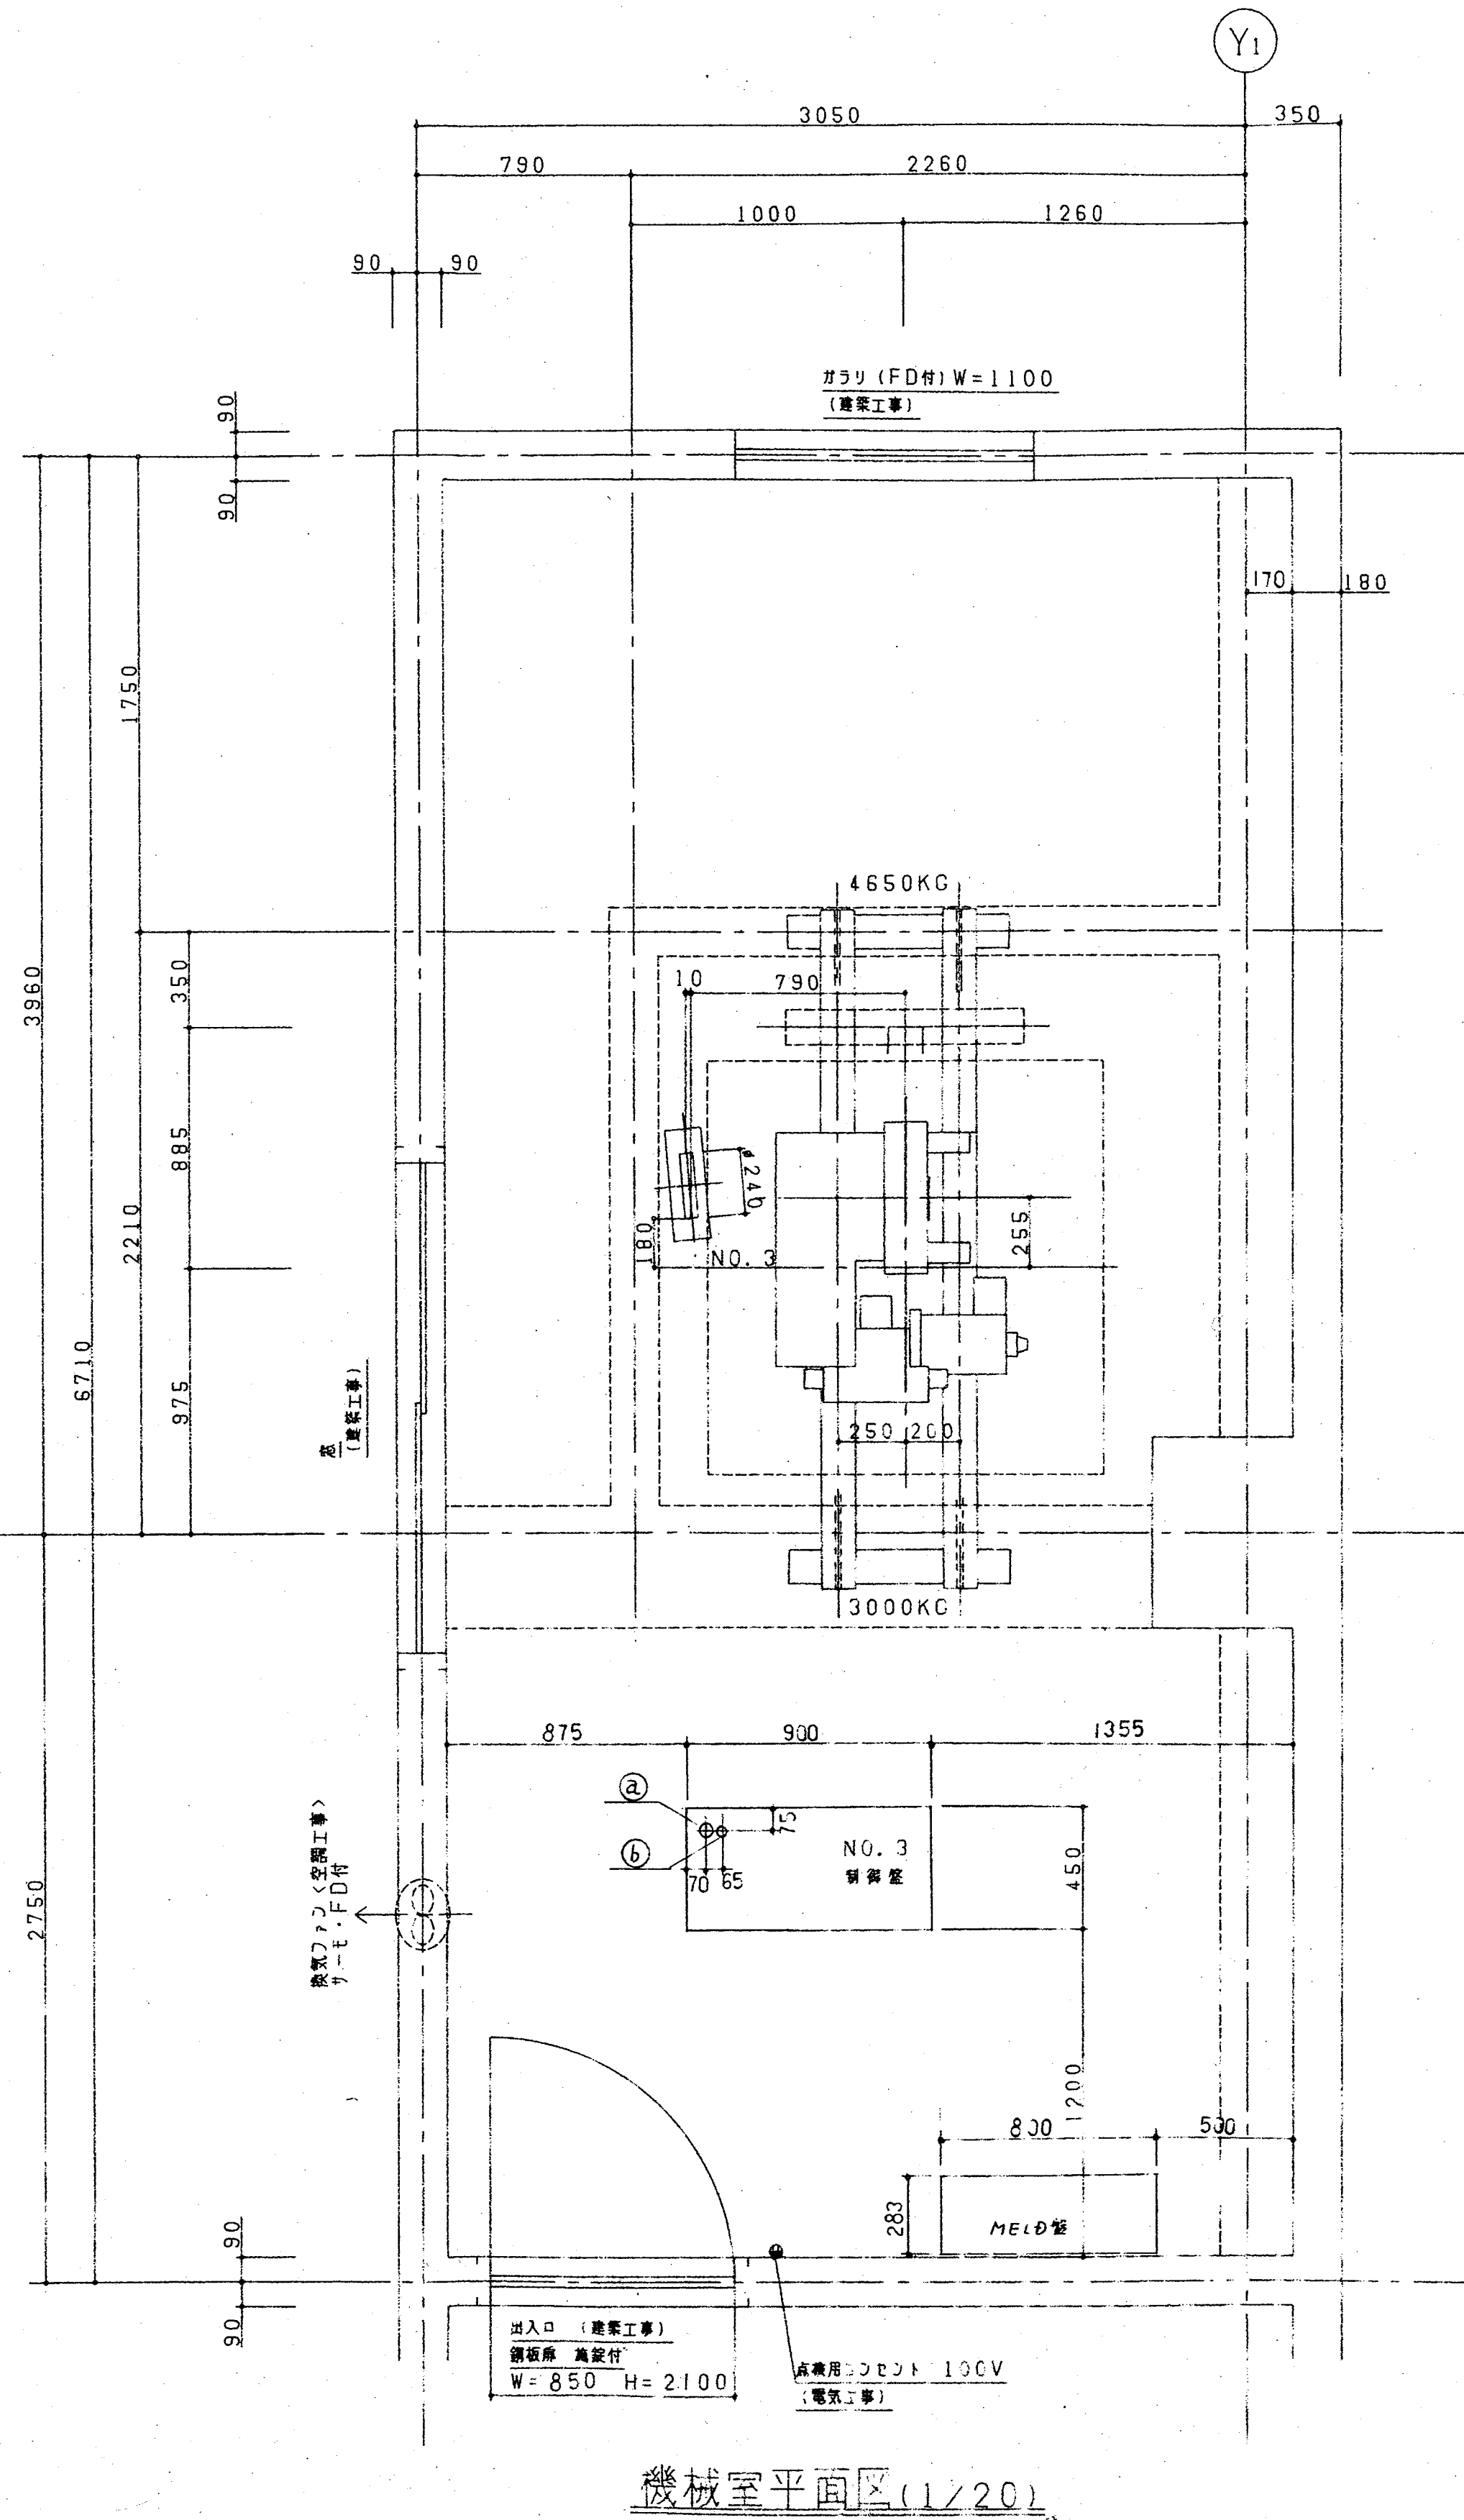

機械室平面図(1/20)

エレベーター仕様要項


号機名	NO. 3号機	
用途	乗用 (クランティ)	
制御方式	可変電圧可変周波数制御方式	
操作方式	レクチフコレクティブ	
積載荷重	750kg・定員	11名
速度	60m/min	
停止箇所	B, 1, 2階	計3箇所
動力用電源	AC-3φ 210V	60Hz
巻上機・電動機	HB-5400形・5.5kW	
リナ車・ソラセ車	560mm・ソラセ車(径) 480mm	
ロープ	(径) 12mm×4本・1:10-ピンク	
レール	カゴ側 8kg/m・モリ側 5kg/m	
カゴ内法	間口 1400mm×奥行 1350mm	
出入口	幅 800mm×高さ 2100mm	
戸形式	二枚戸中央開き式	
緩衝器	バネ式	
形式名	P11-C0-60 [気配りアナウンス付]	

注意 1) ビル連絡監視システム(メルセントリイ)設備「有・無」
 有の場合は、システム系統図(別図面)を参照下さい
 2) エレベーター連絡監視サービス機能(標準)
 最上階昇降路から最寄りの電話中継箱までの配管配線工事
 (PVC 0.65×2本) (電気工事)
 3) エレベーター非常連絡用インターホン(0.9×10本)
 昇降路からインターホン取り付け位置までの配管配線工事
 (電気工事)


- 特記事項
- ・三方弁 全階 鋼板塗装仕上 広弁
 - ・扇 全階 鋼板塗装仕上
 - ・かご室天井スタンダードタイプ
 - ・中間ビーム1列
 - ・地盤管制運転(⑧・無)
 - ・かご保護幕(磁石式) ⑧・無
 - ・戸開延長ロケ
 - ・所定時自動為扉装置

- 除外工事事項
- (1) 建築工事関係
- 昇降路/築造工事及び各階出入口、インジケータ、押ボタ
ン等ノ穴アケ工事
 - 乗場機器取付後ノ出入口廻リノ壁及び床ノ仕上工事
 - ビット内防水仕上工事
 - ビット床下部使用ノ場合ノ建築対策工事
 - 機械室ノ築造工事及び出入口、採光窓ノ設備工事
 - 機械室床ノ穴アケ工事
 - 機械室天井ノトロリビーム又ハフックノ設置工事
 - 機械室配管後ノシンターコンクリート打設工事
 - 機器搬入ノ仮設及び復旧工事
 - 各階乗場出入口枠周囲ノモルタル詰メ工事
 - 機械室床ノ防塵仕上工事
 - ソノ他建築工関係スル工事
- (2) 設備工事関係
- 動力用電源(接地線を含む)ノ機械室受電盤迄ノ引込工事
 - 照明用100V電源ノ機械室制御盤迄ノ引込工事
 - 昇降路ヨリ外部ノインターホン用配管配線工事
 - 機械室ノ照明設備及び点検用コンセント設備工事
 - ビット内点検用コンセント設備工事
 - 機械室ノ換気又ハ空調設備工事
 - 機械室天井ノ煙感知器設備工事


- 注意事項
- 電源電圧の変動は+5%~10%以内の事
 - 昇降路カベに電気・水道などの配管・器具を埋め込まないこと
 - 本エレベーター所定の性能維持のため下記条件が必要です
 (1) 月平均湿度90%以下・日平均湿度95%以下
 (2) 金属と異種金属が接点の接触腐食の原因と
 なるような腐食及び科学的有害ガスがないこと
 - 本エレベーター機械室内発熱量は 1000Kcal/H
 換気量 8 m³/min
 最高室温±40°C以下に保つように換気設備を設置の事
 (換気扇=空調工事、ガラリ=建築工事)

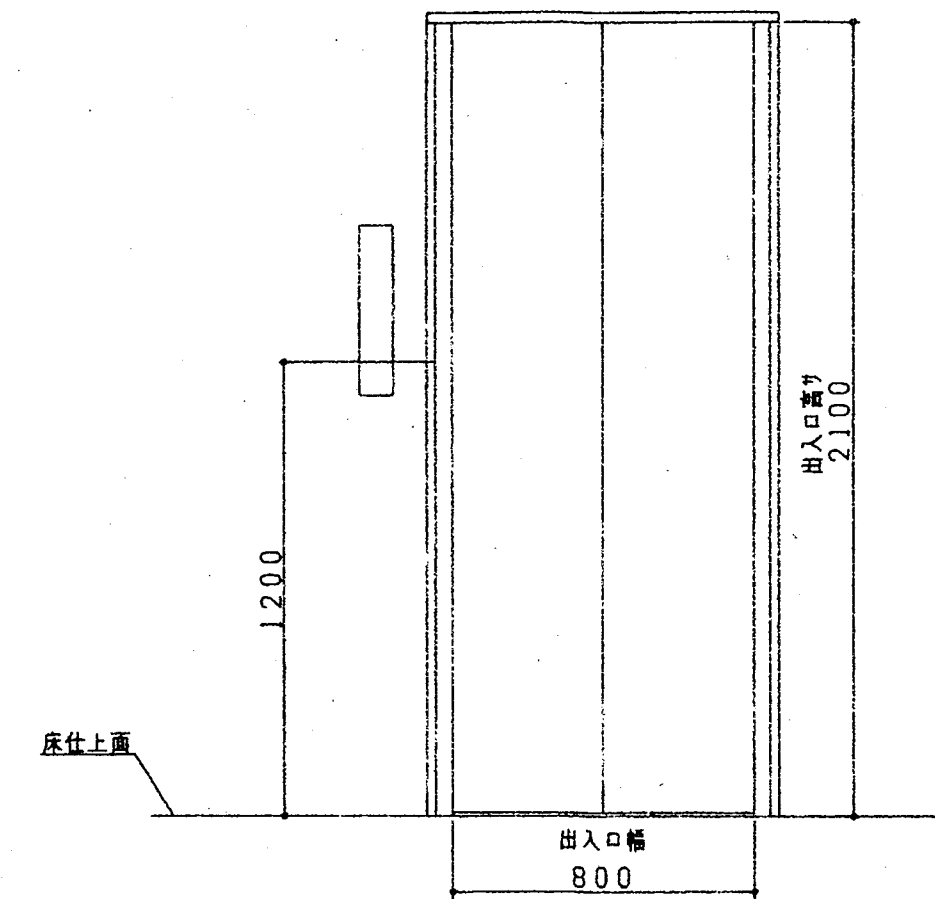


乗場正面図 (1/20)
(B. 1. 2FL)(NO. 3)

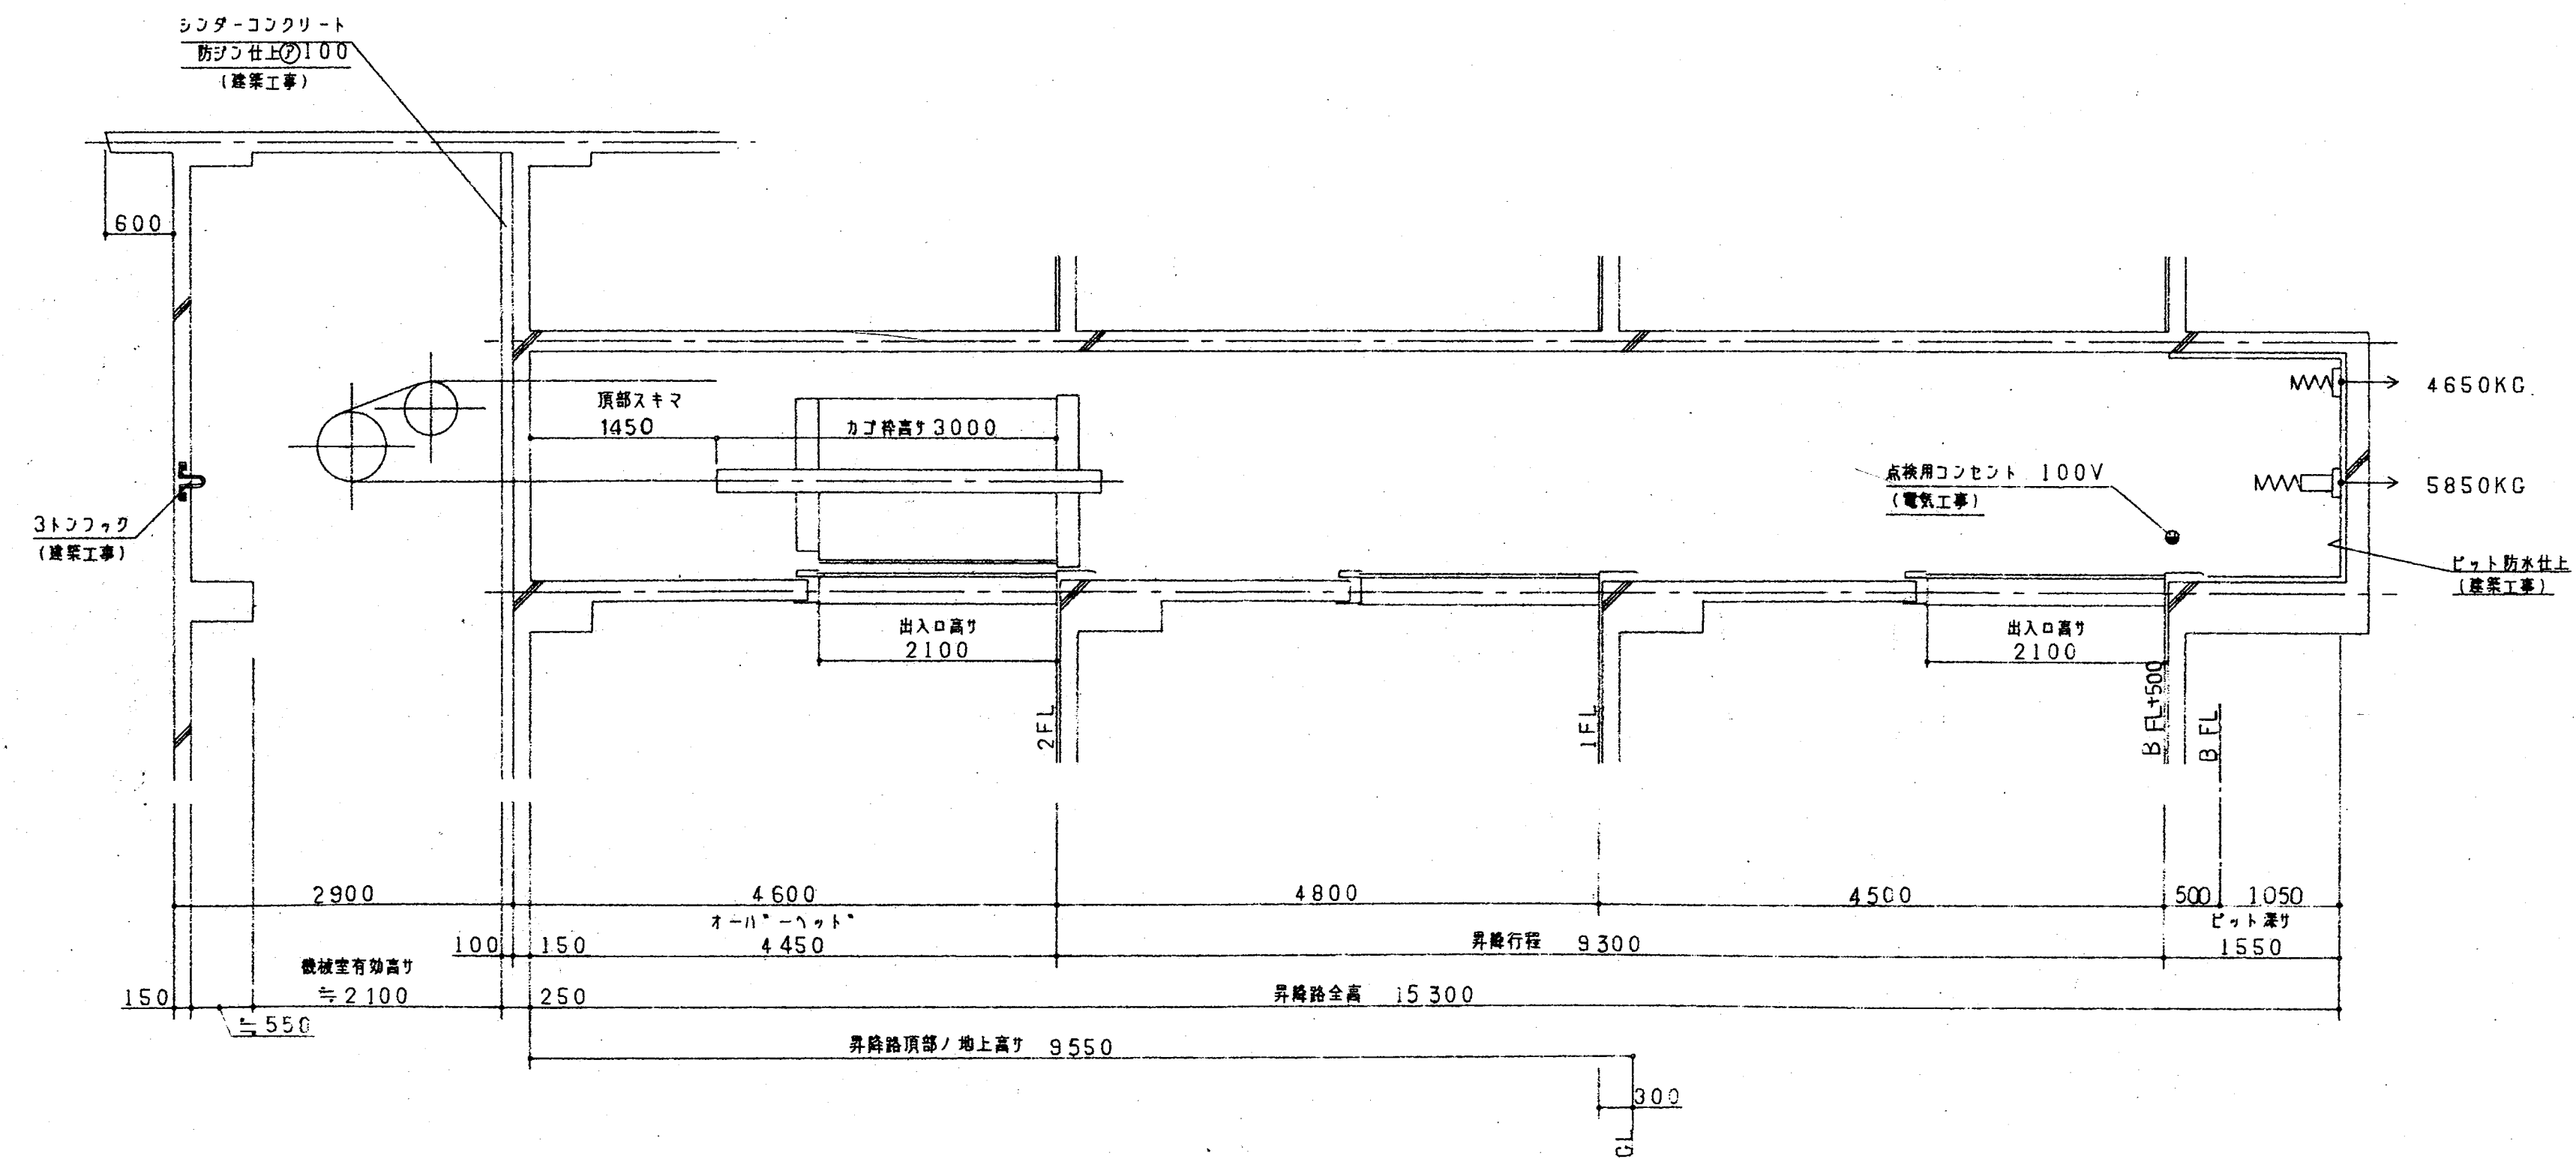


昇降路縦断面図 (1/50)
NO. 3

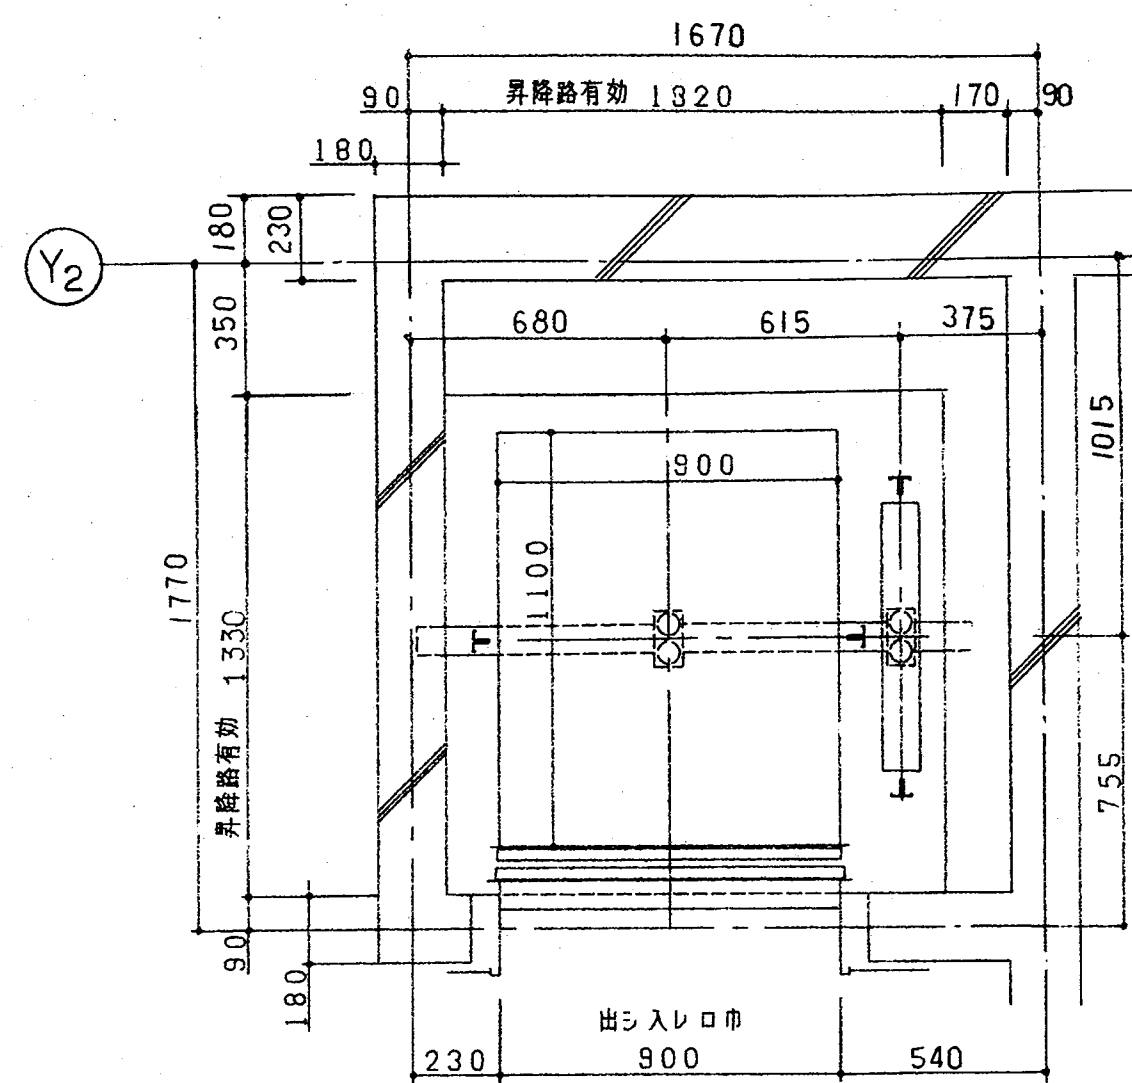


昇降路平面図 S=1/20
1F

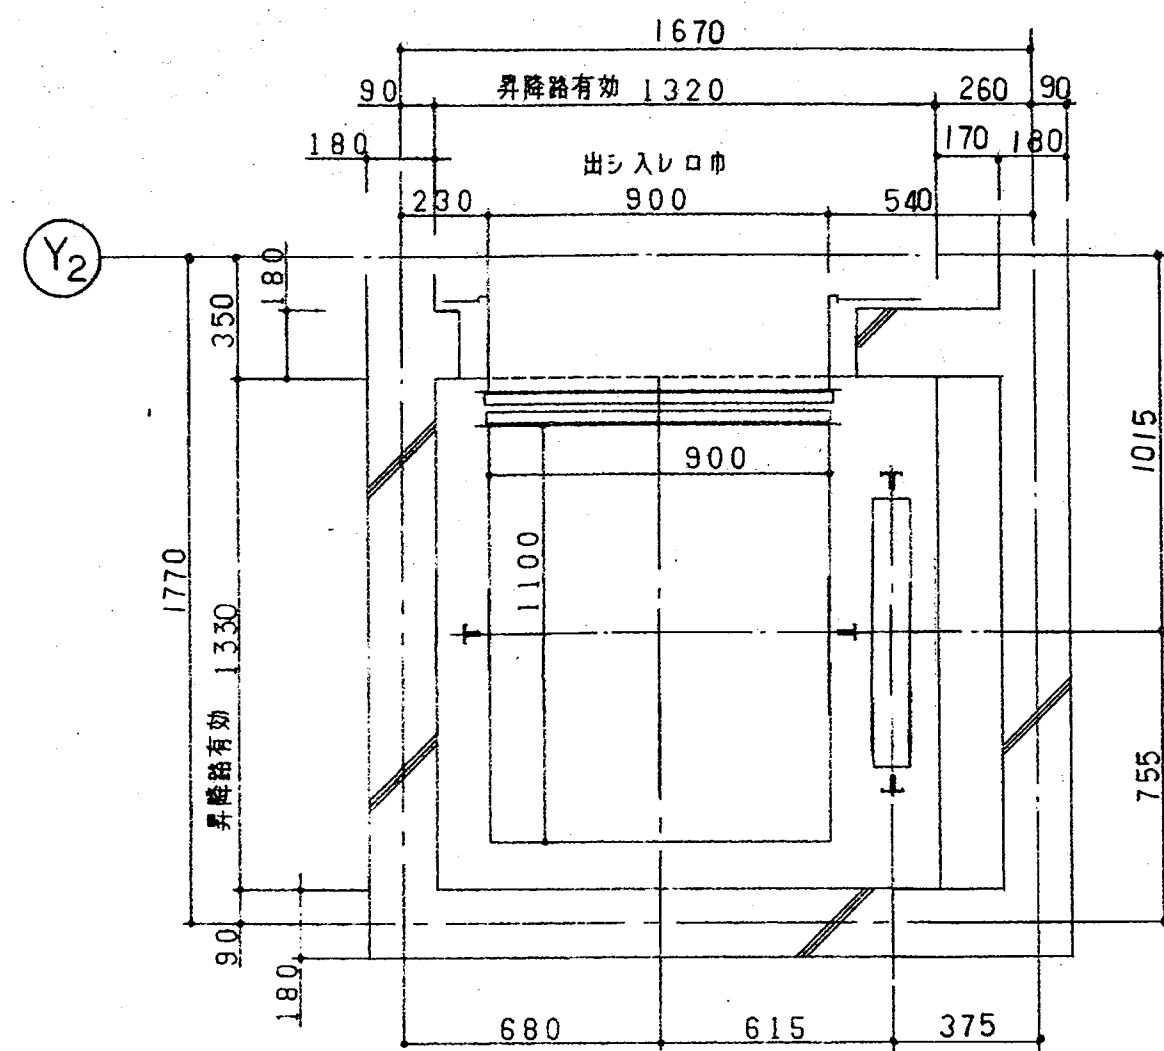


昇降路平面図 S=1/20
2F

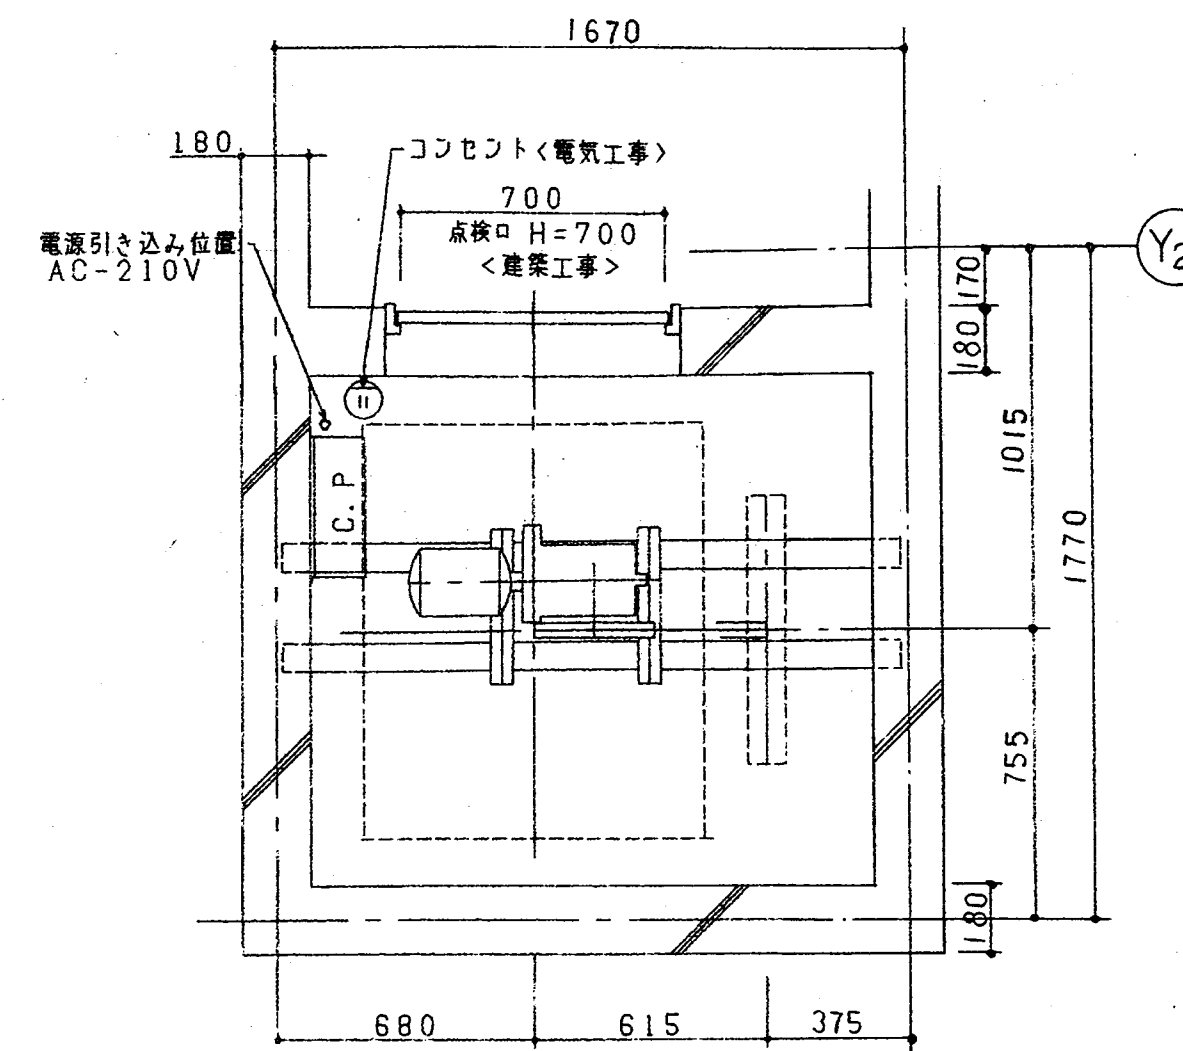


機械室平面図 S=1/20

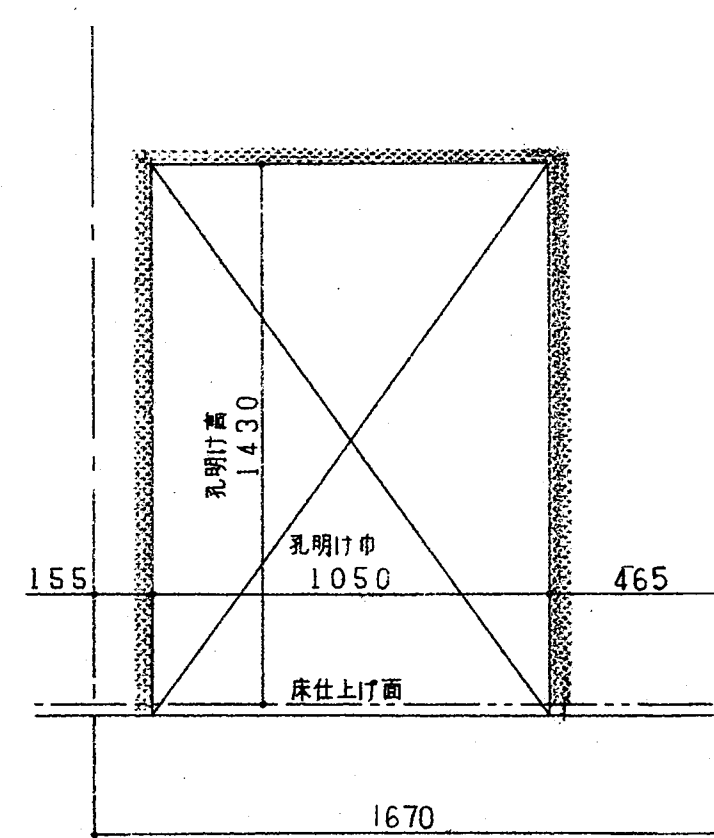


正面図 S=1/20
1F

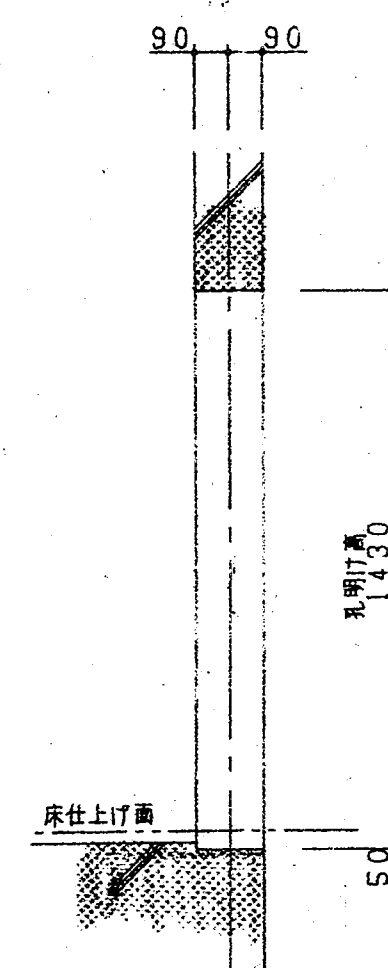


断面図 S=1/20
1F

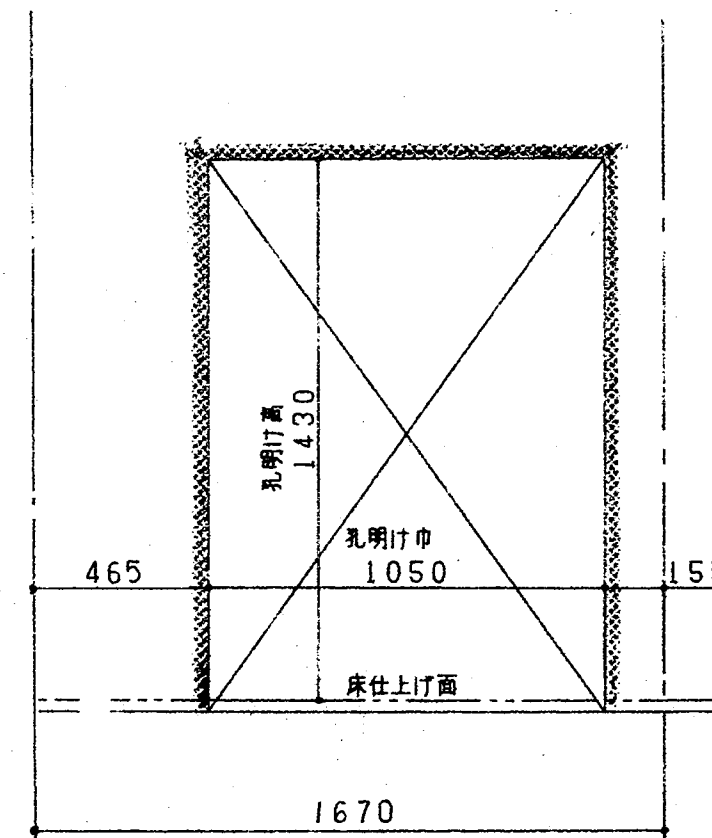


正面図 S=1/20
2F

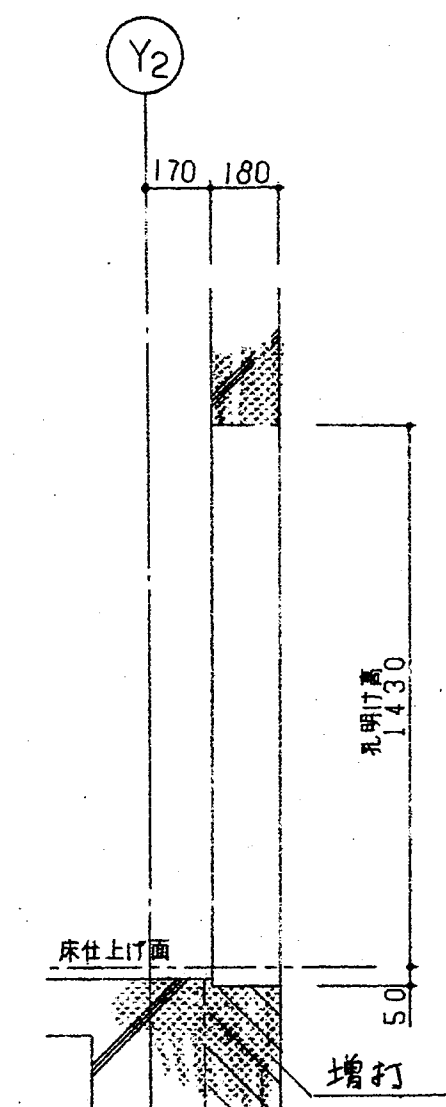


断面図 S=1/20
2F

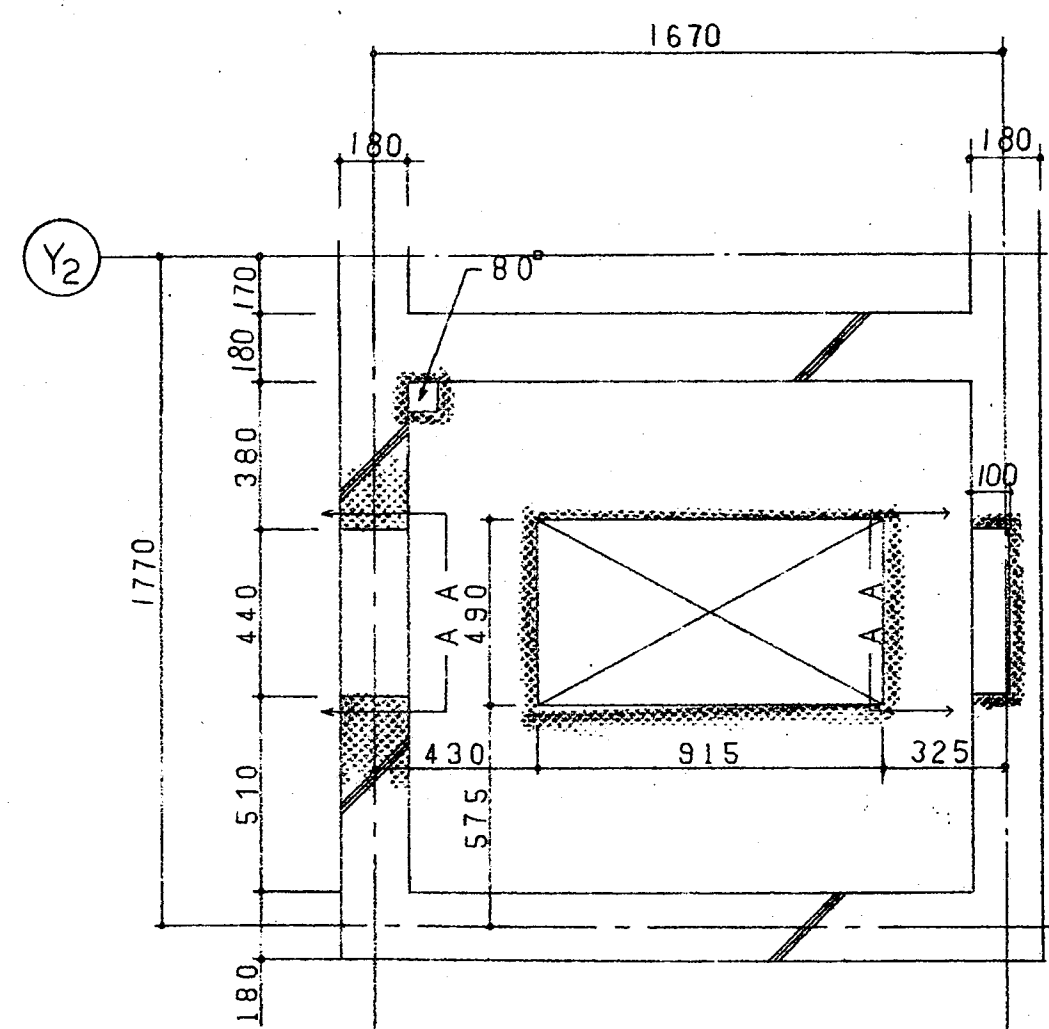

機械室床穴明図 S=1/20

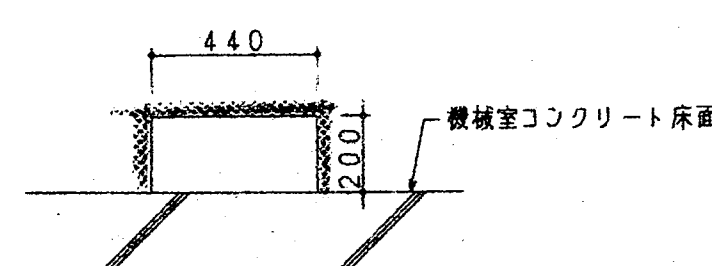


A-A矢視

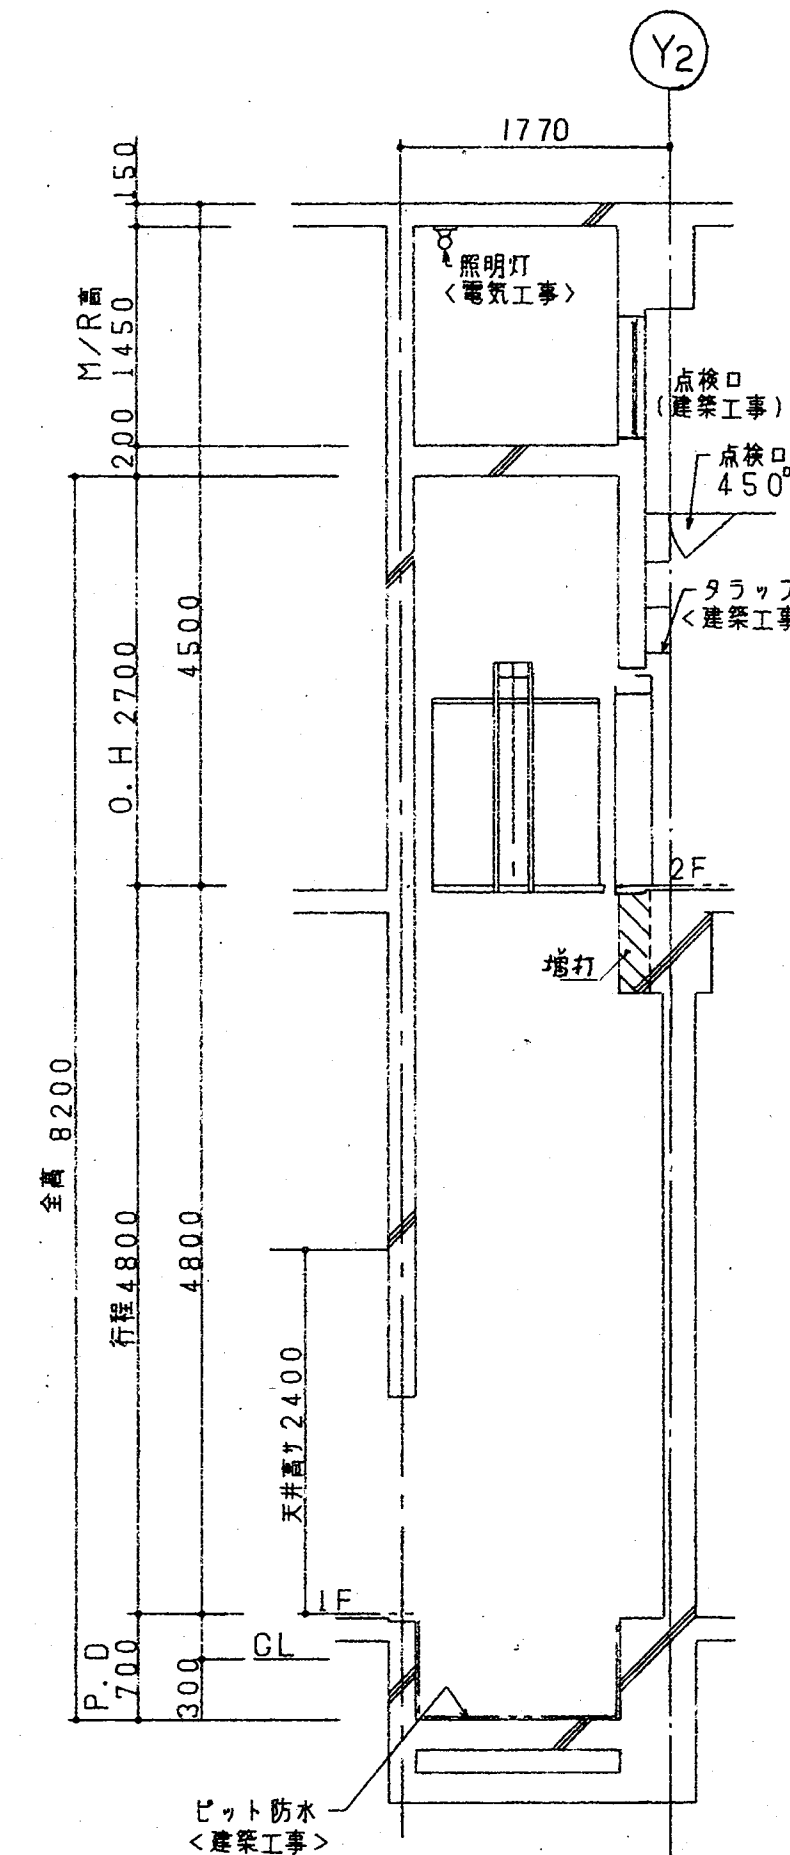







昇降路断面図 S=1/50

リフト仕様要項	
型式	RL-300D-30
用途(台数)	配膳用・小荷物用(1台)
方式	交流一段速度歯車式
容量	300kg
速度(電動機)	30 M/min 2.2kw
停止箇所	2 停止(1, 2 F)
カゴ内法	900 X 1100 X 1200
電源	210V 60Hz 3φ
戸開閉	電動式 2枚戸上下開
カゴ	電動式 2枚戸上下開
操作方式	相互階制御
備設備容量	3.8 KVA
動力接地	3.5sq(65mm ²) 2sq
考慮閉器	15 AT
標準装置	カゴゲートスイッチ付 磁気センサースイッチ付 巻上機空転防止装置付

・三方弁 全階 ステンレスヘアライン仕上
・カゴ, オモリ 共非常止付付

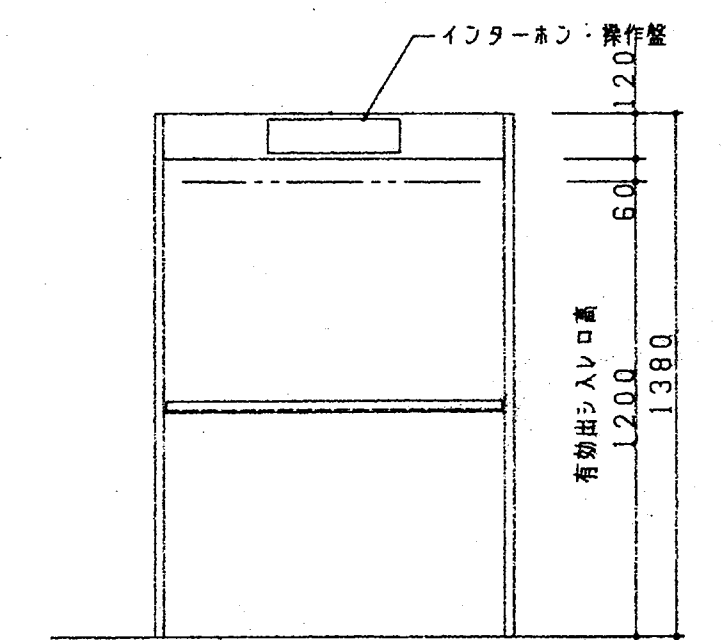

出シ入レロ正面図 S=1/20

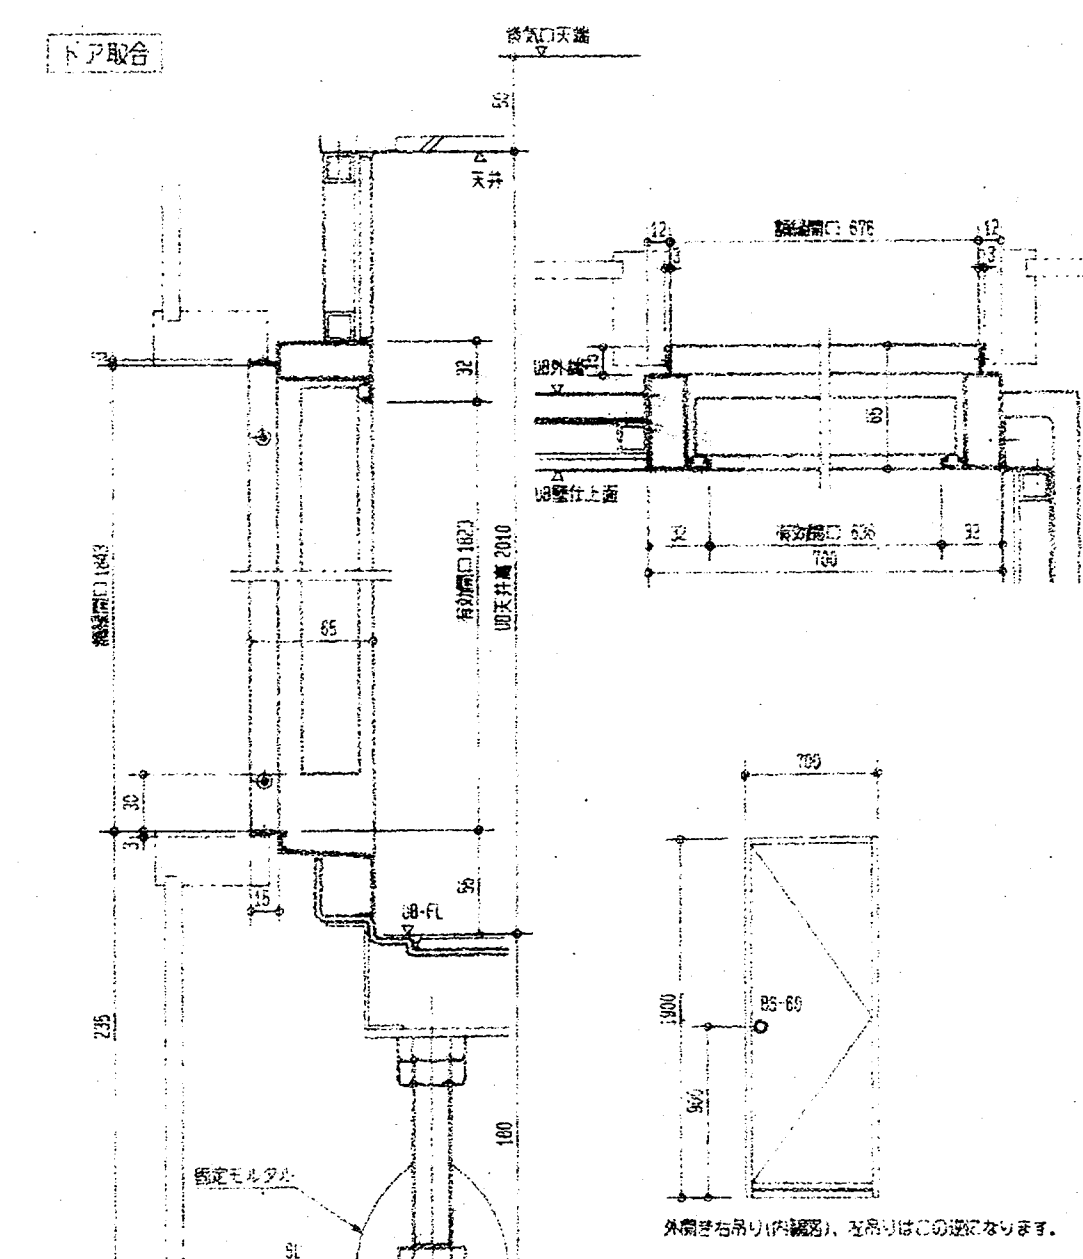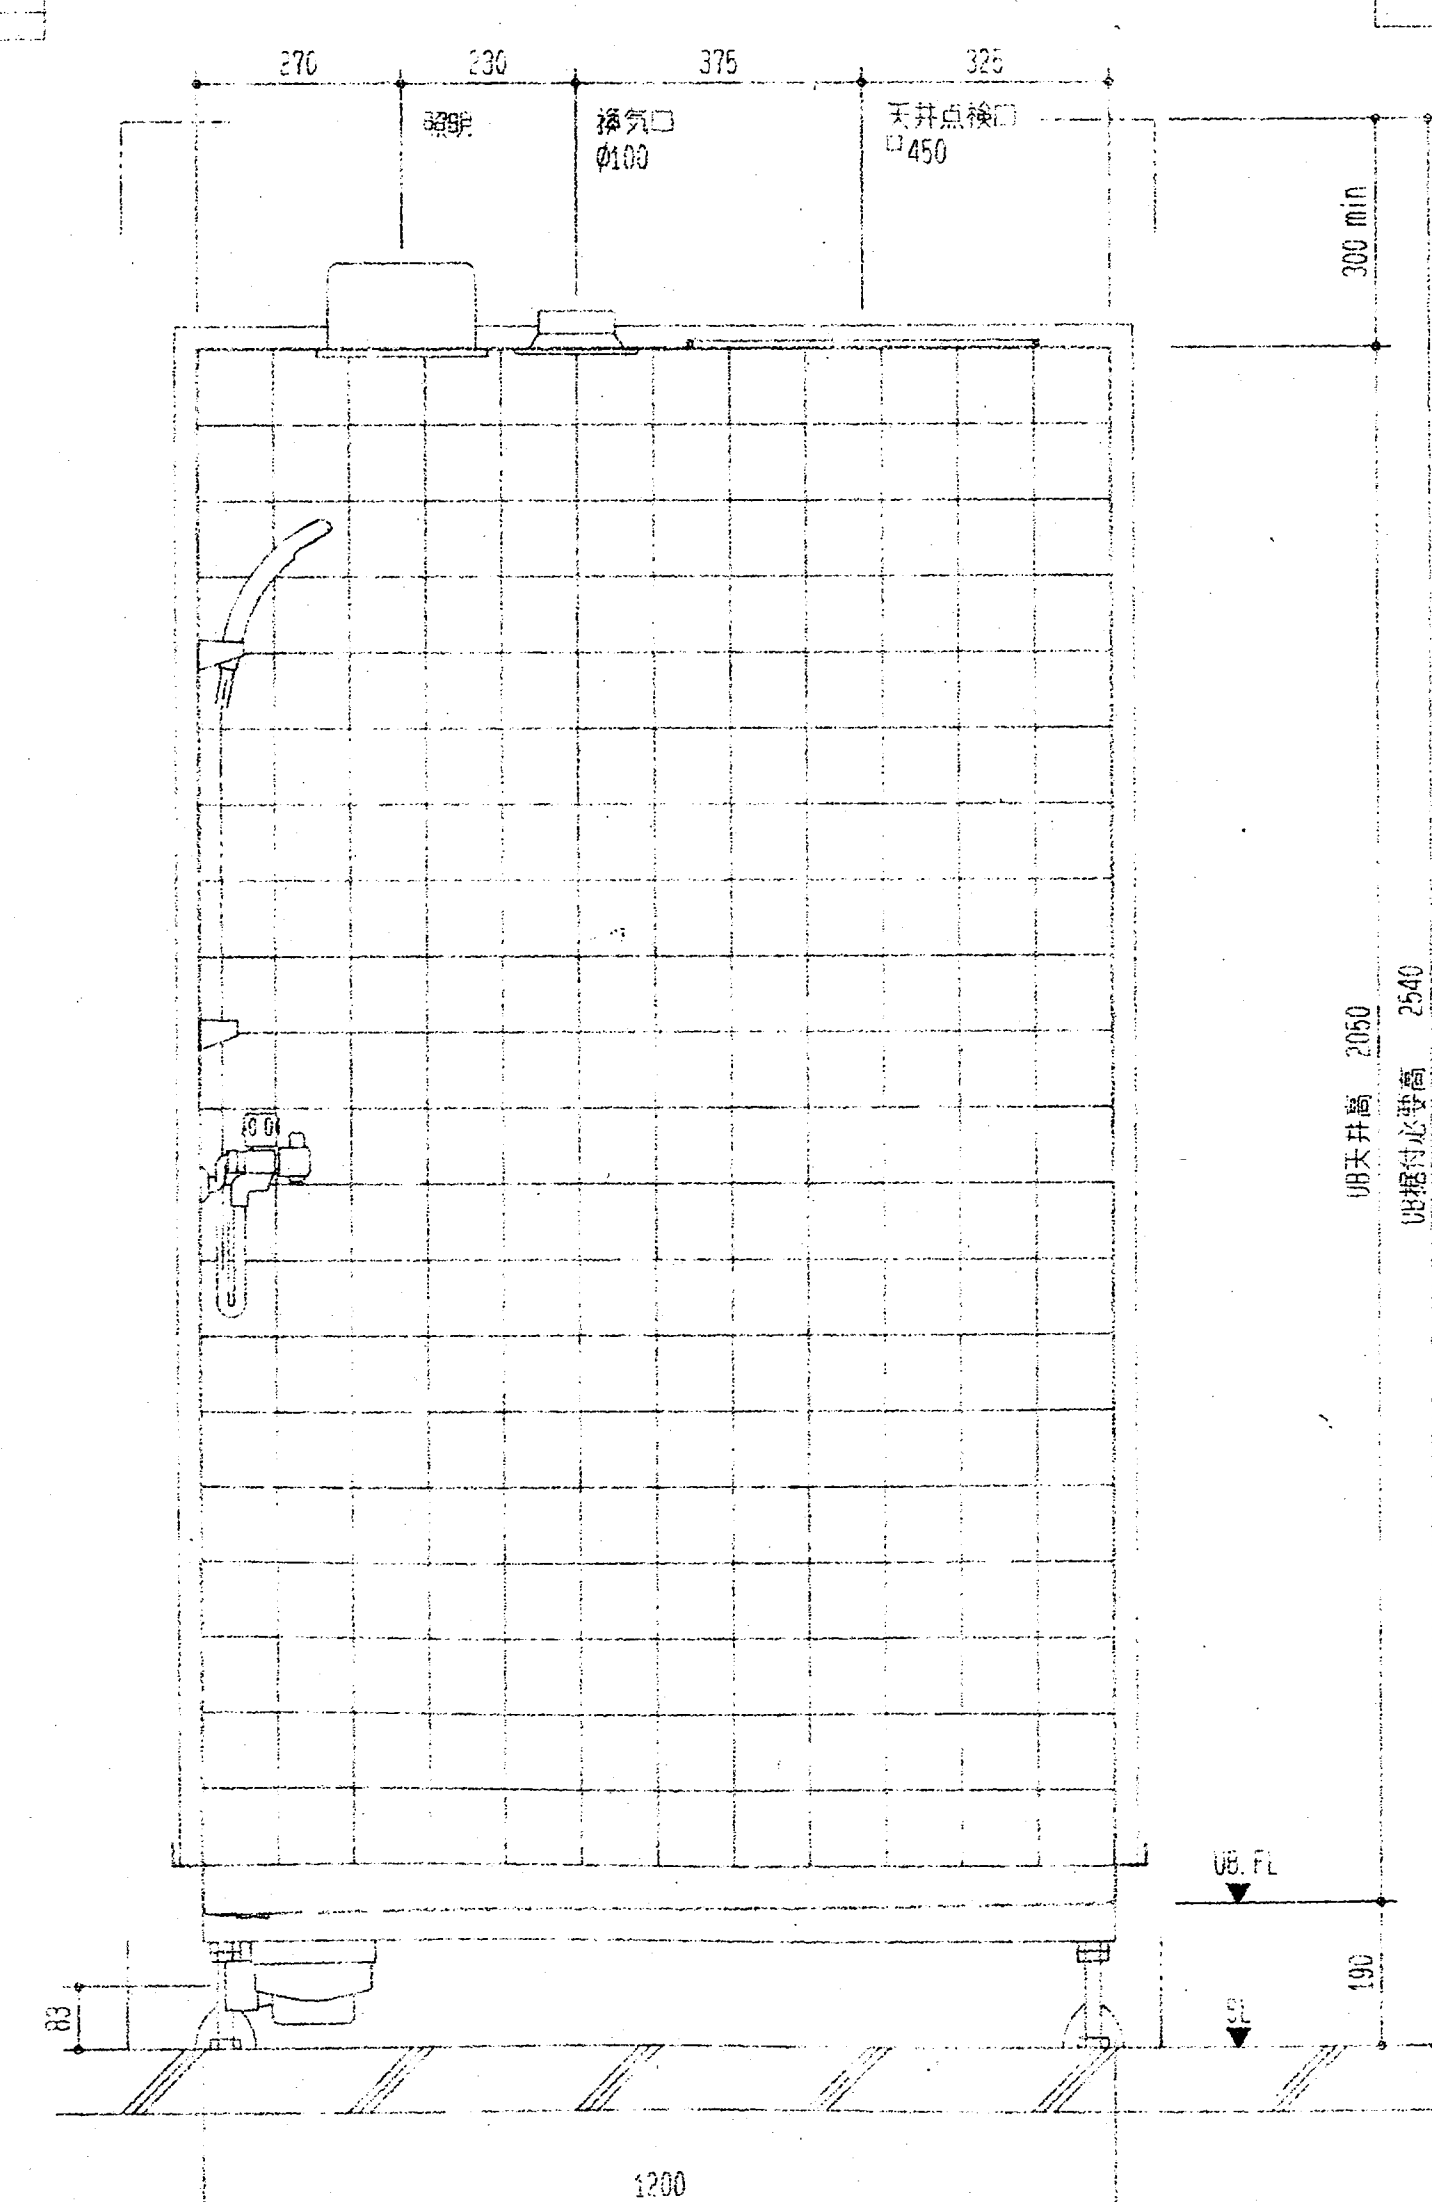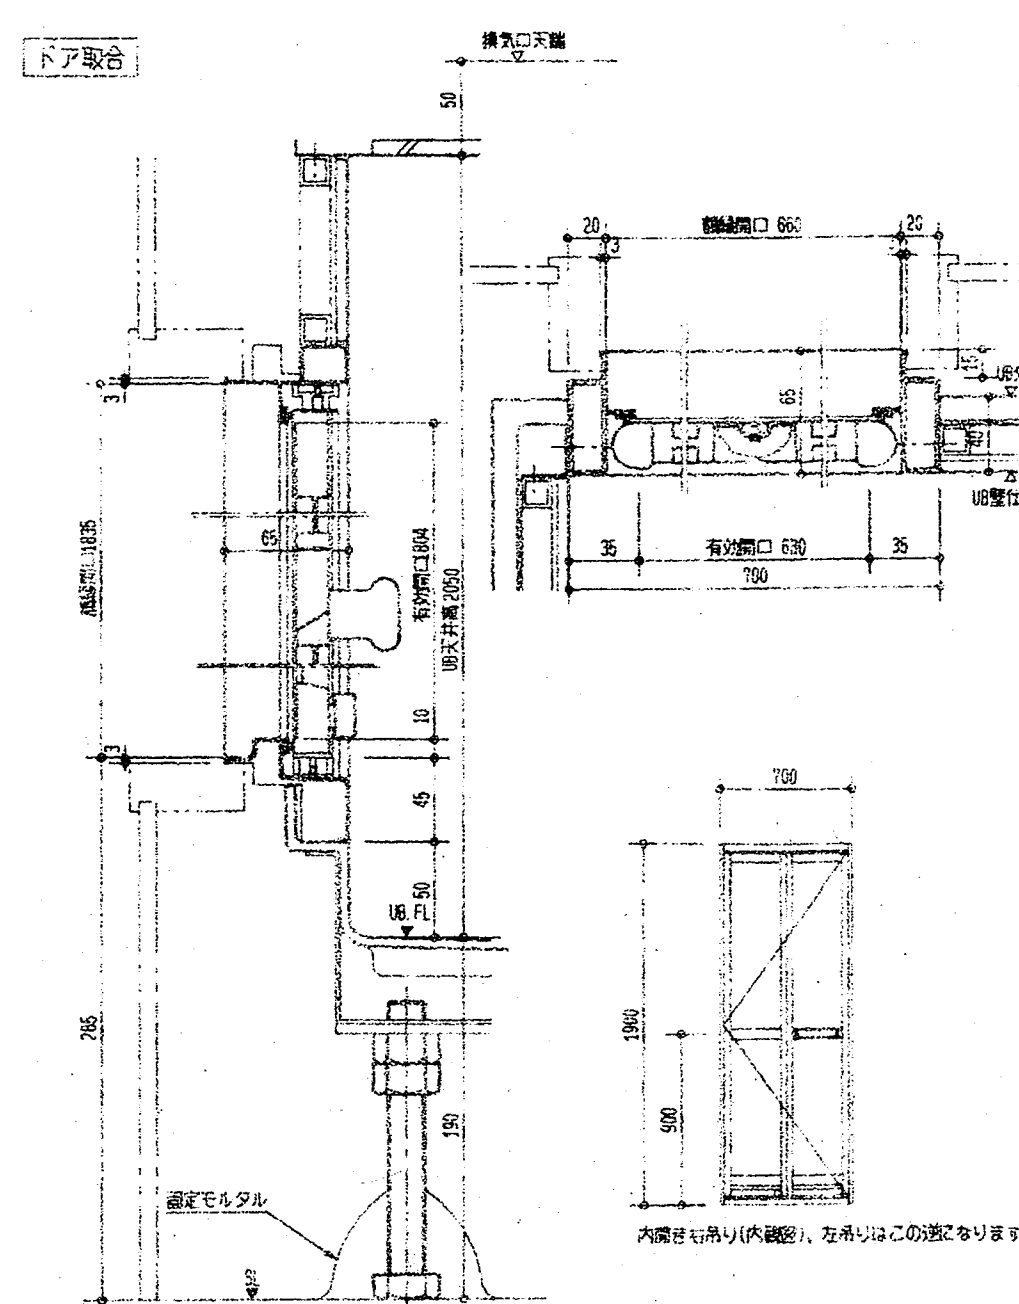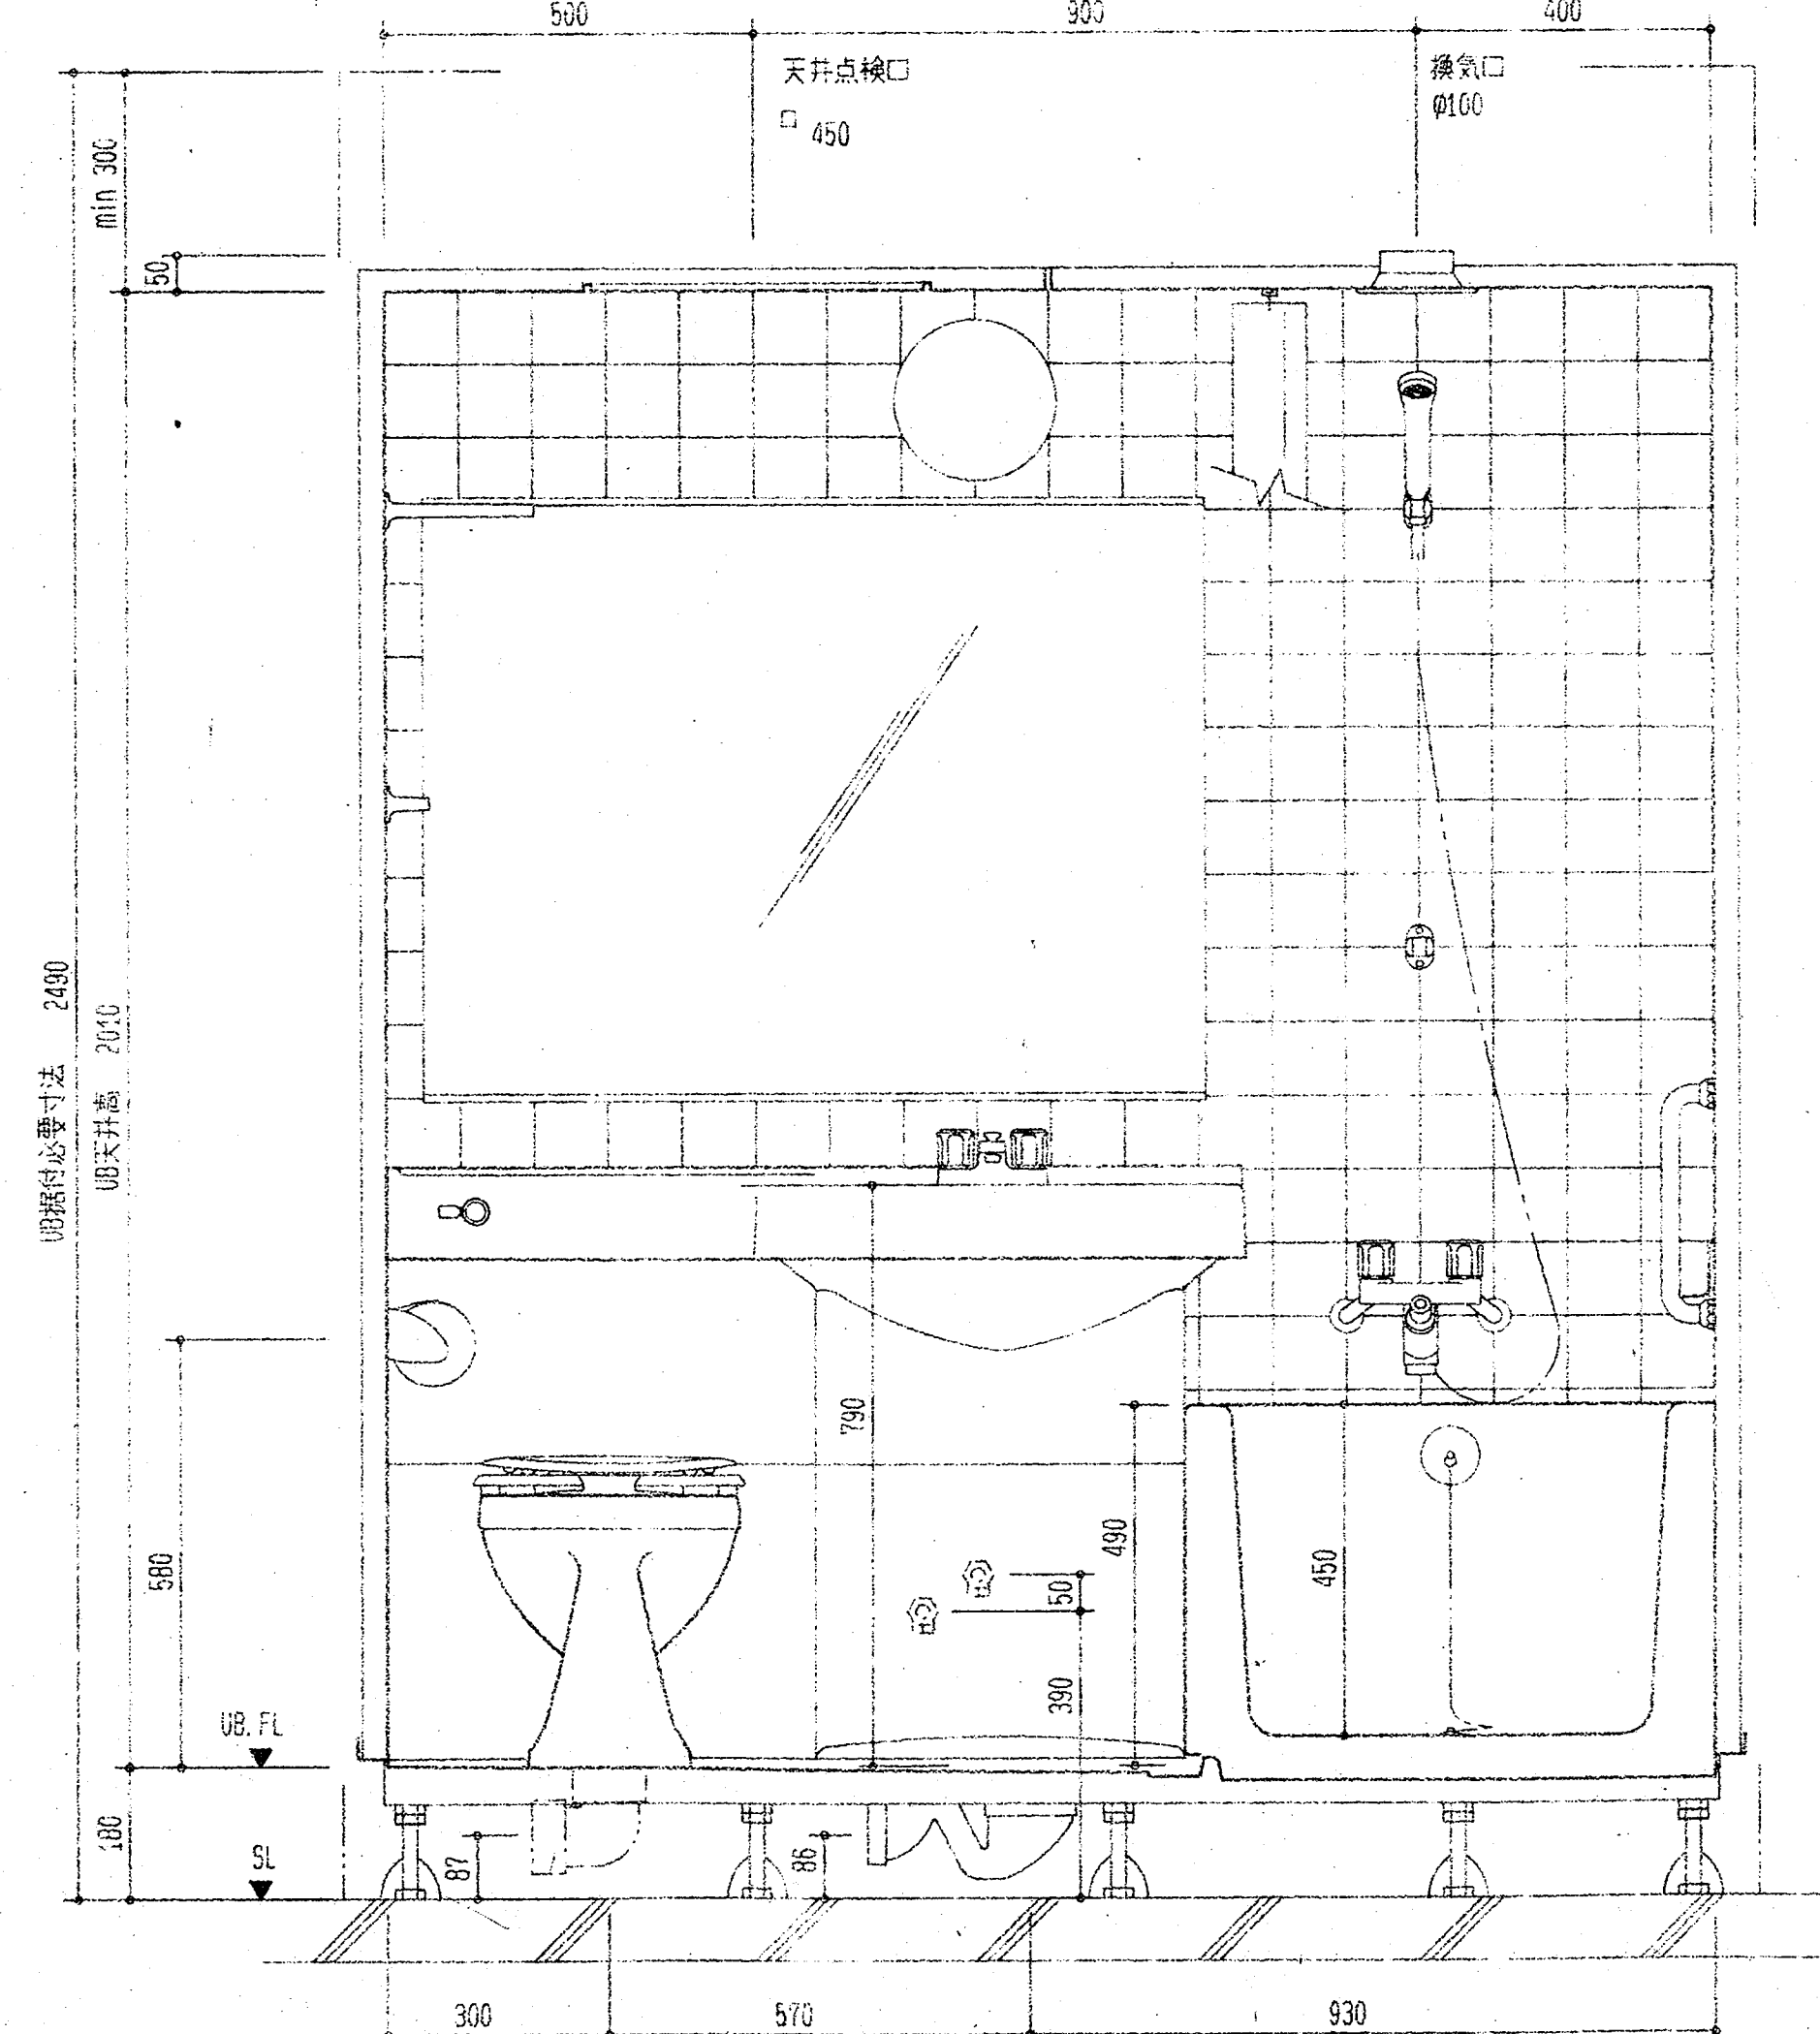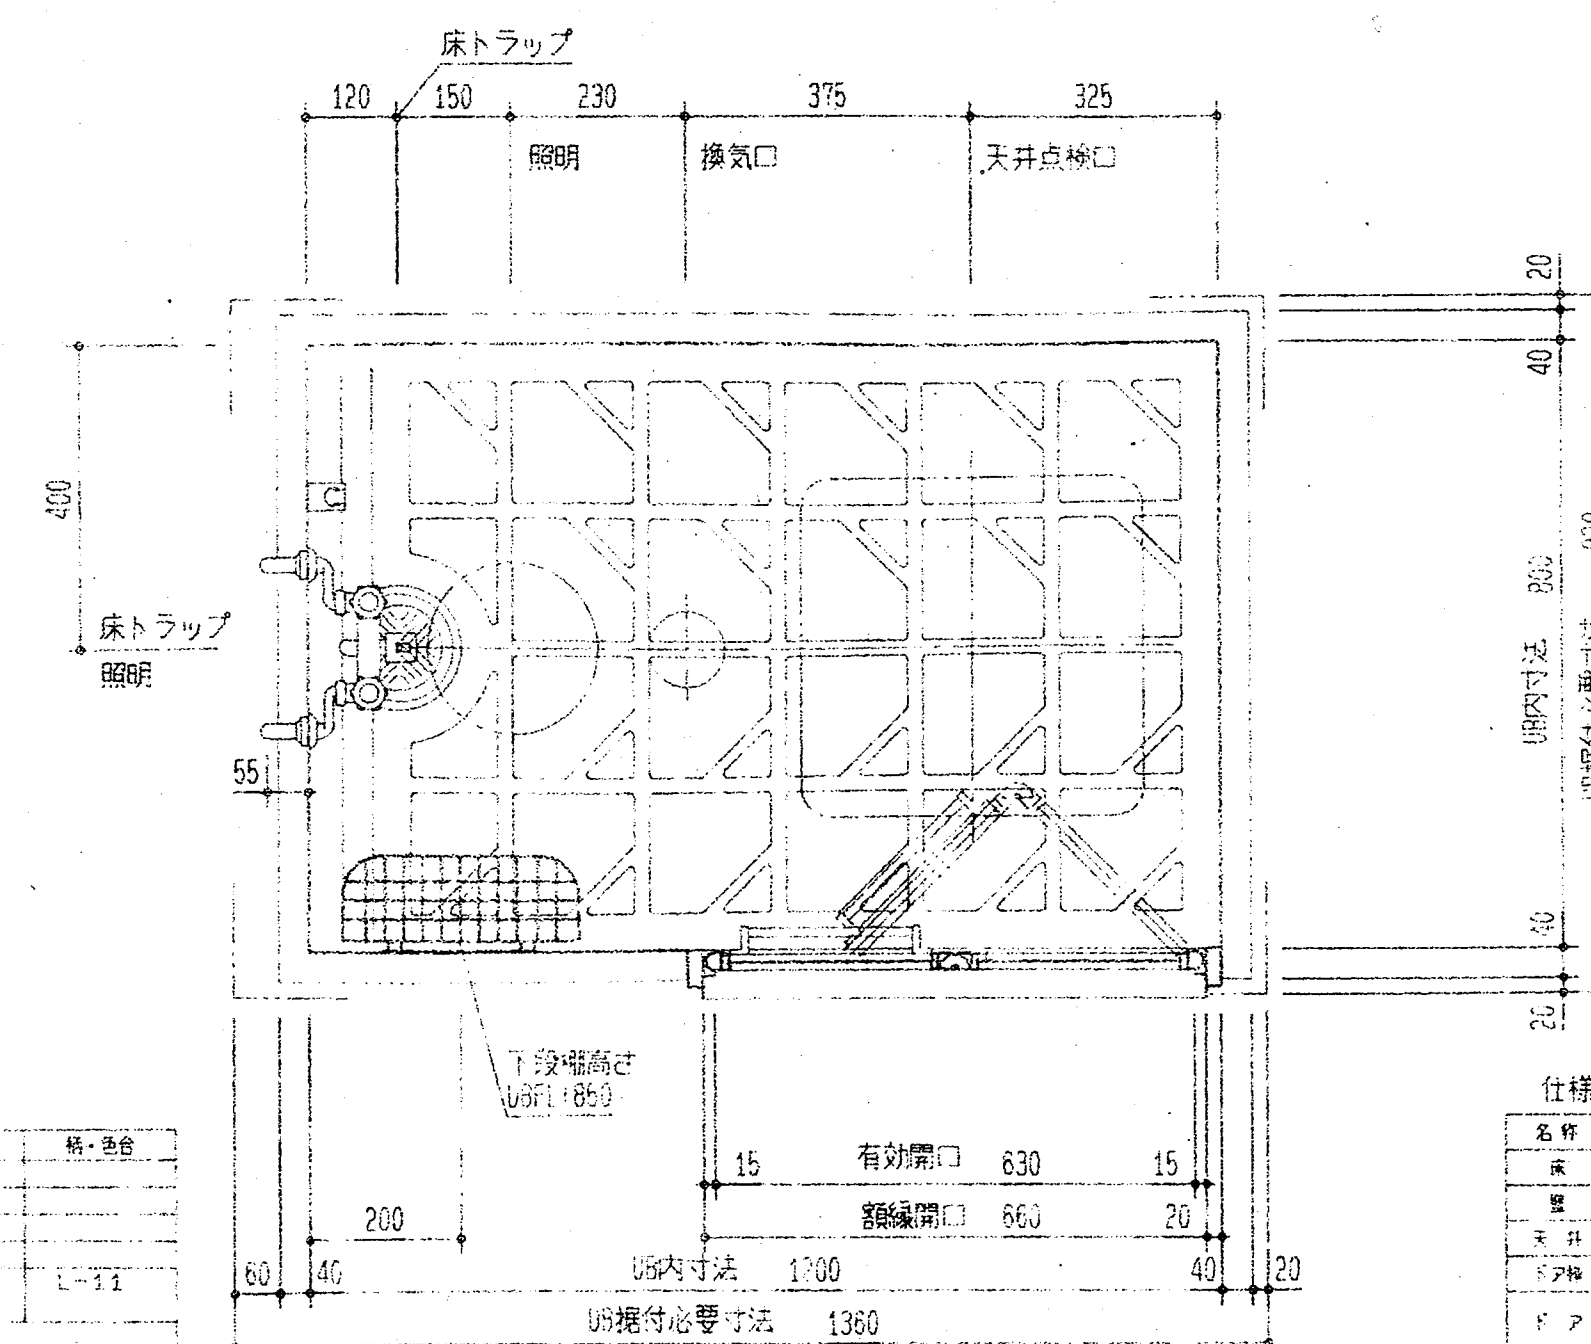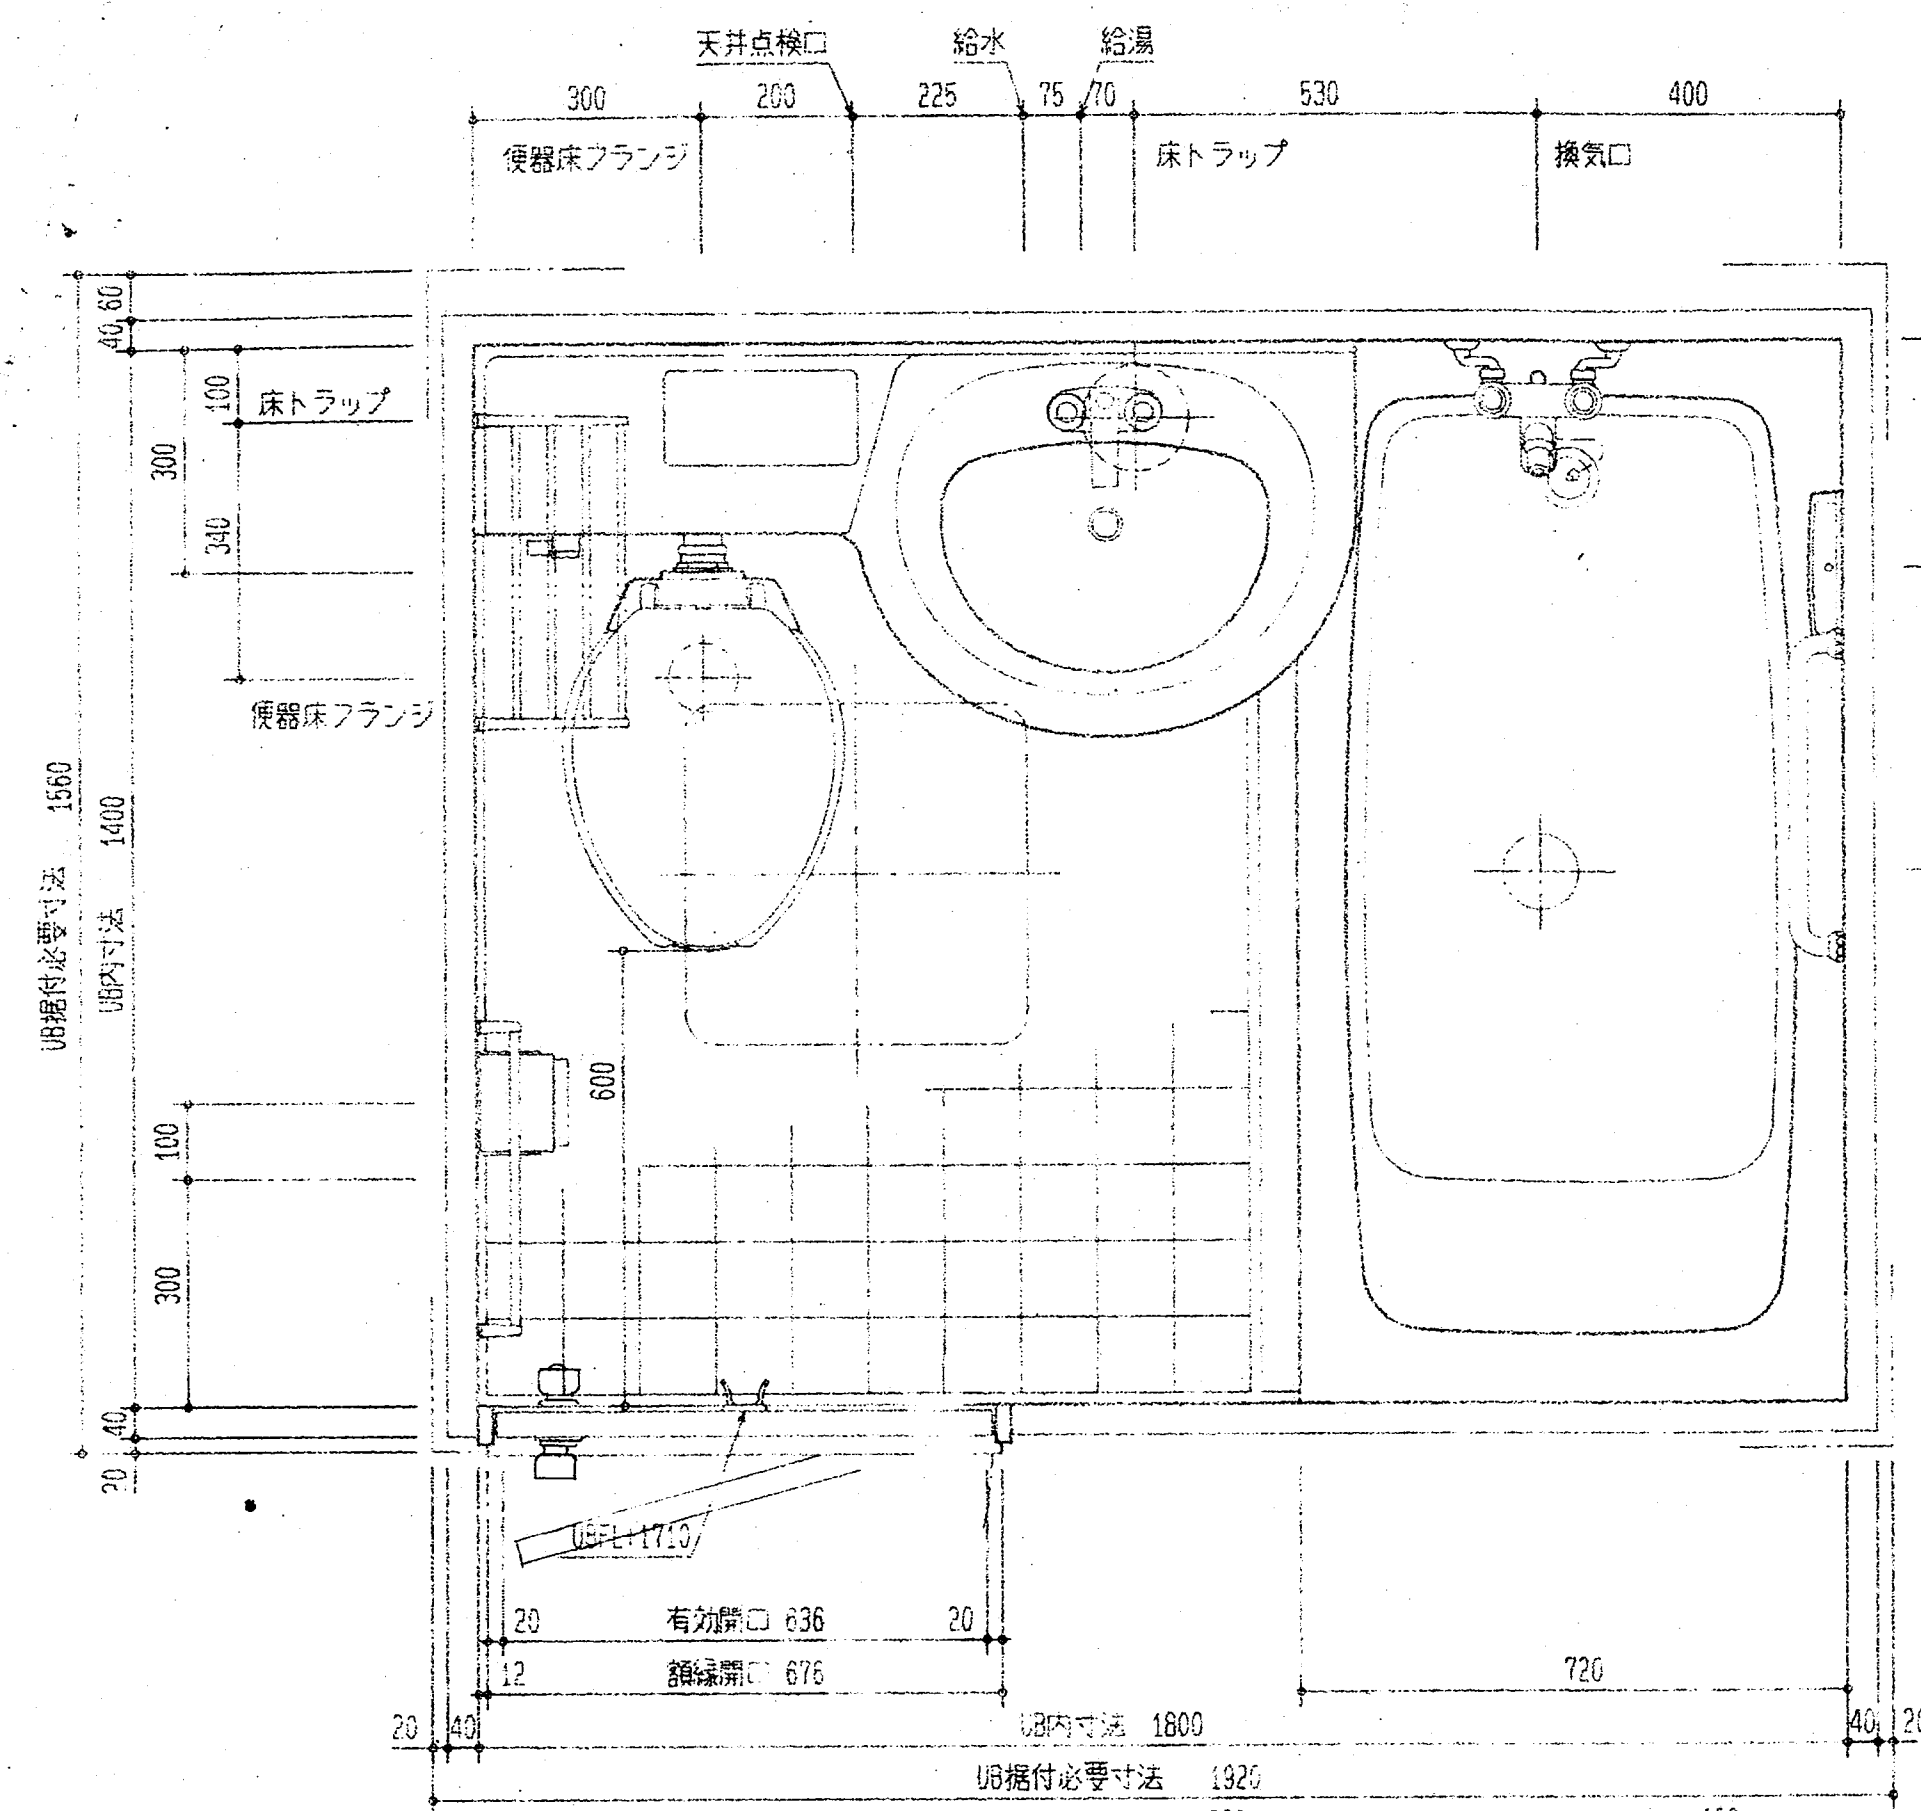


BLCP-1418TAU2+LR 仕様図 1/10



[illegible]

BLCP-1418TAU2/L SP7541452 1/4

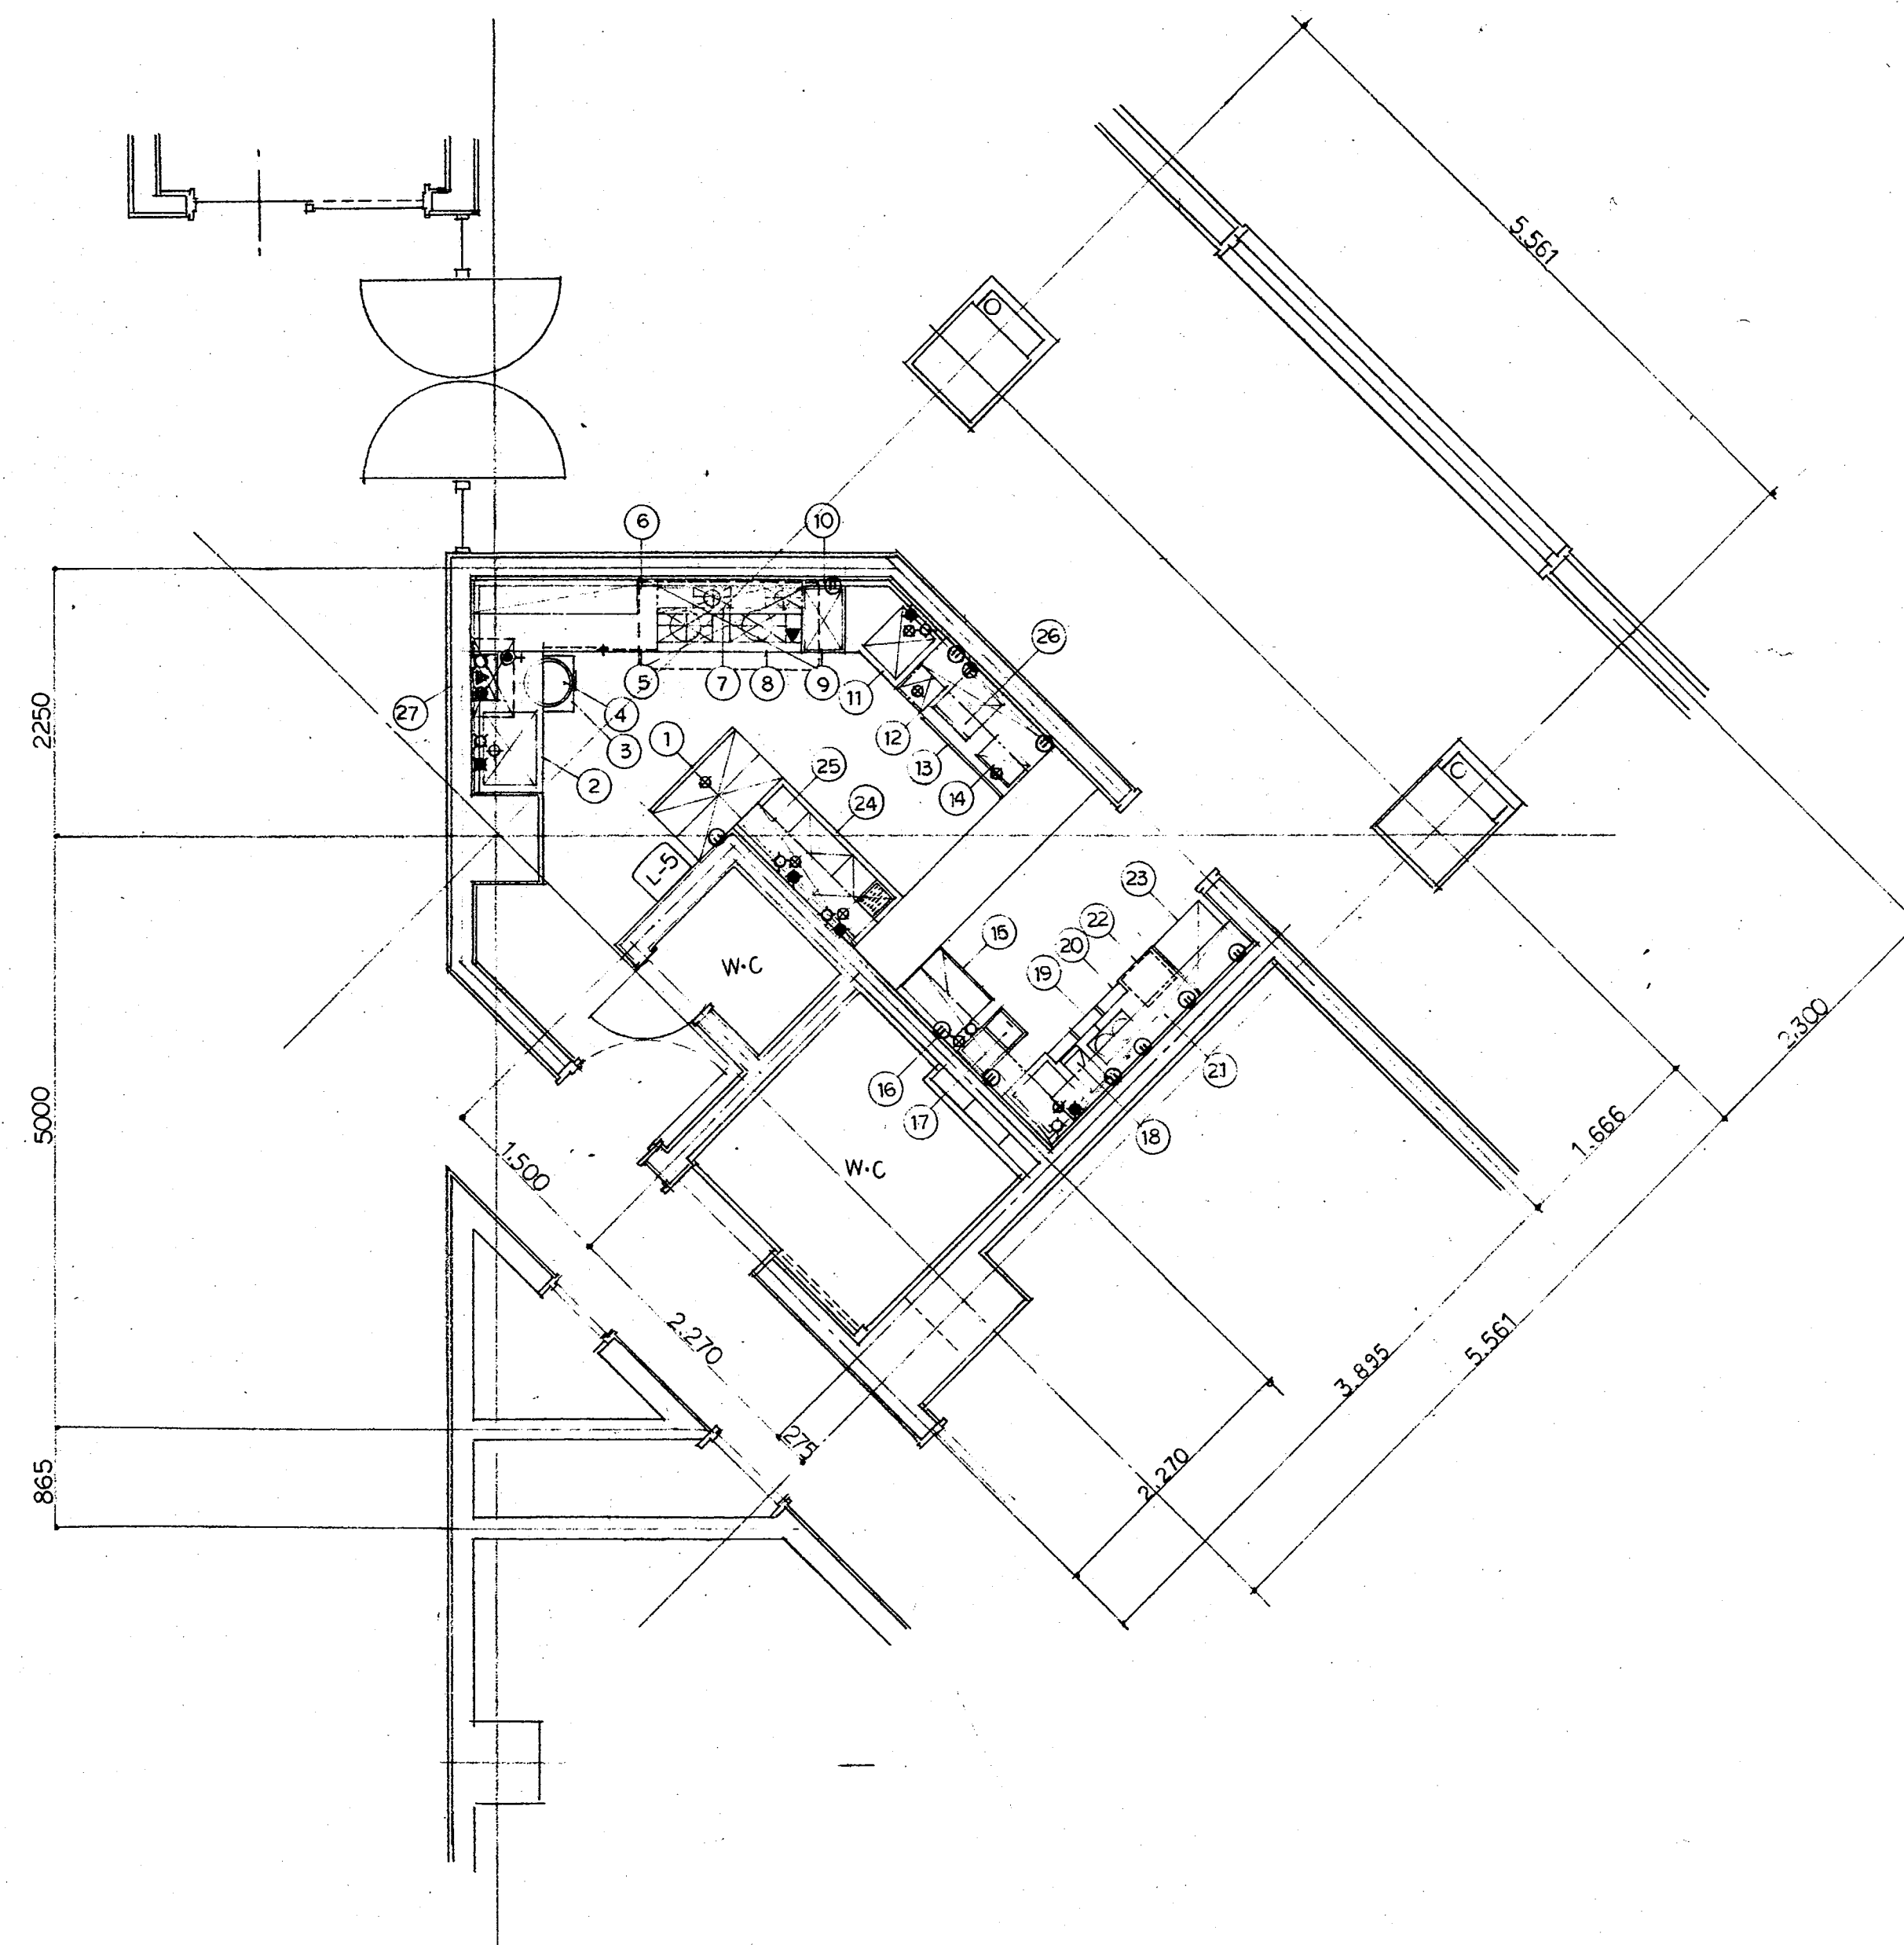




No.	品名	寸法			台数	衛生			ガス		電気			7-F	備考
		幅	奥行	高さ		給水	給湯	排水	口径	消費量	100V	100V	200V		
1	冷凍冷蔵庫	1000	650	1950	1			50			0.73kW				
2	シンク付台	1150	600	850	1	15	15	50							
3	炊飯ドットユニット				1										
4	炊飯器		RR-30S		1				φ12.5	5500					
5	テーブル	1585	600	850	1										下部スライドドア
6	上棚	1585	300	18	1										
7	パイプ棚	1200	300	18	1										
8	ガスレンジ	1200	600	850	1				25	37000				○	
9	フードホーナー	350	555	285	1						1.0kW				
10	架台	355	600	585	1										
11	シンク付台	965	600	850	1	15	15	50							
12	吊戸棚	1300	300	620	1										
13	コールドテーブル	1300	600	850	1				25		0.27kW				
14	トースター	415	NT-P63-R	230	1						1.0kW				
15	アイスマーカー	633	IM-604	506	1	15		50			0.6kW				
16	吊戸棚	1800	300	620	1										
17	アイスクリンメーカー	430	SCR-42	316	1						0.1kW				
18	コーヒーマーカー	238	C-1071	381	1						1.2kW				
19	コーヒーマーカー	420		180	1						0.2kW				
20	サービステーブル	1800	600	850	1	15	15	50							
21	吊戸棚	2100	300	620	1										
22	タオルウォーマー	452	HLC-20F	414	1						0.4kW				
23	冷蔵庫	548	SHR-60F	555	1						0.2kW				
24	下膳シンク	1570	600	850	1	15×2	15×2	50×2							
25	上棚	1460	200	18	1										
26	電圧レンジ	422	NE-140F	508	1						2.8kW			○	
27	湯沸器	420	230	844	1	20			20	30600					


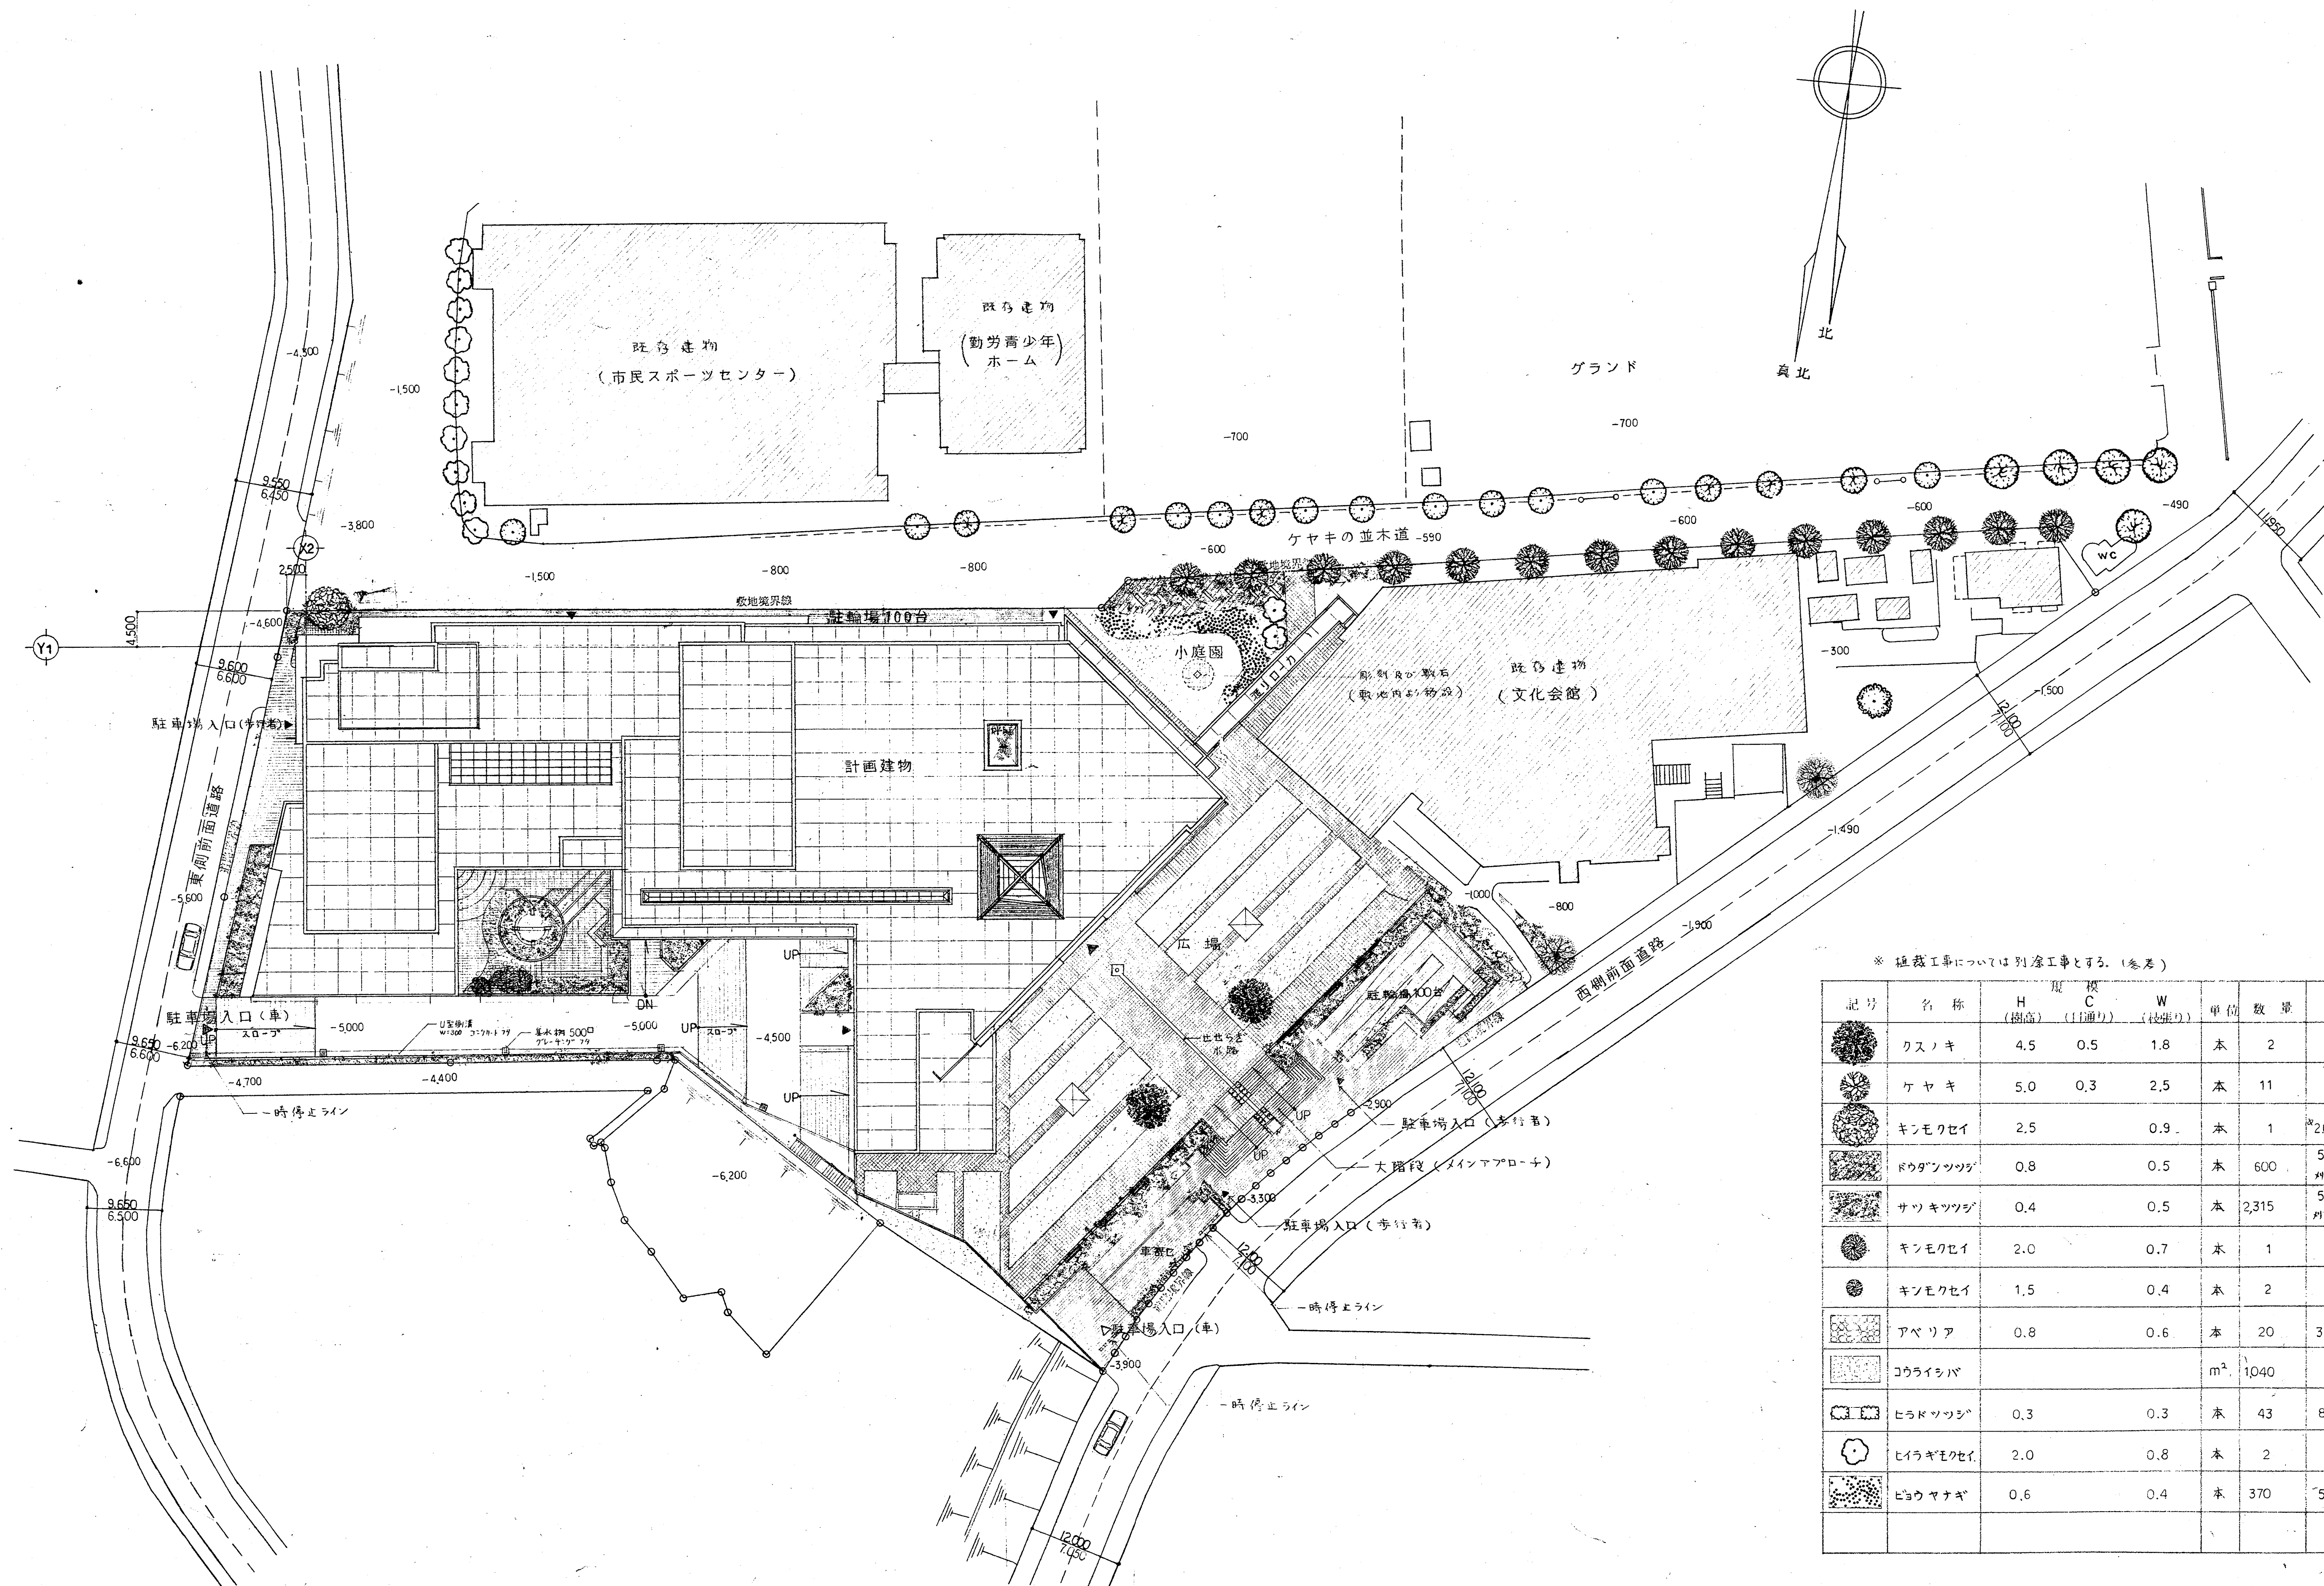



* 植栽工事については別途工事とする。(参考)


記号	名称	H (樹高)	根 本 C (日通り)	W (枝張り)	単位	数量	備考
	クスノキ	4.5	0.5	1.8	本	2	
	ケヤキ	5.0	0.3	2.5	本	11	
	キンモクセイ	2.5		0.9	本	1	2,000ツラサカシ
	ドウダングツツシ	0.8		0.5	本	600	5本/m ² 刈込高さ0.8
	サツキツツシ	0.4		0.5	本	2,315	5本/m ² 刈込高さ0.4
	キンモクセイ	2.0		0.7	本	1	
	キンモクセイ	1.5		0.4	本	2	
	アベリア	0.8		0.6	本	20	3本/m ²
	コウライシバ				m ²	1,040	
	ヒラドツツシ	0.3		0.3	本	43	8本/m ²
	ヒラギモクセイ	2.0		0.8	本	2	
	ヒョウマナギ	0.6		0.4	本	370	5本/m ²

G-A		外構平面図 立面図		1/200	G-1	プランターBOX		1/30	G-2	芝土壌継目		1/30

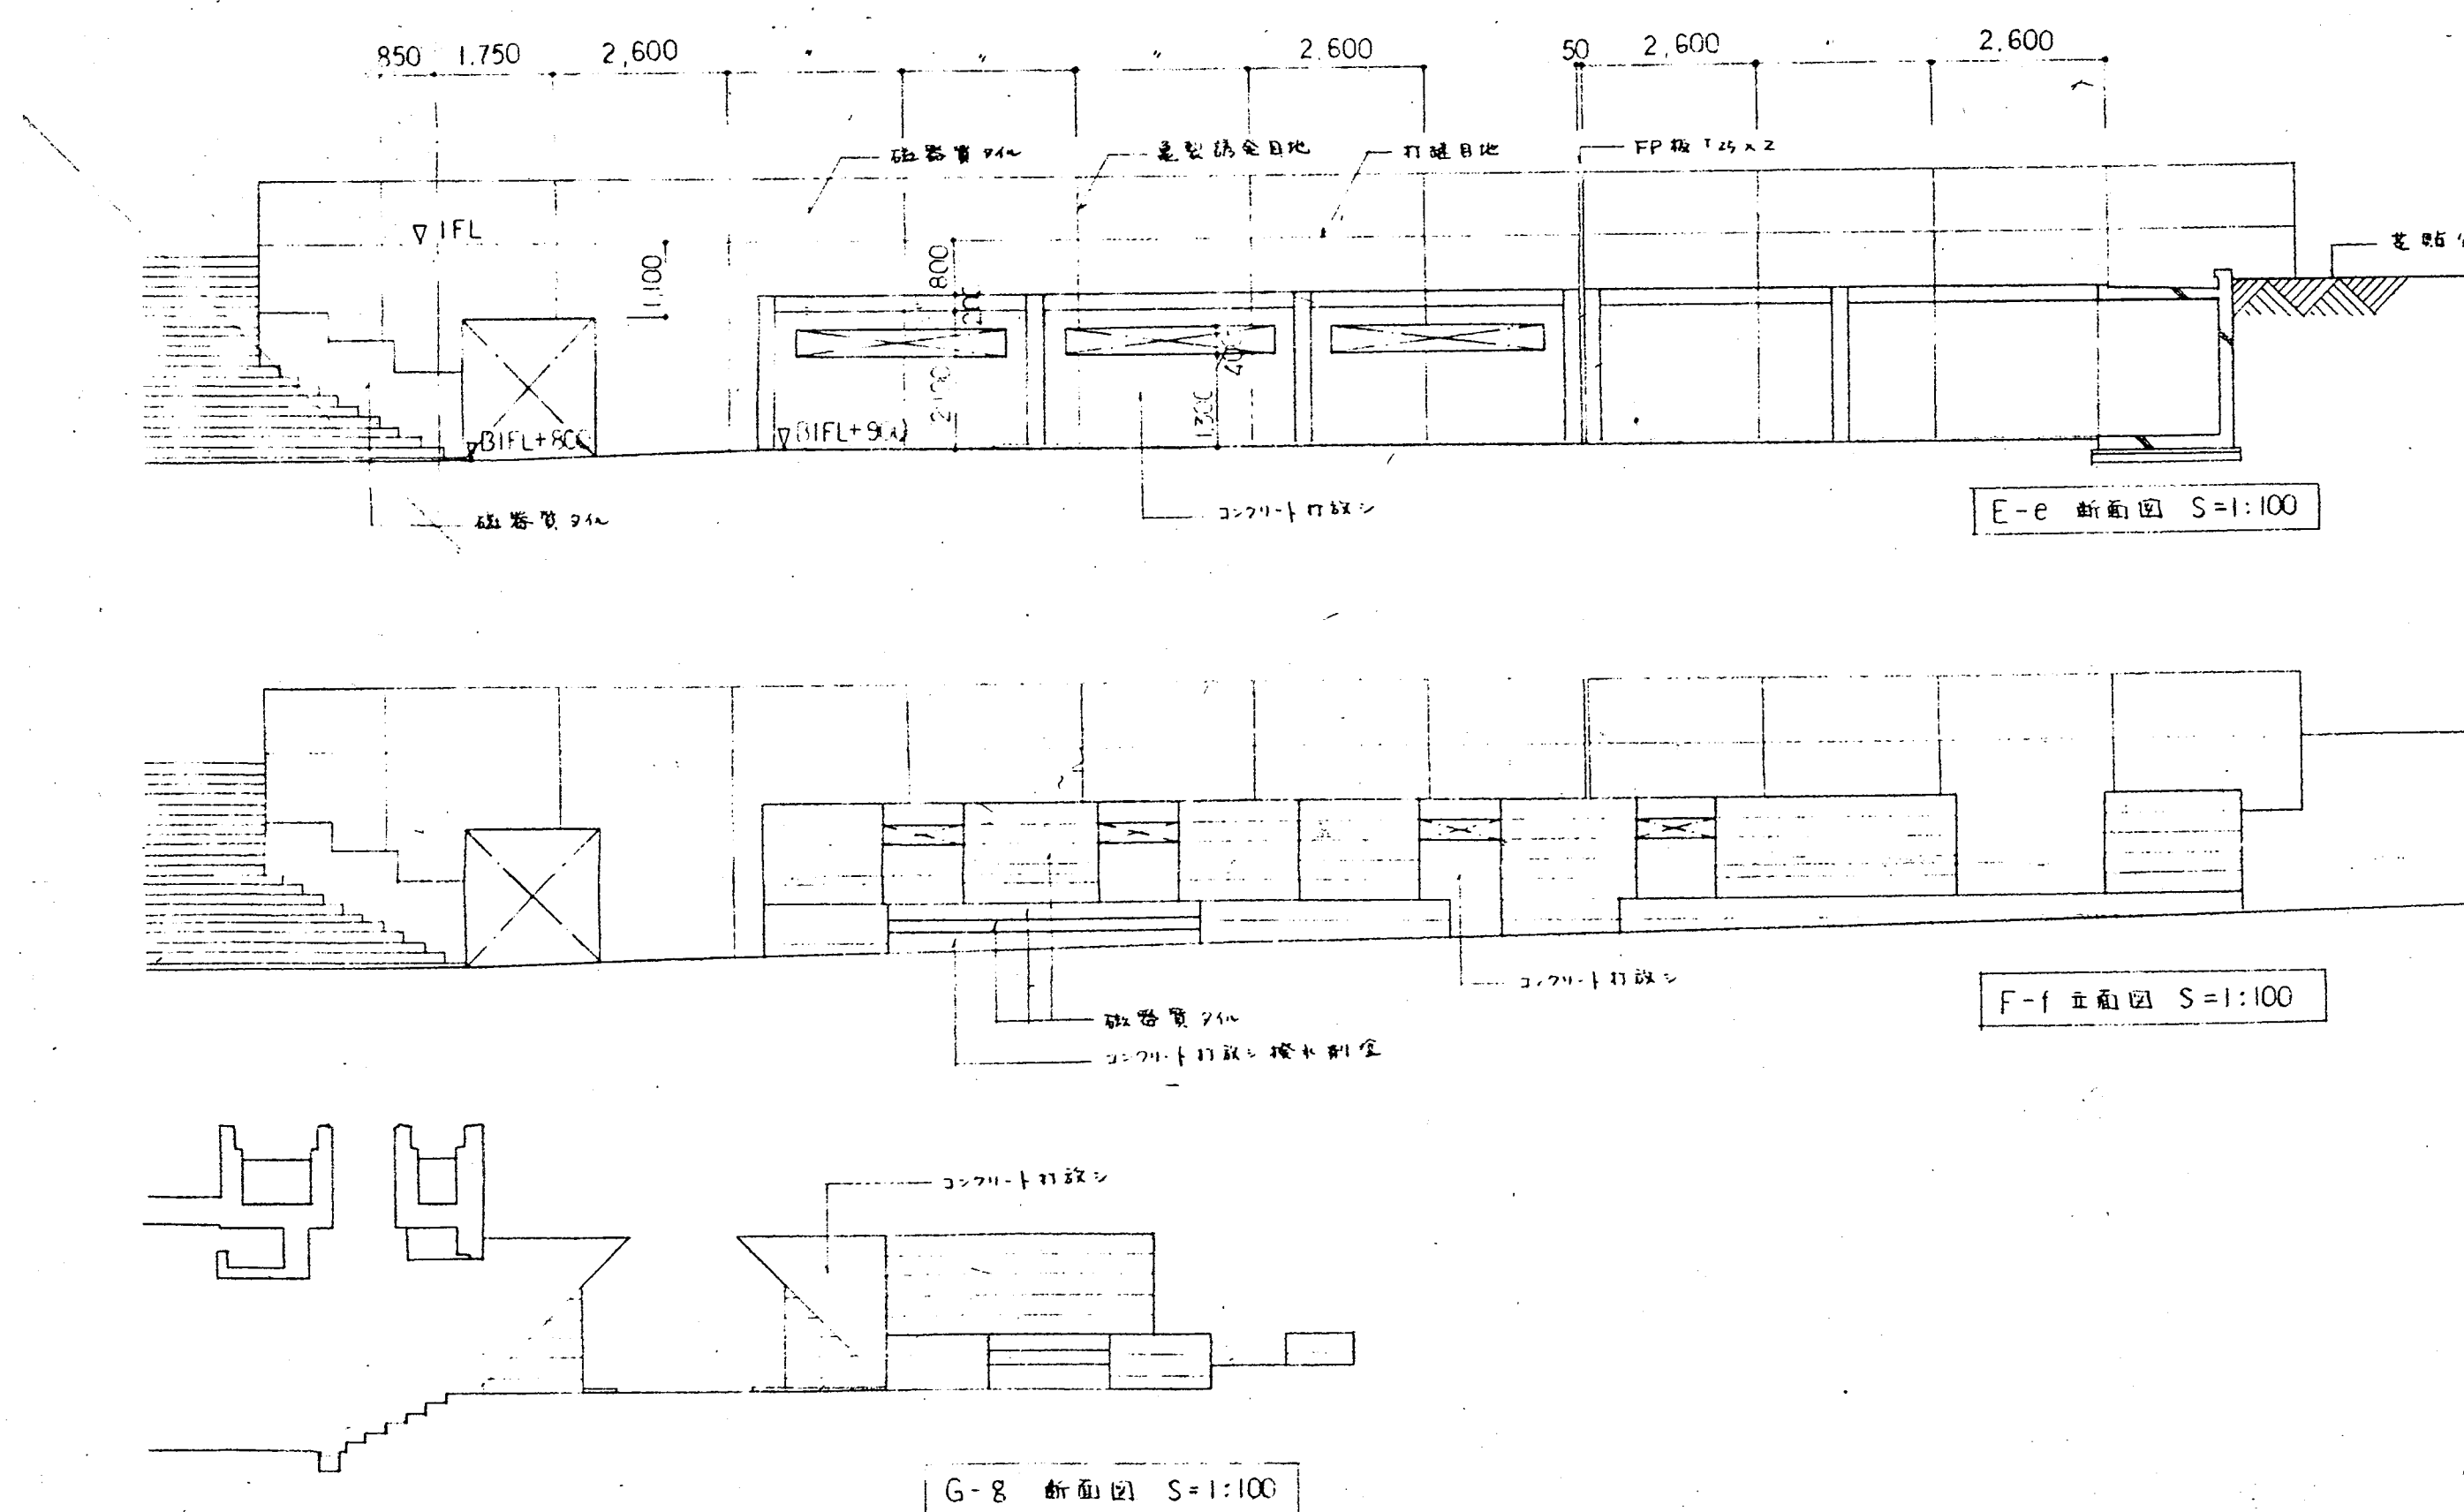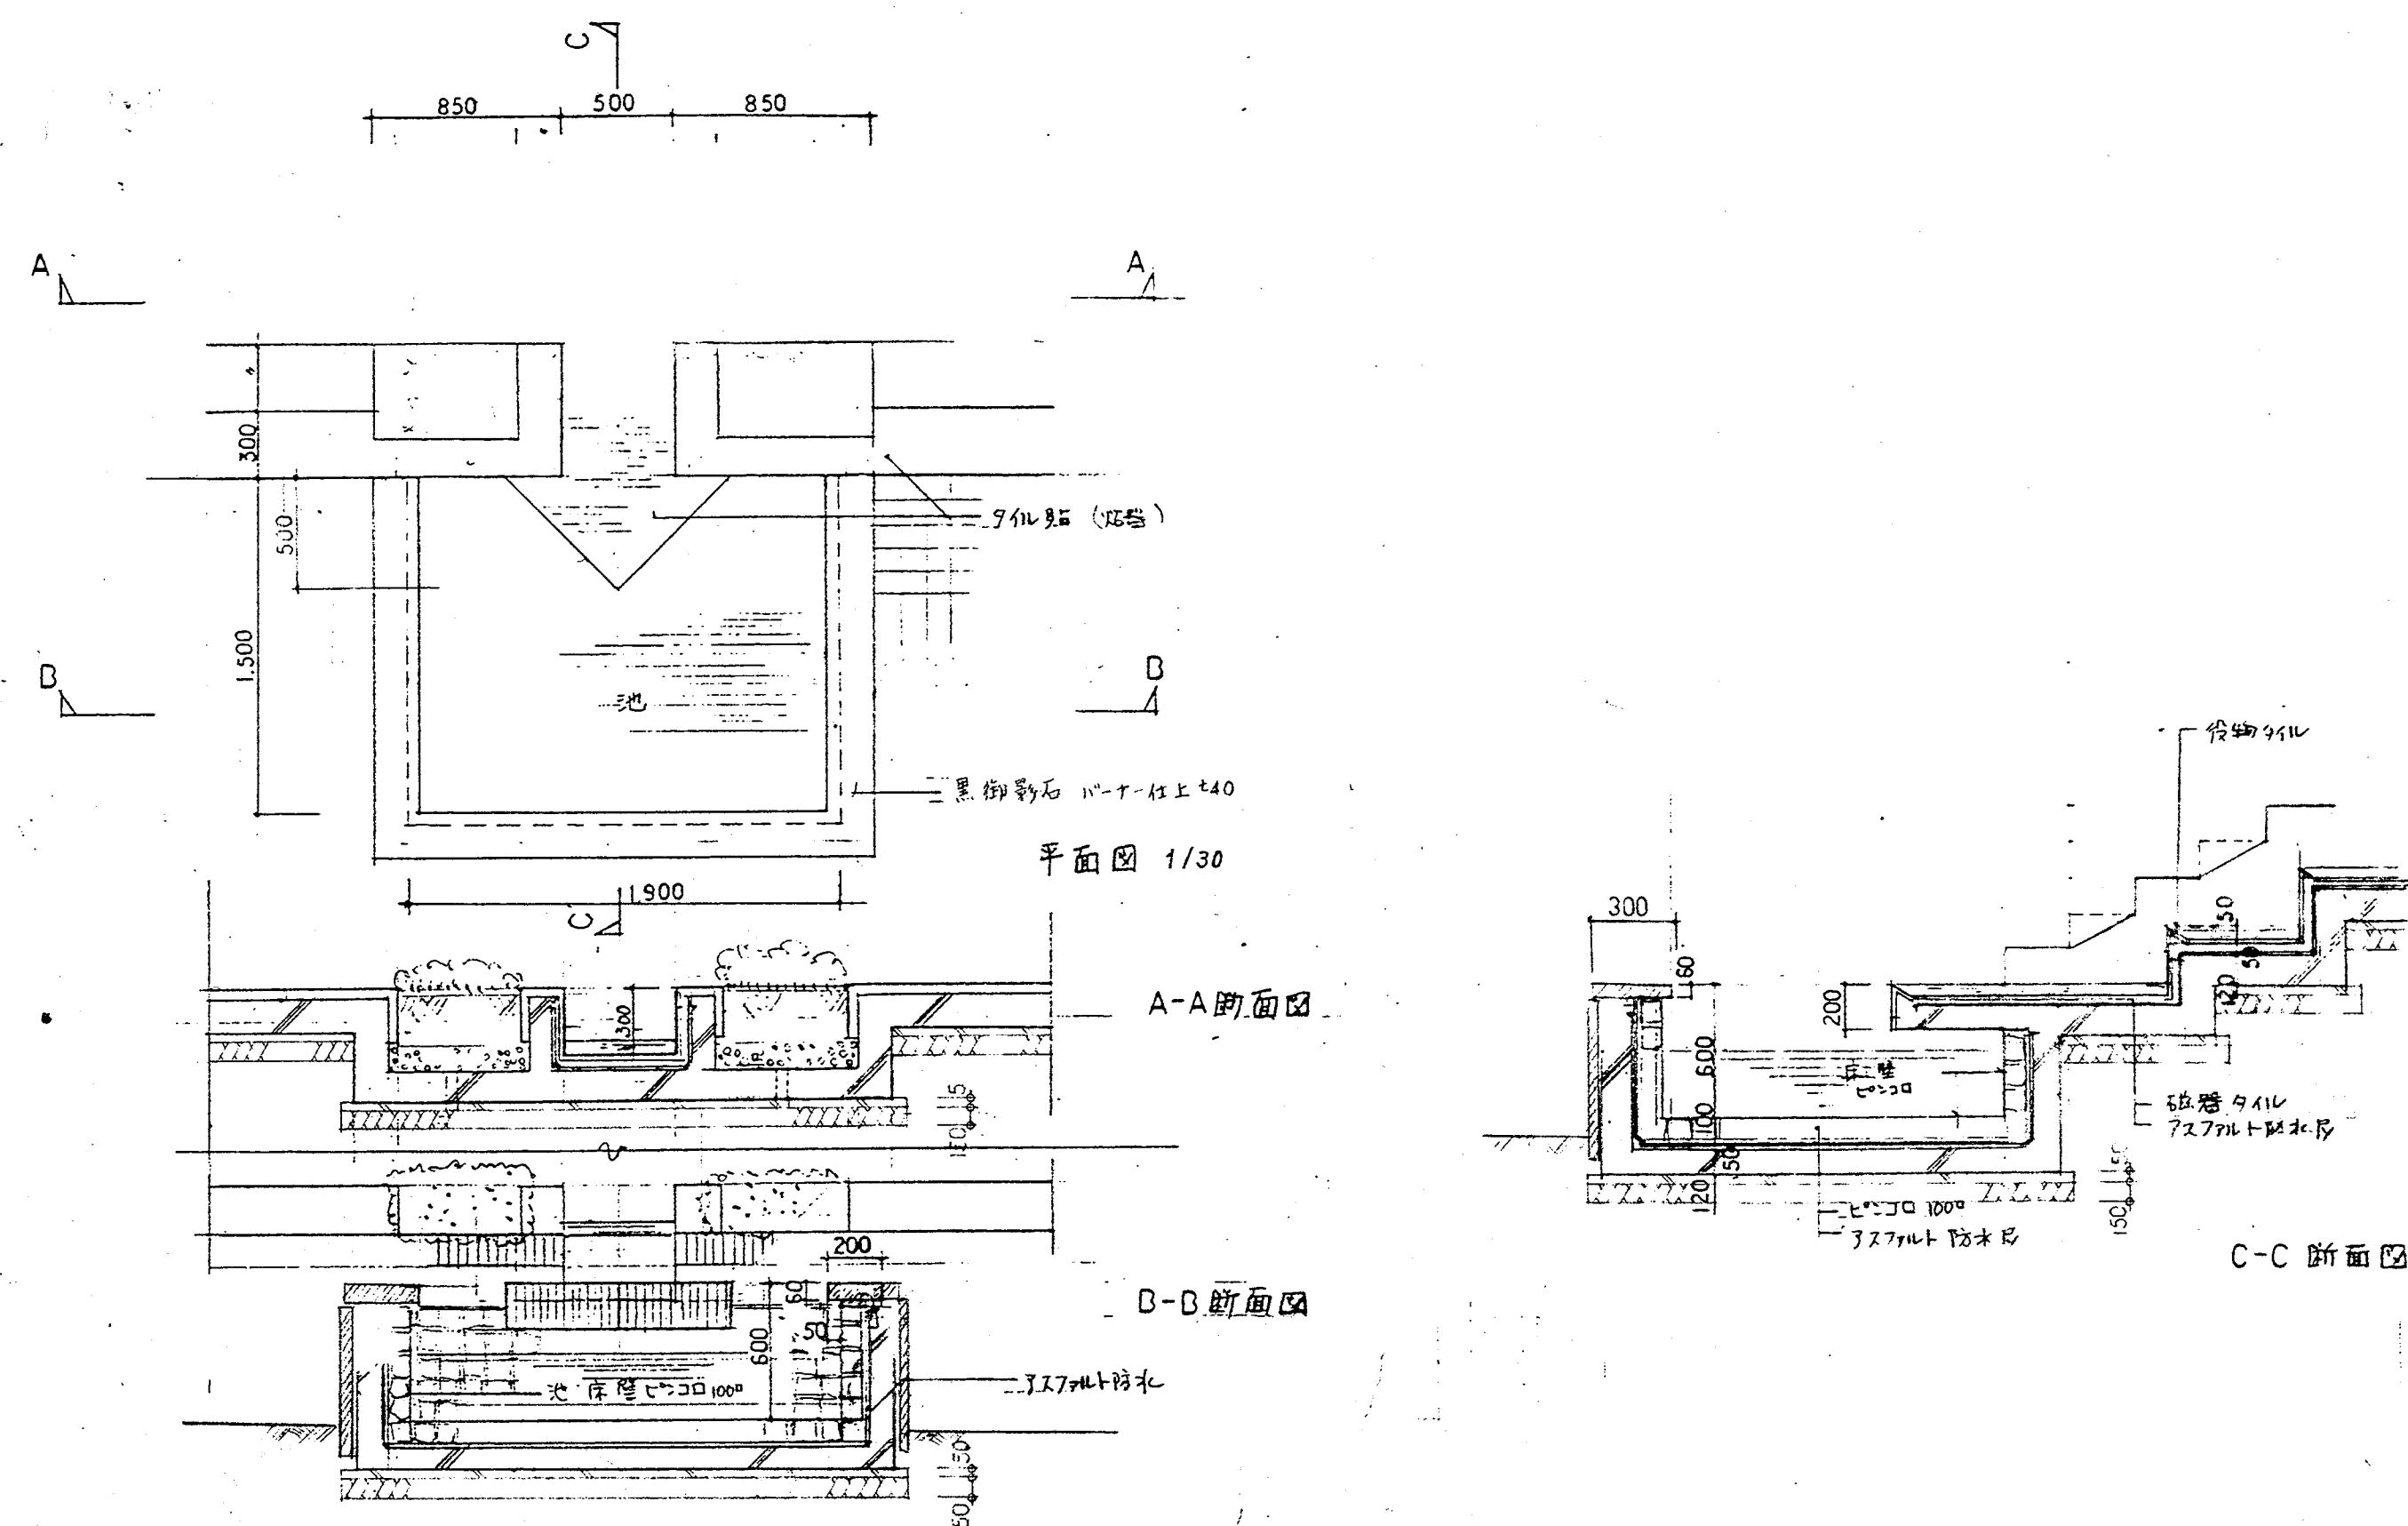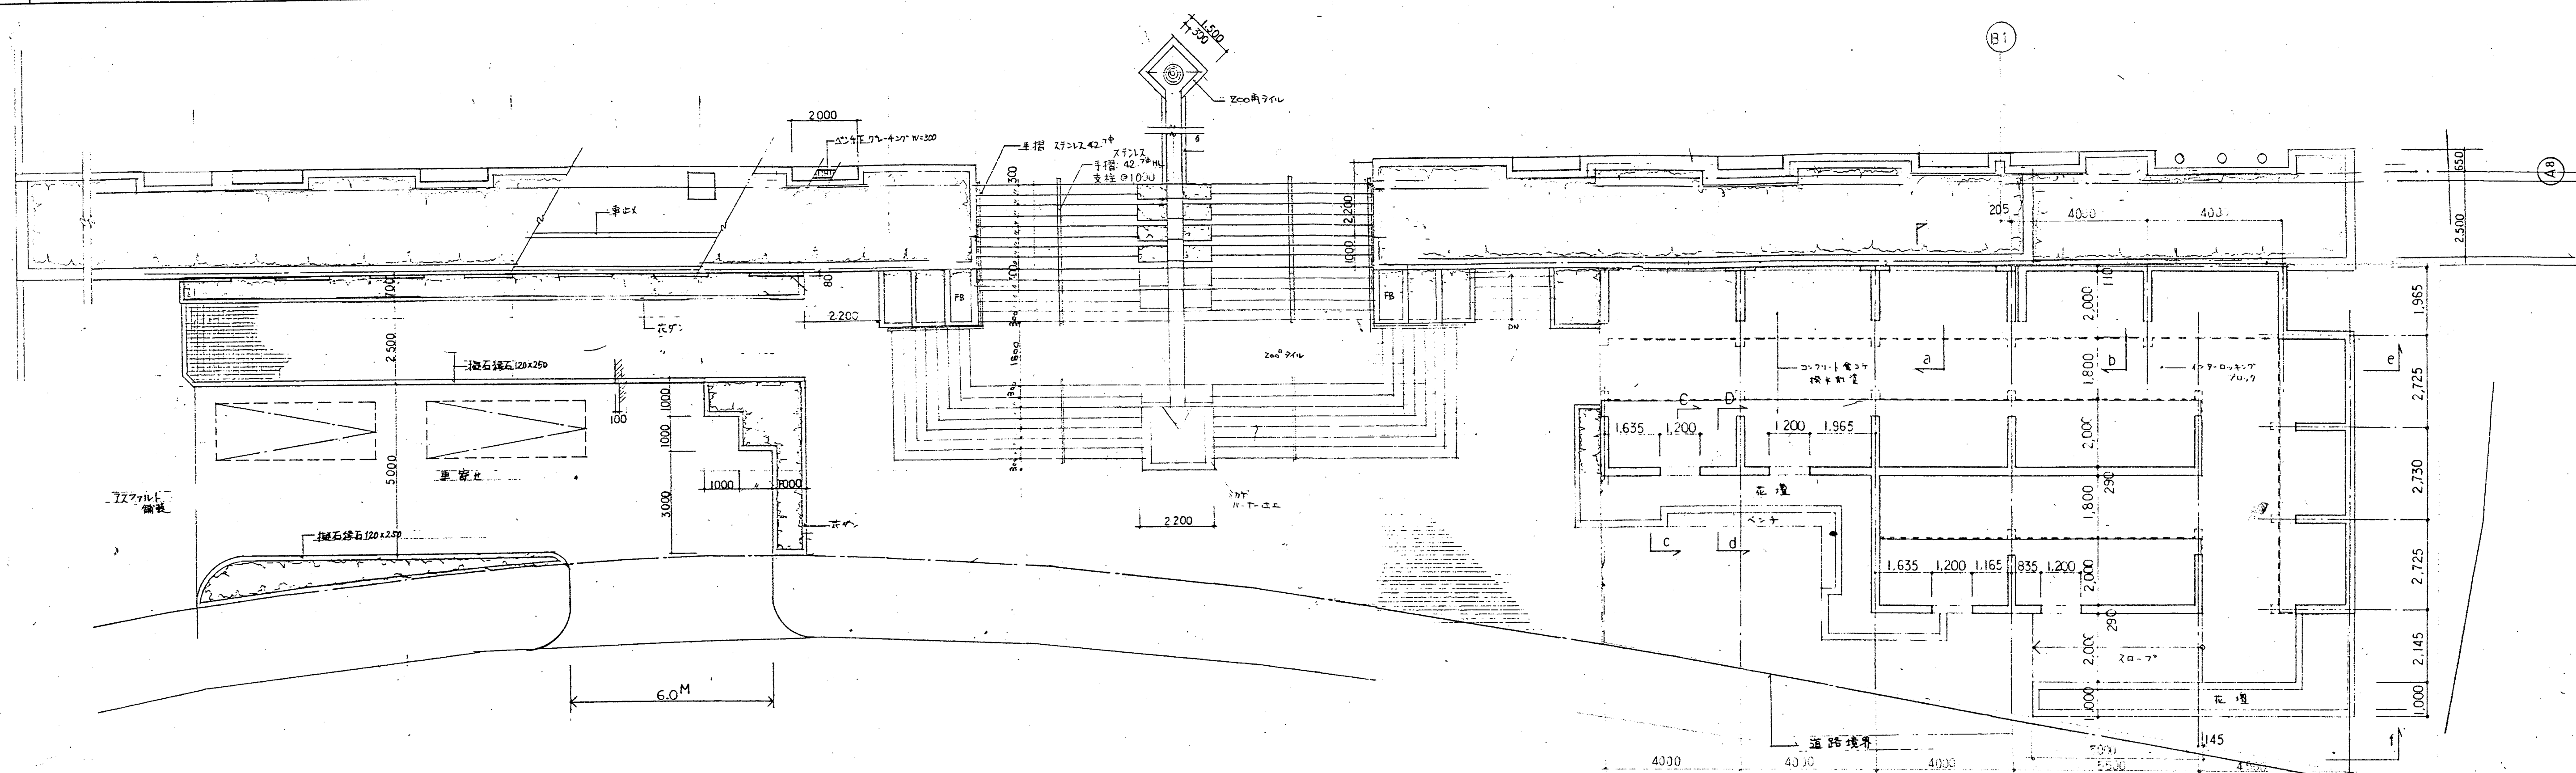


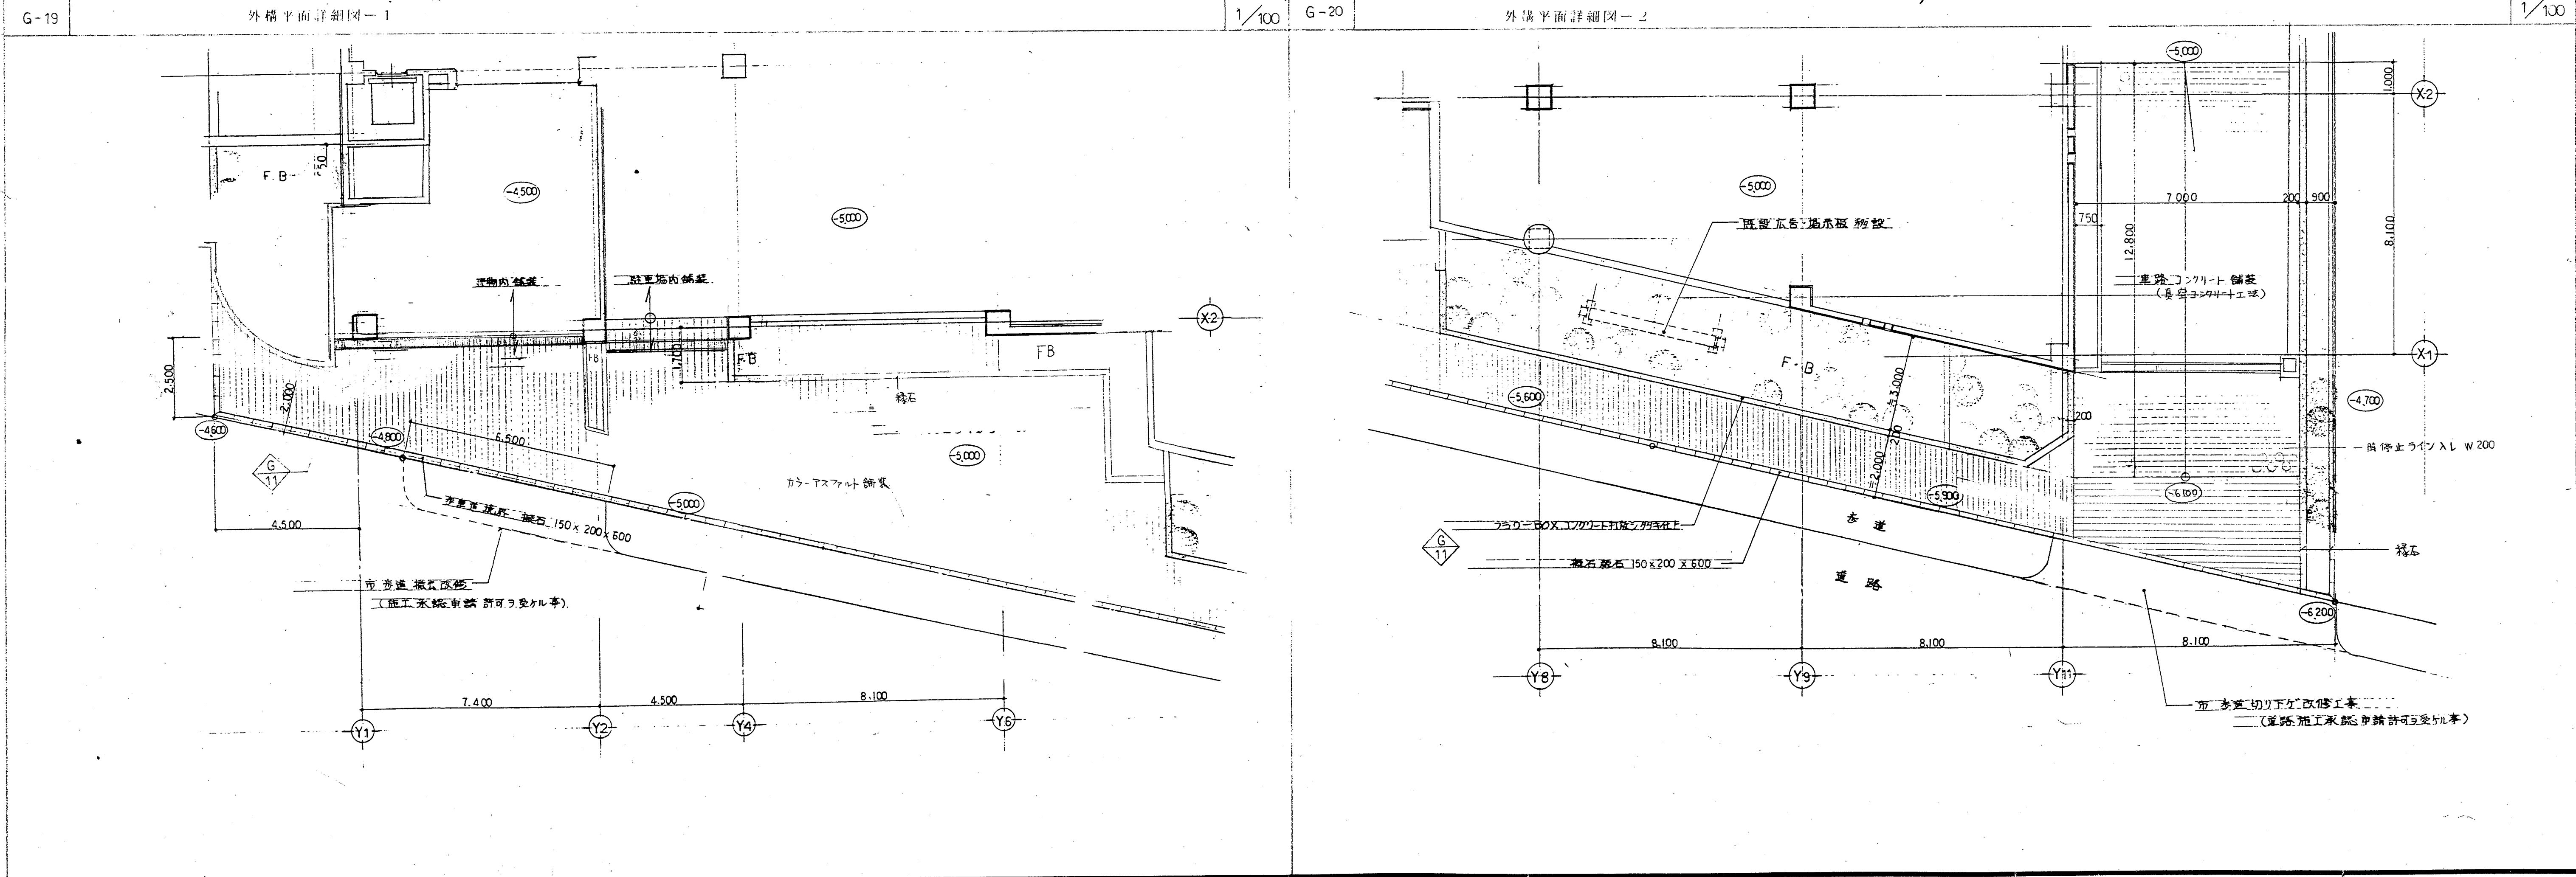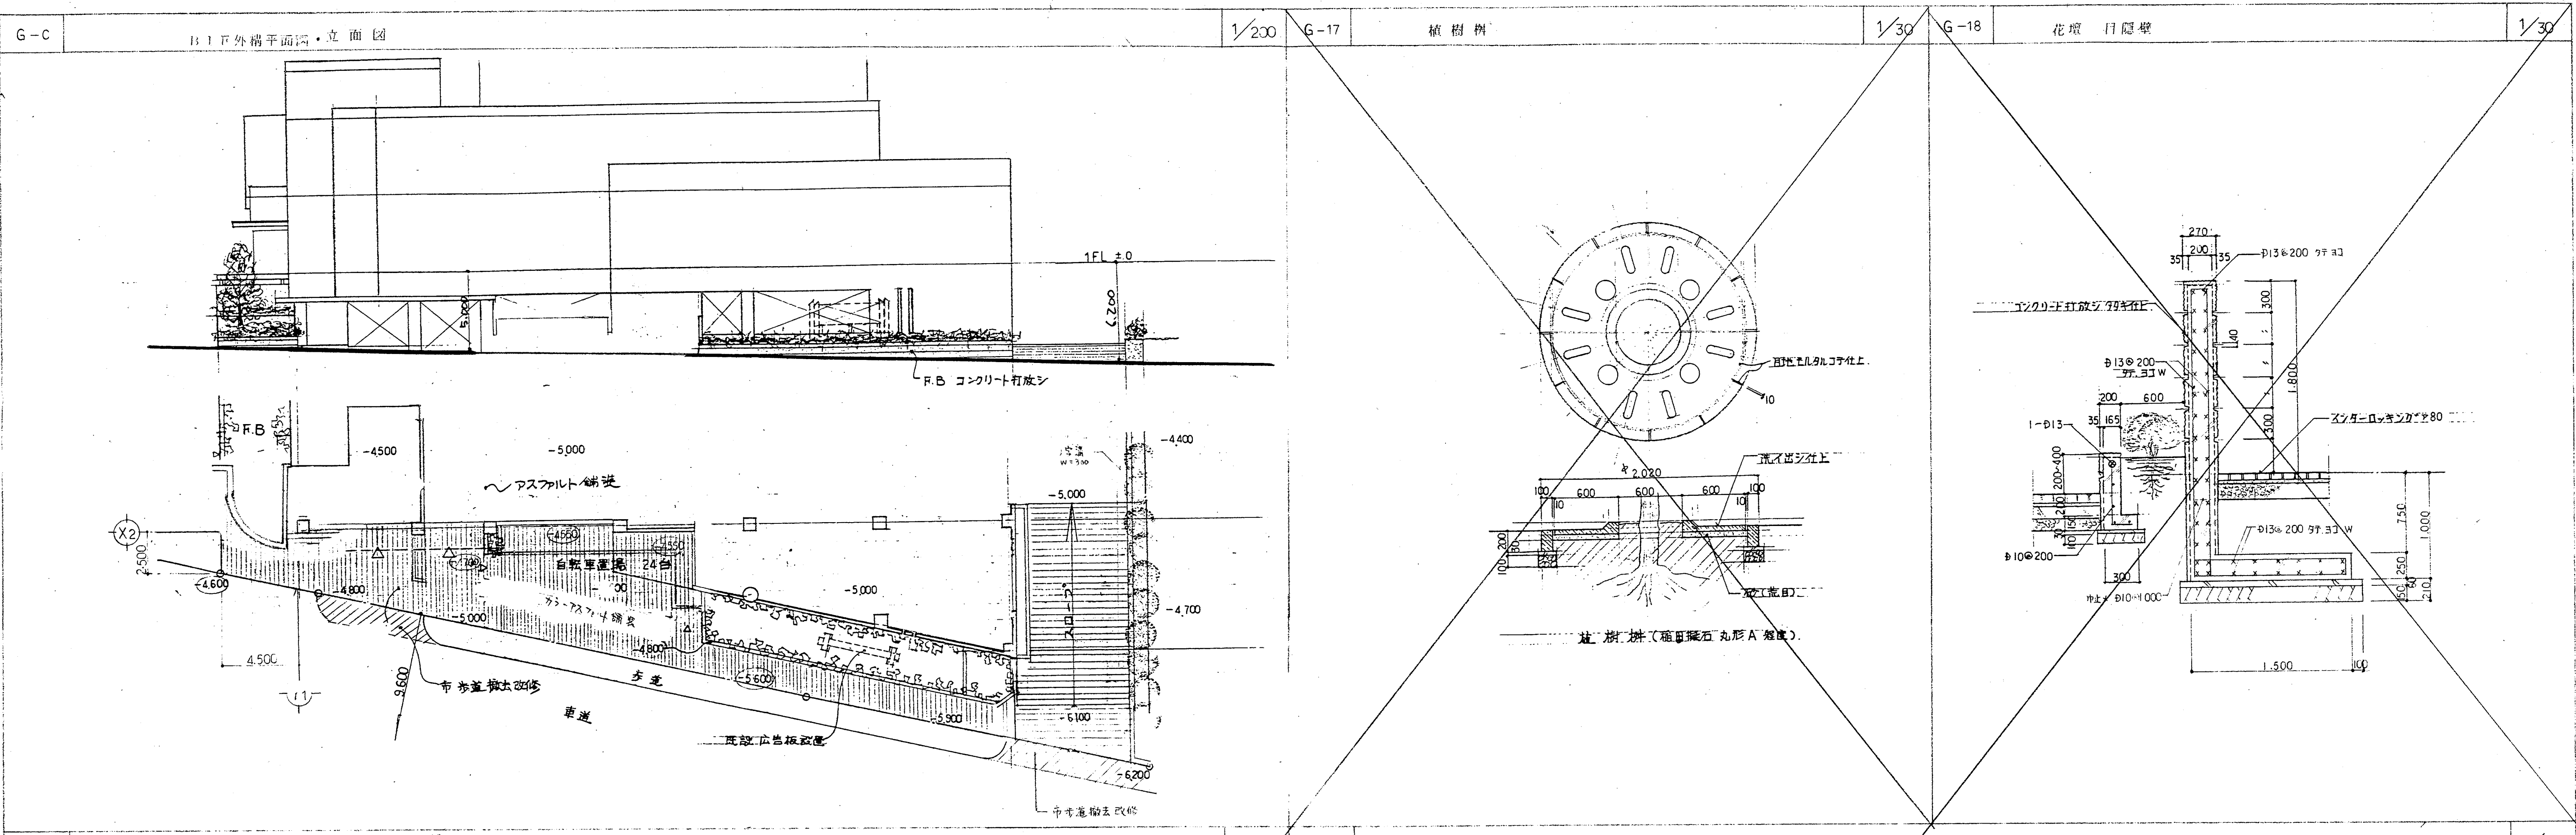

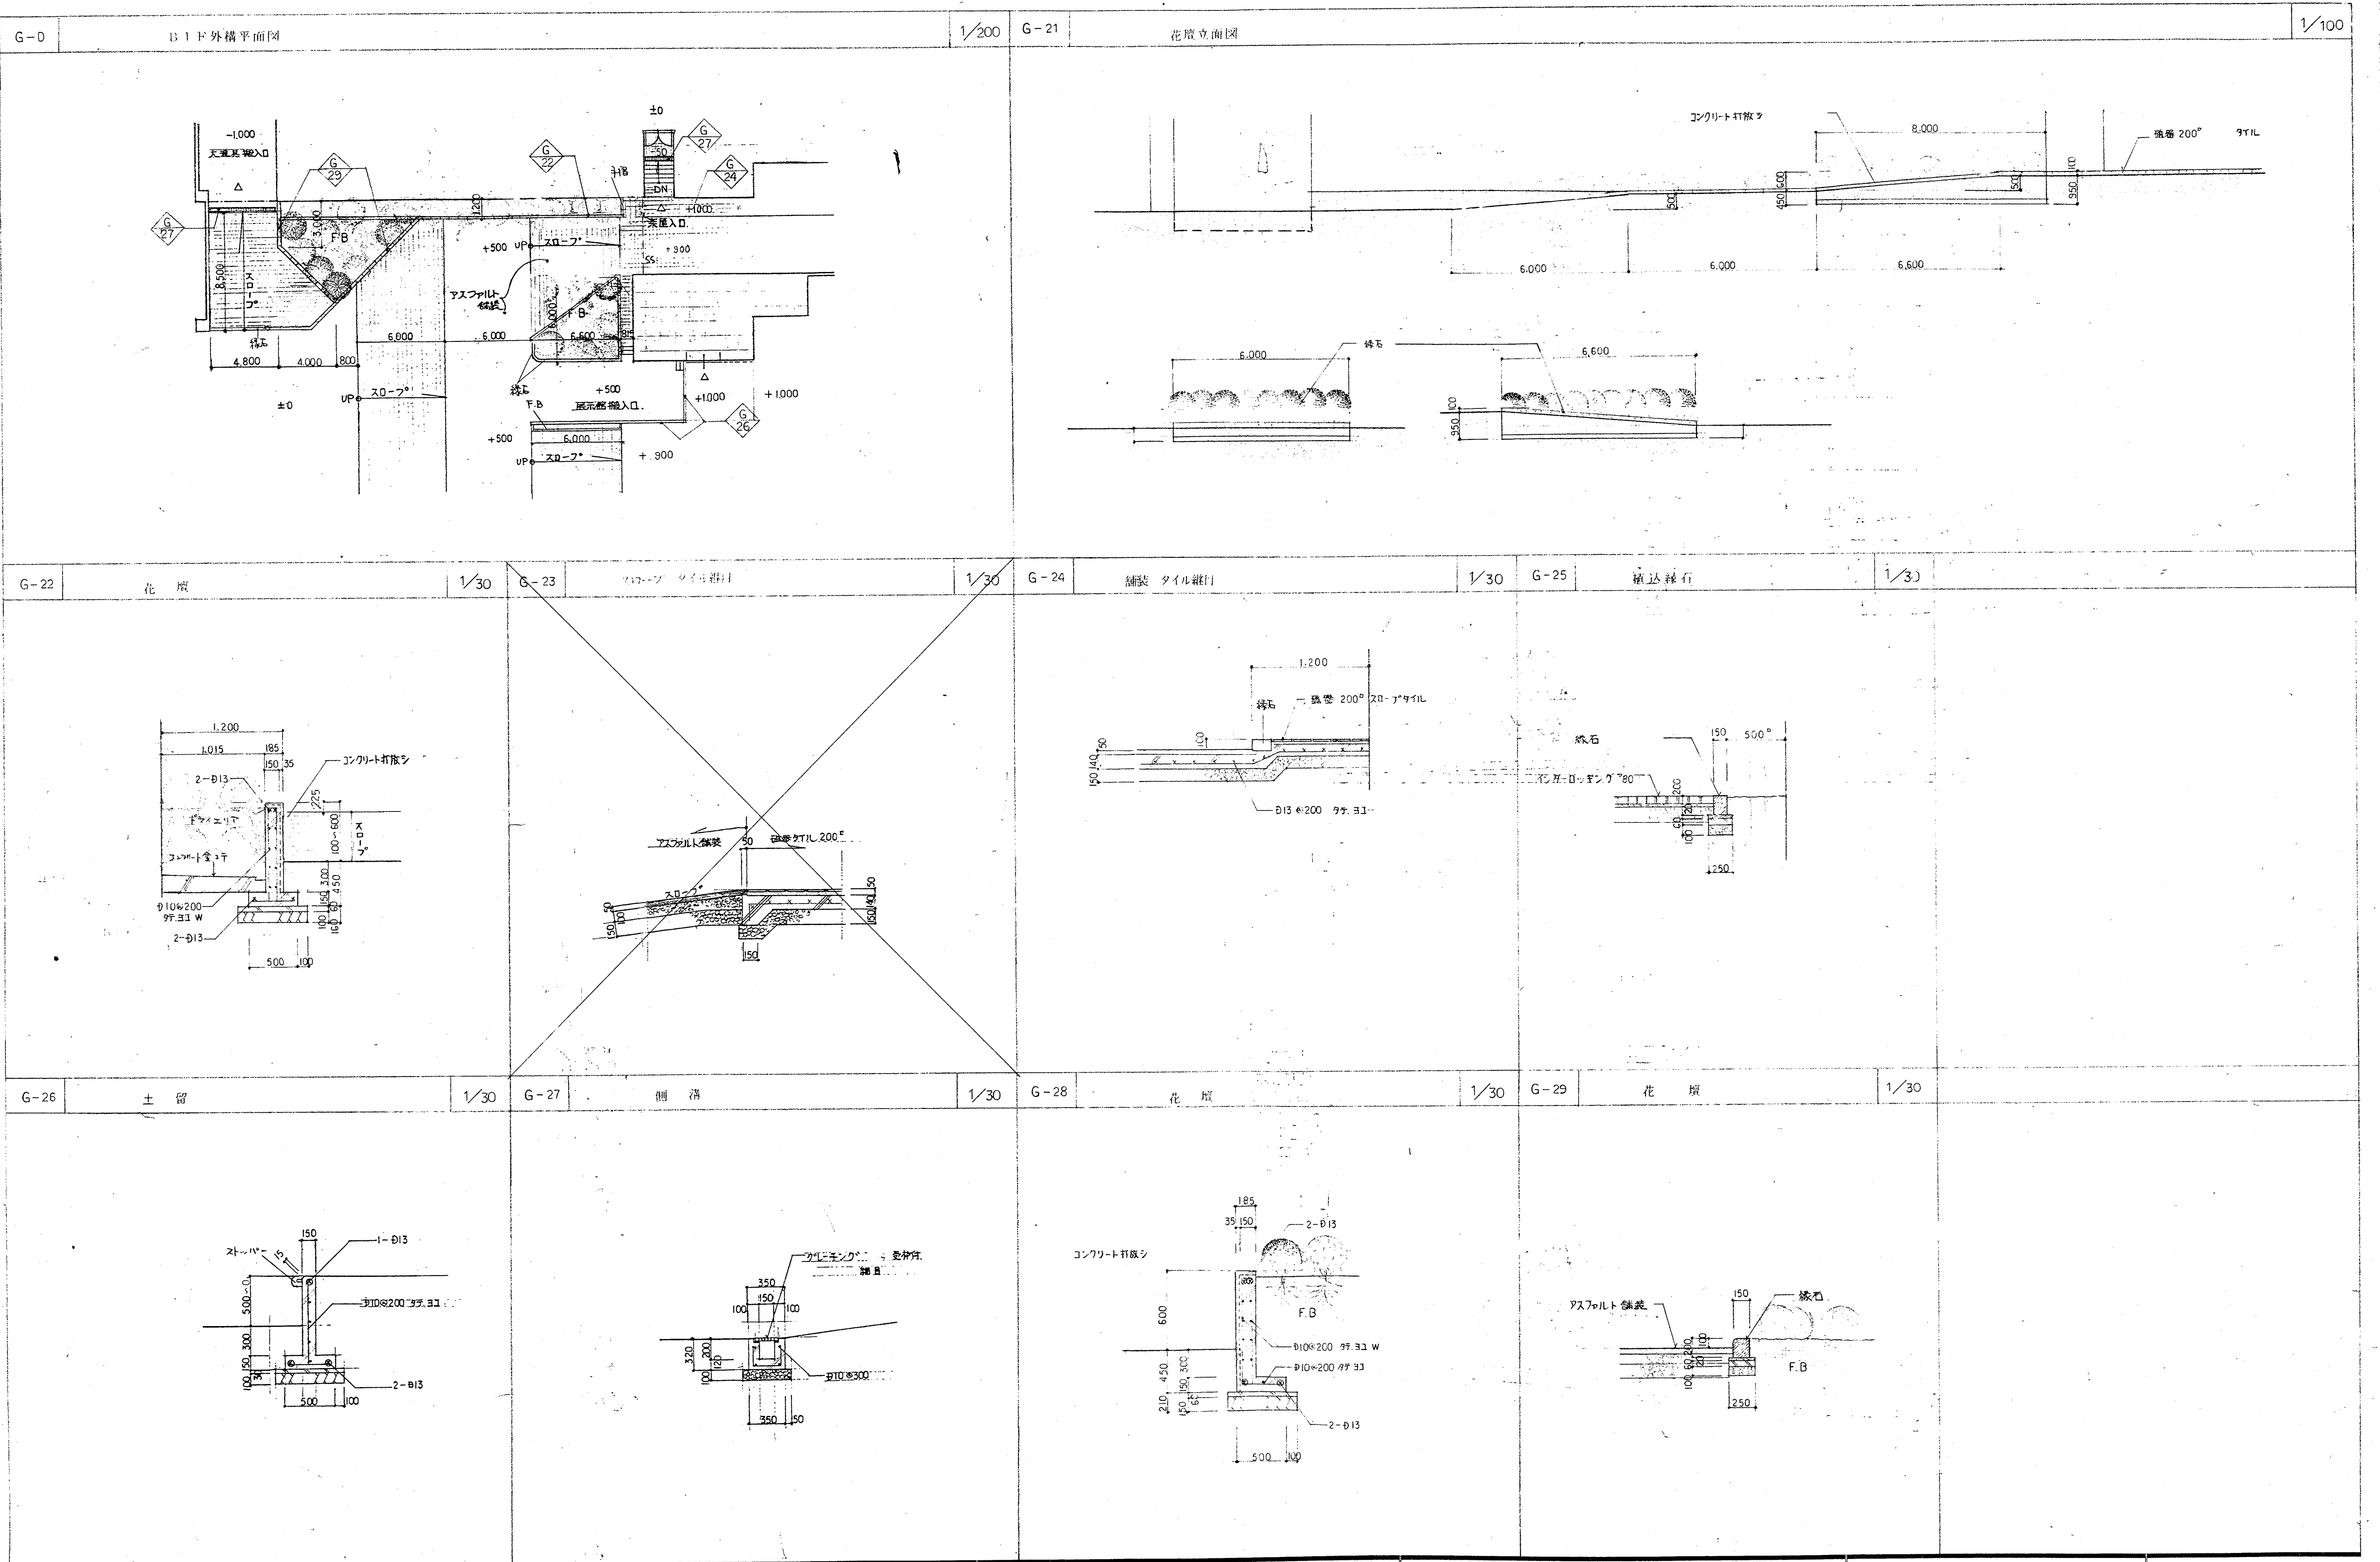


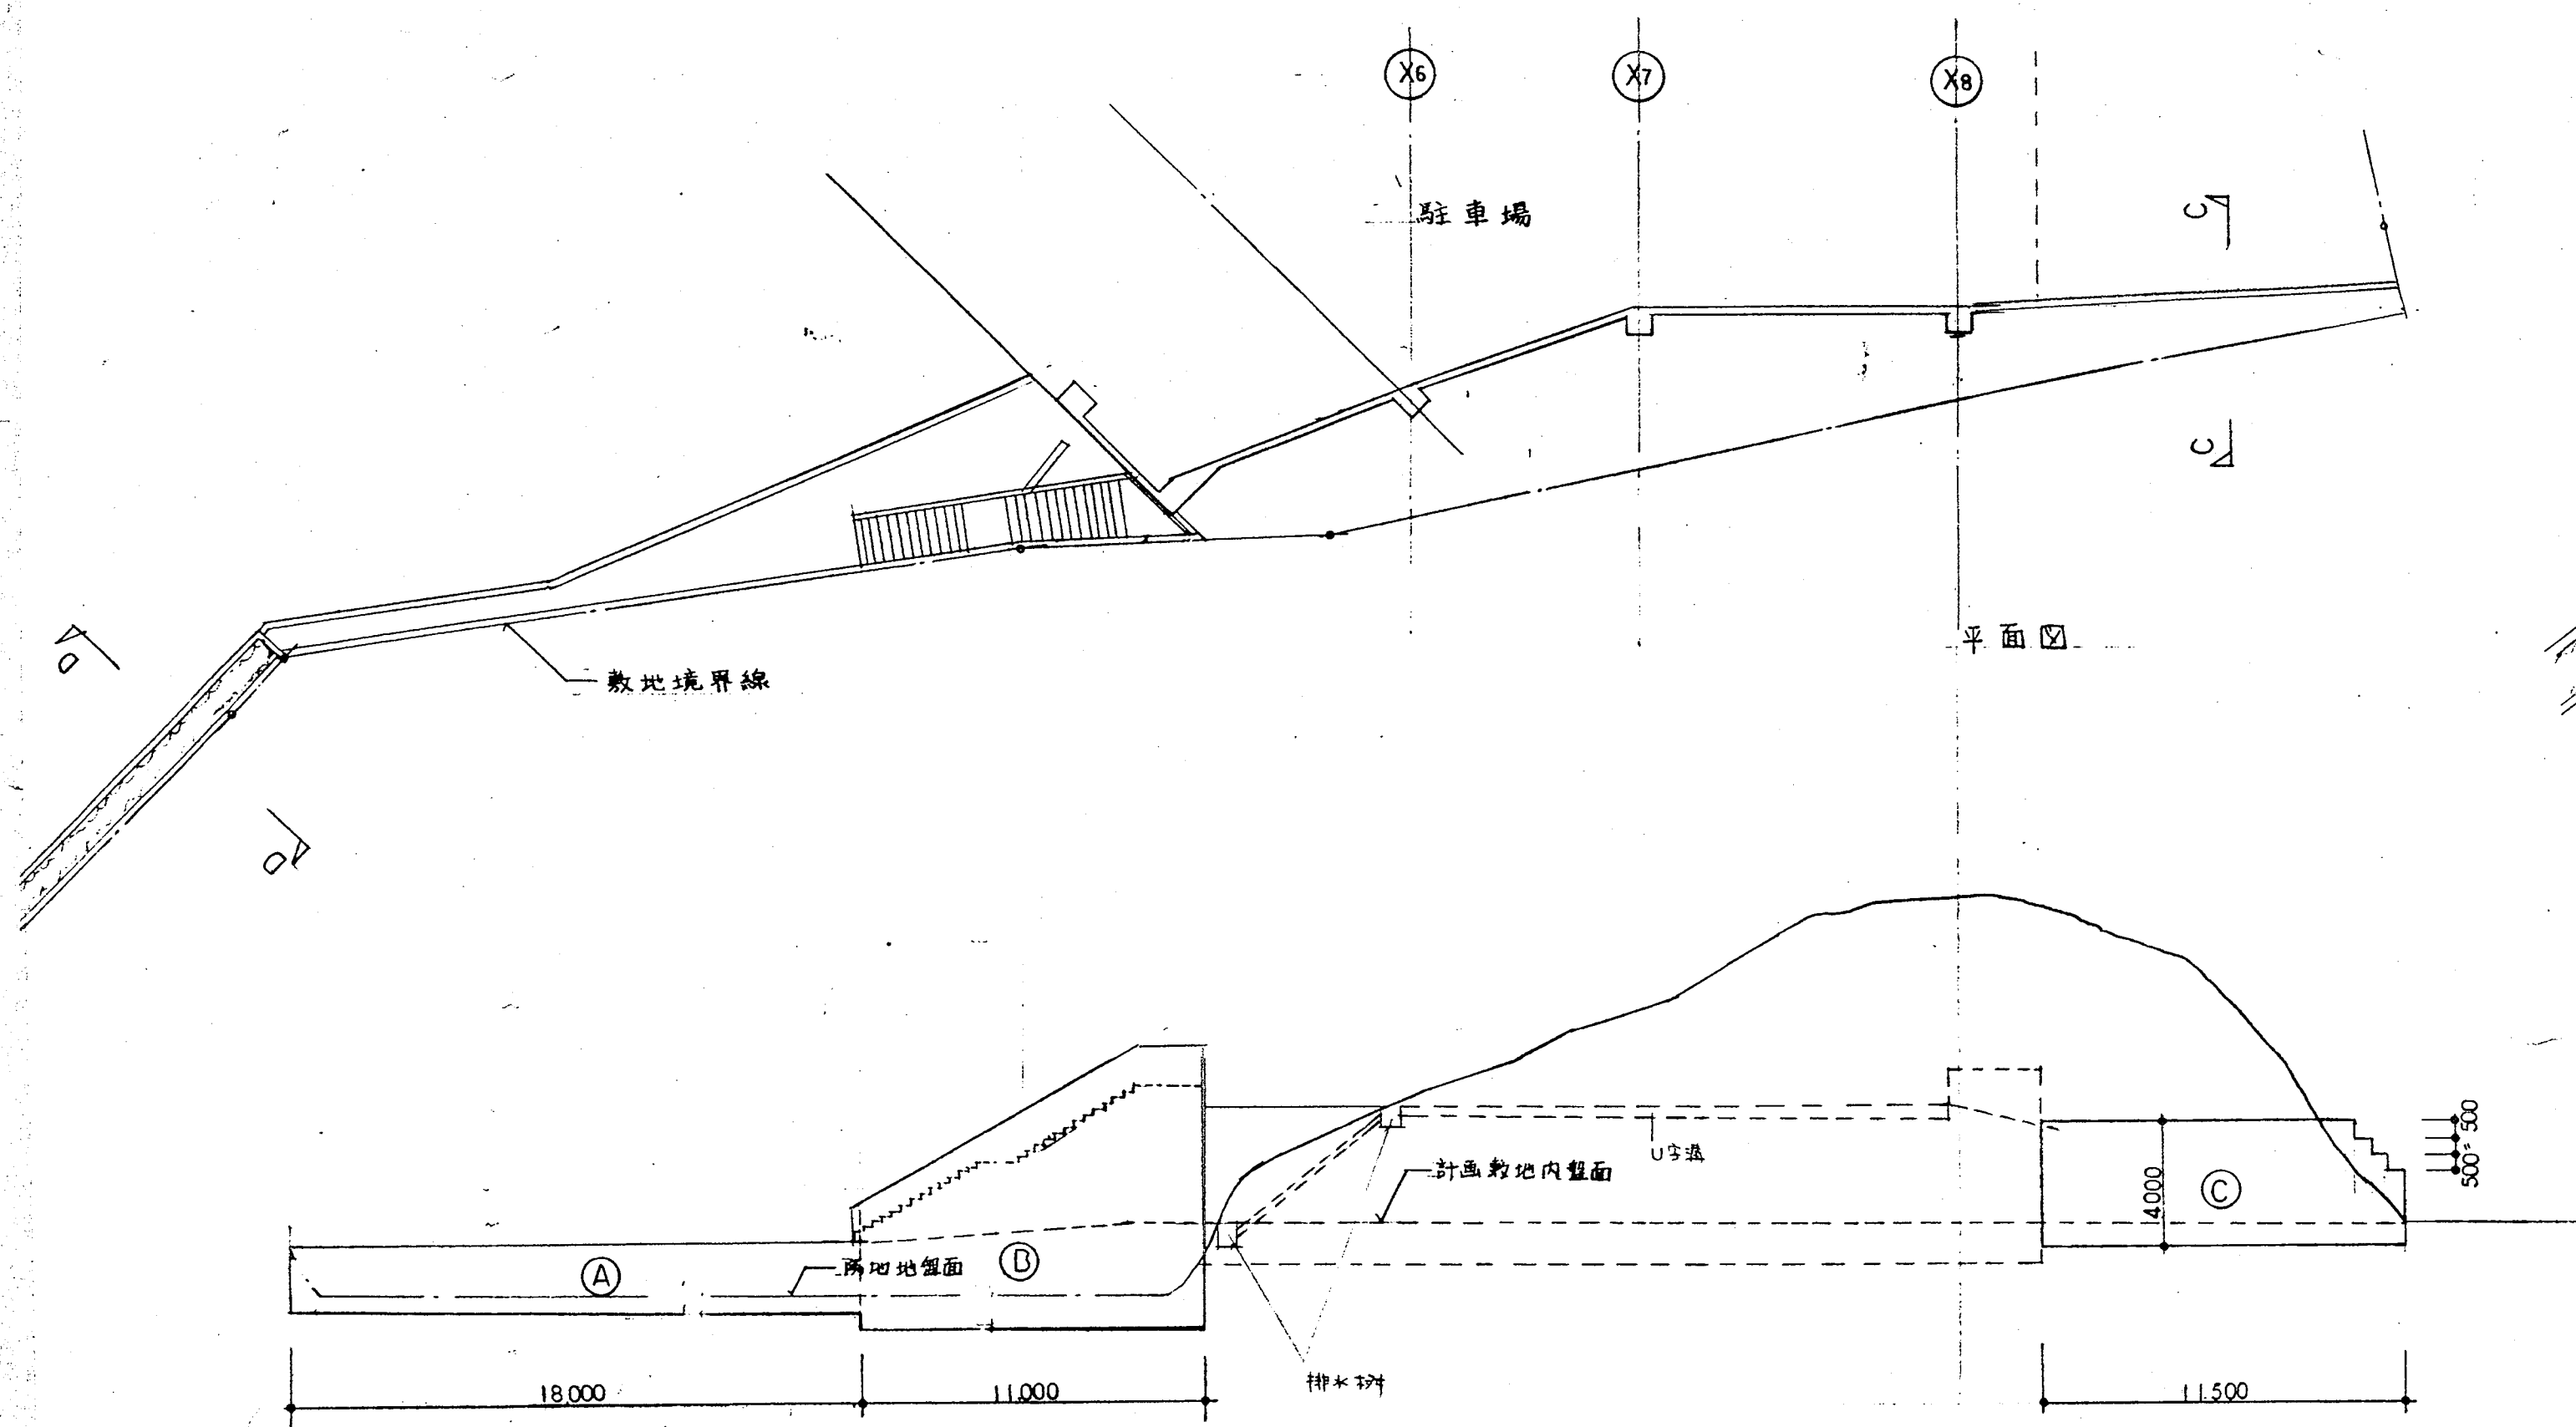


平面図

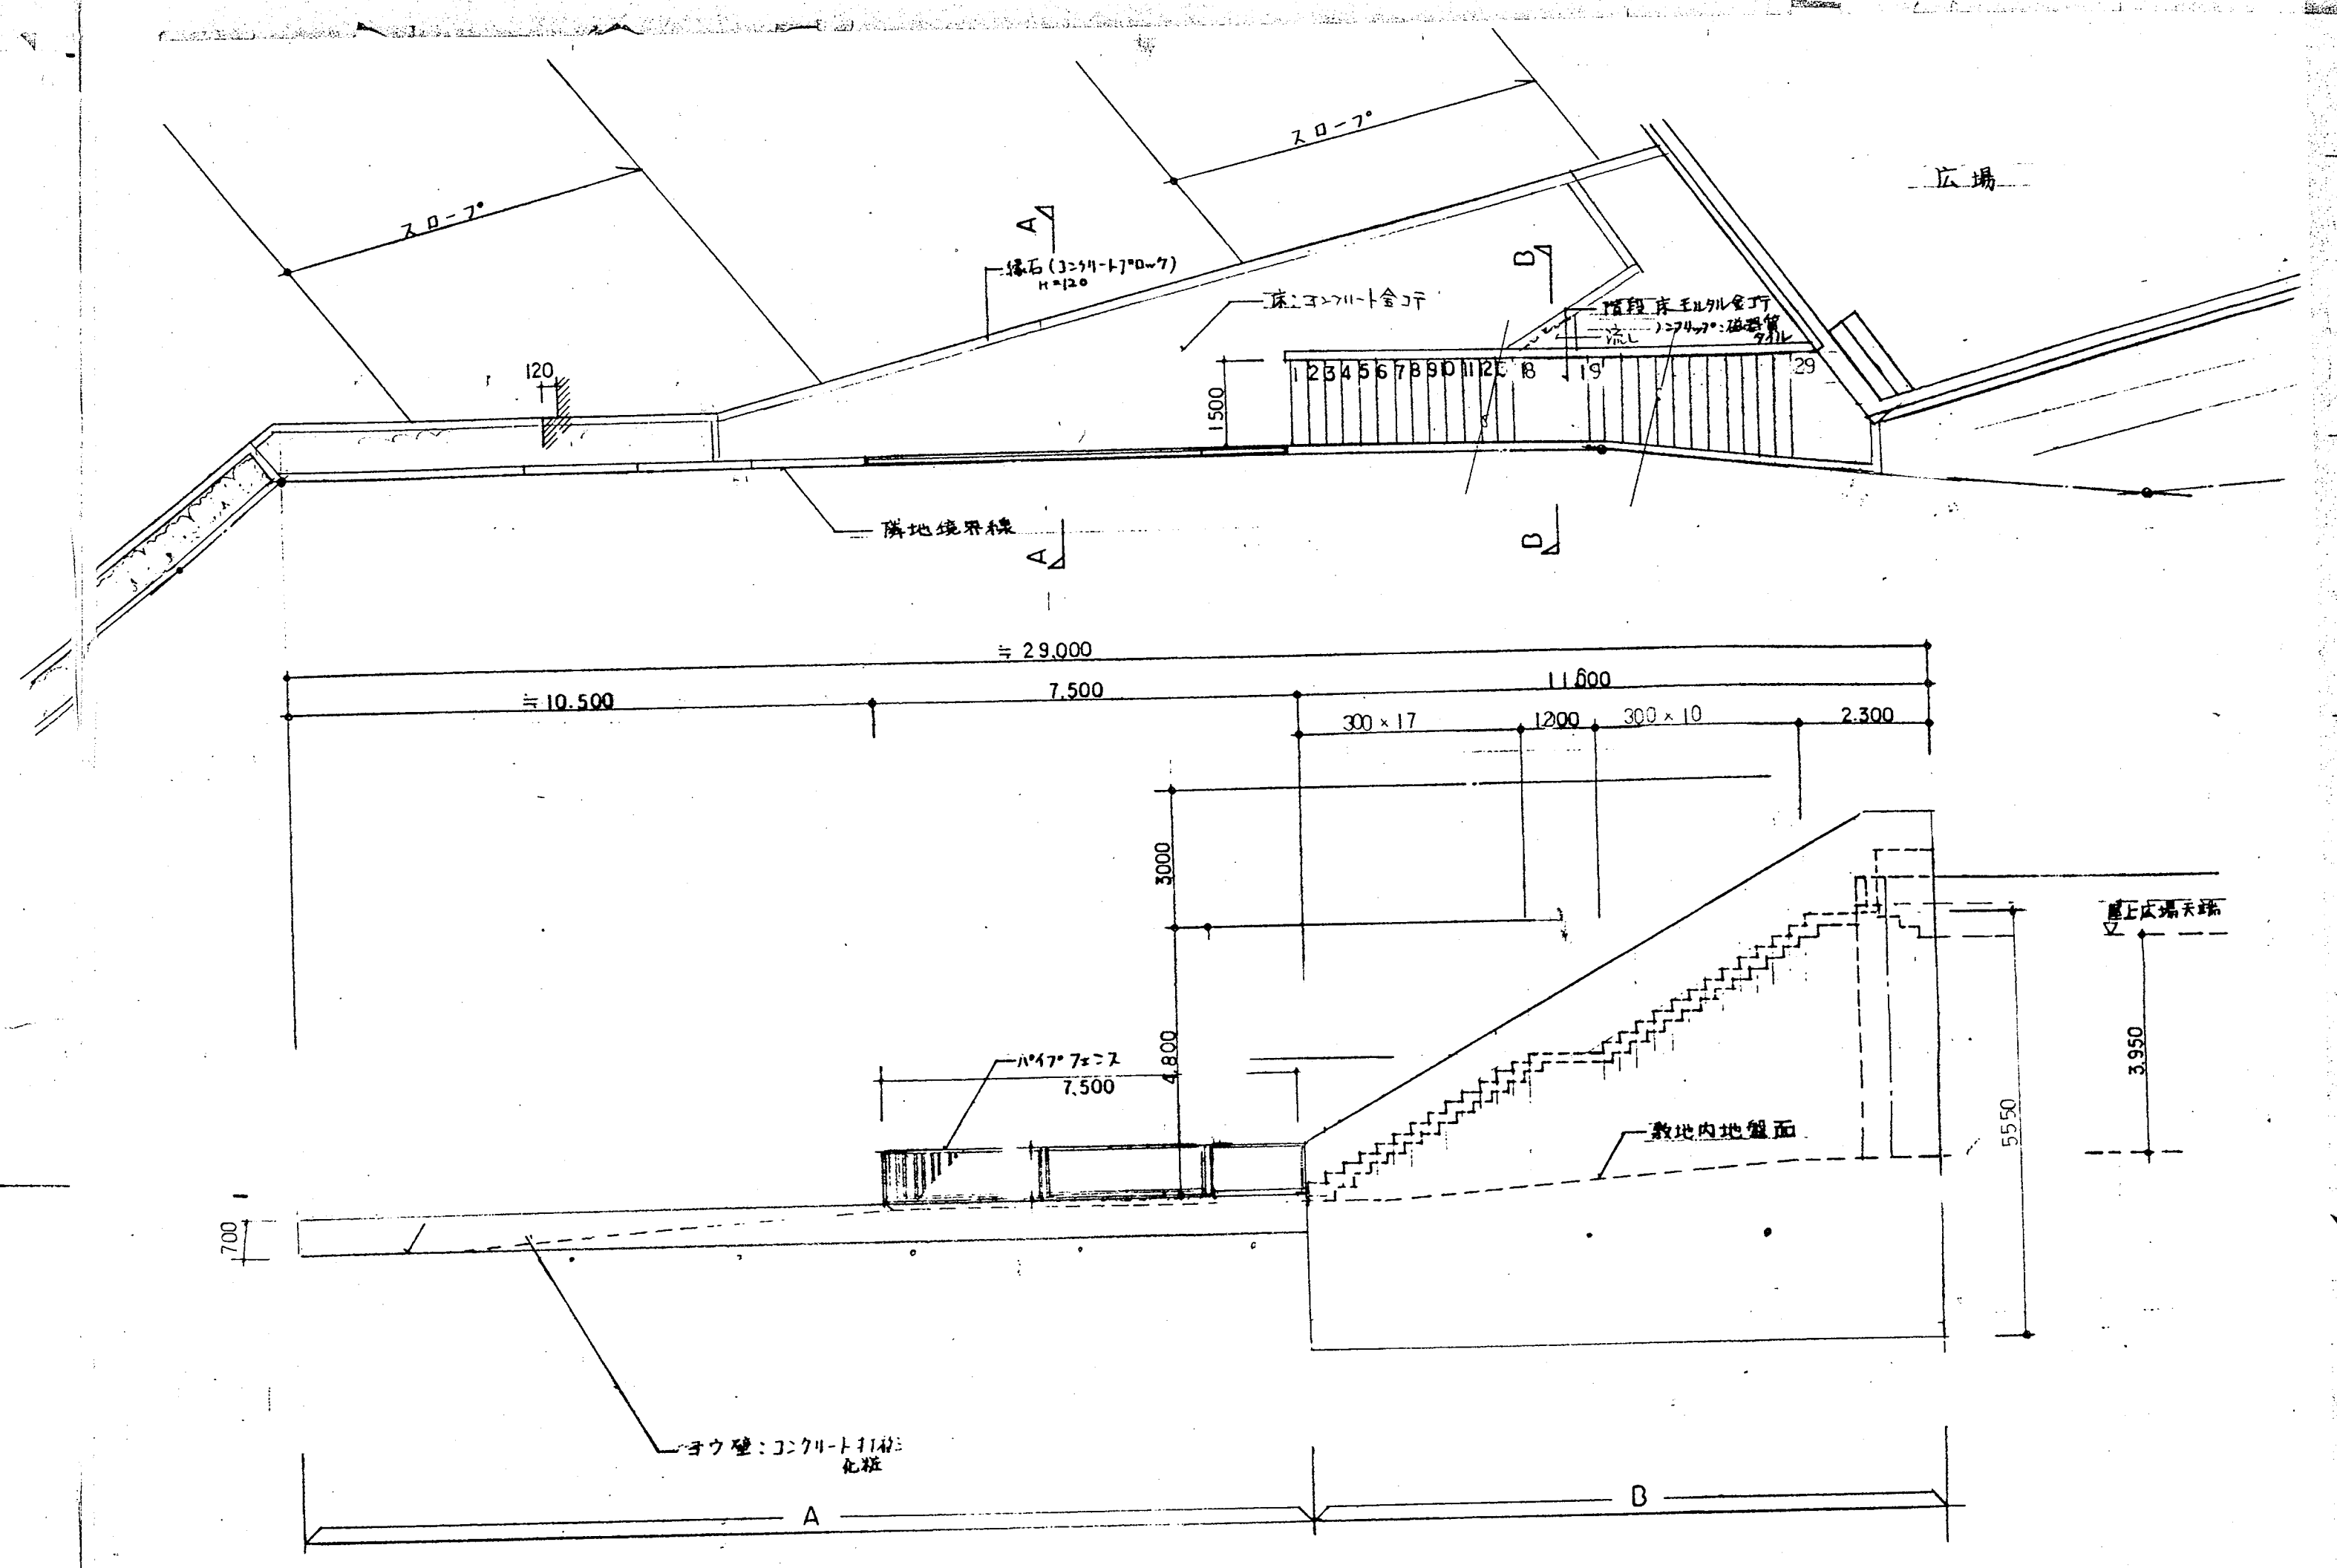


立面図 1/100

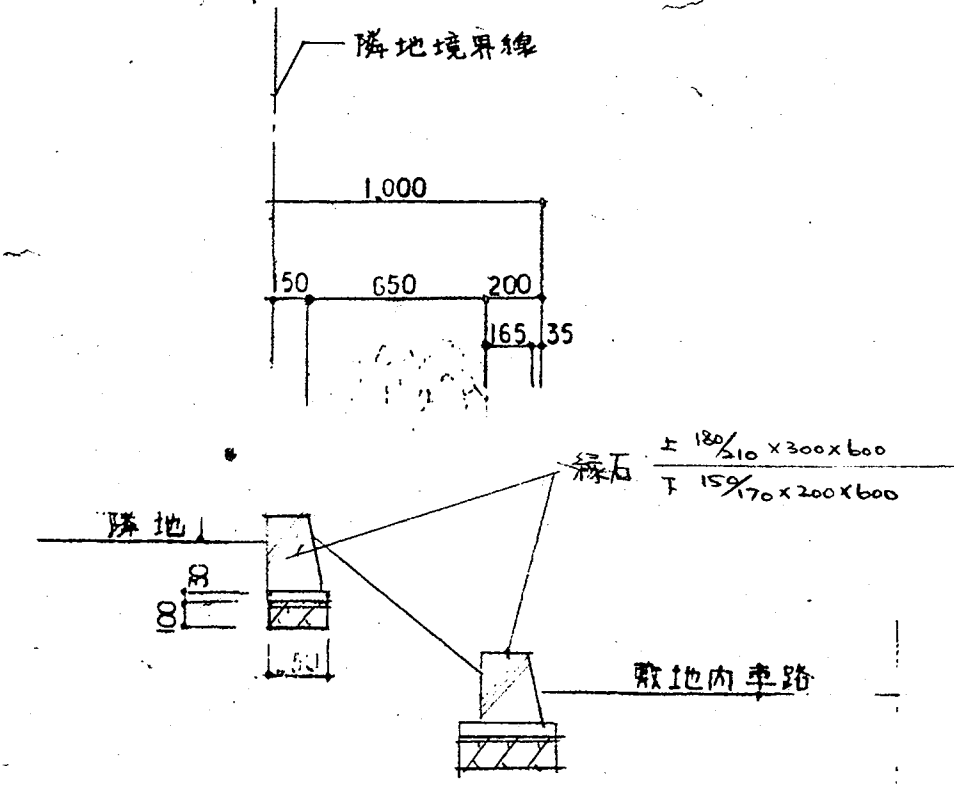


D-C 断面図

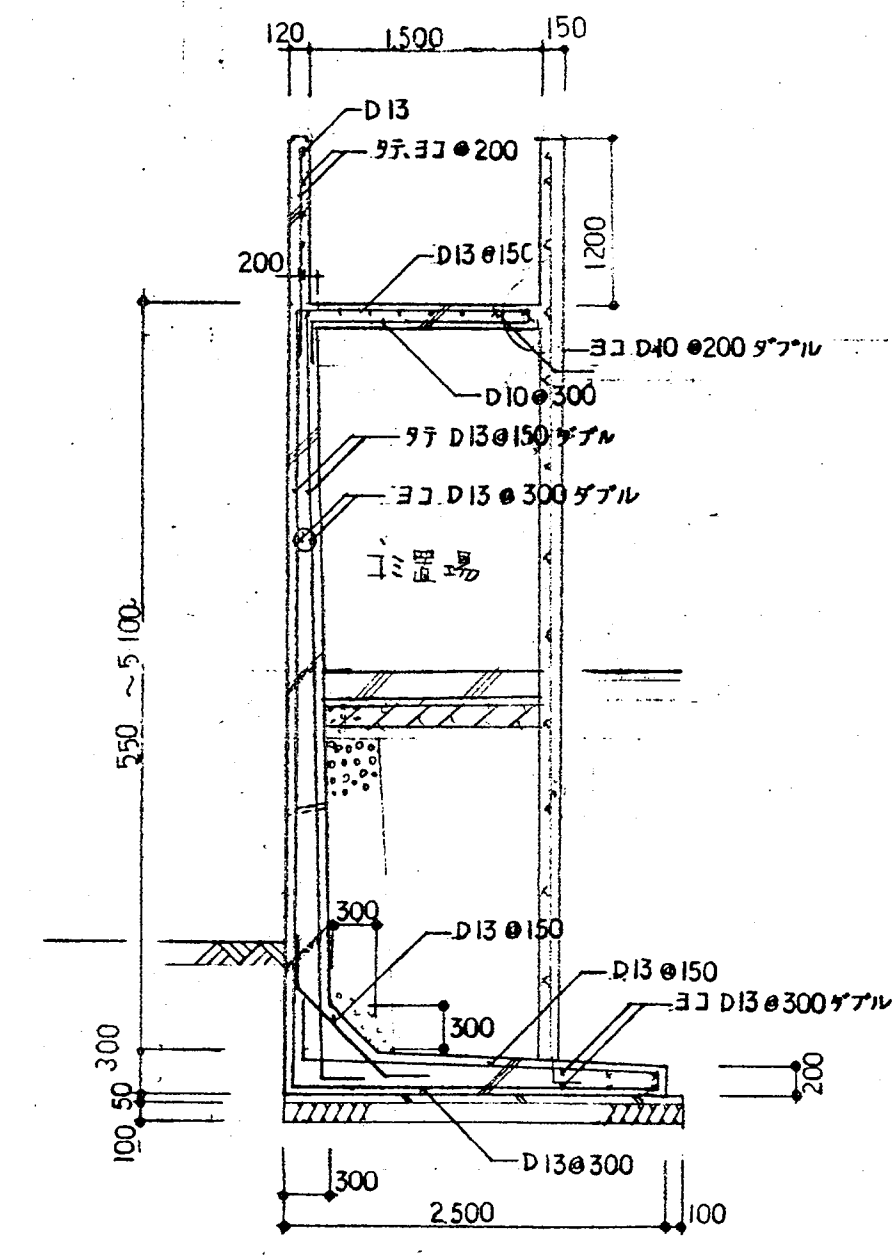



D-D 断面図 1/50

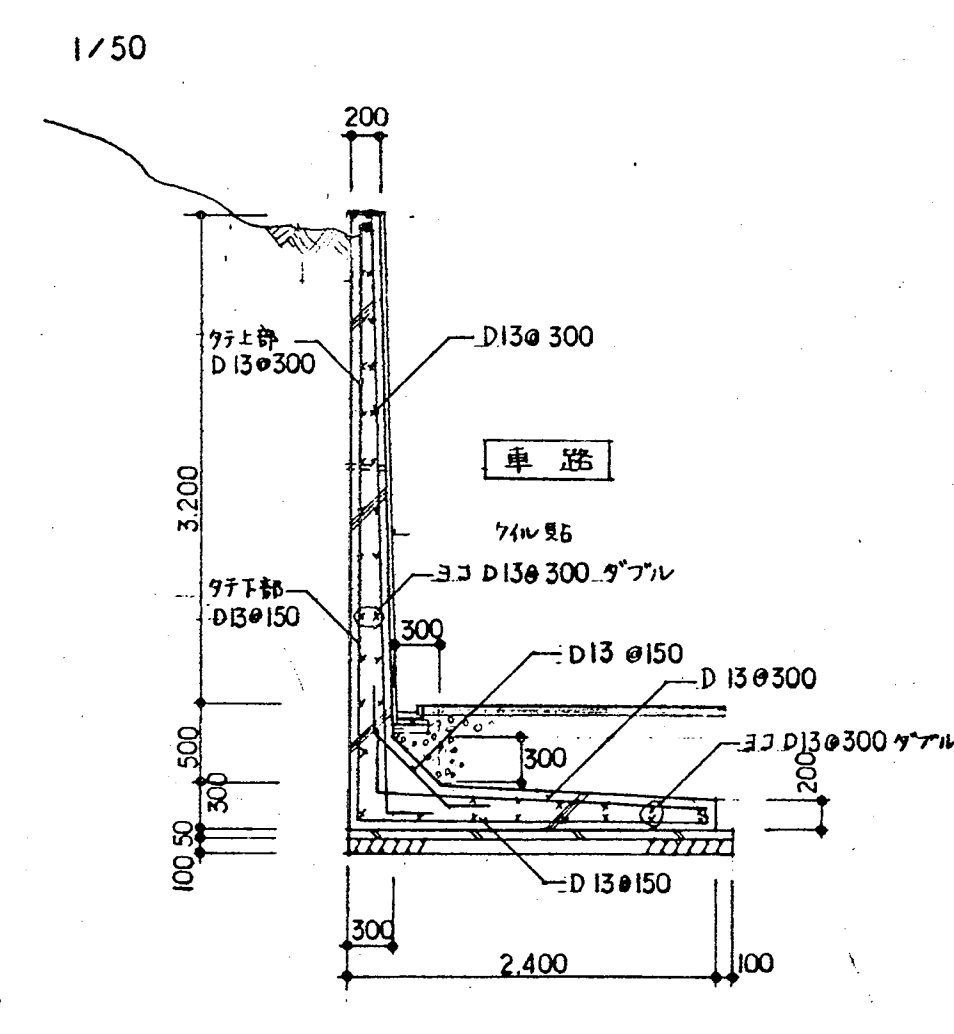


C-C 断面図 1/50

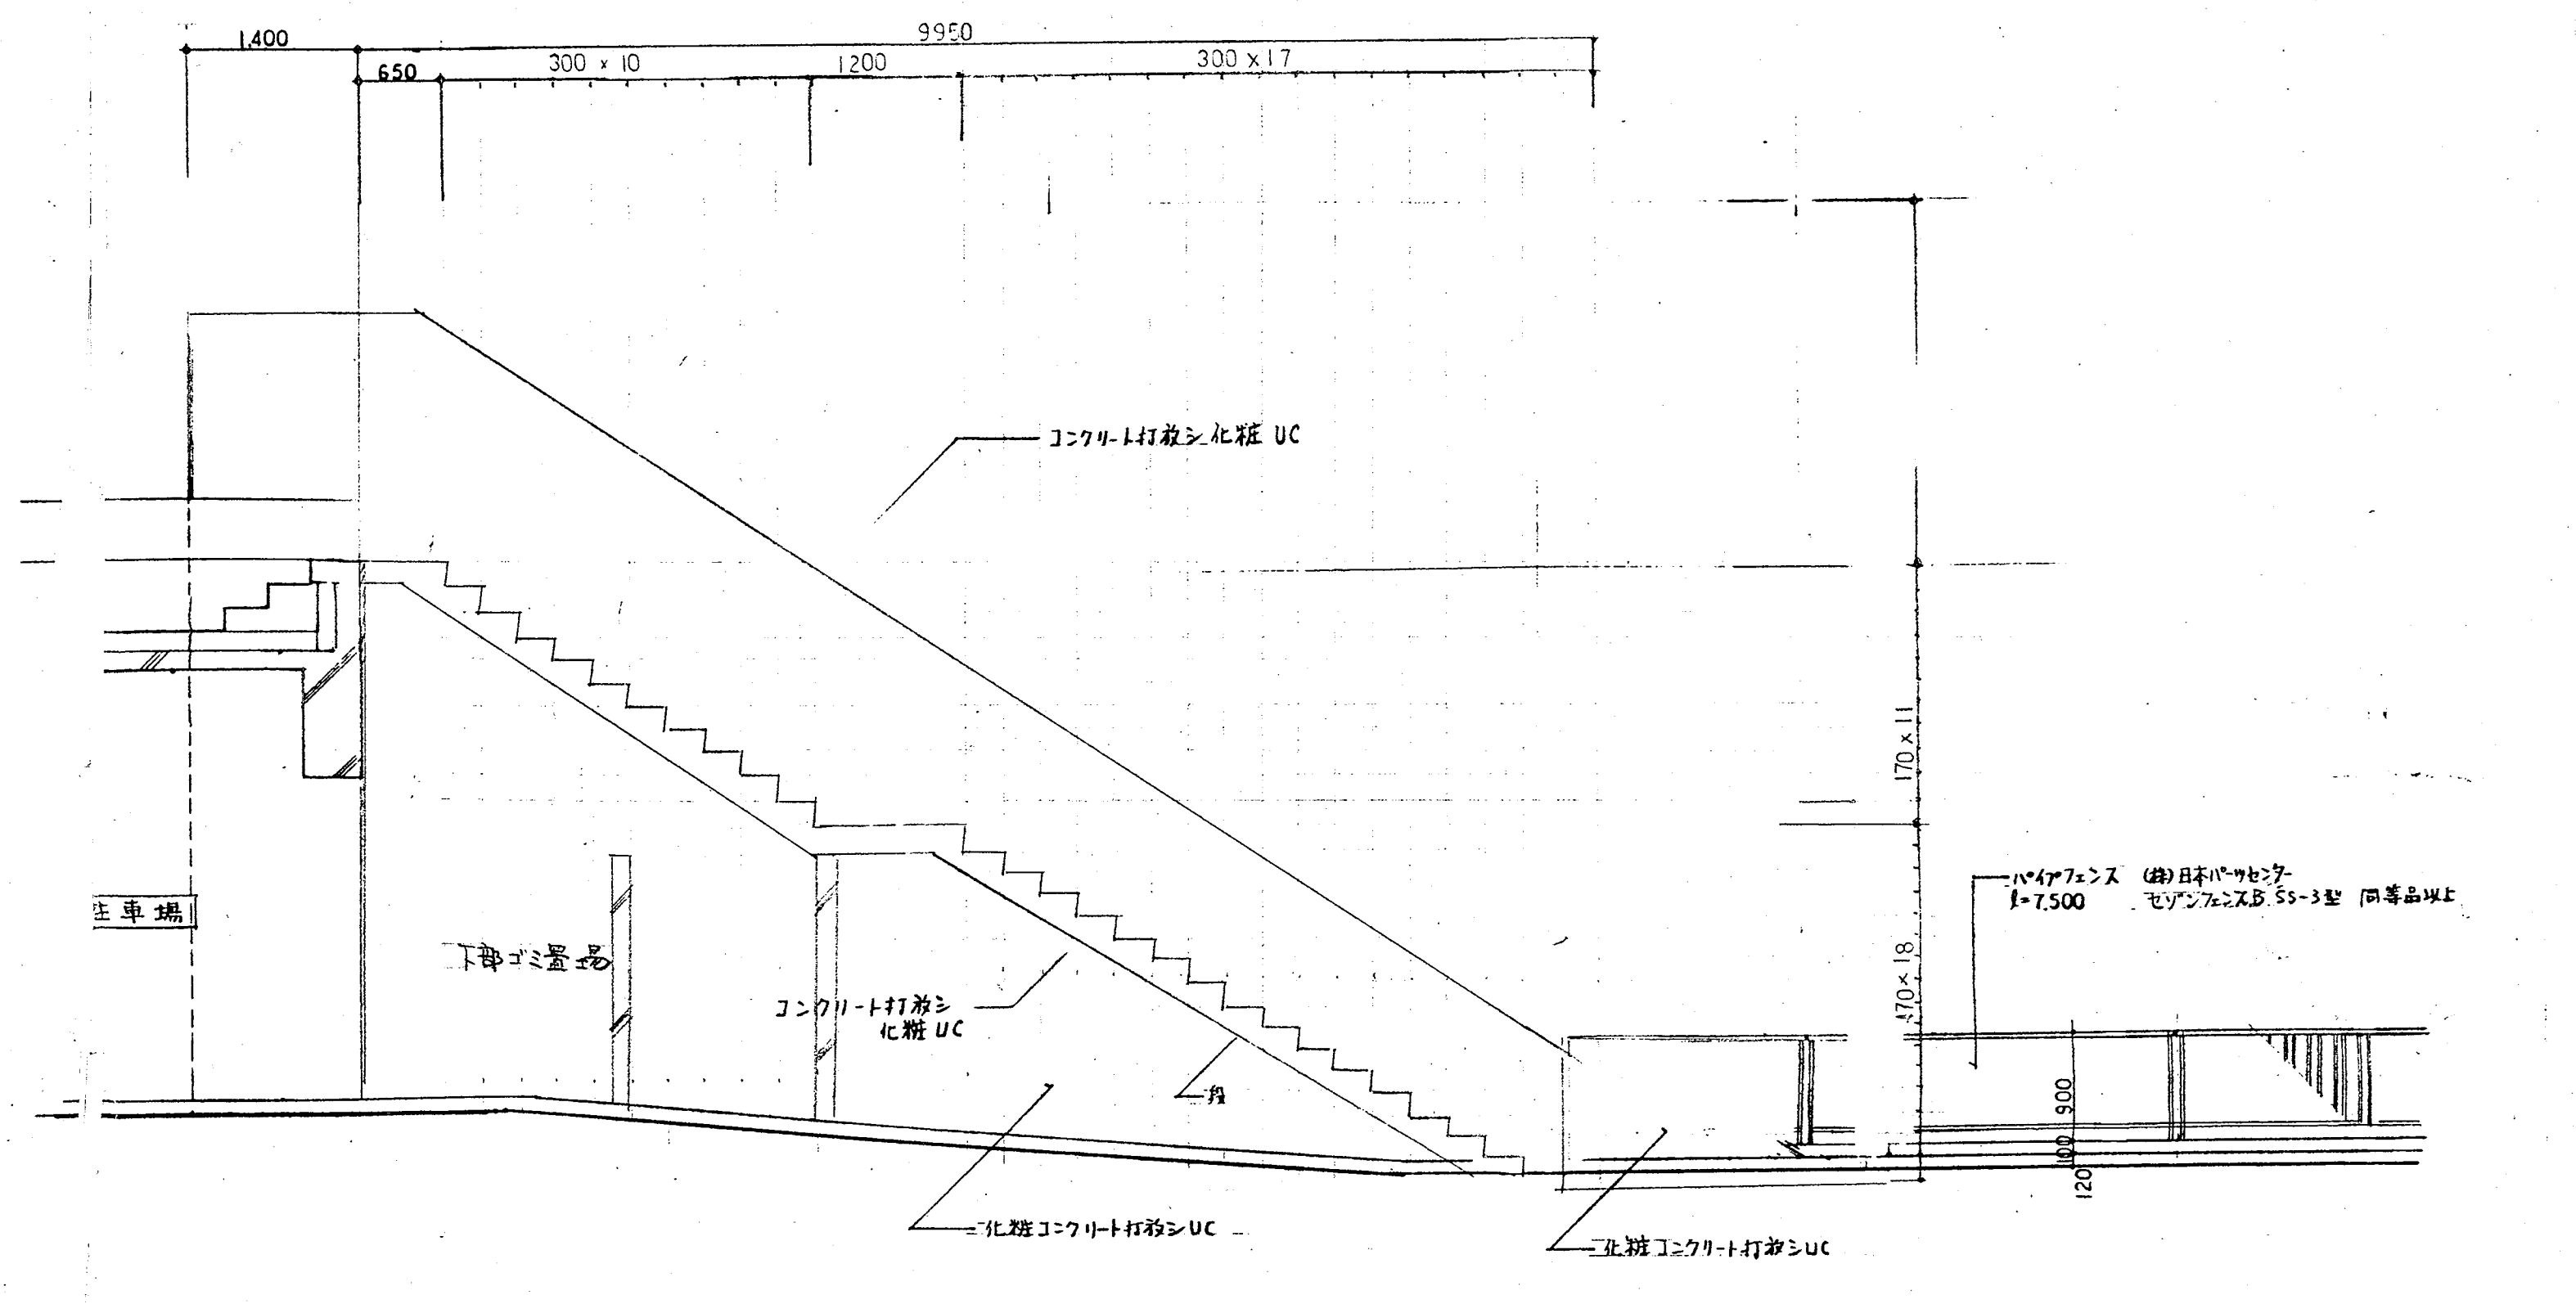

外部階段詳細図 1/50

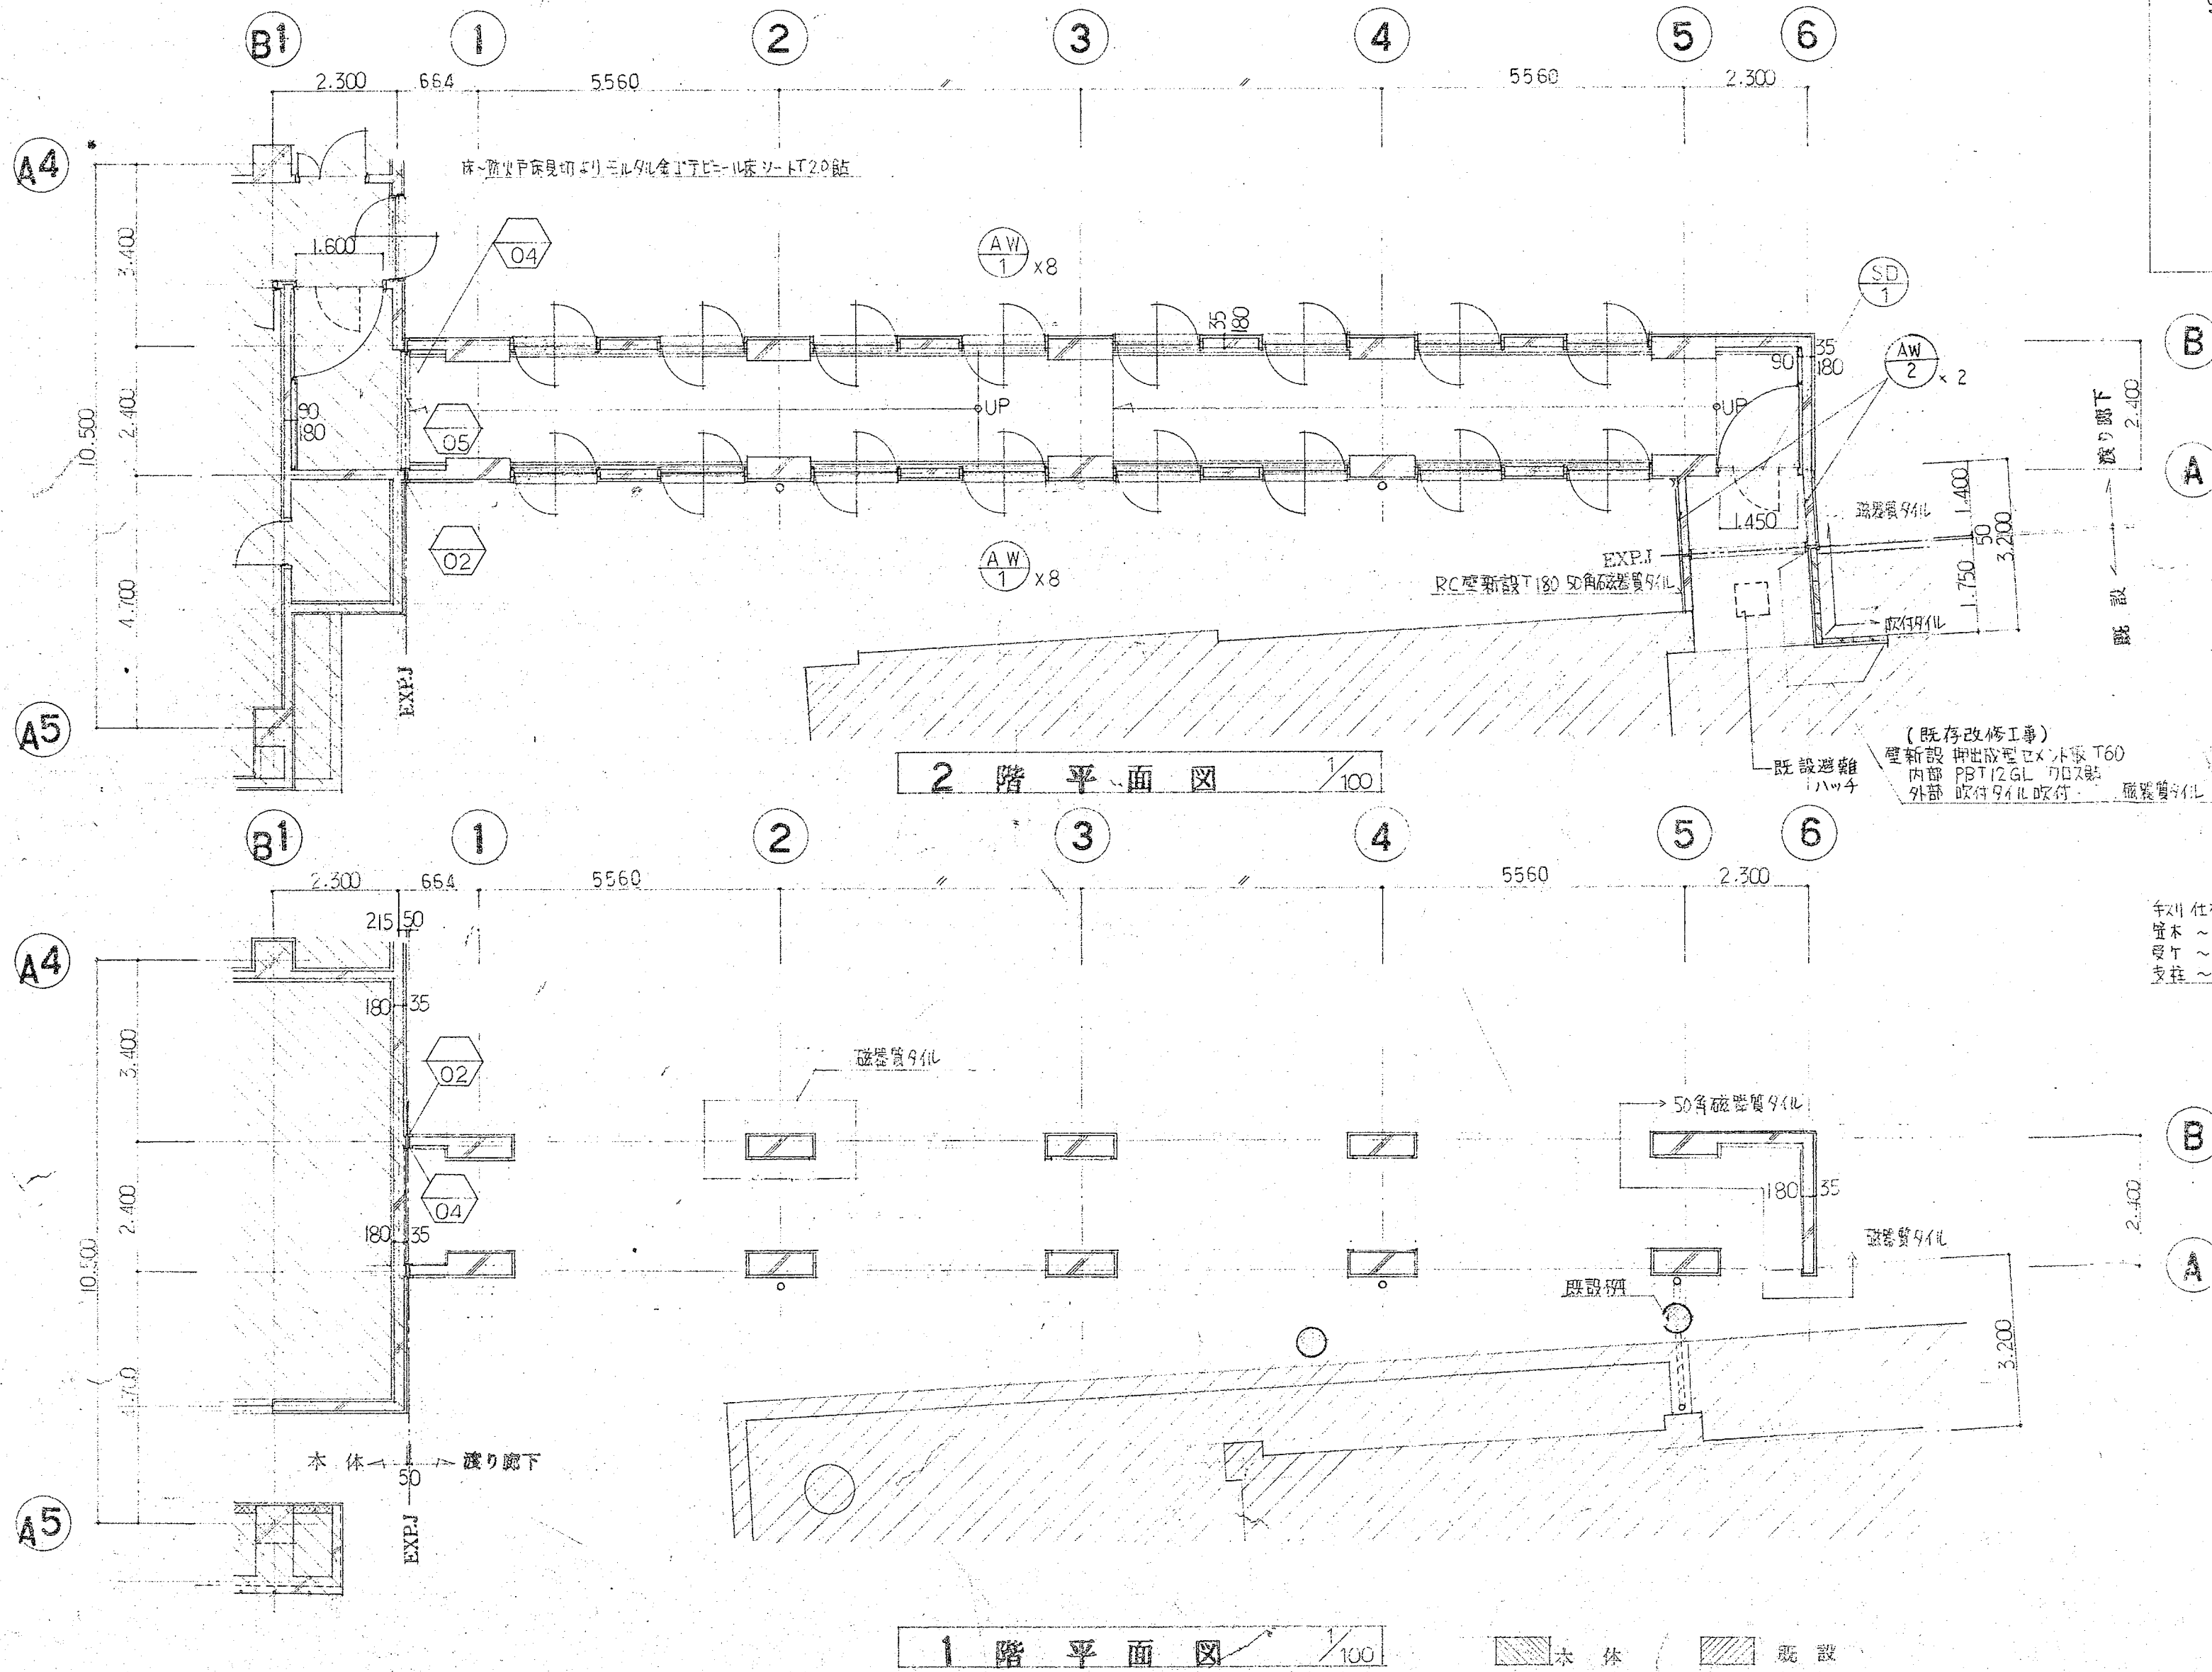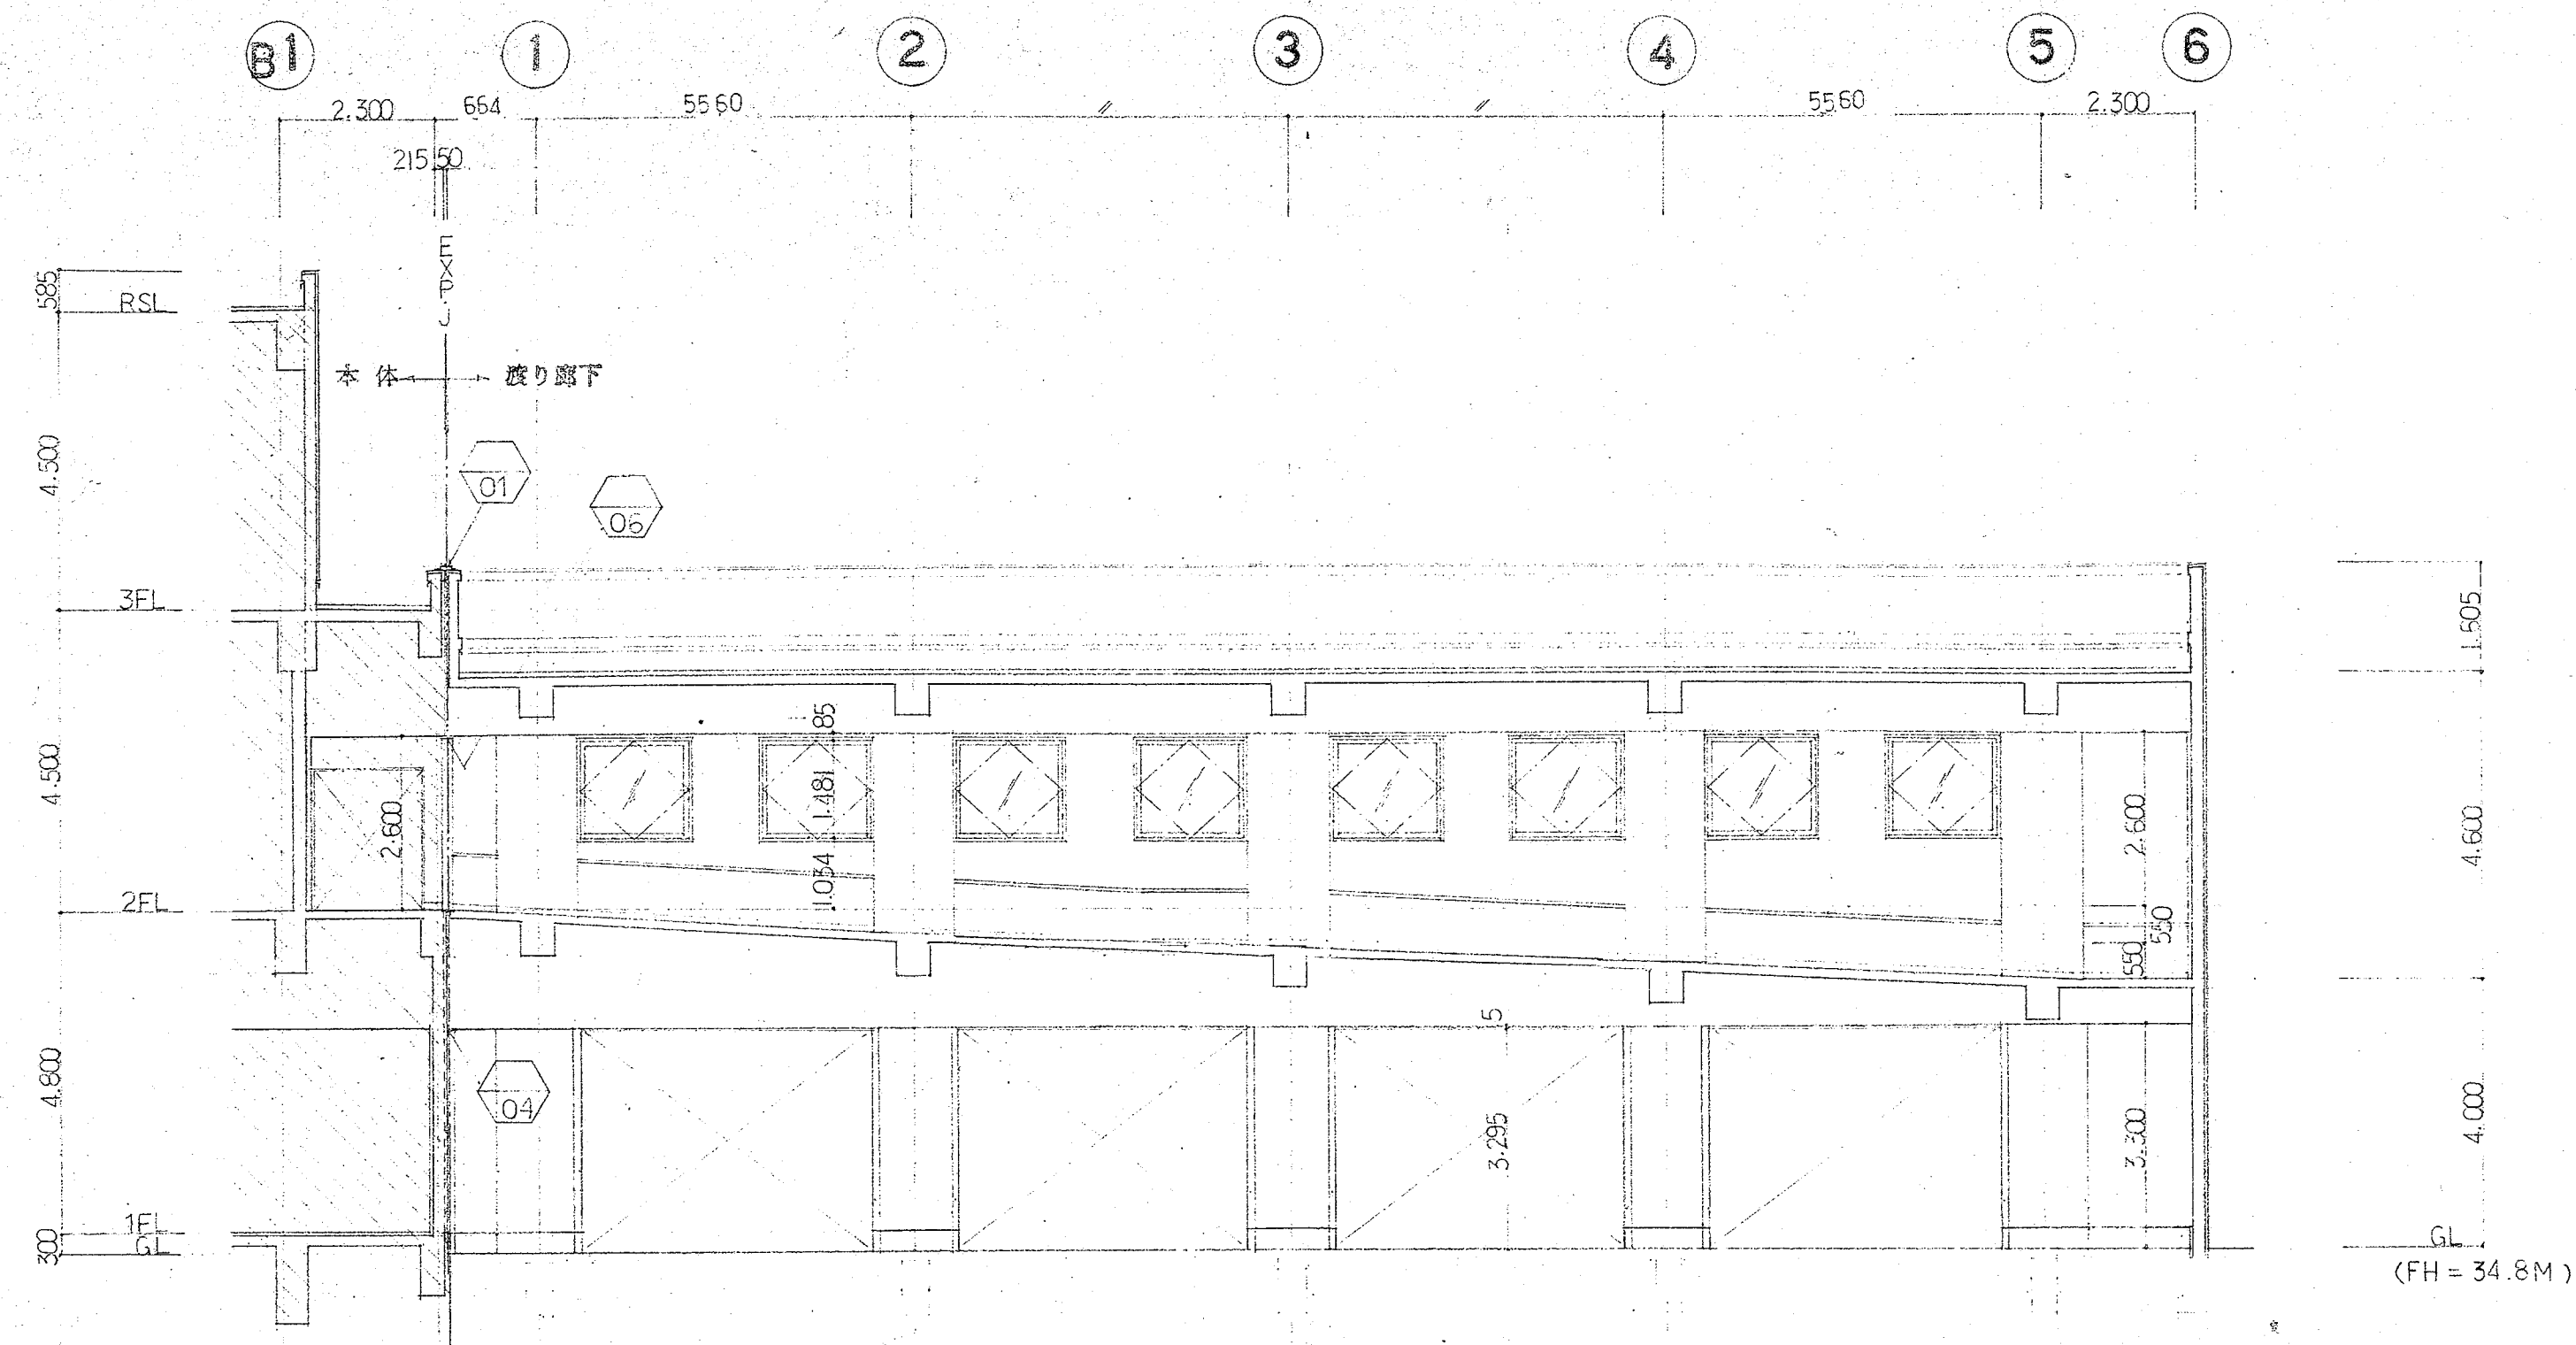


1 階 平 面 図 1/100

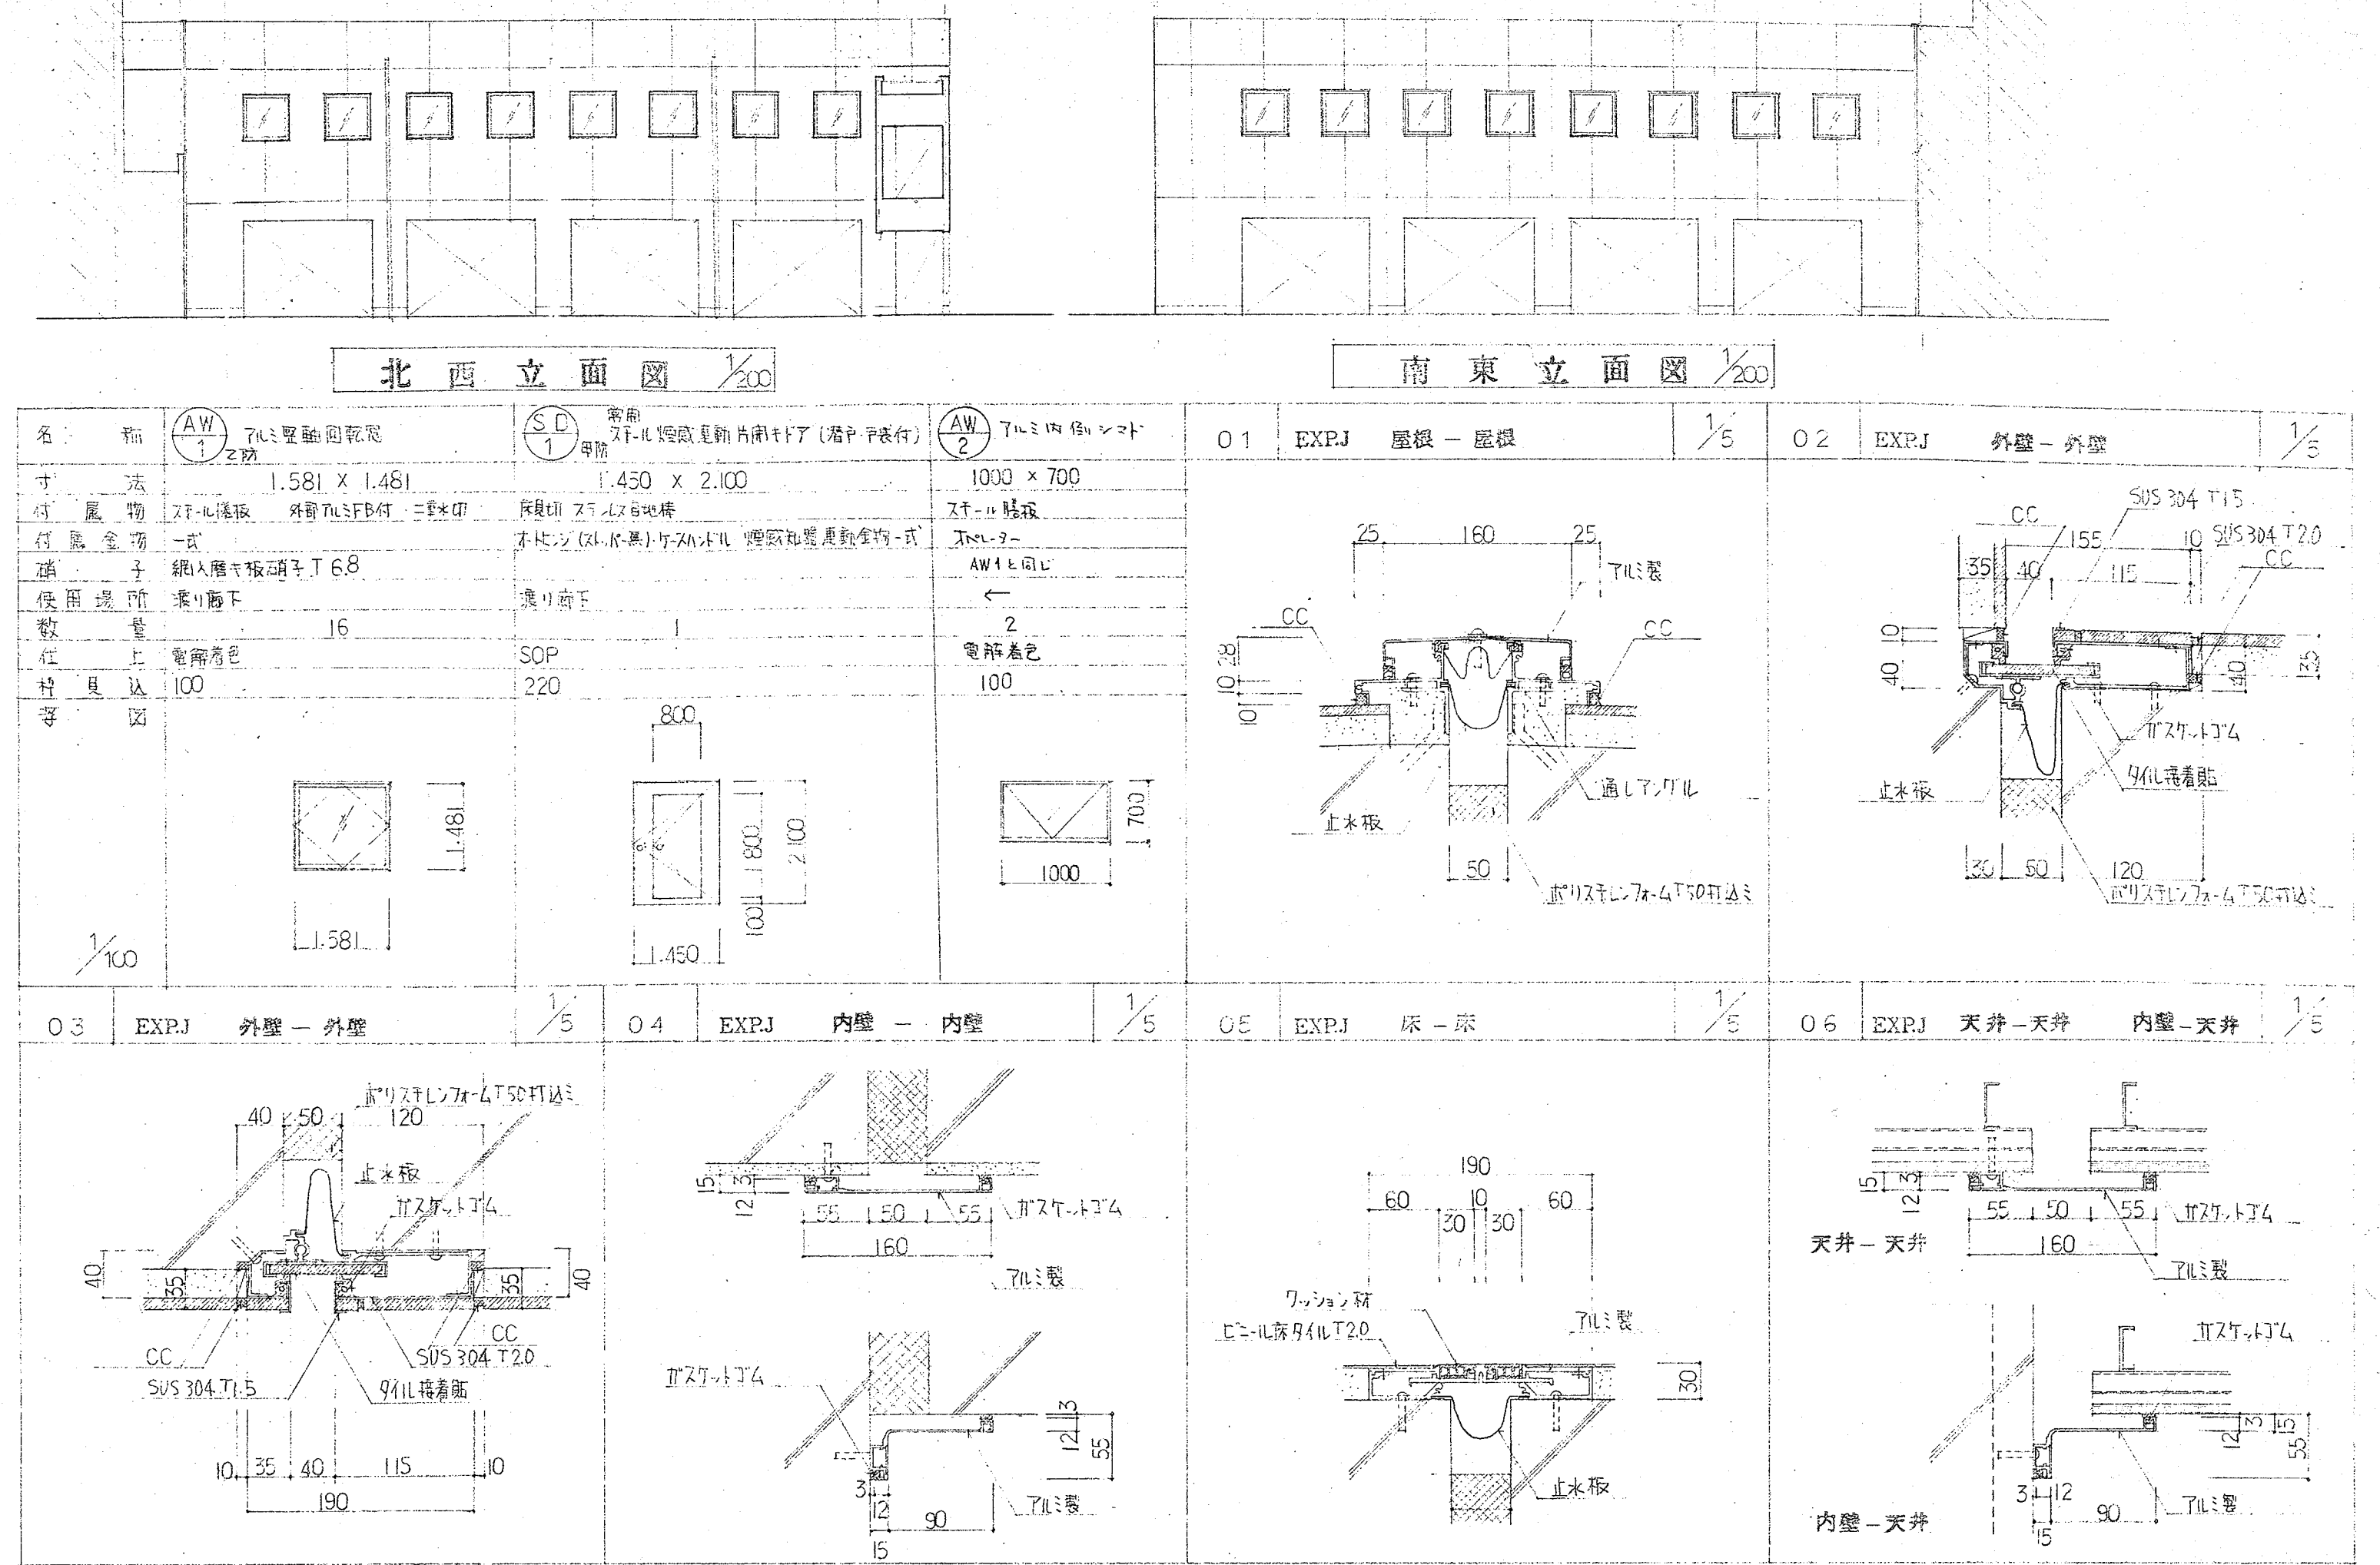



断 面 詳 細 図 1/50


		B1F	1F	2F	3F	合計
図面No. E-1	独立館名サイン	2				2
図面No. E-2	駐車場誘導表示	5				5
図面No. E-2'	〃	1				1
図面No. E-3	自転車置場表示	9	ホ2 ホ3		ホ1 ホ3	
図面No. E-4	各施設各箱文字	2	5			7
図面No. E-5	搬入口等切り文字	4				4
図面No. E-8	総合案内板(掲示板)	1				1
図面No. A-1	EVホール総合案内板			3	1	4
図面No. A-2	室内誘導表示	3	4	4	5	16
図面No. A-3	展示室名箱文字		1	1		2
図面No. A-4	ホール AVホール座席表	1	2	1		4
図面No. A-4'	〃	1				1
図面No. A-5	机上カウンターサイン		1	1		2
図面No. A-6	ショップスタンドサイン		2			2
図面No. A-7	スタンド型案内サイン		1			1
図面No. A-8	室名表示(在室表示有り)A					
図面No. A-9	室名表示(在室表示有り)B			1		1
図面No. A-10	楽屋表示	5		2	3	10
図面No. A-10'	〃	1		2		3
図面No. A-11	踊り場階数表示	4	4	2		10
図面No. A-12	トイレピクト表示A		2			2
図面No. A-13	トイレピクト表示B		6			6
図面No. A-13'	〃		3	1	1	5
図面No. A-14	室名札	5		8	4	17
図面No. A-15	トイレピクト表示	3			1	4
図面No. A-16	シート表示	52	26	43	25	146
図面No. A-17	EV前総合案内	1	1			2
図面No. A-18	モニター付き館内案内板		1			1
図面No. A-19	ディスプレイサイン			1		1
図面No. A-20	モニター廻りサイン			1	6	7
図面No. A-21	非常口サイン			4	5	9
図面No. A-22	喫煙所サイン		1		1	2
図面No. A-23	B1大型モニターサイン	1				1
図面No. A-24	ホール内定員表		1			1
図面No. A-25	トイレピクト突出し	2				2
図面No. A-26	スタンドサイン		1			1
図面No. A-27	誘導表示切り文字	2				2


		1F
図面No. T-1	図書館館名表示	1
図面No. T-2	ブックポスト表示	2
図面No. T-3	閉館案内板	2
図面No. T-4	独立式利用案内板	2
図面No. T-5	上部受付表示	3
図面No. T-6	机上カウンターサイン	5
図面No. T-7	利用案内表示	3
図面No. T-8	児童用館内案内サイン	1
図面No. T-9	書架付け館内案内サイン	2
図面No. T-10	L型総合案内板	2
図面No. T-11	室名表示	1
図面No. T-12	利用案内板	2
図面No. T-13	注意書表示板	3
図面No. T-14	高書架側面付	72
図面No. T-15	低書架置型	5
図面No. T-16	低書架置型(児童用)	3
図面No. T-17	書架側面付(児童用)	22
図面No. T-18	書架差し替えプレート	486
図面No. T-19	返却日表示(一般用)	2
図面No. T-20	返却日表示(児童用)	1
図面No. T-21	カウンター上部サイン	2
図面No. T-22	お話コーナー	1
図面No. T-23	おしらせコーナー	1
図面No. T-24	コーナー表示	12
図面No. T-25	誘導表示板	6
図面No. T-26	取扱表示板(拡大読書機)	1
図面No. T-27	デスク利用説明板	33
図面No. T-28	新刊本コーナーサイン	1
図面No. T-29	記載方法表記板	2

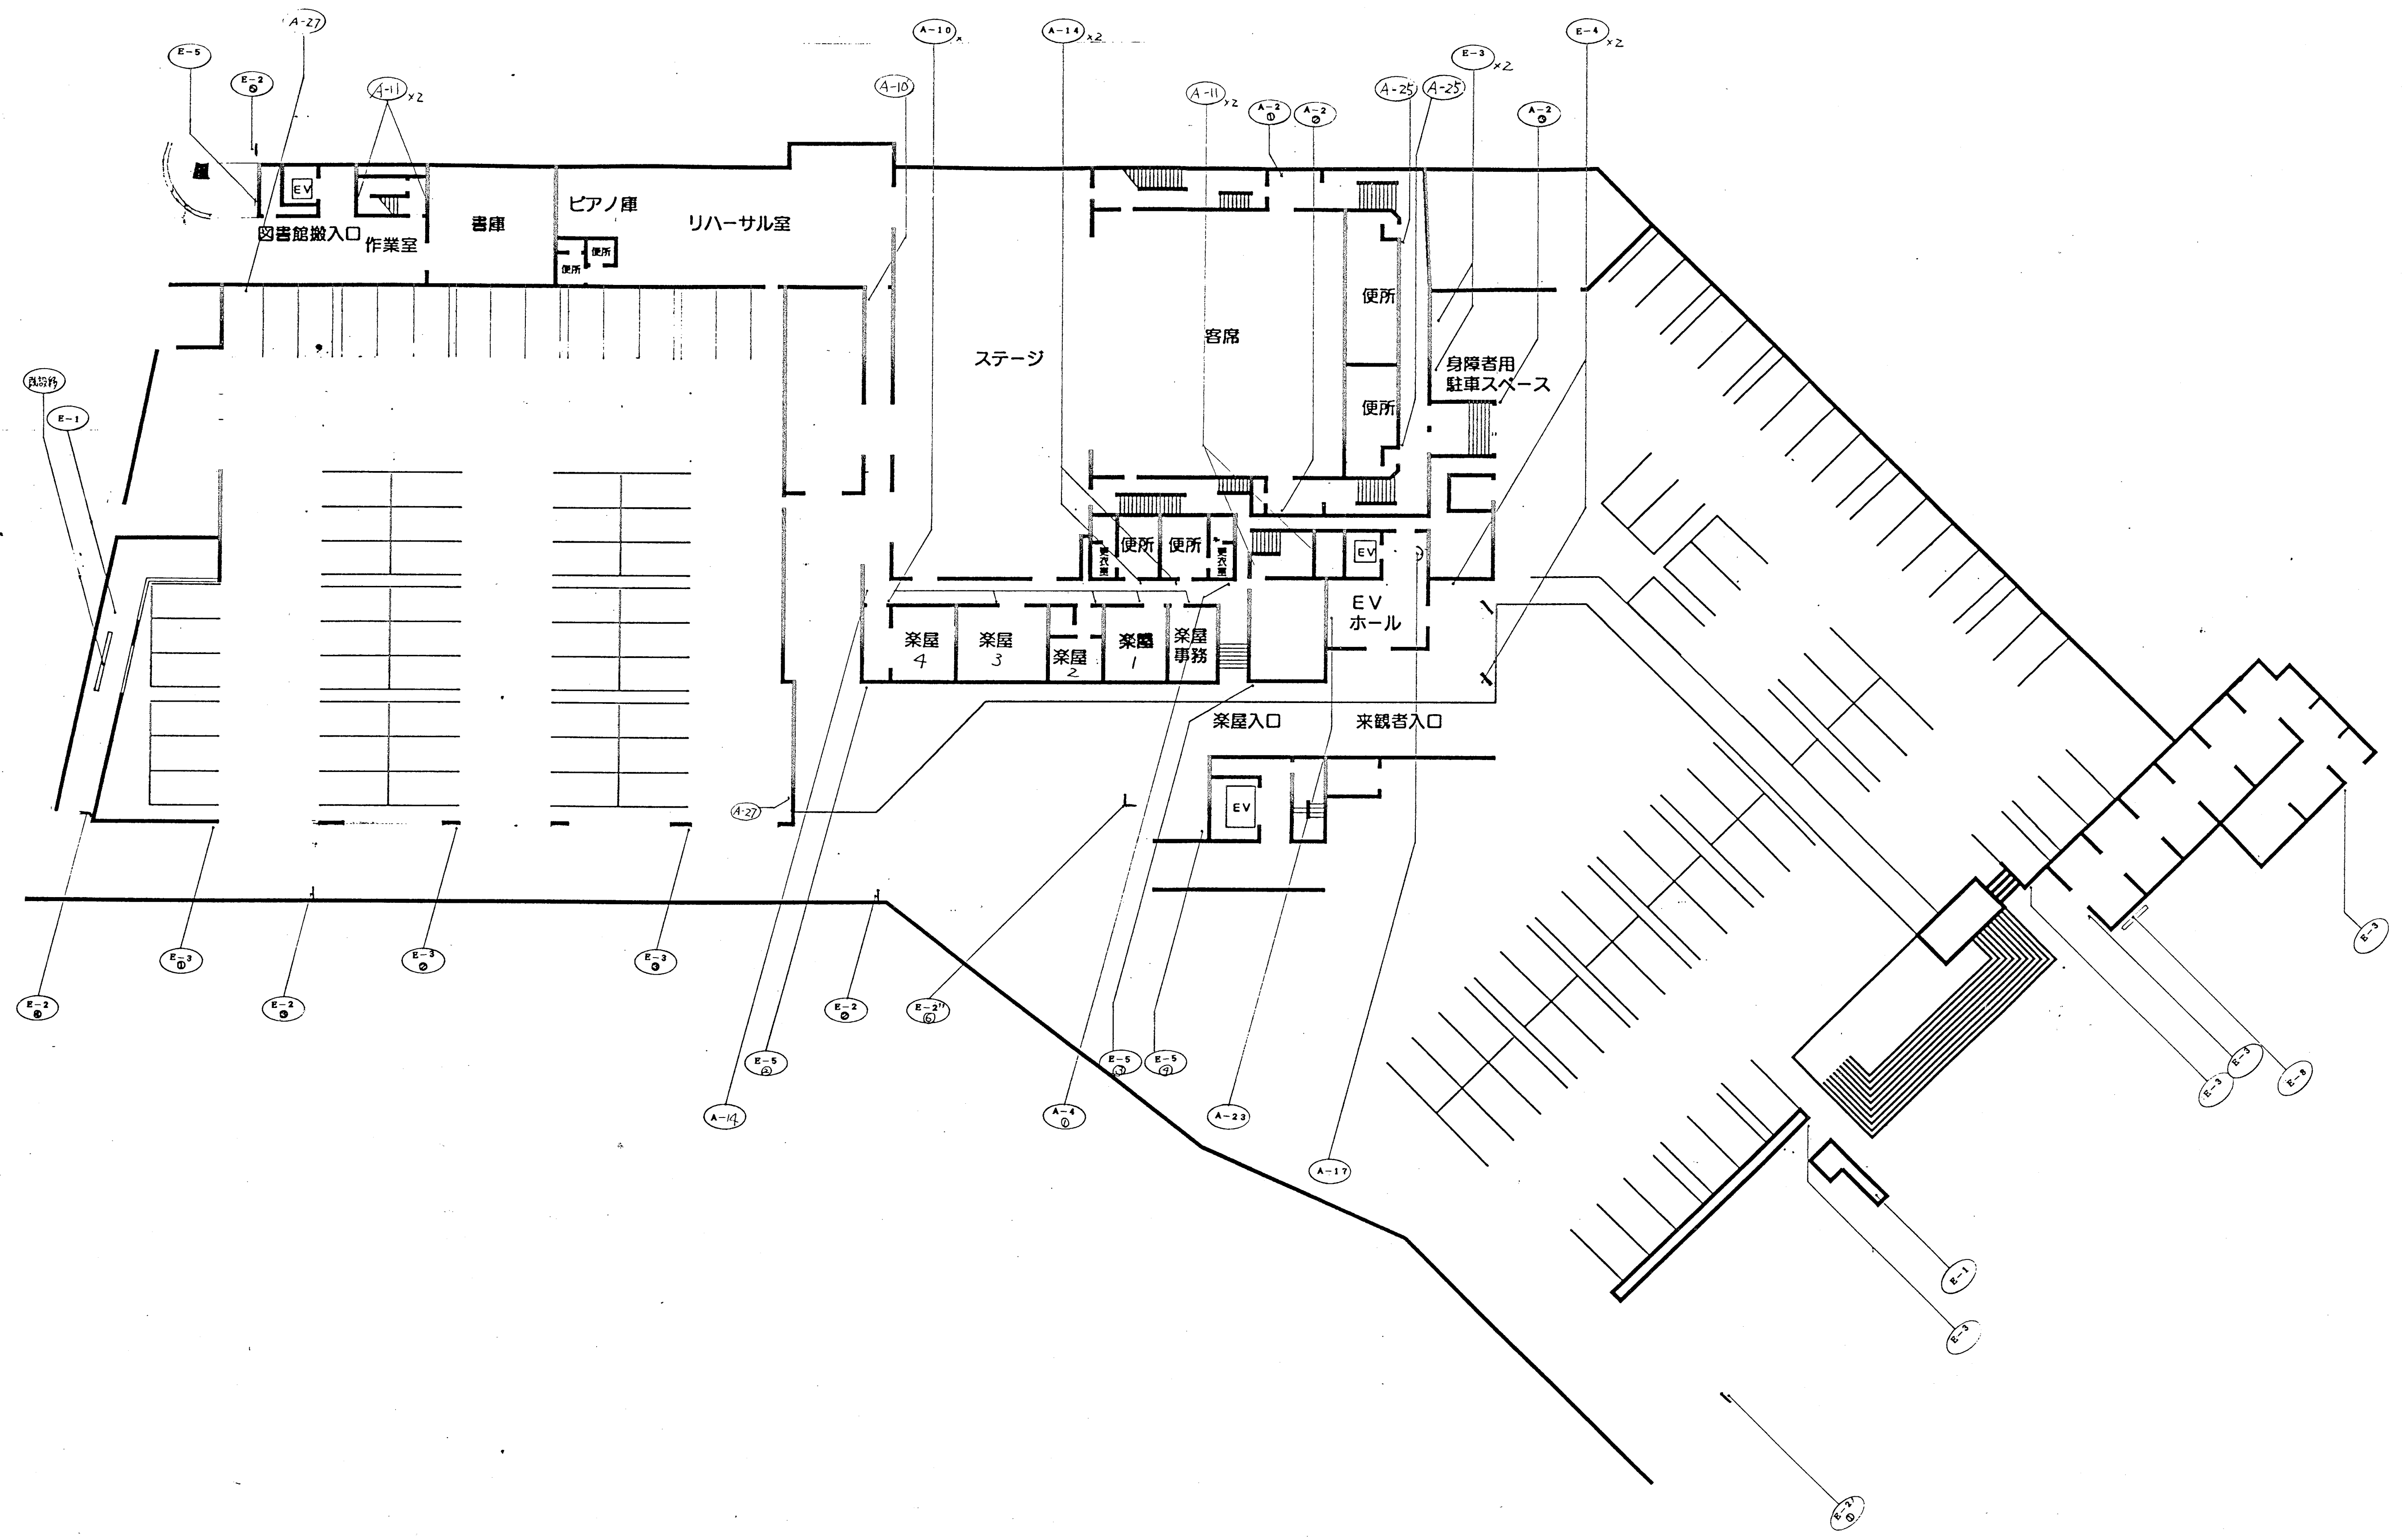

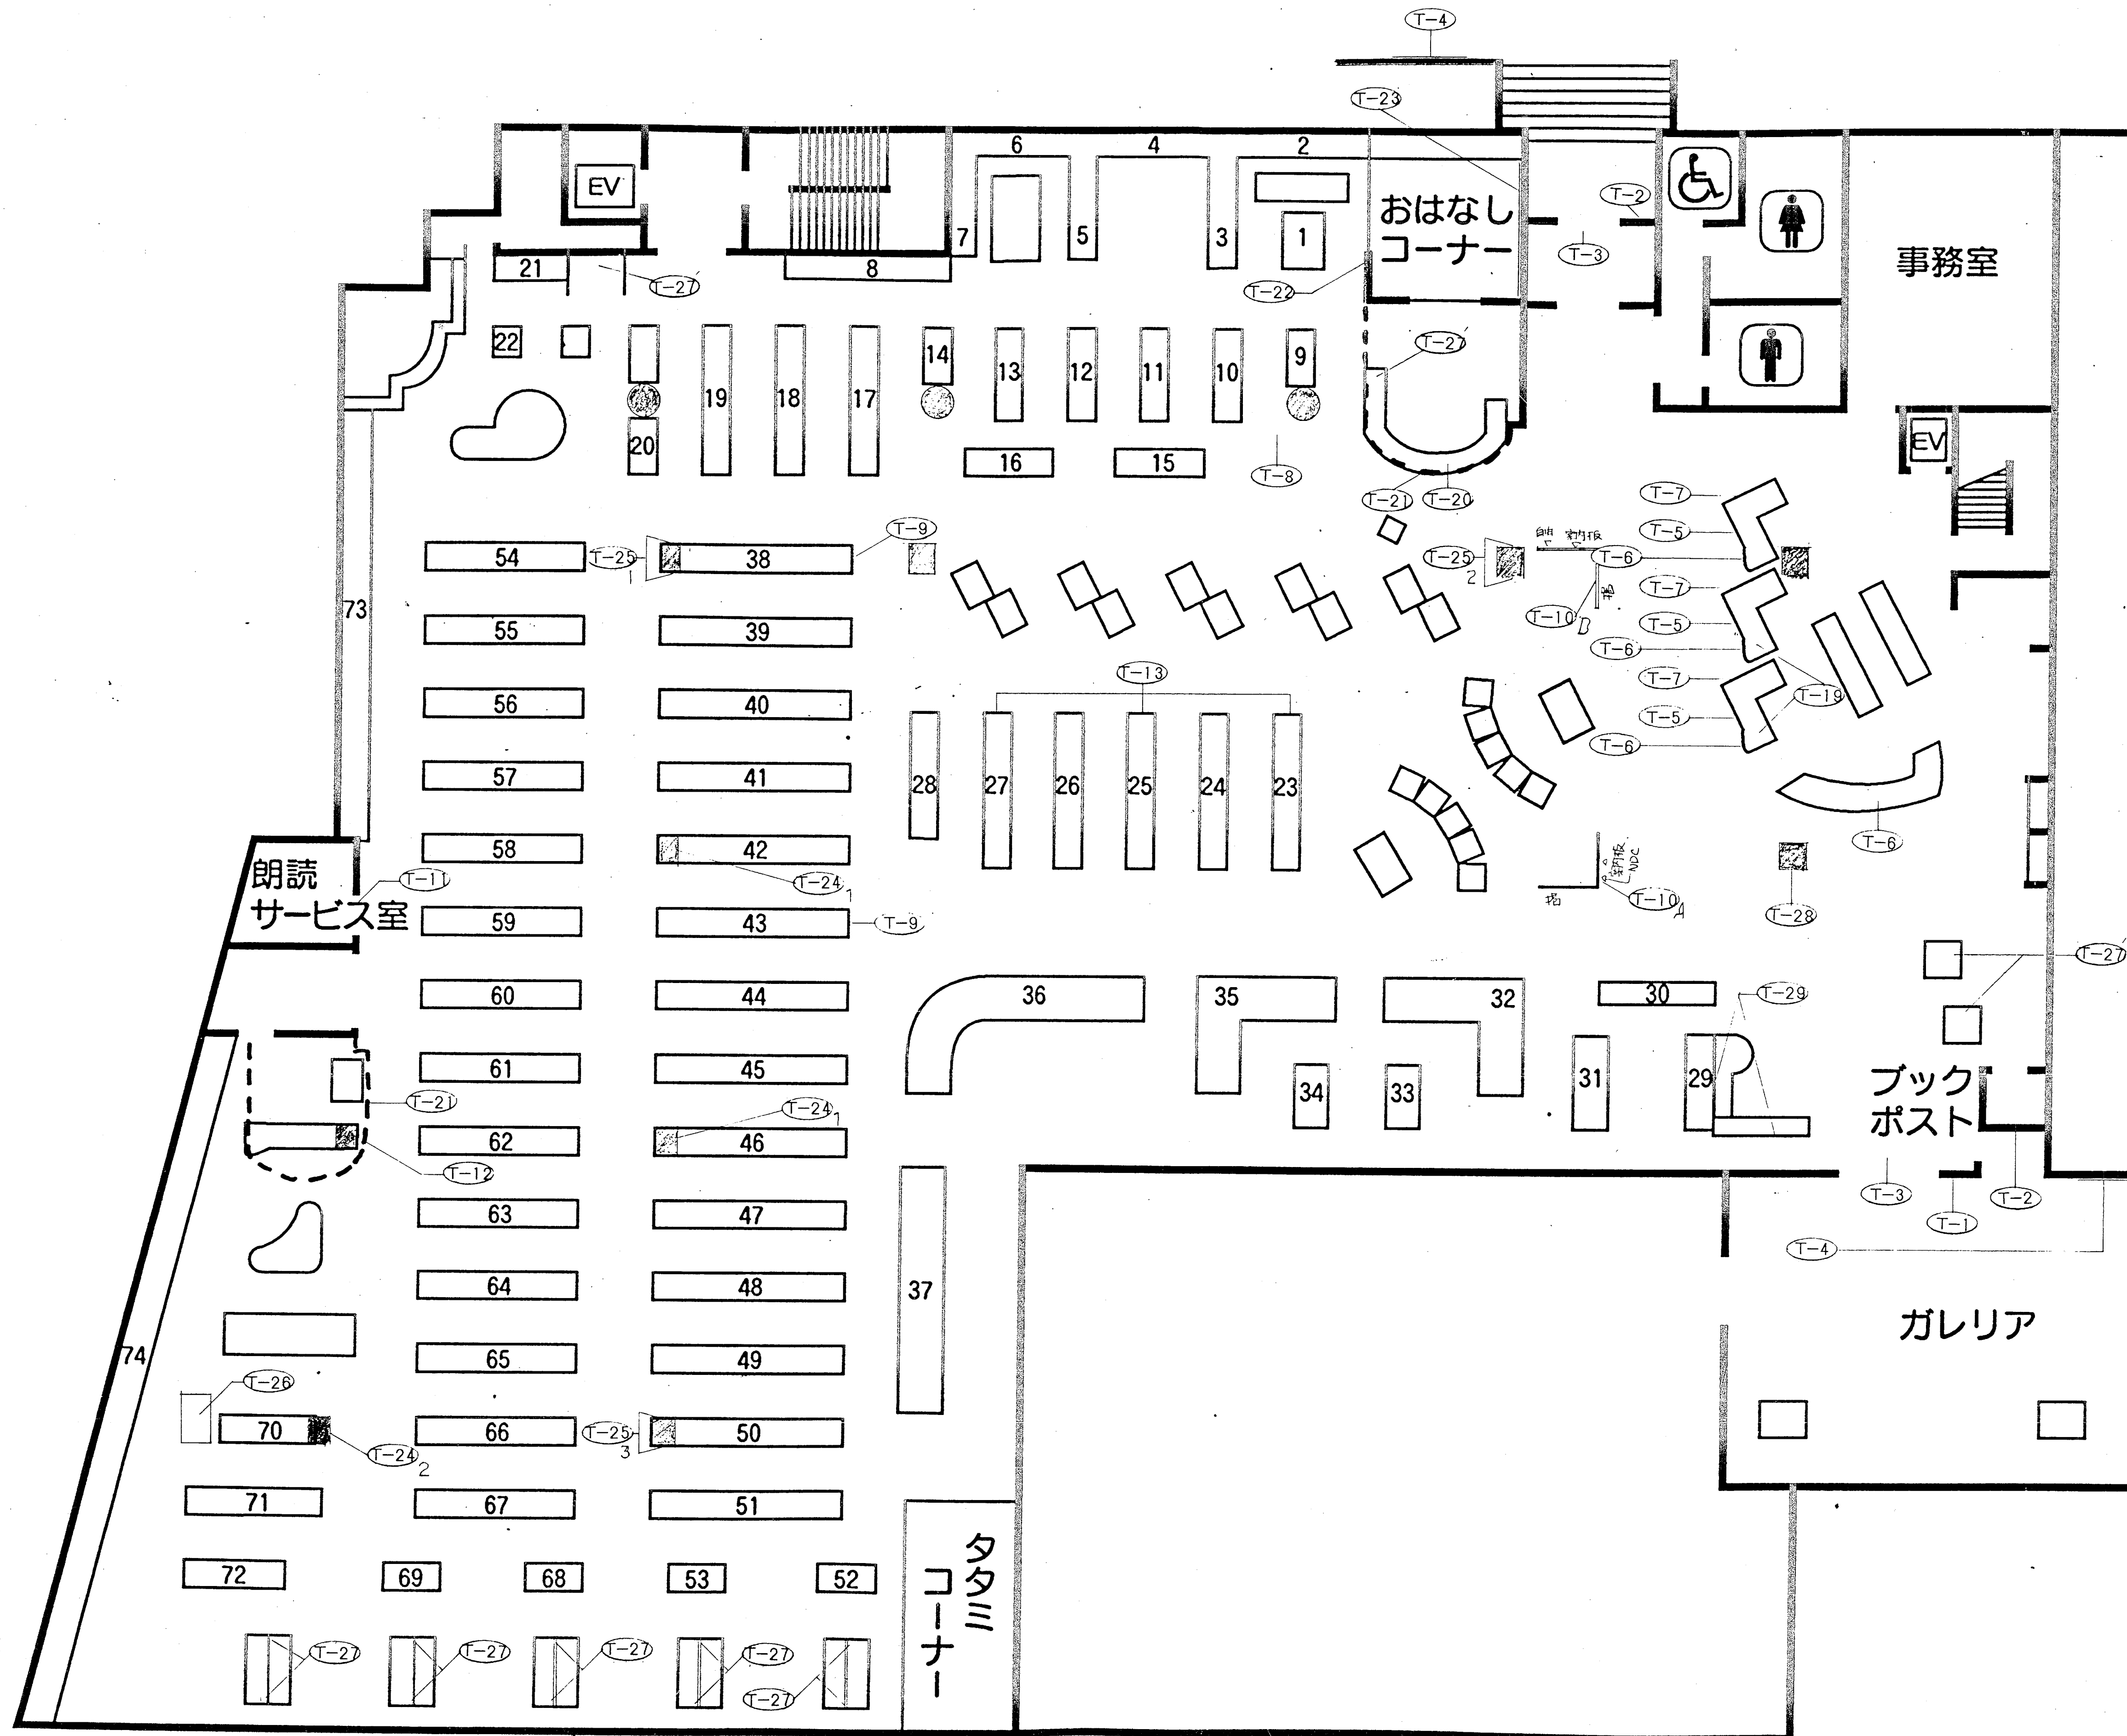

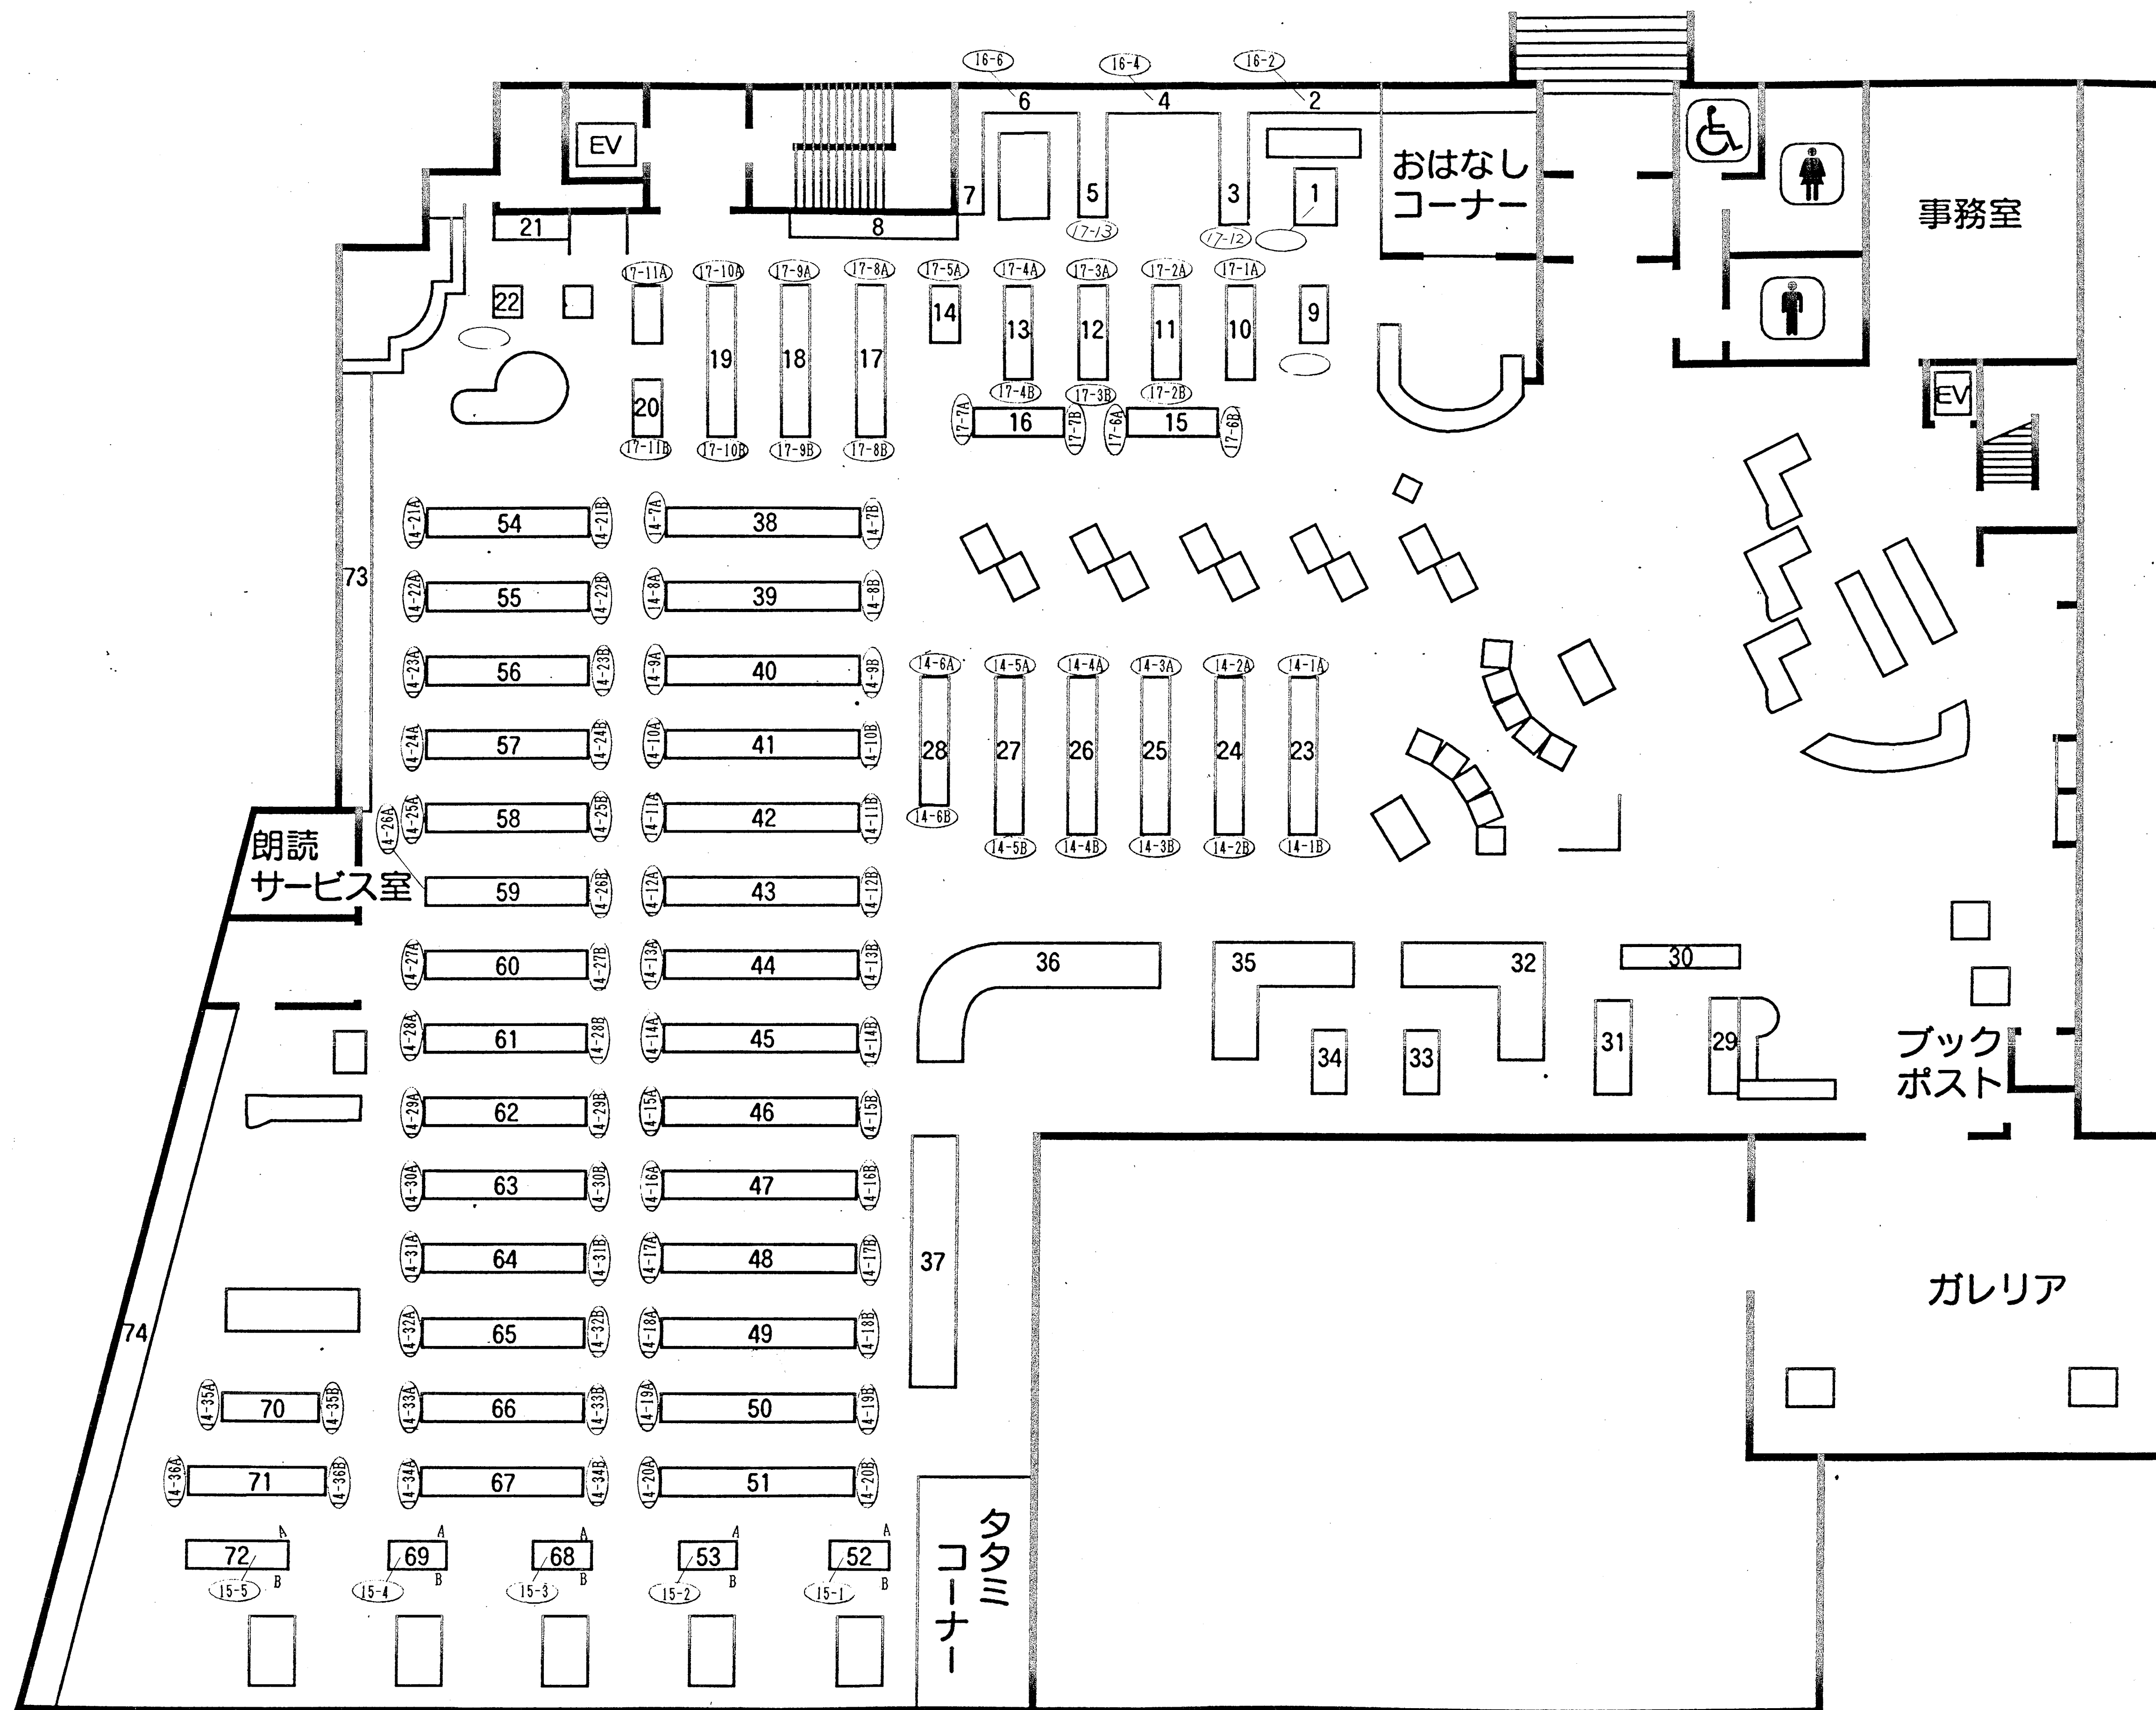

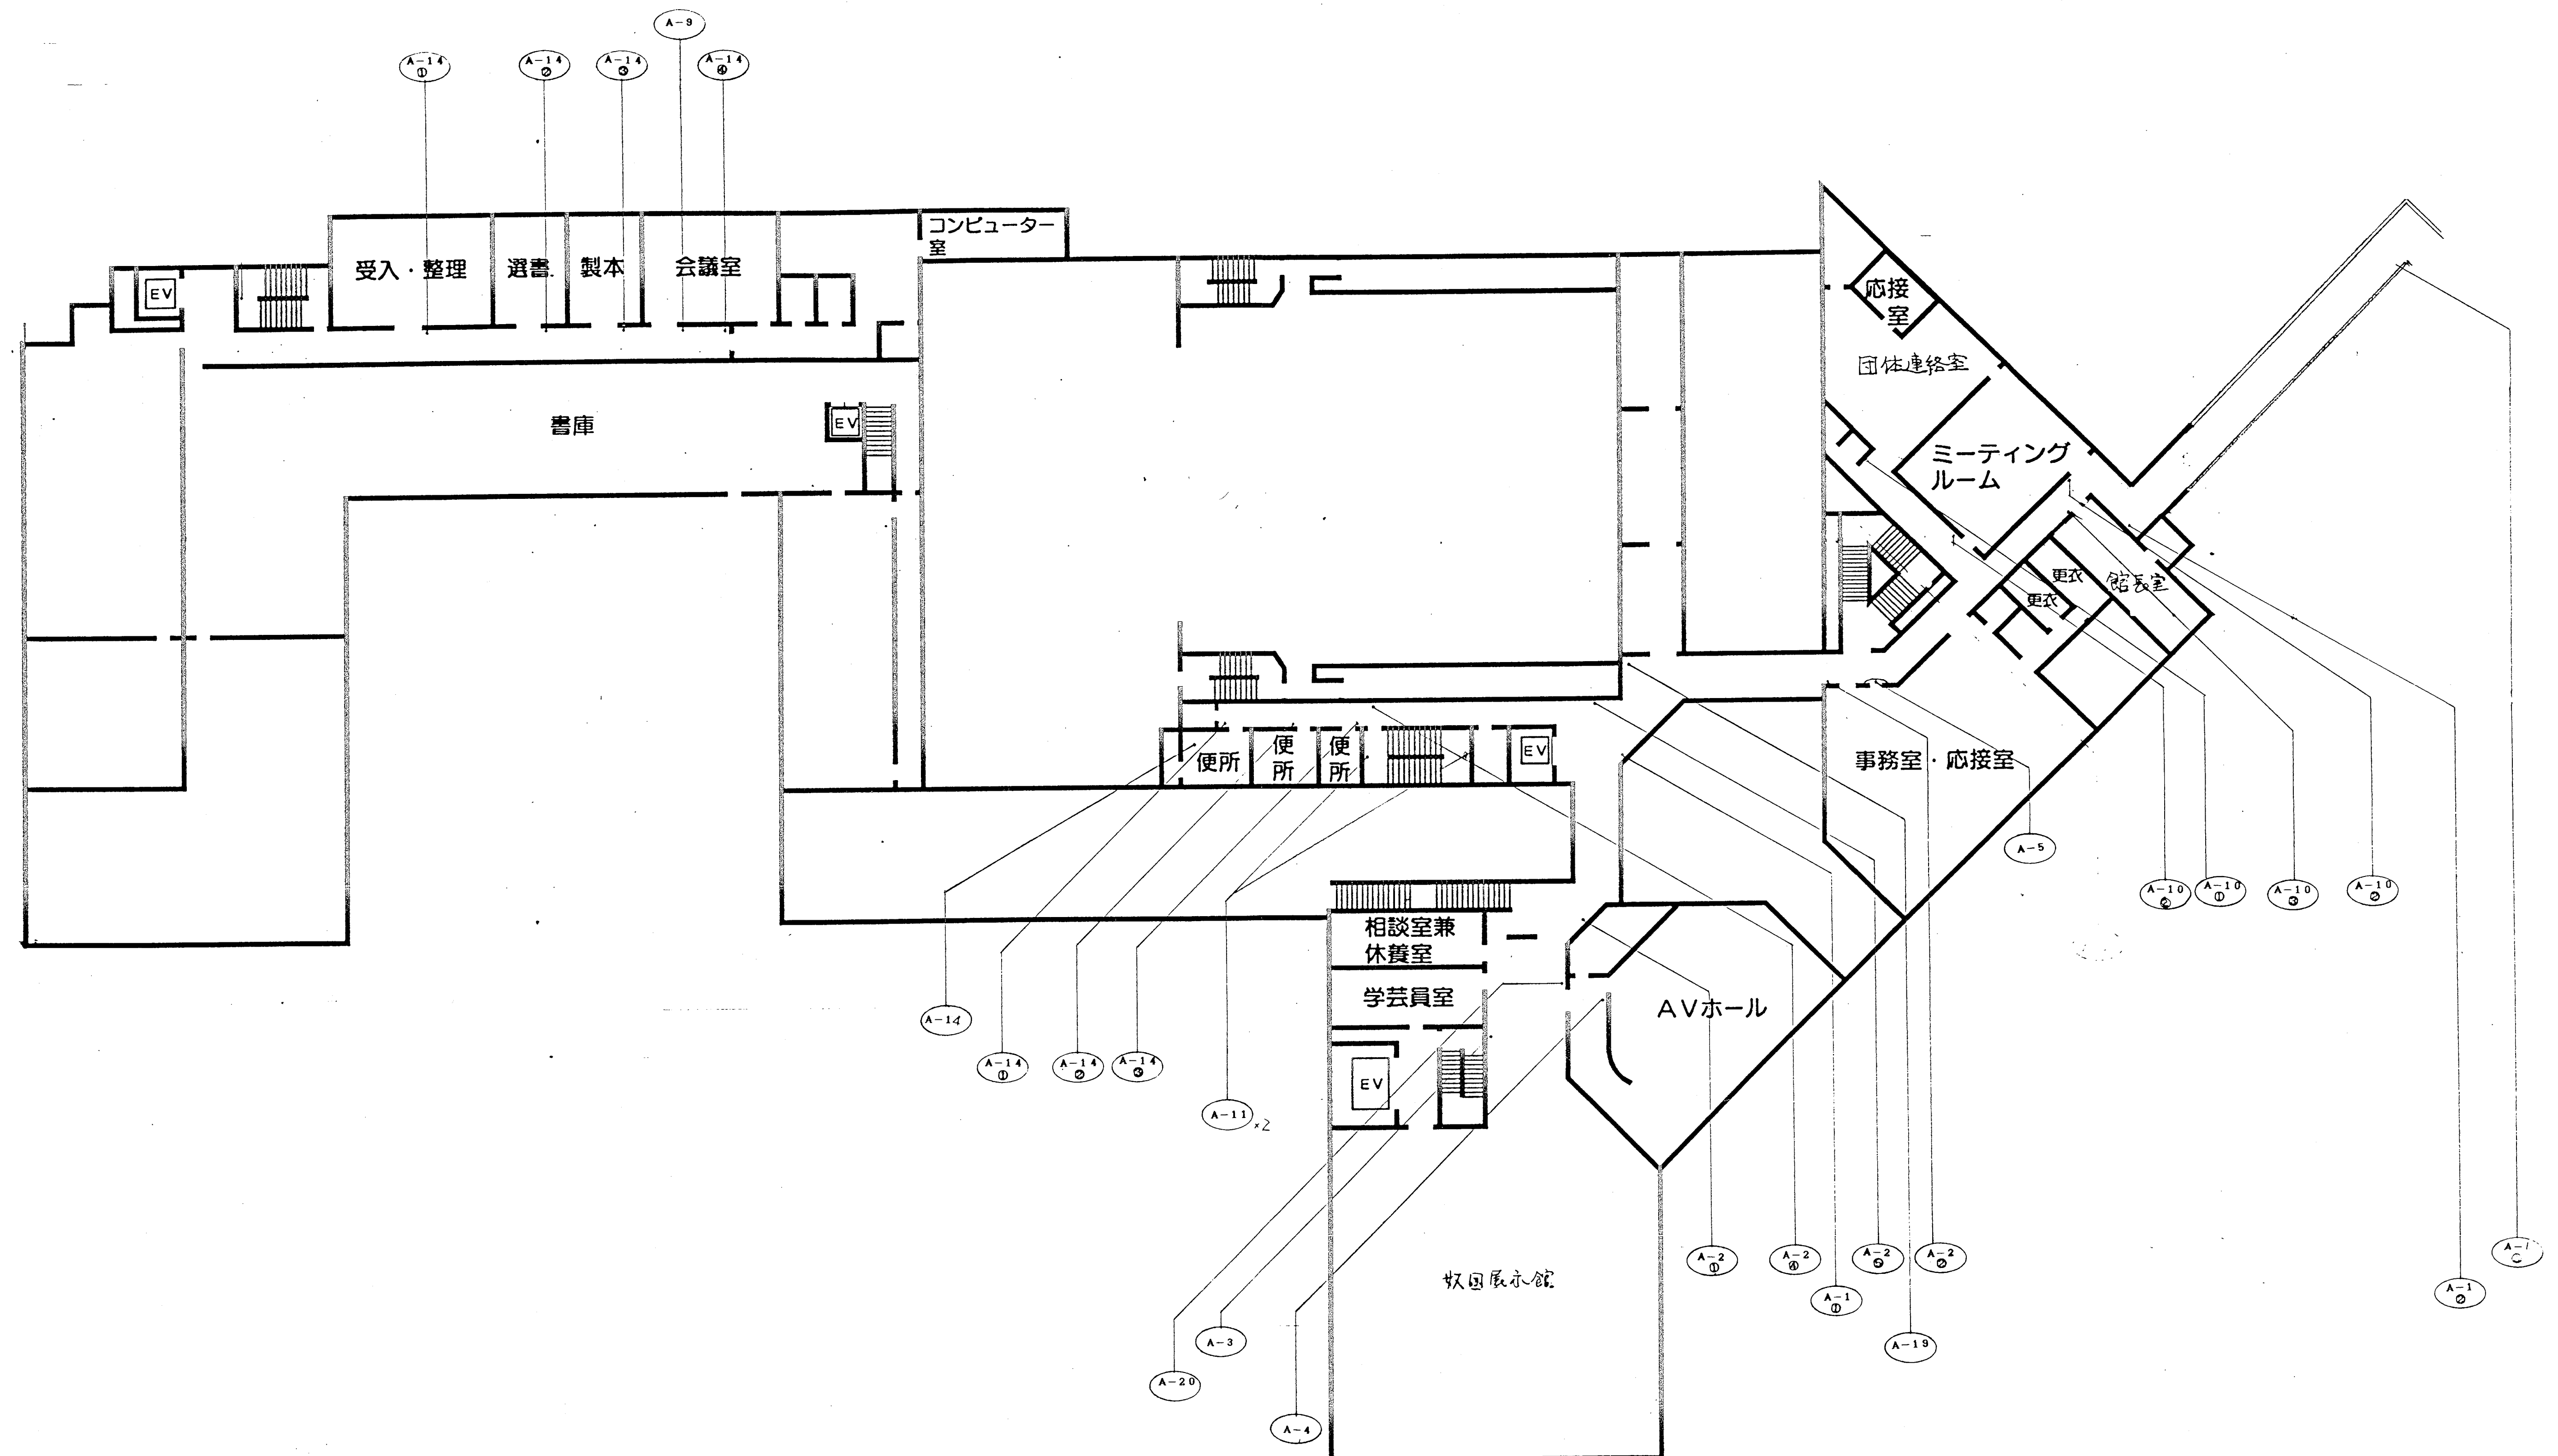

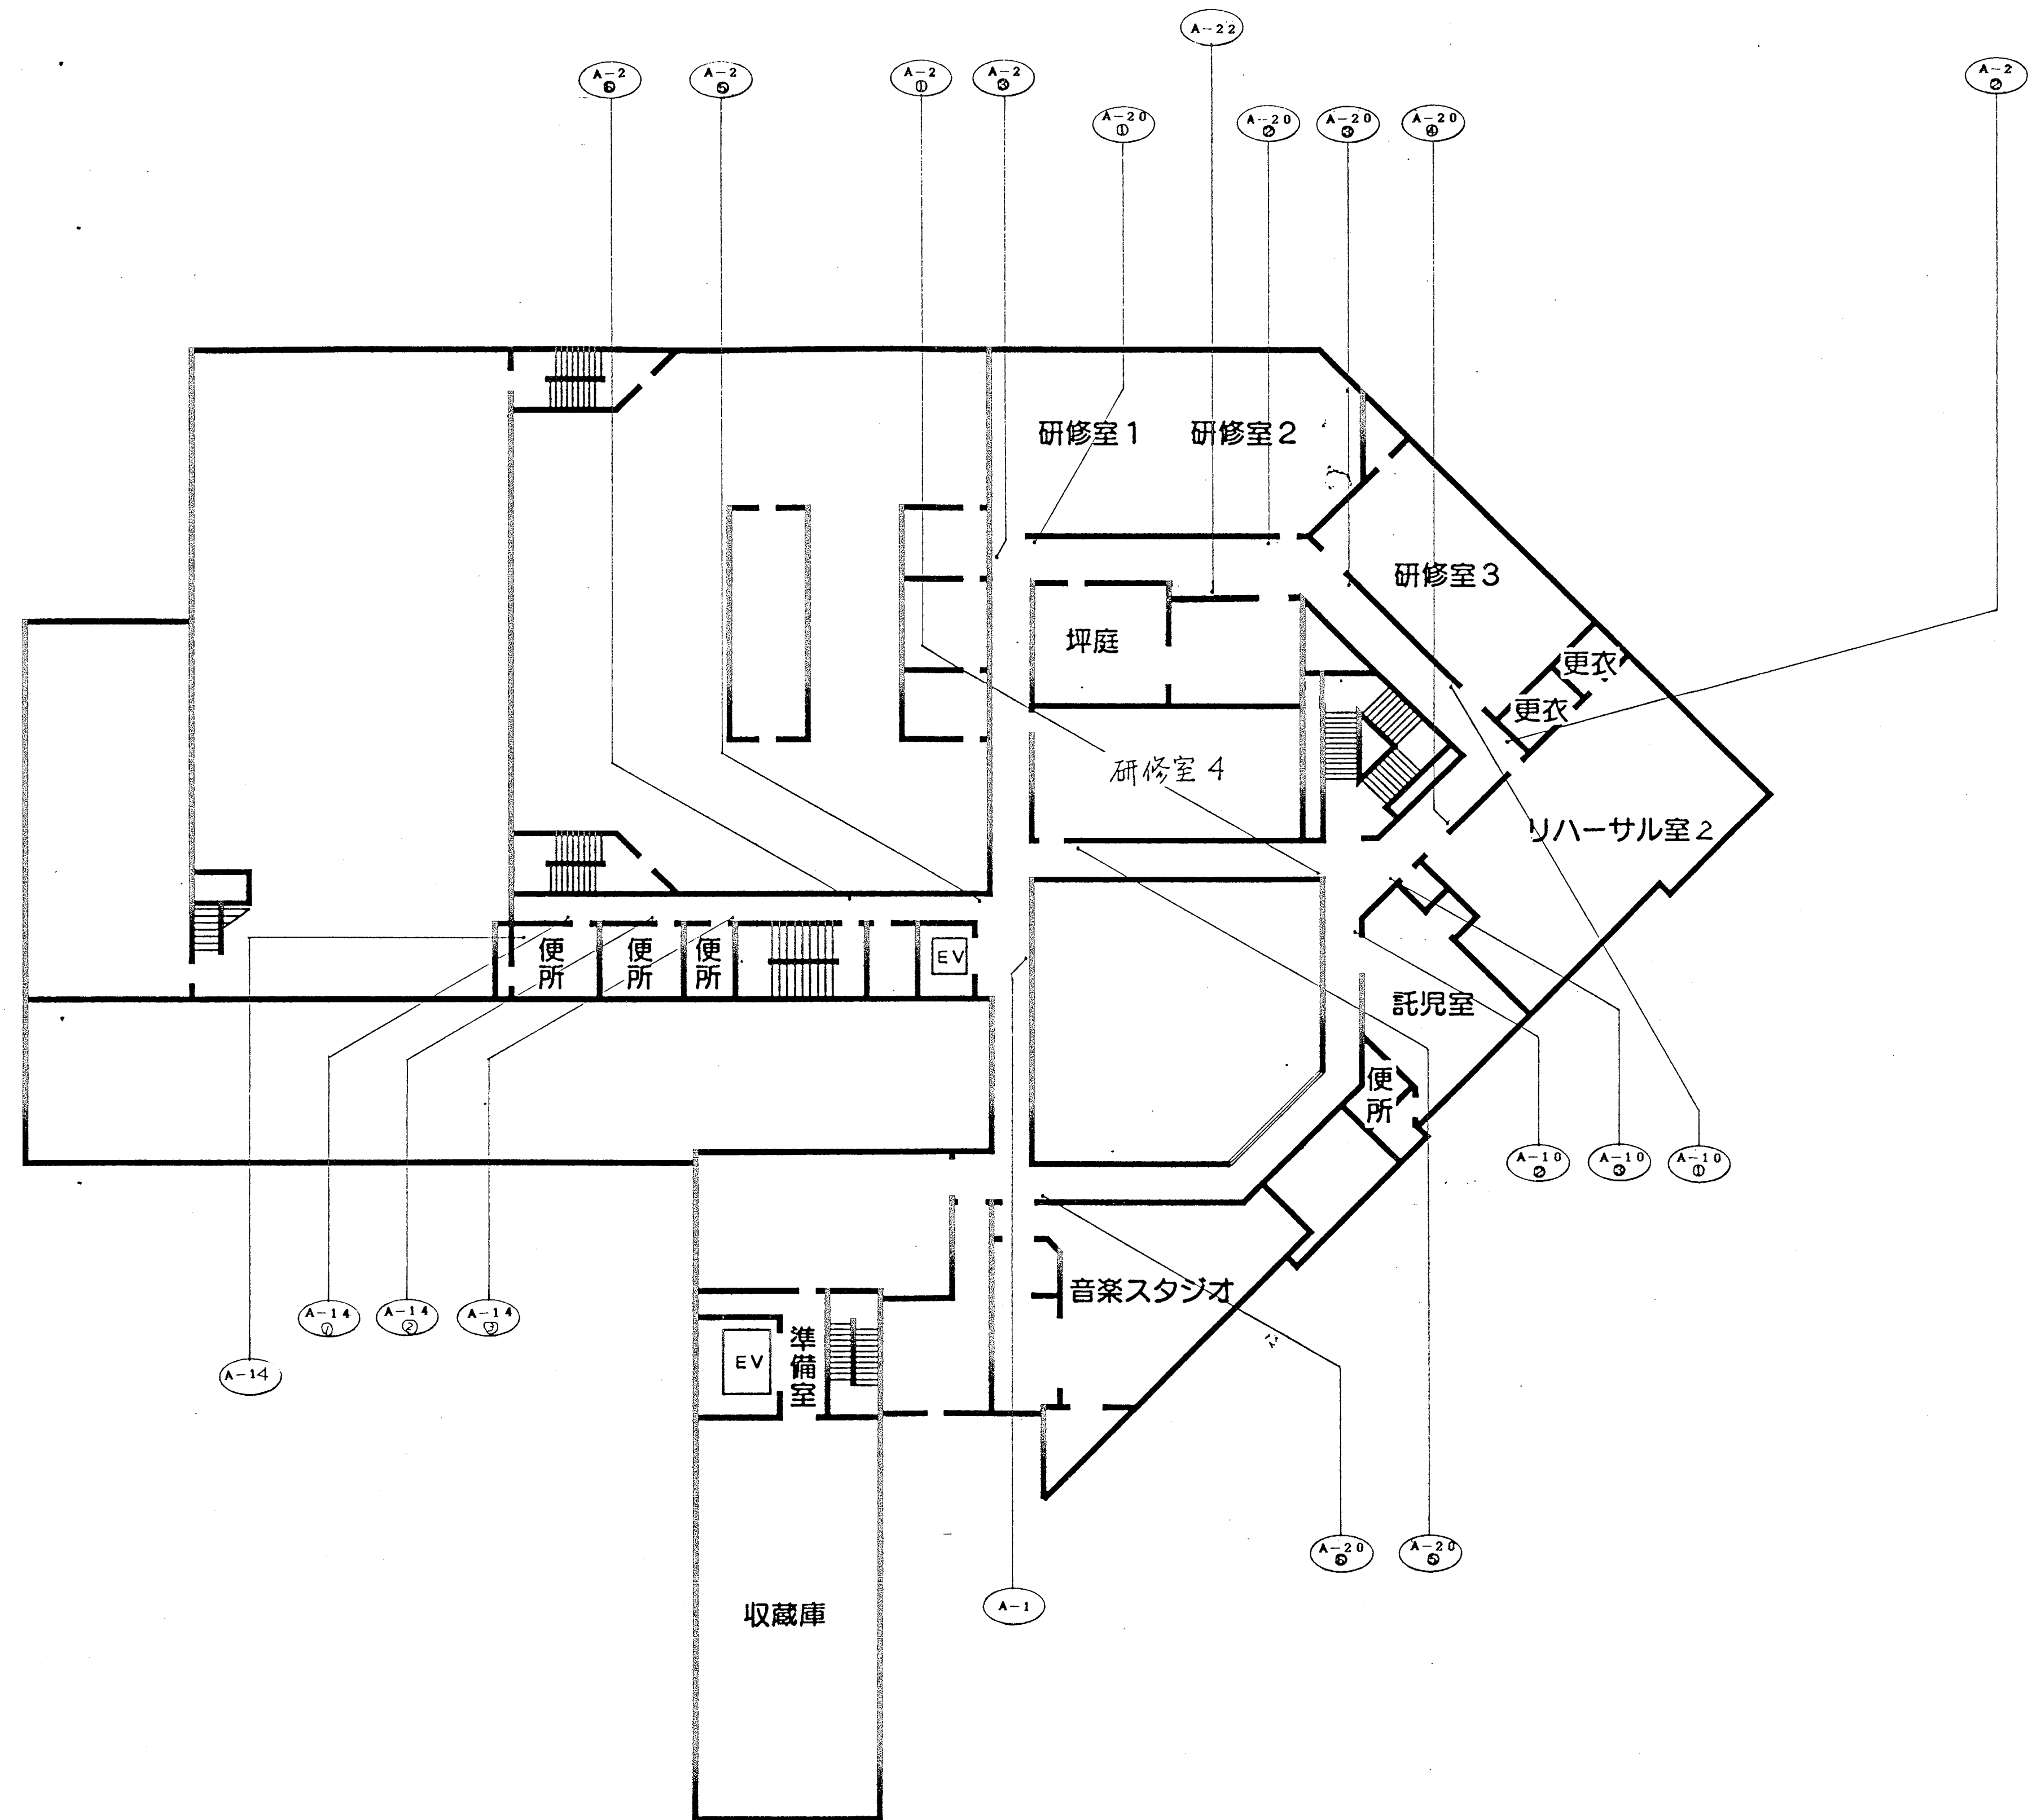

E-1 独立館名サイン S.1:40	E-2 駐車場誘導表示 S.1:20	E-3 自転車置場表示 S.1:15	E-4 各施設各箱文字 S.1:4
E-5 搬入口等切り文字 S.1:5	E-8 総合案内板 (掲示板) S.1:40	A-1 EVホール総合案内板 S.1:10	A-2 室内誘導表示 S.1:20
A-3 展示室名箱文字 S.1:10	A-4 ホール AVホール座席表 S.1:10	A-5 机上カウンターサイン S.1:4	A-6 ショップスタンドサイン S.1:20



株式会社 山下設計
YAMASHITA SEKKEI INC.
ARCHITECTS ENGINEERS & CONSULTANTS

一般社団法人 木戸弘勝

438436

検図

製図

竣工 保管

承認

確認

作成

訂正

特記

春日市生涯学習センター建設事業

図面内容

サイン計画 (1)

縮尺

図面番号

1169

校ノ内 区分

建築意匠