

（仮称）春日市生涯学習センター建設事業

給排水衛生設備工事

平成5年2月

株式会社 山下設計

案内図

(1) 工事場所	福岡県春日市大谷 24 番外		
(2) 用途地域	第 2 種住居特別地域		
(3) 防火地域	指定なし		
(4) 敷地面積	14.410 ^{.39}	m ²	
(5) 建築面積	5.456 ^{.64} (新築)	m ²	1,886.8 m ² (既存)
(6) 延床面積	15.482 ^{.65} (新築)	m ²	2,844.1 m ² (既存)
(7) 建ぺい率		51 %	< 60 %
(8) 容積率		102 %	< 200 %
(9) 階数	地下 1 階	地上 3 階	塔屋 1 階
(10) 最高軒高	m		
(11) 最高高さ	m		
(12) 主要構造	鉄骨造、鉄骨鉄筋コンクリート造、鉄筋コンクリート造		
(13) 地 業			
(14) 工 期	5 年 4 月 1 日 ~ 6 年 月 日 (ヶ月)		
(15) 備 考			

(A) 工 事 項 目	
1) 給水設備工事	
(1) 屋内給水設備工事	
(2) 屋外給水設備工事	
2) 給湯設備工事	
3) 衛生器具設備工事	
4) 排水通気設備工事	
(1) 屋内排水通気設備工事	
(2) 屋外排水設備工事	
5) 消火設備工事	
(1) 屋内消火栓設備工事	
(2) スプリンクラー設備工事	
() 連結散水設備工事	
() ハロゲン化物消火設備工事	
() 二酸化炭素消火設備工事	
() 屋外消火栓設備工事	
() 連結送水管設備工事	
(3) 泡消火設備工事	
(4) 消火用設備工事	
6) 池・せうぎ・沙漏循環設備工事	
7) ガス設備工事	

番号	内 容	建築	電気	空調衛生	消防	別途	備 考
1	構造躯体の貫通スリーブ又は箱入れ		○	○	○	○	
2	スリーブ及び箱入れの躯体補強	○					
3	スリーブ及び箱入れの穴埋め補修		○	○	○	○	
4	構造躯体の鉄骨スリーブ及び補強	○					
5	コンクリート槽類（防水、仕上、断熱共）	○					
6	コンクリート槽類の連通管、排水管、通気管など	○					
7	コンクリート槽類のマンホールカバー、タラップなど	○					
8	ルーフドレーン	○					
9	縦横配管及び第一軒までの配管接続	○					
10	屋内に設置する機器の基礎及び仕上	○	※	○	○	○	※特記あるもののみ
11	屋上に設置する機器の基礎及び仕上	○	○	○	○	○	
12	機器設置に対する躯体補強	○					
13	屋外機器設置の基礎工事一式	○	○	○	○	○	土工事、地業工事、躯体補強及び仕上共
14	機器設置のアンカー取付け及び穴埋め補修	○	○	○	○	○	
15	機械室内の排水溝及び溝蓋	○					
16	機械室、電気室等のビット及び蓋	○					
17	屋外配管配線用のトレンチ及び蓋	○					
18	厨房内の排水溝、トラップ及び蓋	○					
19	ダクトシャフト、パイプシャフト等の点検口及び扉	○					
20	各設備のための床、壁、天井の点検口	○					
21	外壁取付ガラリ						ダクト接続はフランジ付
22	内壁取付ガラリ	○					〃
23	壁、天井の吹出口、吸込口の開口及び補強	○					墨出しは空調
24	壁、天井の照明器具、盤等の開口及び補強	○					墨出しは電気
25	設備機器類の墨出し、取付け		○	○	○	○	
26	煙突工事一式	○					
27	煙突に接続する煙道工事		○	○	○		
28	厨房機器類及びその搬入据付	○		○			
29	厨房機器に接続する各種配管			○	○		
30	厨房機器の排気用フード			○			
31	フード廻りの下り化粧天井	○					
32	流し台、吊戸棚、水切棚等	○					
33	現場塗入研流し台	○					
34	浴 槽 類	○					
35	化 粧 棚 類			○			
36	化 粧 鏡 類	○	※	○			※特記あるもののみ
37	躯体関係の遮音、防音工事	○					
38	機器の遮音、防音、防振工事	○	○	○	○	○	
39	躯体関係の断熱工事	○					
40	防油提工事一式	○					

番号	内 容	建築電気	空調衛生	消防	別注	備 考
41	汚水枳、雨水枳及び屋外の配管		○			上・下水道・ガス
42	敷地外の本管との配管接続		○			〃
43	上、下水道、ガスの引込負担金				○	建築主負担
44	電気引込工事負担金				○	〃
45	上、下水道・ガスの本引込後の使用料金	○	○	○	○	
46	本受電後の電力料金	○	○	○	○	
47	本受電後及び、上、下水道、ガス本引込後の基本料金					○ 建築主負担
48	消 火 器		○※			○ ※特記あるもののみ
49	救助袋及びその収納箱	○※				○ ※特記あるもののみ
50	防火、防煙ダンパー及び煙感知器連動リレー、リミットスイッチ		○			
51	防火、防煙シャッター、垂壁、常開防火戸の自閉装置	○	○※			※防火扉自閉装置電気
52	50、51の煙感知器及びリレーまでの配管配線		○			
53	固定防煙垂壁	○				
54	消火栓箱（ホース、ノズル共）			○		
55	消火栓箱内の起動押鉛、表示灯、発信機、ベル		○			
56	同上の電気配管、配線工事		○			
57	各槽類の電極棒（保持器共）、フロートスイッチ	○※		○		※自家発用は電気
58	同上の電気配管配線工事		○			
59	空調設備の自動制御工事一式			○		
60	衛生設備の自動制御工事一式			○	○	
61	昇降機設備の自動制御工事一式				○	
62	電気設備の自動制御工事一式		○			
63	自動制御の一次側電源工事		○			
64	集中監視制御装置	○	○※	○※	○※	※特記あるもののみ
65	共同溝、U字溝、L字溝、緑石類	○		○※		※特記あるもののみ
66	敷地内の雨水配管、雨水枳	○※		○		※ 〃
67	昇降路内乗場廻りの耐火処理	○				
68	昇降機乗場敷居取付用地下工事					
69	鉄骨造階昇降路内中間ビーム、ファスナー取付	○				
70	コンクリート造階昇降路内中間ビーム取付				○	
71	鉄骨造階昇降機三方枳、インジケーター取付下地	○				
72	同上の穴うめ	○				
73	昇降機検査トロリービーム及びフックの設置	○				
74	昇降路内仮設足場				○	
75	電動シャッター、ブラインド、カーテン類の制御盤及び2次側配線	○				
76	自動ドアの制御盤及び2次側配線	○				
77	電動黒板類の制御盤及び2次側配線	○				
78	75、76、77の電源供給及び2次側配線		○			
79	工事中の近隣電波障害対策	○				
80						
81						
82						
83						
84						
85						
86						
87						
88						
89						
90						

- 1) 地上階に設置する機器は1Gの水平加速度に耐える基礎及びアンカーボルト等で堅牢に固定する。
- 2) 地下階に設置する機器は0.5G以上の水平加速度に耐える基礎及びアンカーボルト等で堅牢に固定する。
- 3) 水槽類については耐震計算書を提出し接続する配管にはフレキシブル継手を使用する。
- 4) 据付ける機器には防震ストッパー設ける。

設備概要

1) 給水設備工事

(1) 屋内給水設備工事

地下1階受水槽置場内設置の受水槽より加圧給水ポンプユニットにて建物内の各水栓類、器具類へ加圧送水するものとし、受水槽以降の給水配管並びに弁類の取付及び防露塗装を行う。

(2) 屋外給水設備工事

敷地東側道路内の市水本管より50Aにて分岐、引き込みを行うものとし、受水槽への導入までの給水配管並びに弁類の取付及び防露塗装を行う。

工事完了時、給水管にはPCパイプクリーニング洗浄を行うこと。

2) 給湯設備工事

局所給湯方式とする。厨房はガス瞬間湯沸器(建築工事)、各湯沸器は貯湯式電気湯沸器。シャワー室は瞬間式電気湯沸器と設置するものとし、各器具への給湯配管並びに塗装を行う。

工事完了時、給湯管にはPCパイプクリーニング洗浄を行うこと。

3) 衛生器具設備工事

設計図に示された位置に指定の器具を整齊に取付ける。

衛生器具及び附属品、弁類の取付調整を行う。器具の色及び重量の詳細は係員に充分な打合せの上決定するものとする。手すり及び化粧鏡は建築工事とする。

4) 排水通気設備工事

(1) 屋内排水通気設備工事

衛生器具及び排水金物からの排水と汚水と排水口の分流方式とし、屋外排水管に接続する。

(2) 屋外排水設備工事

汚水と雑排水は合流方式とし、屋外排水管より敷地東側道路内下水道本管(公共管)に接続する。雨水立樋及び排水雨水接続管は建築工事とし、以降道路側溝への接続・放流と本工事にて行う。

5) 消火設備工事

(1) 屋内消火栓設備工事

地下1階受水槽置場内に屋内消火栓ポンプユニットを設置し、所定の屋内消火栓迄の消火配管並びに弁類の取付及び塗装を行う。同時開口は2ヶ所とし、湿式とする。其防露は屋外凍結箇所を除き不要とする。

(2) スプリンクラー設備工事

地下1階受水槽置場内にスプリンクラーポンプユニットを設置し、所定のスプリンクラーヘッド(スプレーは開放形)までの消火配管並びに弁類の取付及び塗装を行う。また防露は屋外凍結箇所を除き不要とする。

() 連結散水設備工事

() ハロゲン化物消火設備工事

二酸化炭素消火設備工事

() 屋外消火栓設備工事

連結送水設備工事

(3) 泡消火設備工事

地下1階受水槽置場内に泡消火ポンプユニットを設置し、所定のヘッドまでの消火配管並びに弁類の取付及び塗装を行う。

(4) 消防用設備工事

敷地東側歩道部分(フラワボックス内)に採水口を設置し、駐車場地下1階の防火水槽(建築工事)までの吸込配管を行う。

6) 池・せせらぎ・河過循環設備工事

メインエントランス前の噴水池及びせせらぎに対し、地下ポンプ室に河過機・循環ポンプを設置し、河過循環配管並びに弁類・噴水ノズルの取付を行う。

7) ガス設備工事

敷地東側道路内の西側ガス本管より50A(低圧)より50Aにて分岐・引き込みを行い、ガスメーターを経てガス焚収冷温水炉及び厨房内ガス器具までのガス配管並びに弁類の取付・塗装を行う。

凡 例

記 号	名 称	備 考	記 号	名 称	備 考
—●—	給 水 管	SGP-VB(屋内)、SGP-VD(埋設)	—●—	ガ ス カ ラ ン	ヒューズ付
—●—	井 水 管	JIS G3452 (白)			
—I—	給 湯 管 (往)	H T L P	—M—	量 水 器	
—II—	" (返)	"	—GM—	ガ ス メ ー タ ー	
—E—	膨 脹 管	"	—GT—	グリーストラップ	
—-----	通 気 管	JIS G3452 (白)	—OT—	オイルトラップ	
—	排 水 管	WSP 042 DVLP			
—	"	"			
—	"	JIS A5303	—	格 子 柵	
—VP—	"	JIS K6741 (一般管)	—T—	ト ラ ッ プ 柵	
—X—	消 火 管	JIS G3452 (白)	—X—	雑 排 水 柵	
—S—	スプリンクラー管	"	—S—	汚 水 柵	インバート
—OS—	油 管 (往)	JIS G3452 (黒)	—OS—	公 設 柵	
—OR—	" (返)	"			
—G—	ガ ス 管		—	散 水 栓	BOX (鋳鉄製、ステンレス製)
			—	屋 内 消 火 栓	
			—	消 防 隊 専 用 栓	
			—	屋 内 消 火 栓	消防隊専用栓併設
			—	屋 外 消 火 栓	
			—	送 水 口	双口、単口
			—	採 水 口	双口、単口
—	仕 切 弁	JIS 5 kg/cm ² (清どは10)	—	テ ス ト 弁	
—	玉 形 弁	JIS 5 kg/cm ² ()			
—	逆 止 弁	JIS 10 kg/cm ²			
—	フレキシブル継手	ゴム製			
—	フレキシブル継手	SUS 304			
—	伸 縮 継 手	ペローズ型 ・ S 単式 ・ W 複式			
—	ボ ー ル 継 手				
—	床 排 水 金 具	T 3 A (防水無) T 3 B (防水有)			
—	流 し 排 水 金 具	T 14 A (防水無) T 14 B (防水有)			
—	床 上 掃 除 口	C 0 A (防水無) C 0 B (防水有)			
—coc—	床 下 掃 除 口	砲金製			
—	給 水 栓				
—	給 湯 栓				
—	混 合 栓				
—	フラッシュバルブ				
—	シャワーセット				
—	ボ ー ル タ ッ プ				
—	ベントキャップ				

衛生器具表

器 具 名 称	品 番	付 属 品	B1F										1F										2F				3F					計	
			便所	便所	便所	便所	便所	便所	洗面	洗面	
※ 鏡、手摺は全て建築工事

雨水管リスト


記号	材 寸 法	管 底	材 質				備 考
			MHA	格子蓋	コンクリート	化粧蓋	
1	600	GL-850	600				RC-3
2	600	GL-860	600				RC-3
3	600	GL-880	600				RC-3
4	450	GL-650	450				RC-2
5	600	GL-685	600				RC-3
6	600	GL-670	600				RC-3
7	450	GL-800	450				RC-2
8	600	GL-950	600				RC-3
9	600	GL-1000	600				RC-3
10	600	GL-1030	600				RC-3
11	600	GL-1060	600				RC-3
12	600	GL-1120	600				RC-3
13	600	GL-1300	600				RC-3
14	900	GL-1990	600				RC-4
15	900	GL-2170	600				RC-4
16	900	GL-2265	600				RC-4
17	450	GL-710	450				RC-3
18	600	GL-810	600				RC-3
19	600	GL-835	600				RC-3
20	600	GL-870	600				RC-3
21	600	GL-910	600				RC-3
22	600	GL-960	600				RC-3
23	600	GL-1180	600				RC-3
24	900	GL-950	600				RC-4
25	900	GL-1680	600				RC-4
26	900	GL-1730	600				RC-4
27	900	GL-1320	600				RC-4
28	900	GL-1600	600				RC-4
29	900	GL-1640	600				RC-4
30	900	GL-1780	600				RC-4

記号	材 寸 法	管 底	材 質				備 考
			MHA	格子蓋	コンクリート	化粧蓋	
31	900	GL-830	600				RC-4
32	600	GL-780	600				RC-3
33	600	GL-870	600				RC-3
34	600	GL-640	600				RC-3
35	600	GL-870	600				RC-3
36	600	GL-950	600				RC-3
37	600	GL-670	600				RC-3
38	600	GL-920	600				RC-3
39	600	GL-980	600				RC-3
40	600	GL-670	600				RC-3
41	600	GL-870	600				RC-3
42	600	GL-910	600				RC-3
43	600	GL-1025	600				RC-3
44	450	GL-860	600				RC-2
45	600	GL-955	600				RC-3
46	600	GL-1100	600				RC-3
47	600	GL-1230				600	RC-3
48	600	GL-1680				600	RC-3
49	900	GL-1810				600	RC-4
50	900	GL-2020				600	RC-4
51	900	GL-2460	600				RC-4
52	900	GL-2390	600				RC-4
53	900	GL-1850	600				RC-4
54	900	GL-2470	600				RC-4
55	600	GL-570	600				RC-3
56	450	GL-340		450			RC-2
57	450	GL-430		450			RC-2
58	450	GL-540		450			RC-2
59	450	GL-620		450			RC-2
60	450	GL-580				450	RC-2
61	450	GL-400		450			RC-2
62	450	GL-565				450	RC-2
63	450	GL-530	450				RC-2
64	600	GL-740	600				RC-3
65	600	GL-715	600				RC-3
66	600	GL-1140	600				RC-3


汚水管リスト

記号	材 寸 法	管 底	材 質				備 考
			MHA	格子蓋	小口径蓋	化粧蓋	
1	600	GL-1200	600				SC-3
2	600	GL-1230	600				SC-3
3	900	GL-2355	600				SC-4
4	900	GL-2355	600				SC-4
5	900	GL-2240				600	SC-4
6	900	GL-2350	600				SC-4
7	450	GL-500		450			SC-2
8	900	GL-2545	600				SC-4
9	900	GL-2585	600				SC-4
10	900	GL-2780	600				SC-4
11	900	GL-2930	600				SC-4
12	200	GL-1030			200		小口径樹
13	200	GL-1050			200		"
14	200	GL-1070			200		"
15	200	GL-1100			200		"
16	200	GL-1150			200		"
17	200	GL-1180			200		"
18	200	GL-1785			200		"
19	900	GL-1820	600				SC-4
20	900	GL-2140	600				SC-4
21	200	GL-2360			200		小口径樹
22	900	GL-2475	600				SC-4
23	900	GL-1655	600				SC-4
24	450	GL-590		450			SC-2
25	600	GL-745		600			SC-3
26	600	GL-800	600				SC-3
27	600	GL-875	600				SC-4

記号	材 寸 法	管 底	材 質				備 考
			MHA	格子蓋	小口径蓋	化粧蓋	
28	600	GL-1085	600				SC-4
29	450	GL-720		450			SC-2
30	600	GL-765		600			SC-3
31	600	GL-800	600				SC-3
32	600	GL-1175	600				SC-4
33	900	GL-1790	600				SC-4
34	450	GL-585		450			SC-2
35	600	GL-730		600			SC-3
36	600	GL-800	600				SC-3
37	900	GL-1915	600				SC-4
38	900	GL-1980	600				SC-4
39	450	GL-520		450			SC-2
40	125	GL-650			125		小口径樹
41	600	GL-810		600			SC-3
42	125	GL-860			125		小口径樹
43	600	GL-1550		600			SC-3
44	900	GL-1700		600			SC-4
45	900	GL-1775		600			SC-4
46	125	GL-2120			125		小口径樹
47	450	GL-330		450			SC-2
48	450	GL-300		450			SC-2
49	450	GL-640		450			SC-2
50	600	GL-910		600			SC-3
51	600	GL-1000		600			SC-3
52	600	GL-1100	600				SC-3
53	900	GL-2010	600				SC-4
54	900	GL-1680	600				SC-4

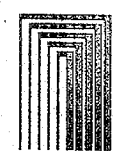

株式会社 山下設計
YAMASHITA SEKKEI INC.
ARCHITECTS, ENGINEERS & CONSULTANTS

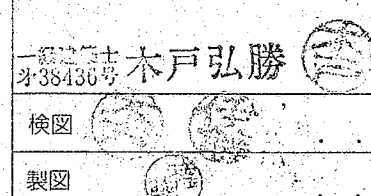

竣工図 保管
承認
確認
作成

訂正

特記

(仮称) 春日市生涯学習センター建設事業

図面内容

概一覽表

縮尺

N・S

図面番号

5006


枚ノ内

区分


衛生設備


凡 例



記 号	名 称	管 材
---	給 水 管	SGP-VB (屋内) , SGP-VD (建設)
— —	給 湯 管	HTLP
----	通 気 管	耐火シロ管 (トミツ)
— —	屋 内 排 水 管	" "
— —	屋 外 排 水 管	VP (JIS K6741)
—x—	消 火 管	SGP-白 (JIS G3452)
—s—	スプリンクラー 管	" "
—G—	ガ ス 管	(ガス会社標準仕様に依る)
—	雨 水 管	VP (JIS K6741)

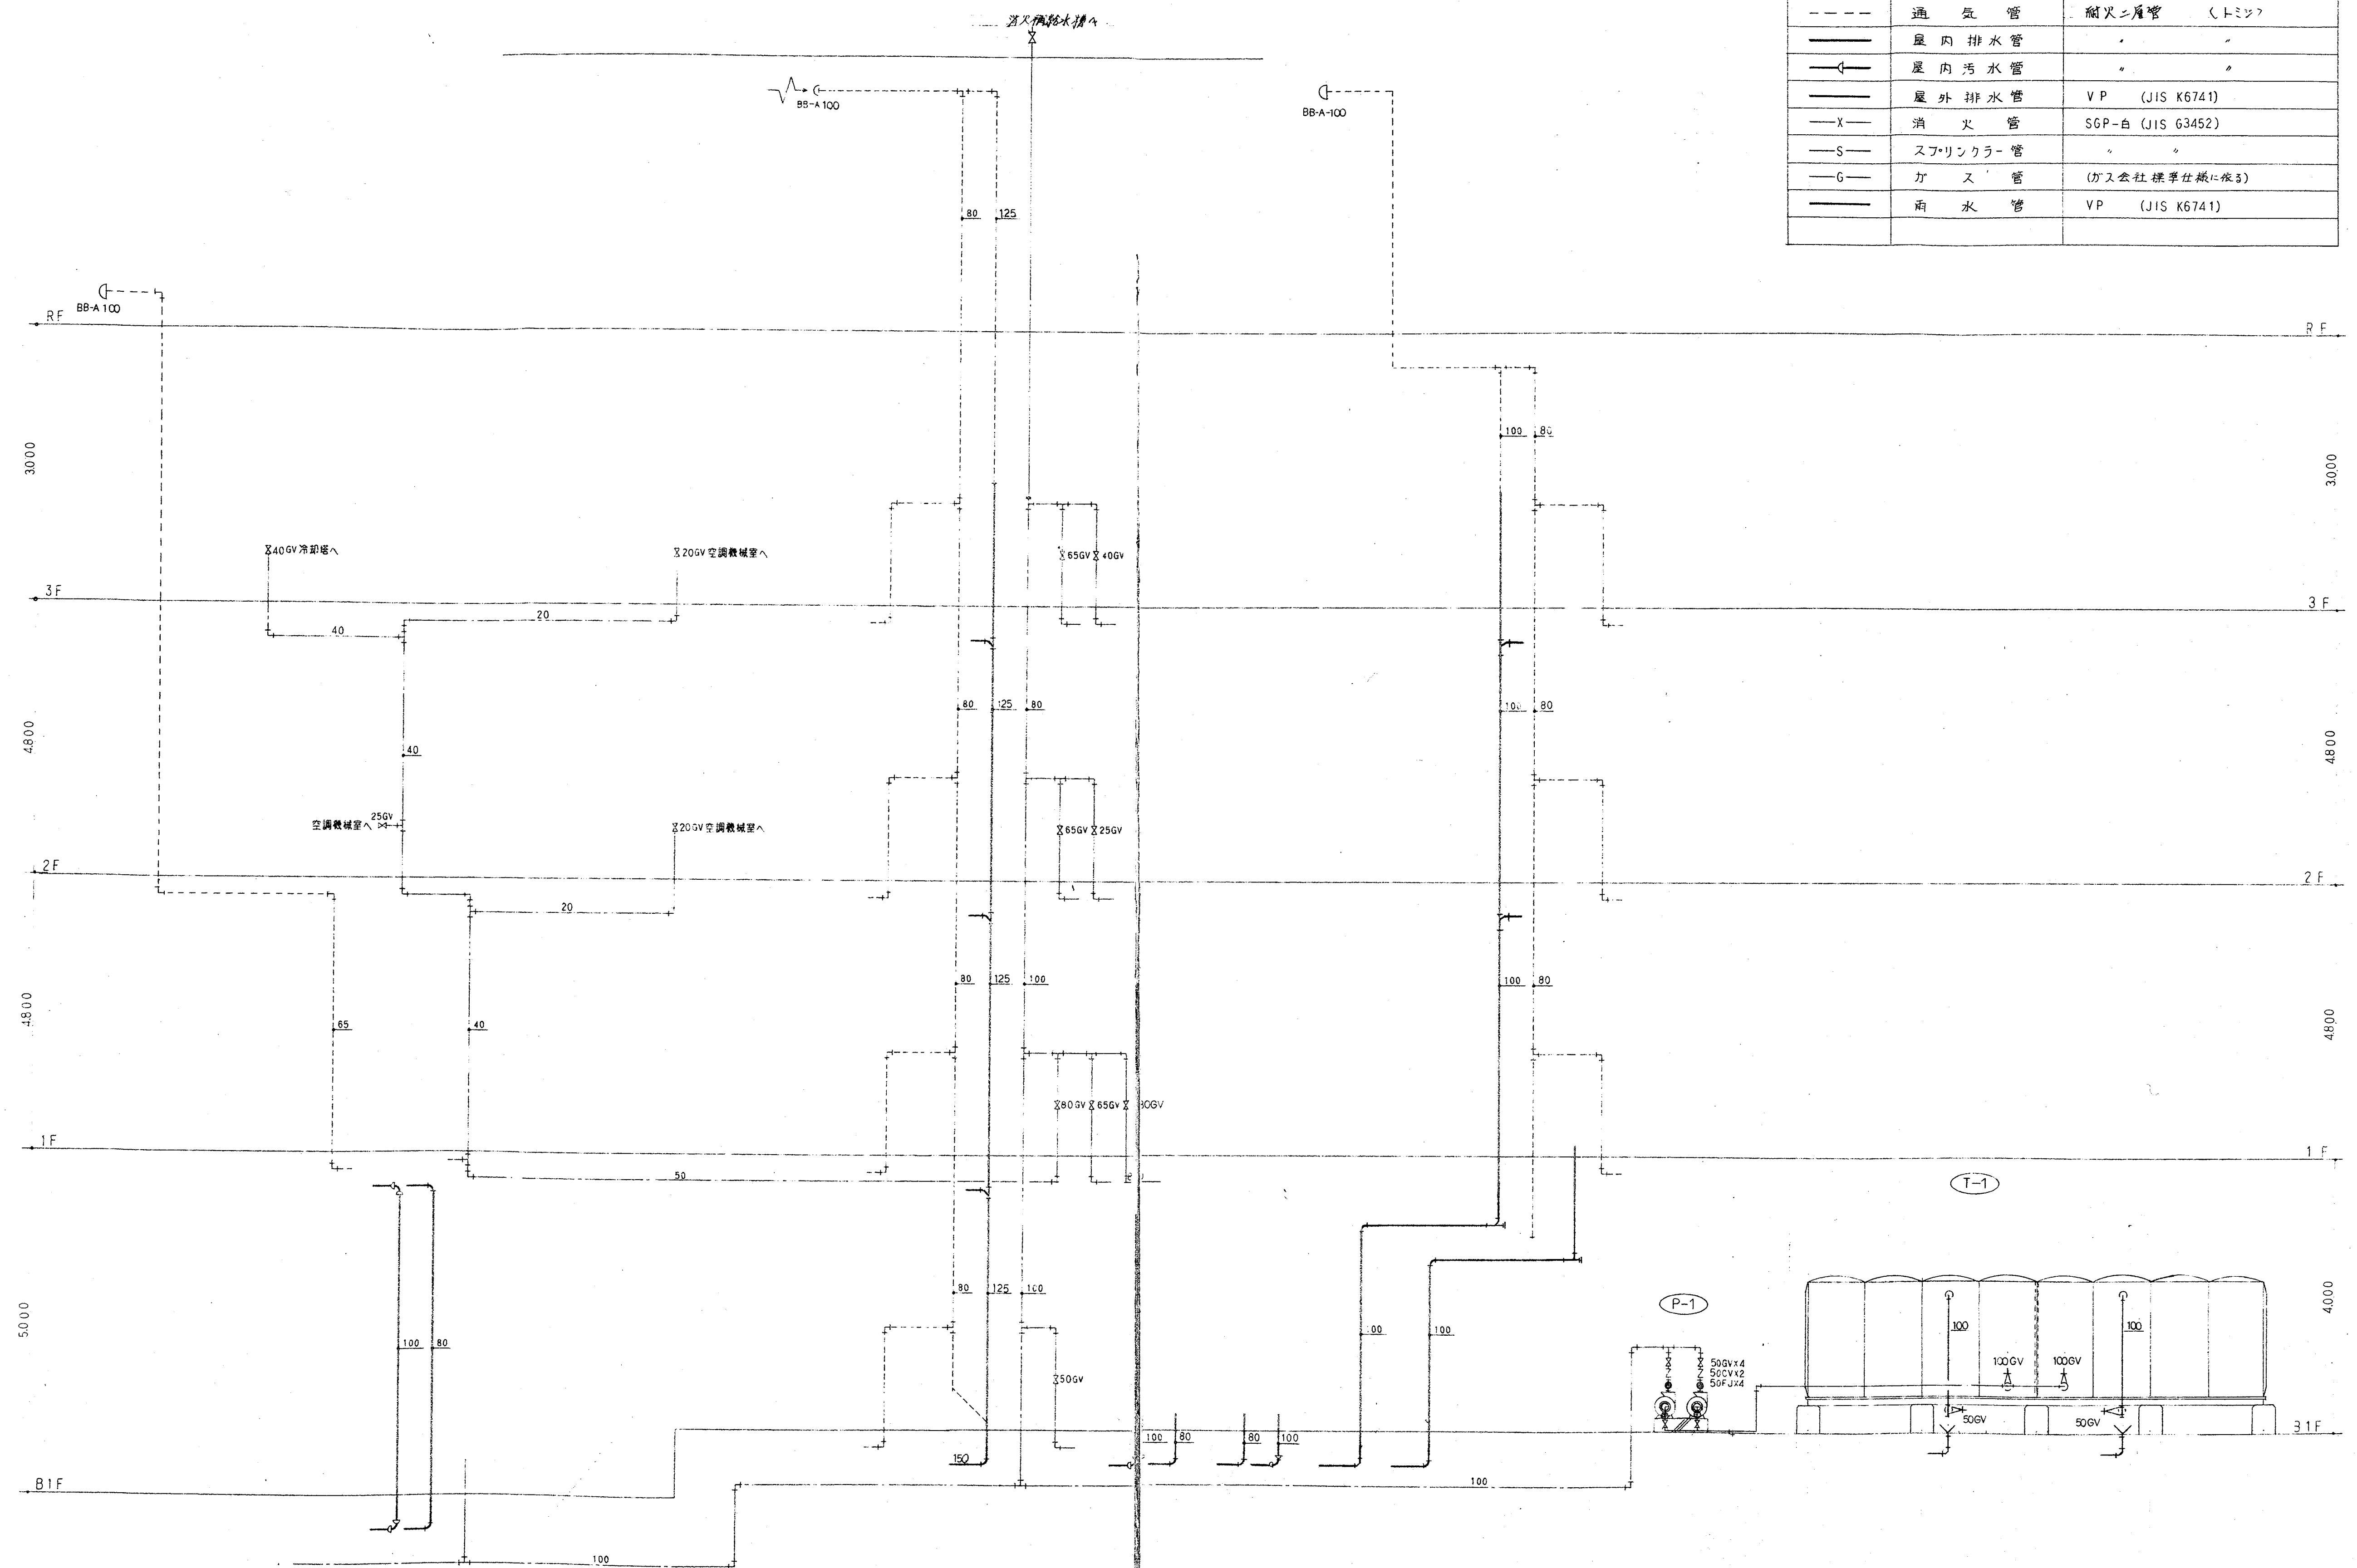


給排水配管系統図

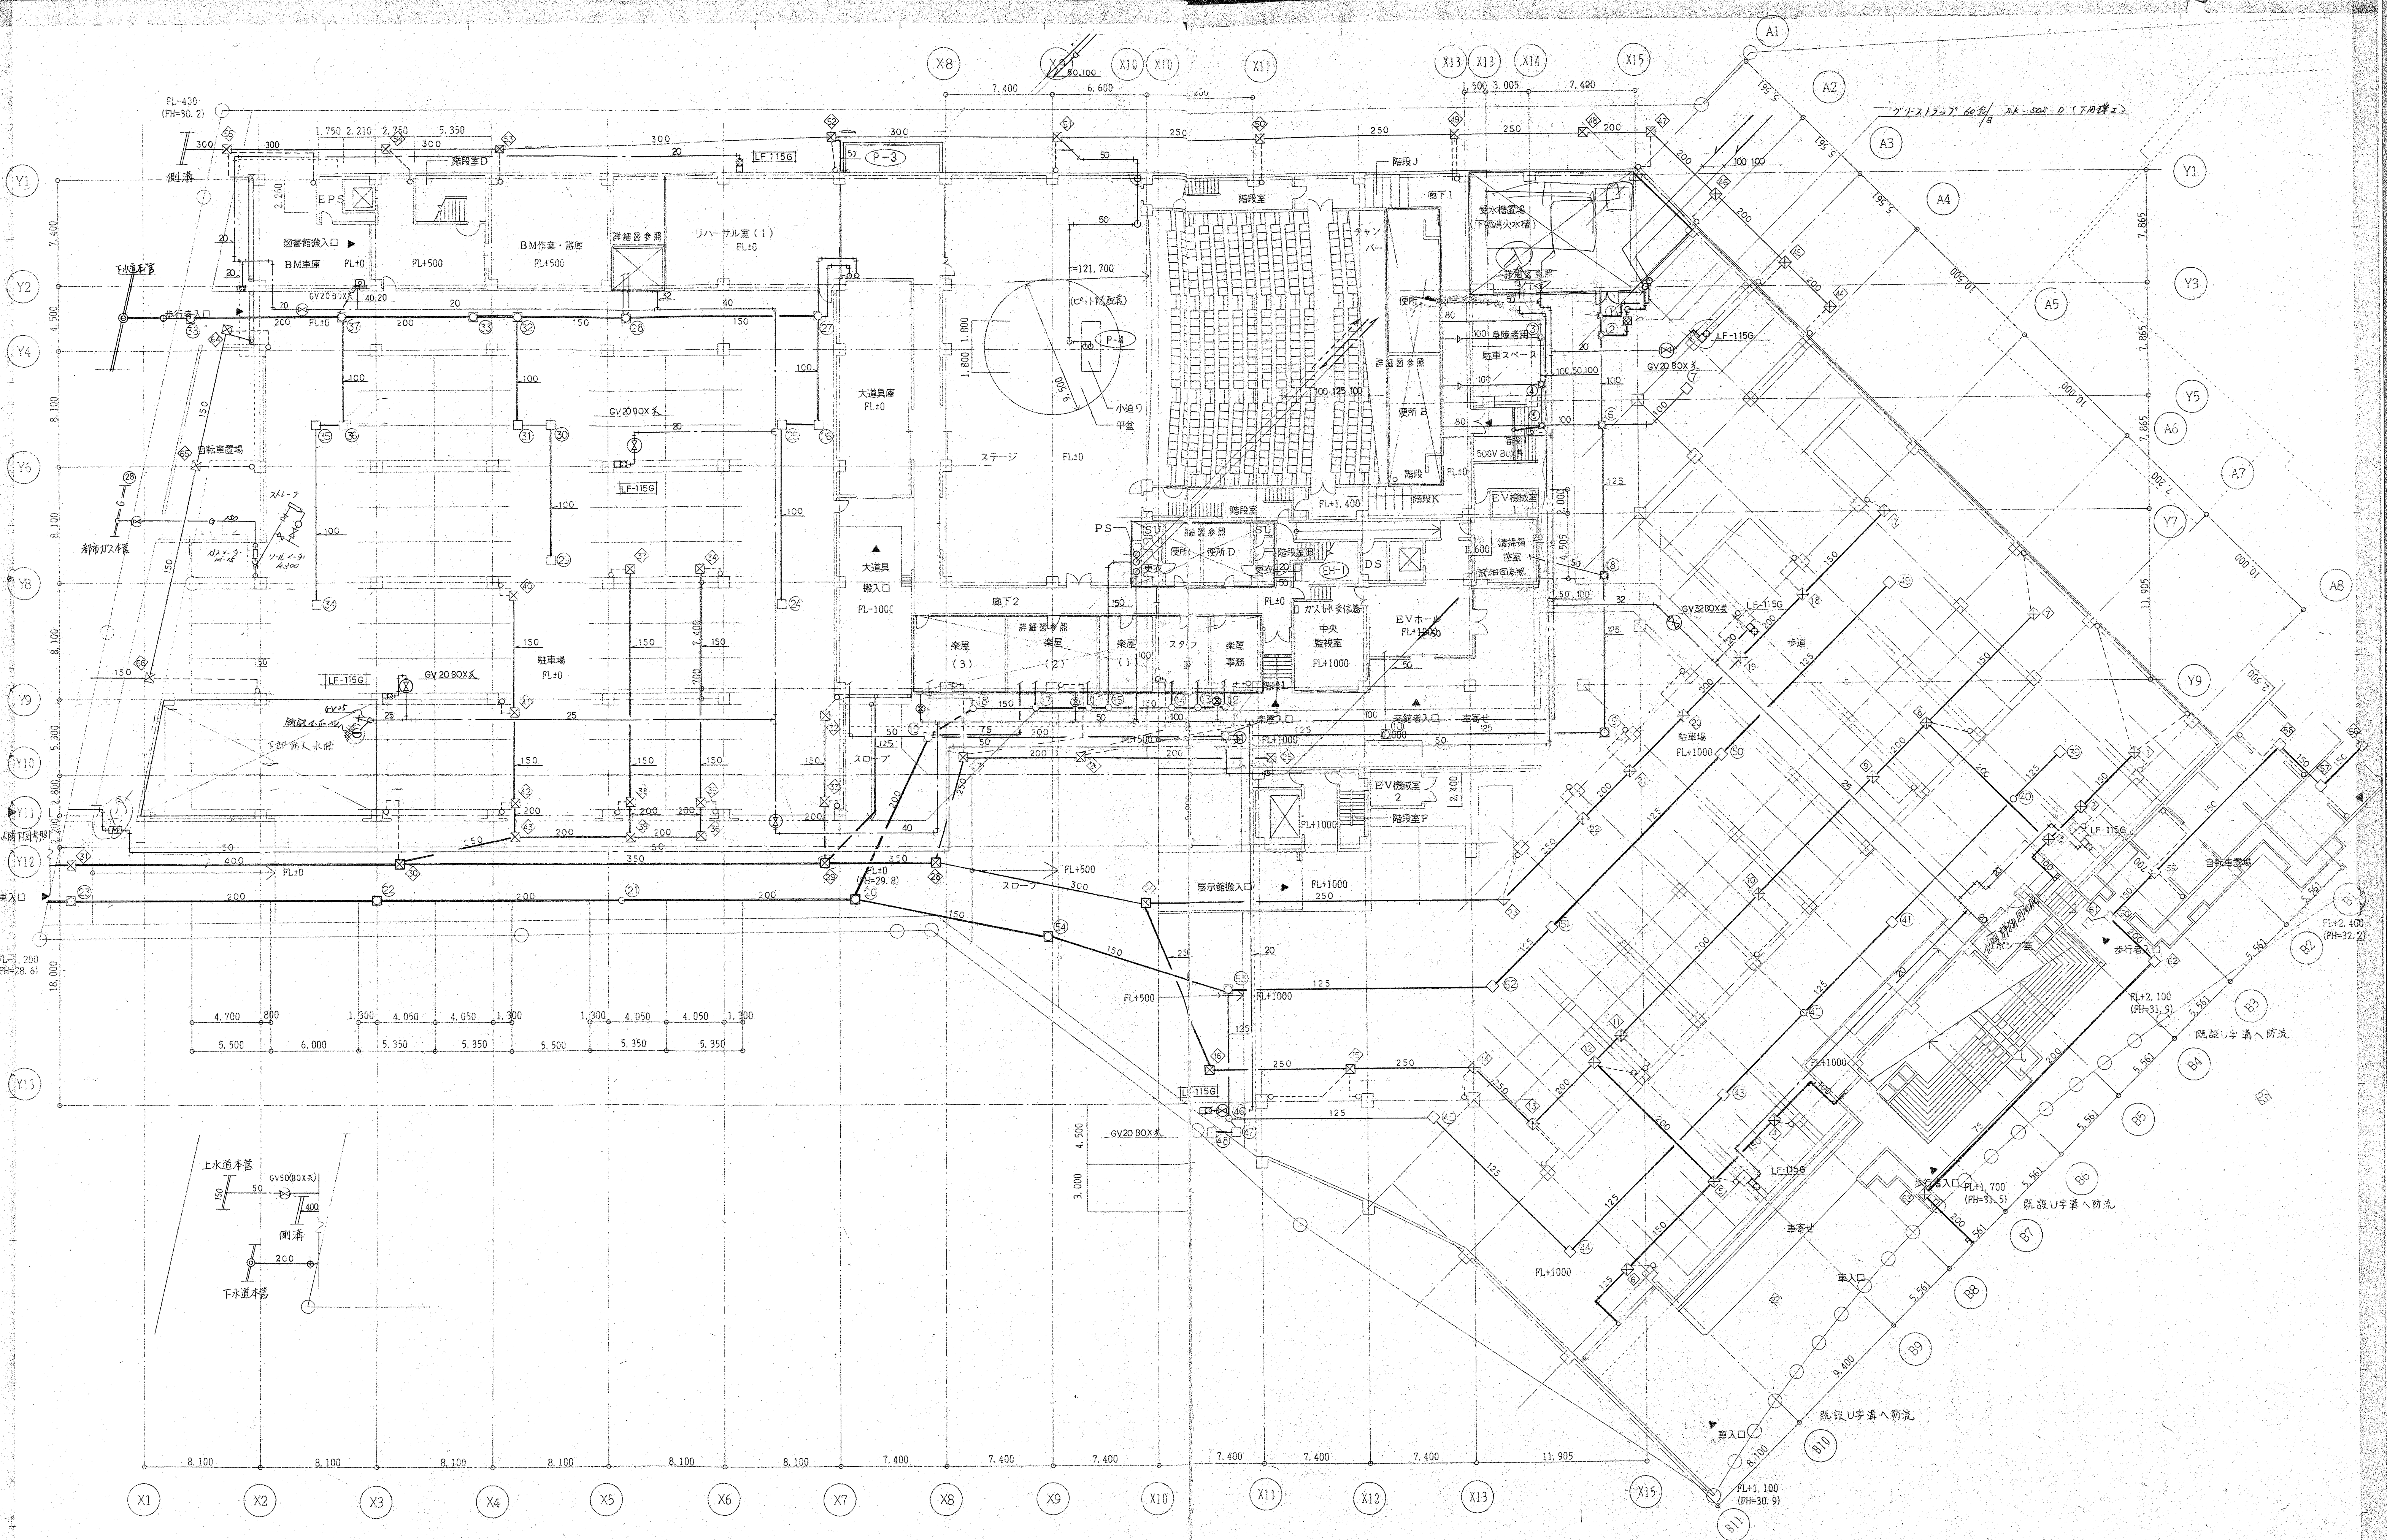


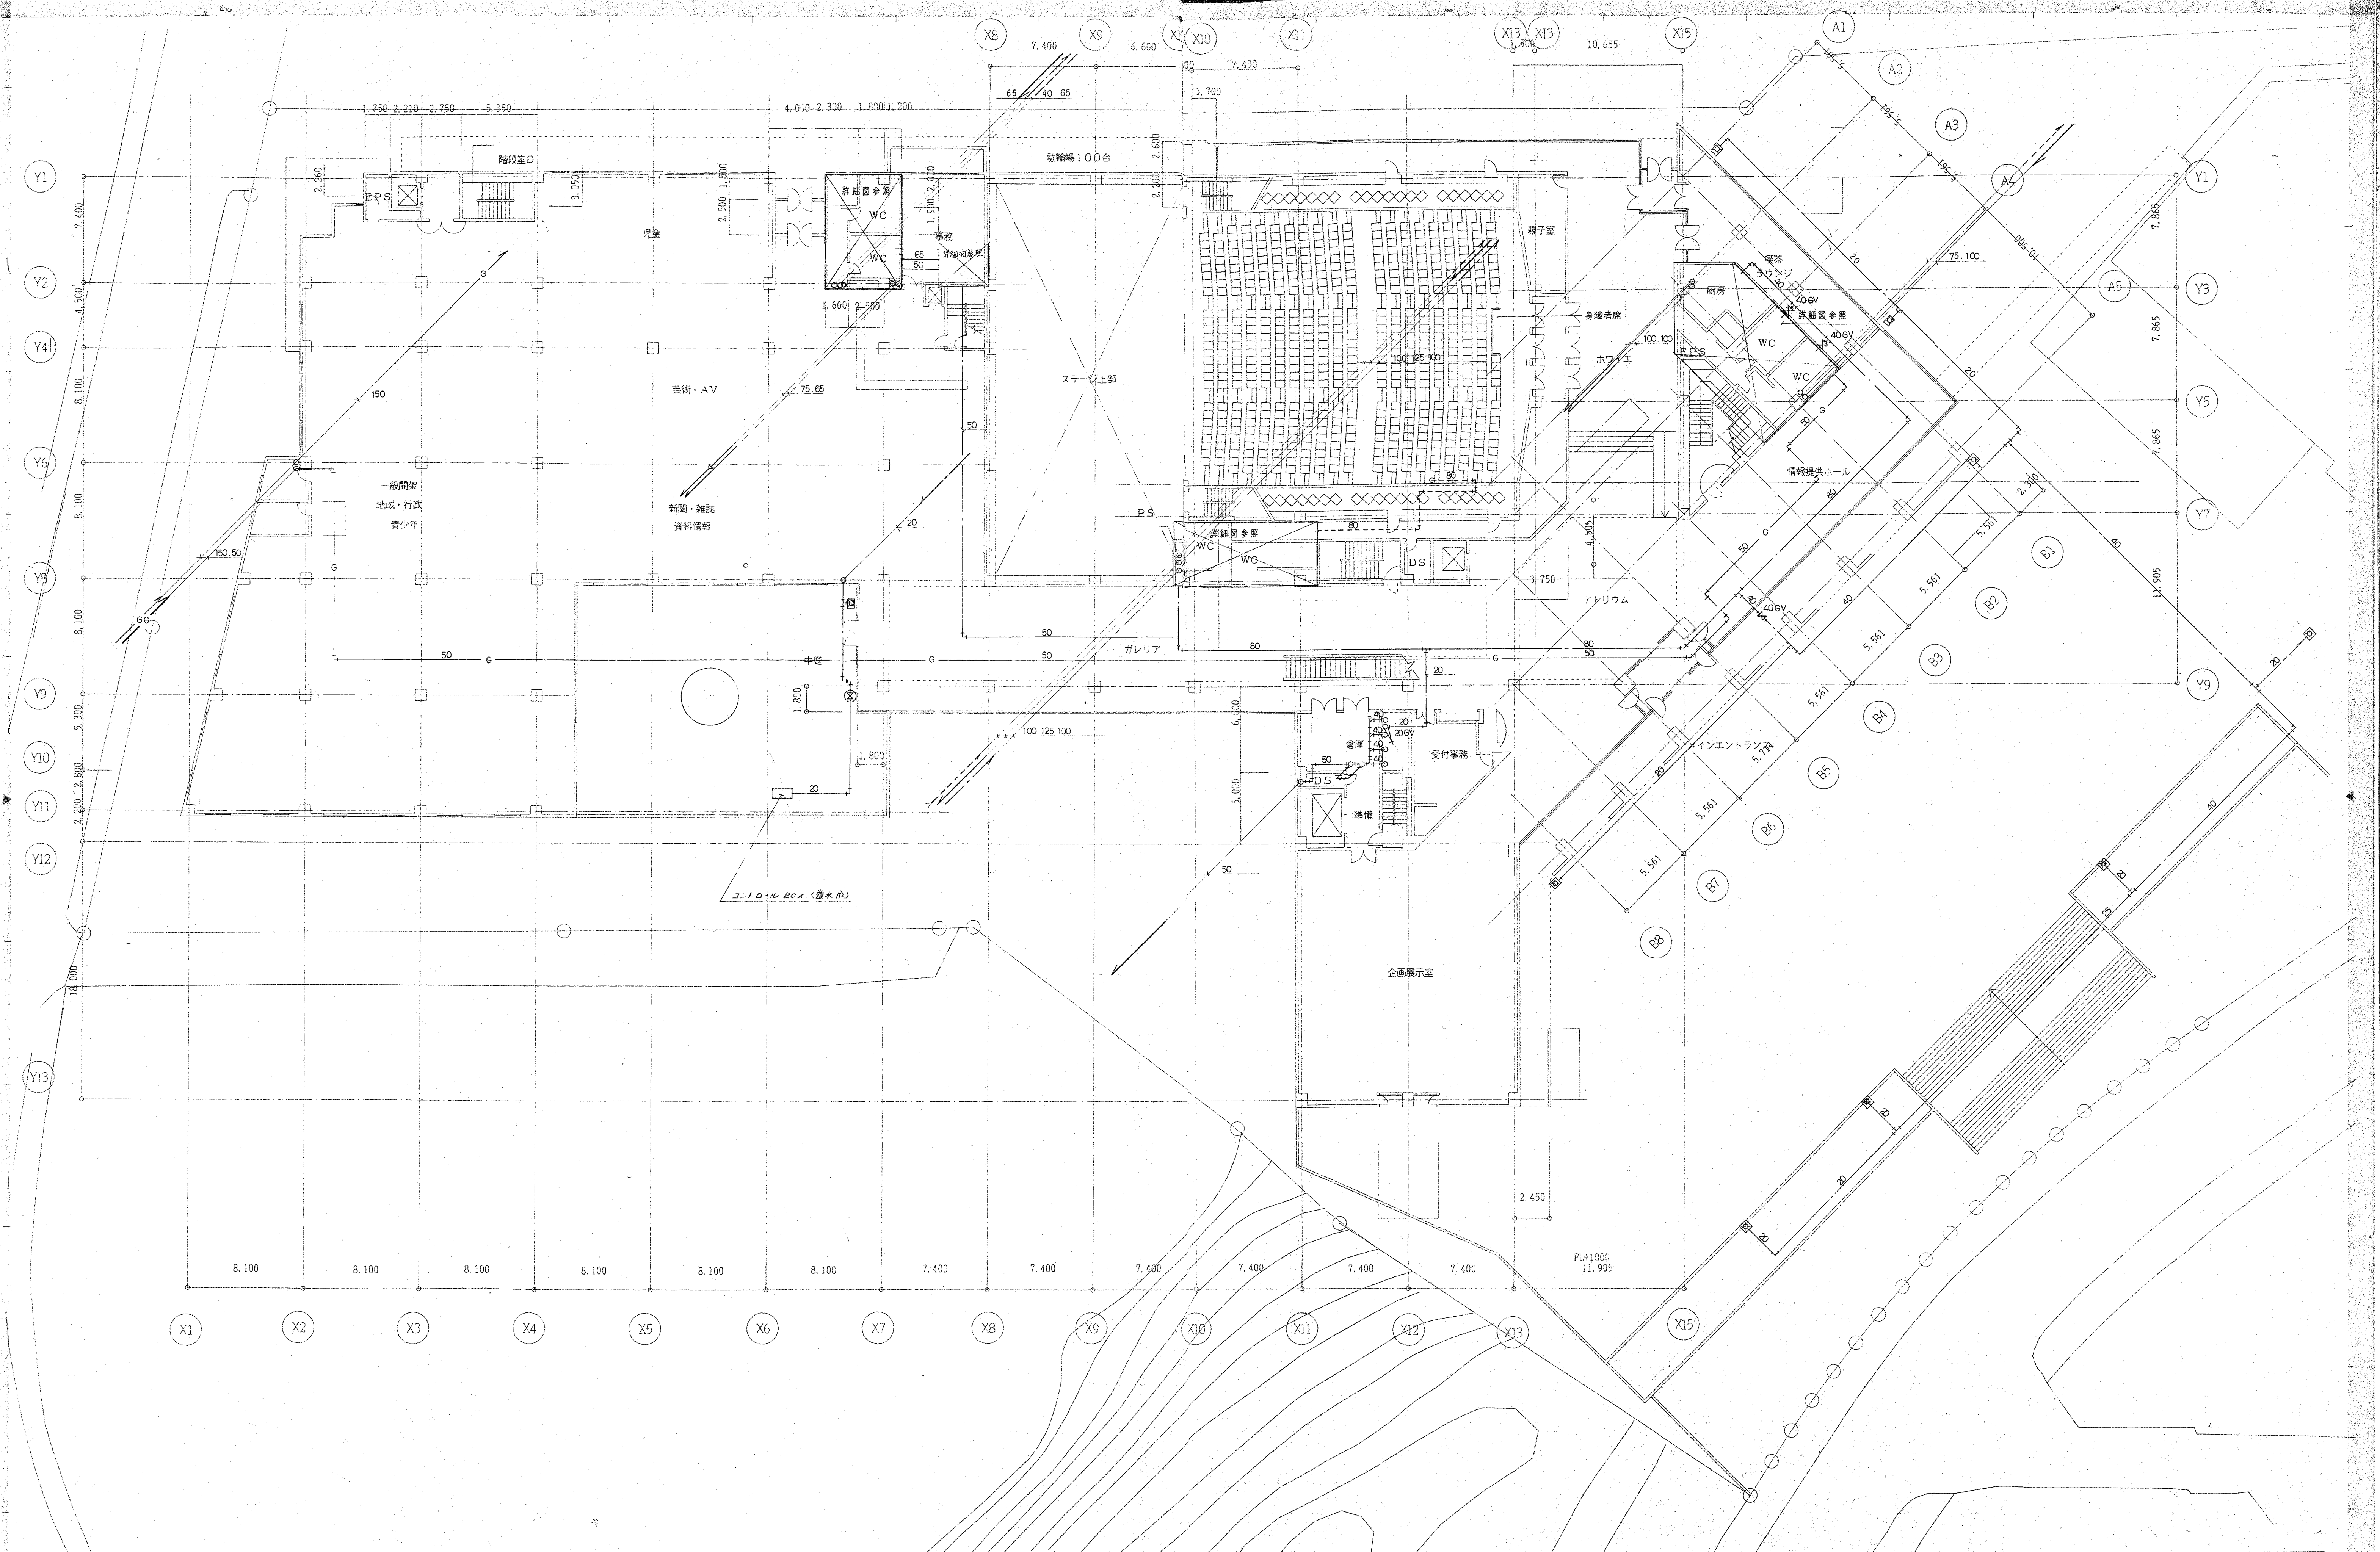

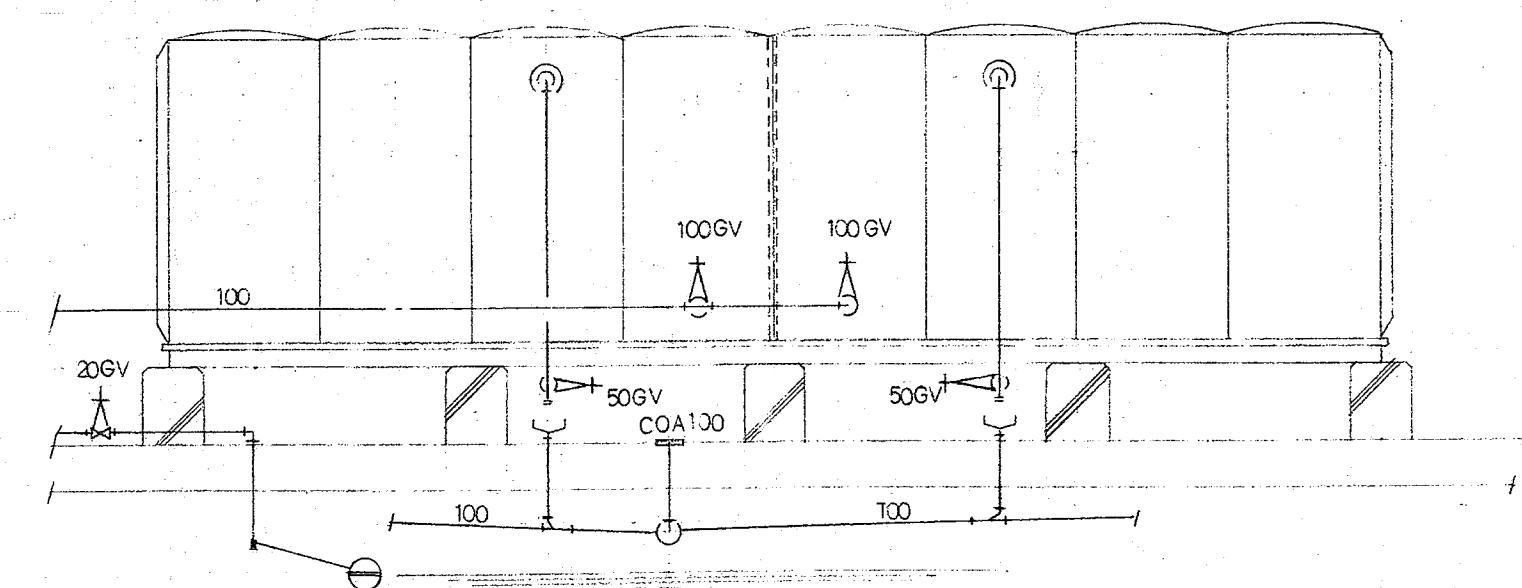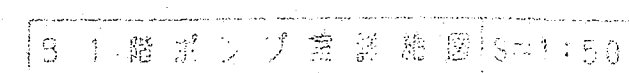

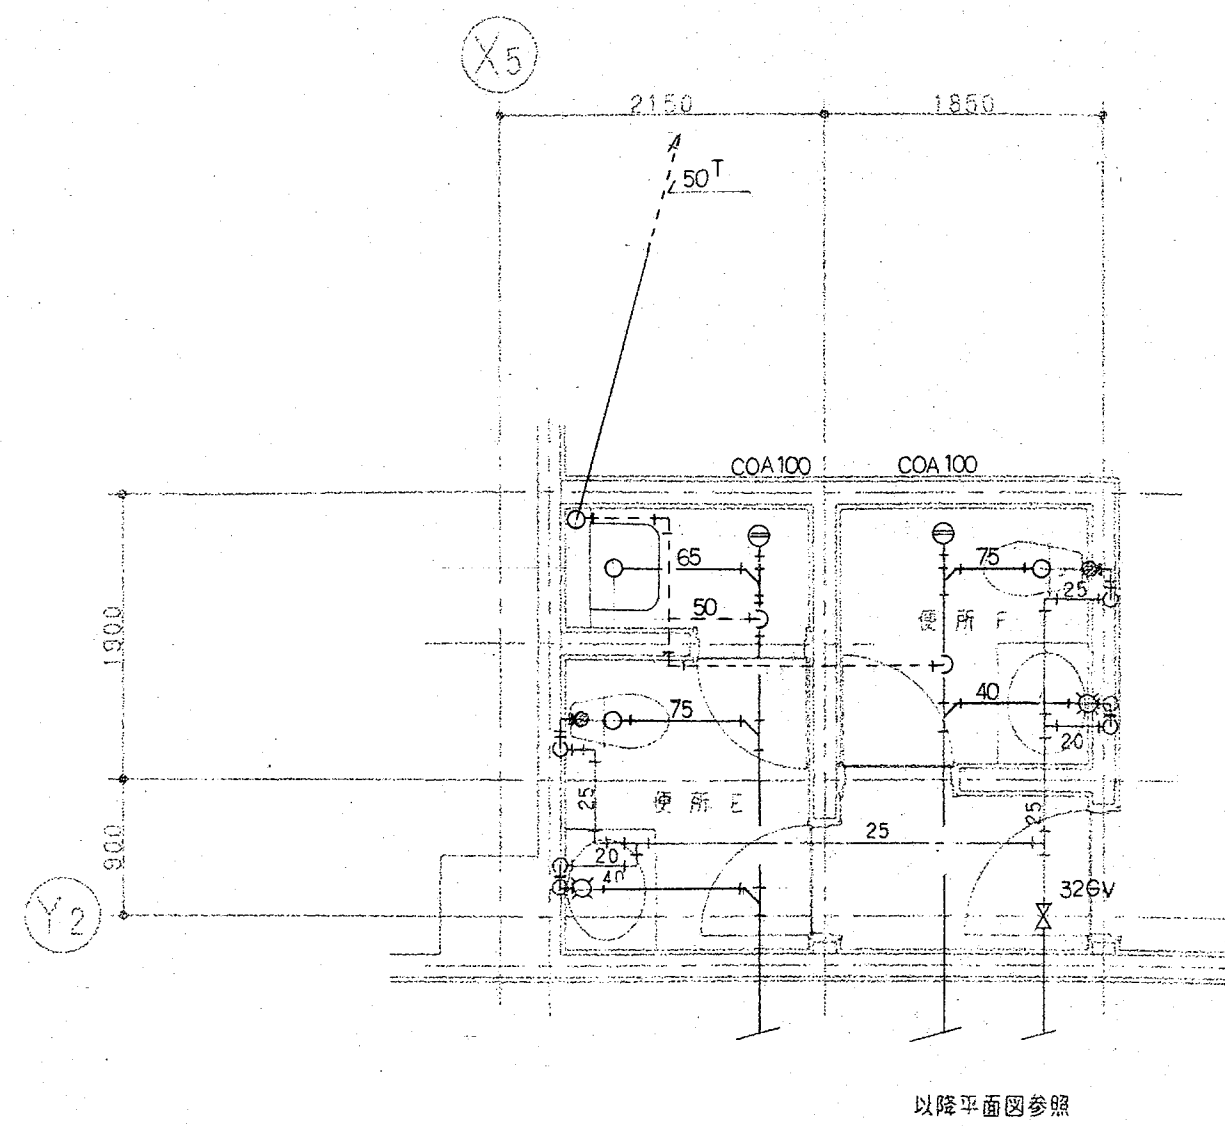

便所 E	
C-5FT	1
L-2594CL	1
S-202A	1
便所 F	
C-5FT	1
L-2594CL	1

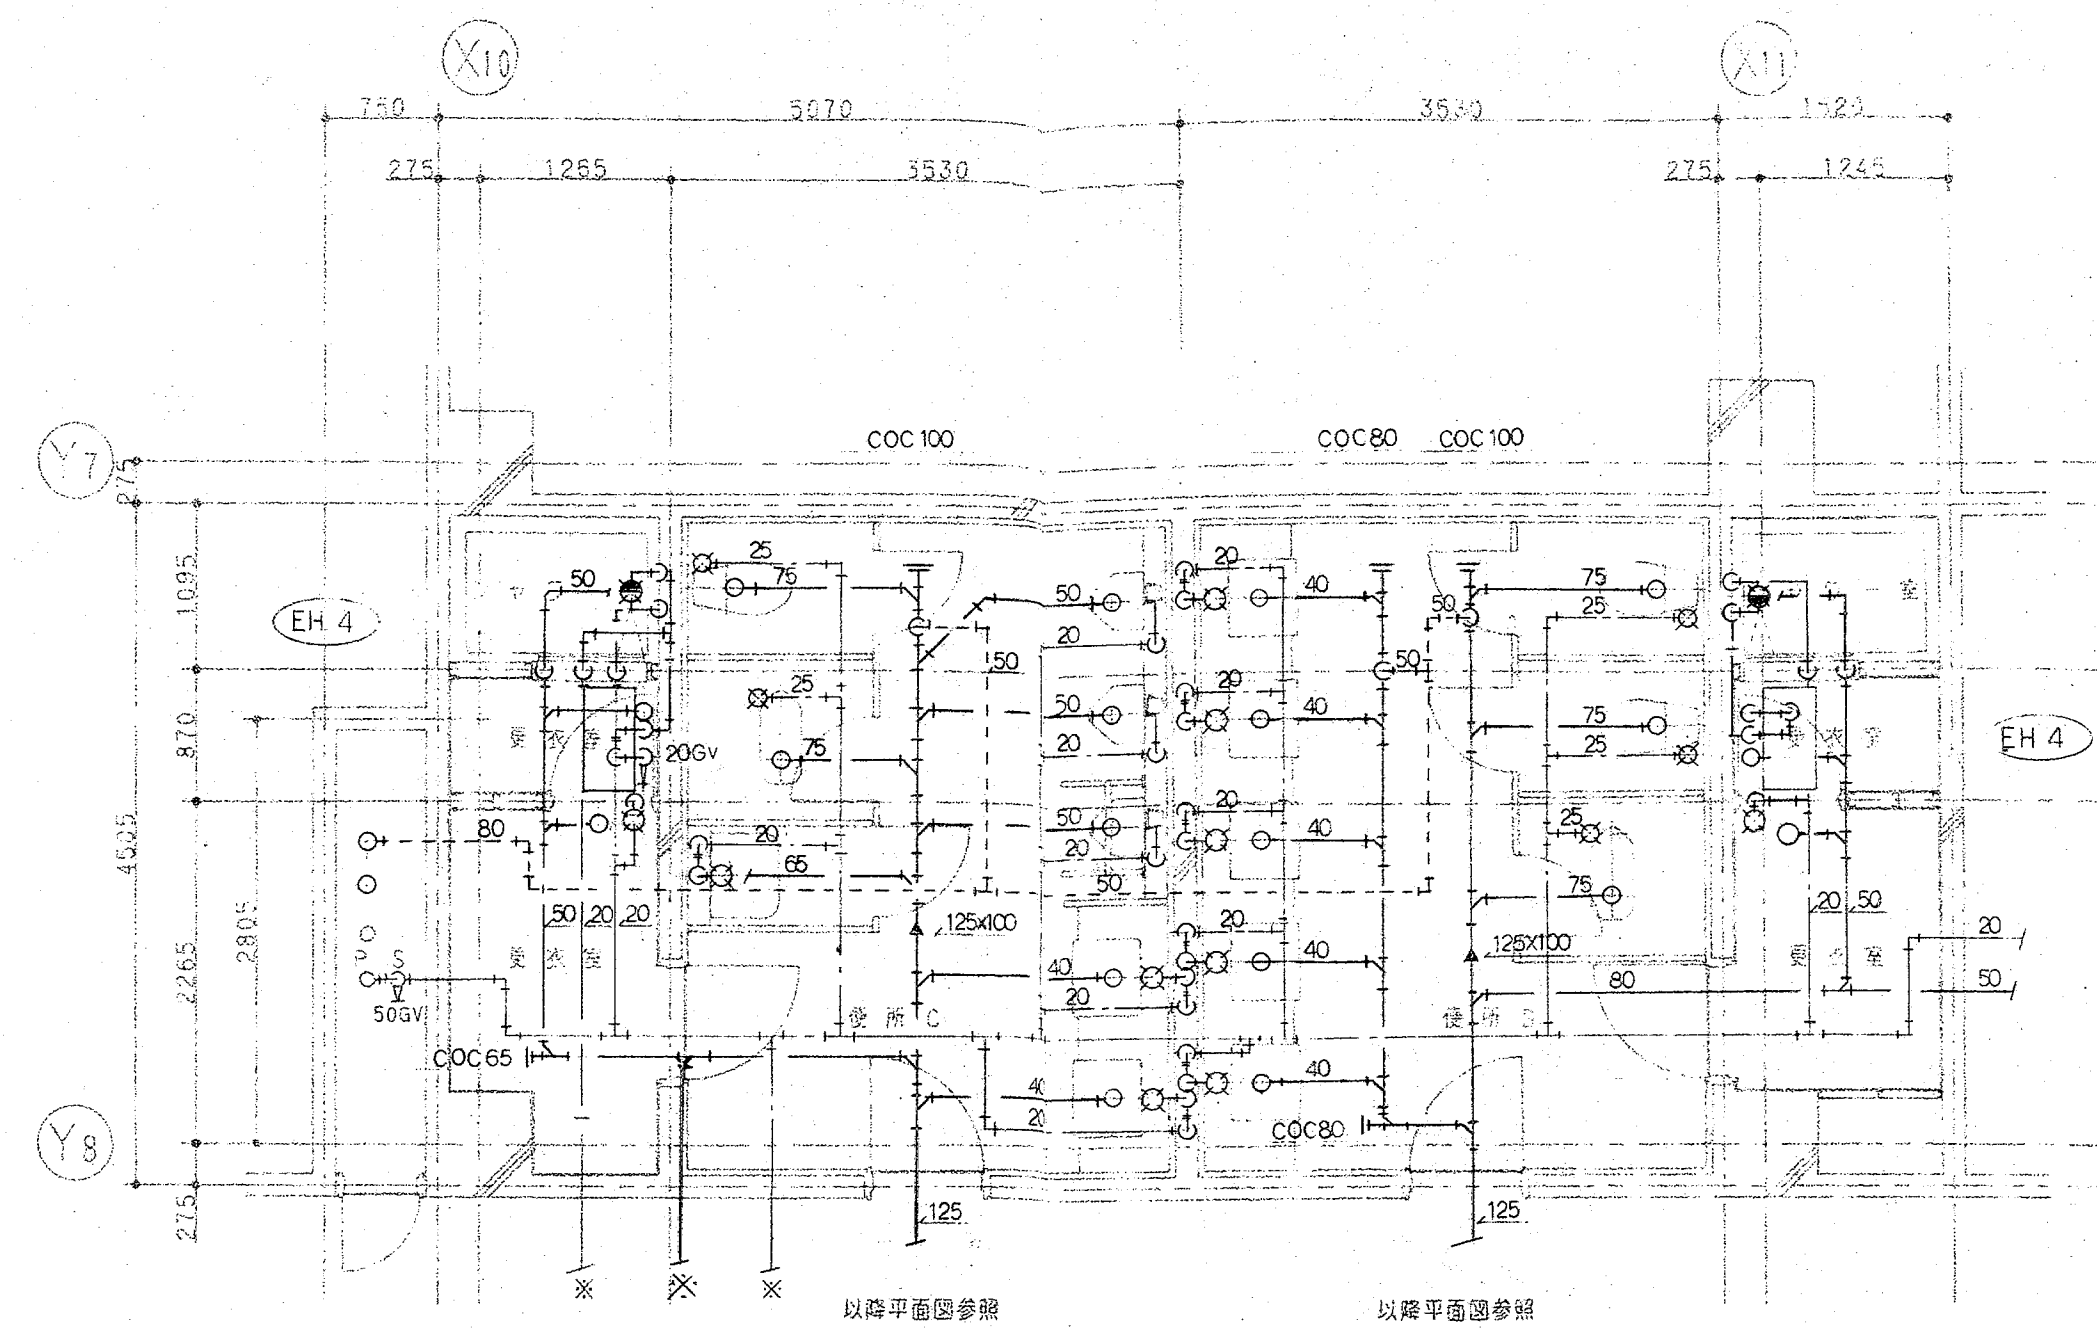

シャワー室	
TM745A	1
便所 C	
C-5FT	1
C-752B	1
U-206SMU	3
S-202A	1
L-2146CL	2
便所 D	
C-5FT	2
C-752B	1
L-2146CL	5
便所 A	
C-5FT	3
C-752B	7
L-2594CL	9
S-232A	1
シャワー室	
TM745A	1

B: 便所 E F 便所詳細図 S=1:50


B: 便所 C D 便所詳細図 S=1:50

乗屋 (4)	
L-2146UCD (混合栓)	2


乗屋 (3)	
L-2146UCD (混合栓)	2

乗屋 <1>	
L-2146UCD (混合栓)	1

乗屋車格	
MZ-1 (混合栓)	1

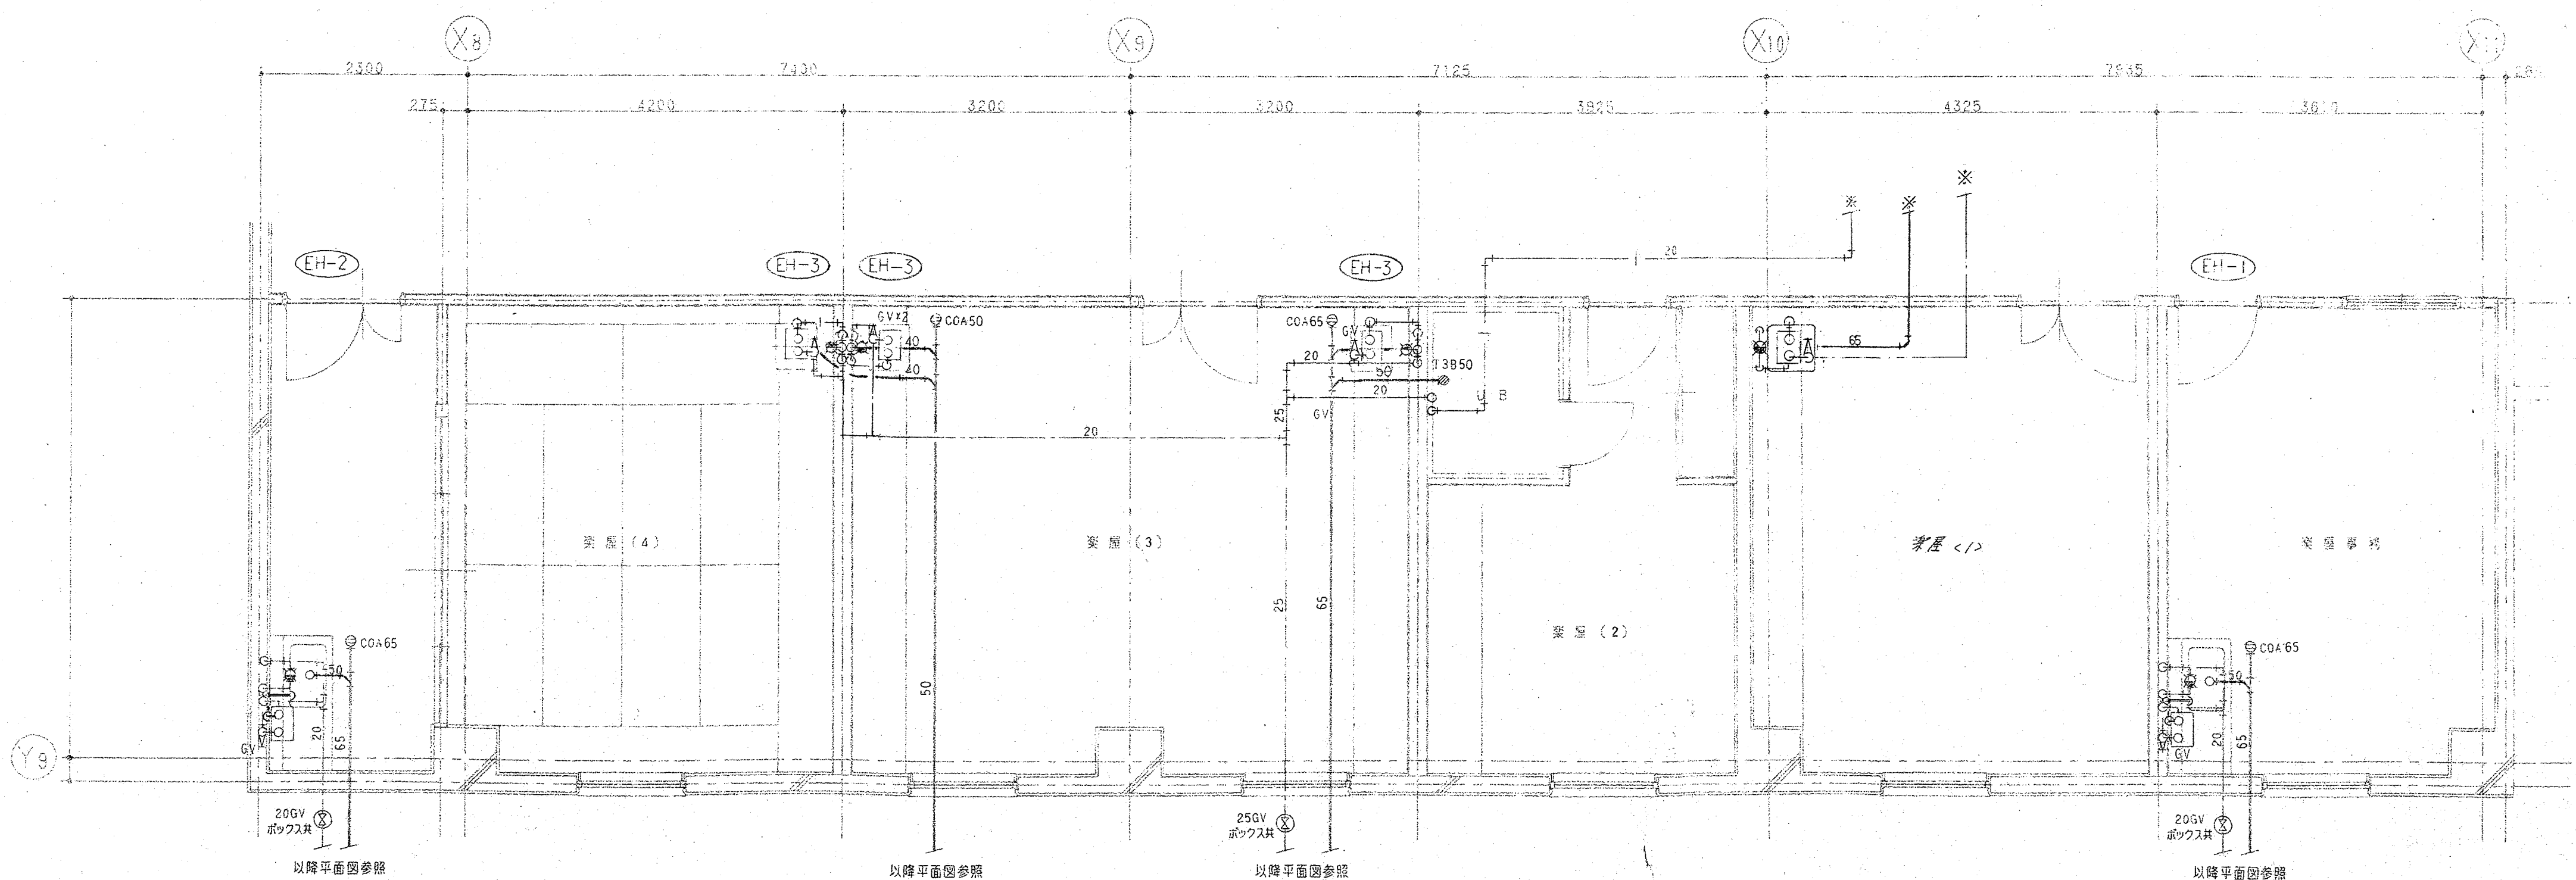


B: 乗屋 (4) 乗屋 (3) 乗屋 (2) 乗屋 (1) 詳細図 S=1:50

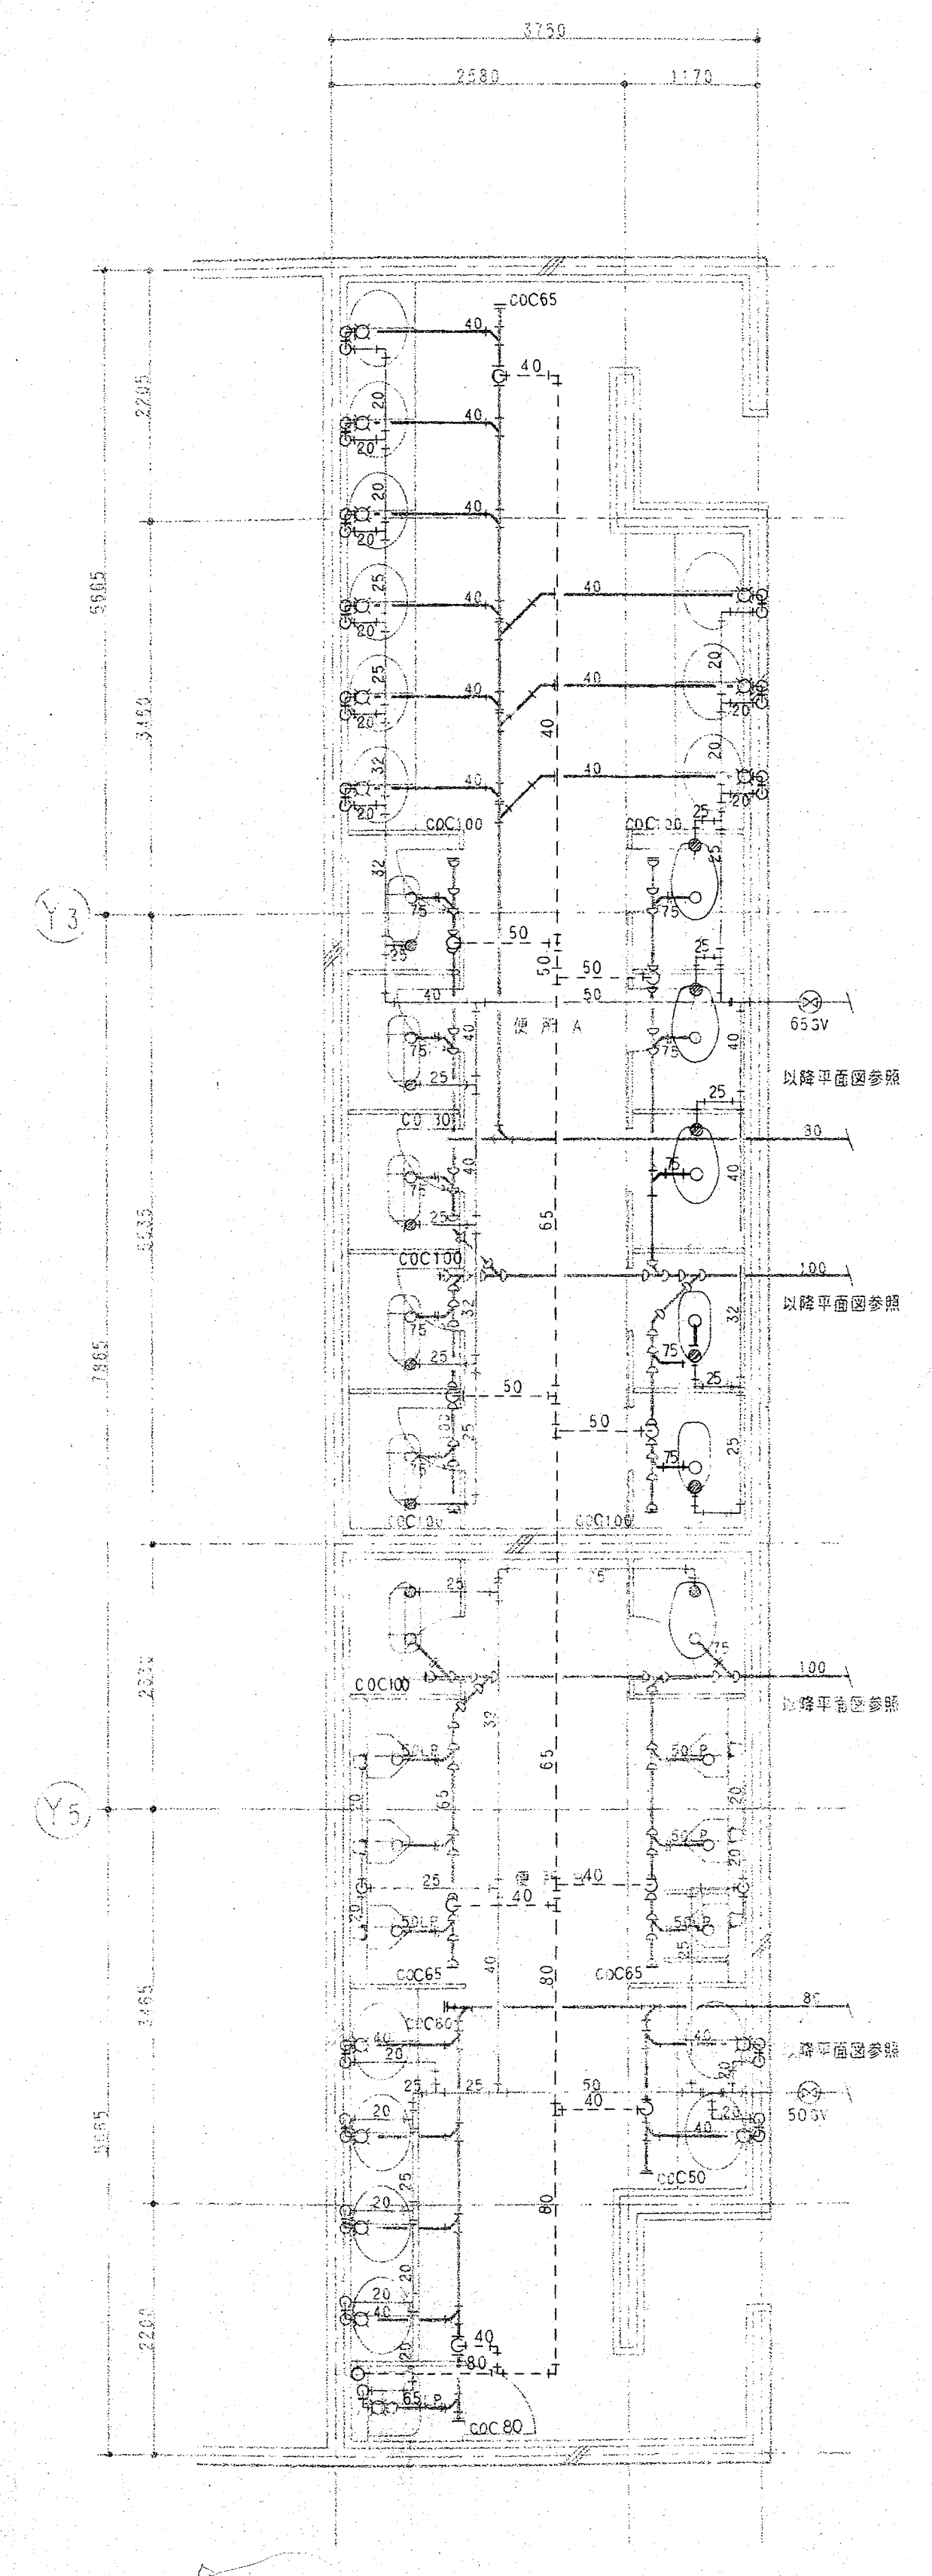

B: シャワー室 便所 A B 便所詳細図 S=1:50

便所 N		便所 M		便所 L	
C-5K	1	C-5FT	1	C-5FT	1
L-364N	1	C-25PU	1	C-752B	1
		C-752B	1	U-206SMU	1
		L-2594CL	3	U-504	1
		S-202A	1	L-2594CL	2

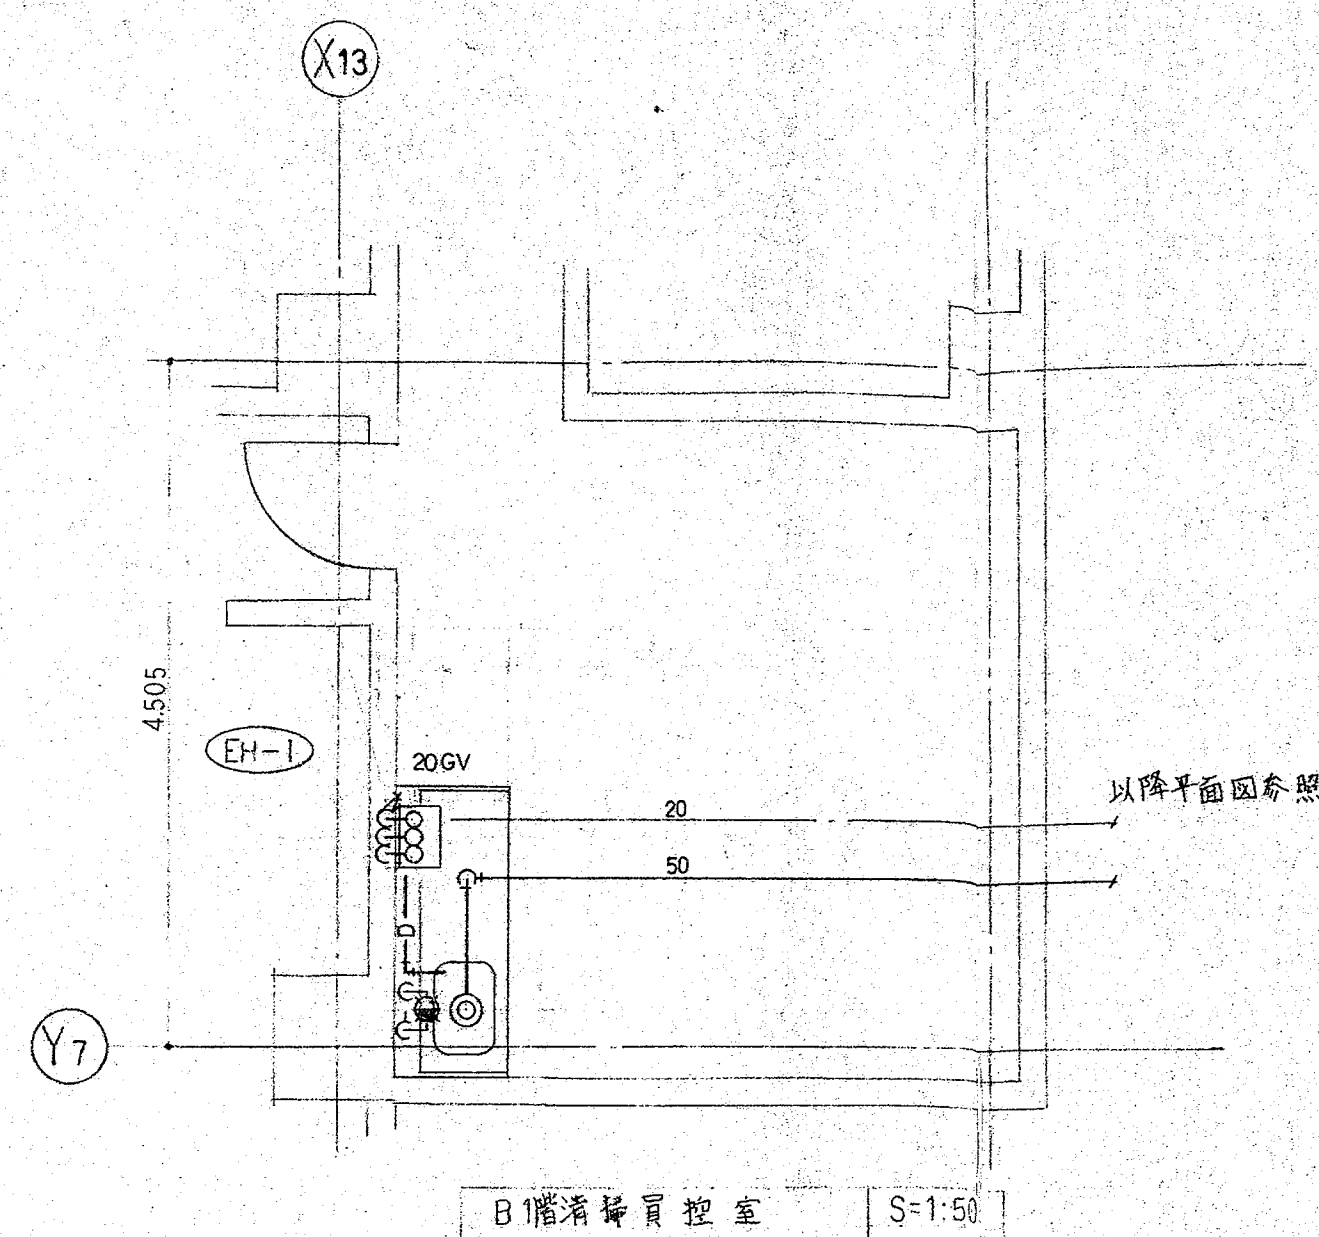

B1清掃員控室	
MZ-1	1

便所 H	
C-5FT	1
C-752B	2
L-2594CL	3




便所 G	
C-5FT	1
C-752B	1
U-206SMU	2
L-2594CL	3
S-202A	1




便所 I	
C-5FT	1
C-752B	1
U-206SMU	5
L-2594CL	3
S-202A	1

便所 J	
C-5FT	1
C-752B	2
L-2594CL	4

便所 K	
C-5K	1
L-364N	1

厨房 便所	
C-5FT	1
L-12AG	1
AWL76	2

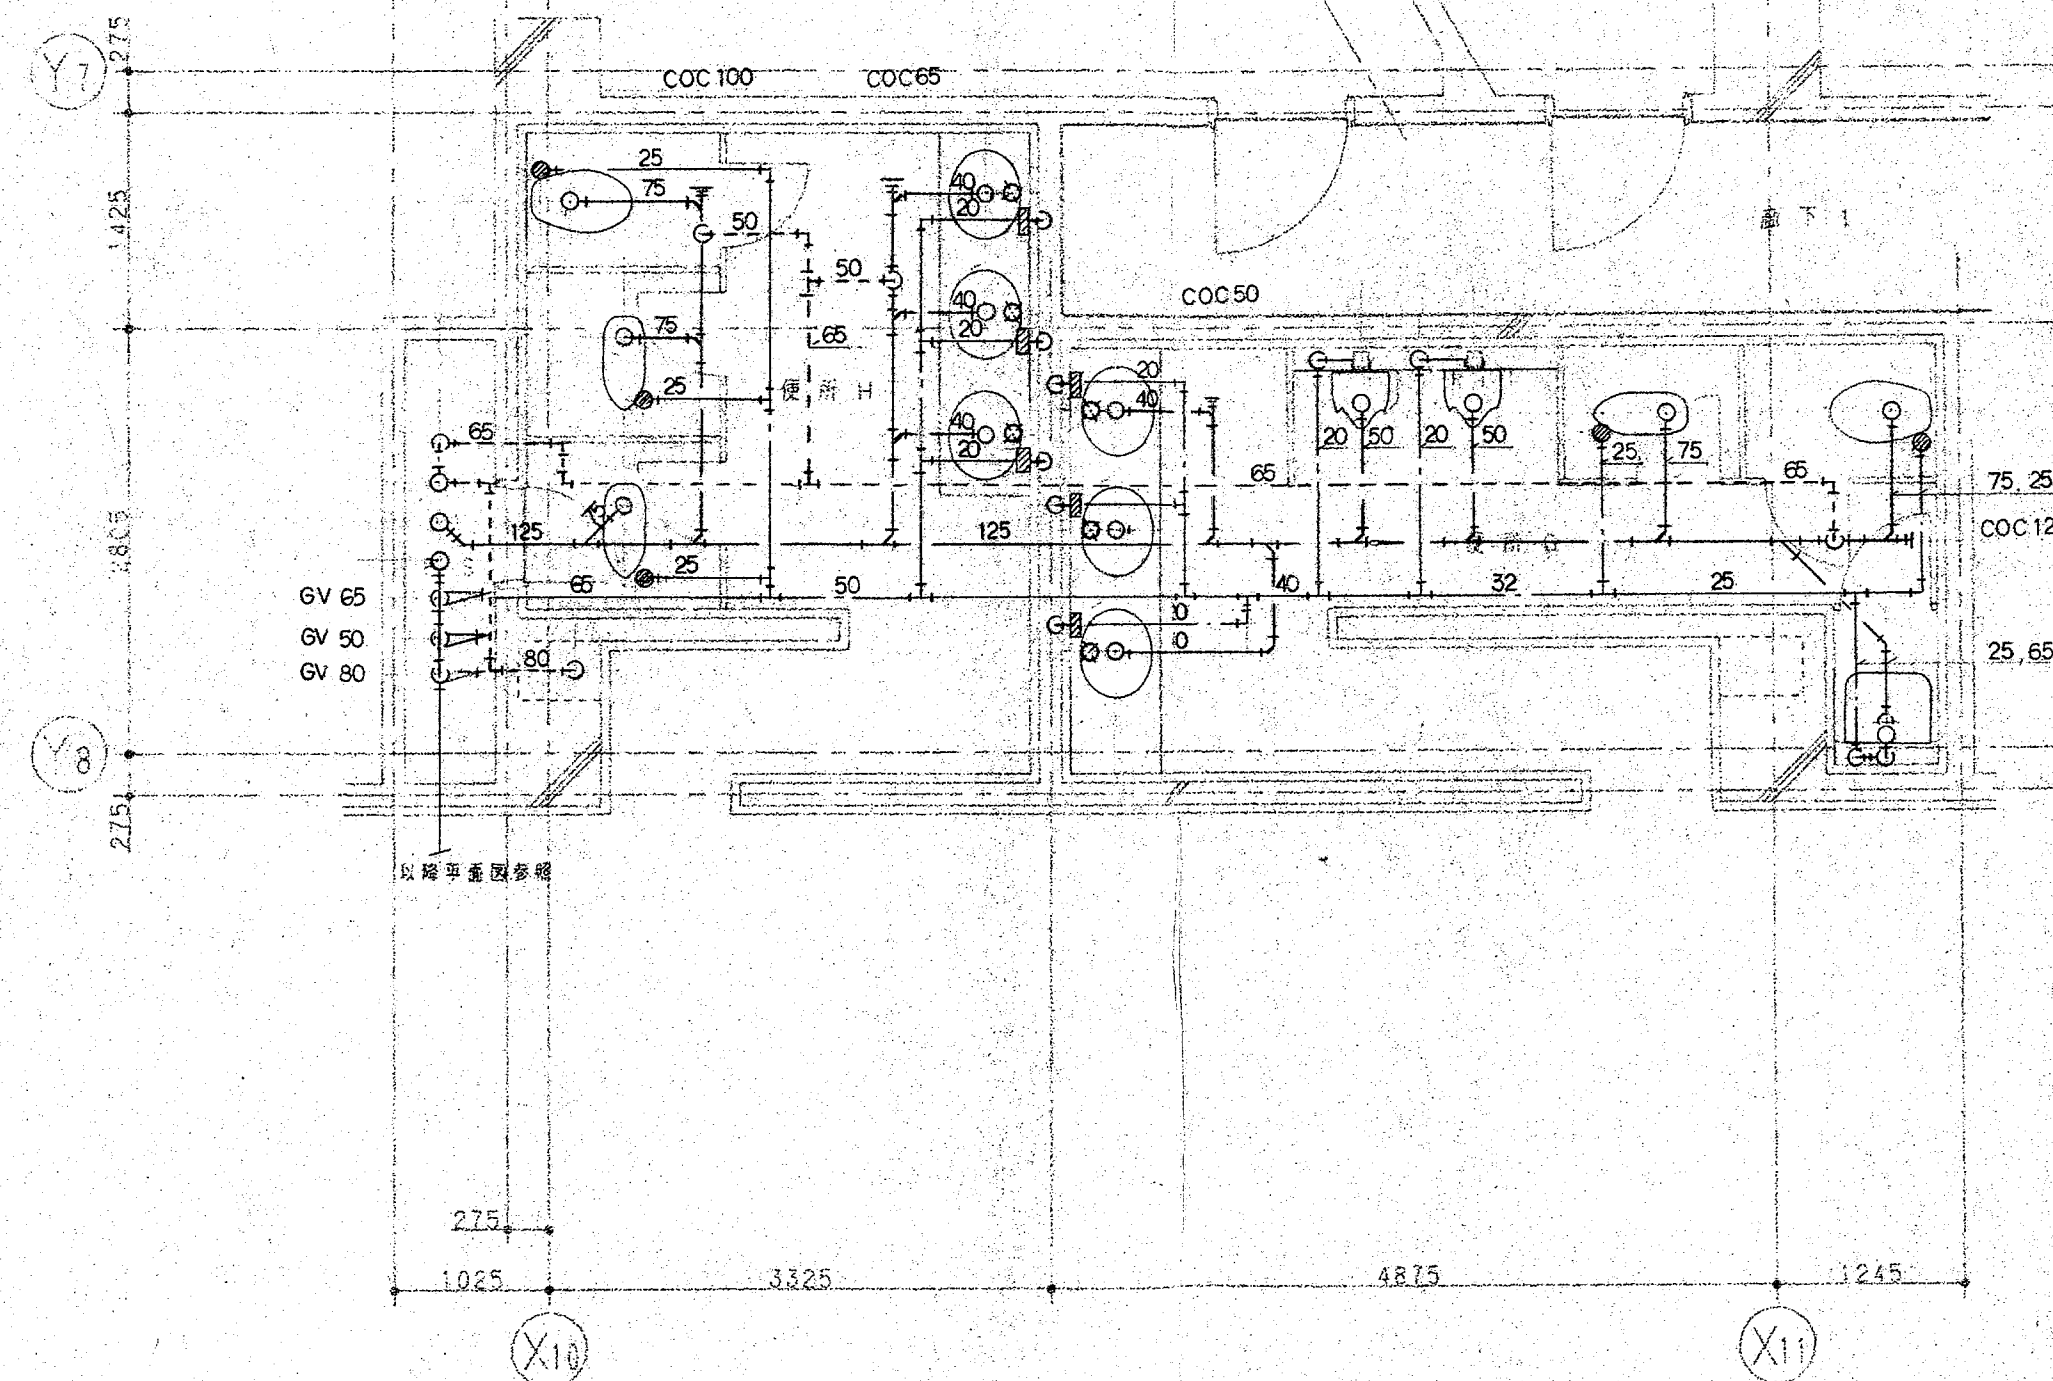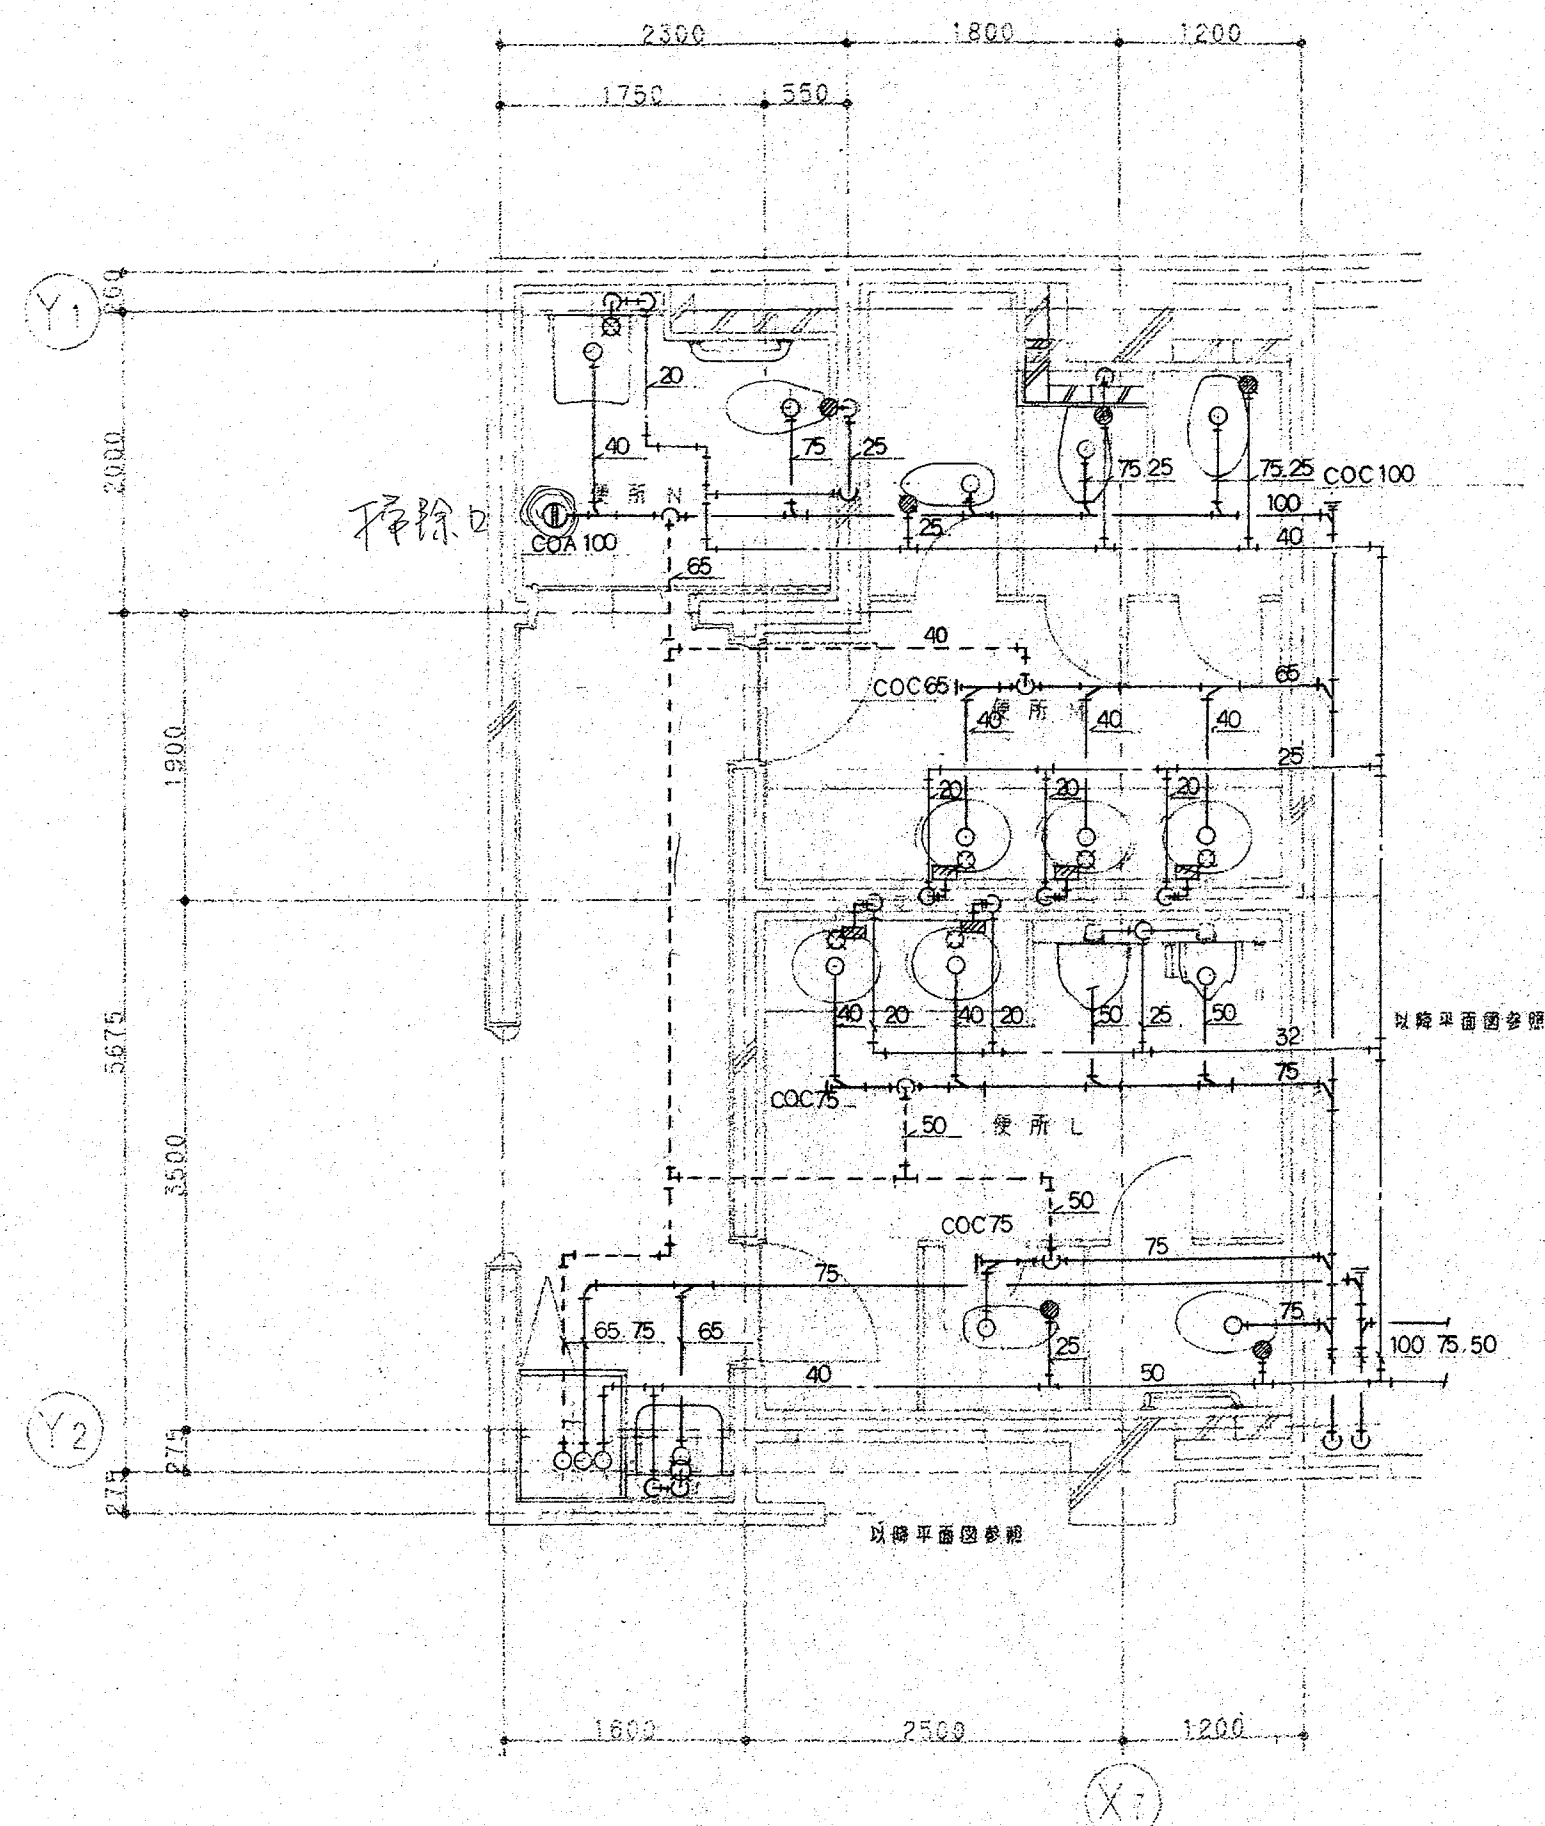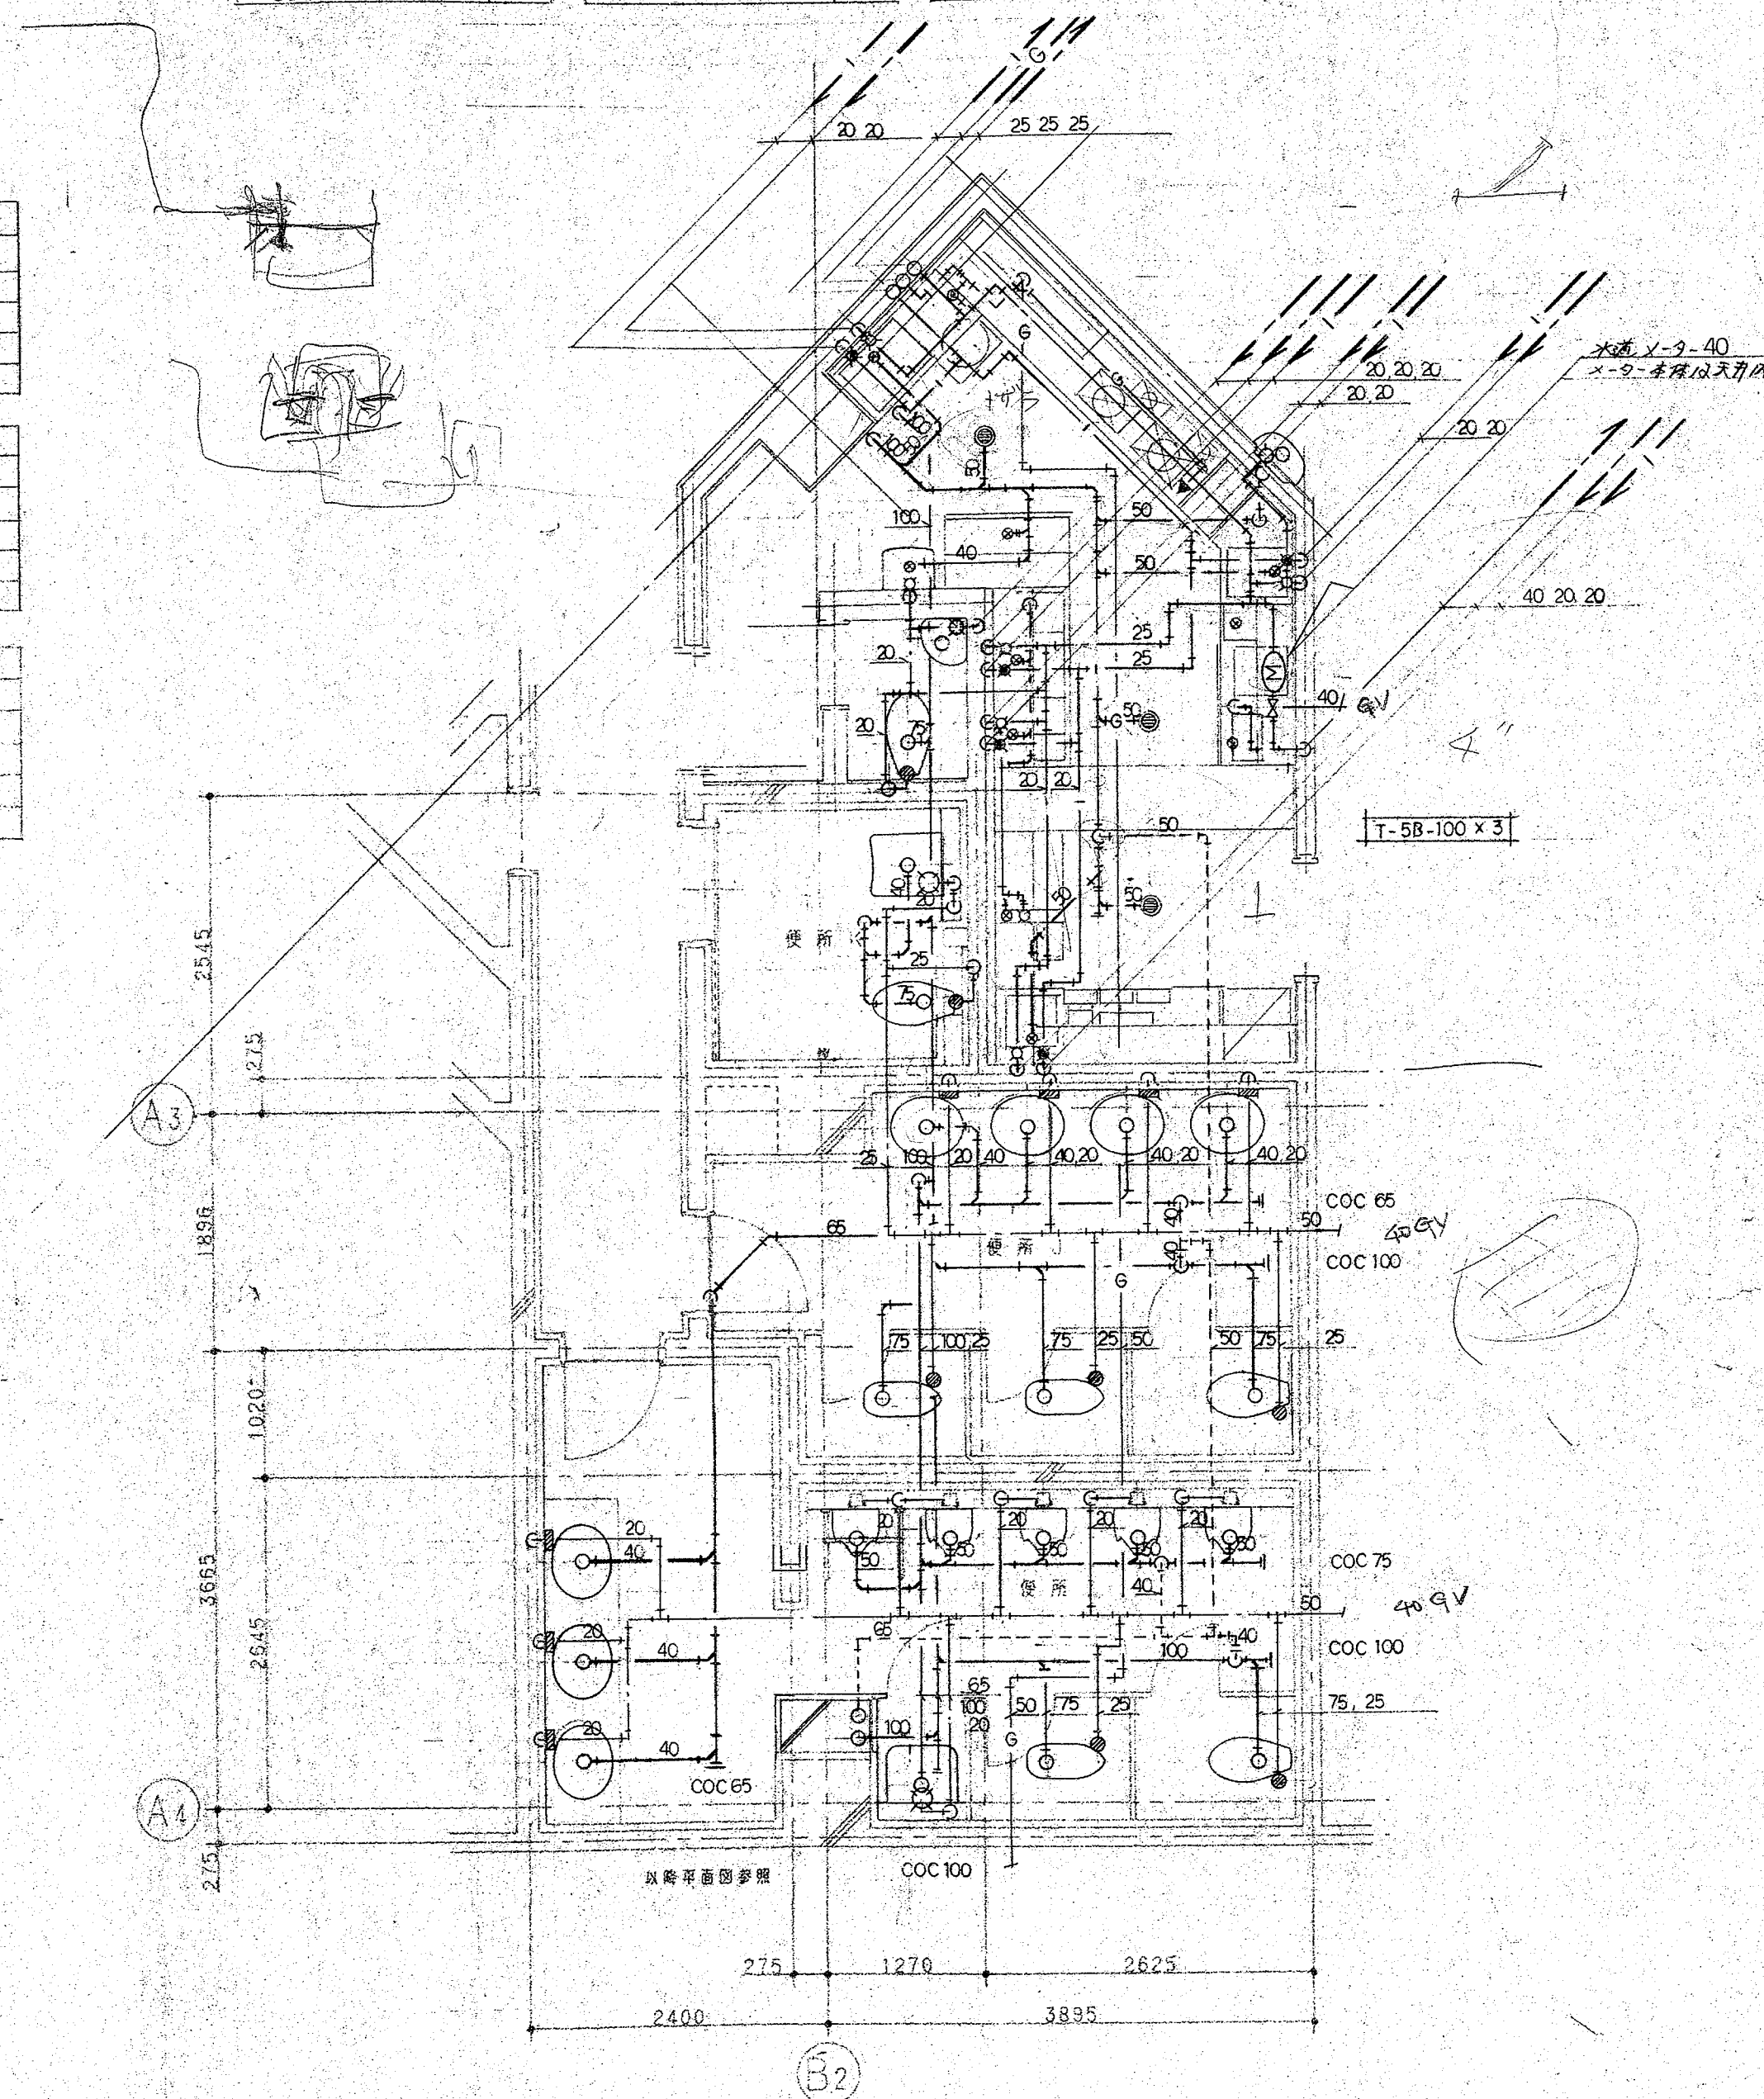


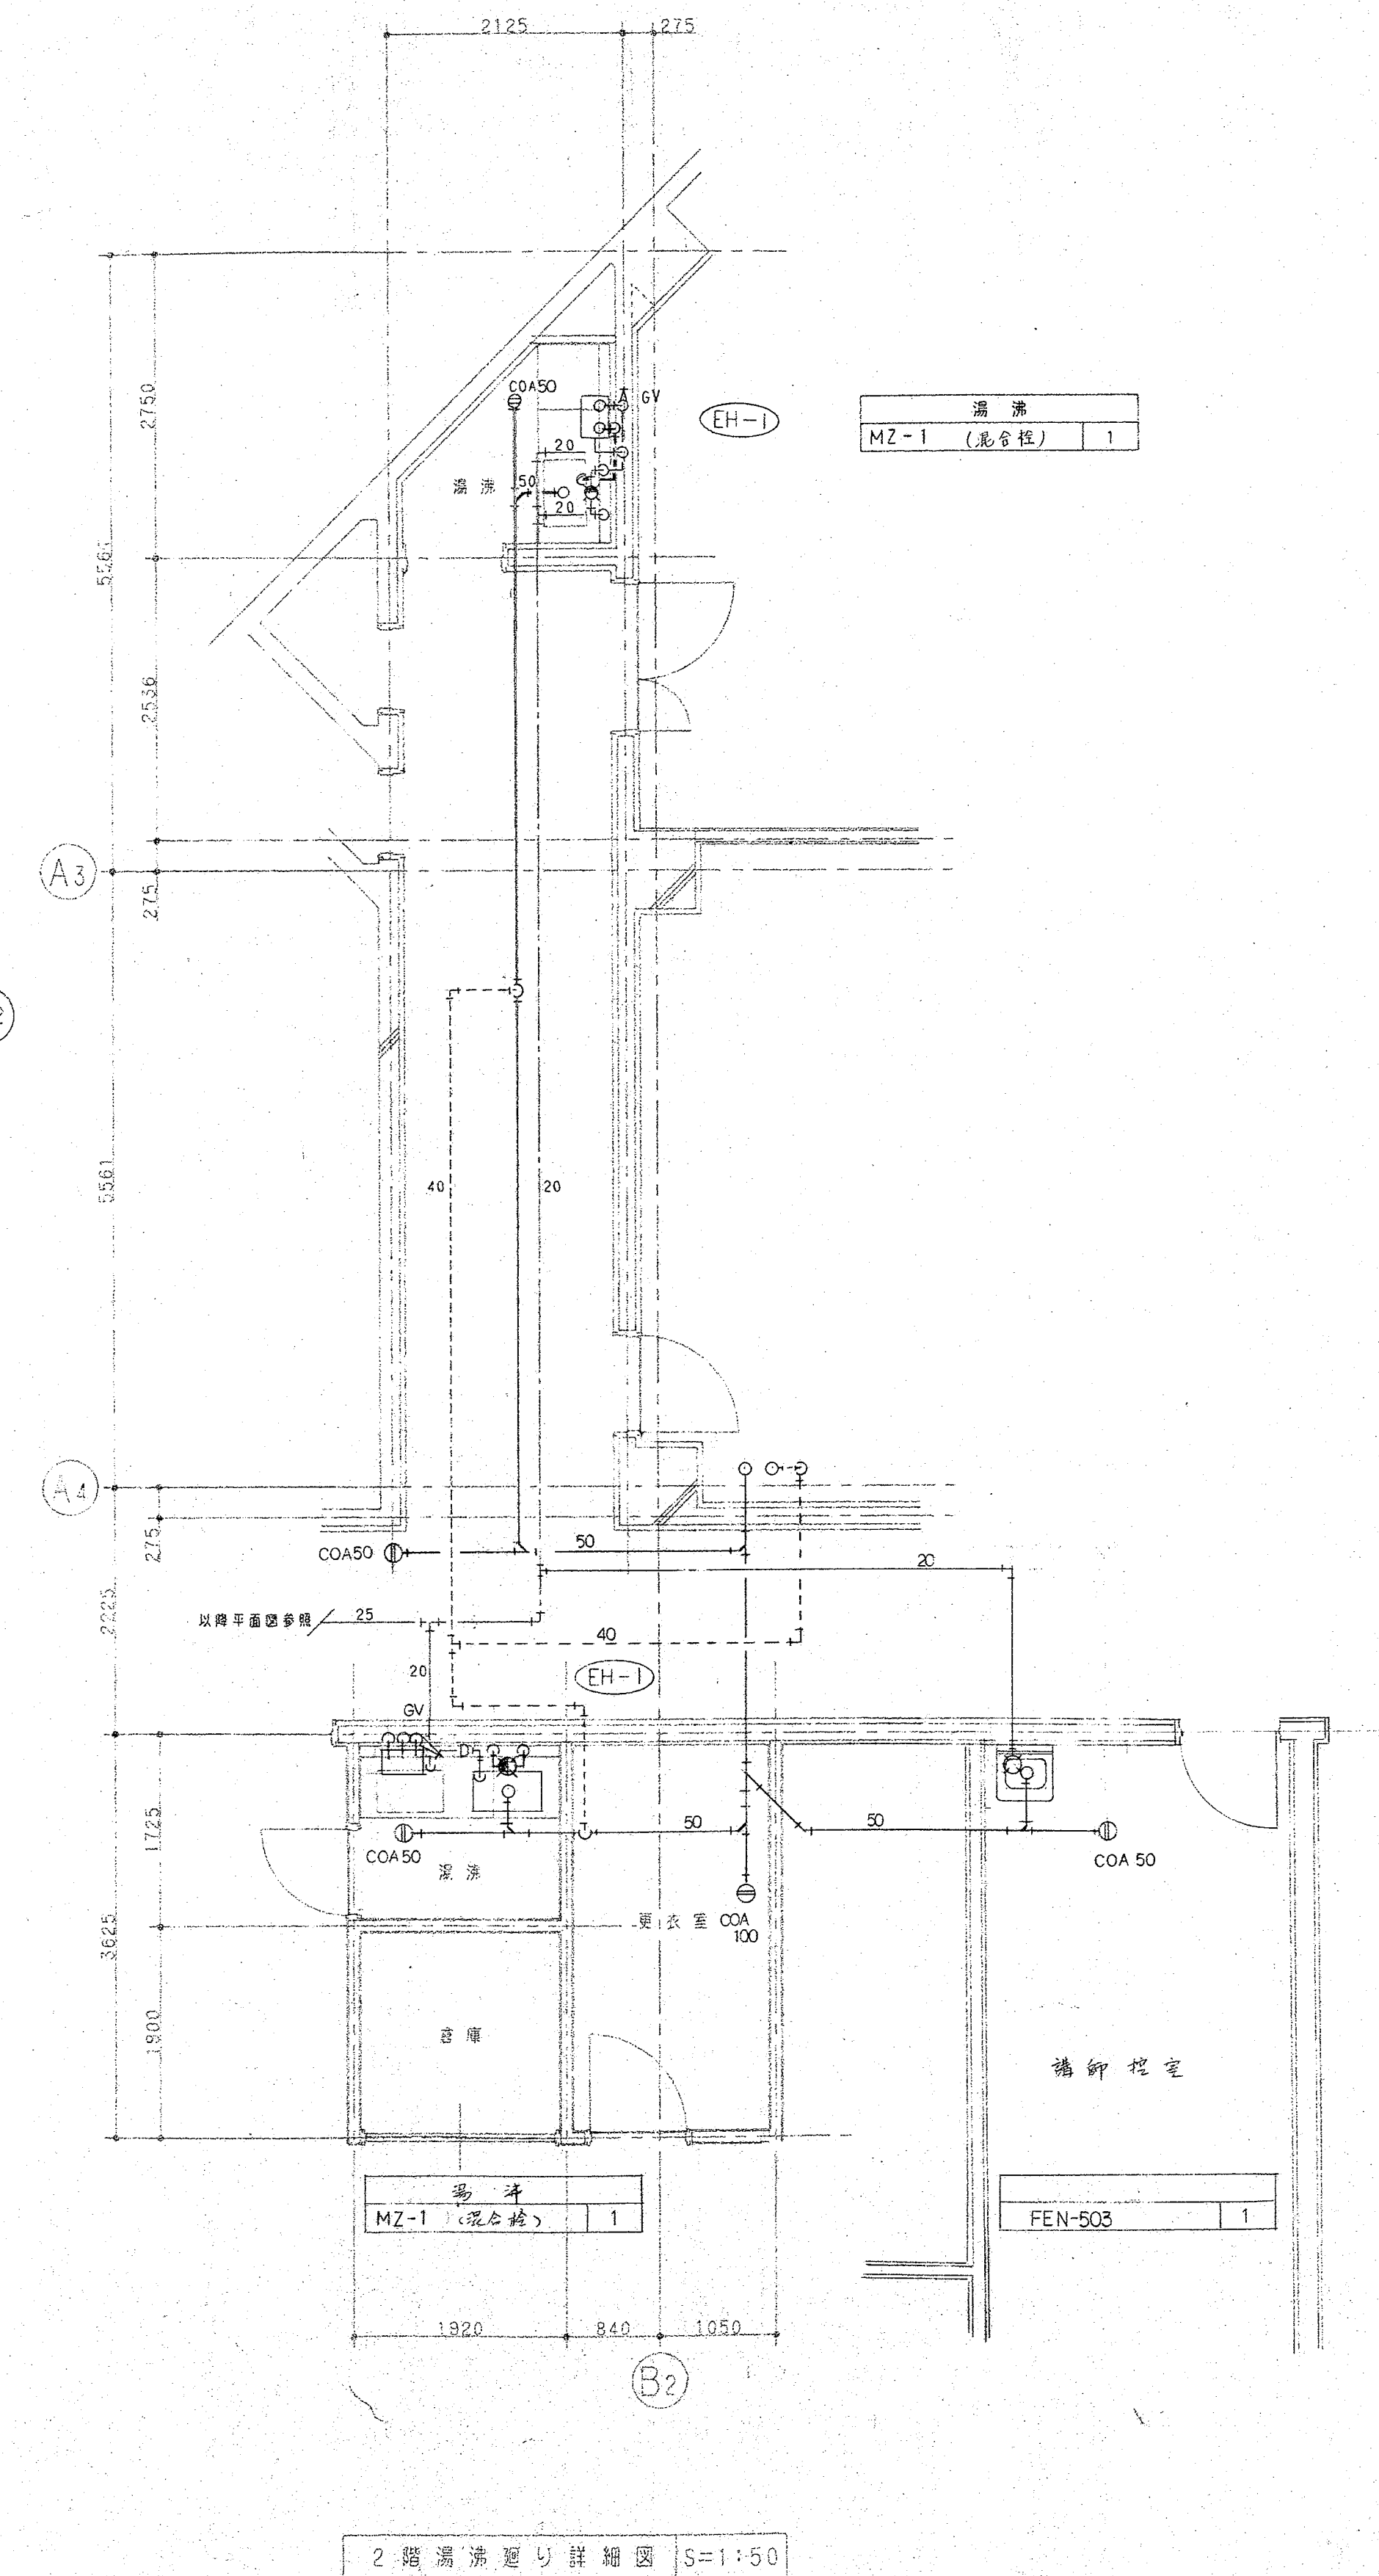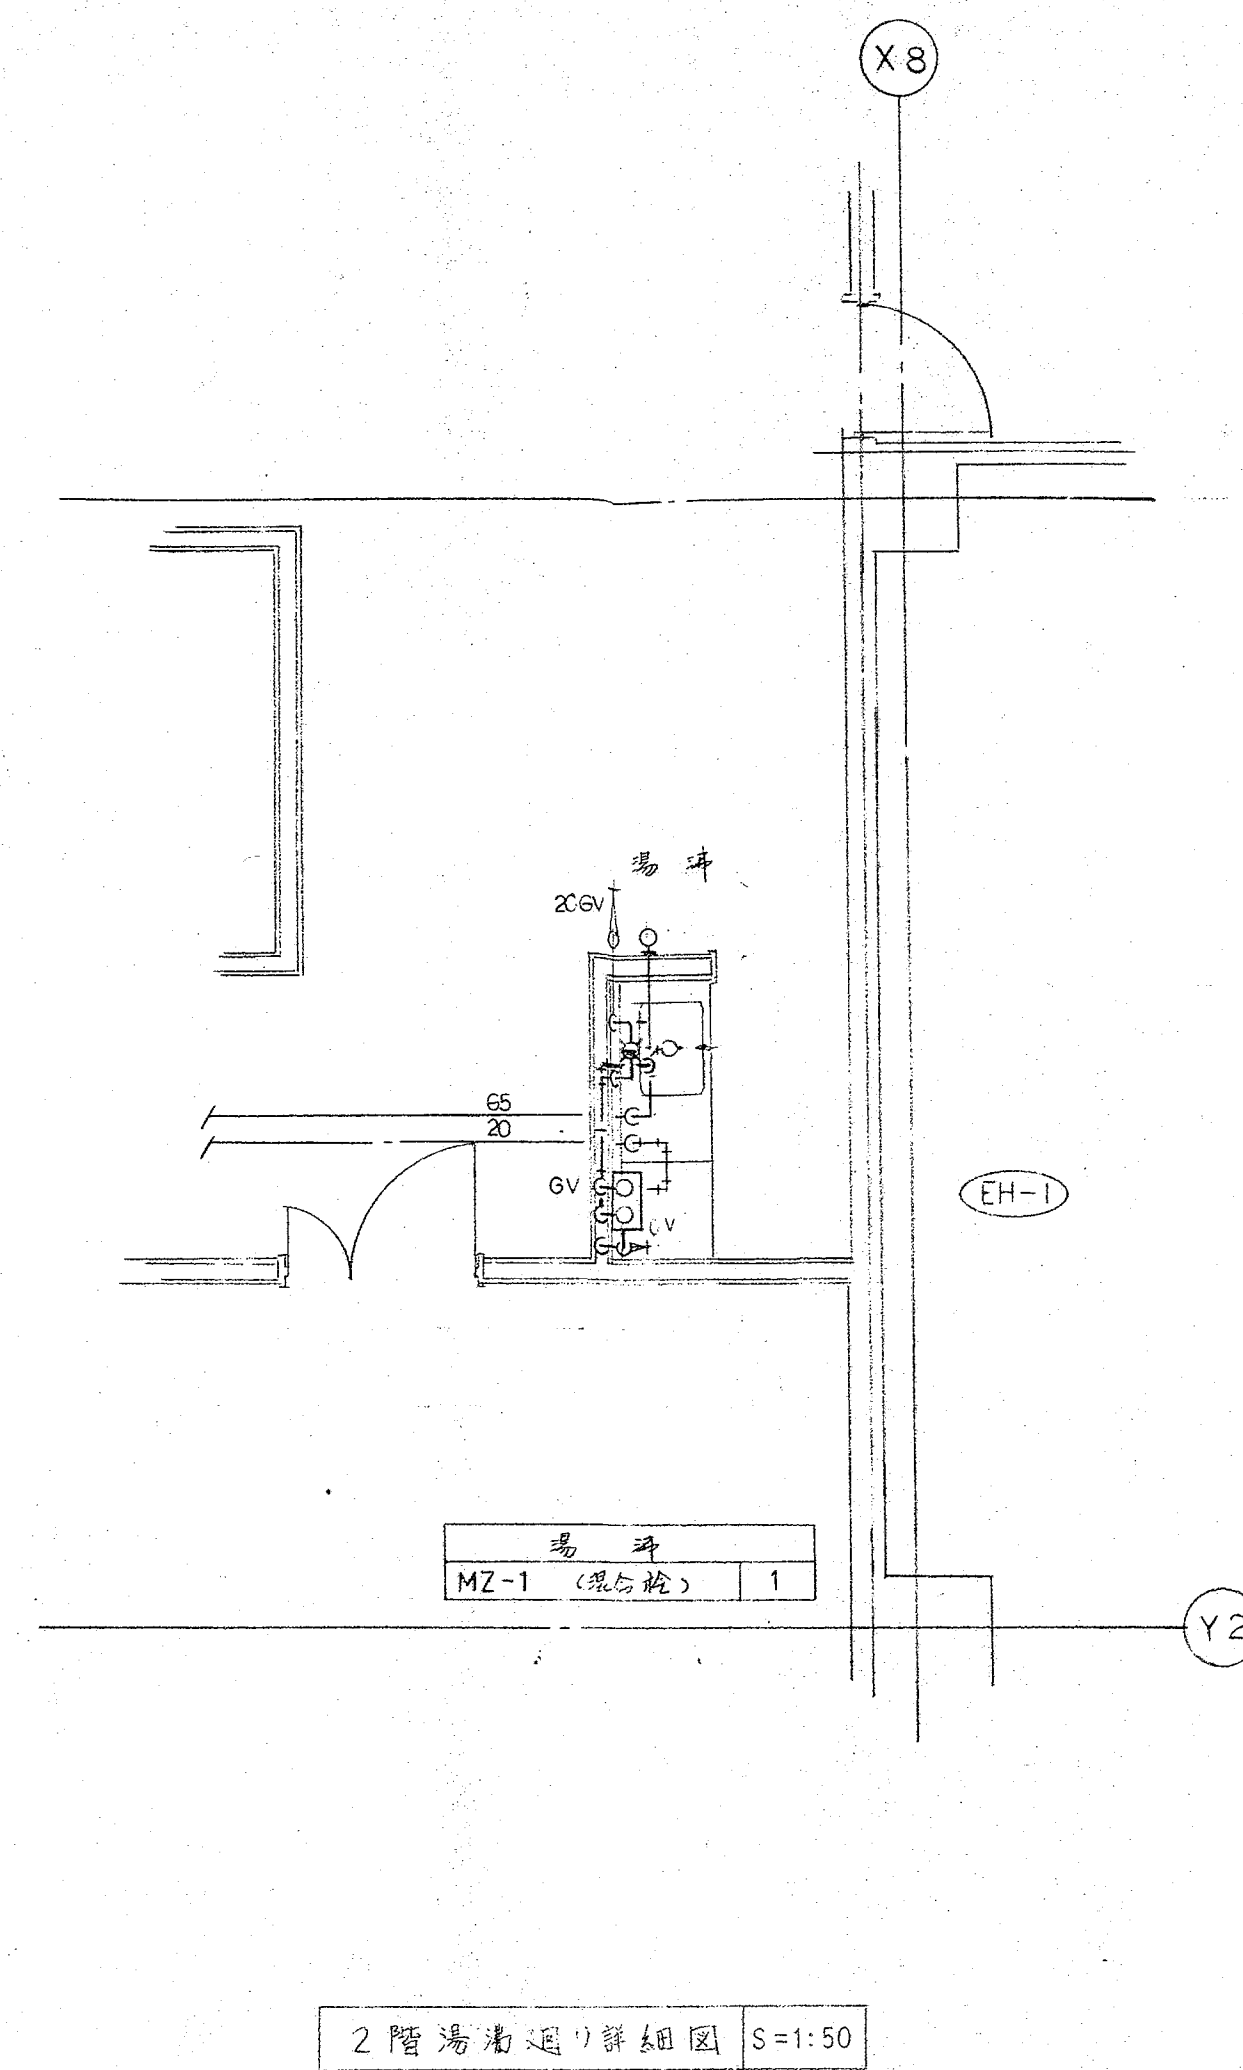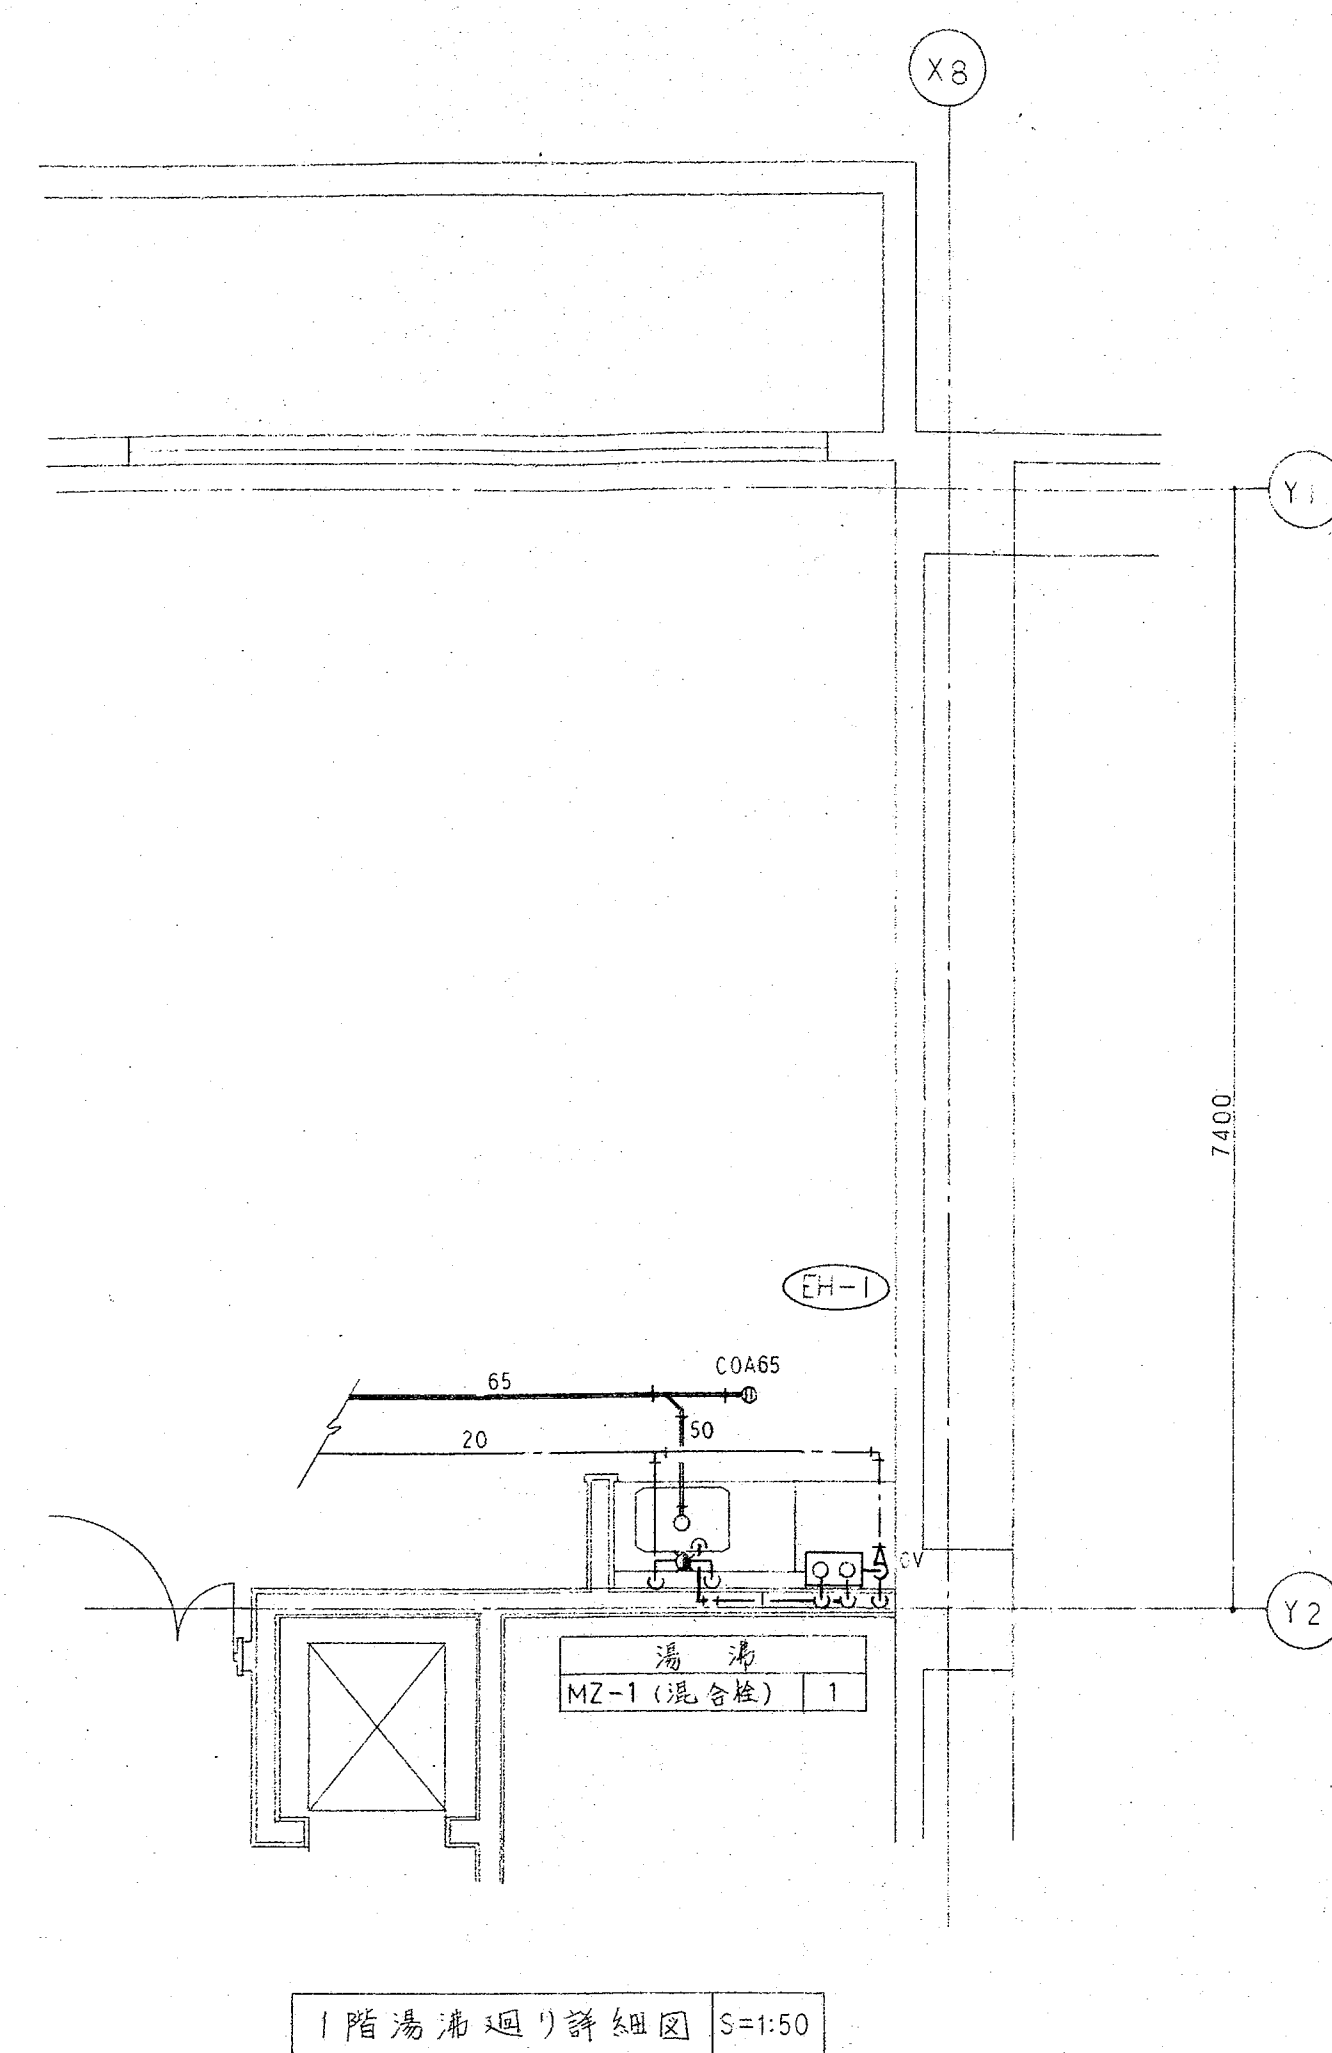


便所 Q.T	
C-5FT	1
C-752B	1
L-2594CL	3
S-202A	

便所 P.S	
C-5FT	1
C-752B	1
U-206SMU	2
L-2594CL	2


便所 O.R	
C-5K	1
L-364EC	1

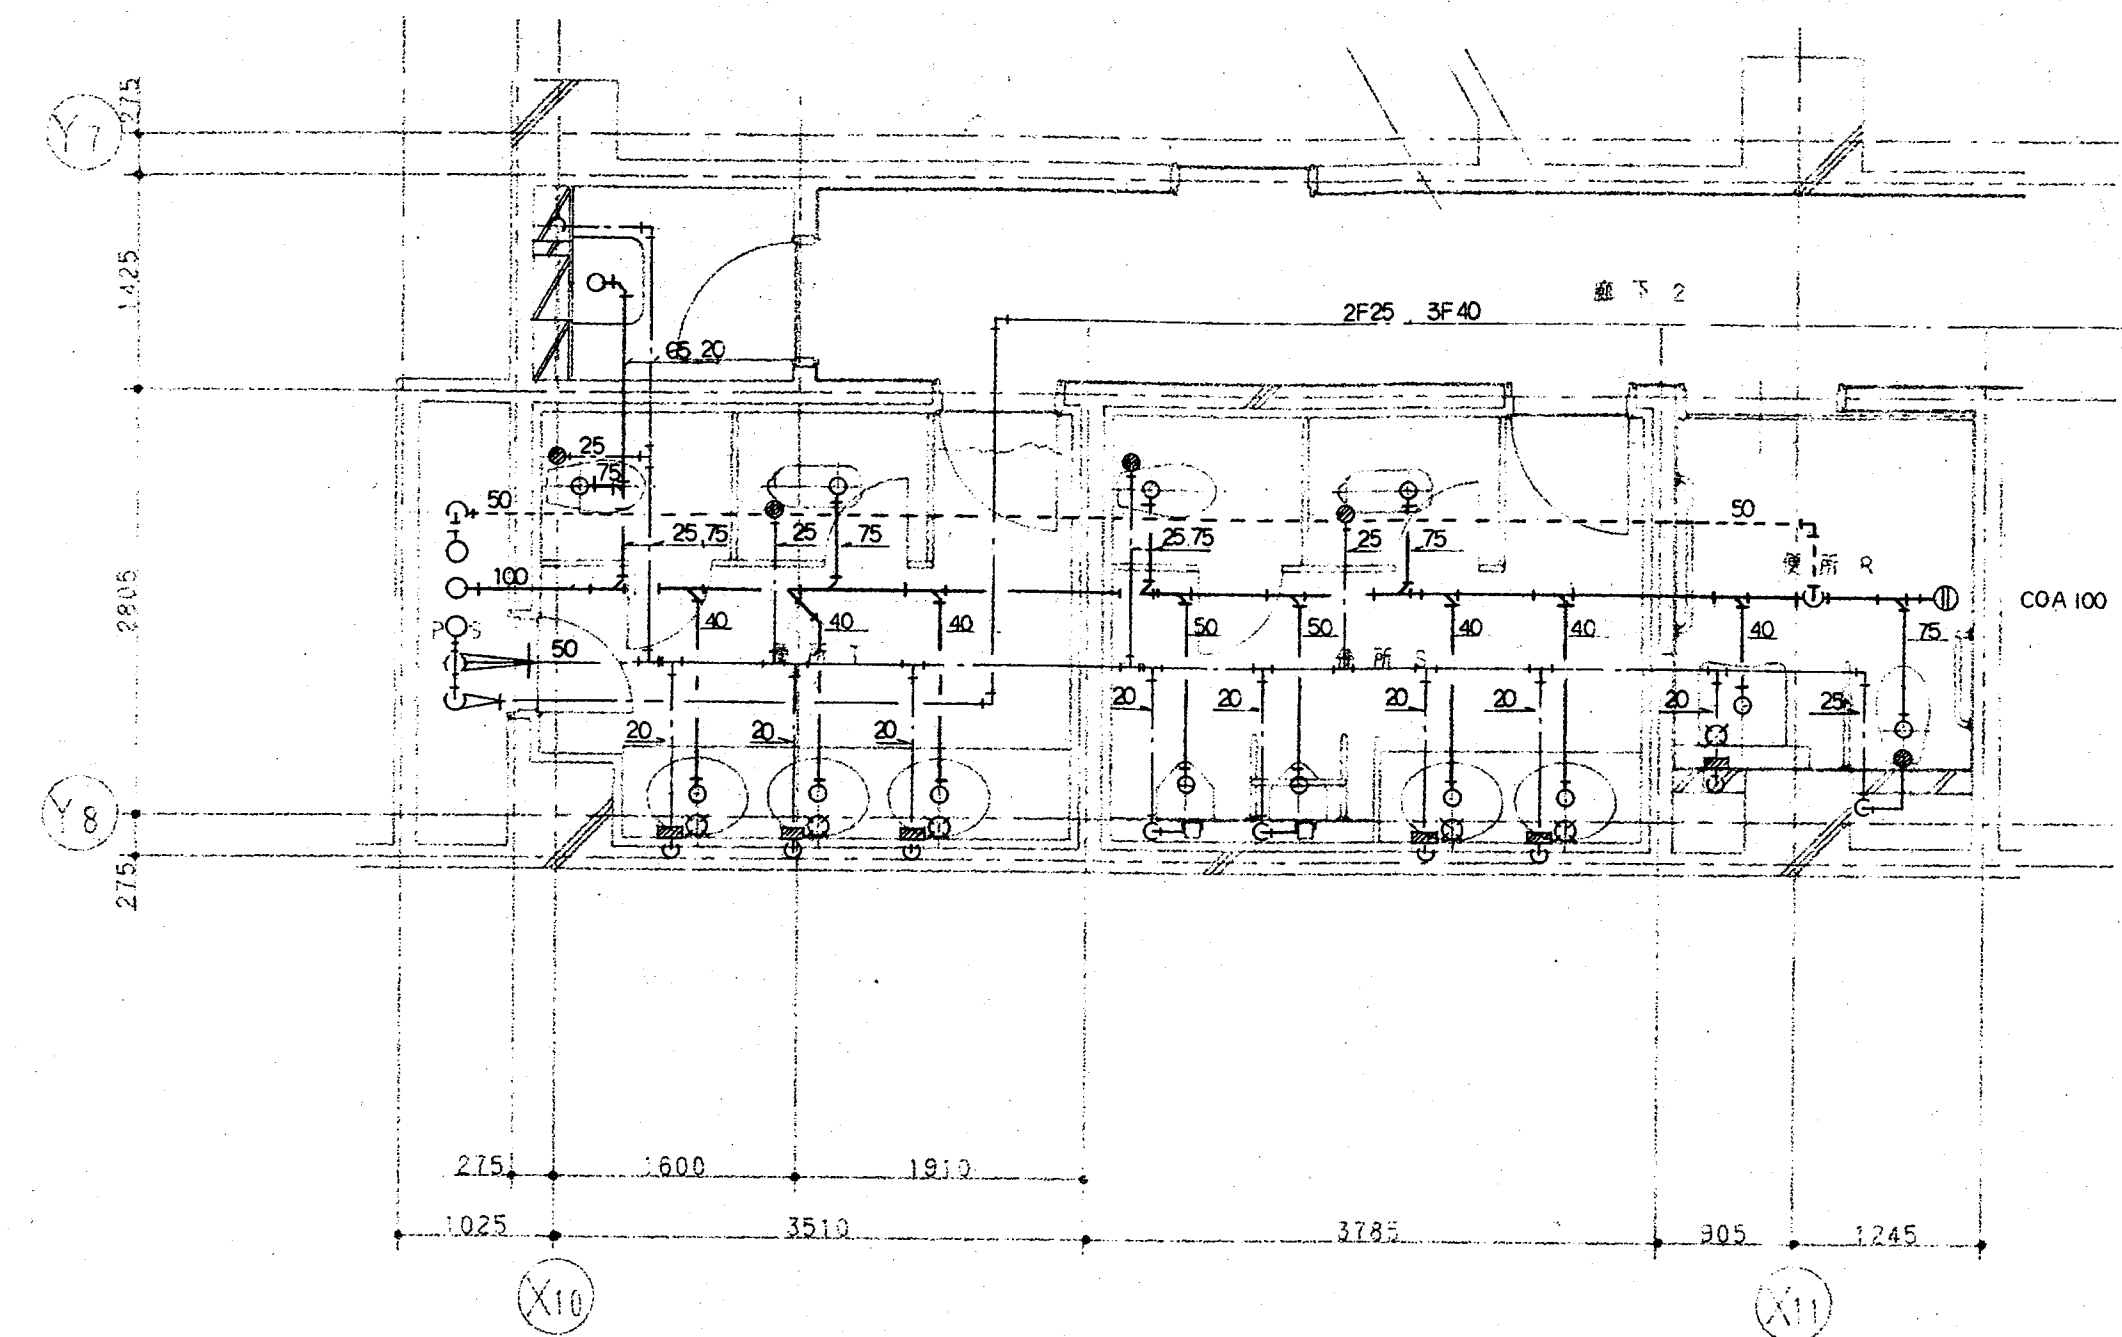


2,3階RST便所詳細図 S=1:50

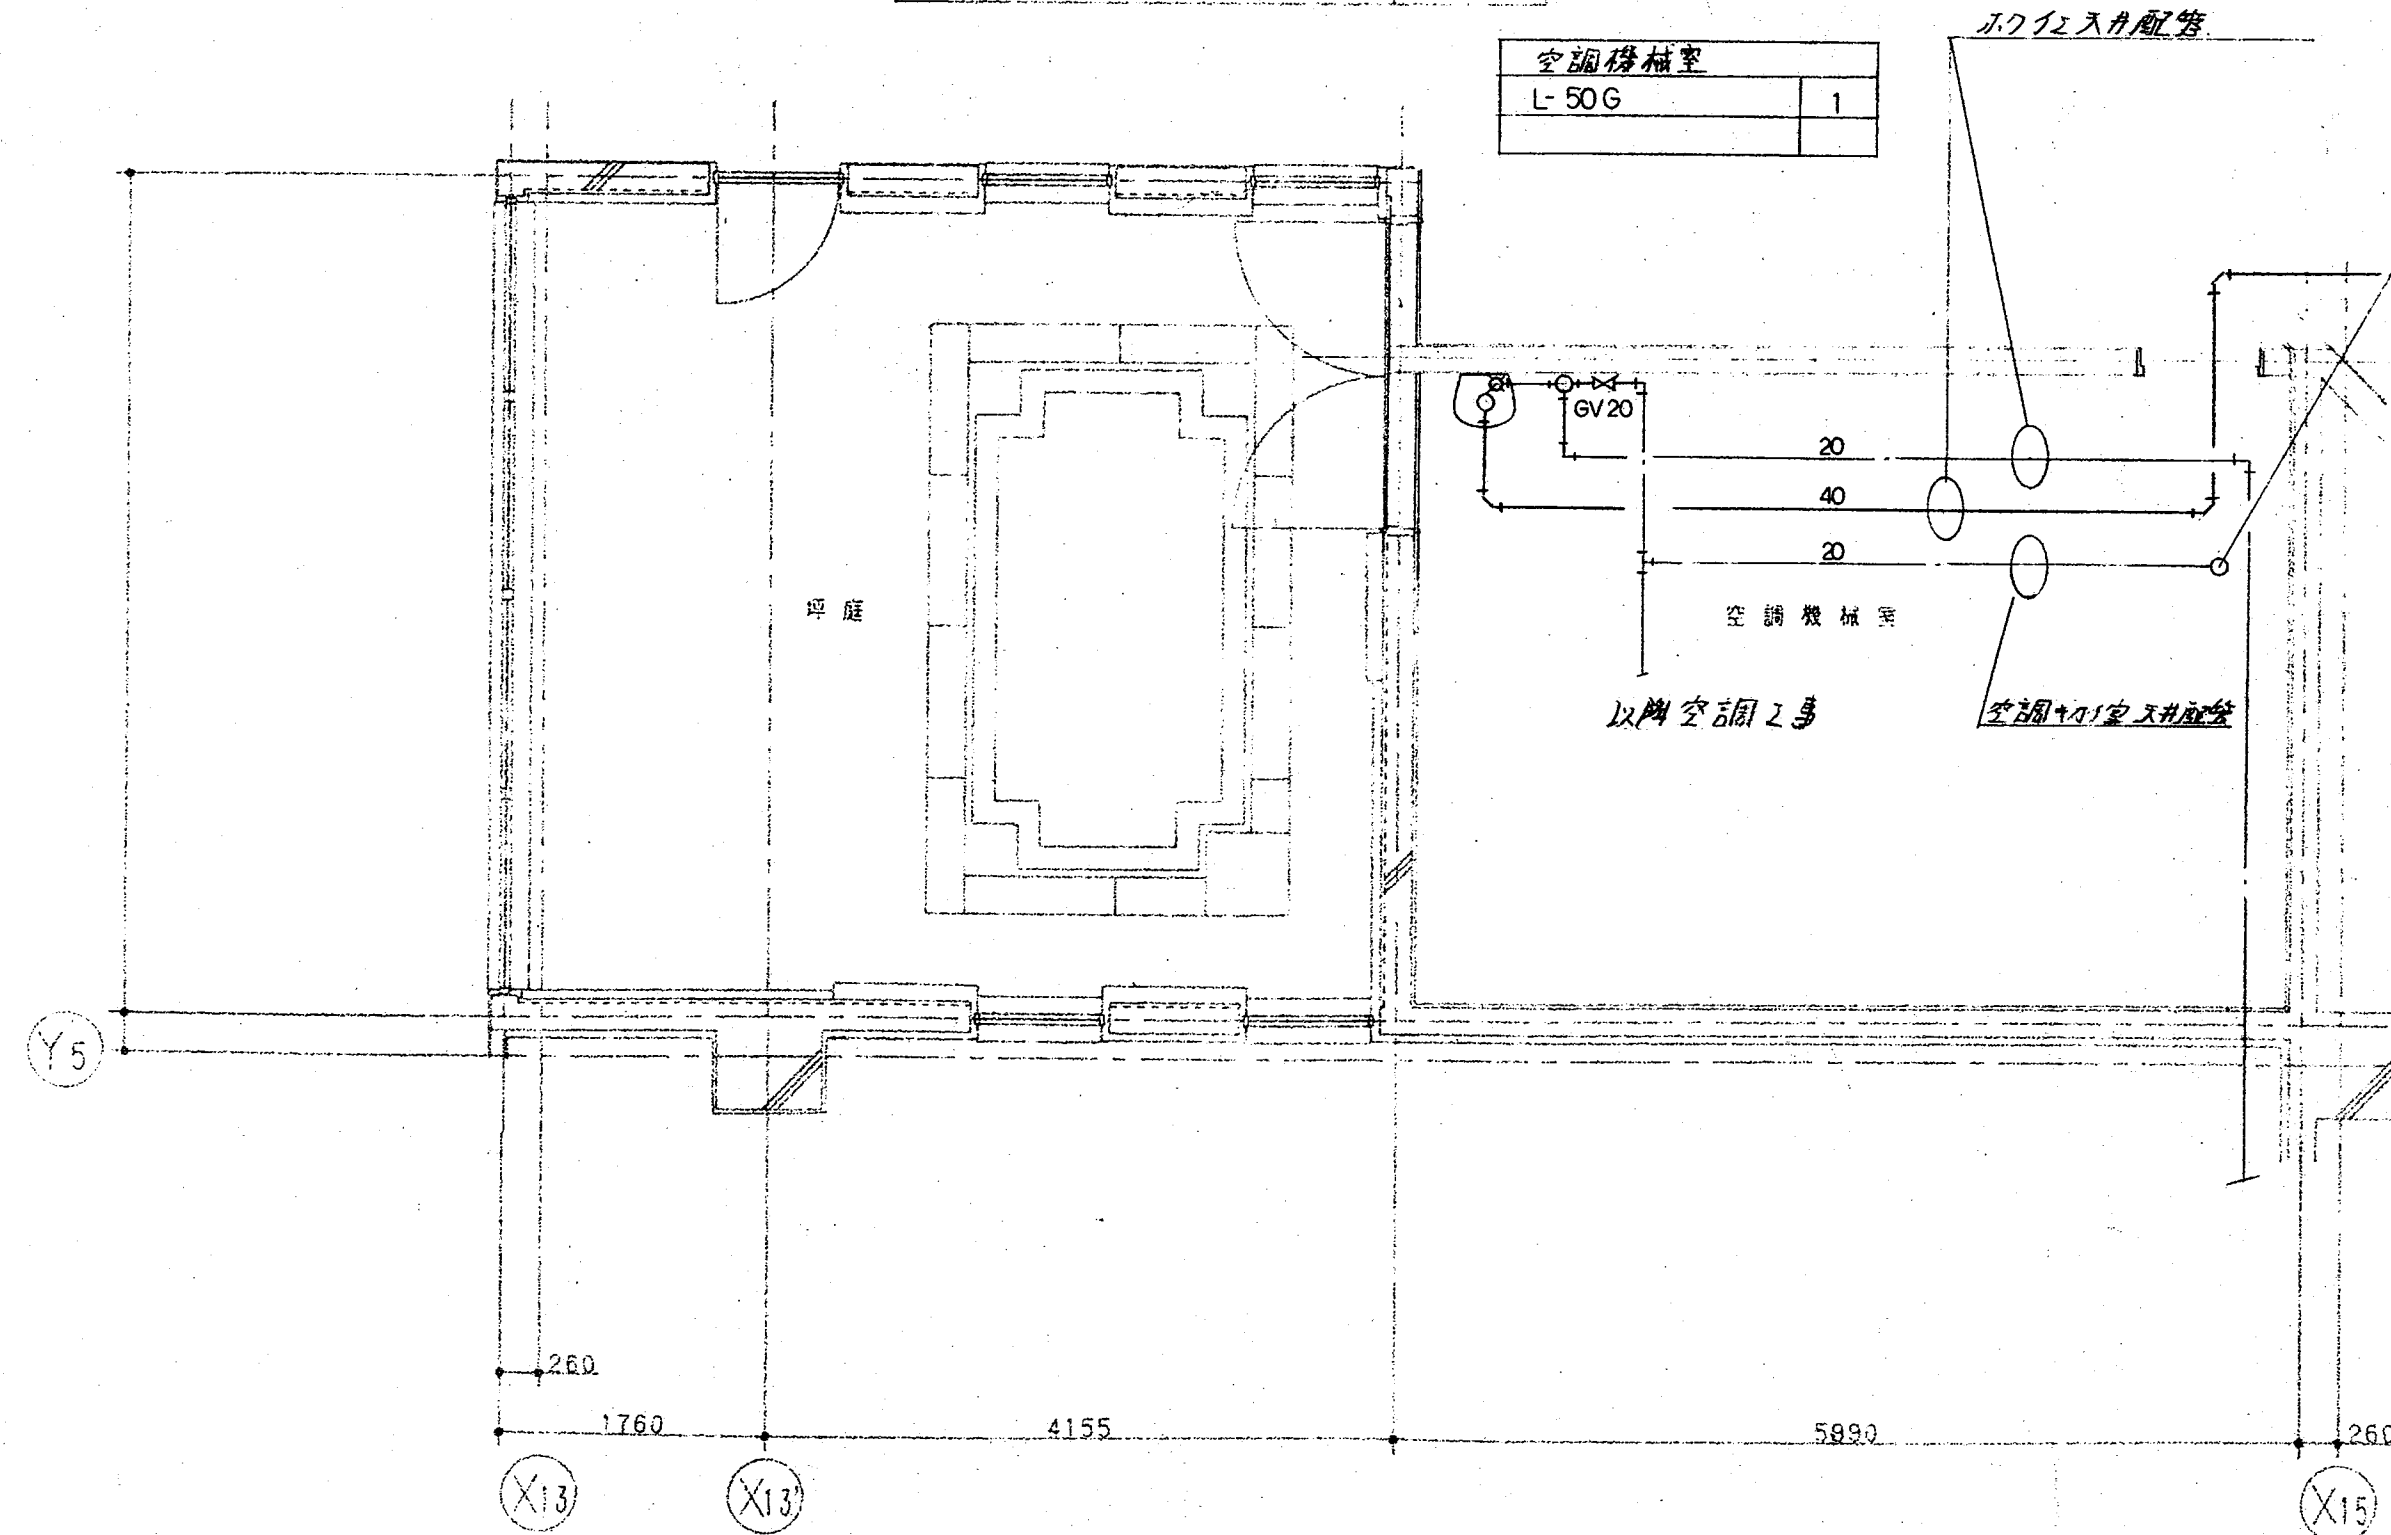


3階空調機室詳細図 S=1:50

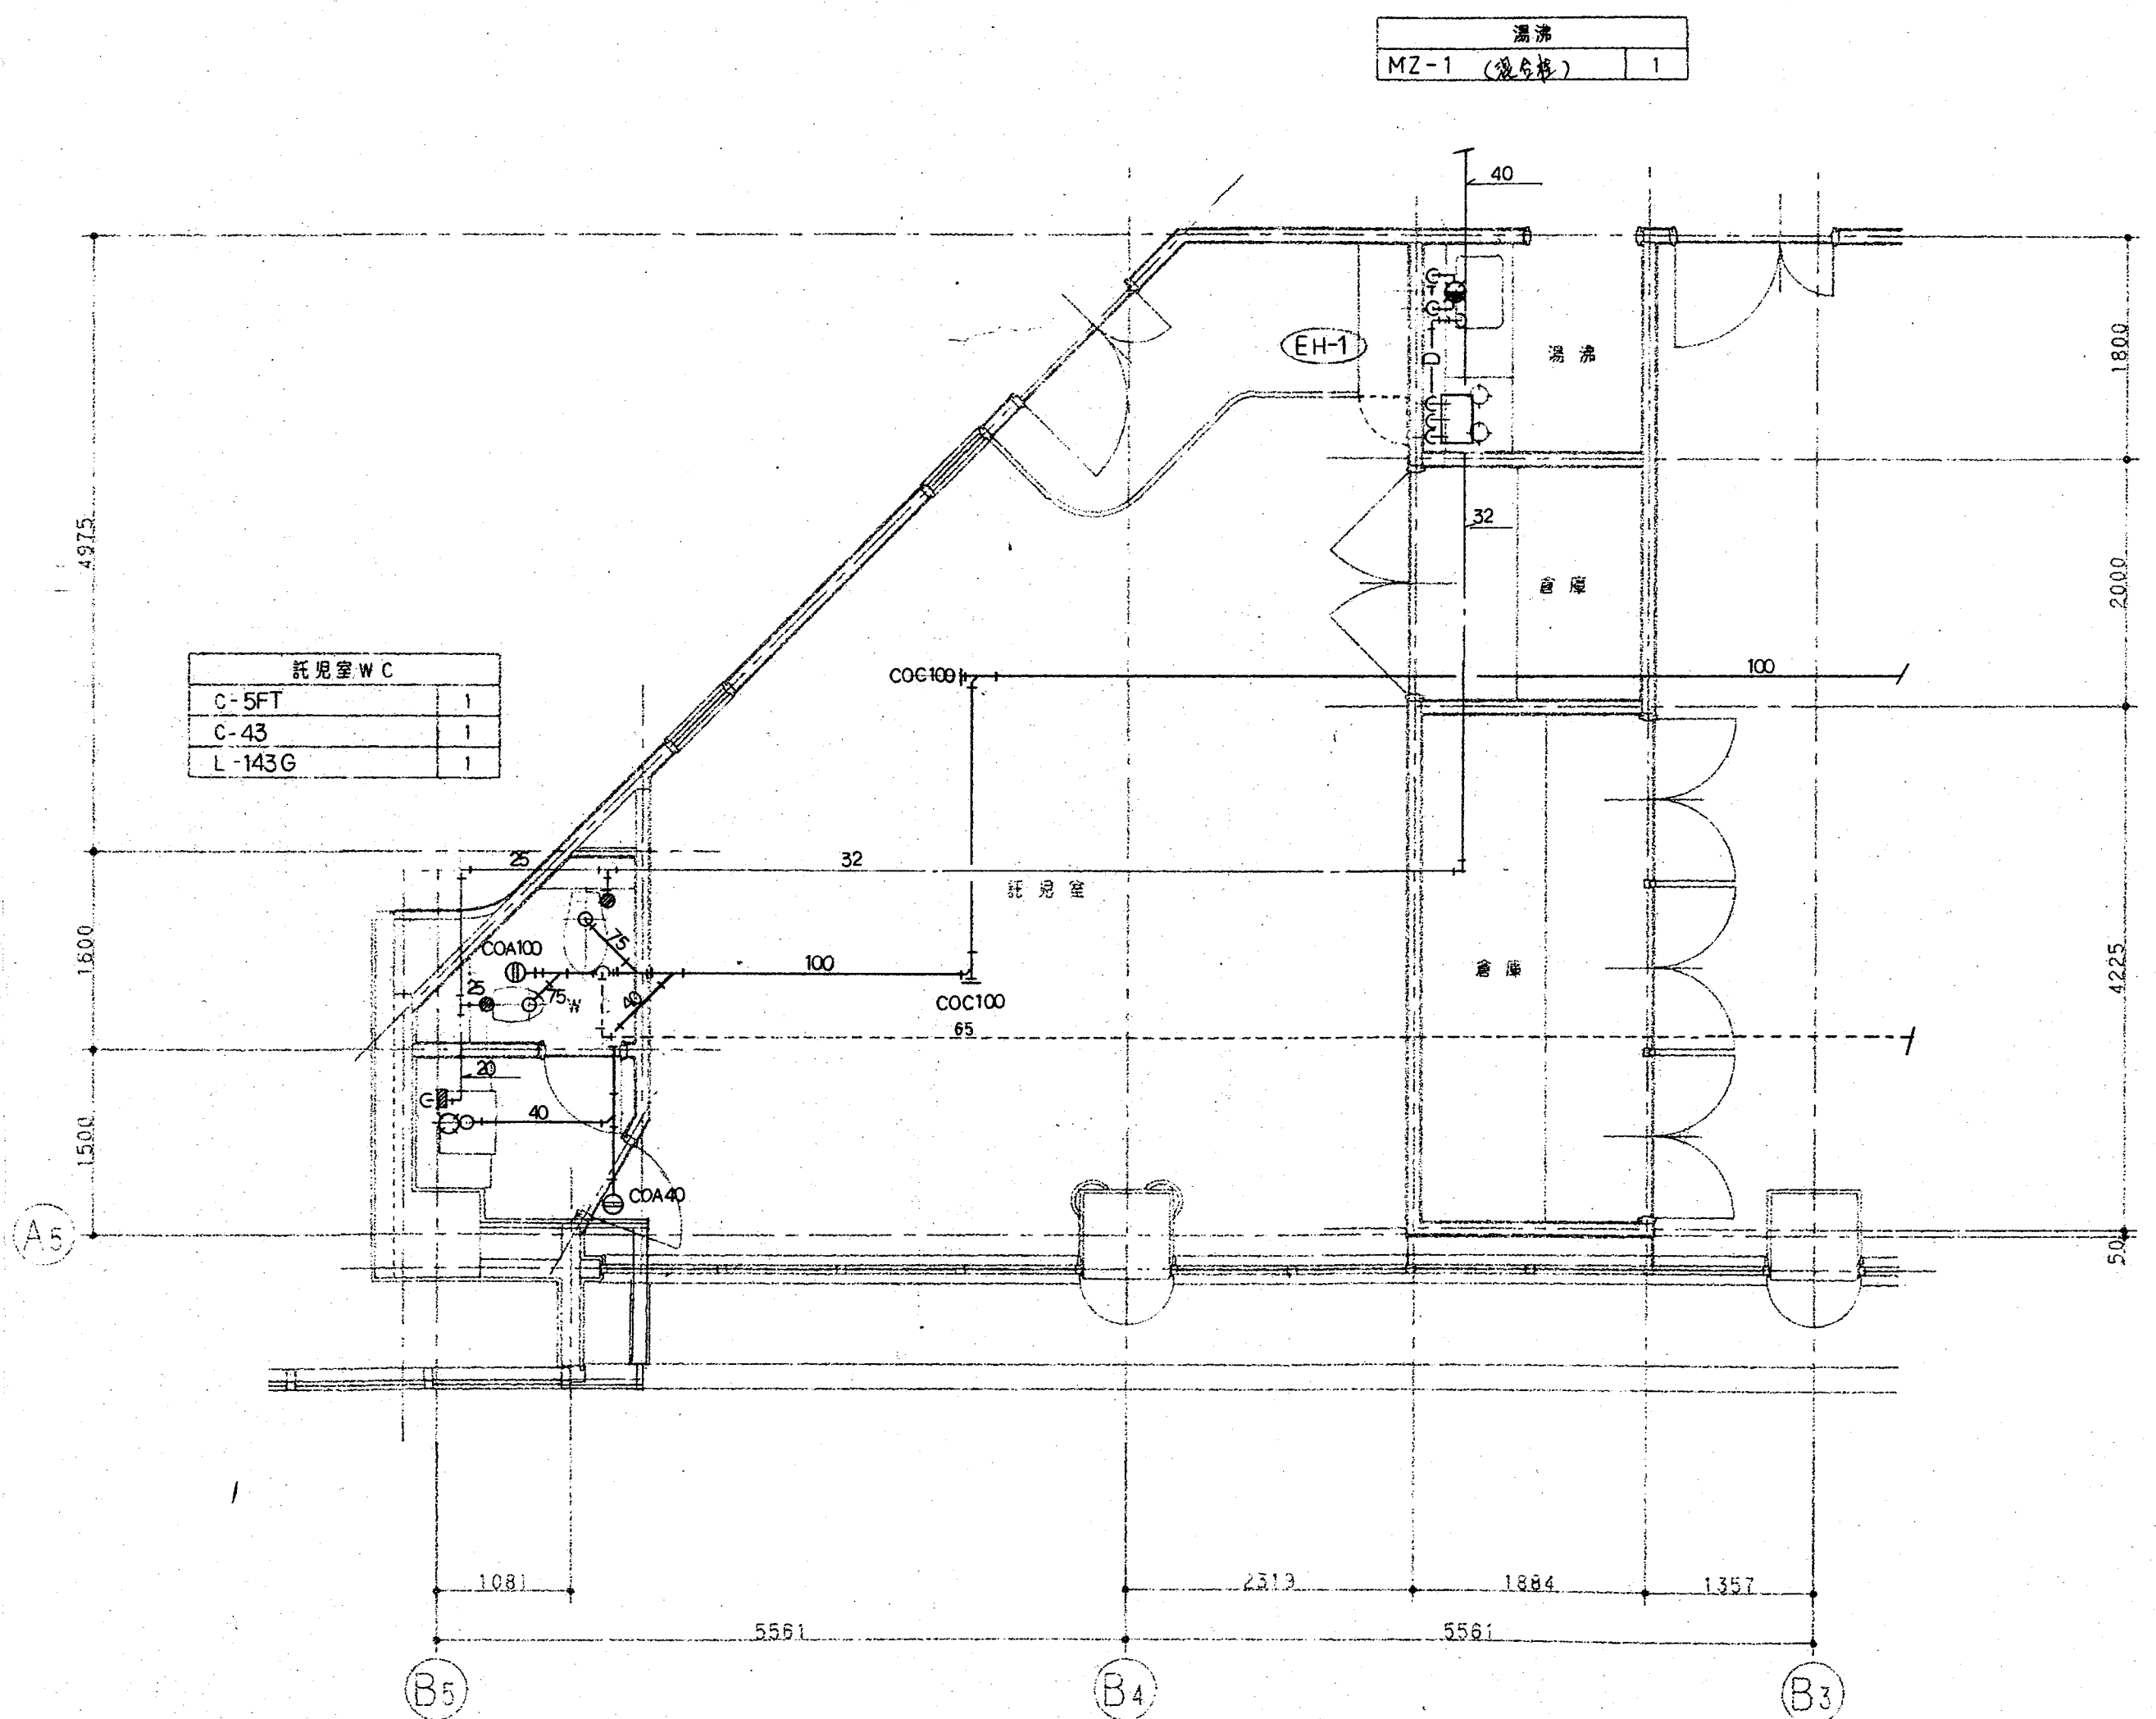

3階託児室詳細図 S=1:50

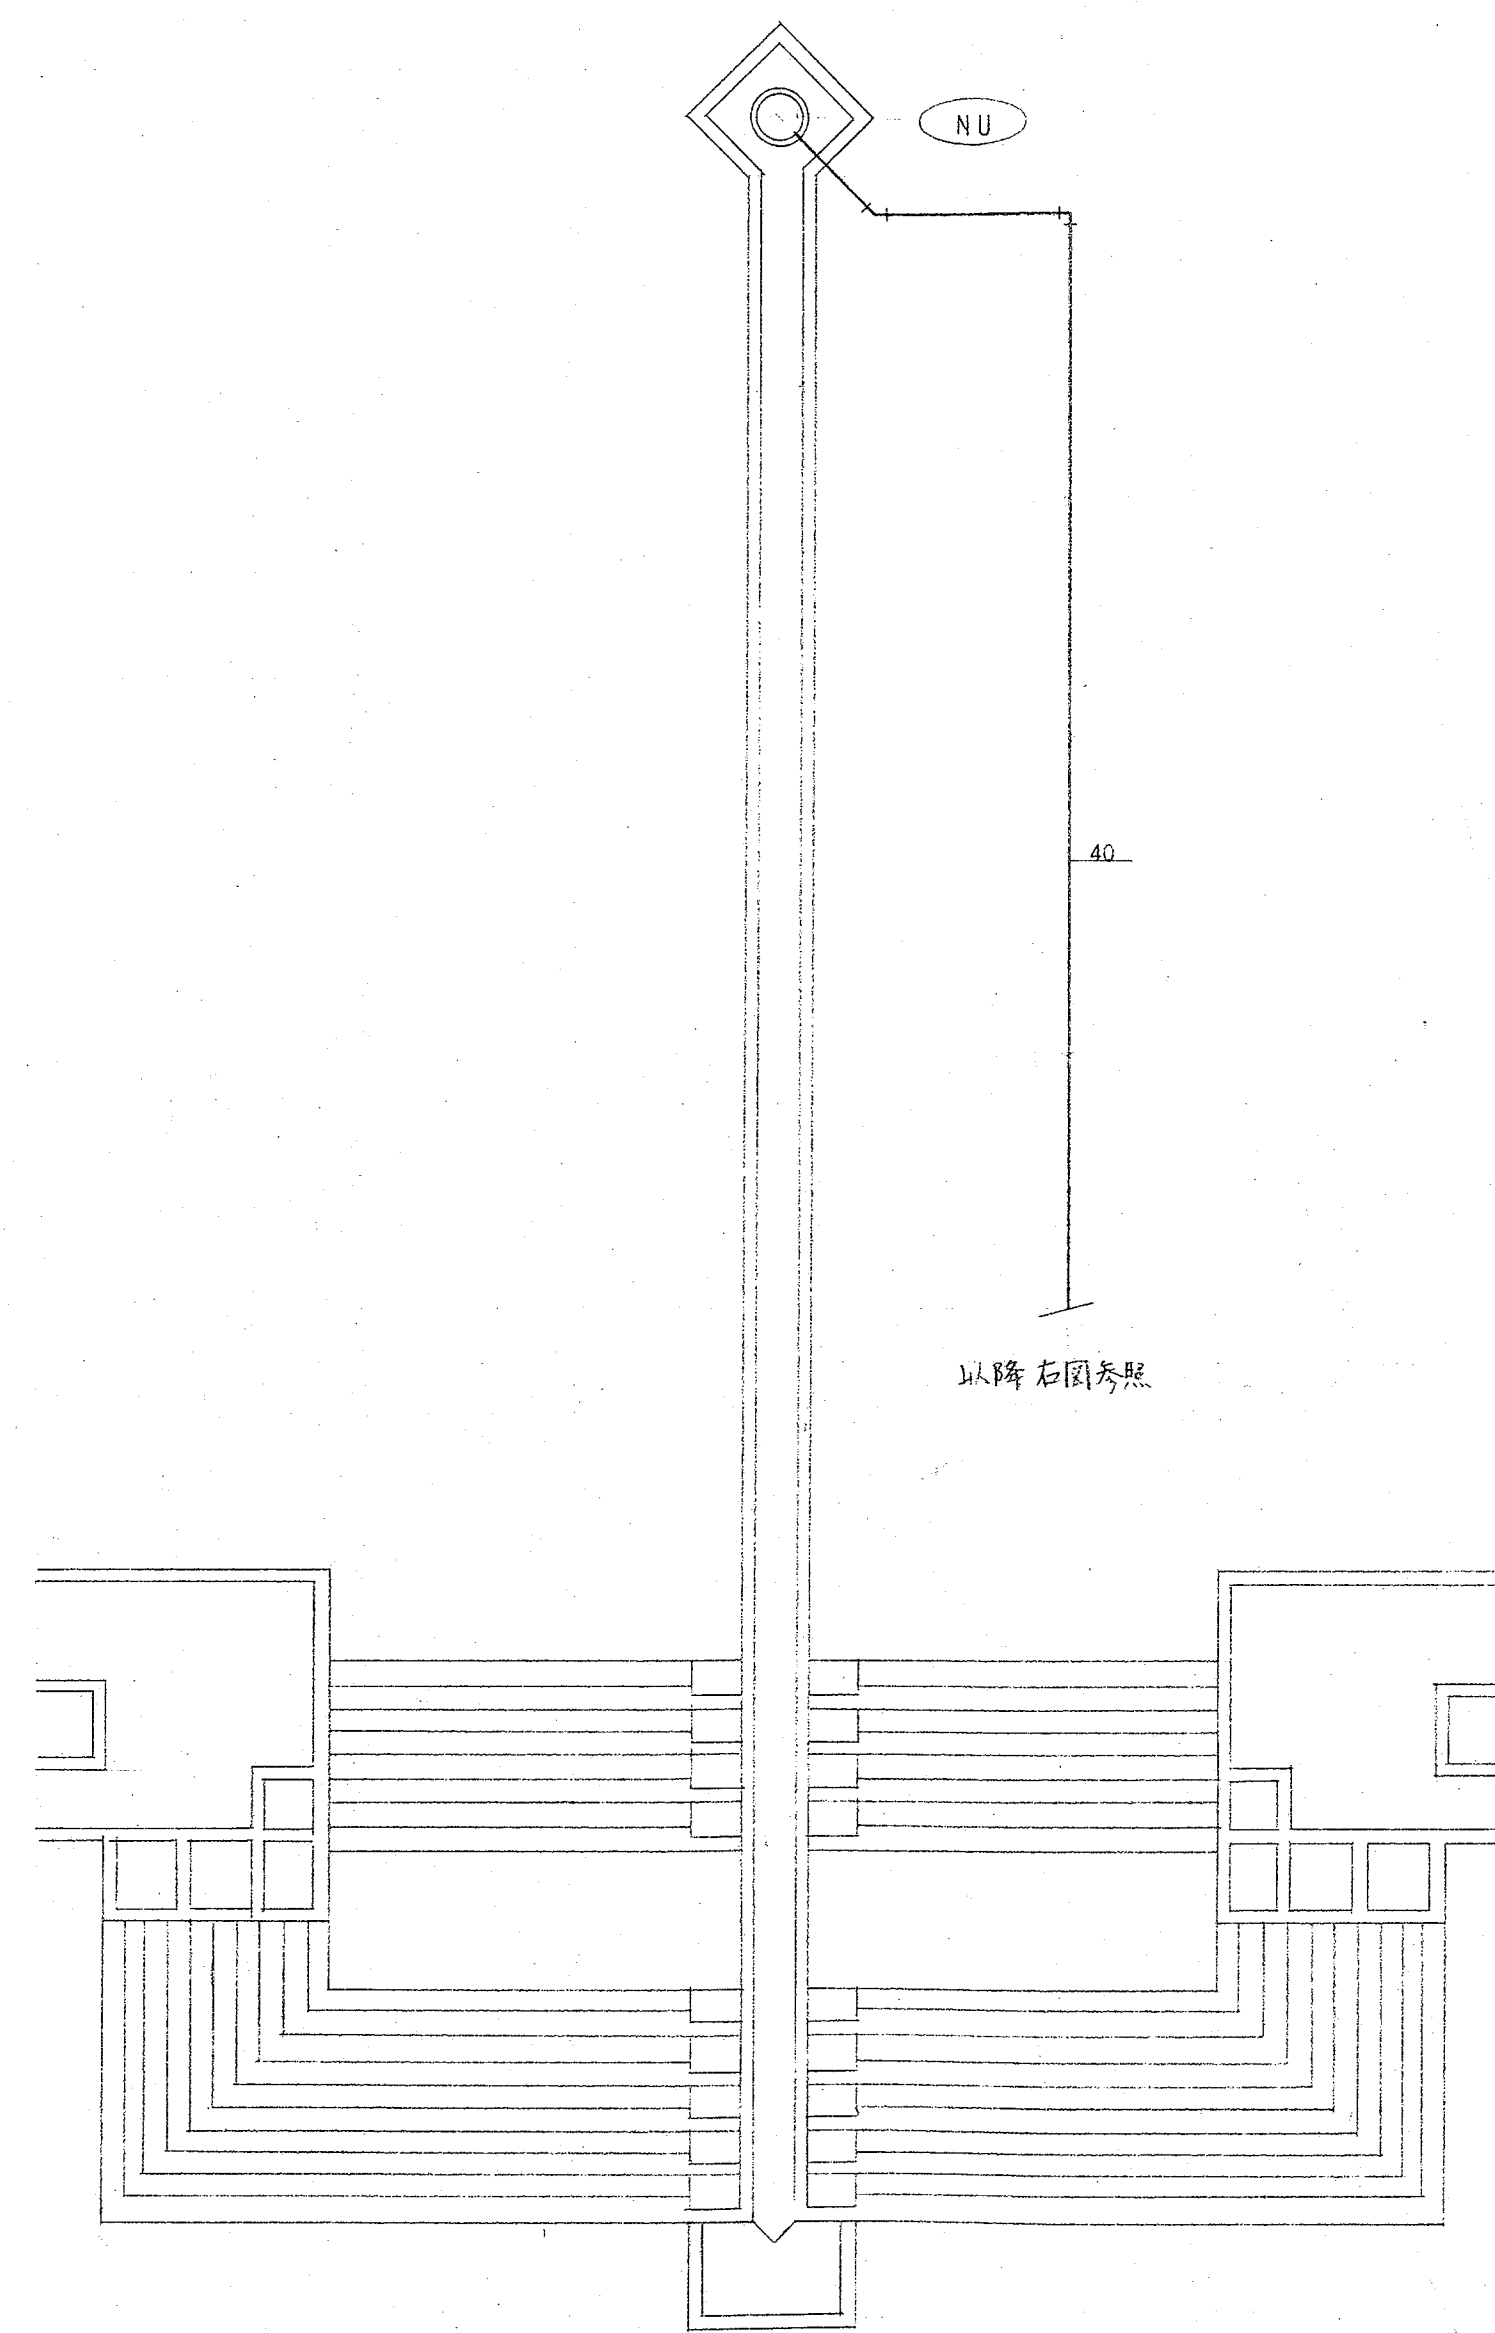


1 階平面図

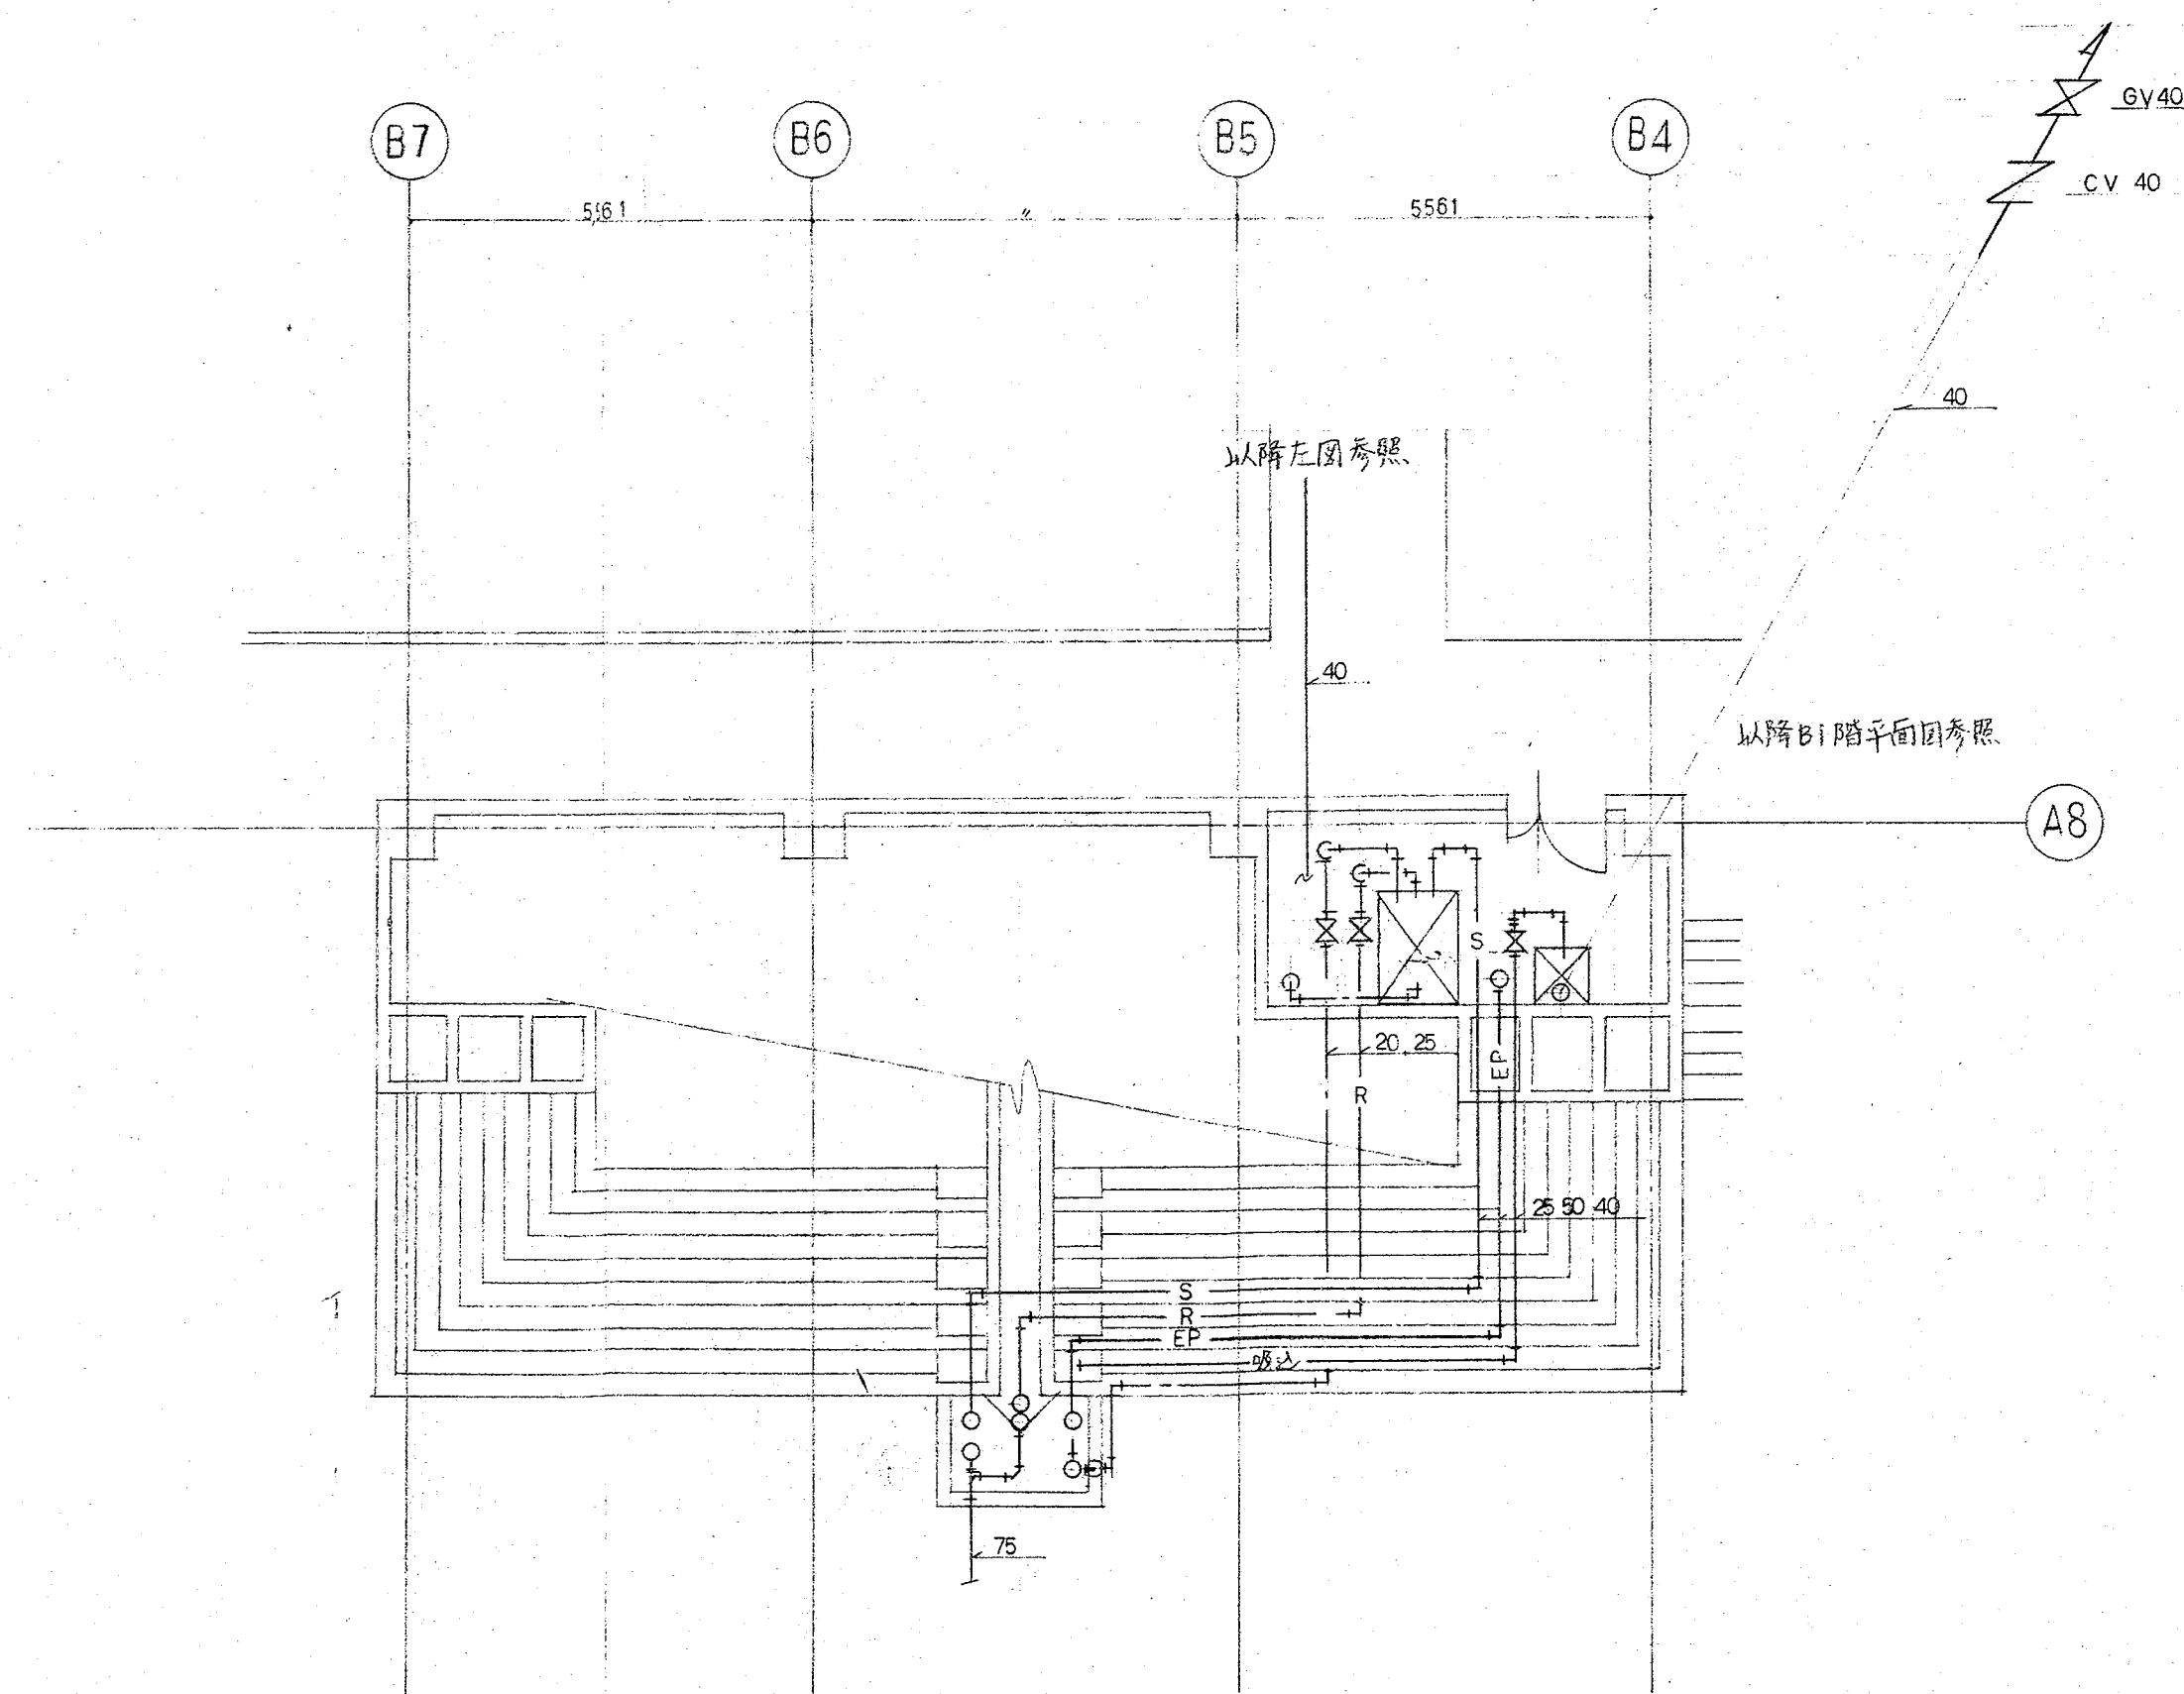

B1 階平面図

記号	名称	備考
○	スプリンクラーヘッド	開放型 1kgf/cm ² 80l/min
○	"	閉鎖型 72℃ 1kgf/cm ² 80l/min
○	自動壁報弁	温式 100 ^A
○	"	" 150 ^A
○	末端試漏装置	圧力計、弁、オリフス
○	有開放弁	加圧開型 150 ^A
○	手動開放弁箱	
□	屋内消火栓箱(1号型)	(理込型、消火器組込型) 消火栓40
○	連結送水口	ノズル 32 ^A ×1, ホース 40×15×2 ^本
		(xxL, スプリンクラー用)
		100×65×65 ^A
—	仕切弁	JIS 10kgf/cm ²
—	逆止弁	
—	フレキシブル継手	
—	ストレーナー	Y型
—s—	閉鎖型スプリンクラー配管	JIS-G-3452 (白)
—os—	開放型スプリンクラー配管	"
—x—	屋内消火栓配管	"
—D—	排水配管	"
—F—	泡消火配管	"

*工事区分
1 一次側電気工事
2 表示警報用管路工事
3 自火報受信機に至る管路工事
4 非常電源 屋内消火栓内蔵機器及び関連電気工事
5 消火水槽及び高架補給水槽への給排水工事
6 ポンプ用コンクリート基礎工事

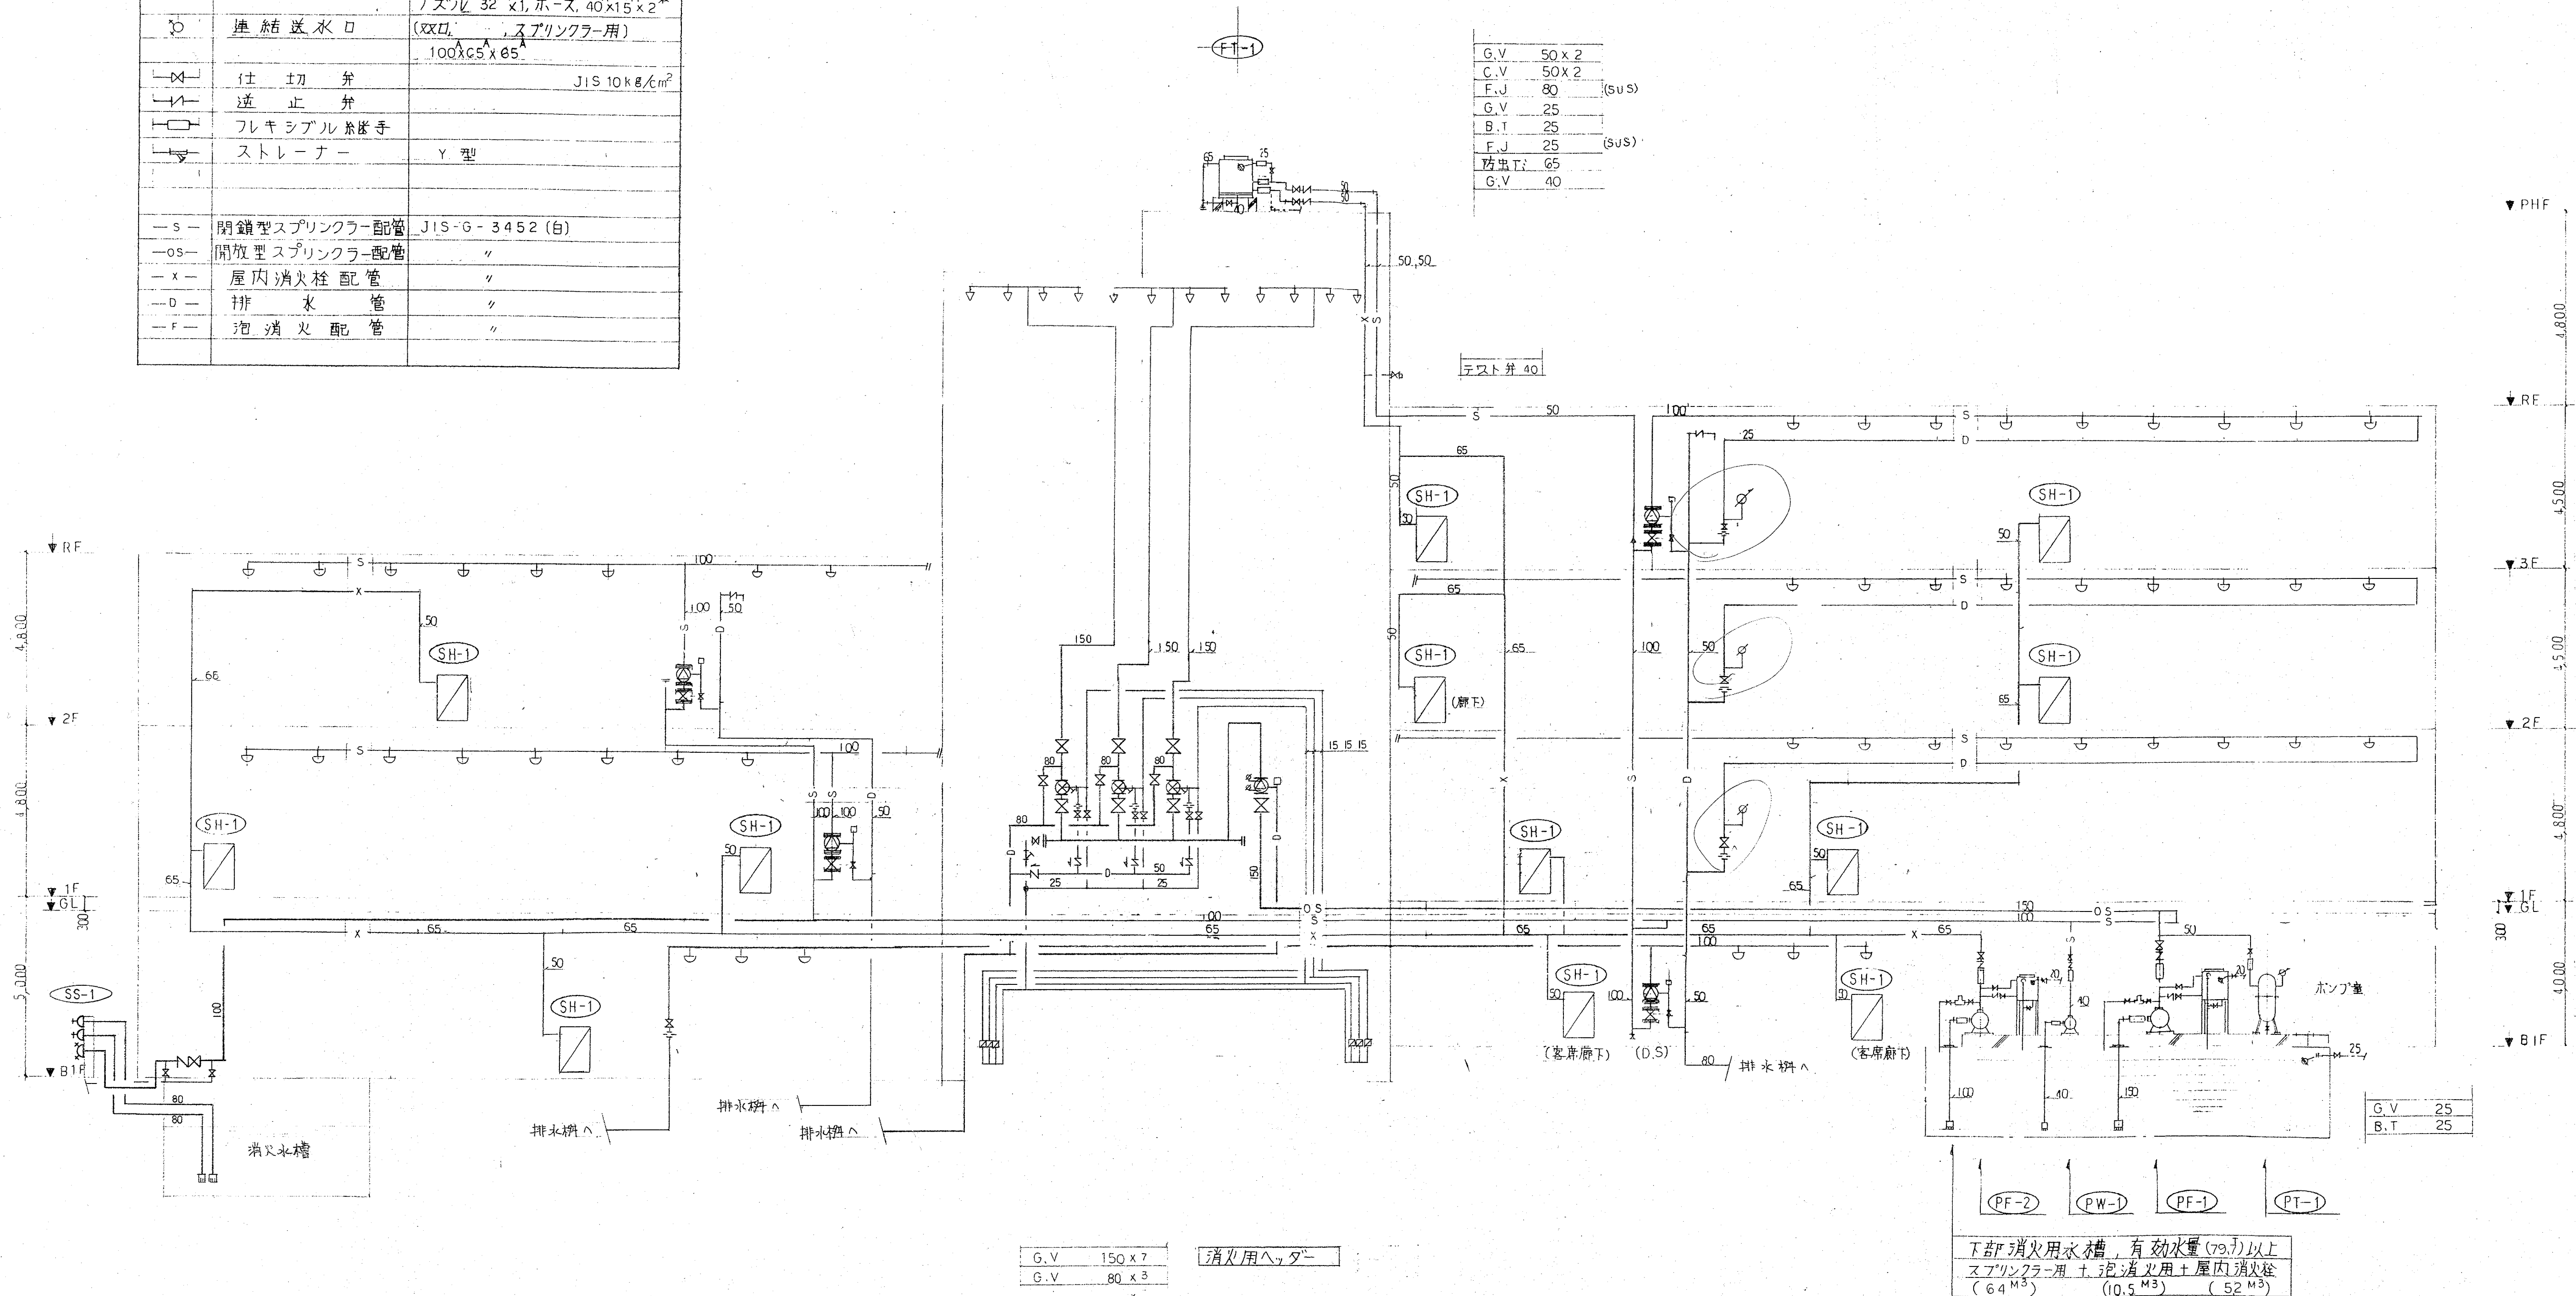

消火設備ポンプ揚程、他計算書

1. ポンプ吐出量計算書

(1) スクリンクラポンプ

(閉鎖型) 10個同時×90ℓ/min= 900ℓ/min

(開放型) 30個同時×90ℓ/min=2,700ℓ/min

計 3,600ℓ/min

(2) 屋内消火栓ポンプ

(1号型) 2個同時×150ℓ/min= 300ℓ/min

(3) 泡消火ポンプ

(2区画同時放射)
35ℓ/min×15個×2区画=1,050ℓ/min
(1,400)

2. 有効水源容量計算書

(1) スクリンクラ用

(閉鎖型) 10個同時×1.6㎡/個 = 16㎡

(開放型) 30個同時×1.6㎡/個 = 48㎡

小計 64㎡

(2) 屋内消火栓用

(1号型) 2個同時×2.6㎡/個 = 5.2㎡

(3) 泡消火用

(2区画同時放射)
35ℓ/min×30個×10min= 10.5㎡

合計 79.7㎡

3. ポンプ揚程計算書

	スプリンクラーポンプ	屋内消火栓ポンプ	泡消火ポンプ
実揚程	2.5+4.0+4.8+4.5+3.5 = 23.8m	2.5+4.0+4.8+1.5 = 17.3m	2.5+4.0 = 6.5m
配管の摩擦損失水頭	28.0m	9.0m	41.0m
放出圧水頭	10.0m	17.0m	25.0m
アターム弁損失水頭	5.0m		5.0m
ホース損失水頭		3.6m	
開放弁損失水頭	5.0m		10.0m
小計	71.8m	46.9m	87.5m
余裕係数	5%	5%	
合計	75m	50m	88m

