

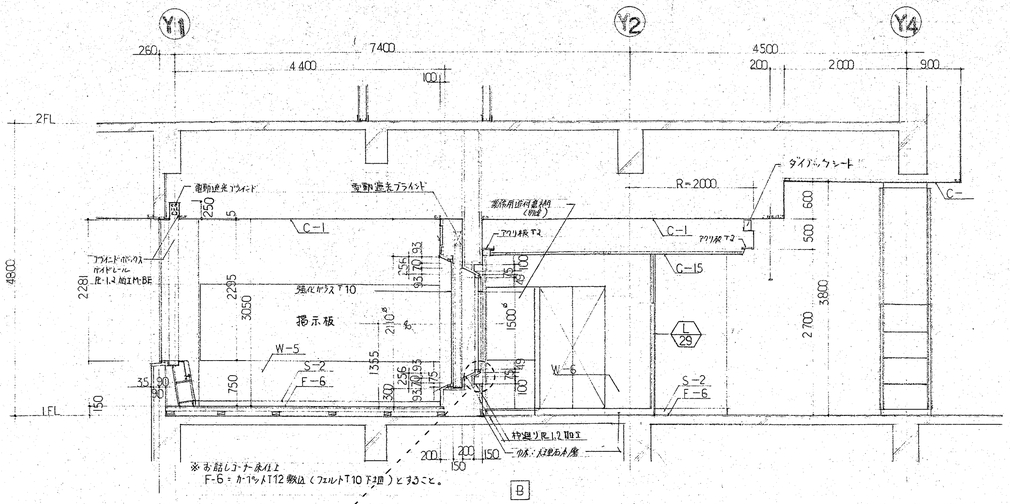
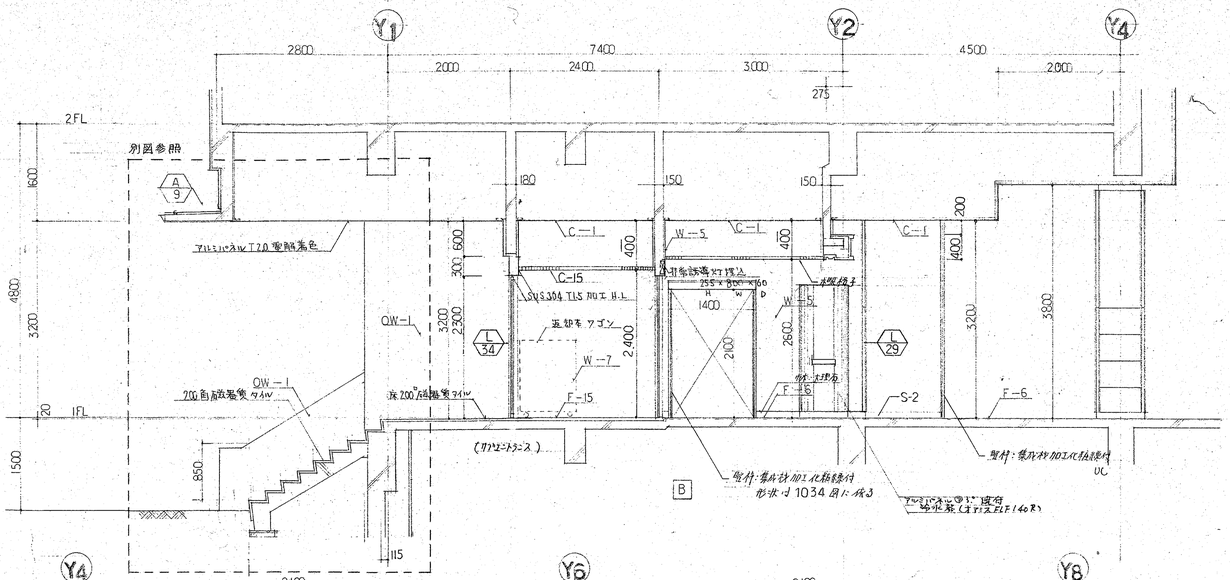
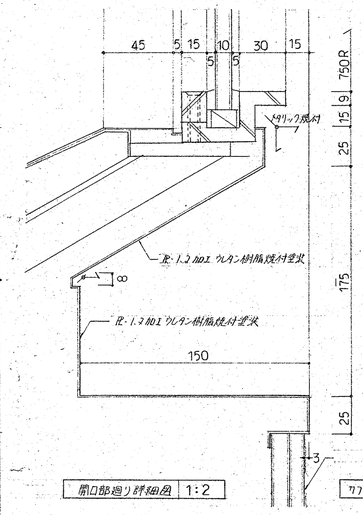
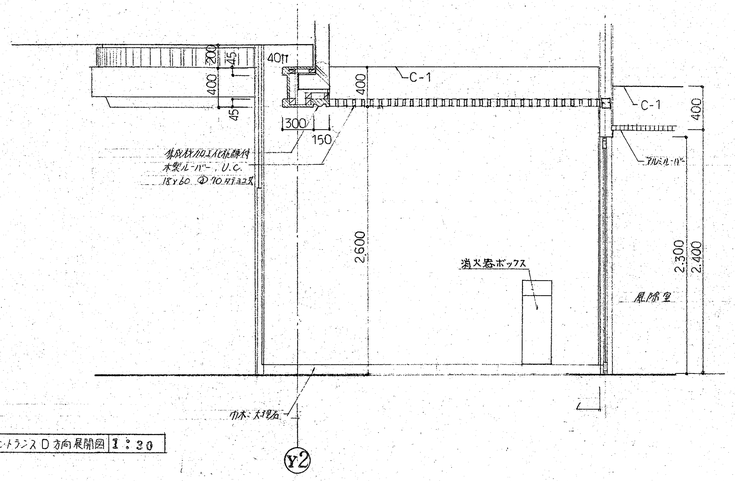


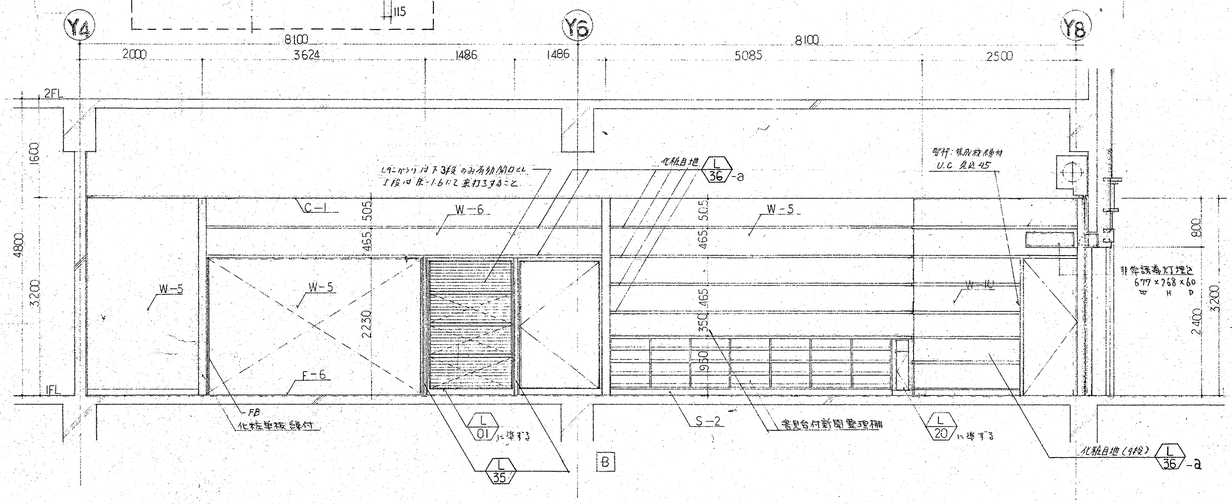



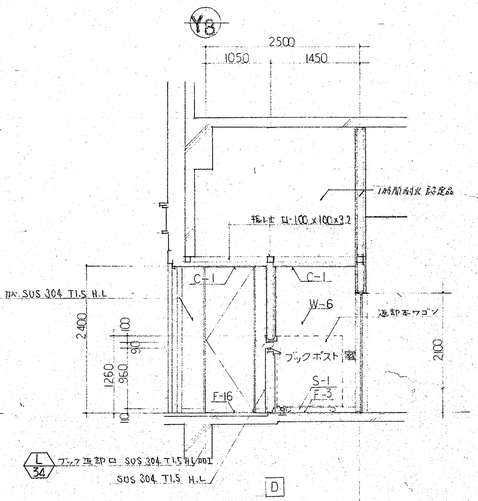


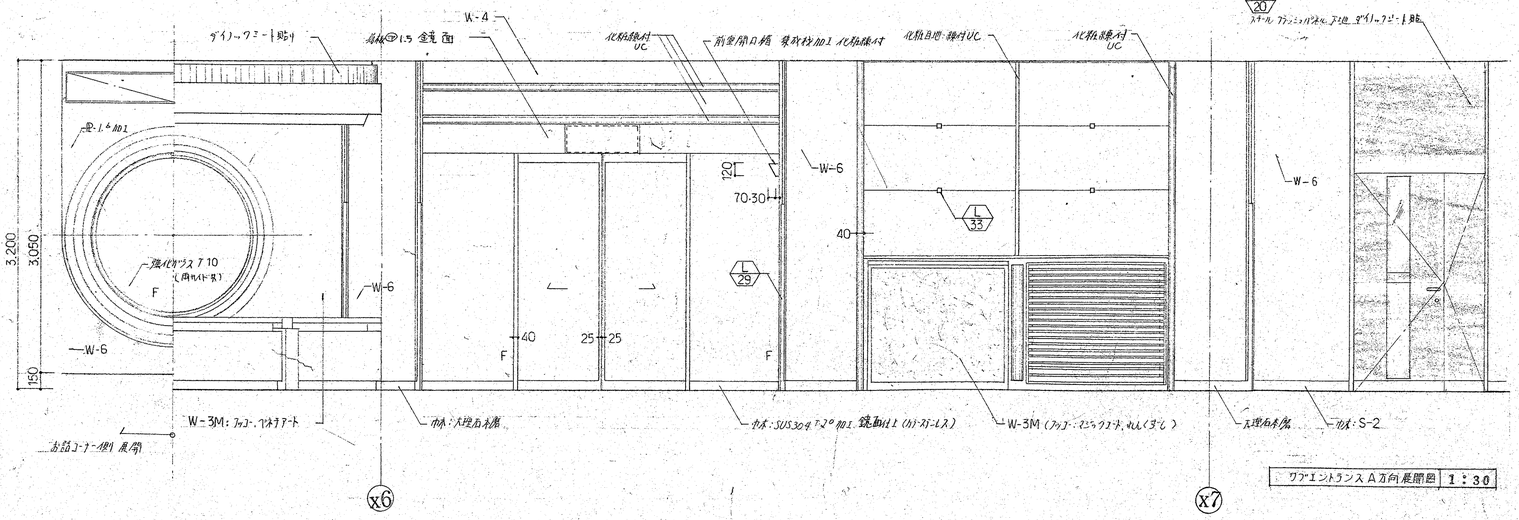

| | | | | | |
|---|---|---|---|---|---|
| 株式会社 山下設計 YAMASHITA SEKKEI INC. ARCHITECTS, ENGINEERS & CONSULTANTS | 一級建築士 木戸弘勝 第38436号 | 設工 | 訂正 | 特記 | (仮称)春日市生涯学習センター建設事業 |
| | 検図 IWAKIRI | 保管 | | | 図面内容 詳細図(6) |
| | 製図 IWAKIRI | 承認 | | | 縮尺 1/50 1/30 |
| | | 確認 | | | 図面番号 1050 |
| | | 作成 | | | 枚ノ内 区分 建築意匠 |

| 階数 | 室名 | 記号 | 家具名称 | 数量 | 寸法 W | D | H | SH | L | 材質、仕上 | 特記仕様 | 備考、付属品 |
|---|---|---|---|---|---|---|---|---|---|---|---|---|
| 1F | | ① | 自動検策台 | 3ユニット | 900 | 950 | 1,250 | | | ナラ練付着色ポリウレタン塗装 | A、B | |
| | | ② | 記載台 | 1 〃 | 2,400 | 2,700 | 1,200 | | | 〃 | | |
| | | ③ | インフォメーションカウンター | 1 〃 | 4,000 | 2,250 | 750 | | | 〃 ~~ターンテーブル+1台組込~~ | | |
| | | ④ | 貸出返却カウンター | 3 〃 | 2,100 | 1,900 | 3,200 | | | 〃 ~~ターンテーブル×2台組込~~ | 、B | スチールフレームサイン 天井マデ |
| | | ⑤ | 児童コーナーカウンター | 1 〃 | 4,000 | 3,000 | 1,100 | | | 〃 ~~ターンテーブル×2台組込~~ | 、B | |
| | | ⑥ | リファレンスカウンター | 1 〃 | 3,300 | 2,300 | 1,250 | | | 〃 ~~〃 ×1台組込~~ | 、B | |
| | | ⑦ | 青少年コーナー検策台 | 1 〃 | 1,500 | 900 | 〃 | | | 〃 | 、B | |
| | | ⑧ | AVデスク | 10 〃 | 1,000 | 950 | 〃 | | | 〃 | 、B | |
| | | ⑨ | AVブース テレビ台 | 2 〃 | 2,700 | 2,200 | 1,800 | | | 〃 | 、B | |
| | | | 〃 ソファー | 2 〃 | 4,200 | 1,350 | 750 | 380 | | 〃 、背座:ウレタンフォーム布張り | | 1台5人用、布(≒6,000/m上代程度) |
| | | ⑩ | 書見台付新聞整理棚 | 1 式 | 4,935 | 620 | 950 | | | 〃 | | 28ストック、コニオン消火器BOX含む |
| | | ~~⑪~~ | ~~お話しコーナー絵本2段低書架~~ | ~~1 〃~~ | ~~≒6,700~~ | ~~450~~ | ~~750~~ | 化粧板 3,200 | | 〃 、スチール丸柱 x 1ヶ処 | 、B | 右側書架上段ハ、面展示式 |
| | | ⑫ | 児童コーナー絵本2段低書架 | 1 〃 | 7,635 | 〃 | 〃 | 〃 | | 〃 、 〃 × 〃 | 、B | 左側PSコーナーフサギ(H3,700)含む |
| | | ⑬ | 青少年コーナーランマ廻付6段両書架 | 1 〃 | 1,800 +10,000(U型) | 〃 | 3,200 | | | 〃 、 〃 × 2ヶ処 | 、B | コニオン消火器BOX含む |
| | | ⑭ | ソファー 組込ランマ廻付6段両書架 | 1 〃 | 11,200 | 1,050 | 〃 | 400 | | 〃 、ソファー:ウレタンフォーム布張り | | 布(≒6,000/m上代程度) |
| | | ⑮ | 〃 | 1 〃 | ≒16,000 | 〃 | 4,000 | 〃 | | 〃 、 〃 | | 〃( 〃 ) |
| | | ~~⑯~~ | ~~お話しコーナー絵本展示架~~ | ~~1 〃~~ | ~~3,800~~ | ~~430~~ | ~~750~~ | | | 〃 | | |
| | | ~~⑰~~ | ~~複式3段ラック書架~~ | ~~1~~ | ~~3,100~~ | ~~750~~ | ~~1,600~~ | | | 〃 | V、B | 肉厚式 |
| | | ⑱ | 壁面3段絵本架(上2段 面展示) | 2 〃 | 3,067 | ≒290 | ≒850 | | | 〃 | | |
| | | ⑲ | 壁面2段面展示絵本架 | 1 〃 | 〃 | 200 | ≒700 | | | 〃 | | |
| | | 〃 | 〃 | 1 〃 | 3,800 | 200 | ≒700 | | | 〃 | | |
| | | ⑳ | 社廻り新着書展示架 | 1 | 1,800 | 1,300 | 700 | | | 〃 | | |
| | | | | | | | | | | | | |
| | | | | | | | | | | | | |
| 2F | 書庫 | | 移動式書架用埋込レール | 1式 | | | | | 111,000 | レール:ベース:スチールメラミン焼付塗装 マーカー固定 | A、B | |
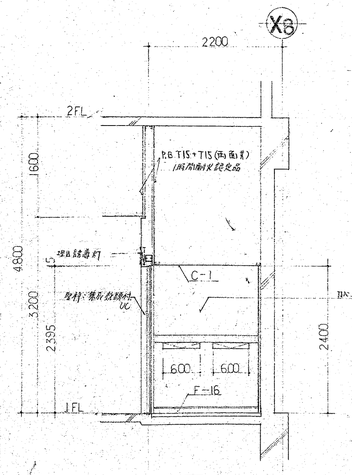
# A. 書架全般及び木製家具特記仕様書

## 1）総　則

<施　工　範　囲>
1. 図面に記載された製品等の製作に関する一切の工事を含み、その製品を現場搬入し、配置図の位置に整備するものとする。

<施　工　図>
1. 家具の製作に当たっては、設計図に基づき原寸製作図を提出し、係員の承諾を得た後でなければ製作にかかってはならない。

<材　料>
1. 本工事の使用木材は総て図面指示の材種を使用し、特記なき限り、日本農林規格（ＪＡＳ）用材規格規定によるものとする。
2. 木材は総て乾燥材とし、その含水率は指示通とする。含水率は全断面に対しての平均値を標準とする。
3. 図面記入寸法は、総て仕上寸法を示すものである。
4. 板類、挽割材、挽角材等にあたっては、一等無節の場合は用材規定にかかわらず長径6mm未満の節であっても、存してはならない。
5. 節と呼ぶものの中には、腐れ、虫喰い、材面の欠、穴、入皮、油壺等の欠点を含むものとする。
6. 節の数、その他の欠点は材長2m未満毎について定める。
7. 材料、塗装については見本品を提出し、係員の承諾を得ること。

<合　板>
1. フラッシュに使用する合板は総て指定材種とし、ＴＹＰＥ－２の耐水合板を使用するものとする。

<積　層　合　板>
1. 甲板の長手にジョイントする場合は、フカージョイント（なぐなづぎ）とし、隙間があってはならない。含水率12%以下とする。

<化　粧　板（化粧単板）>
1. 生地仕上げに用いる合板類の表面に練り付ける単板は、白太割、節等の欠点のない木目正しいもので、厚み0.4m/m、含水率12%以下のものを使用する。又は、単板練付化粧合板厚み4mmとする。
2. ホクサン　ナラ　経目程度とする。

## 2）材　料

<見　掛　材>
1. 見掛材は総て図面指示による材種を使用し、木目正しく白太割、節等の欠点のない無節材にして、含水率12%以下のものとする。
2. 本口挽板は図示による以外は厚さ6mmとする。

<見　隠　材>
1. 見隠材いえども硬木を使用し、腐れ、節、抜けやすい節、よじれ等のあるものは使用してはならない。含水率12%以下のものとする。

<金　物>
1. 連結用ボルト、丁番、プラパートアジャスター、その他は、見本品を提出し、係員の承諾を得ること。
2. 棚受金具は、SUS棚ダボ式（9φ又は12φ×12L）とし、ダボ受は側板に鬼目ナット埋込式とする。従って、棚ダボをダボ受にネジ込んで棚を受けることとする。棚ウラには、ダボ受用半丸ザグリを入れておく。

<接　着　剤>
1. 突板の接着剤は尿素系樹脂とし、小穴、ホゾには酢酸ビニール系とする。
2. アイカ工業、東洋高圧、住友ベーグ社のＡ級のもの、又は、同等品とする。

<塗料>
1. 関西ペイント、日本ペイント、大日本インキの製品又は同等品とする。

<研　磨　剤>
1. 塗装１種に明記してある研磨剤を使用のこと。

<樹　脂　板>
1. 材料は総て国産一級品のアクリル樹脂又は図面指示のものに用い、見本によって係員の承諾を受けること。又、総て帯電防止処理をすること。

<布　地>
1. 見本にて決定し、スコッチガード処理をすること。
2. 色については見本を係員に提出し承諾を得た後決定とする。

## 3）加　工

<機　械　加　工>
機械加工は原寸図に従い、指示された寸法を厳守し、逆目等が生ぜぬように注意するものとする。
1. 平面加工：木取りした部材は手押かんな及び自動かんなを以て厚みと平面を加工し巾を決定後、必要に応じてスーパーサフェーサーで表面を仕上げる。
2. 切断加工：手押かんな及び自動かんなで平面加工が完了したものは、昇降盤等で、所定の寸法に切断する。
3. 柄、柄穴、小穴、溝、曲面加工柄は、原則として両刷けとし、昇降盤等で加工する。
   柄穴は、角ノミ機械で所定の寸法の穴をあける。小穴及び溝はルーターマシン又は昇降盤で加工する。
   曲面加工はルーターマシン縦軸面取機械及び昇降盤に曲面用カッターを取り付けて加工する。
4. 仕口及び組手加工：引出し前板と側面の仕口はダブルティルマシンにより加工する。
   アラレ組加工は、コーナーロッキングマシンにより組手加工を行う。
   留加工は、昇降盤、角ノミ、テノニングマシン等を適宜に使用し、加工する。

<接　着　加　工>
1. フラッシュ積層合板の接着に当たっては、圧縮力圧縮時間に留意し、欠点、鋤泡、ゴミ等に注意し、圧縮力は10kg/cm²以上の圧力のものを使用するものとする。

<フラッシュ加工>
1. 芯材（フラッシュ加工）は、米松、ヒノキ、朴、スプルース及びジョンコン材などの割れ、くされ等のない良材を使用し、ラワン材は合板を除き使用しない。
2. フラッシュ構造には、芯材の間にロールコアー、又はハイカムコアを埋めること、芯材は巾40m/m以上、ピッチ600m/m以内とする。

<手　加　工>
1. 部材の手掛けは、かんな目逆目等が生ぜぬよう注意する。

<塗　装>
1. 木部塗装のクリヤーラッカー仕上（ポリウレタン塗装仕上）の工程は下記による。

| 工　程 | 使用材料と作業 | 乾燥時間 |
|---|---|---|
| 1)素地調整 | ゴミ汚れを落し、#120～#150の研磨紙で塗装面の再仕上 | |
| 2)着　色 | 油性又は水性着色材を刷毛で塗る。 | |
| 3)目　止 | 油性又は水性　の粉を十分にすり込み、余分のものをとる。 | |
| 4)下地塗り | ウッドシーラー60：ラッカー（ウレタン）シンナー40の混合液をスプレー塗（２回） | 2時間 |
| 5)研　磨 | サンドペーパー#240 | |
| 6)中塗り | サンディングシーラー60：ラッカー（ウレタン）シンナー40の混合液をスプレー塗（２回） | 2時間 |
| 7)研　磨 | サンドペーパー#240～#280 | |
| 8)上塗り | 木材用クリヤーラッカー（フラットウレタン）50：ラッカー（ウレタン）シンナー50の混合液をスプレー塗（縦横各１回） | 2時間 |
| 9)研　磨 | サンドペーパー#320～#400 | |
| 10)上塗り | 木材用クリヤーラッカー（フラットウレタン）40：ラッカー（ウレタン）シンナー60の混合液をスプレー塗（縦横各１回） | 1回目2時間<br>2回目24時間 |
| 11)研　磨 | サンドペーパー#400 | |
| 12)仕　上 | 木材用クリヤーラッカー（フラットウレタン）70：フラットクリヤ（艶消し）30の混合液をスプレー塗（縦横各１台） | 3時間 |

<製　作　工　場>
本工事の家具は、下記の条件設備を持った工場にて製作するものとする。
1. 木材乾燥室を持っていること。
2. 集成材又は成型　合板の技術を持ち、今までに多くの経歴があること。
3. 塗装に関しては、塗装室など独立した部屋及び防塵設備を持った湿度・温度を調節できる環境で製作ができること。
4. 優秀な技術者を多数有すること。
5. 図書館家具の製作において豊富な経験を持つこと。

# B. スチール製書架及びスチール部材特記仕様書

## 1）移動書架（ハンドル式）（電動式）

1. 台枠
（1）台枠は、前後梁、中梁、側枠等で構成し、溶接にて一体構造とする。
（2）使用材料
　1)前後梁　SPCC　t2.3
　2)側　枠　SPCC　t2.3
　3)中　梁　SPCC　t2.3
　4)車輪受　SPCC　t2.6

2. 車輪及び車輪軸
（1）チェーンはJIS規格の40番チェーンを使用する。
（2）使用材料
　1)車　輪　S45C　105φ
　2)車輪用軸　SS41B-D9　20φ
　3)駆動車輪軸　S45C-D　20φ
　4)駆動軸　SS41B-D　20φ
　5)チェーン　40番

3. 軸受部（鋳物ピローブロック）
（1）軸受２個で軸を支える。無給油方式とする。
（2）基本定格荷重　静荷重=680kg　動荷重=1310kg

4. レール
（1）使用材料
　1)レール受　SPHC　t2.0
　2)レール　SS41B-D　25×25

5. 書架
（1）支柱、梁、上部棚板、棚板、軸板、台枠を一体構造とし、ボルトで締め付ける。
（2）許容積載荷重は１棚当たり次の通りとする。
　棚奥行　215.300mm　40kg
　　400mm　60kg
（3）使用材料
　1)支　柱　SPHC　t1.6　軸孔ピッチ48mm
　2)棚　板　SPCC　t0.9
　3)袖　板　SPCC　t1.2
　4)天　板　梁　SPHC　t1.6+0.9
　5)棚　受　SPHC　t1.2
　6)通路パネル　SPCC　t0.8
　7)壁側パネル　SPCC　t0.8

6. ハンドルユニット装置
（1）スプロケットホイールによる減速機構とする。
　ロック装置付きとする。
（2）使用材料
　1)ハンドル本体　PC-ABSアロイ処理　オートクラッチ内蔵
　2)ハンドル握リ　PC-ABSアロイ処理　30φ　55L
　3)ハンドル軸　SS41B-D　20φ　120L
　4)チェーン　40番(JIS規格製品)

7. 仕上
　スプラボンデライト処理装置により、完全に脱脂洗浄及びリン酸亜鉛皮膜を形成し、完全に防錆処理を完了したものにメラミンアルキッド系焼付塗料による焼付仕上を行う。

8. 付属品
（1）通路照明
（2）背当たり
（3）移動式仕切板

## 2）据置書架

1. 構造
（1）支柱、上部前梁、下部前板、基礎、化粧板、棚板、袖板、上部袖板、柱締付金具、板ナットで構成し、支柱と上部前梁、上部袖板、化粧板ははめこみ式、柱と下部前板及び基礎はM8ボルトナットで組み立てるラーメン構造体とする。
　袖板には、フックが打ち出してあり、支柱に打ち抜かれた孔にはめ込んで装着する。
　棚板は、袖板の棚受部において使用する。
　支柱の打ち抜き孔は、48m/mピッチに設け、棚板は48ピッチで上下移動可能な構造とする。
（2）JIS製品とする。
2. 各部品及びその使用材料
（1）支柱
　棚受を掛ける孔を48m/mピッチで打ち抜き、□ 形40m/m角のロール成形品とする。
　使用材料　SPHC　t1.6
（2）上部天梁
　支柱にボルト締めとし、□ 形のプレス成形品とする。
　使用材料　SPHC　t1.6+0.9
（3）下部前板
　□形のプレス成形品とする。
　使用材料　SPHC　t1.6
（4）基礎
　支柱をはめ込むための案内を打ち出し、□ 形のプレス成形品とする。
　使用材料　SPHC　t2.3+t3.2
（5）棚板
　棚板の見付けは20mmで、□□形のプレス成形品とする。
　常用荷重30kgとし、40kgの等分布荷重でも歪みを生じない構造とする。
　使用材料　SPCC　t0.9
（6）袖板
　支柱にかけるフックを打ち出し、棚受部分は、棚板が前にはずれ落ちるのを防ぐ構造とする。
　袖板は、書籍の倒れ防止を兼用し、H=127m/mの高さとする。
　使用材料　SPHC　t1.2
（7）化粧板
　□□形のプレス成形品とする。
　使用材料　SPCC　t1.0

3. 仕上
（1）塗装
　支柱、上下前梁、基礎、棚袖、化粧板はスプラボンデライト処理装置による完全に脱脂洗浄及びリン酸亜鉛皮膜を形成し、完全に防錆処理を完了したものにメラミンアルキッド系焼付塗料による焼付仕上げを行う。
（2）メッキ
　ボルト、ナット類は電気亜鉛メッキ、クロメート処理仕上げとする。

## 3）その他木製家具に付属するスチール部材

1. 使用材料
　1-1　支柱部材　SPHC　t2.0　60×30
　1-2　板部材　SPCC　t1.2
　パンチングメタル等の有孔率については、規格から選定とし、見本品を提出の上、係員の指示・承諾によることとする。
2. 仕上
　スプラボンデライト処理装置により、完全に脱脂洗浄及びリン酸亜鉛皮膜を形成し、完全に防錆処理を完了したものにメラミンアルキッド系焼付塗料による仕上を行う。

株式会社 山下設計 YAMASHITA SEKKEI INC.
一級建築士 第38436号 木戸弘勝


| 承認 | 確認 | 作成 |
|---|---|---|
| | | |

(仮称)春日市生涯学習センター建設事業

図書館 家具詳細図（1）（建具リスト，特記仕様書）


1051

建築意匠

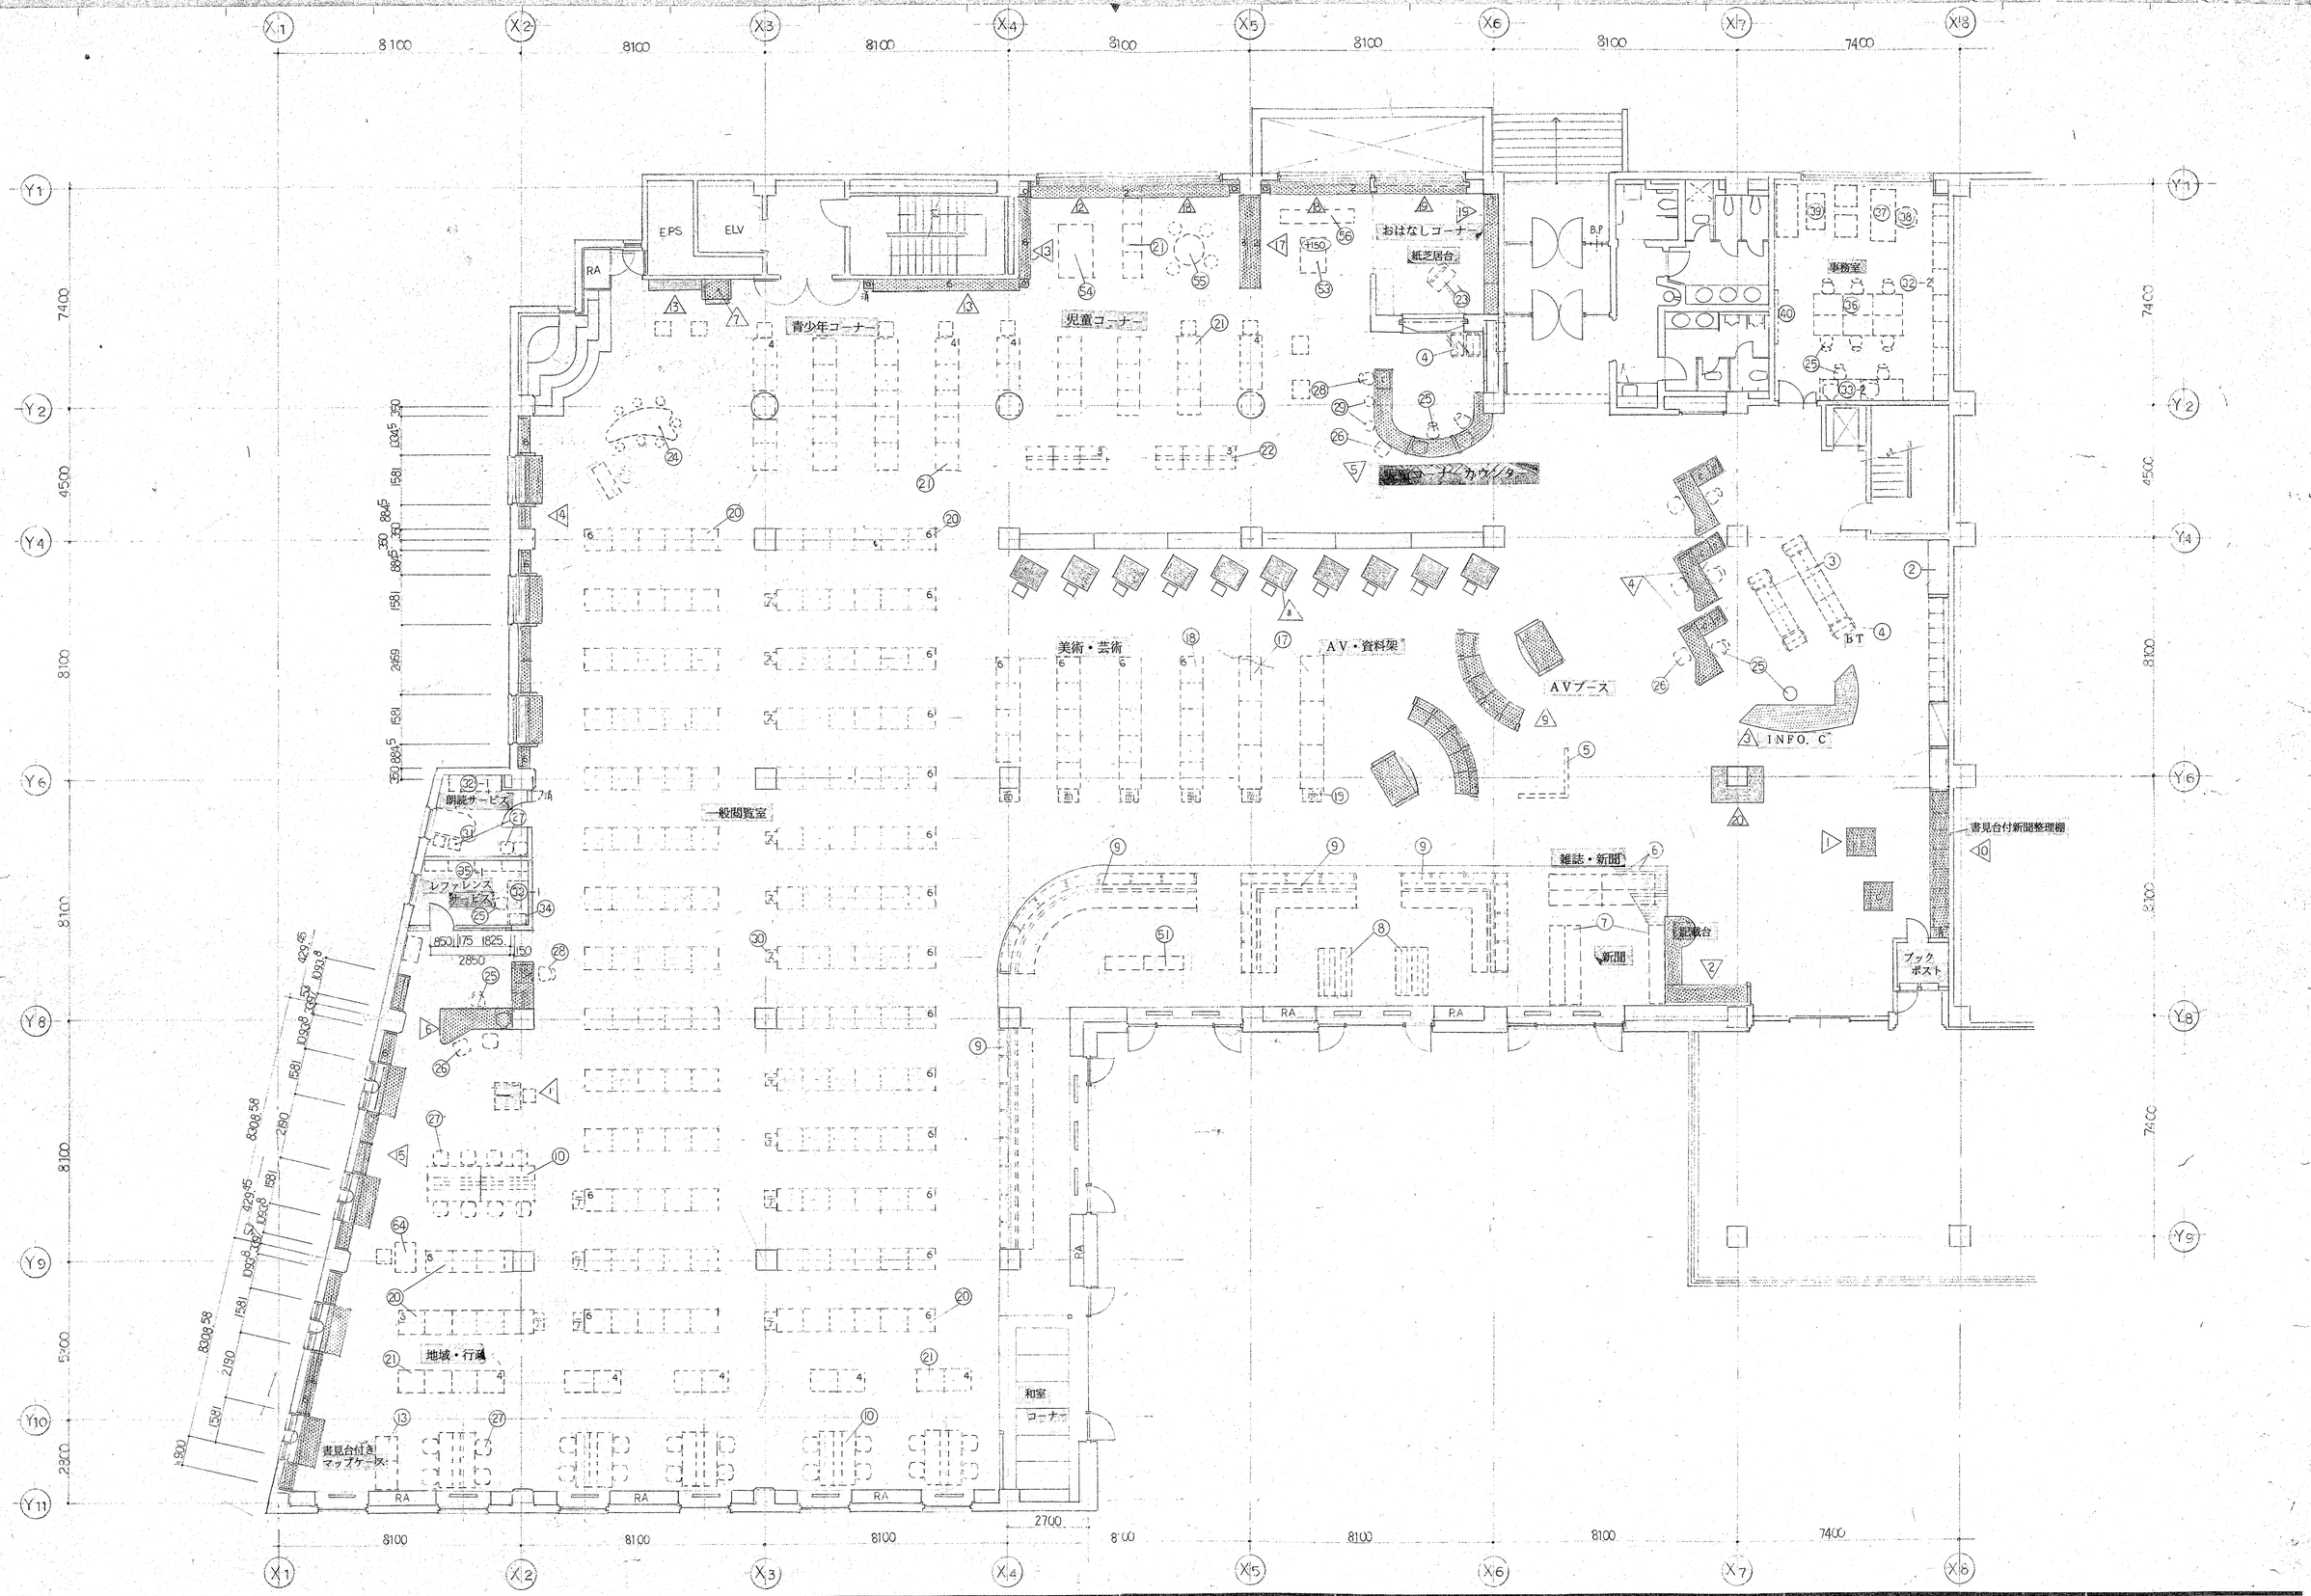



| | | | | | | |
|---|---|---|---|---|---|---|
| 株式会社 山下設計<br>YAMASHITA SEKKEI INC.<br>ARCHITECTS, ENGINEERS & CONSULTANTS | 一級建築士 木戸弘勝<br>第38436号<br>検図<br>製図 DWK121 | 施工図 保管<br>承認<br>確認<br>作成 | 訂正 | 特記 | (仮称) 春日市生涯学習センター建設事業 | 図面内容 図書館 家具 詳細図 (2)<br>(家具 キープラン)<br>縮尺 |
| | | | | | | 図面番号 1052<br>枚/内<br>区分 建築意匠 |

## 1. 自動検索台　1/25　2台

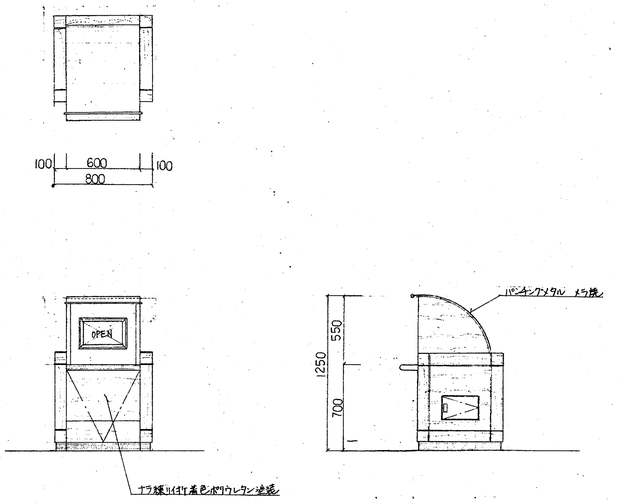



＊コンピューター機器（CRT・CPU）の設置及び配管・配線は別途工事とする。
取合部分の打合せは十分に行い、設置及び配線がし易い構造とする。（共通）

## 2. 記載台　1/25　1台

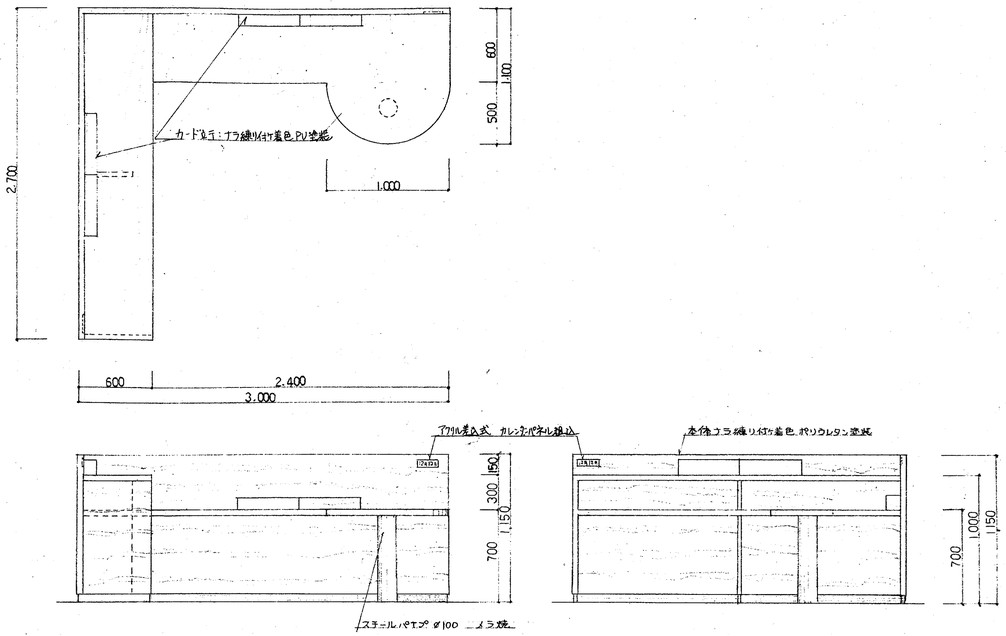



## 3. インフォメーションカウンター　1/25　1台

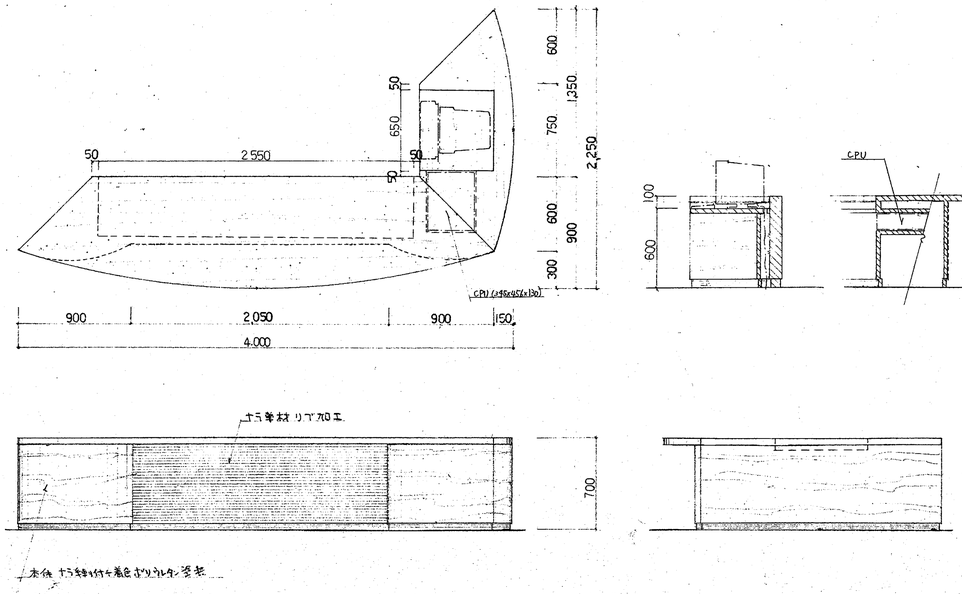


＊コンピューター機器（CRT・CPU）の設置及び配管・配線は別途工事とする。
取合部分の打合せは十分に行い、設置及び配線がし易い構造とする。（共通）

## 4. 貸出返却カウンター　1/25　3台

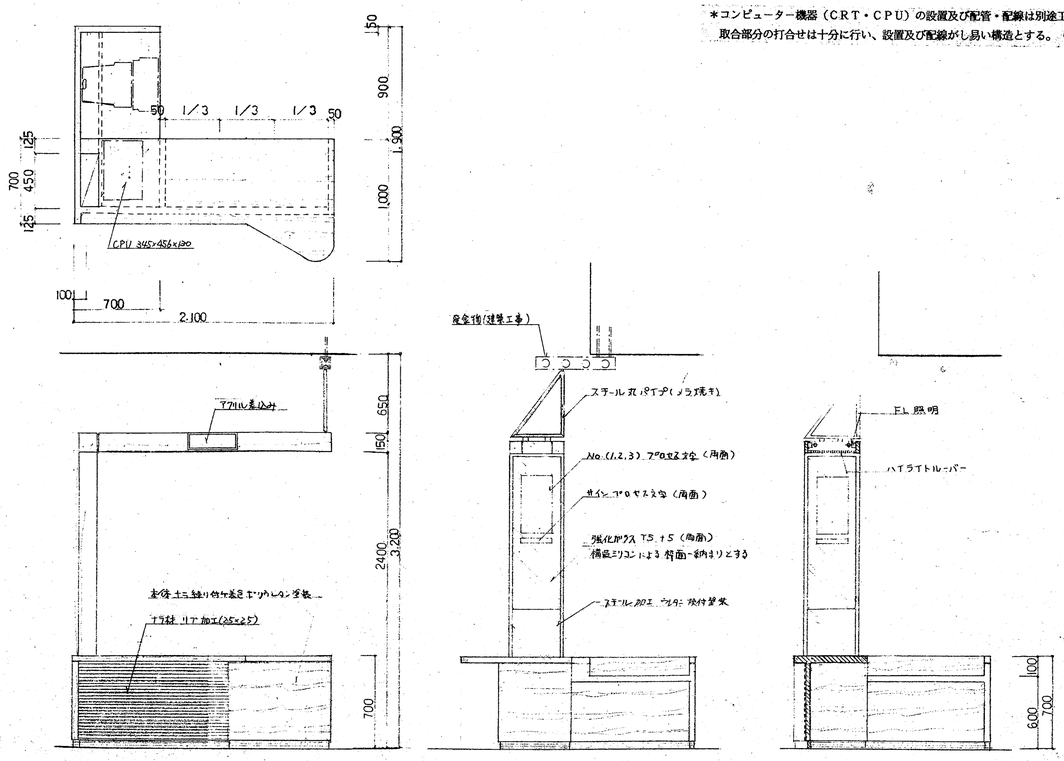


＊コンピューター機器（CRT・CPU）の設置及び配管・配線は別途工事とする。
取合部分の打合せは十分に行い、設置及び配線がし易い構造とする。（共通）

---

株式会社 山下設計
YAMASHITA SEKKEI INC.
ARCHITECTS, ENGINEERS & CONSULTANTS.

一級建築士 第38436号 木戸弘勝

検図　製図 IWAKIRI

竣工図　保管　承認　確認　作成

訂正

特記　＊造り付家具が取付く範囲は、建築の内装仕上げは行はない。（共通）

（仮称）春日市生涯学習センター建設事業


図面内容　図書館 家具 詳細図（3）


縮尺

図面番号　1053　枚ノ内

区分　建築意匠


## 6 児童コーナーカウンター　1/25　1台

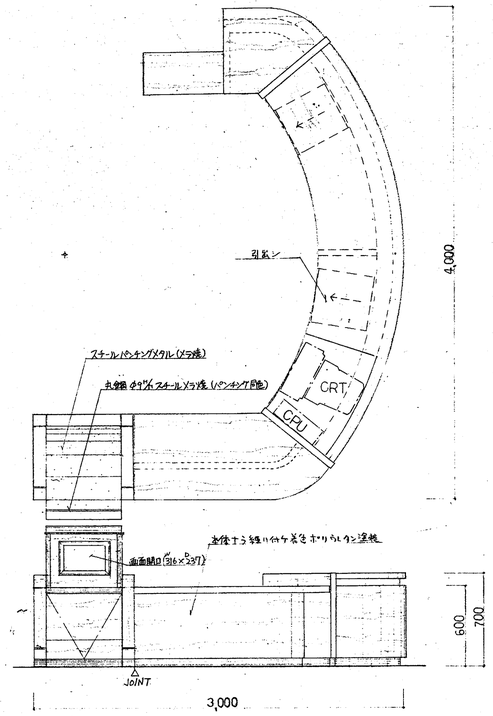


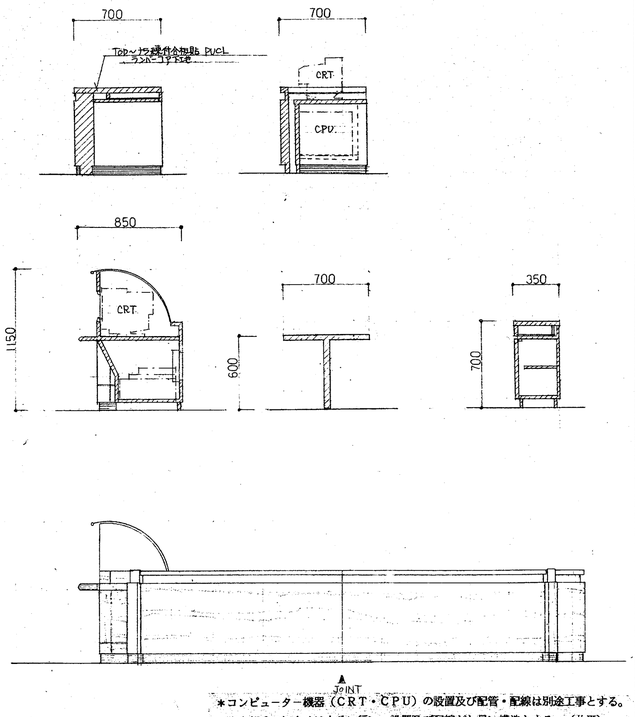




＊コンピューター機器（CRT・CPU）の設置及び配管・配線は別途工事とする。
取合部分の打合せは十分に行い、設置及び配線がし易い構造とする。（共通）
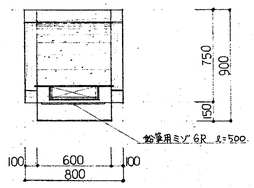
## 7 青少年コーナー椅等々　1/25　1台

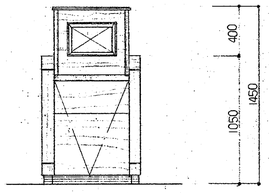


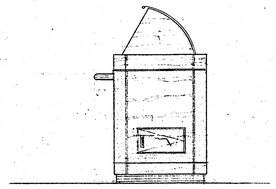



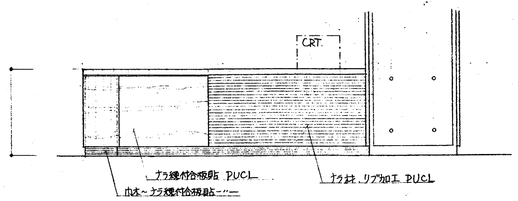



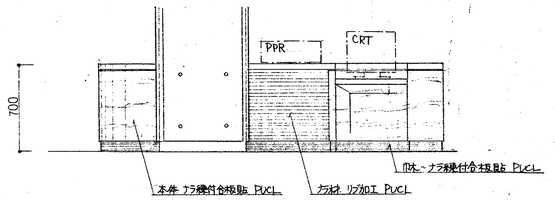
＊コンピューター機器（CRT・CPU）の設置及び配管・配線は別途工事とする。
取合部分の打合せは十分に行い、設置及び配線がし易い構造とする。（共通）

## 8 リファレンスカウンター　1/25　1台

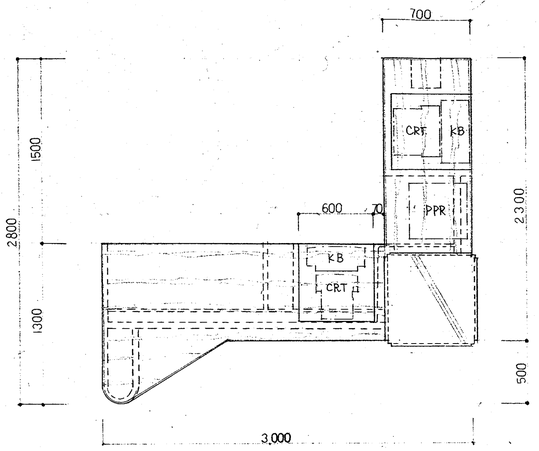

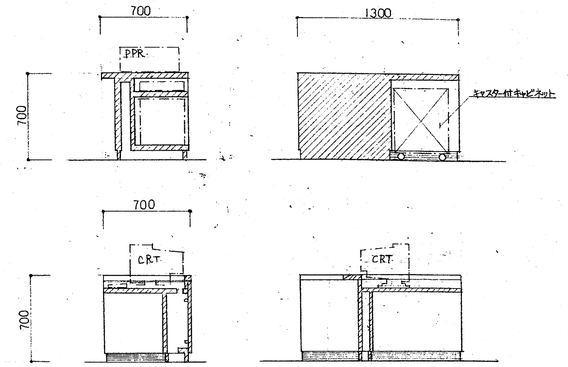



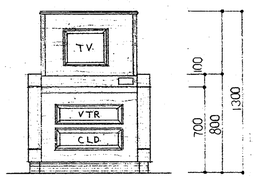



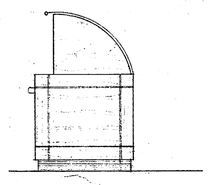




＊コンピューター機器（CRT・CPU）の設置及び配管・配線は別途工事とする。
取合部分の打合せは十分に行い、設置及び配線がし易い構造とする。（共通）
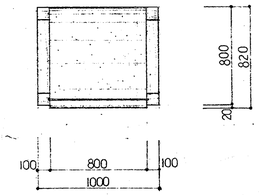
## 9 AVデスク　1/25　10台



＊VTR機器（TV、デッキ、チューナー、ヘッドホーンジャック等）の設置及び配管・配線は別途工事とする。取合部分の打合せは十分に行い、設置及び配線がし易い構造とする。（共通）

株式会社 山下設計
YAMASHITA SEKKEI INC.
ARCHITECTS, ENGINEERS & CONSULTANTS.

一級建築士 #384369 木戸弘勝

検図　製図 IWAKIRI

改工図　保管　承認　確認　作成

訂正

特記
＊造り付家具が取付く範囲は、建築の内装仕上げは行はない。（共通）

(仮称) 春日市生涯学習センター建設事業

図面内容　図書館 家具 詳細図（4）


縮尺


図面番号　1054


枚ノ内

区分　建築意匠

## 9 AVブース テレビ台　1/25　2台

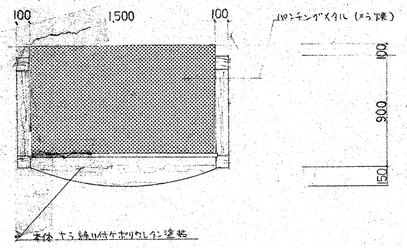


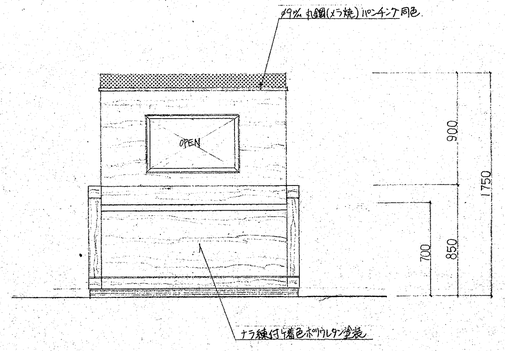


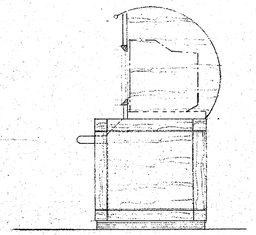
＊VTR機器（TV、デッキ、チューナー、ヘッドホンジャック等）の設置及び配管・配線は別途工事とする。取合部分の打合せは十分に行い、設置及び配線がし易い構造とする。（共通）


## 9 AVブース ソファー　1/25　2台




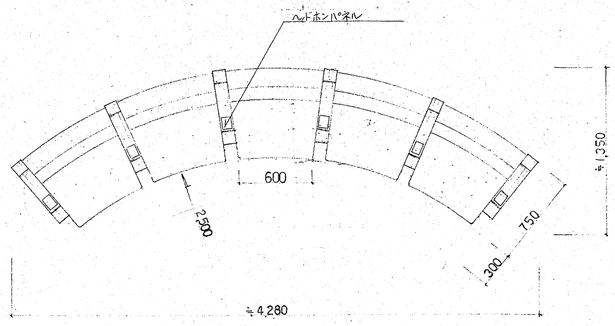


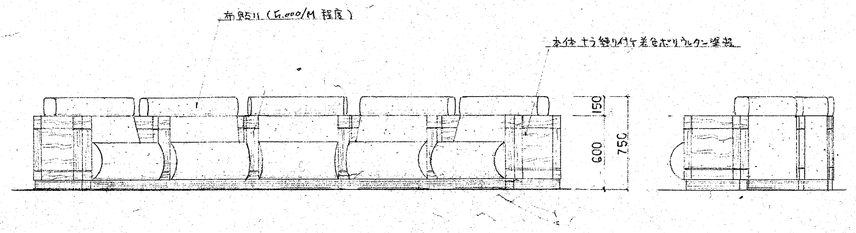

＊VTR機器（TV、デッキ、チューナー、ヘッドホンジャック等）の設置及び配管・配線は別途工事とする。取合部分の打合せは十分に行い、設置及び配線がし易い構造とする。（共通）
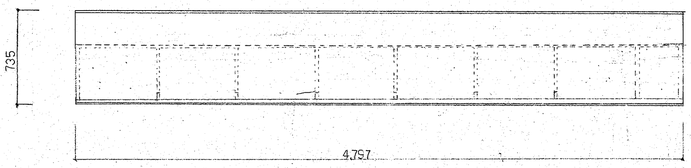
## 10 書見台付新聞整理棚　1/25　1式

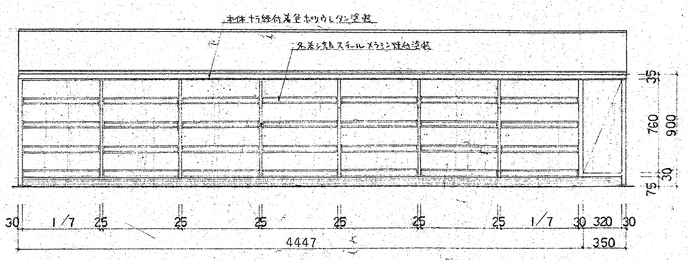


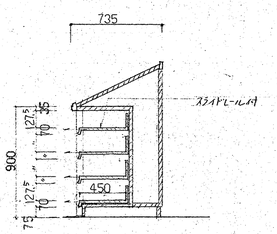

| | | | | | | |
|---|---|---|---|---|---|---|
| 株式会社 山下設計 YAMASHITA SEKKEI INC. ARCHITECTS, ENGINEERS & CONSULTANTS | 一級建築士 第38436号 木戸弘勝 / 検図 / 製図 IWAKIRI | 竣工図 保管 / 承認 / 確認 / 作成 | 訂正 | 特記 ＊造り付家具が取付く範囲は、建築の内装仕上げは行はない。（共通） | (仮称) 春日市生涯学習センター建設事業 | 図面内容 図書館 家具 詳細図（5） / 縮尺 / 図面番号 1055 / 枚ノ内 / 区分 建築意匠 |

## ⑯ お話しコーナー窓下2段低書架 ⑲ 1/25 1式





## ⑰ 青少年コーナーランマ扉付6段高書架 1/25 1式

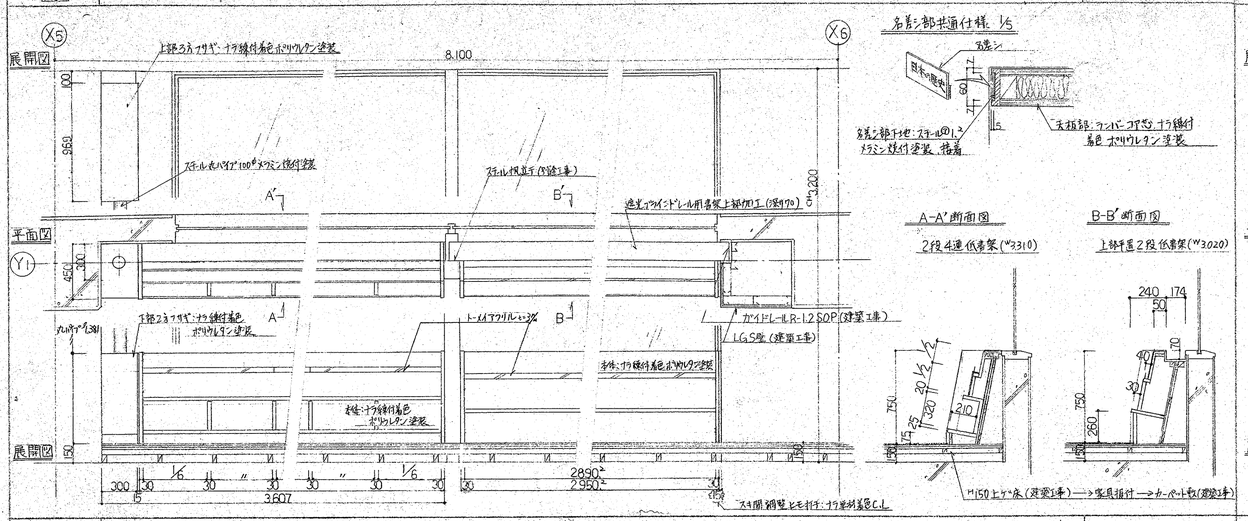
W= 10,000 (L字部分，丸柱付) + 1,800

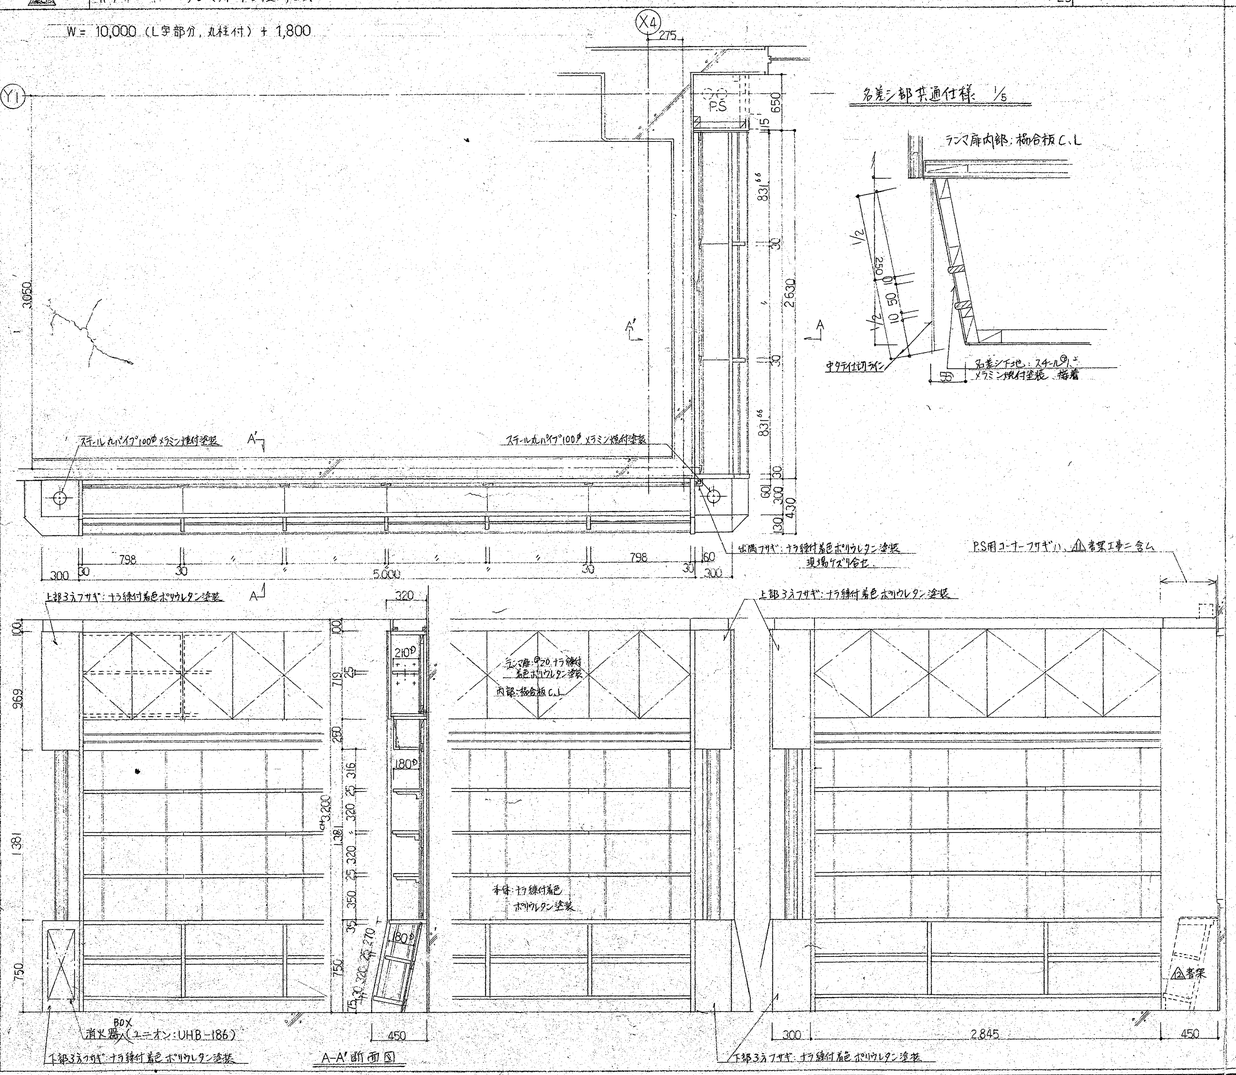


## ⑱ 児童コーナー窓下2段低書架 1/25 1式

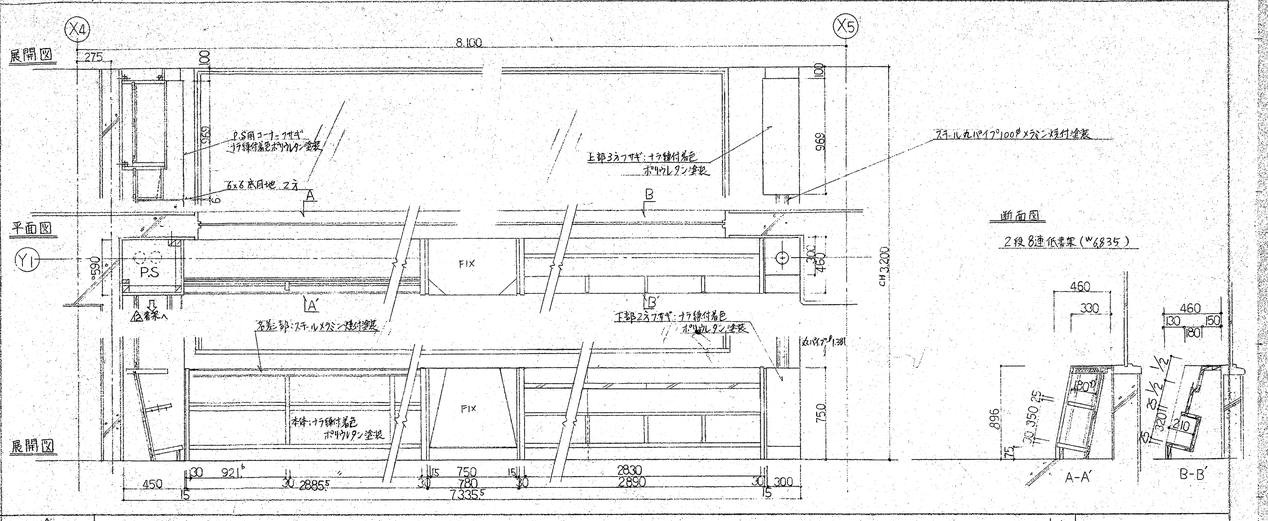


## ⑳ ソファー組込ランマ扉付6段高書架 1/25 1式

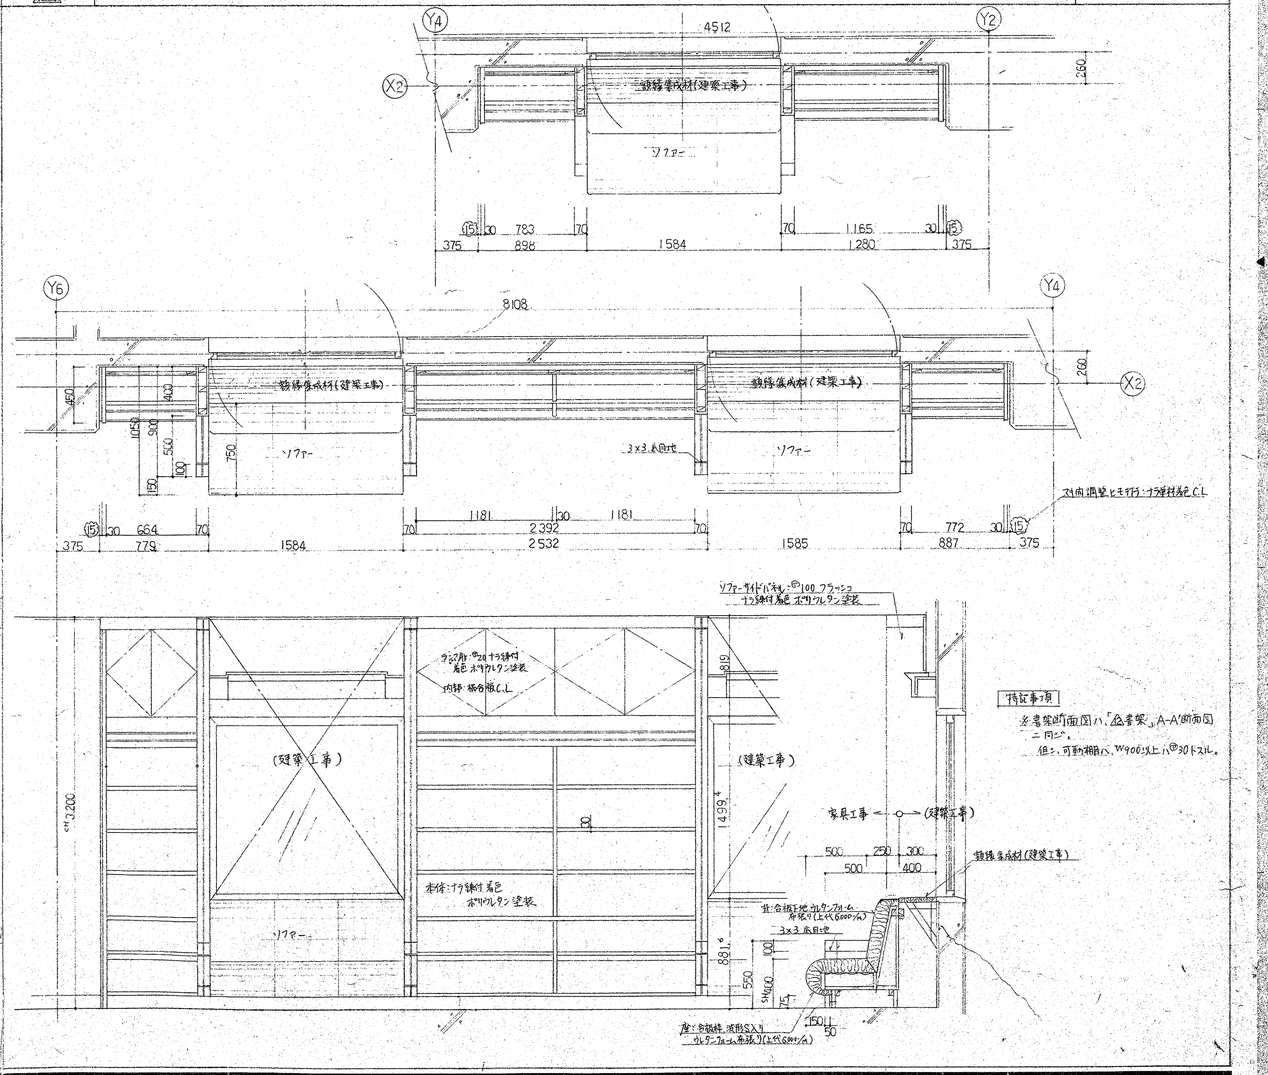


特記事項

⚠書架断面図ハ、「⚠書架」A-A'断面図ニ同ジ。
但シ、可動棚ハ、W900以上ハ、φ30トスル。

---

株式会社 山下設計
YAMASHITA SEKKEI INC.
ARCHITECTS, ENGINEERS & CONSULTANTS

一級建築士 第38106号 木戸弘勝

検図 製図 IWAKIRI

設工図 保管
承認
確認
作成

訂正

特記 ※造り付家具が取付く範囲は、建築の内装仕上げは行なない。(共通)

(仮称) 春日市生涯学習センター建設事業

図面内容 ⑫書館 家具 詳細図 (6)


縮尺

図面番号 1056


枚ノ内

区分 建築意匠


## 15 ソファー組込ランマ扉付6段書棚架　1/25　1式

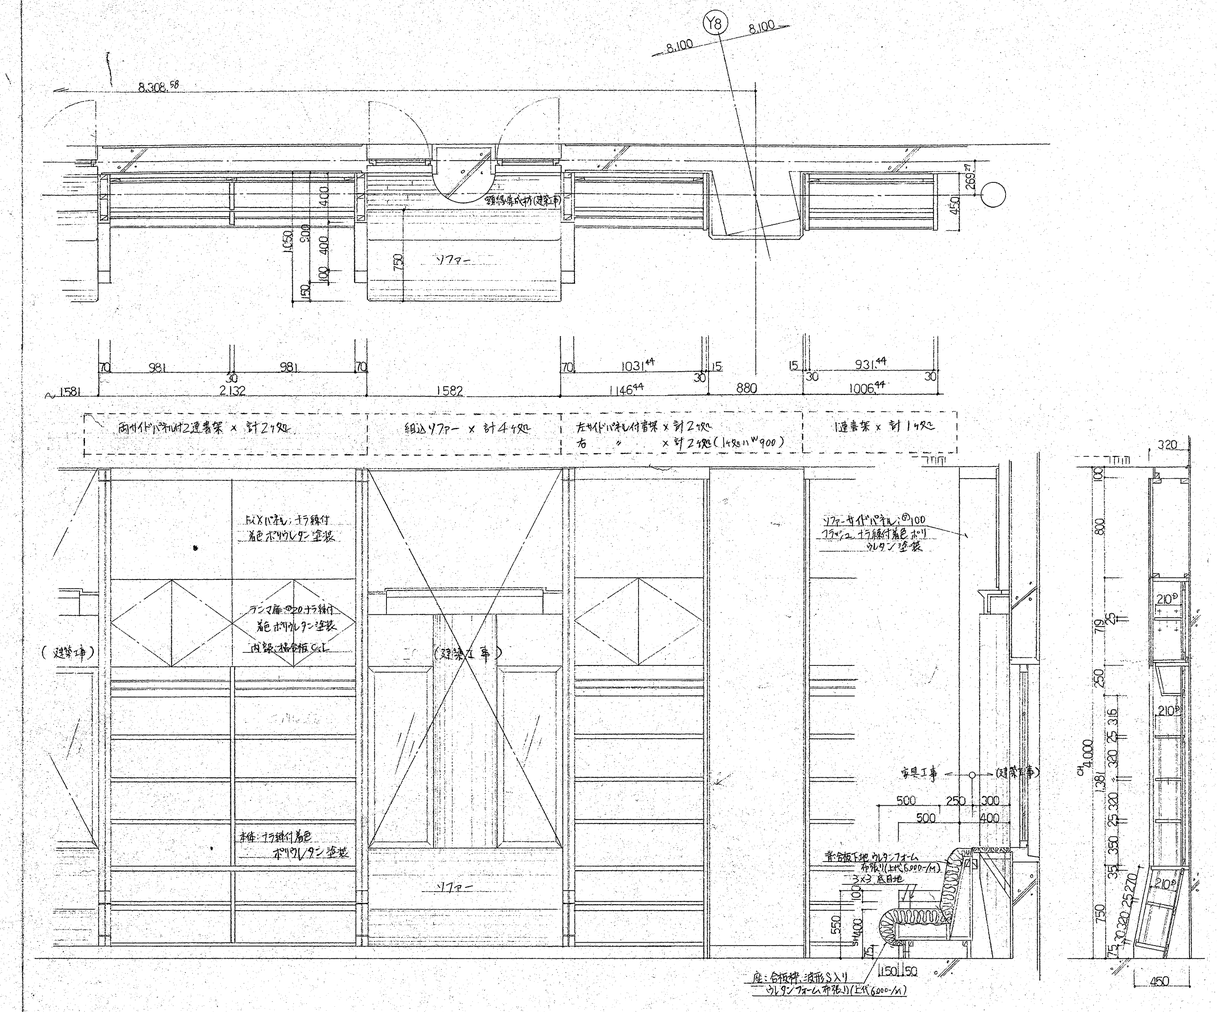



## 20 柱回り新着書展示架　1/25　1式

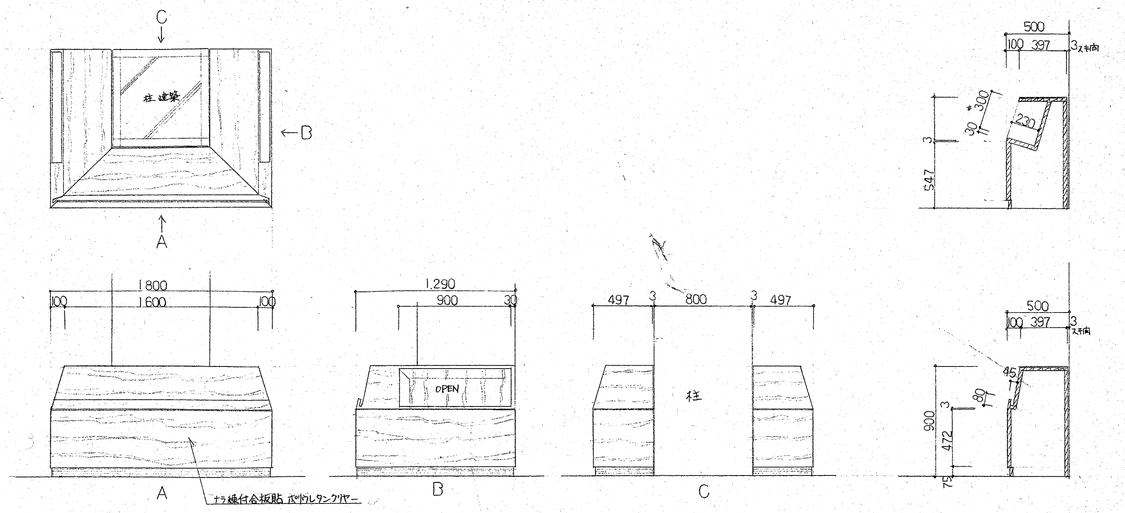



## 16 お話しコーナー紙芝居架　1/25　1式

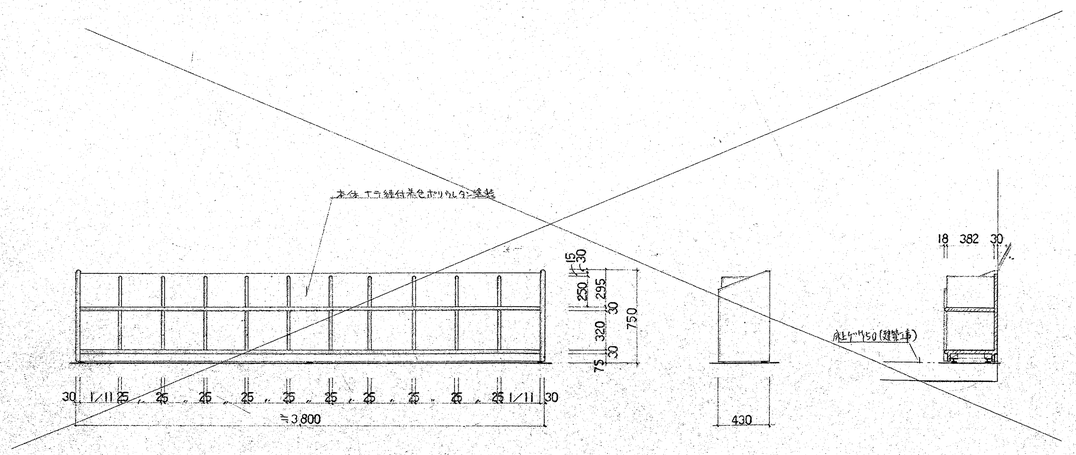



## 17 複式3段(片面2段)3連書架　1/25　1式

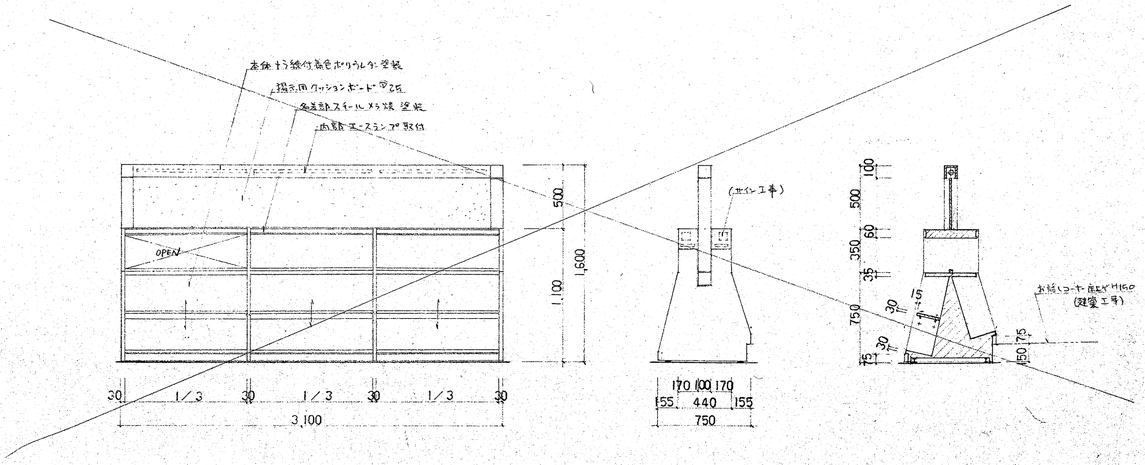



| | | | | | | |
|---|---|---|---|---|---|---|
| 株式会社 山下設計 YAMASHITA SEKKEI INC. ARCHITECTS, ENGINEERS & CONSULTANTS. | 一級建築士 木戸弘勝 第384356号 検図 製図 DRAWN | 竣工図 保管 / 承認 / 確認 / 作成 | 訂正 | 特記 ＊造り付家具が取付く範囲は、建築の内装仕上げは行はない。(共通) | (仮称) 春日市生涯学習センター建設事業 | 図面内容 ☑書館 家具 詳細図 (7) 縮尺 | 図面番号 1057 枚/内 区分 建築意匠 |

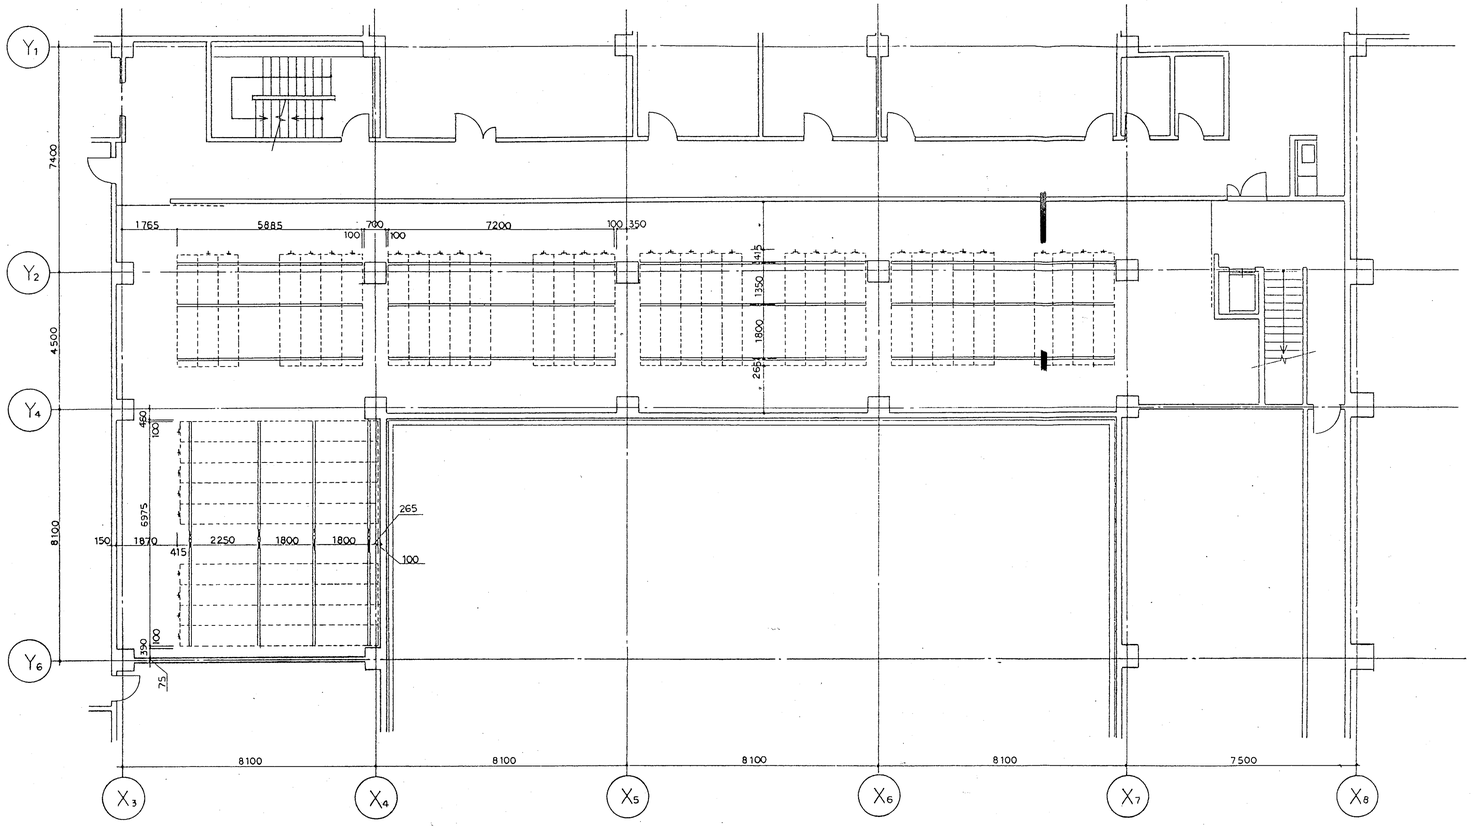



2F　書庫平面図　（レール想定図）

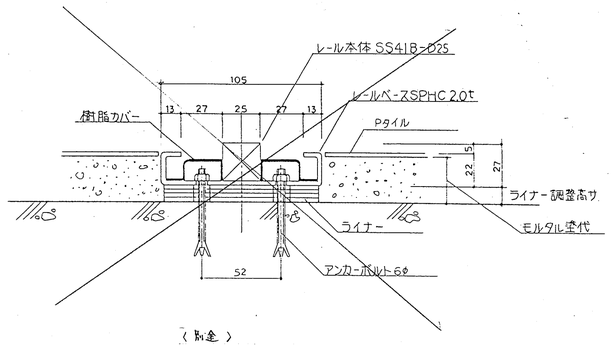


〈 断面 〉

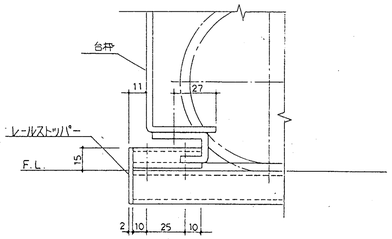


| | | | | | | | |
|---|---|---|---|---|---|---|---|
| 株式会社 山下設計 YAMASHITA SEKKEI INC. ARCHITECTS, ENGINEERS & CONSULTANTS | 一級建築士 第38436号 木戸弘勝 検図 製図 | 竣工図 保管 承認 確認 作成 | 訂正 | 特記 | (仮称) 春日市生涯学習センター建設事業 | 図面内容 ☑ 書館 家具 詳細図 (8) 縮尺 | 図面番号 1058 改ノ内 区分 建築意匠 |

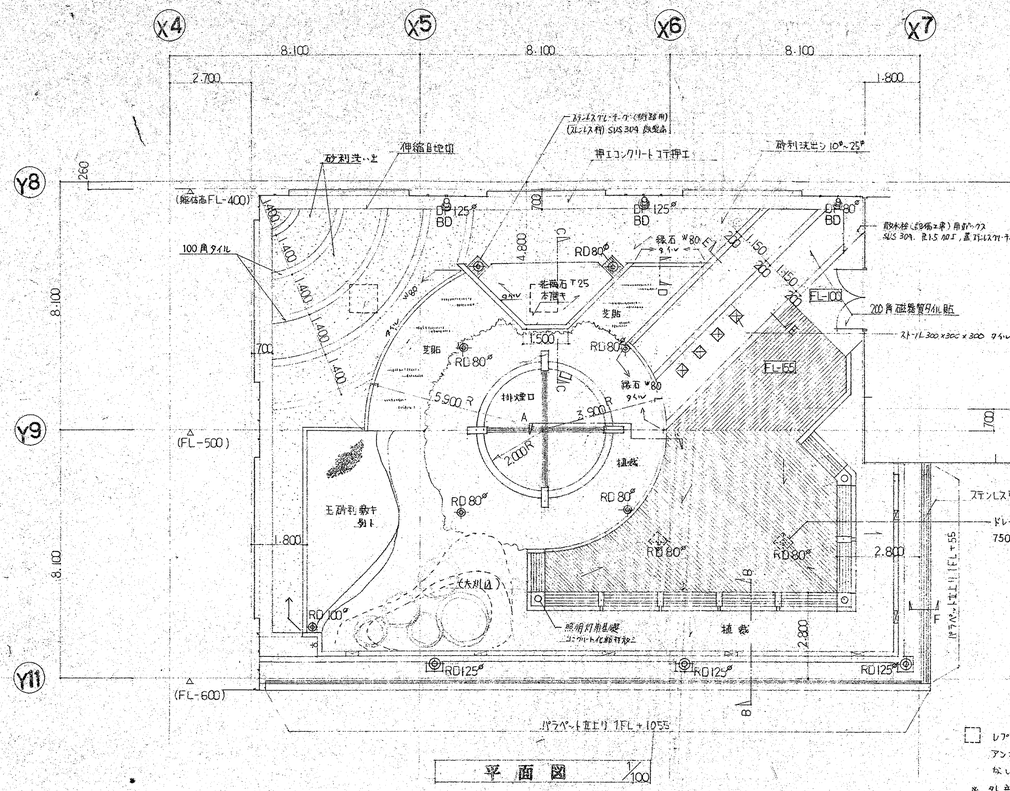



平面図 1/100


□ レプリカ、モニュメント等（別途）設置スペース アンカー等については発注者と事前打合せを行ない、遺漏のないようにすること。

※ 外部に使用する木はウェスタンレッドシダーの着色材とし、キシラデコール 塗りとする。


## B－B 断面図 1/30

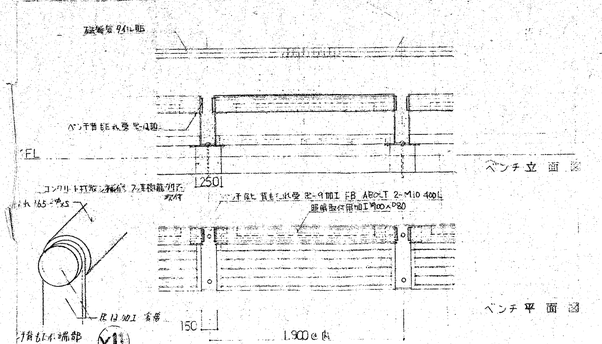



## C－C 断面図 1/30

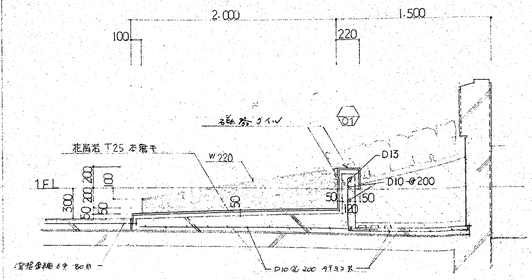



## D－D 断面図 1/30

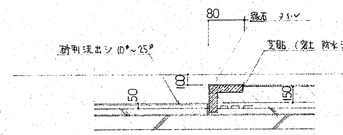



## A－A 断面図 1/30

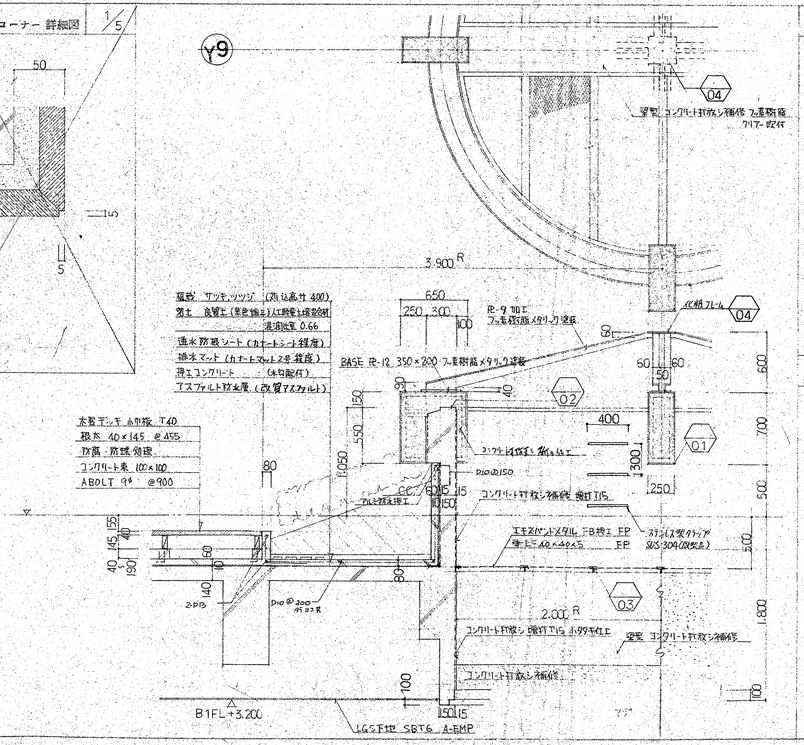



## 01 コーナー 詳細図 1/5

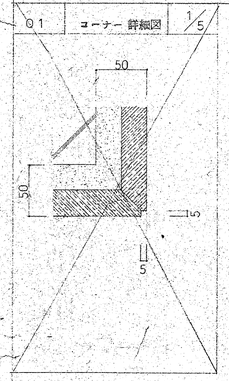


## 02 天端詳細図 1/10

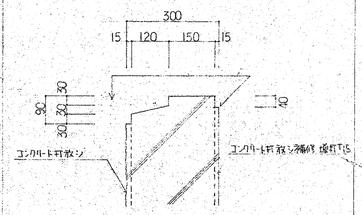



## 03 受枠 詳細図 1/5

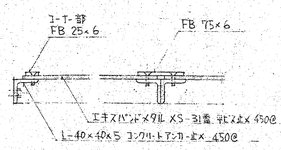



※ 受枠 L-40×40×5 溶接組とし、塗装はFPとする

## E－E 断面図 1/10

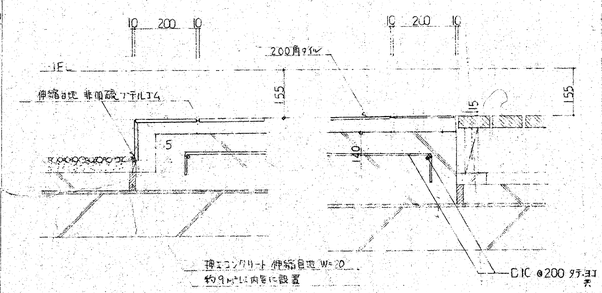



## 04 排煙口・化粧フレーム 1/10

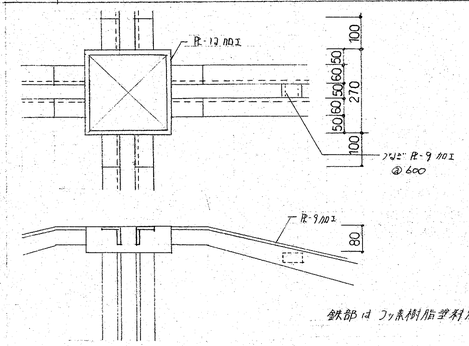


鉄部は フッ素樹脂塗料焼付仕上とする（メタリック仕上）

## F－F 断面図 1/30

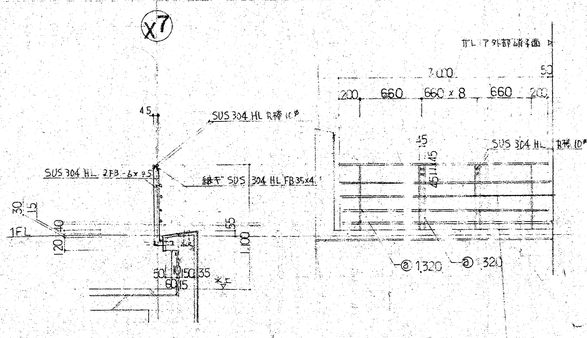


株式会社 山下設計
YAMASHITA SEKKEI INC.
ARCHITECTS, ENGINEERS & CONSULTANTS
一級建築士 本戸弘勝
検図
製図 IWAKIRI

| 竣工図 保管 | 訂正 | 特記 |
|---|---|---|
| 承認 | | |
| 確認 | | |
| 作成 | | |

(仮称) 春日市生涯学習センター建設事業


図面内容: 申 庭 詳 細 図 (図書館)

縮尺: 1/100 1/30 1/10 1/5


図面番号: 1059


枚/内


区分: 建築意匠

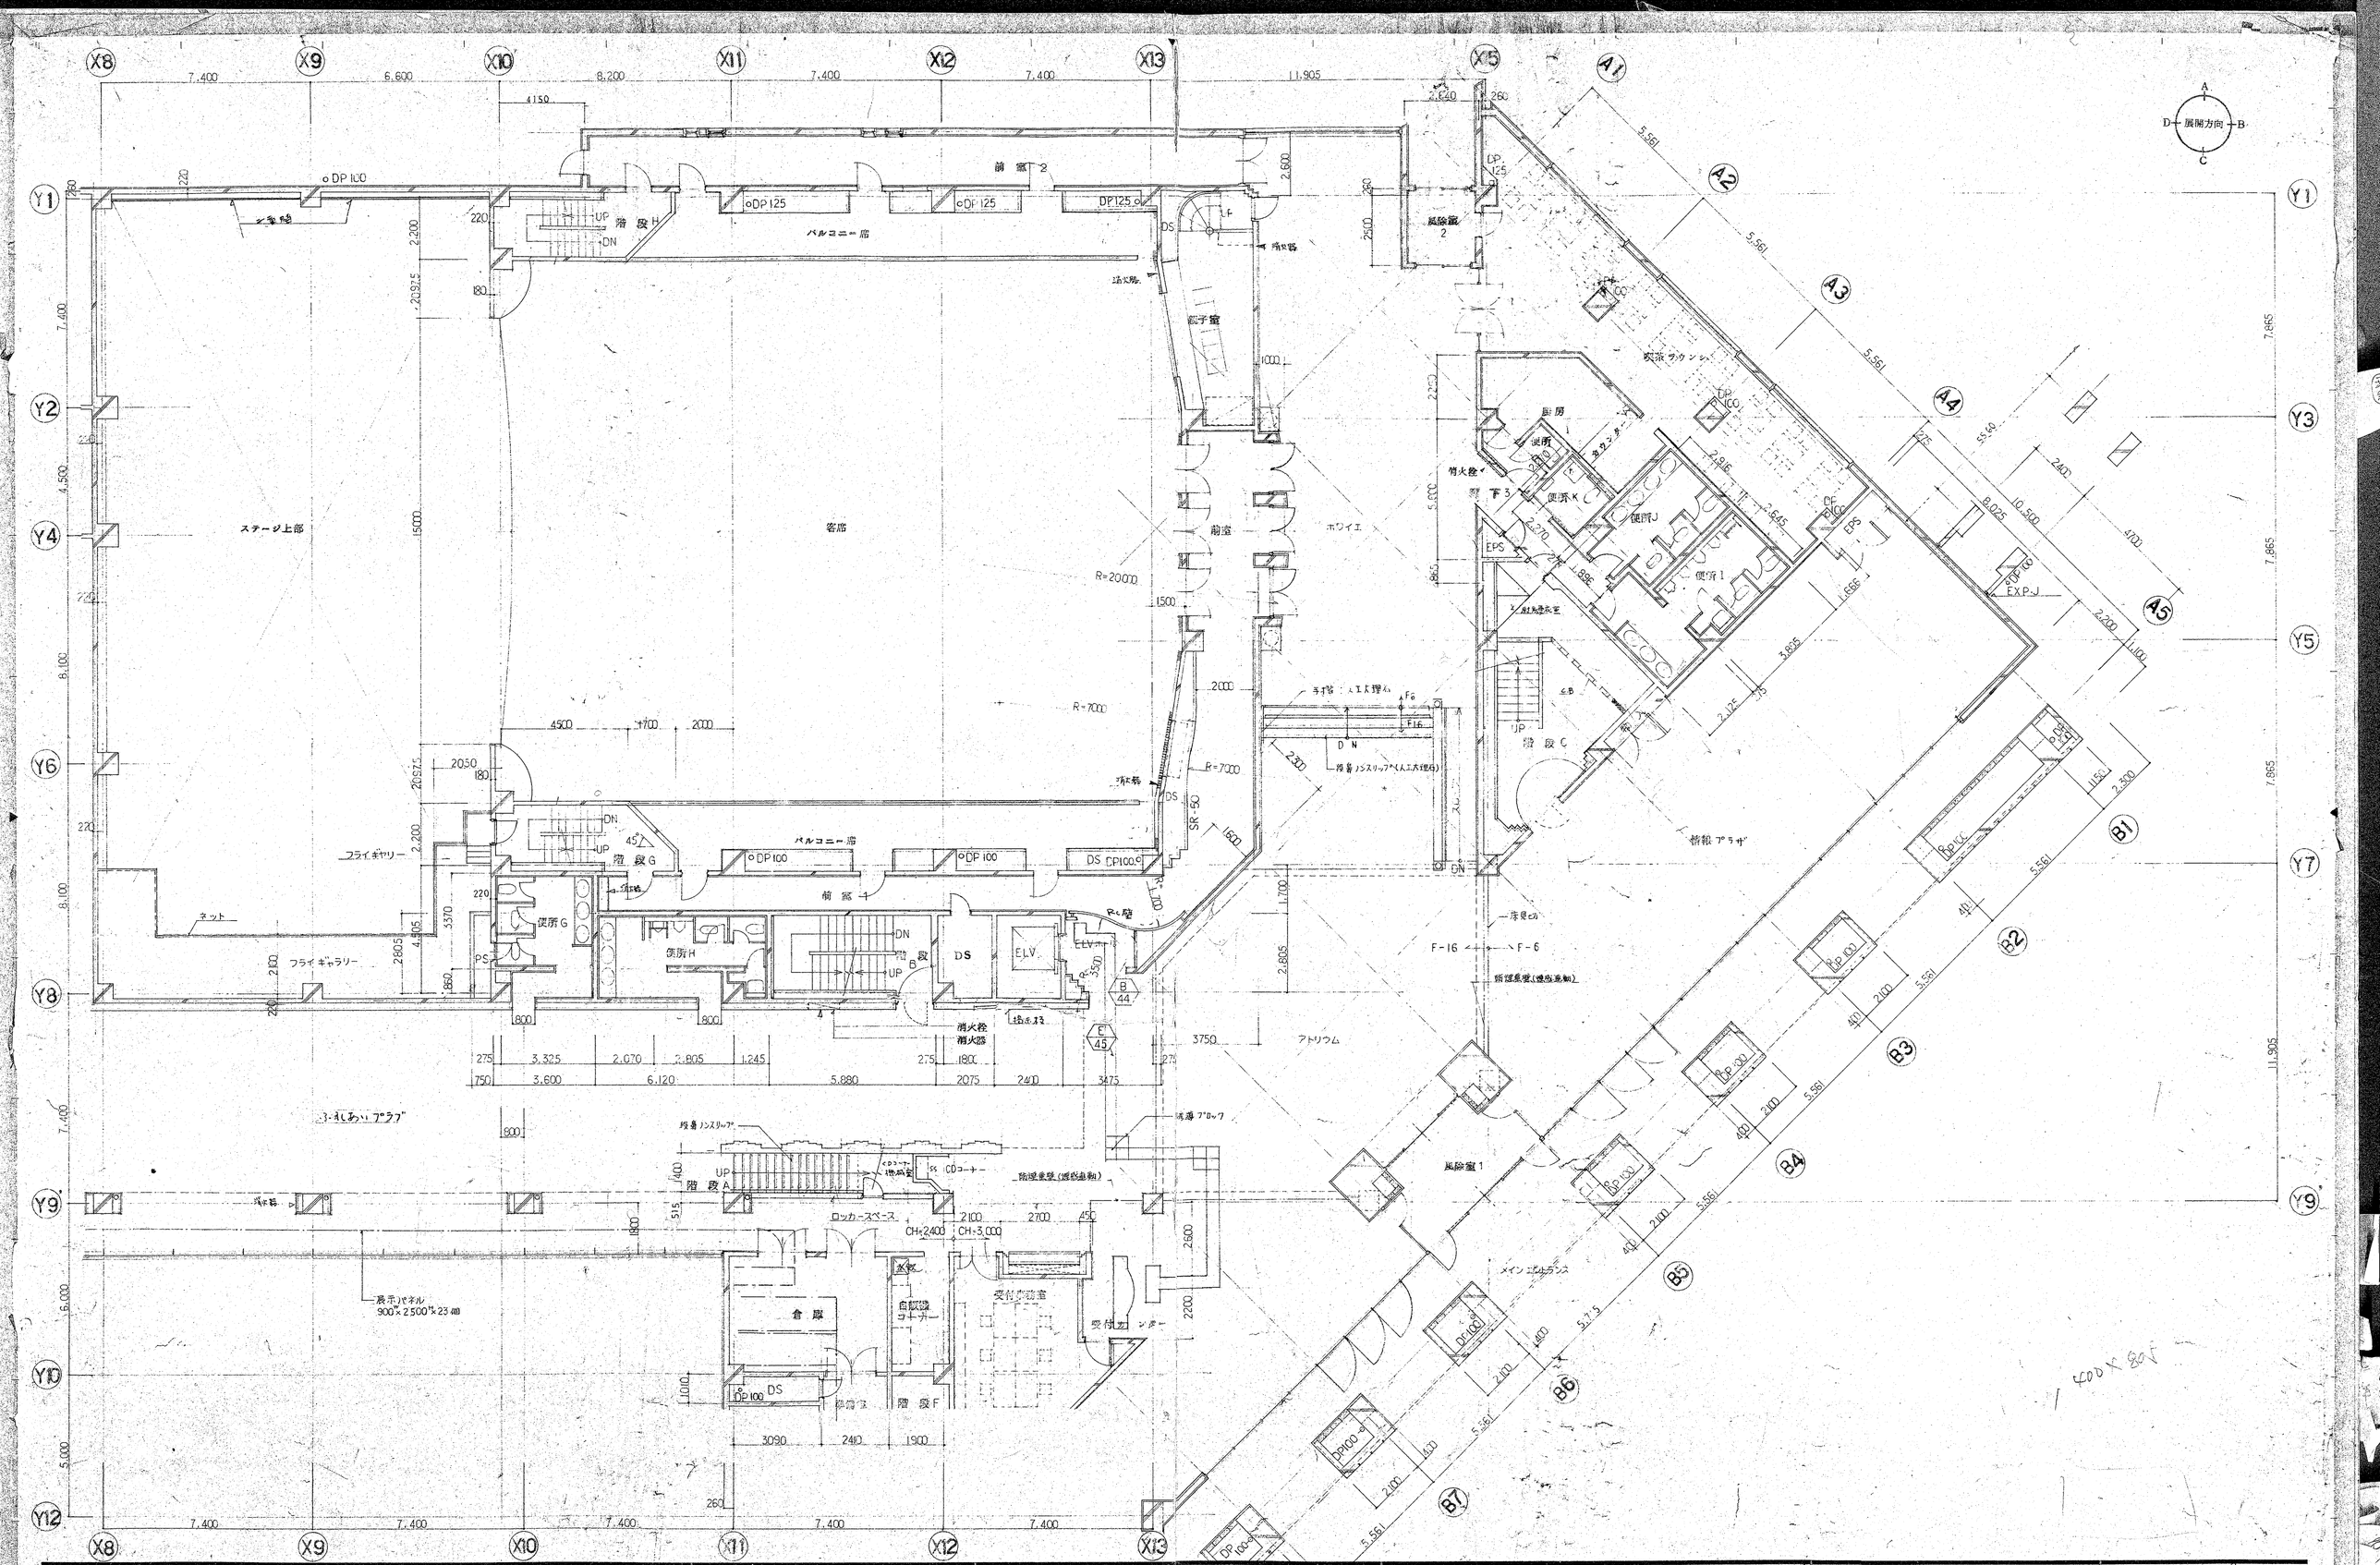


| | | | | | | | |
|---|---|---|---|---|---|---|---|
| 株式会社 山下設計 YAMASHITA SEKKEI INC. ARCHITECTS, ENGINEERS & CONSULTANTS | 一級建築士 第38436号 木戸弘勝 | 設工図 保管 | 訂正 | 特記 | (仮称)春日市生涯学習センター建設事業 | 図面内容 1階平面詳細図(エントランスホール) | 図面番号 1060 |
| | 検図 | 承認 | | | | 縮尺 1/100 | 改ノ内 |
| | 製図 | 確認 作成 | | | | | 区分 建築意匠 |

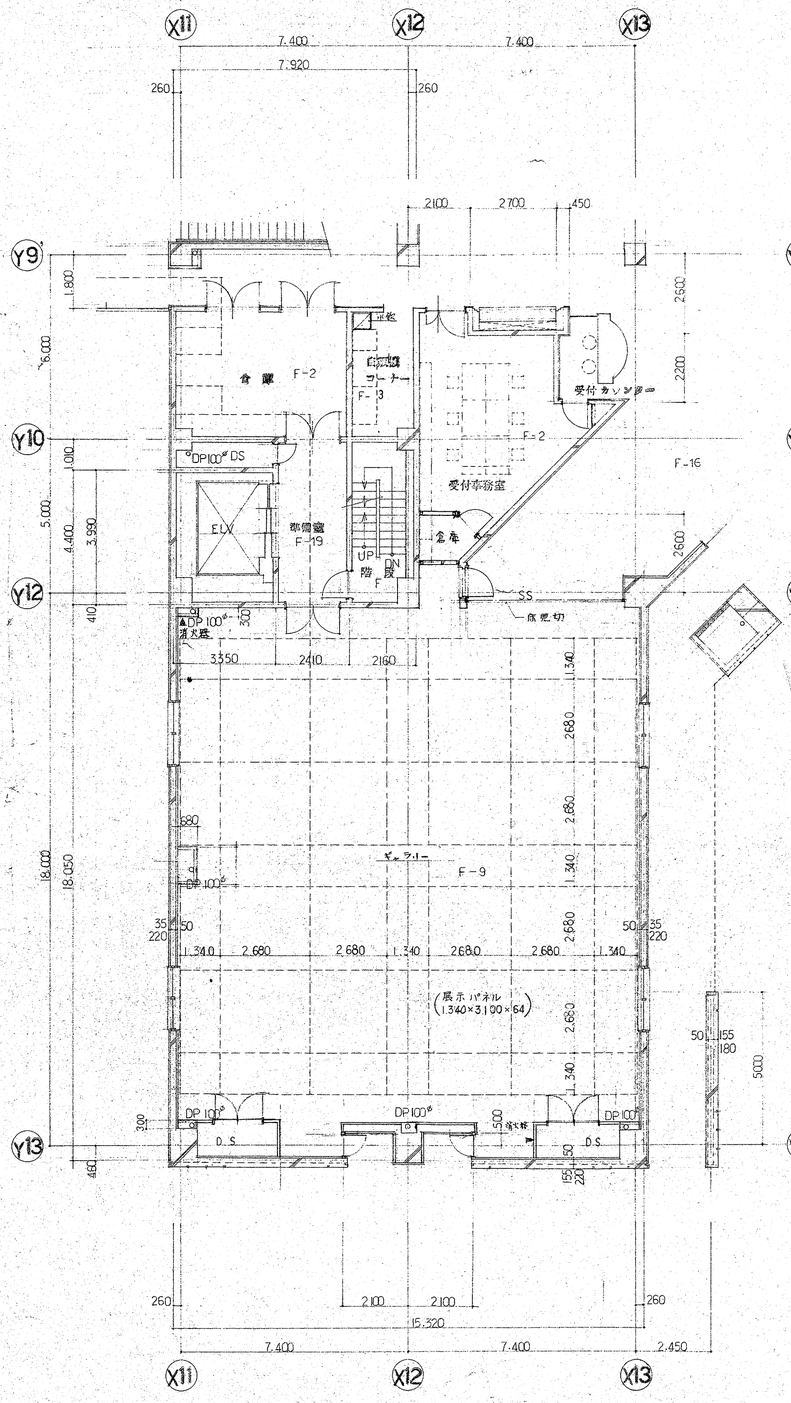

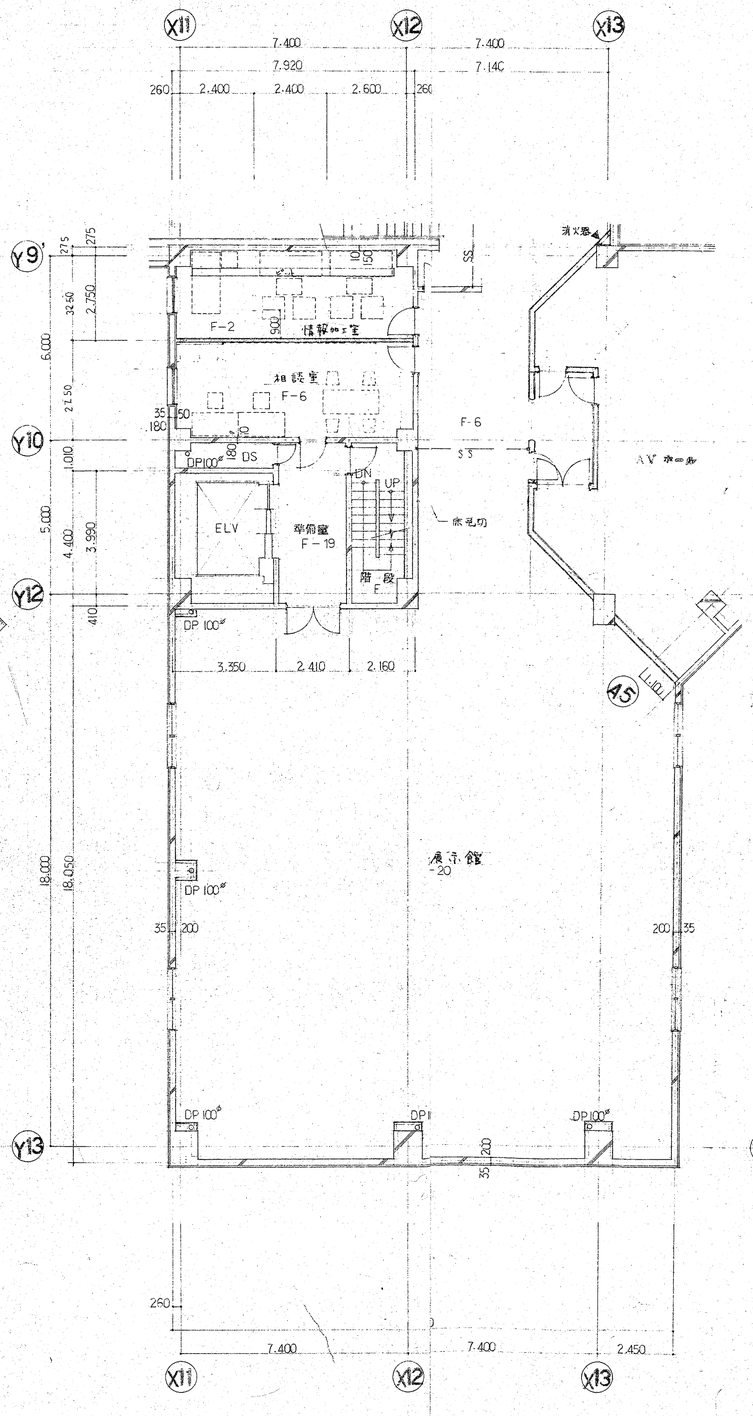
1階平面詳細図 1/100

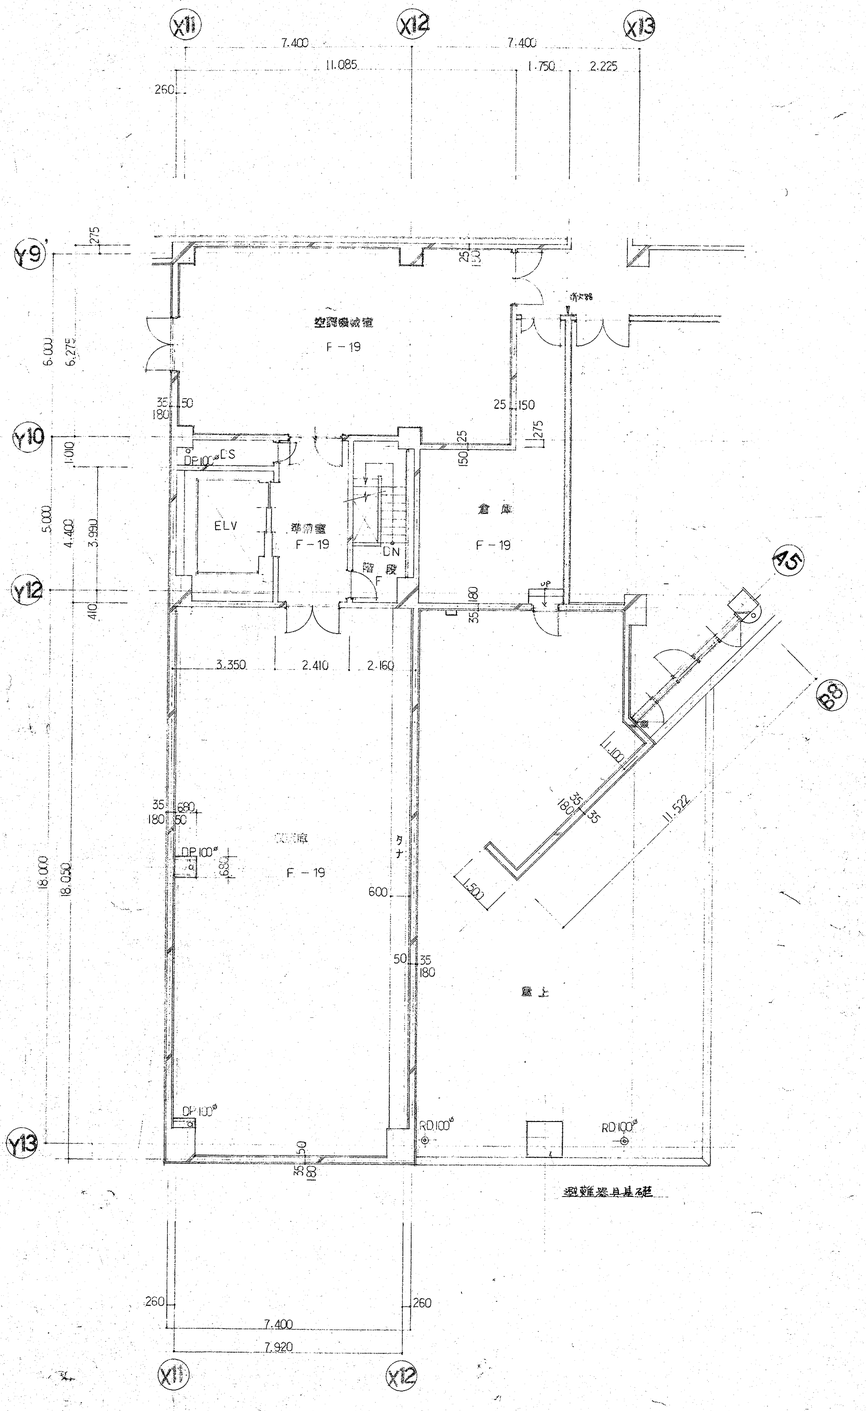
2階平面詳細図 1/100


3階平面詳細図 1/100


| | | | | | | | |
|---|---|---|---|---|---|---|---|
| 株式会社 山下設計 YAMASHITA SEKKEI INC. ARCHITECTS, ENGINEERS & CONSULTANTS | 一級建築士 木戸弘勝 | 検図 | 製図 | 施工図 保管 承認 確認 作成 | 訂正 | 特記 | (仮称)春日市生涯学習センター建設事業 |


図面内容: 1~3階平面詳細図
縮尺: 1/100
図面番号: 1061
区分: 建築意匠

喫茶 ラウンジ

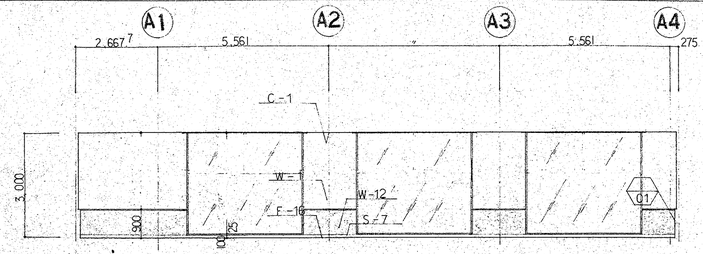


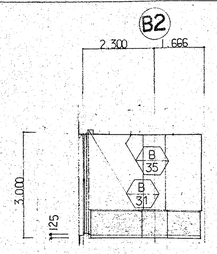


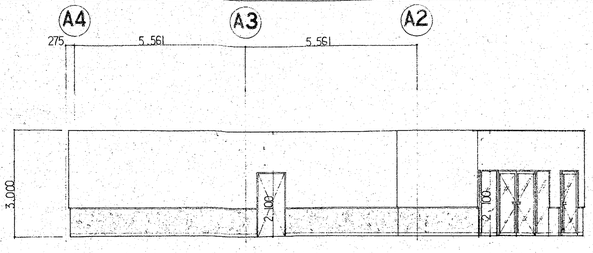
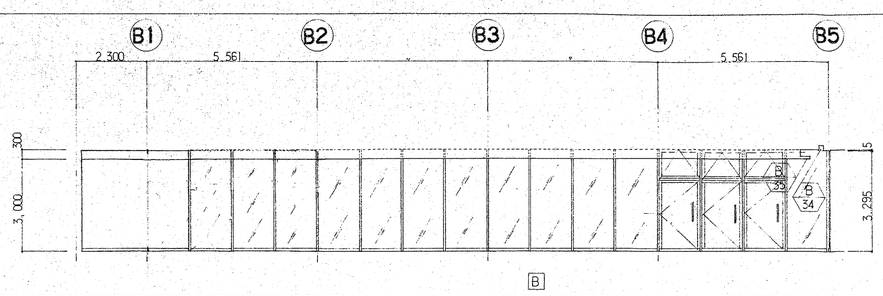


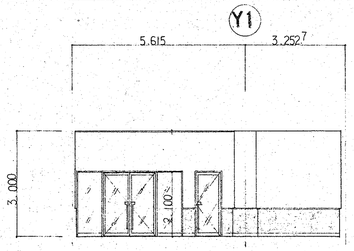
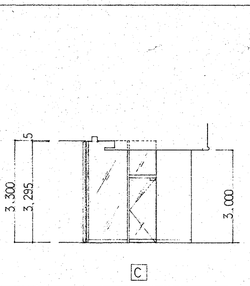

01 喫茶 ラウンジ 1/10

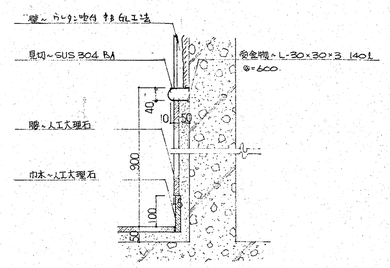



前室 アラガ

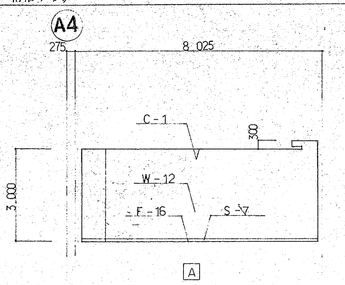






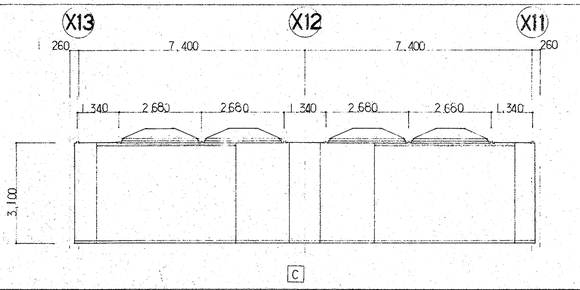


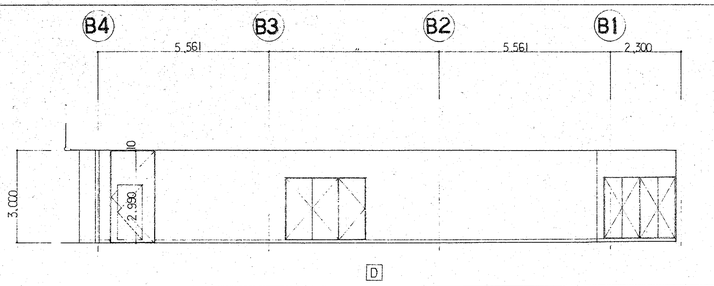
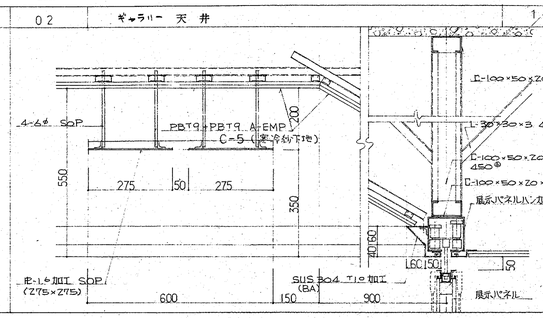

ギャラリー



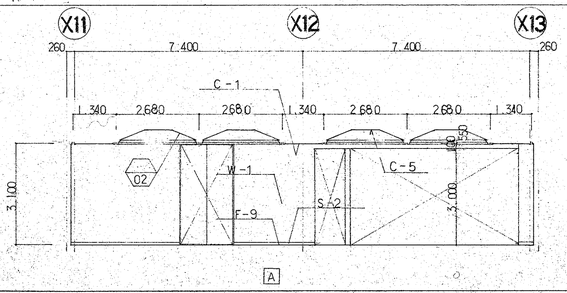


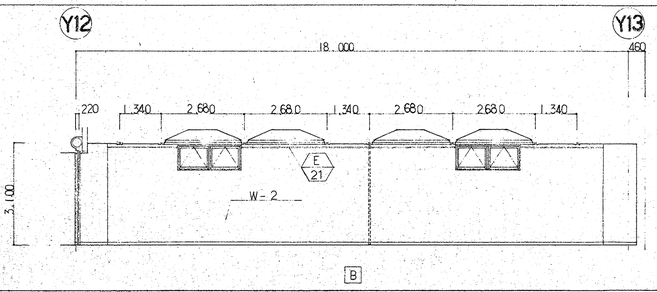
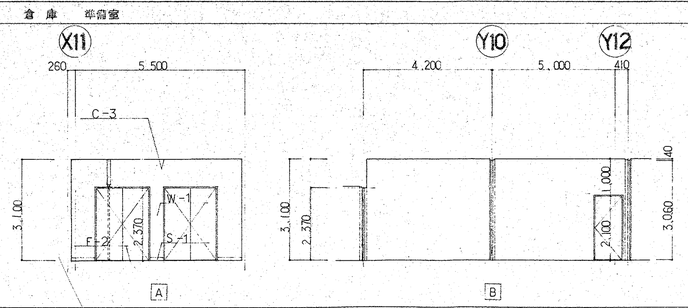

02 ギャラリー 天井 1/10





ギャラリー

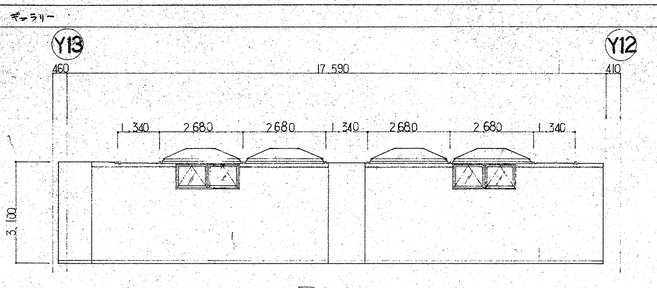



倉庫 準備室

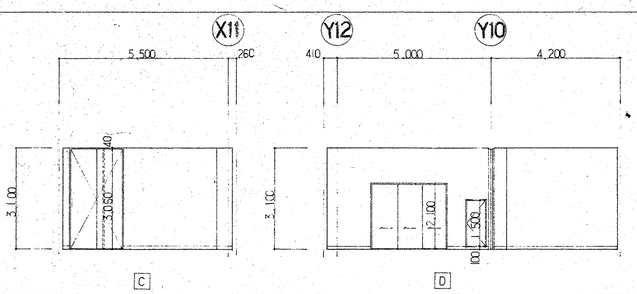



自販機コーナー

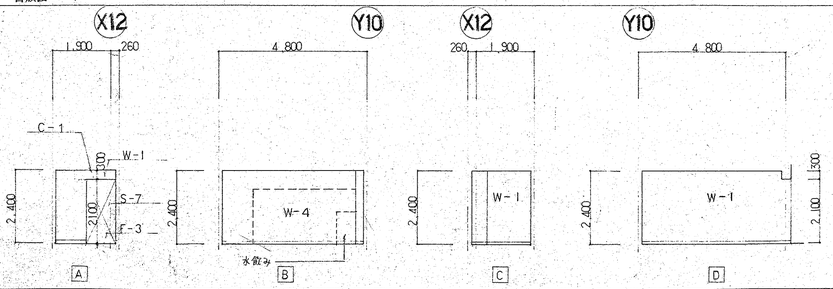


受付 事務

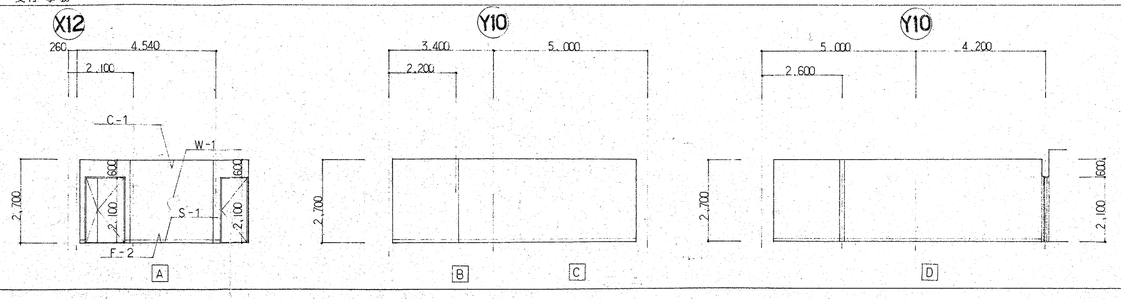


株式会社 山下設計
YAMASHITA SEKKEI INC.
ARCHITECTS, ENGINEERS & CONSULTANTS.

一級建築士 第38436号 木戸弘勝

検図
製図

施工図 保管
承認
確認
作成

訂正


特記


(仮称) 春日市生涯学習センター建設事業

図面内容: 1階展開図 (1)
縮尺: 1/100 1/10


図面番号: 1062
枚/内
区分: 建築意匠

ふれあいプラザ

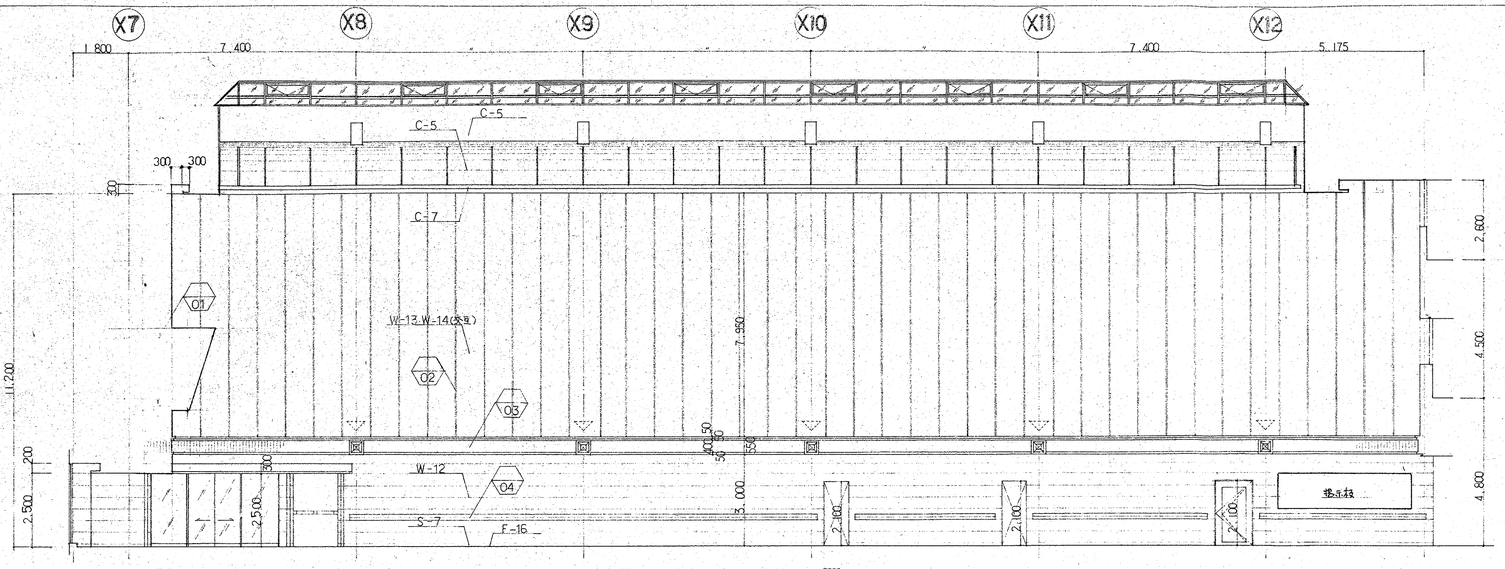


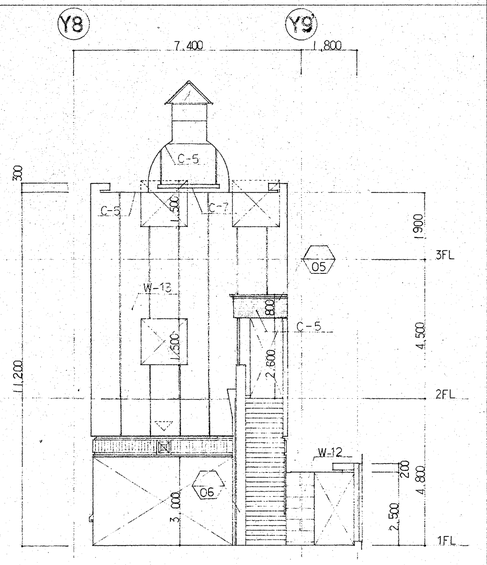

01 ふれあいプラザ壁（マルチビジョン） 1/30

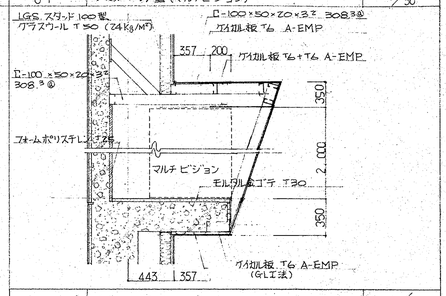



02 ふれあいプラザ壁（目地） 1/2

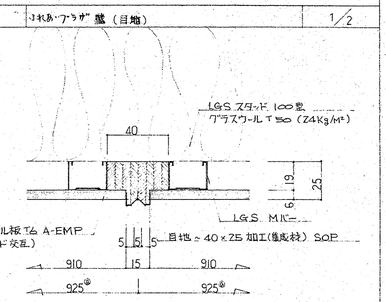



ふれあいプラザ

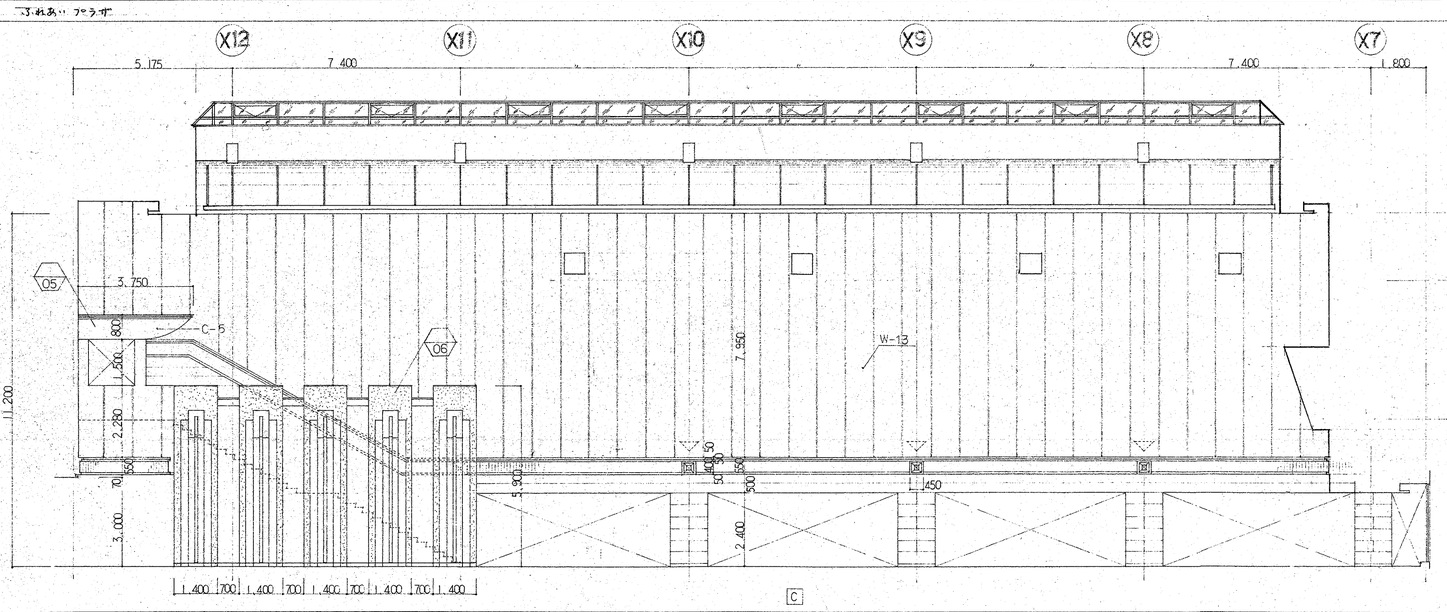


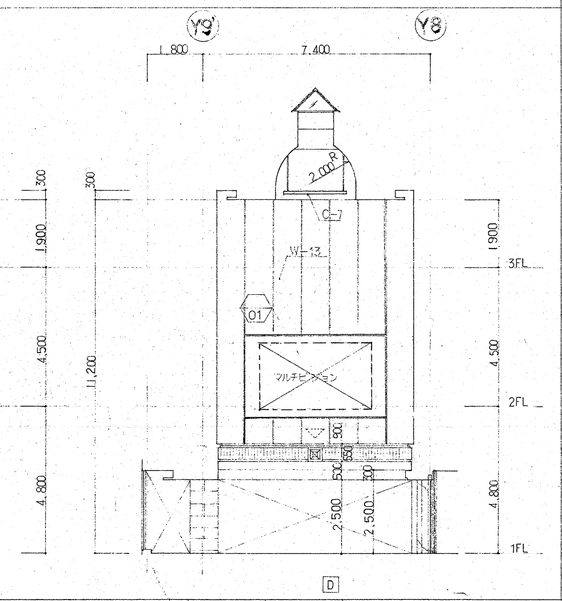

03 ふれあいプラザ壁（化粧モール） 1/10

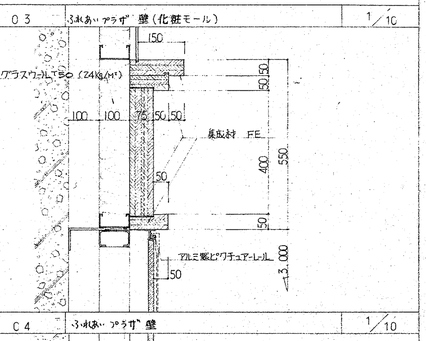



C4 ふれあいプラザ壁 1/10

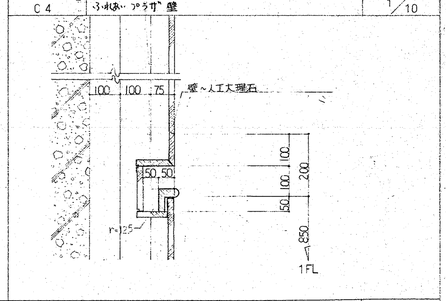



親子室

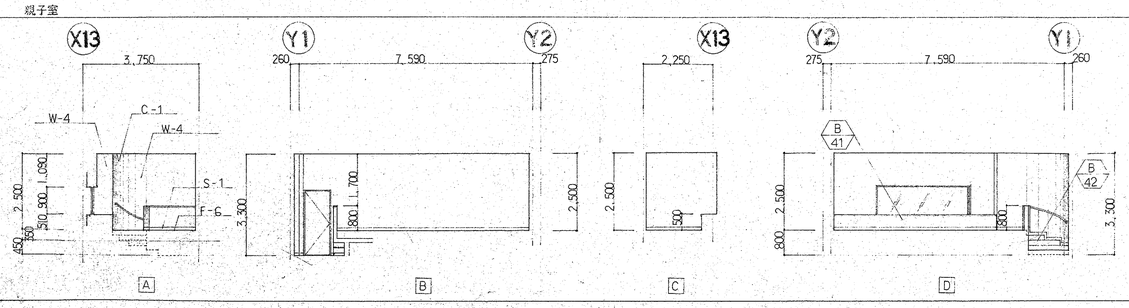


05 1/30, 1/5

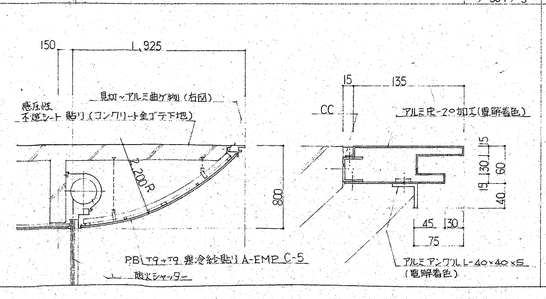



06 1/50, 1/10

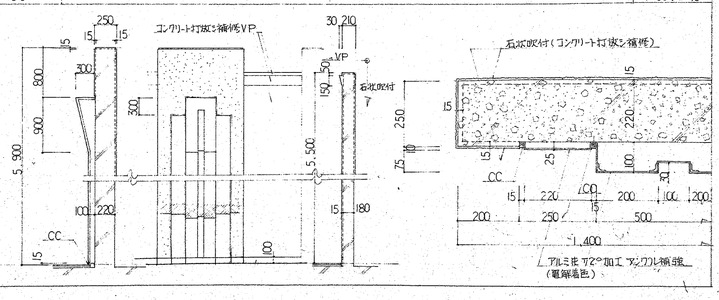



| | | | | | | | |
|---|---|---|---|---|---|---|---|
| 株式会社 山下設計 YAMASHITA SEKKEI INC. ARCHITECTS, ENGINEERS & CONSULTANTS | 一級建築士 第38436号 木戸弘勝 | 設工図 保管 | 訂正 | 特記 | (仮称) 春日市生涯学習センター建設事業 | 図面内容 1階展開図 (2) | 図面番号 1063 |
| | 検図 | 承認 | | | | 縮尺 1/100 1/50 1/30 1/10 1/5 1/2 | 枚ノ内 |
| | 製図 | 確認 | | | | | 区分 建築意匠 |
| | | 作成 | | | | | |

ホワイエ

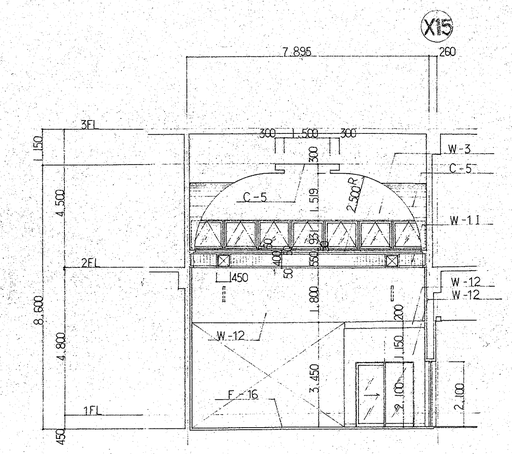



A

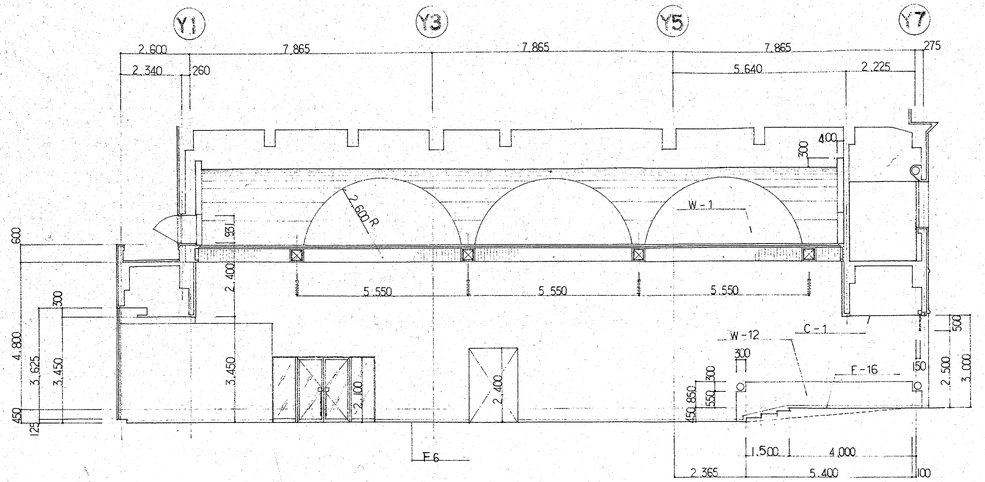



B


01 壁 — 天 井 1/10

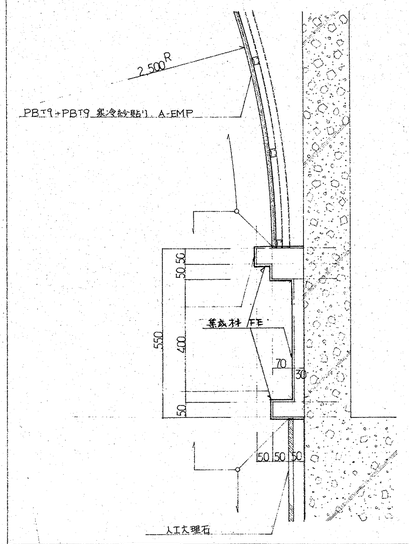



02 手摺 1/20

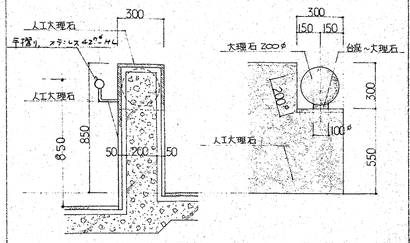



03 幕板 1/10

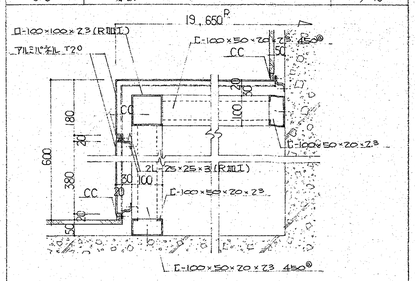



ホワイエ 断面詳細図 1/50

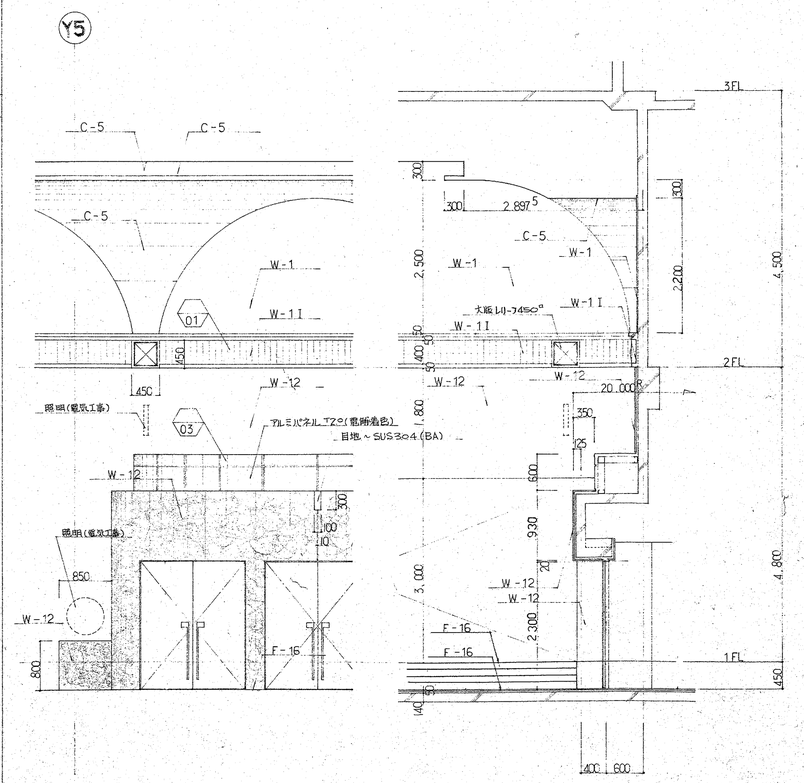


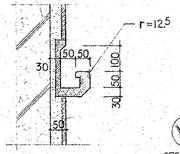
A 部手摺詳細図 1/5

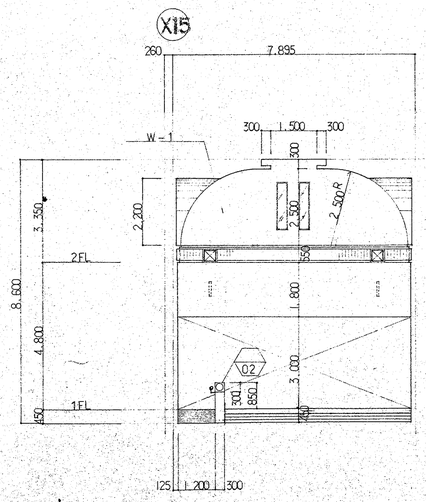


C

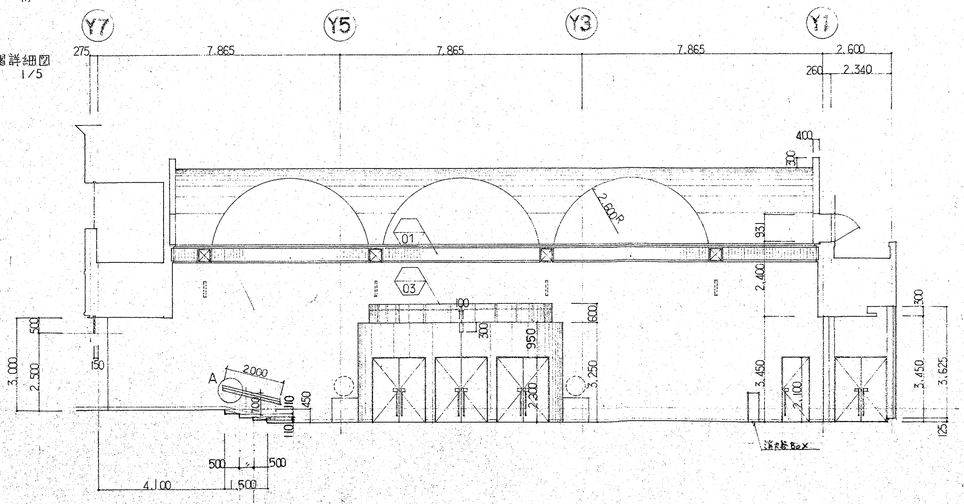


D

| | | | | | | |
|---|---|---|---|---|---|---|
| 株式会社 山下設計 YAMASHITA SEKKEI INC. ARCHITECTS, ENGINEERS & CONSULTANTS. | 一級建築士 第38436号 木戸弘勝 検図 製図 | 竣工図 保管 承認 確認 作成 | 訂正 | 特記 | (仮称) 春日市生涯学習センター建設事業 | 図面内容 1階展開図 (3) 縮尺 1/100 1/50 1/20 1/10 | 図面番号 1064 枚ノ内 区分 建築意匠 |

Y1 Y2 Y3 Y4 Y5 Y6 Y7
X8 X10 X11 X12 X13 X14

UP
F-4
FL ± 0
階 段 H
UP
BI FL +1550
前室
F-5
F-6
UP
階 段 J
消火栓 消火器
受水槽置場
便 所 A
FL -100
廊 下 1
FL -100
F-6
便 所 B
FL -100
階 段 I
-150
階 段 G
FL ± 0
F-4
UP
DN
UP
前室
BI FL +1550
F-6
階 段 K
UP
消火栓 消火器
F-10
FL ± 0
ステージ
R=4650
R=5150
R=186.000
BIFL+1500
床 仕上 CR-45下地 SOP 合板12ビス止
サイドスピーカー用 キャットウォーク(両側共)
補天 L-65×65×6 @450 SOP
周回 [-150×50×5×7 SOP
アンカーボルト 16ぴ/15本
R=1750
下部 オーケスラピット 昇降床
下部 移動客席収納庫
下部 チャンバー
受水槽置場
消火器
消火栓
便 所 B
便 所 A
階 段 I
階 段 K
階 段 G
階 段 H
階 段 J
廊 下 1
前室
前室
ステージ

株式会社 山下設計
YAMASHITA SEKKEI INC.
ARCHITECTS, ENGINEERS & CONSULTANTS.
一級建築士 木戸弘勝 第38436号
検図
製図

製工図 保管
承認
確認
作成


訂正

特記

(仮称) 春日市生涯学習センター建設事業


図面内容 ホール地下1階平面詳細図
縮尺 1/50

図面番号 1065
枚ノ内
区分 建築意匠

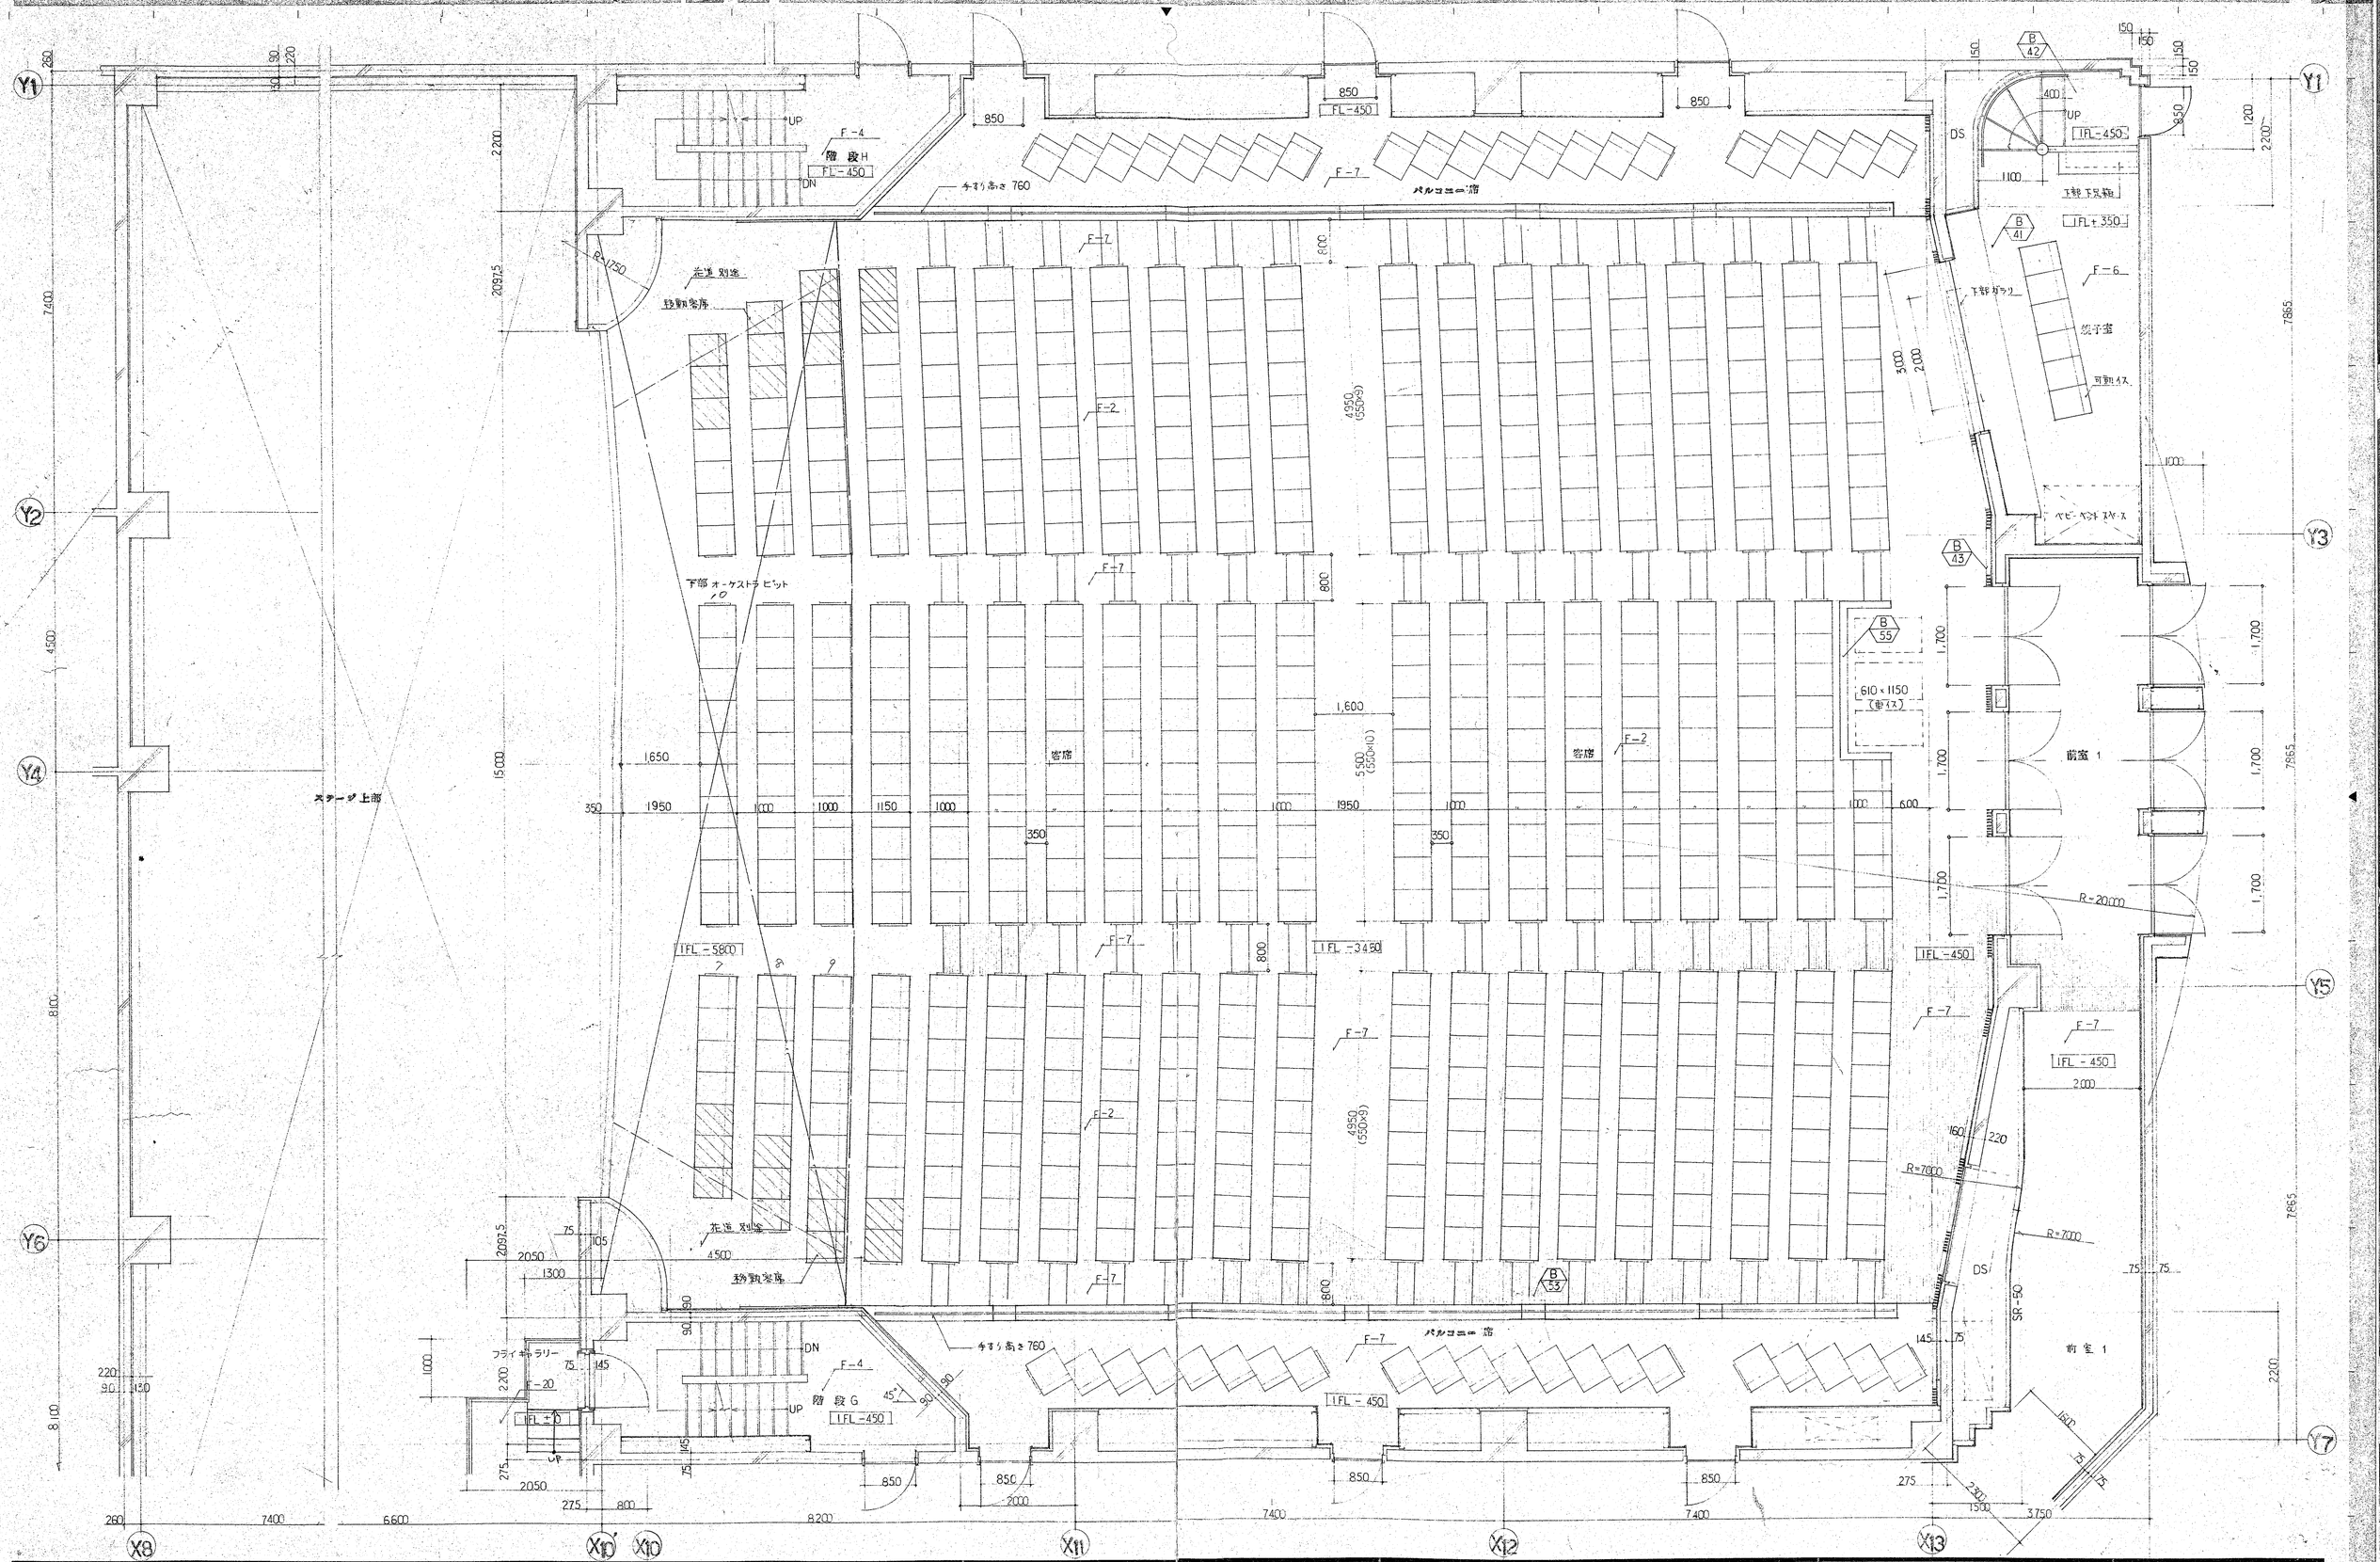


| | | | | | |
|---|---|---|---|---|---|
| 株式会社 山下設計 YAMASHITA SEKKEI INC. ARCHITECTS, ENGINEERS & CONSULTANTS | 一級建築士 第38436号 木戸弘勝 | 竣工図 保管 | 訂正 | 特記 | (仮称)春日市生涯学習センター建設事業 |
| | 検図 | 承認 | | | 図面内容 ホール1階 平面詳細図 |
| | 製図 | 確認 | | | 縮尺 1/50 |
| | | 作成 | | | 図面番号 1066 |
| | | | | | 枚/内 区分 建築意匠 |

## 2階上部 平面詳細図

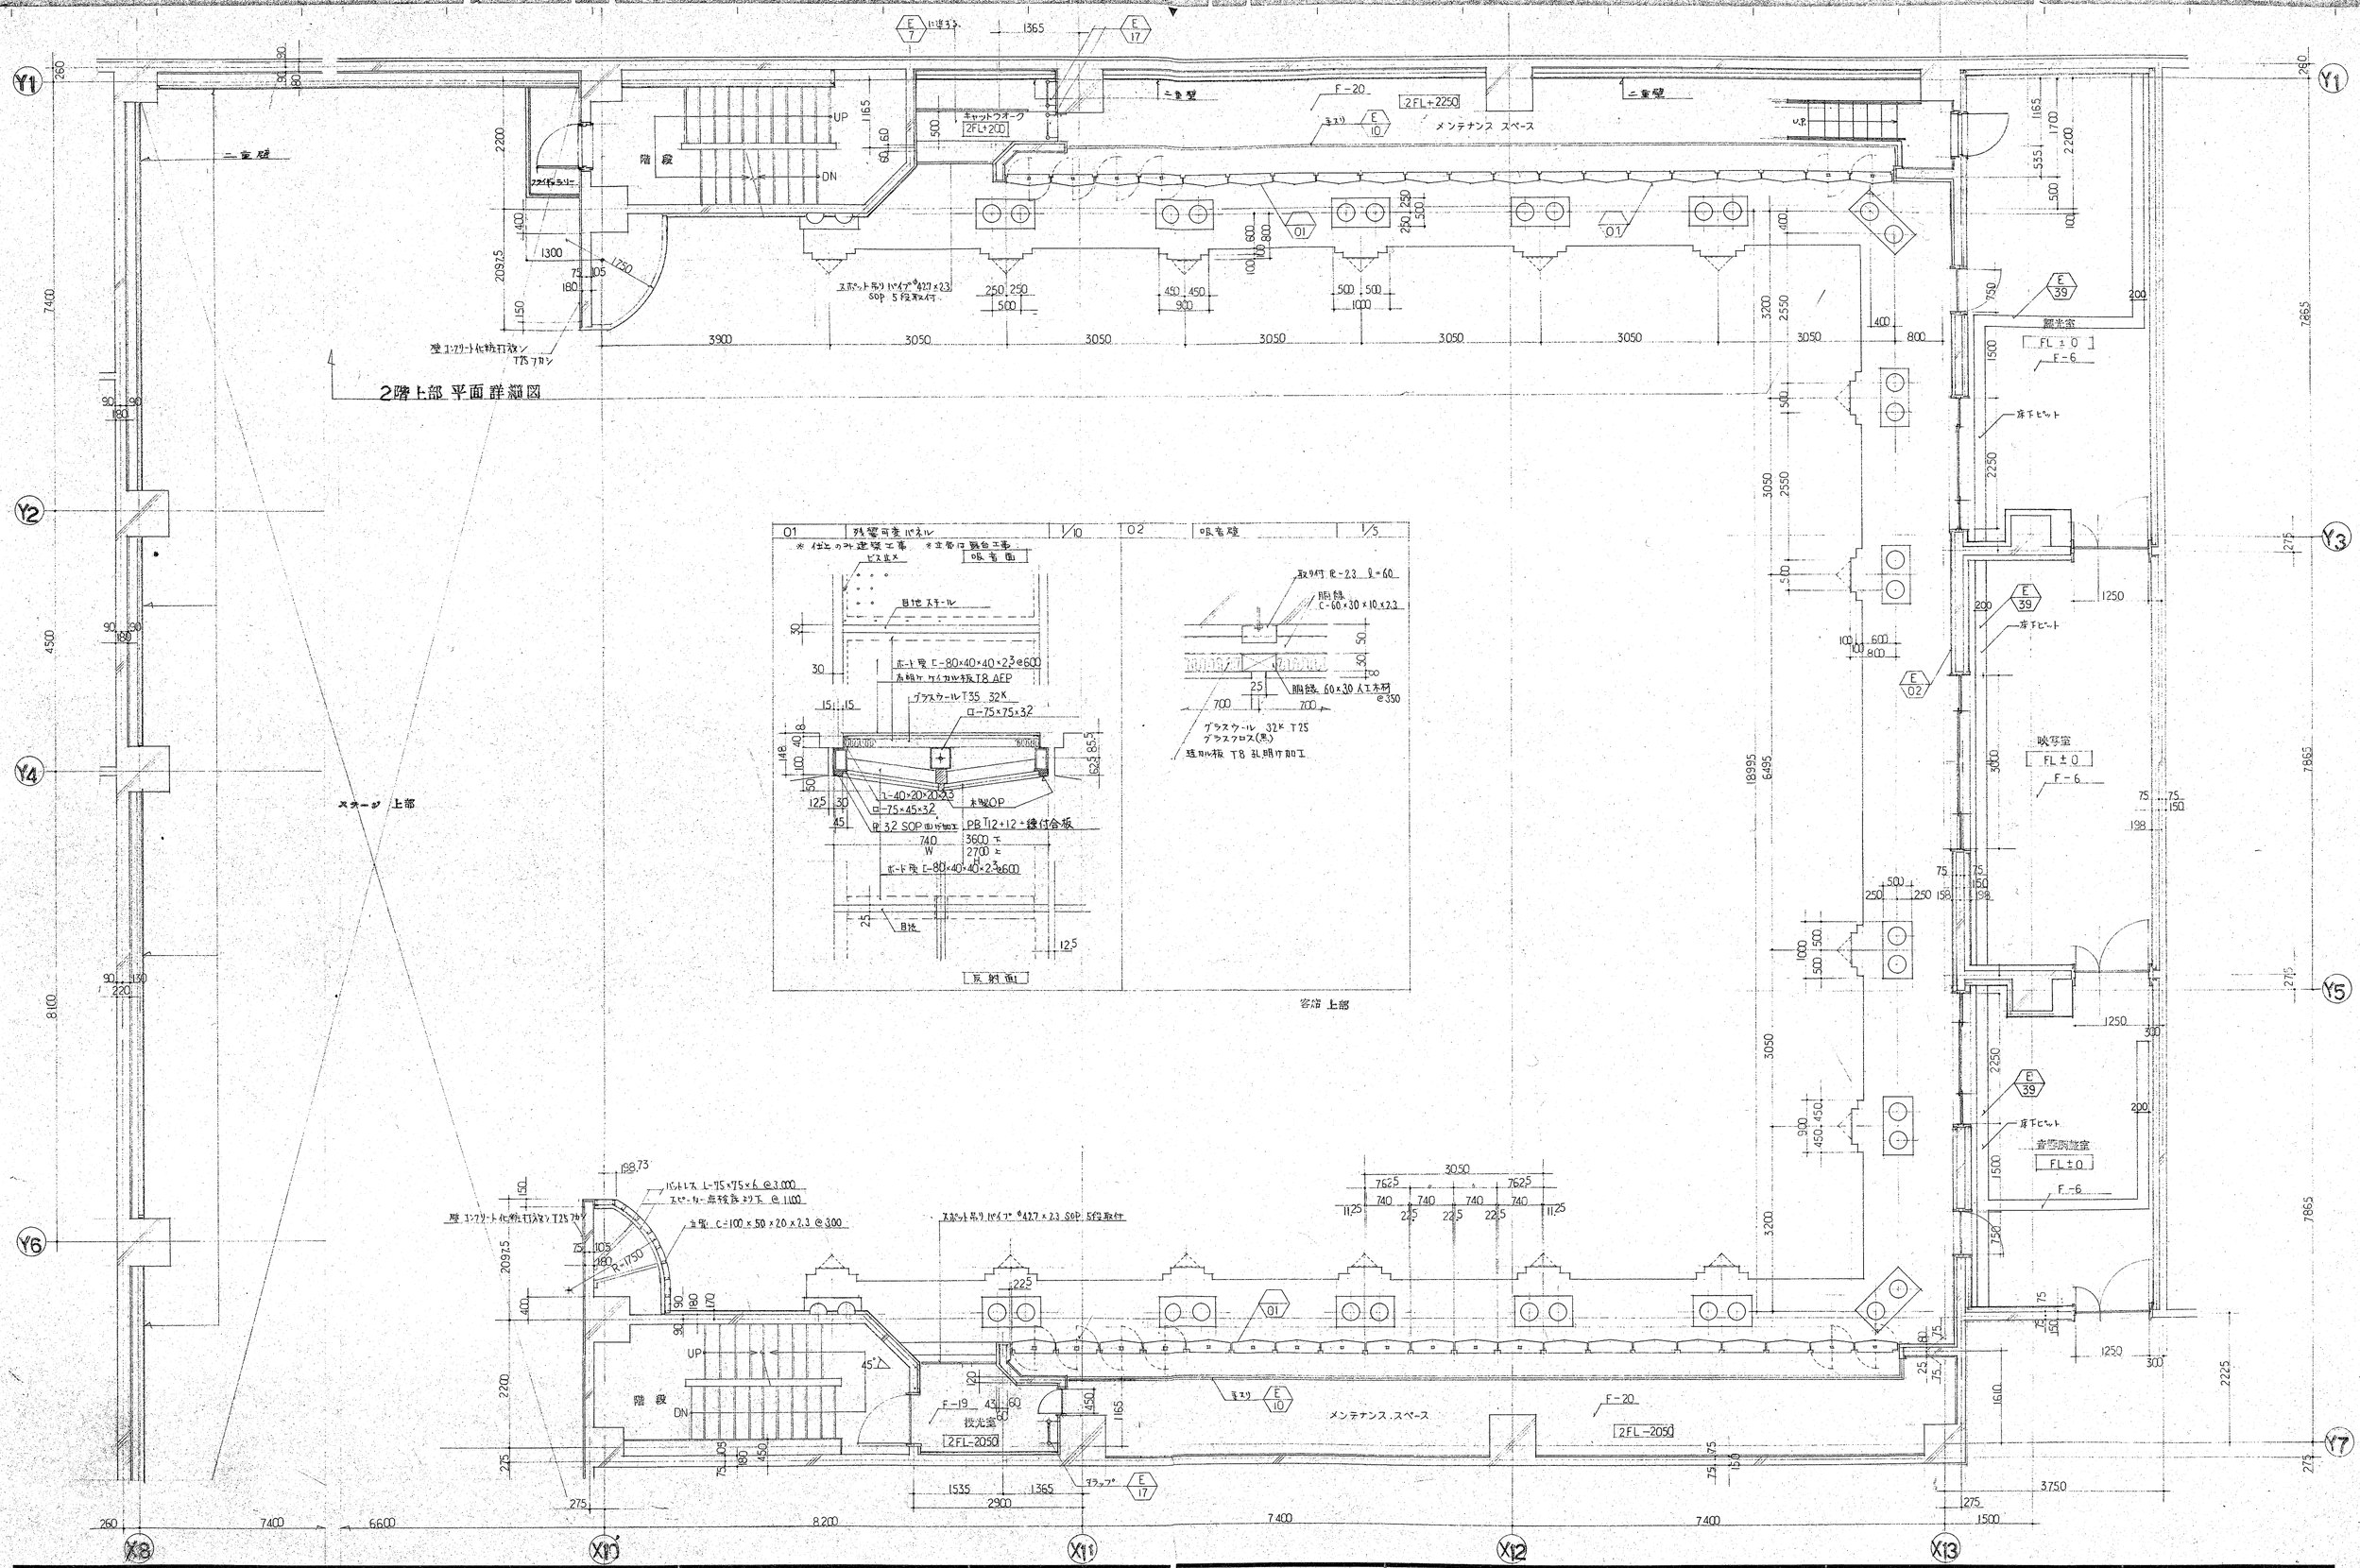











| | | | | | | |
|---|---|---|---|---|---|---|
| 株式会社 山下設計 YAMASHITA SEKKEI INC. ARCHITECTS, ENGINEERS & CONSULTANTS | 一級建築士 第38436号 木戸弘勝 | 線工図 保管 / 承認 / 確認 / 作成 | 訂正 | 特記 | (仮称) 春日市生涯学習センター建設事業 | 図面内容: ホール2階、2階上部 平面詳細図 / 縮尺 1/50 1/10 | 図面番号: 1067 / 枚/内 / 区分: 建築意匠 |
| | 検図 / 製図 | | | | | | |

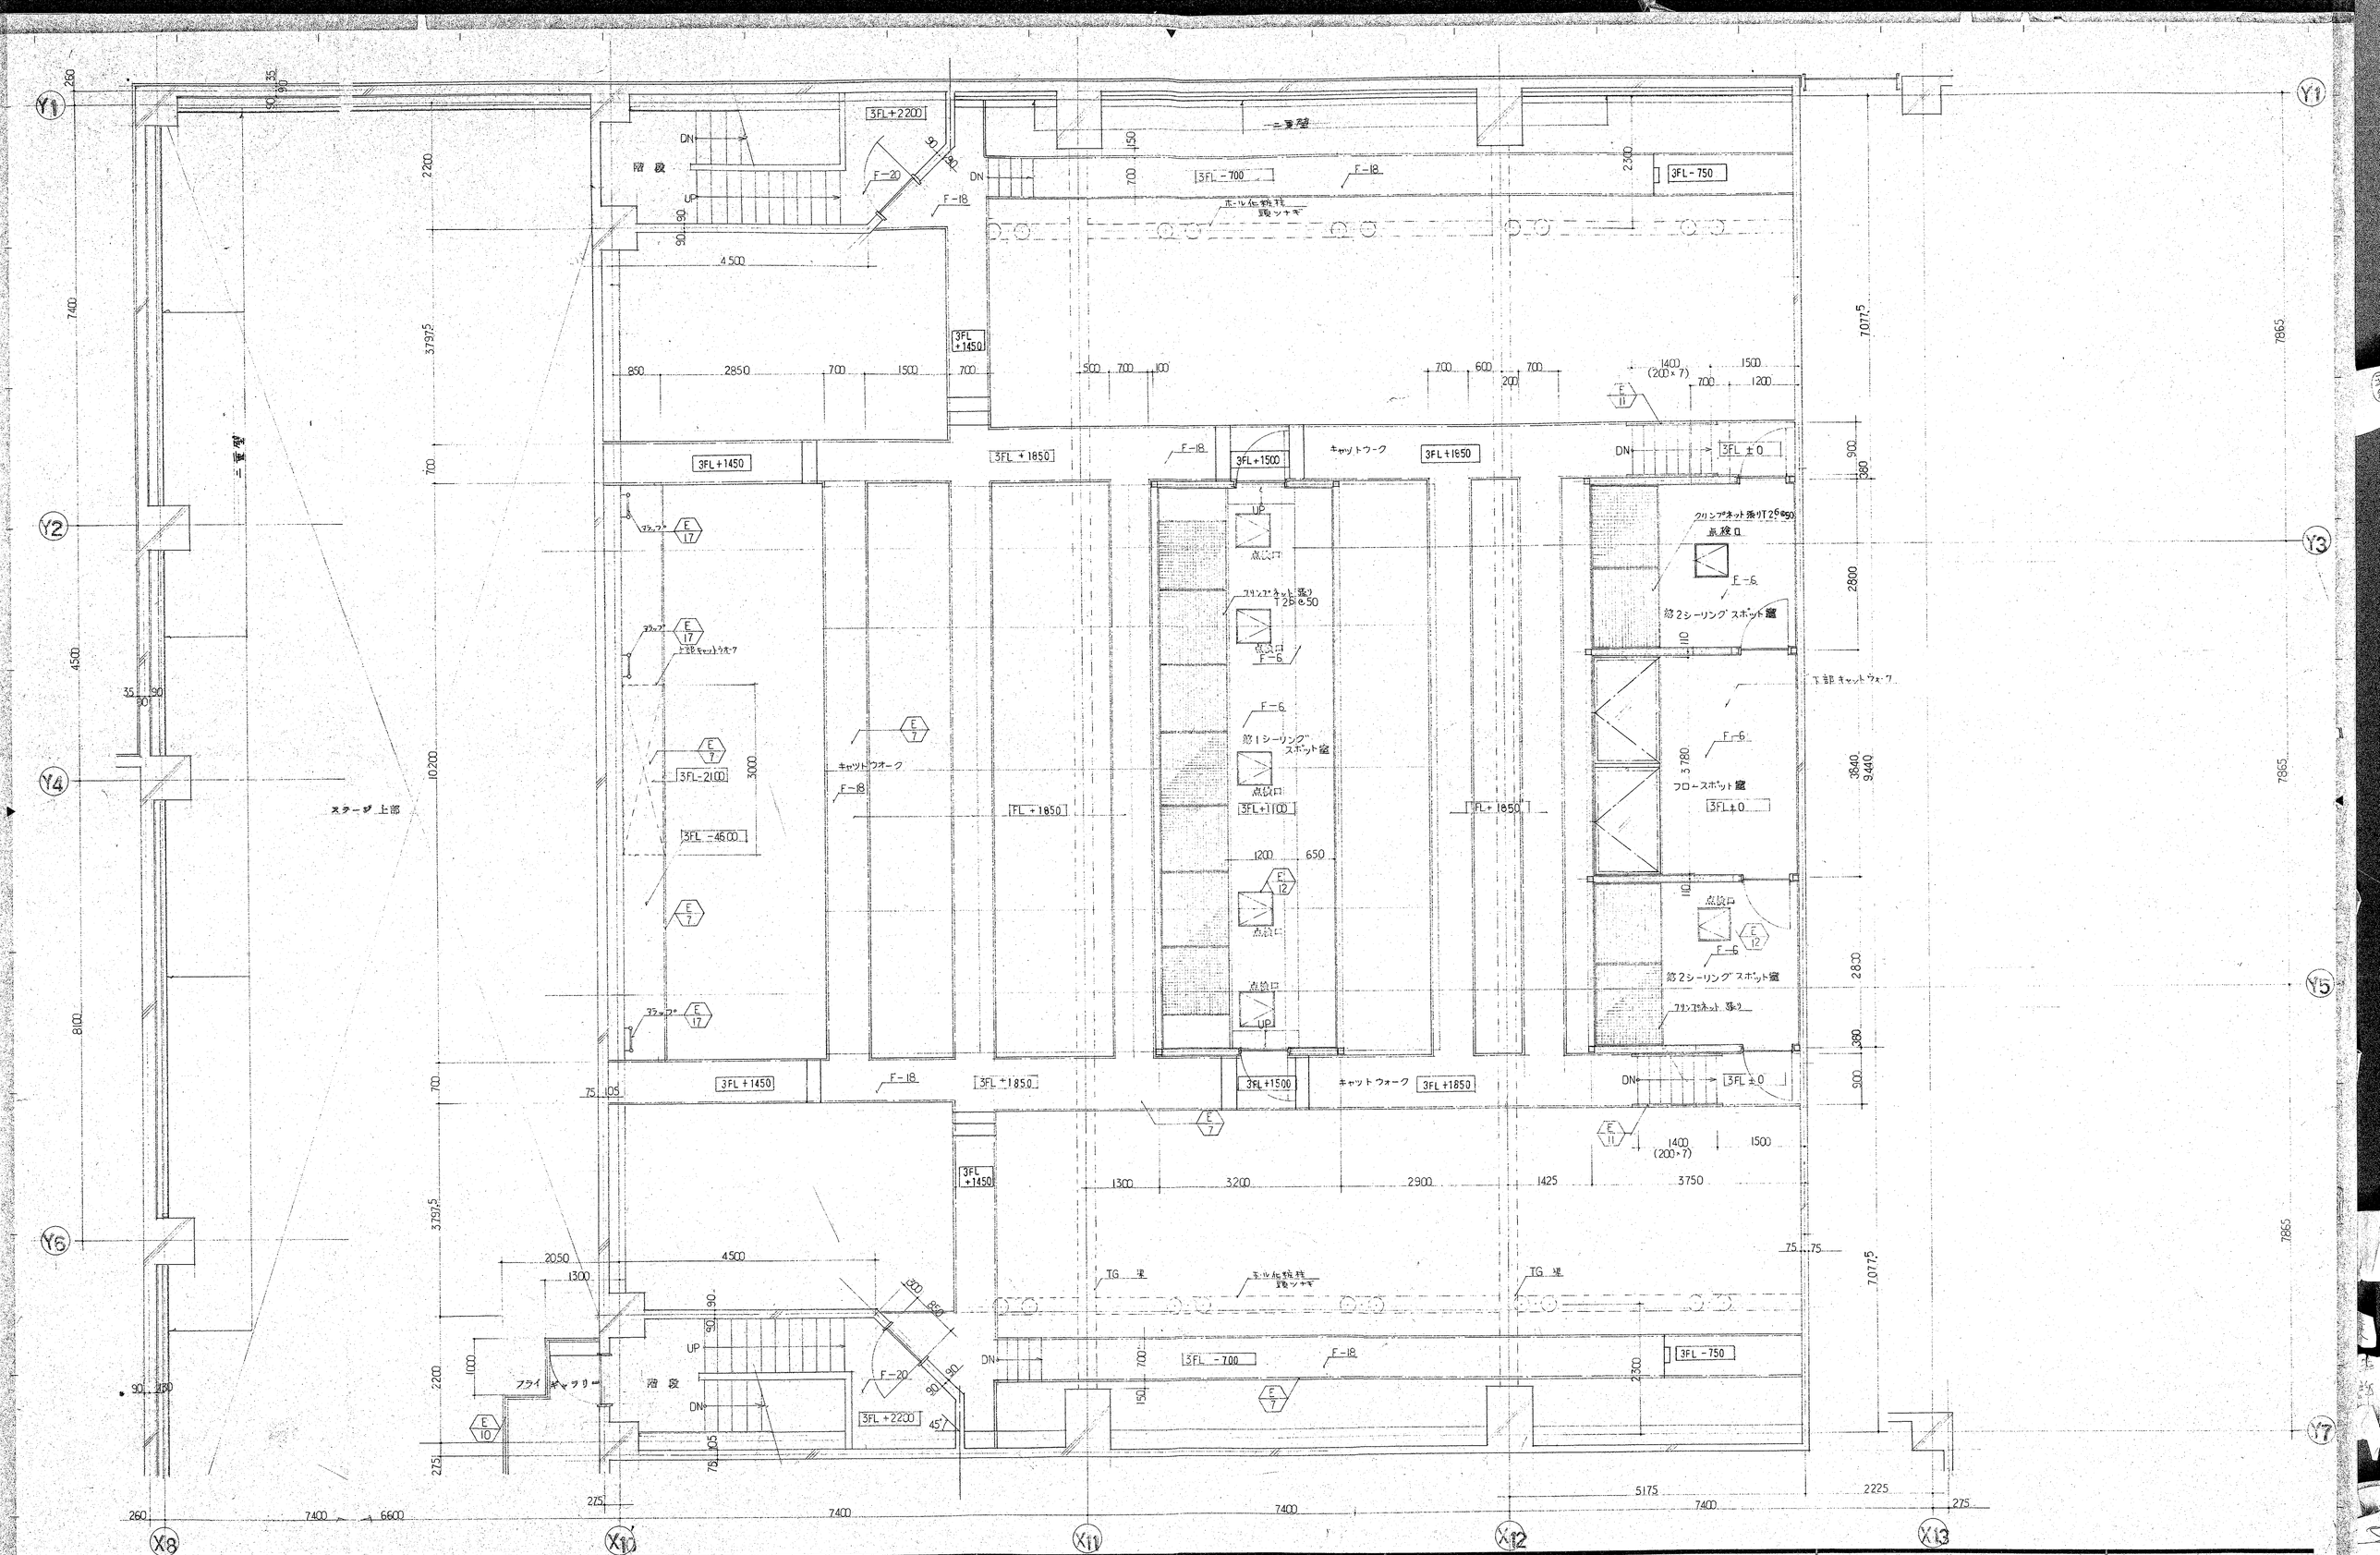


| | | | | | | |
|---|---|---|---|---|---|---|
| 株式会社 山下設計 YAMASHITA SEKKEI INC. ARCHITECTS, ENGINEERS & CONSULTANTS. | 一級建築士 第38436号 木戸弘勝 | 施工図 保管 / 承認 / 確認 / 作成 | 訂正 | 特記 | (仮称)春日市生涯学習センター建設事業 | 図面内容 ホール 3階 平面詳細図 / 縮尺 1/50 | 図面番号 1068 / 枚ノ内 / 区分 建築意匠 |
| | 検図 | | | | | | |
| | 製図 | | | | | | |

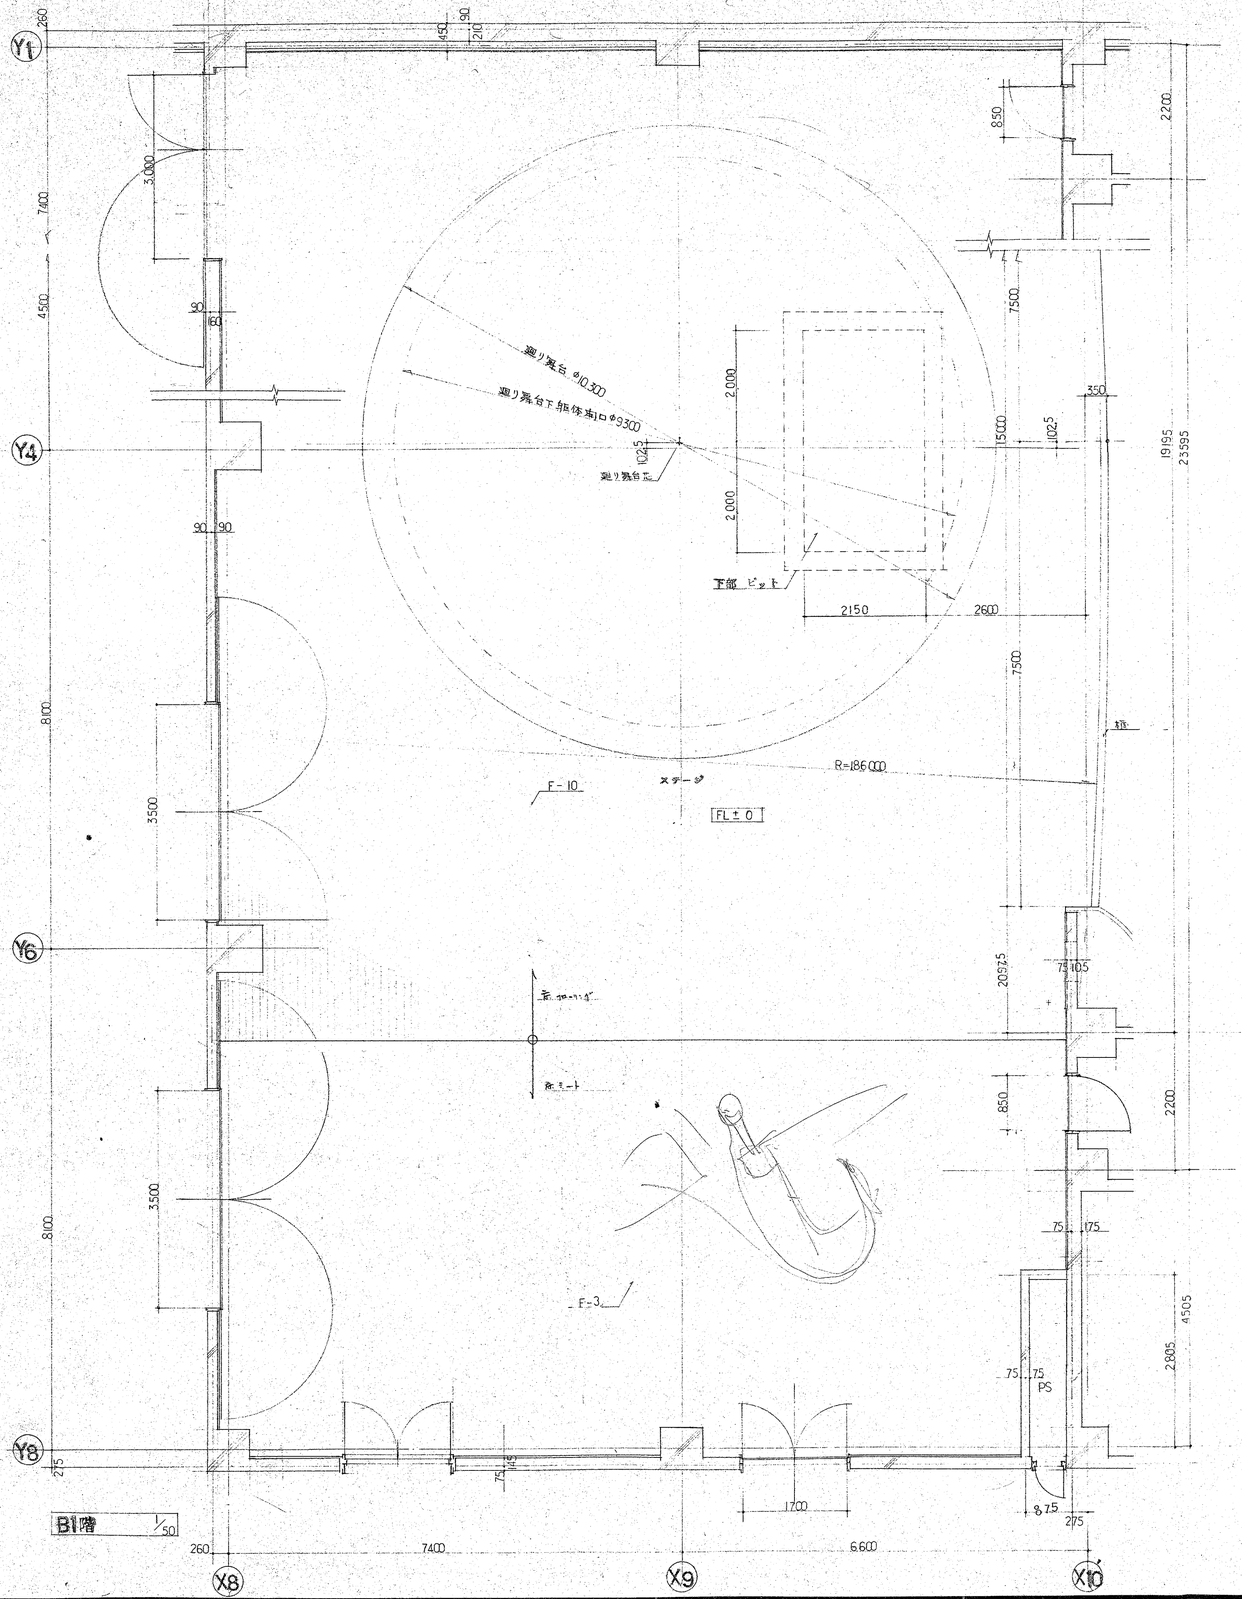

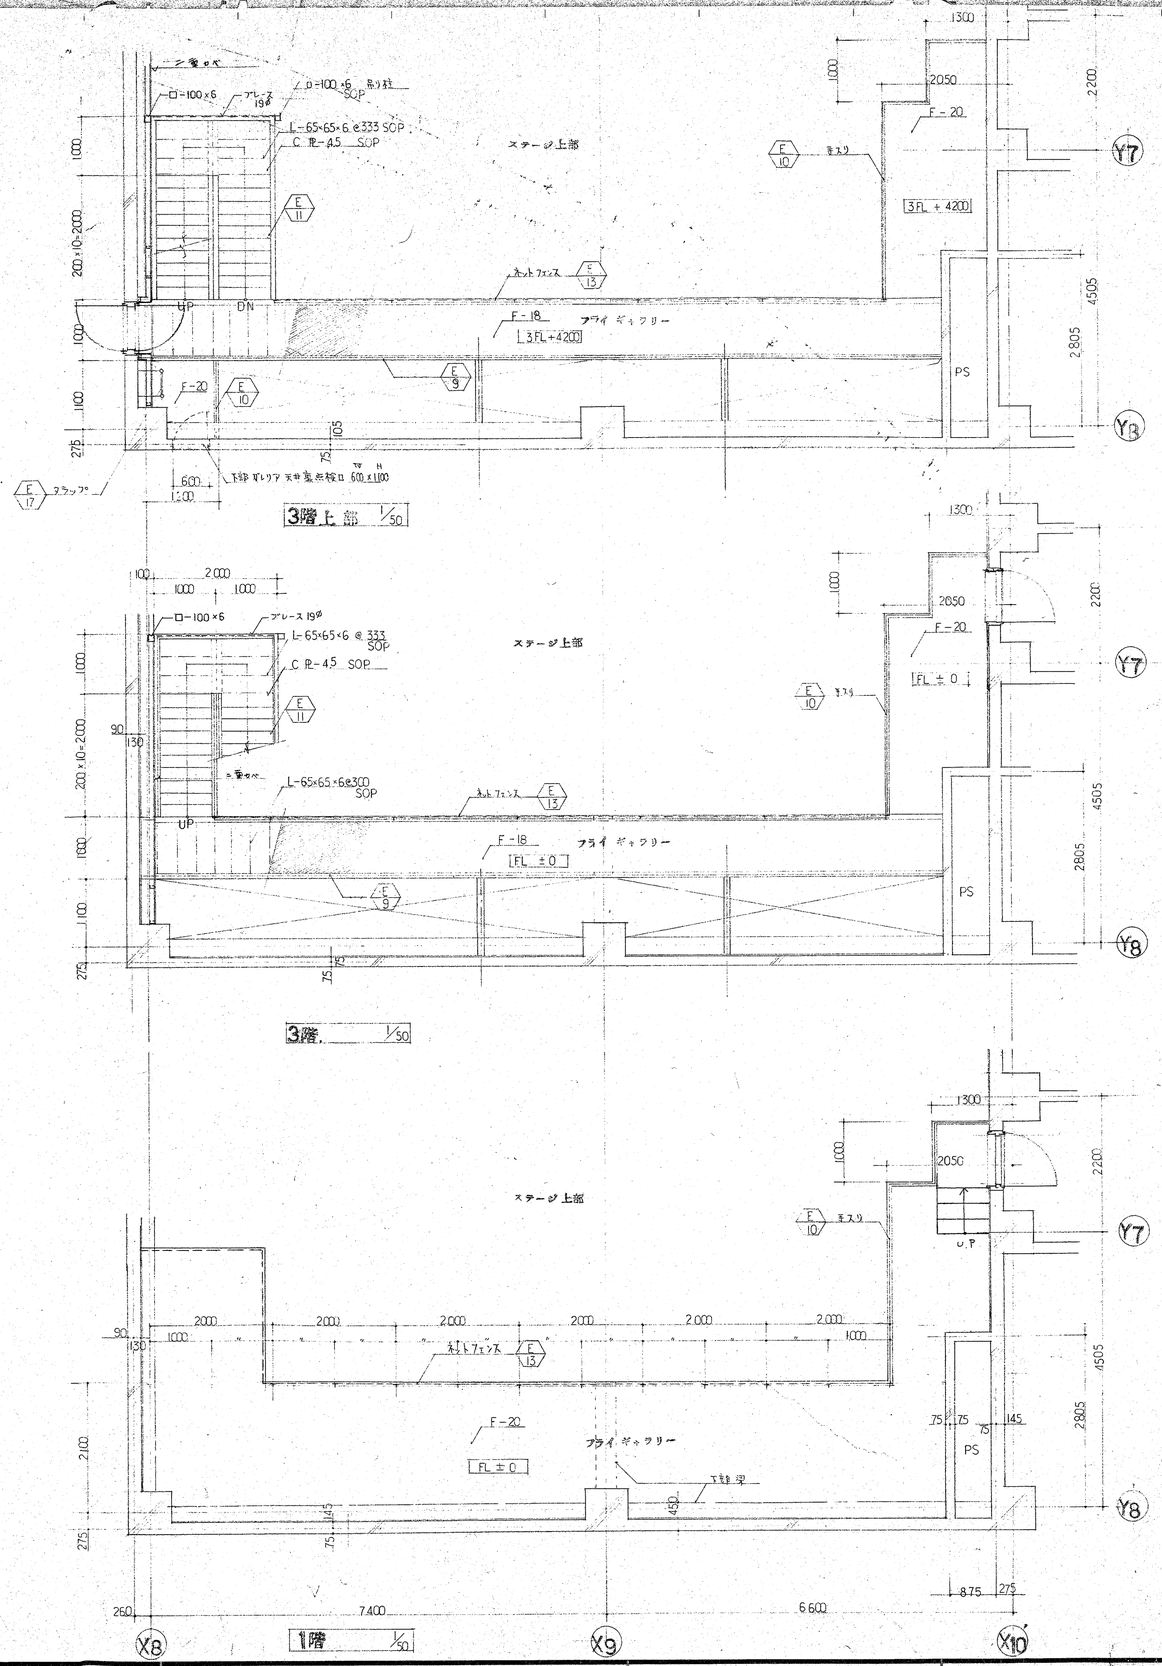
| | | | | | | | |
|---|---|---|---|---|---|---|---|
| 株式会社 山下設計 YAMASHITA SEKKEI INC. ARCHITECTS, ENGINEERS & CONSULTANTS | 一級建築士 第38436号 木戸弘勝 | 施工図 保管 | 訂正 | 特記 | (仮称) 春日市生涯学習センター建設事業 | 図面内容 ホール平面詳細図 ステージ・フライ ギャラリー | 図面番号 1069 |
| | 検図 | 承認 | | | | 縮尺 1/50 | 枚/内 |
| | 製図 | 確認 | | | | | 区分 基本設計 |
| | | 作成 | | | | | |

吸音屋根
押へ鋲着ボルト@900
t=0.96kg @ 50
アスファルト防水

スポットアルミパイプ φ42.7×2.3 SOP

耐火被ﾌｧ(1時間)

E 7 キャットウォーク

C-1

3200

SBT6

1850

1200

第1シーリングスポット室

F-6

クランプネット T2.6@50

C-1

3750

2225

C-1

フロースポット室

SBT6

スポット取付パイプ φ42.7×2.3 SOP

F-6

3100

400 225 225 1400 225 2700 2700 2700 2700 1250 2400

C-5

C-5

エキスパン

W-18

E 7 に準ずる。

L-75×75×6 @1350 SOP

L-75×75×6 @1350

2100

2500

吸音シート+シンラウ張

サランネット+クランプネット取付け

スポット取付パイプ SOP φ42.7×2.3 5段

シート貼

E 7 に準ずる。

C-5

1100 950 75 75 75 75 400

2400

7050

4800

600

音響可変パネル

B 54

R=1250

R=2700

2000

4100

R=3000

3FL

W-11

C-1

映写室

750

900

2700

4500

F-6

2FL

W-11

700

1000

3900 3050 3050 3050 3050 3050 3050 800

150 450 150

吸音シート貼

W-10

900

シート貼

W-10

W-10

B 55

1400

バルコニー客席

W-11

C-1

前室

2600

4800

1FL

F-7

450

550

100

200

1000

550

シンラウボーダー 施工位置

RB29打抜

縦桟ボード T6.0

B 56

W-10

客席

300

3150 (350×9)

2200 (514.28×7)

3000

5000

シンラウパンチングメタル 張り仕上

サランネット+クランプネット仕様

W-18

S-4

F-10

F-7

F-2

C-10

便所

廊下

8000 (1000×8)

600

1950

レターンチャンバー

GW

BIFL

750

350

1950 2000 1150

7000 (1000×7)

1950

F-20

3600

2850

W-10

2500

1500

オーケストラ・ピット 昇降床

移動客席ステージベース

F-20

1350

3000


3000

F-20

7400 7400 8200 7400 7400 600 1500 3750

X8 X10 X11 X12 X13 X13'

| | | | | | | |
|---|---|---|---|---|---|---|
| 株式会社 山下設計 YAMASHITA SEKKEI INC. ARCHITECTS, ENGINEERS & CONSULTANTS | 一級建築士 第38436号 木戸弘勝 検図 製図 | 竣工図 保管 承認 確認 作成 | 訂正 | 特記 | (仮称) 春日市生涯学習センター建設事業 | 図面内容 ホール展開図 (1) 縮尺 1/50 / 図面番号 1070 枚ノ内 区分 建築意匠 |

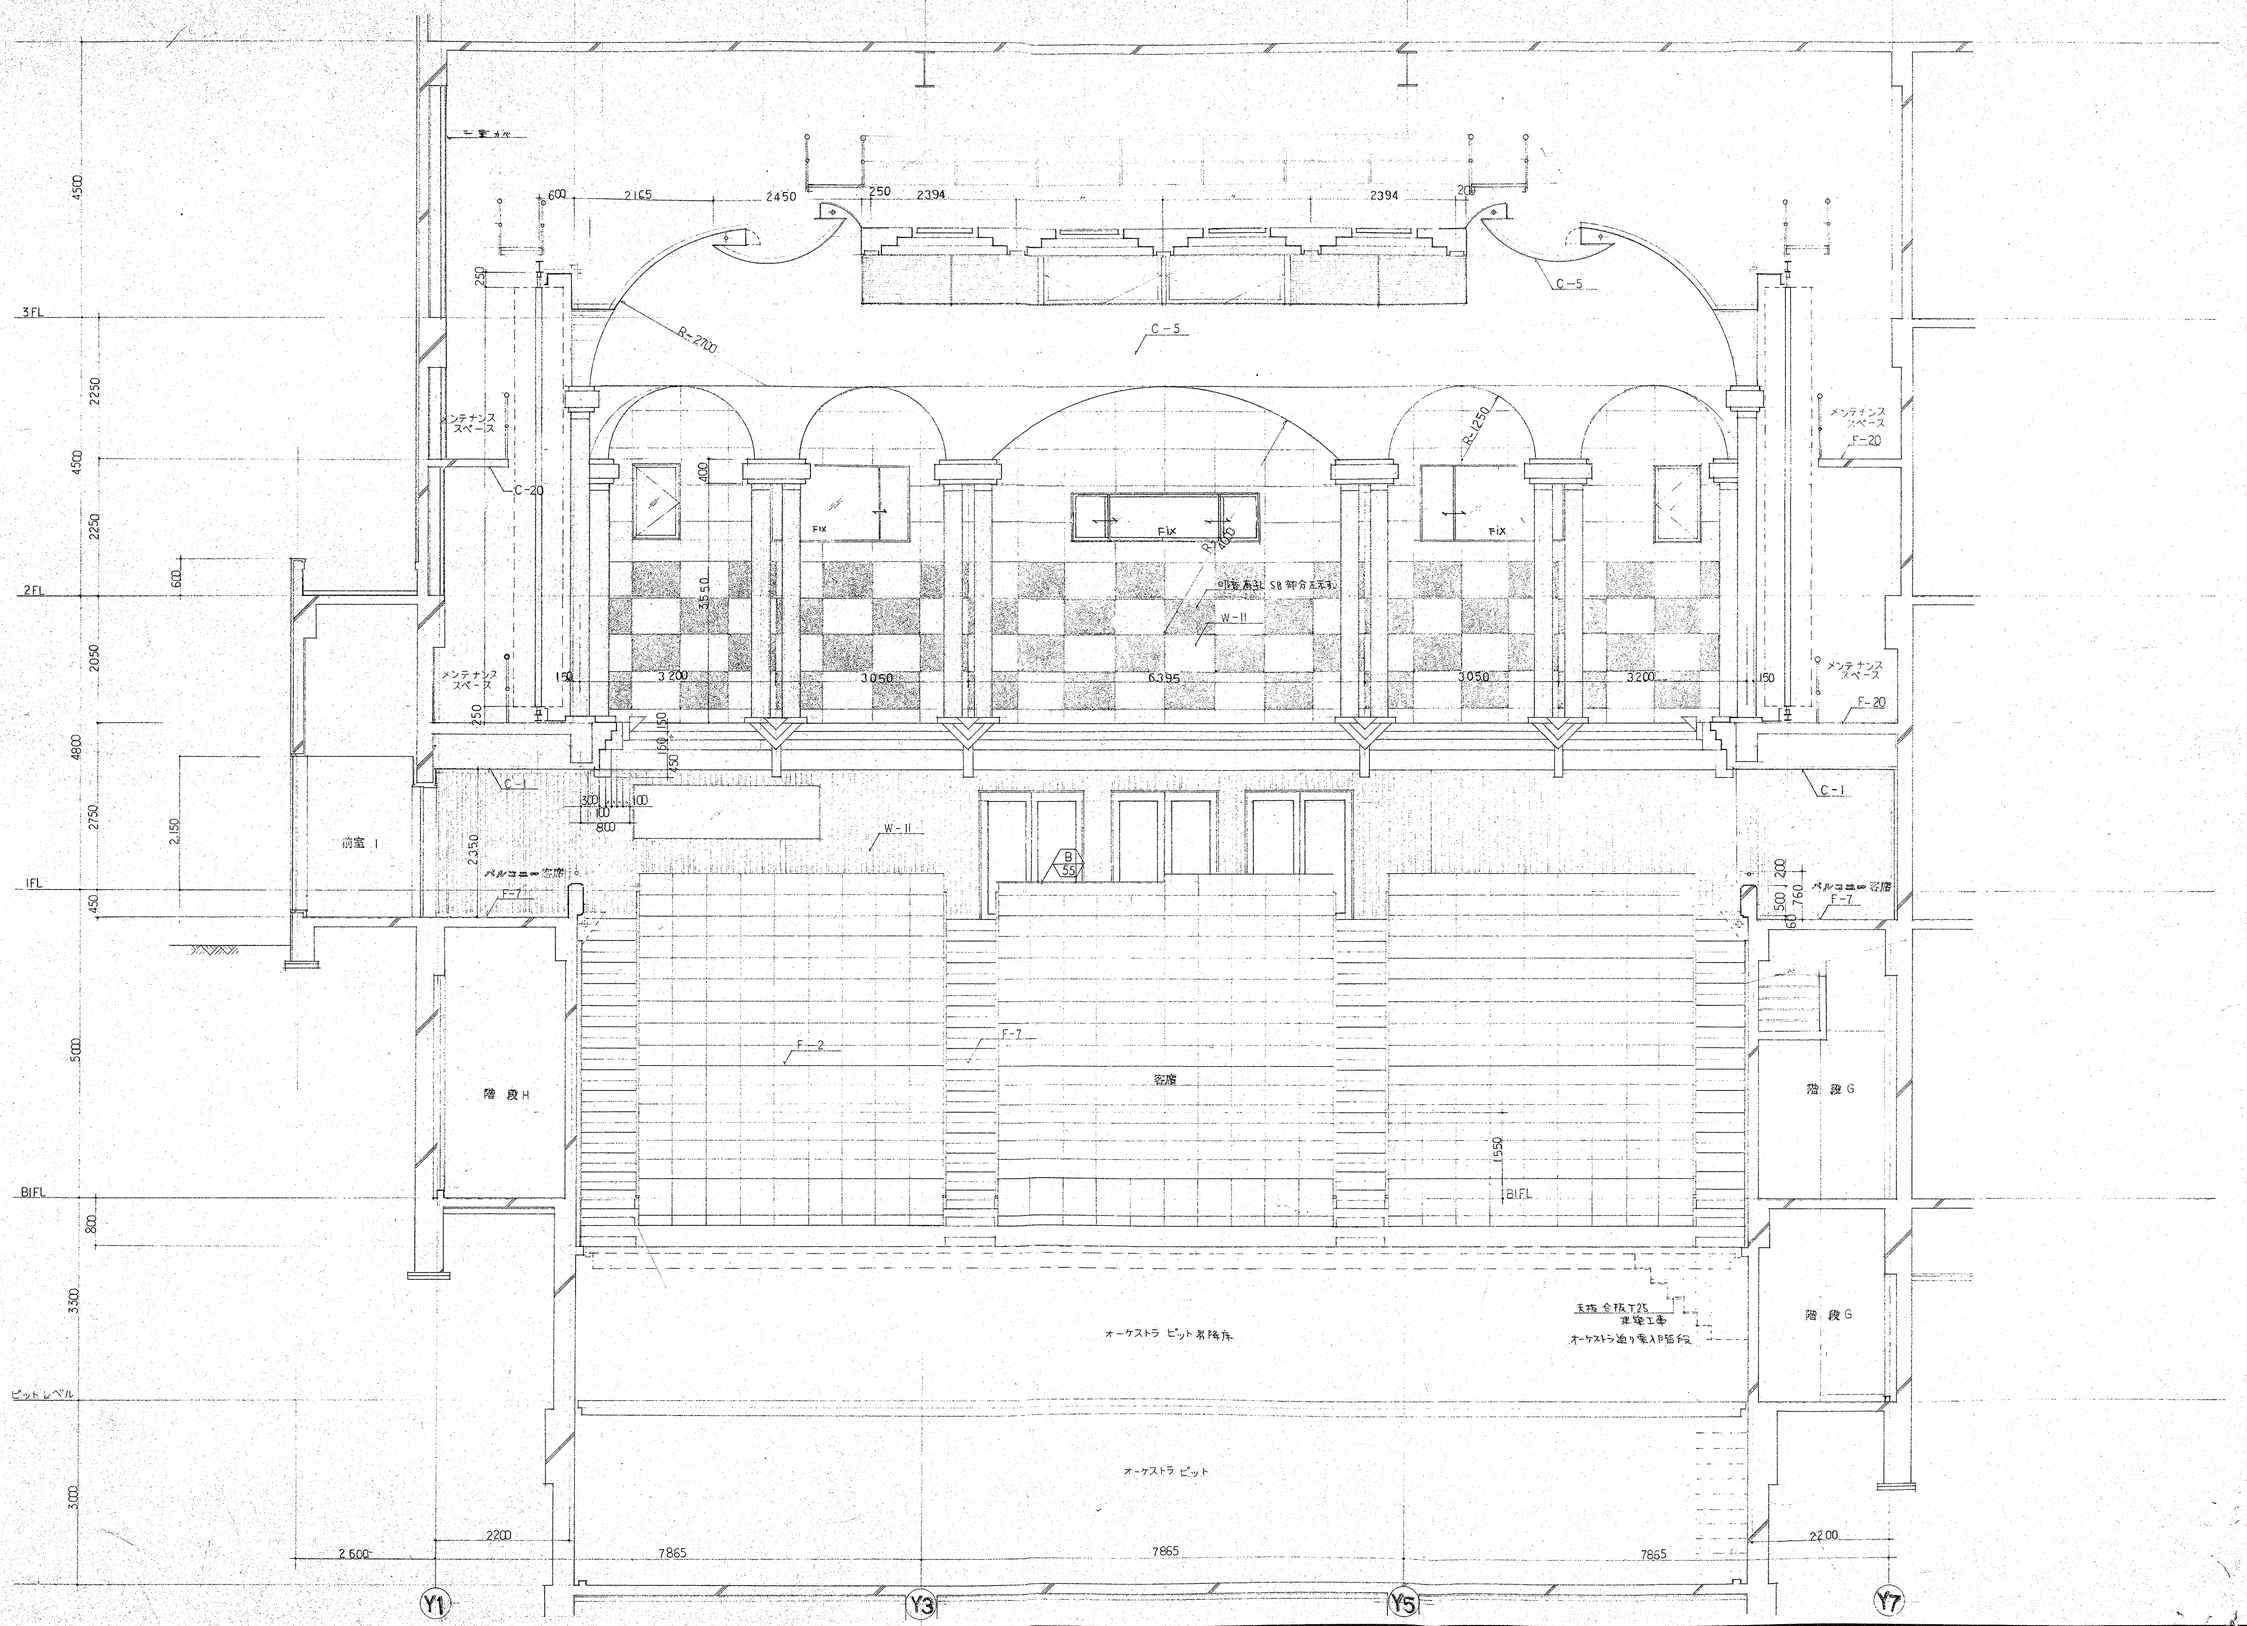


| | | | | | | |
|---|---|---|---|---|---|---|
| 株式会社 山下設計 YAMASHITA SEKKEI INC. ARCHITECTS, ENGINEERS & CONSULTANTS. | 一級建築士 第38436号 木戸弘勝 検図 製図 | 竣工図 保管 承認 確認 作成 | 訂正 | 特記 | (仮称) 春日市生涯学習センター建設事業 | 図面内容 ホール展開図 (2) 縮尺 1/50 / 図面番号 10.71 枚ノ内 区分 建築意匠 |

キャットウオーク

2160 600 250

250 2394 2394 250 2450

C－5

R=2700

メンテナンス スペース

可動可変パネル

3FL 2FL 1FL B1FL ピットレベル

4500 2250 4500 2250 2050 4800 2750 450 5000 800 3500 3000

C－1 W－10 W－12 W－7 F－7 F－6 S－7

パルコニー 客席 2350 760 200 60 500 200

前室 2 2470 125

450 150 150 100 30 100 800 600 2150

階段 G 階段 H

ステージ 15000 3000

フロントスピーカーボックス300□

W－10

オーケストラピット 可動席


オーケストラピット


9000

2200 7865 7865 7865 2200 2600


Y7 Y5 Y3 Y1

| | | | | | | |
|---|---|---|---|---|---|---|
| 株式会社 山下設計 YAMASHITA SEKKEI INC. ARCHITECTS,ENGINEERS & CONSULTANTS | 一級建築士 木戸弘勝 | 竣工図 保管 / 承認 / 確認 / 作成 | 訂正 | 特記 | (仮称) 春日市生涯学習センター建設事業 | 図面内容 ホール展開図（3） / 縮尺 1/50 / 図面番号 10-72 / 枚ノ内 / 区分 建築意匠 |
| | 検図 / 製図 | | | | | |

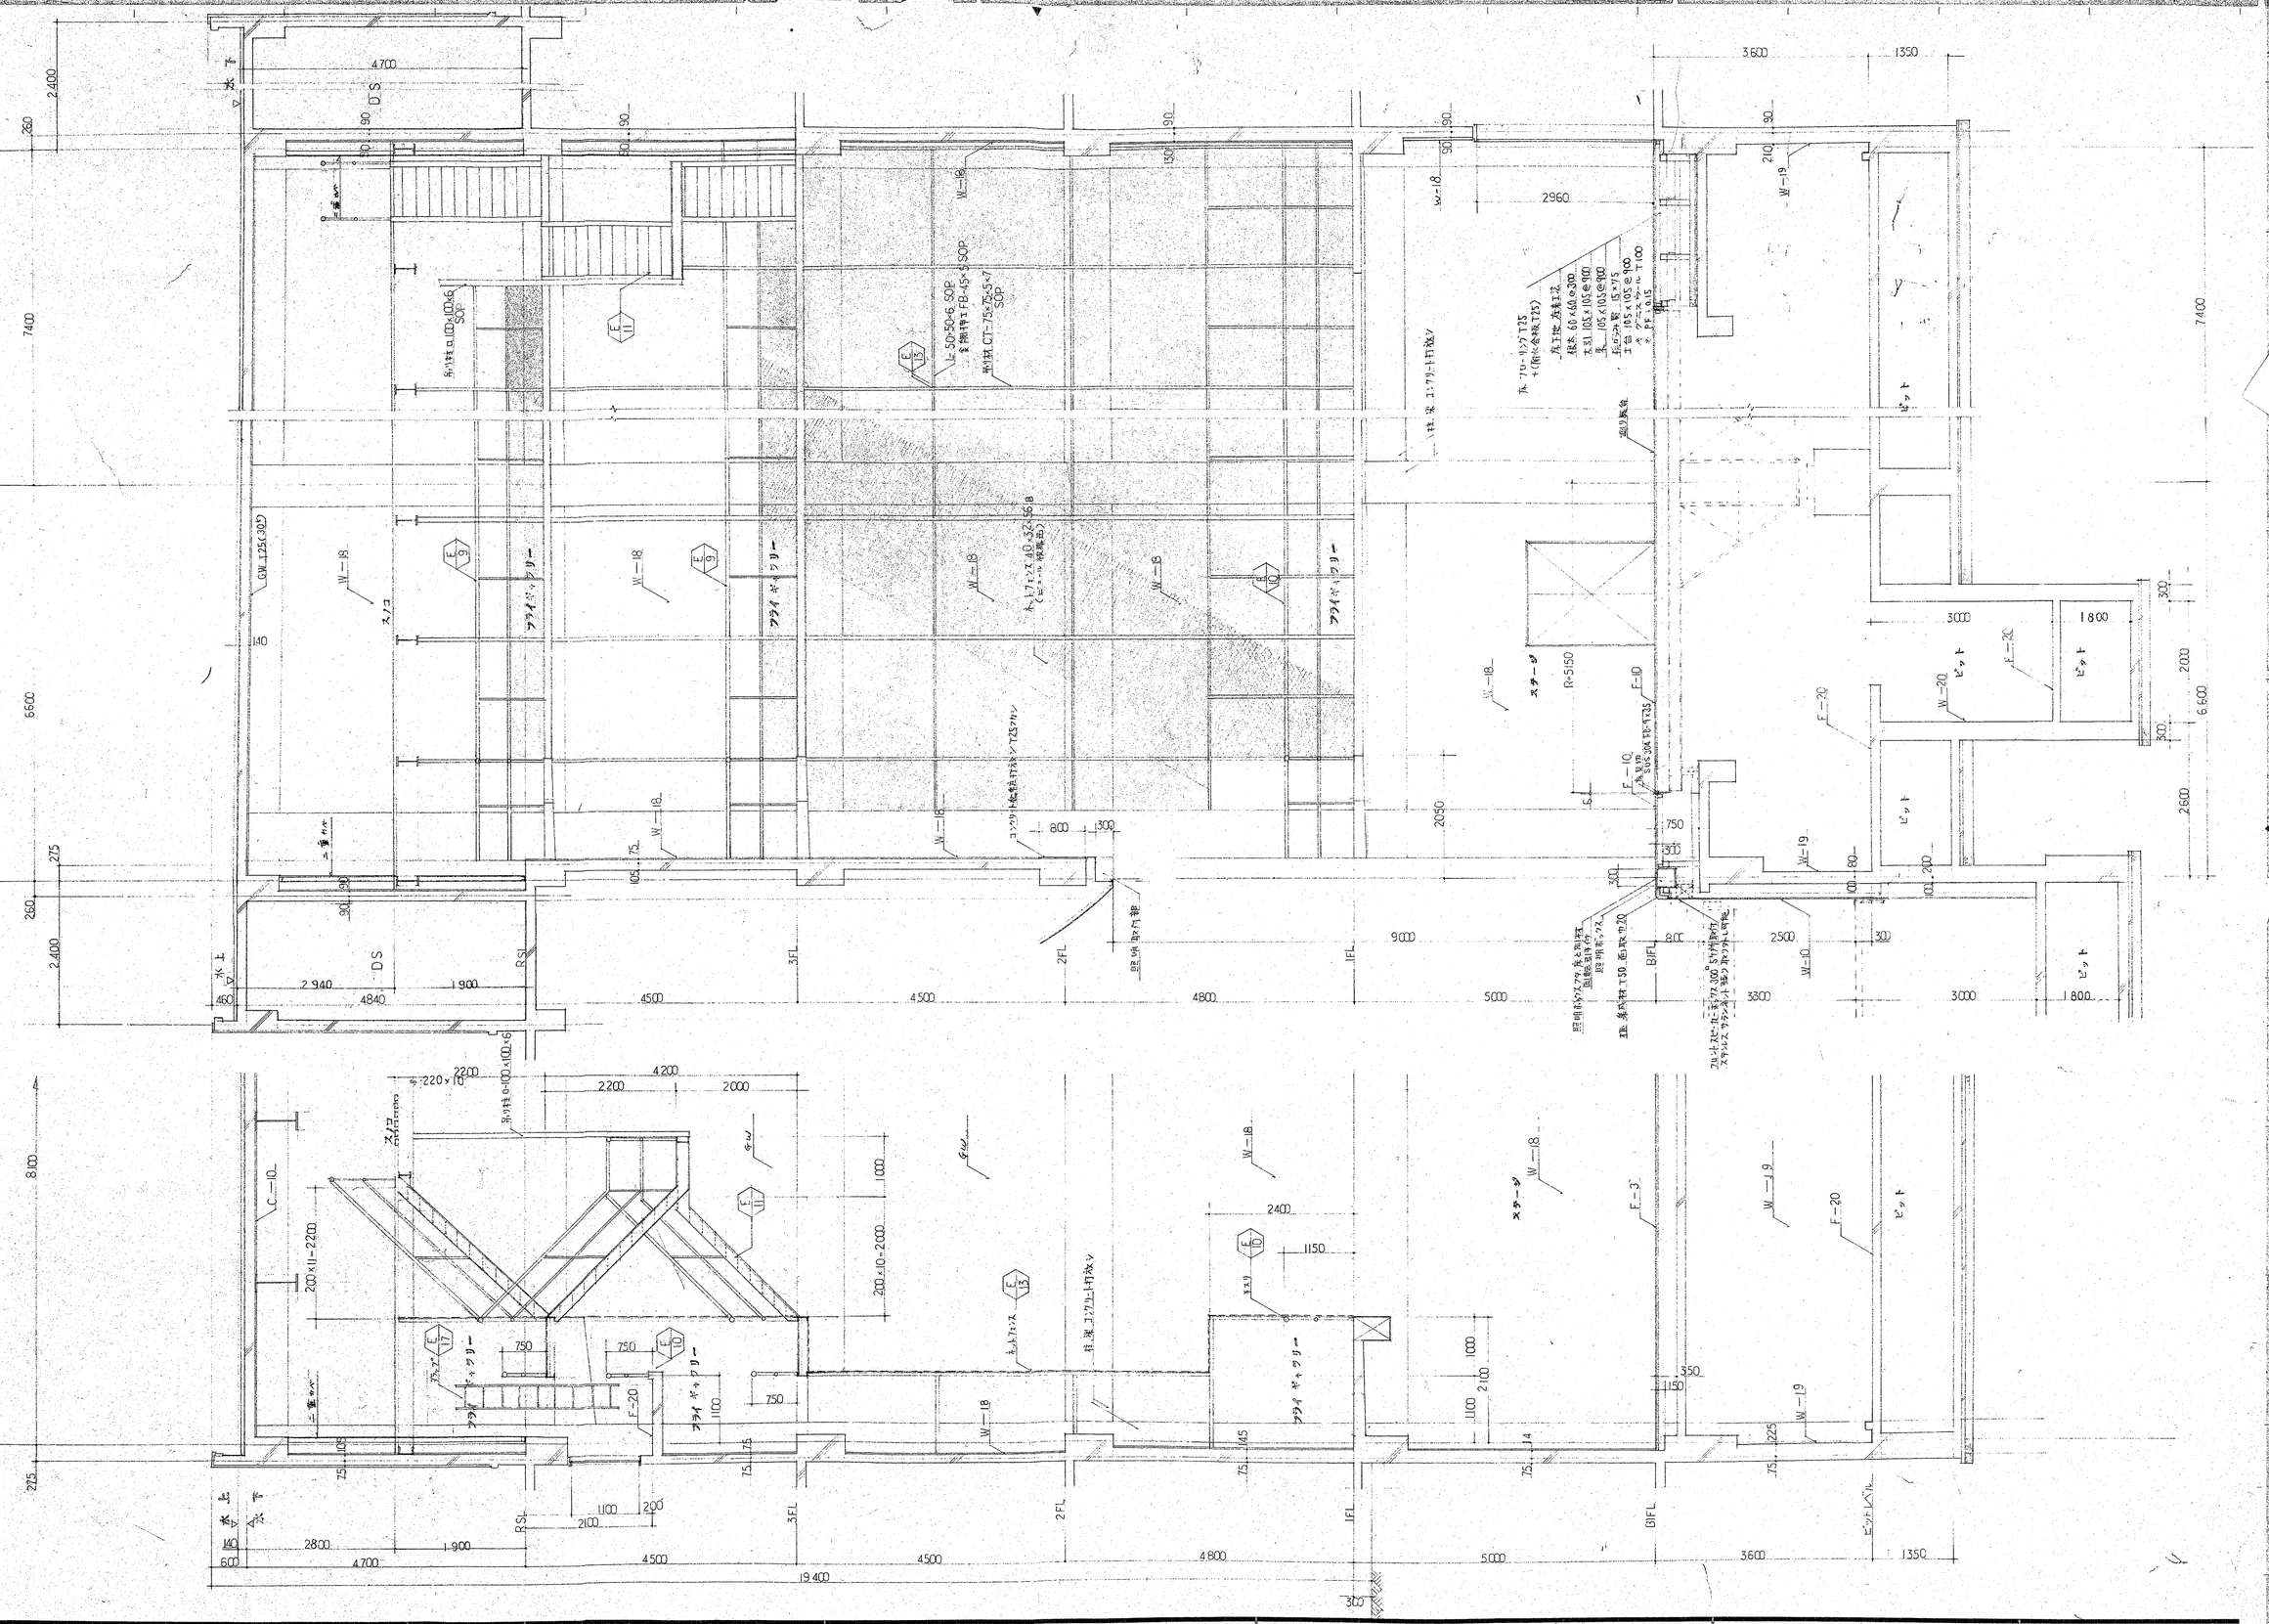

X8
X9
X10
Y8
4700
D.S
2400
260
7400
6600
275
2940
1900
4840
460
4500
3FL
2FL
1FL
B1FL
9000
4800
5000
3600
1350
3000
1800
2960
2950
2050
2500
800
300
750
2200
4200
2000
1000
2100
1100
2800
19400
140
600
W-18
W-19
W-20
F-10
F-20
C-10
GW
スロープ
ステージ
フライギャラリー
ピット
R=5150
ホール 詳細図
ステージ フライギャラリー
(仮称)春日市生涯学習センター建設事業
株式会社 山下設計
YAMASHITA SEKKEI INC.
ARCHITECTS, ENGINEERS & CONSULTANTS.
一級建築士 木戸弘勝
第38436号
検図
製図
竣工図 保管
承認
確認
作成
訂正
特記
図面内容
縮尺 1/50
図面番号 1073
枚/内
区分 建築意匠

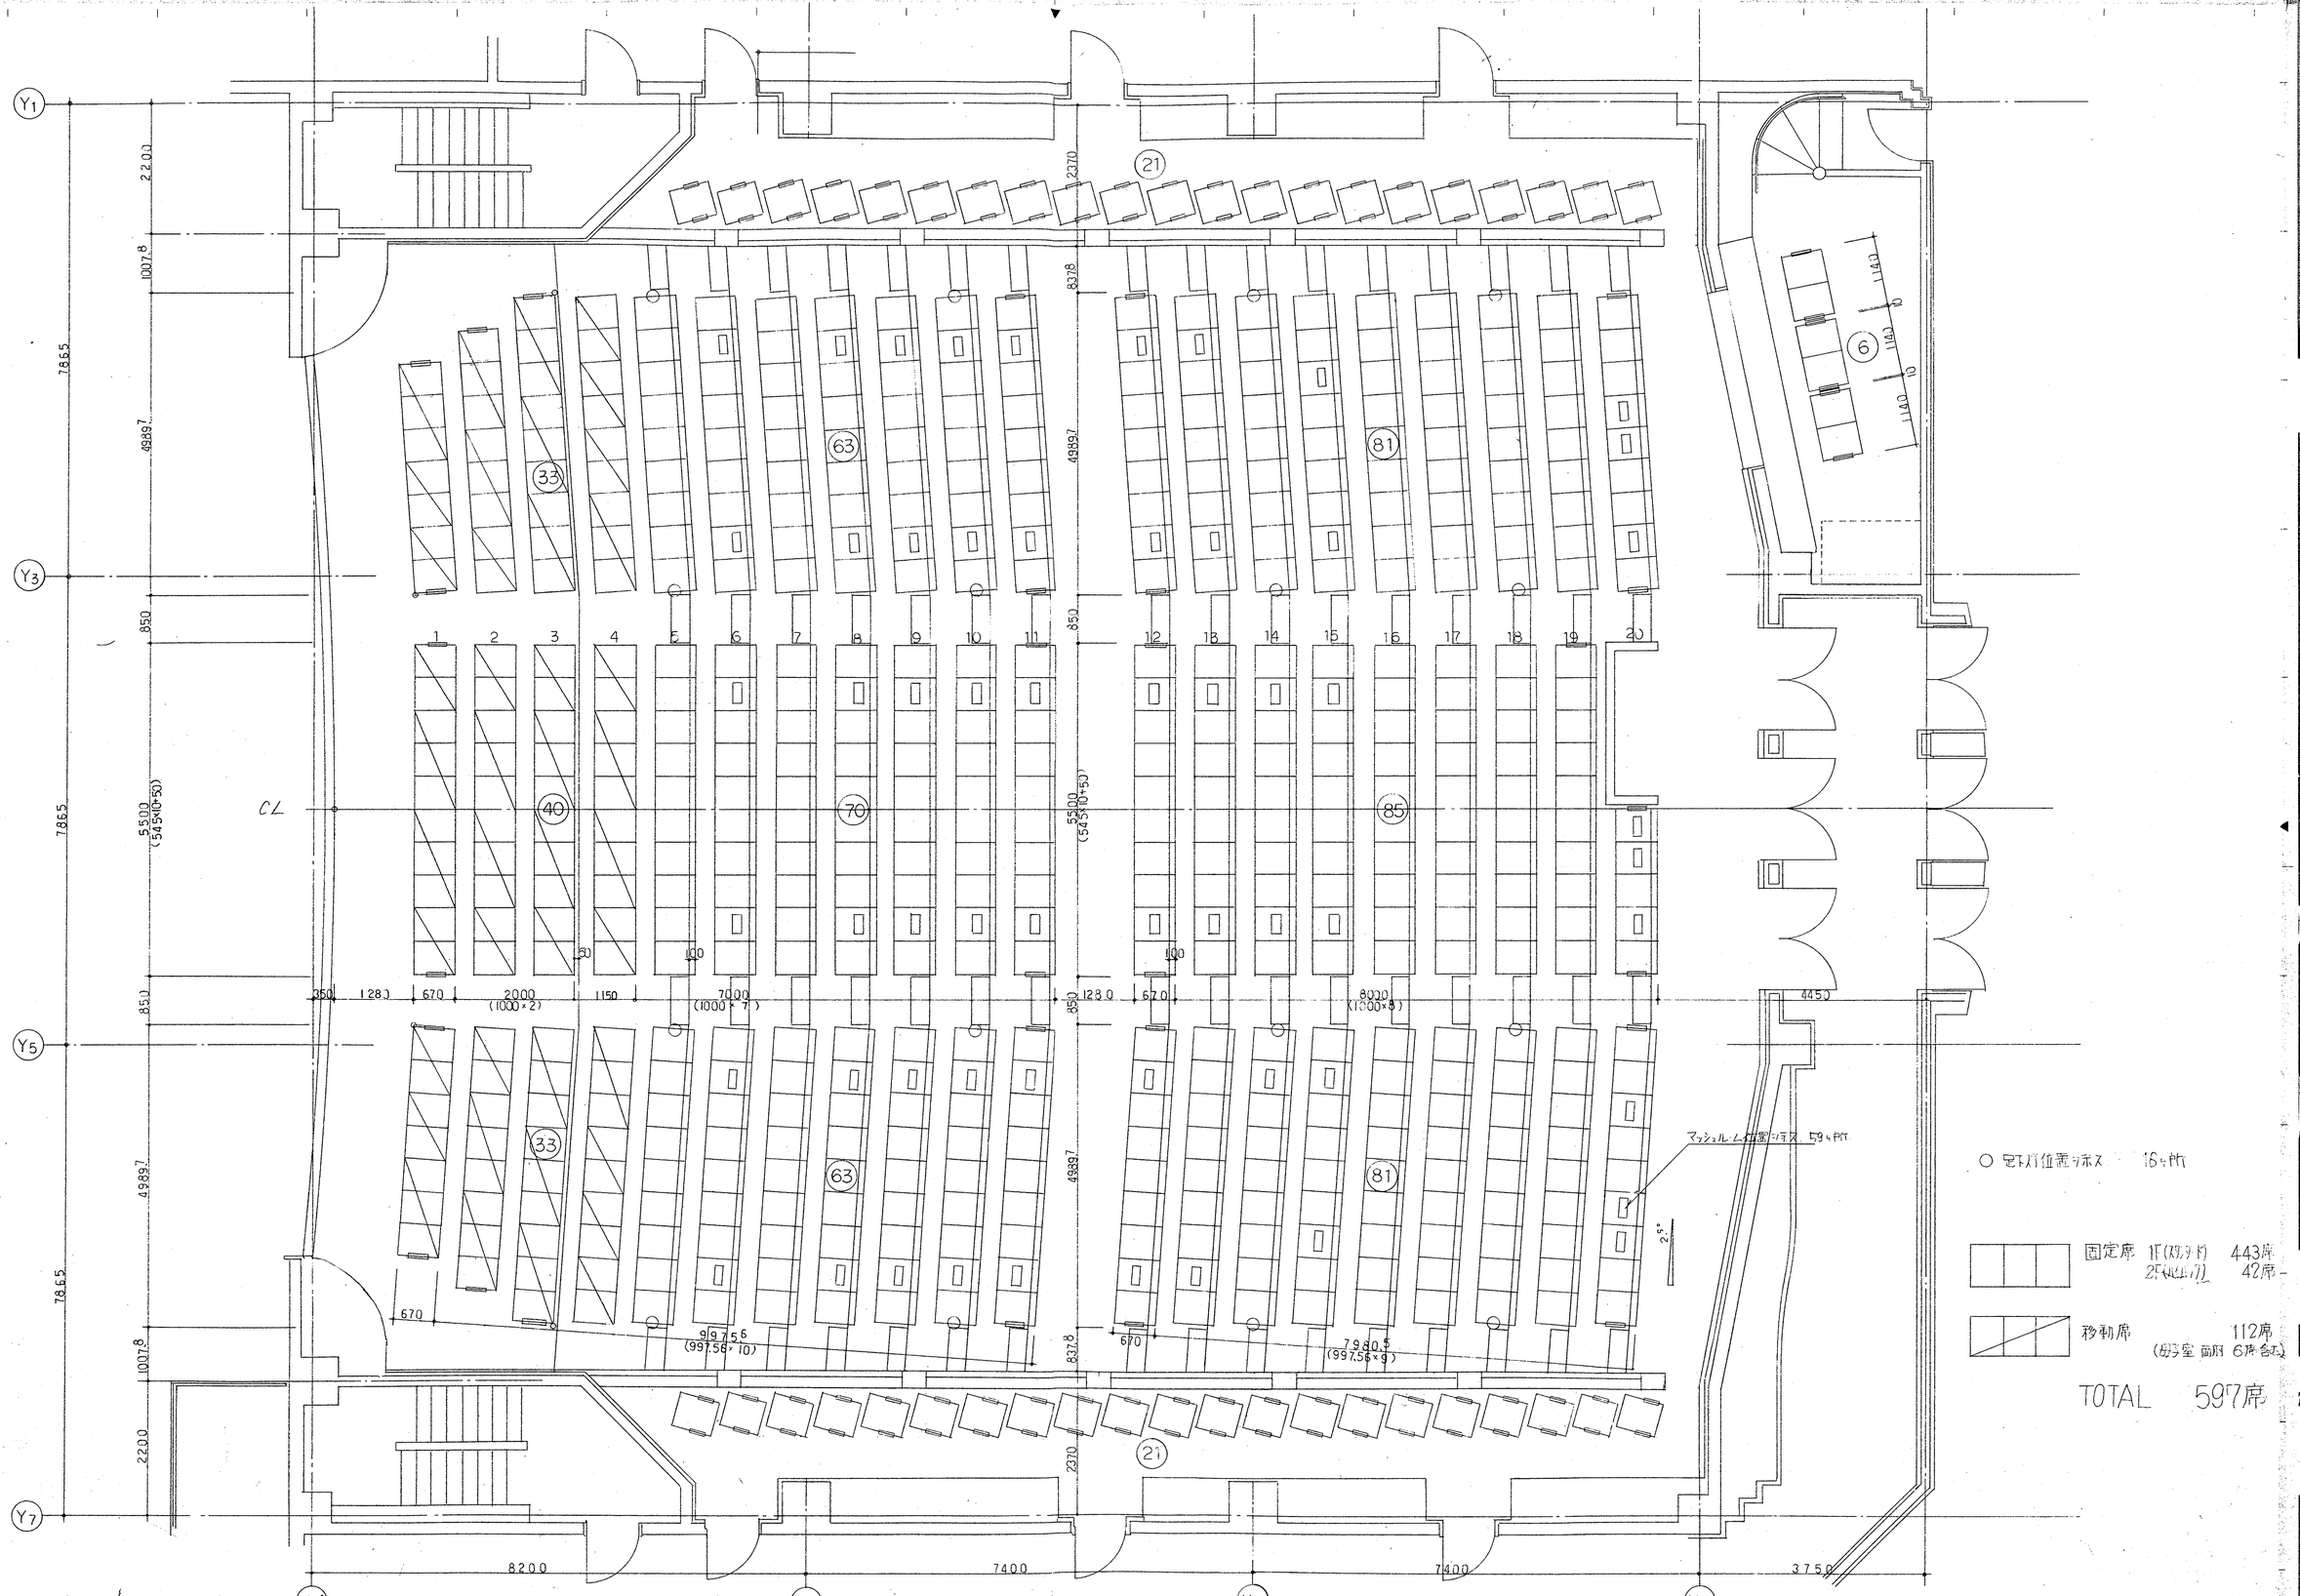



| | | | | | | |
|---|---|---|---|---|---|---|
| 株式会社 山下設計 YAMASHITA SEKKEI INC. ARCHITECTS, ENGINEERS & CONSULTANTS. | 一級建築士 木戸弘勝 | 竣工図 保管 | 訂正 | 特記 | (仮称) 春日市生涯学習センター建設事業 | 図面内容 ホール 家具 詳細図 (1) |
| | 検図 | 承認 | | | | 縮尺 1/50 |
| | 製図 | 確認 | | | | 図面番号 1074 |
| | | 作成 | | | | 区分 建築意匠 |

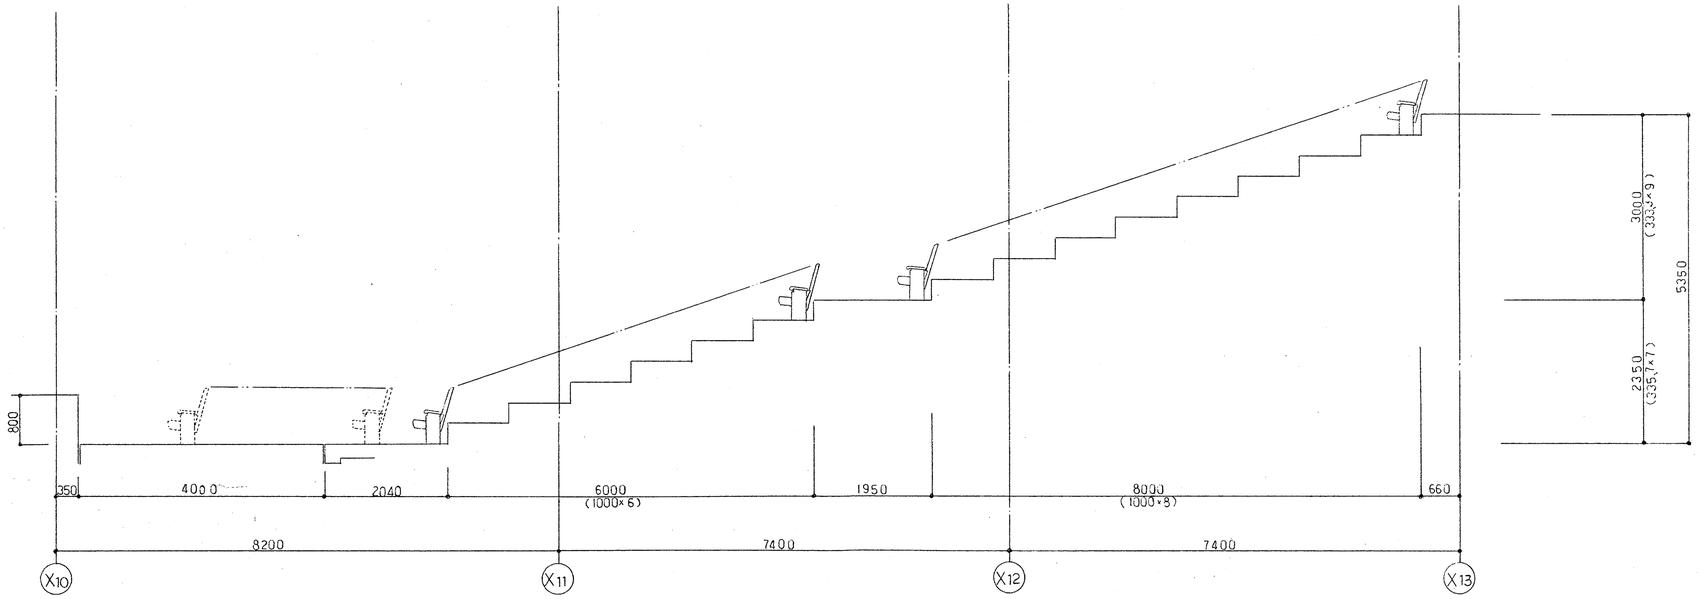


| | | | | | | | |
|---|---|---|---|---|---|---|---|
| 株式会社 山下設計<br>YAMASHITA SEKKEI INC.<br>ARCHITECTS, ENGINEERS & CONSULTANTS. | 一級建築士 第38436号 木戸弘勝<br>検図<br>製図 | 竣工図 保管<br>承認<br>確認<br>作成 | 訂正 | 特記 | (仮称) 春日市生涯学習センター建設事業 | 図面内容 ホール 家具 詳細図 (2)<br>縮尺 1/50 | 図面番号 1075<br>枚/内<br>区分 建築意匠 |

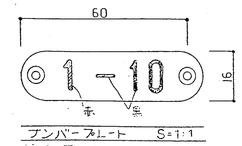



アンパープレート　S=1:1
T2 塩ビプレート
文字：シルクEP印刷
下白・白

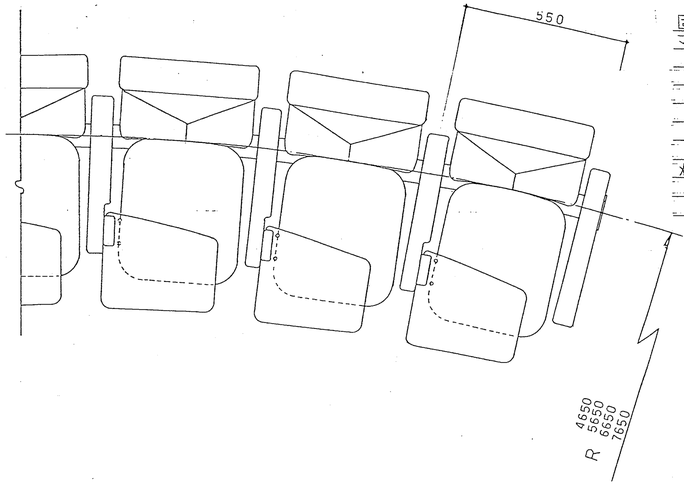



固定席　S=1:10

| | |
|---|---|
| マクラ | 鋼管芯 ウレタン入りビニールレザー張りとみ　MV-5 (カーディナル) |
| 背 | 鉄枠組 ウレタン入り布地張りとみ　KN-10 (ダークグレー) |
| | 背裏／合成樹脂成形品　(ラベンダーグレー) |
| 座 | 鉄枠組 ウレタン入り布地張りとみ　KN-10 (ダークグレー) |
| | 座裏／T0.8鋼板プレス 合成樹脂焼付塗装 (日塗工 R2-1034 半ツヤ) |
| 肘 | 肘木／カバー 塗りつぶしポリウレタン塗装 (メラニット MP-99G 近似色) |
| | 肘枠／木枠組 ウレタン入りビニールレザー張りとみ (エポックシリーズ ZP 2644, エポMV-10) |
| メモ台 | T14 メラミン化粧合板 メラニット MP-99G (和塗リアル) 機構部：アルタイプ |
| 脚 | 連結管／60×60 鋼管　支柱／60×40 鋼管 |
| | ベース／T3.2 鋼板プレス 合成樹脂焼付塗装 (日塗工 R2-1034 半ツヤ) |

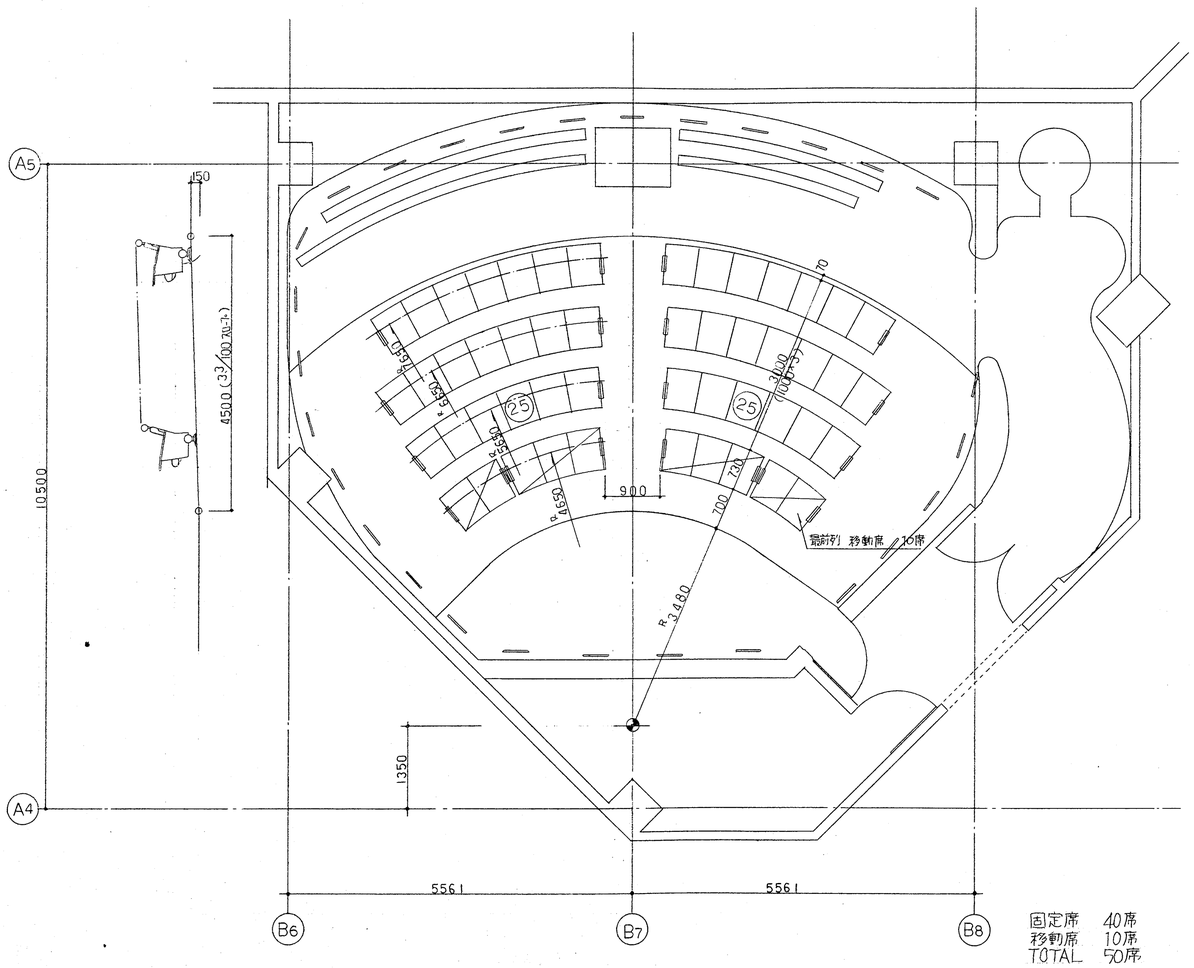



固定席　40席
移動席　10席
TOTAL　50席

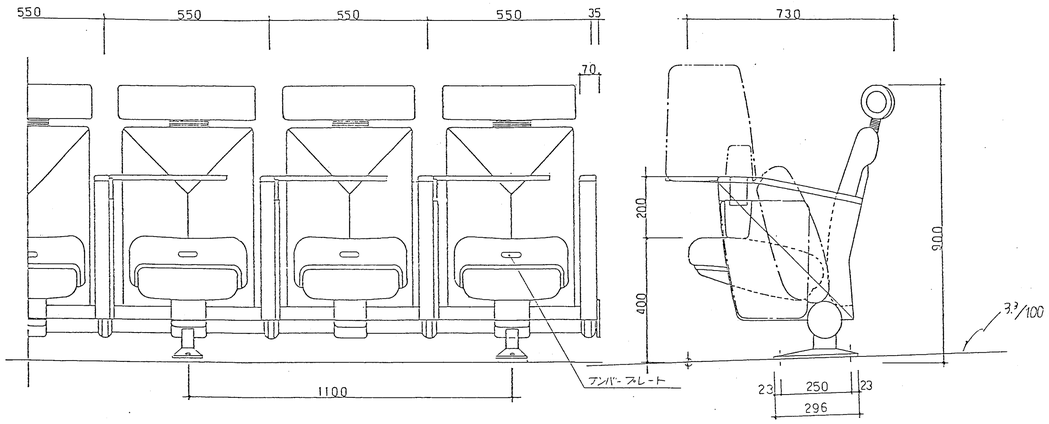



移動席　S=1:10

| | |
|---|---|
| 移動席 ベース | T6鋼板 合成樹脂焼付塗装 (日塗工 R2-1034 半ツヤ) |
| | ダブロキャスター ワンタッチ式 |
| | ※他仕様は固定席に準ずる. |

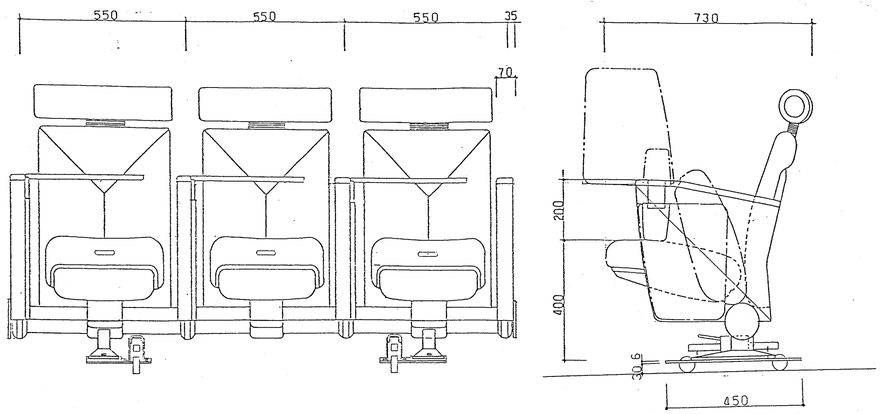



| | | | | | | | |
|---|---|---|---|---|---|---|---|
| 株式会社 山下設計 YAMASHITA SEKKEI INC. ARCHITECTS, ENGINEERS & CONSULTANTS. | 一級建築士 木戸弘勝 | 竣工図 保管 | 訂正 | 特記 | (仮称) 春日市生涯学習センター建設事業 | 図面内容 AV ホール家具詳細図 | 図面番号 1076 |
| | 検図 | 承認 | | | | 縮尺 1/50 | 枚ノ内 区分 建築意匠 |
| | 製図 | 確認 | | | | | |
| | | 作成 | | | | | |

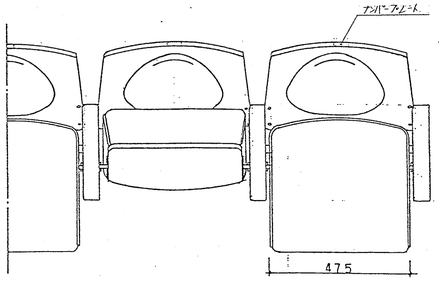



固定席 スタンダード S=1:10

| | |
|---|---|
| 上張り | KW-24 (ほおういろ) |
| 座 | t1.2 鋼板プレス R付,波形スポリンプ- t40 モールドウレタン |
| | 座裏/t19合板 裏面ブラ突板縦付 ポリウレタン塗装 |
| | ノンストップ式 |
| 背 | t18 成形合板 裏面ブラ突板縦付 ポリウレタン塗装 |
| | 背クッション/ウレタンテア- t20 ウレタンフォーム入り |
| 肘 | かぶせ材 ポリウレタン塗装 |
| 脚 | 側用/鋳鉄 中間用/タフタイル鋳鉄 合成樹脂焼付塗装 |
| | 床に固定 <DIC D-9> |


※ 本部塗装色は 壁材見本板 色と同色.

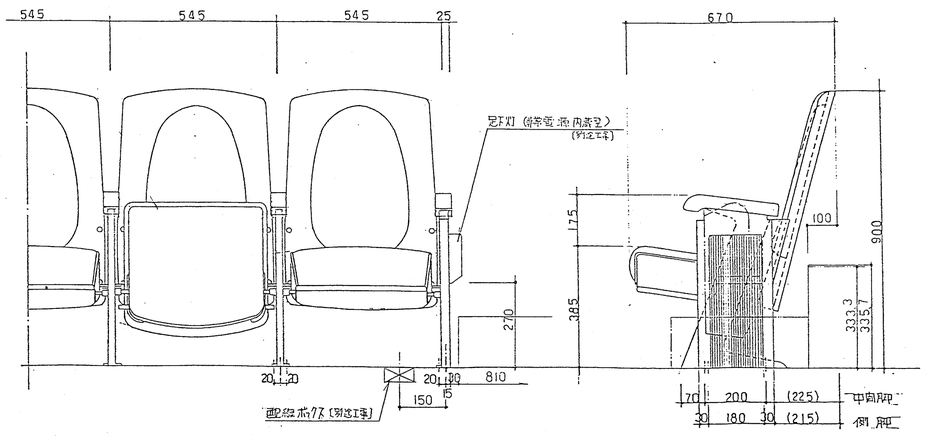


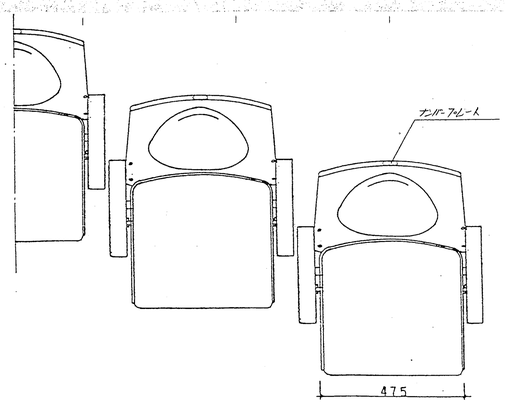




固定席 ハイバック S=1:10

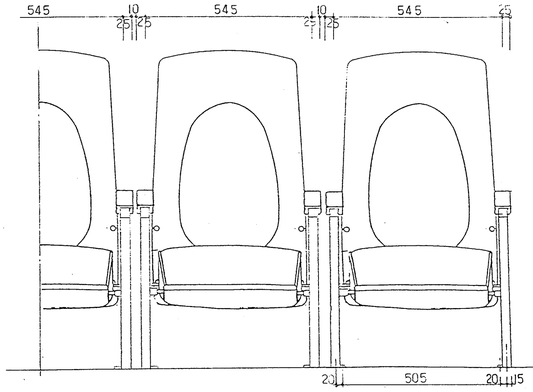※仕様ハスタンダードニ準ズル

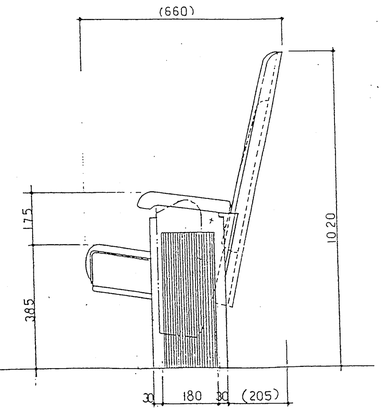


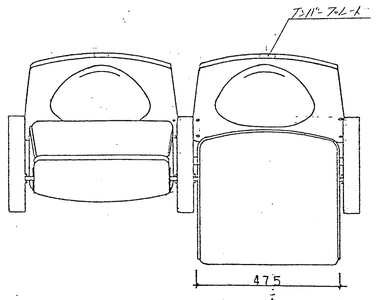



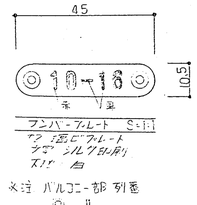

移動席 S=1:10

移動式ベース t6 鋼板,合成樹脂張仕上塗装
φ50キャスター ワンタッチ式
※他仕様ハ固定席ニ準ズル.



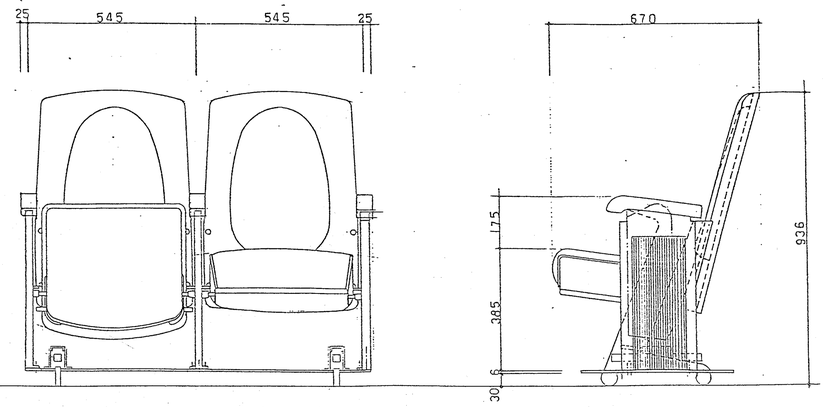


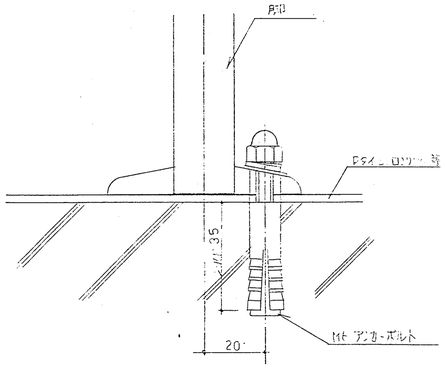

固定席 床固定部仕上 S=1:1





ナンバープレート S=1:1

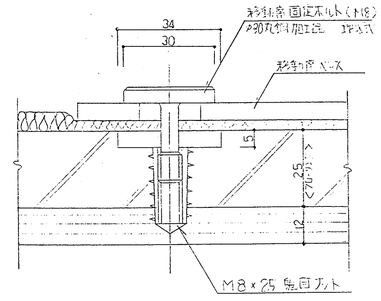※注 バルコニー部別途





移動席 仮固定詳細(ボルト) S=1:1

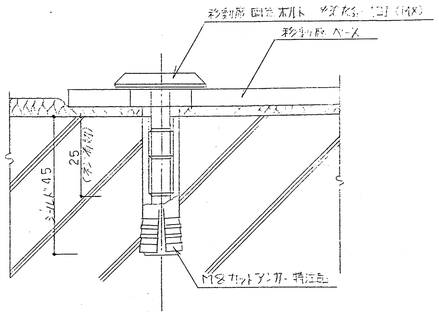



移動席 仮固定詳細(ウッドブロック) S=1:1

| | | | | | | |
|---|---|---|---|---|---|---|
| 株式会社 山下設計 YAMASHITA SEKKEI INC. ARCHITECTS, ENGINEERS & CONSULTANTS | 一級建築士 第38436号 木戸弘勝 | 施工図 保管 / 承認 / 確認 / 作成 | 訂正 | 特記 | (仮称)春日市生涯学習センター建設事業 | 図面内容 ホール AVホール家具詳細図 / 縮尺 1/10 | 図面番号 1077 / 枚/内 / 区分 建築意匠 |
| | 検図 | | | | | | |
| | 製図 | | | | | | |

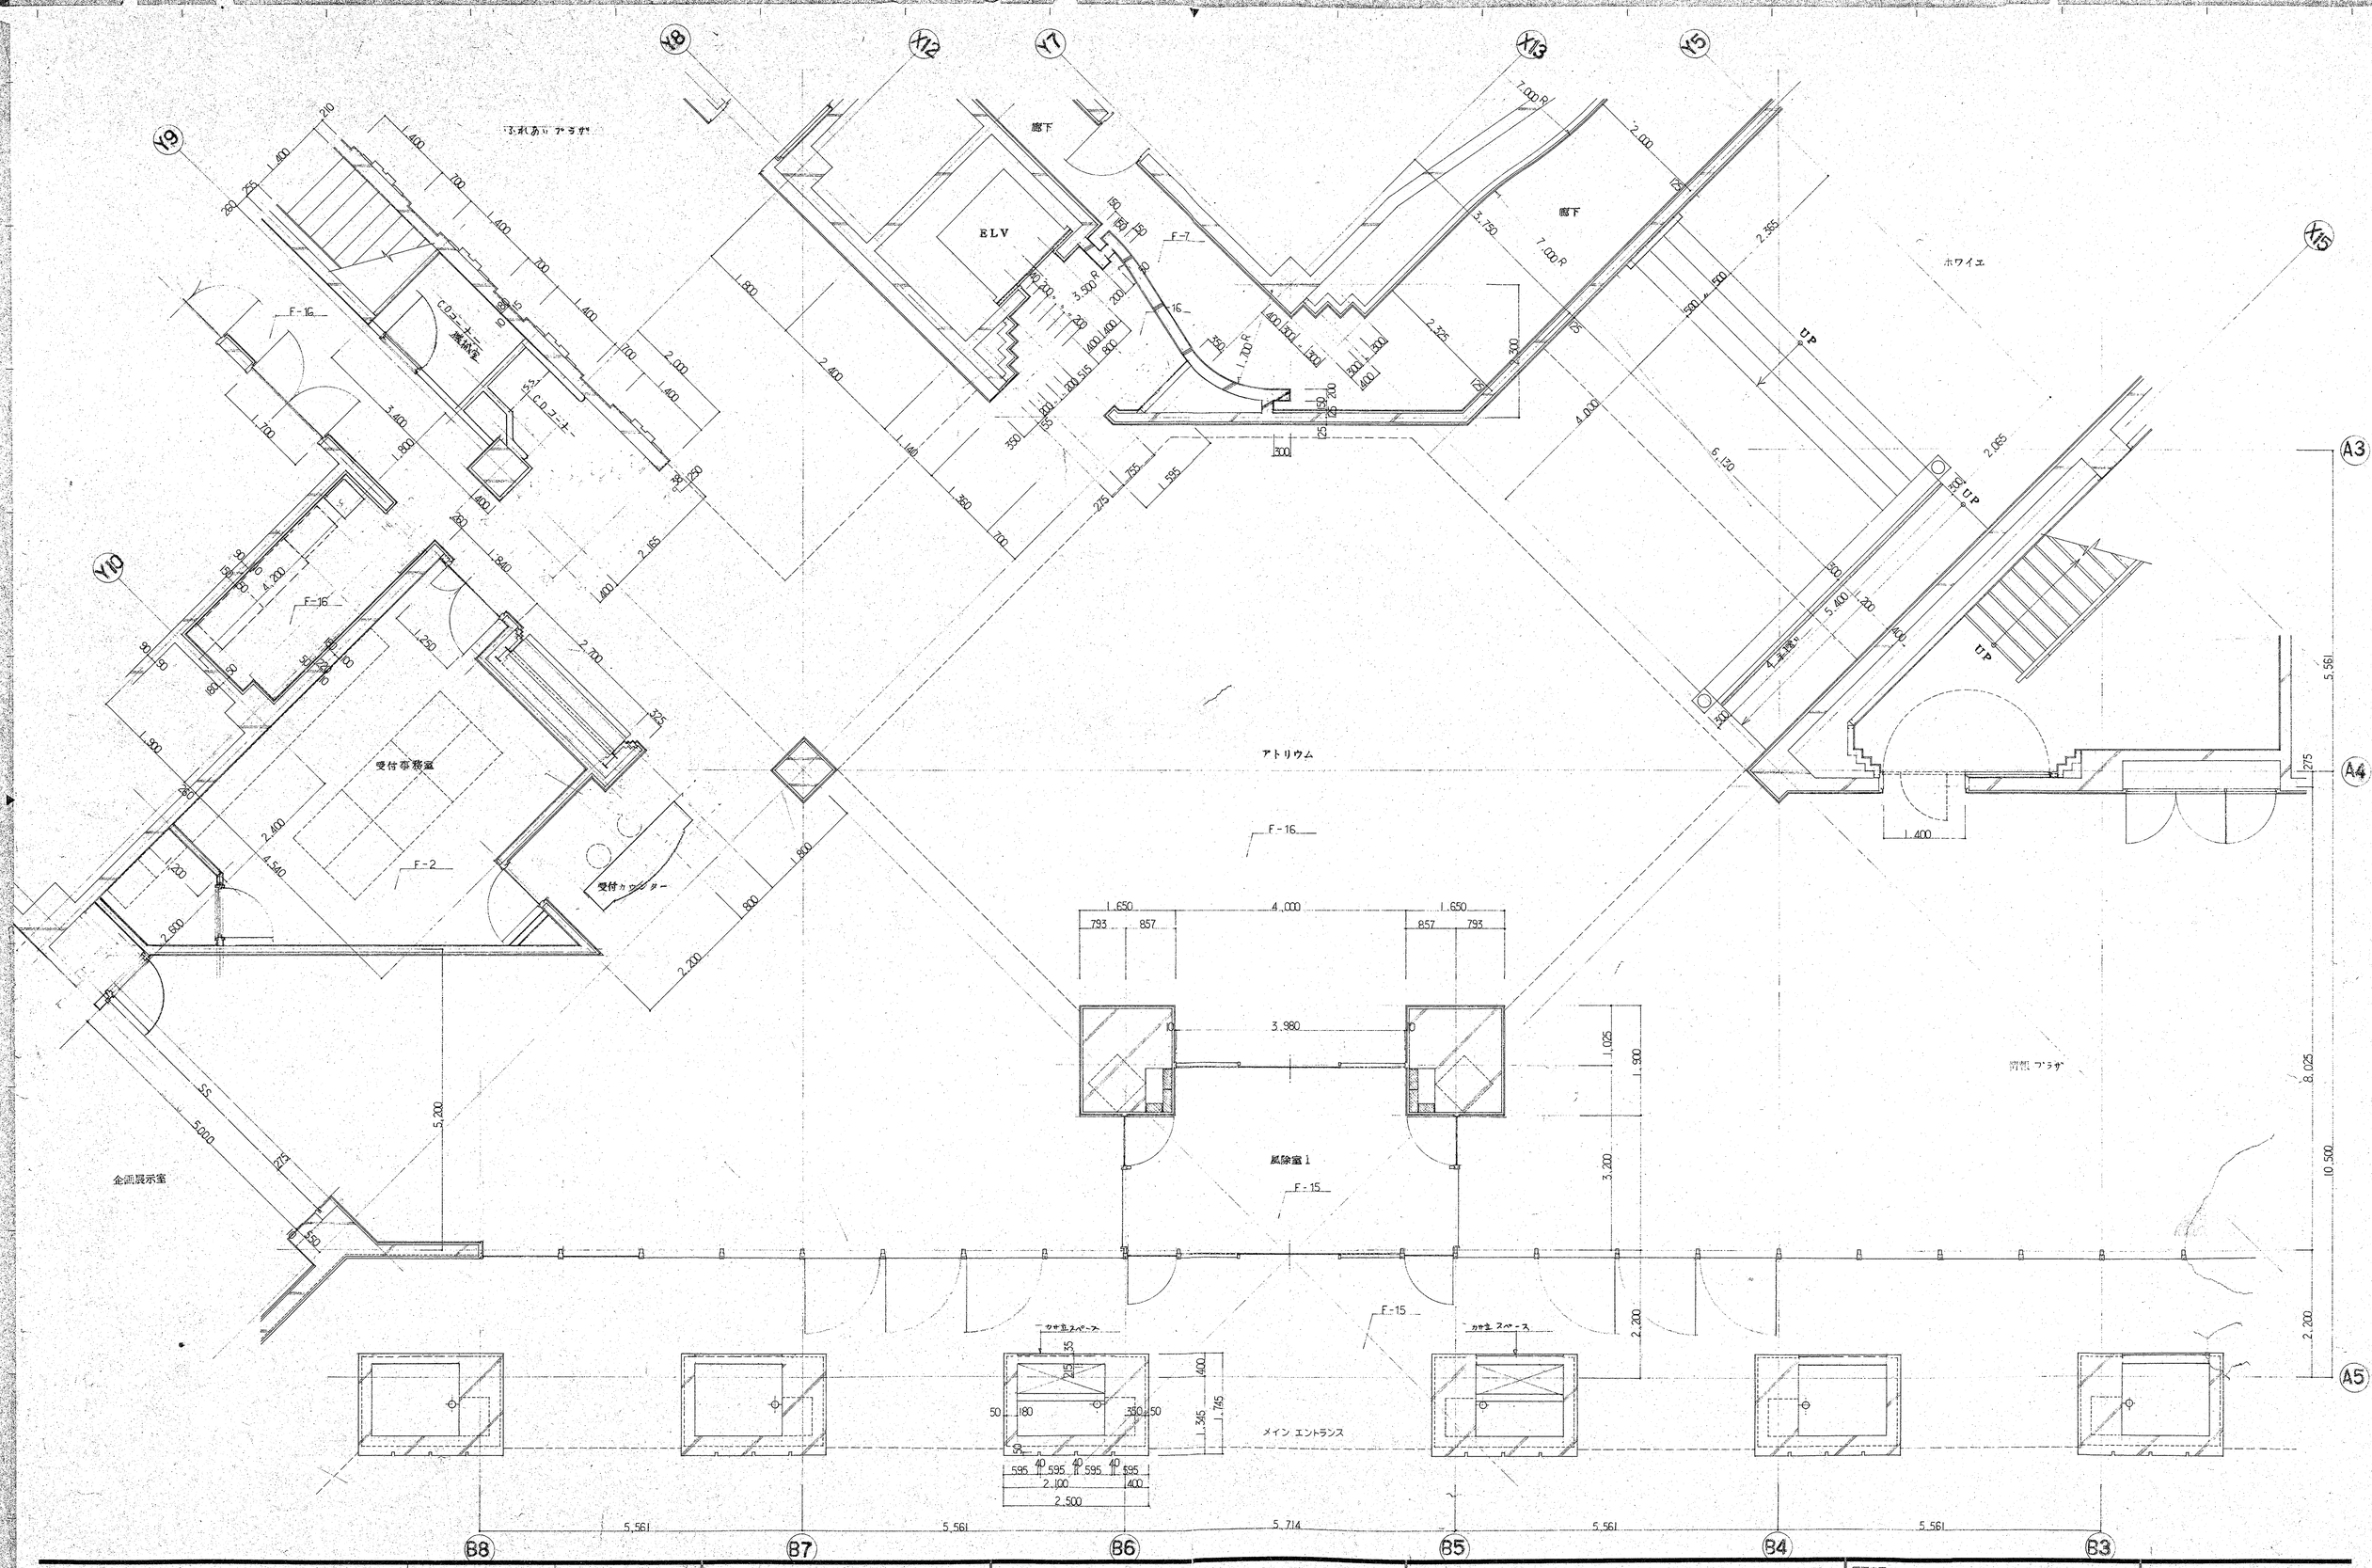



| | | | | | |
|---|---|---|---|---|---|
| 株式会社 山下設計 YAMASHITA SEKKEI INC. ARCHITECTS, ENGINEERS & CONSULTANTS | 一級建築士 第38436号 木戸弘勝 検図 製図 | 竣工図 保管 承認 確認 作成 | 訂正 | 特記 | (仮称)春日市生涯学習センター建設事業 |

図面内容: アトリウム 1階 平面詳細図
縮尺: 1/50
図面番号: 枚ノ内 1078
区分: 建築意匠

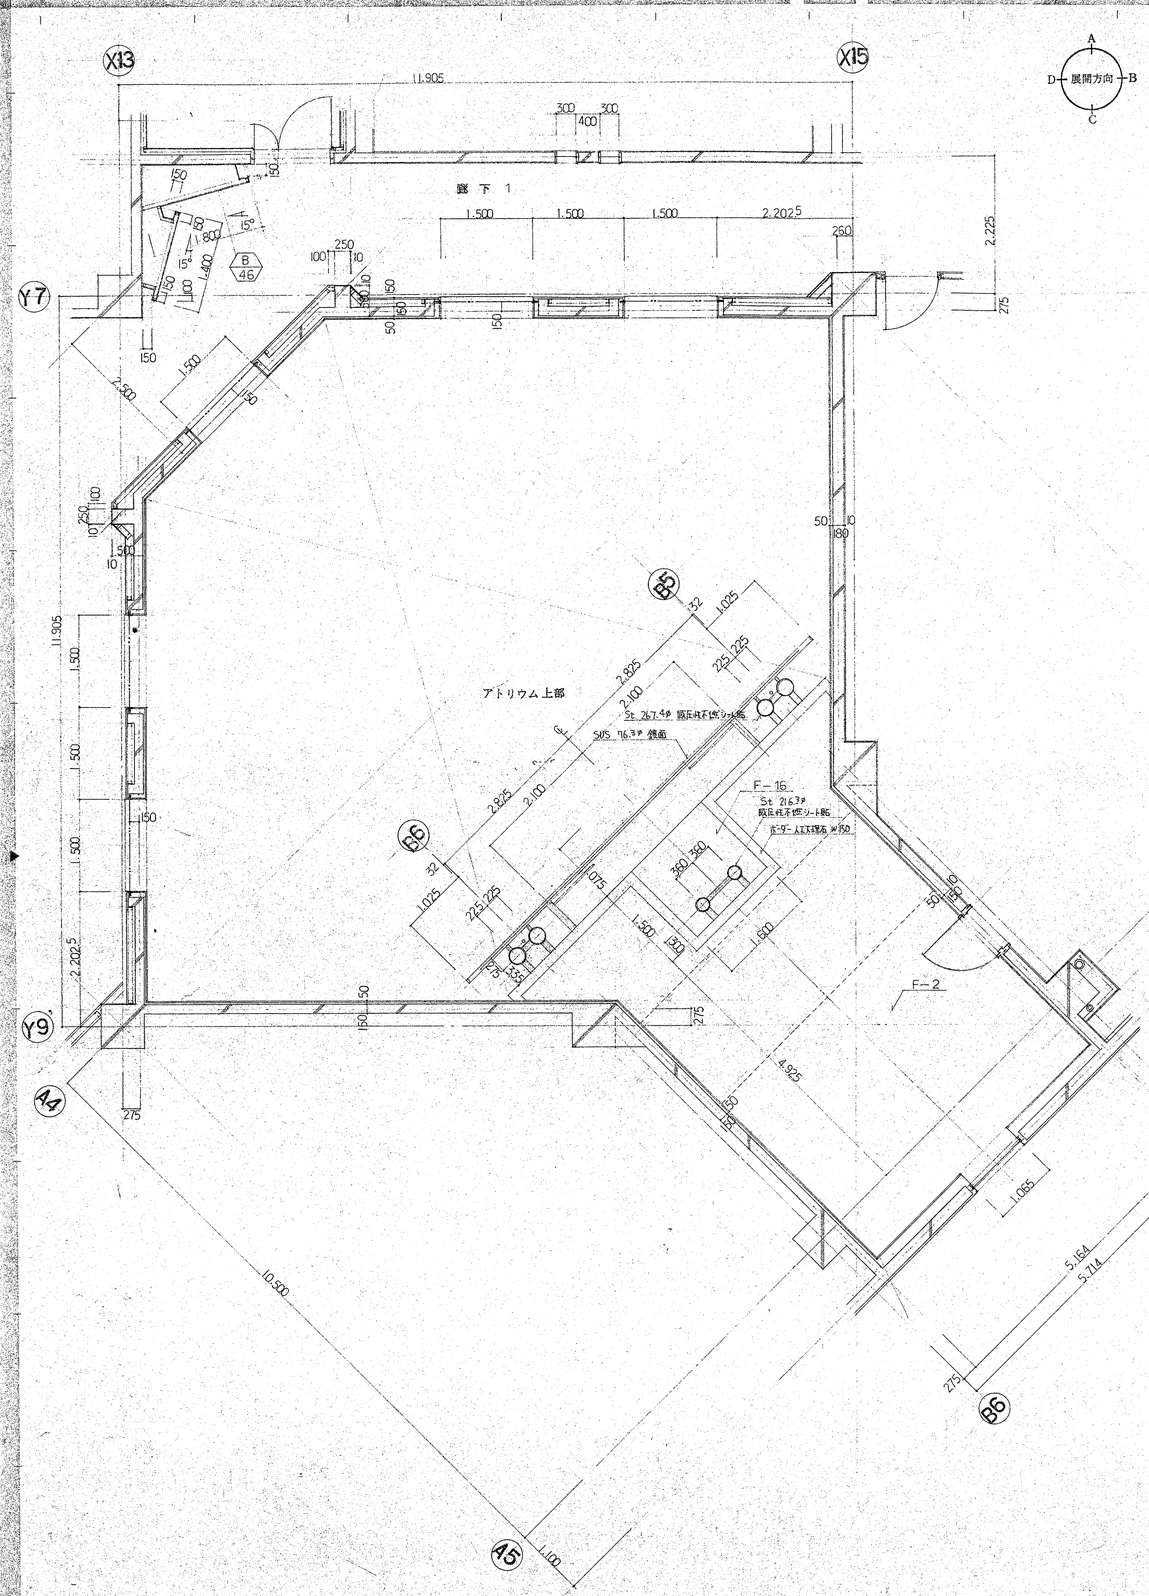



2 階 平 面 詳 細 図 1/50

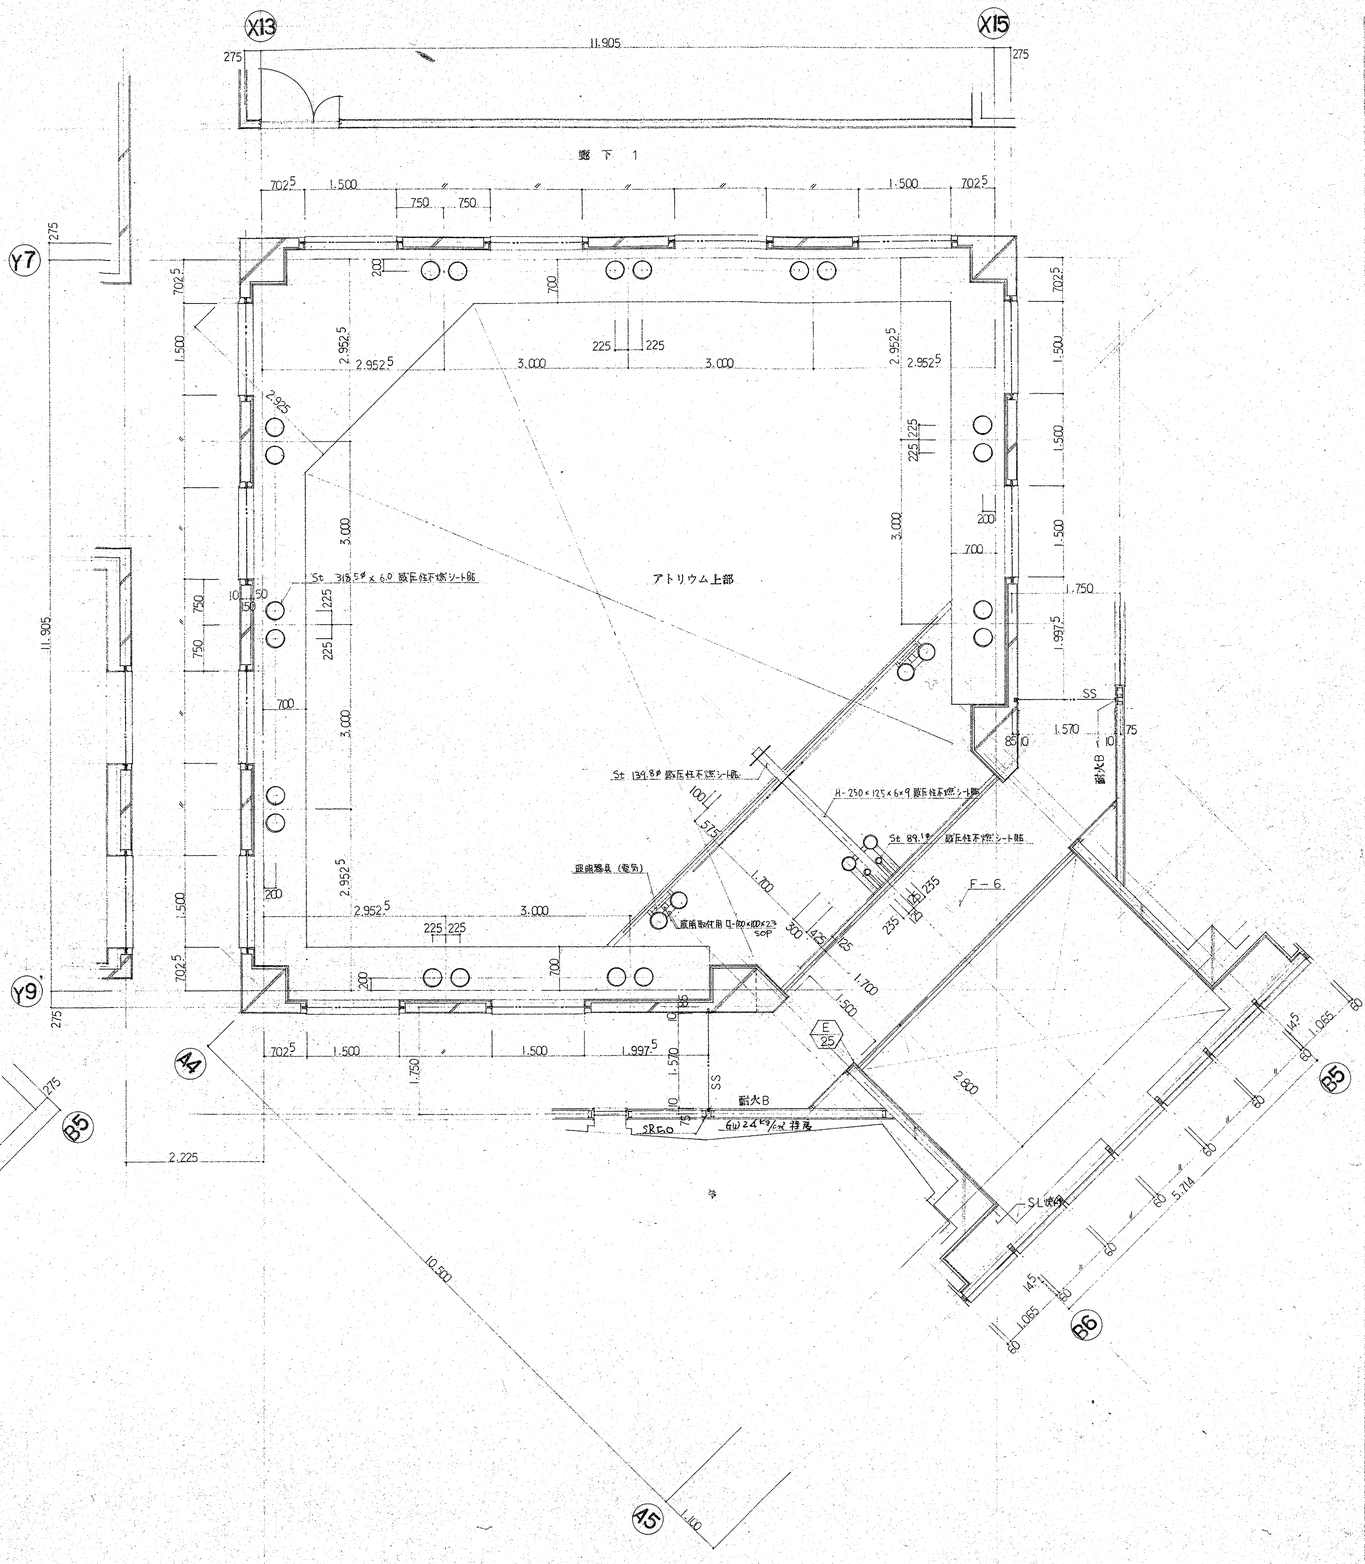



3 階 平 面 詳 細 図 1/50

| | | | | | | |
|---|---|---|---|---|---|---|
| 株式会社 山下設計 YAMASHITA SEKKEI INC. ARCHITECTS, ENGINEERS & CONSULTANTS. | 一級建築士 第38436号 木戸弘勝 | 施工図 保管 / 承認 / 確認 / 作成 | 訂正 | 特記 | (仮称) 春日市生涯学習センター建設事業 | 図面内容 アトリウム 2階 3階 平面詳細図 / 縮尺 1/50 | 図面番号 1079 / 枚ノ内 / 区分 建築意匠 |
| | 検図 | | | | | | |
| | 製図 | | | | | | |


アトリウム

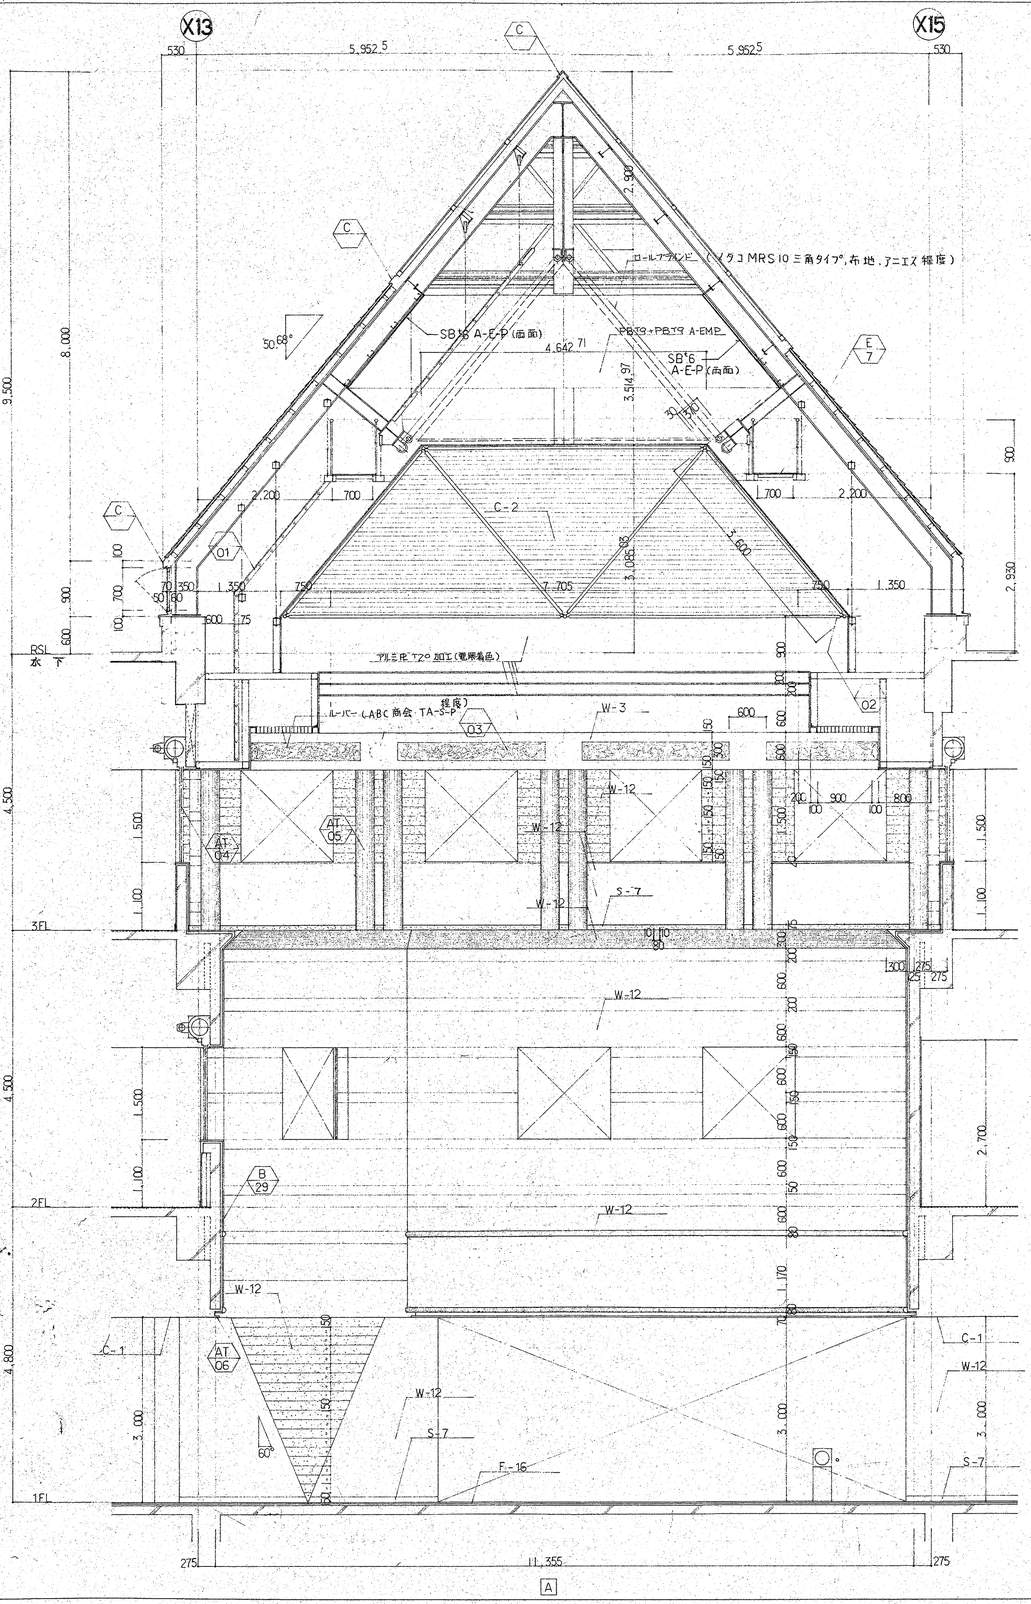



01 ブラップ 1/20

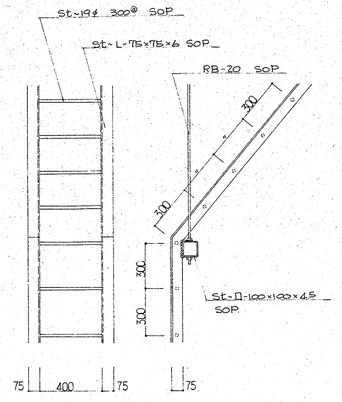



02 天井 1/10

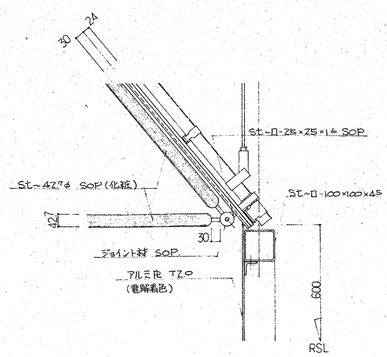


03 天井 1/10

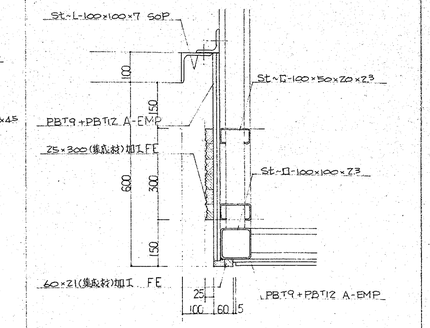


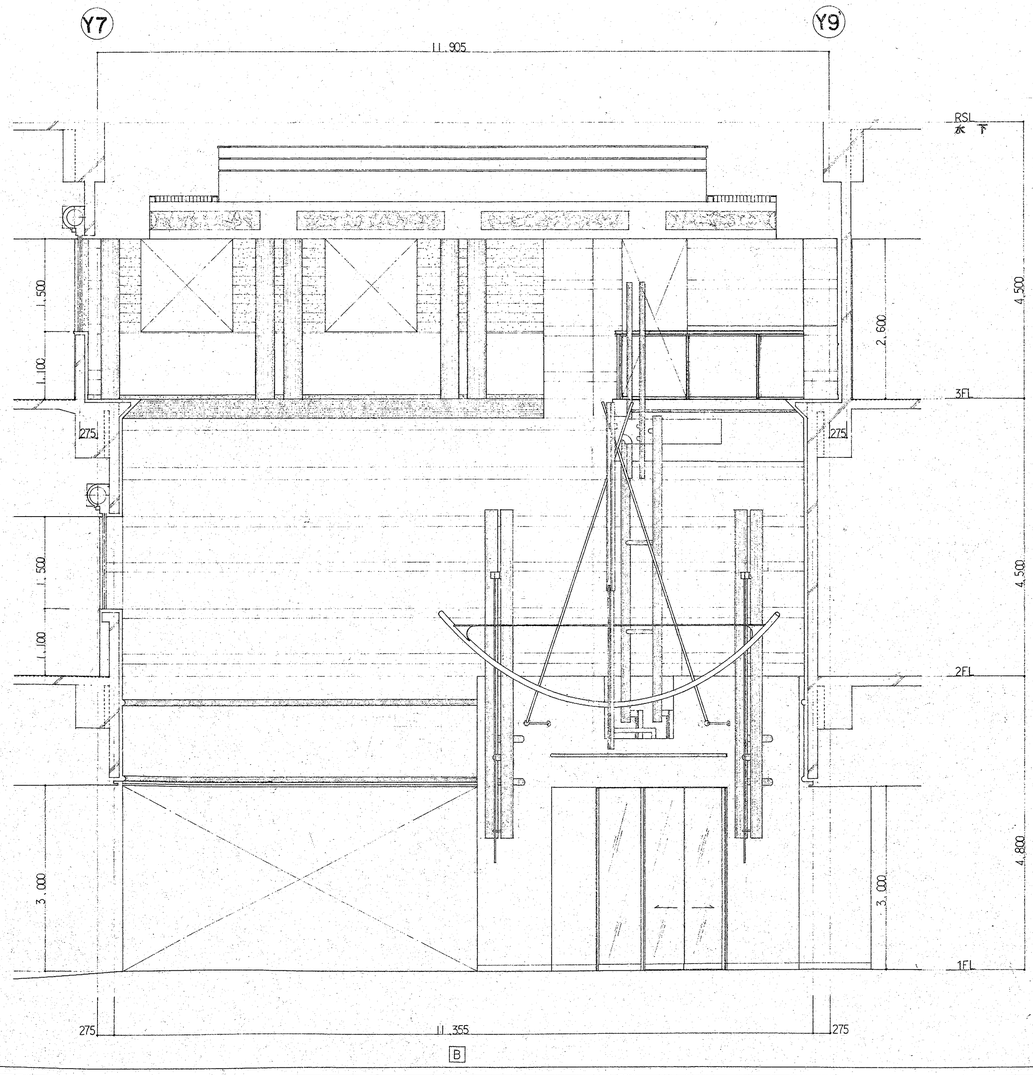

| | | | | | |
|---|---|---|---|---|---|
| 株式会社 山下設計 YAMASHITA SEKKEI INC. ARCHITECTS, ENGINEERS & CONSULTANTS. | 一級建築士 第384366号 木戸弘勝 検図 製図 | 竣工図 保管 承認 確認 作成 | 訂正 | 特記 | (仮称) 春日市生涯学習センター建設事業 |

図面内容: アトリウム 展開図 (1)
縮尺: 1/50 1/20 1/10
図面番号: 1080
枚ノ内
区分: 建築意匠


04 天井-開口-壁 1/10

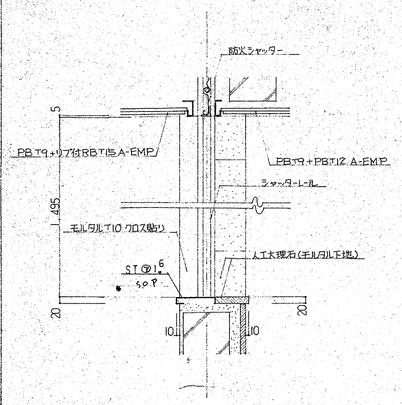



05 外装飾柱 1/20

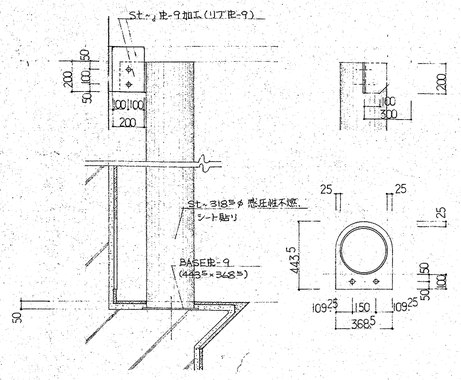



06 壁 1/10

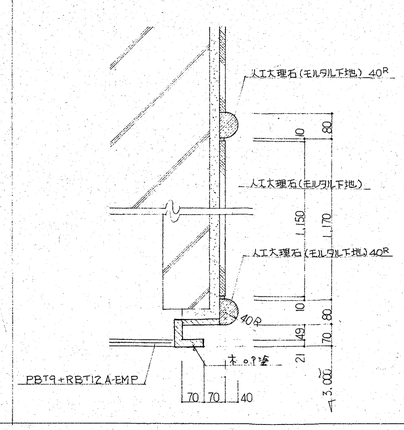


アトリウム

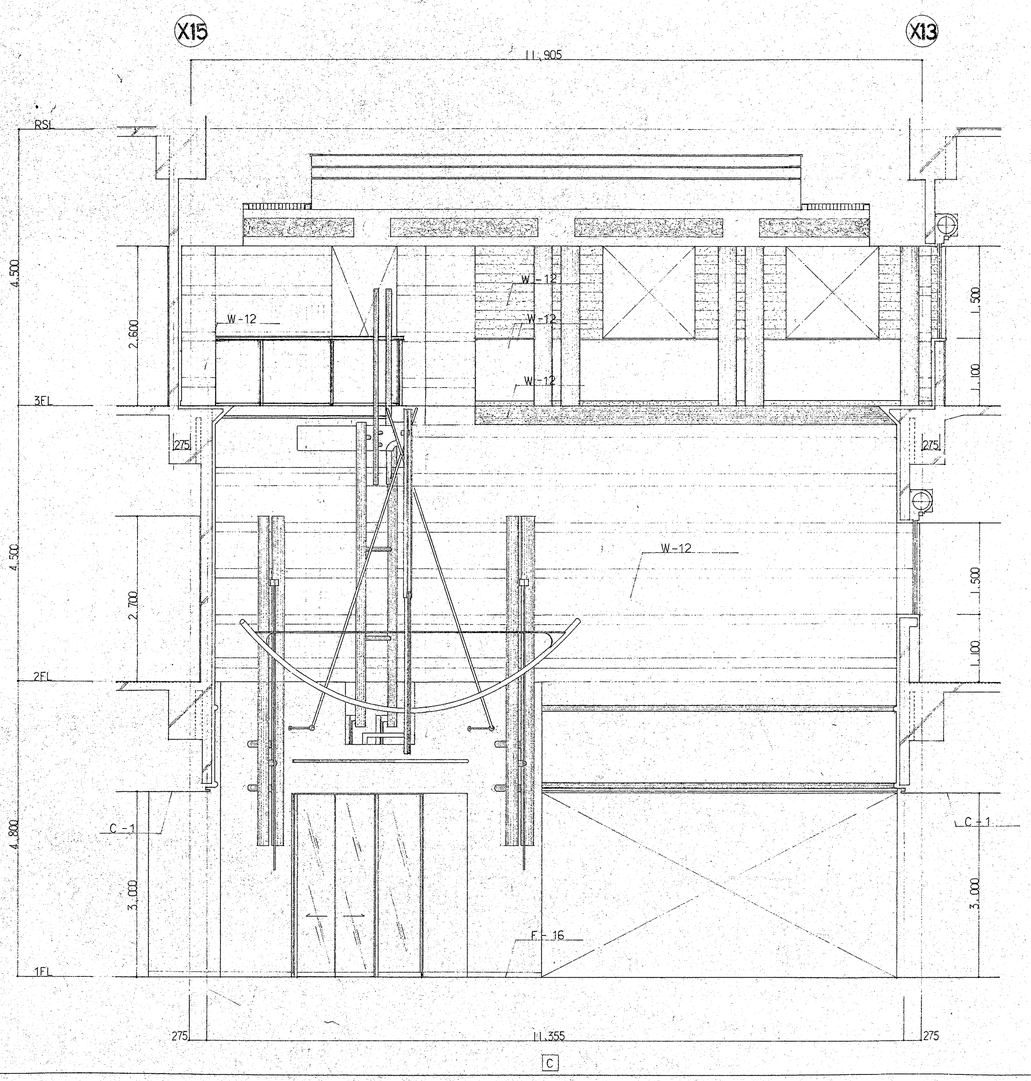

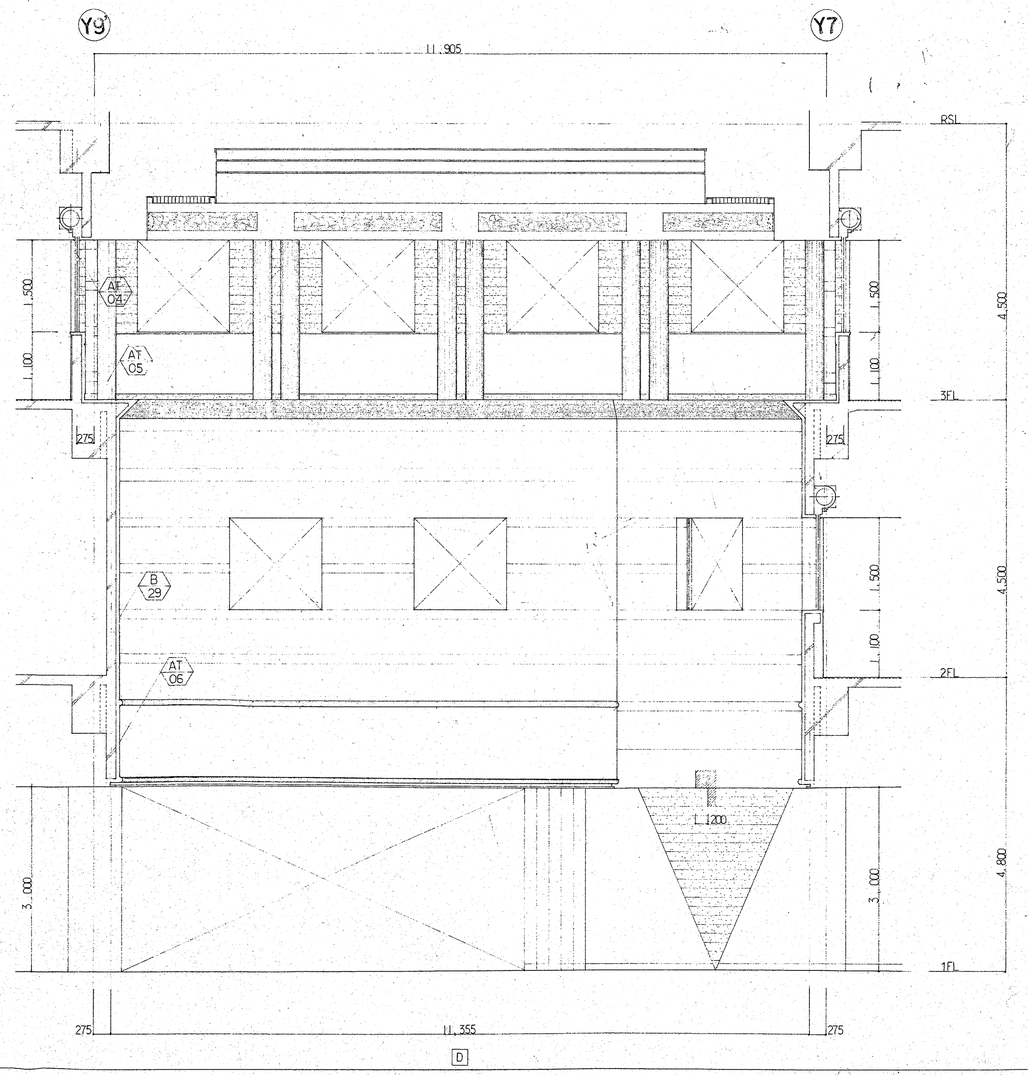
株式会社 山下設計
YAMASHITA SEKKEI INC.
ARCHITECTS, ENGINEERS & CONSULTANTS.

一級建築士 オ-38436号 木戸弘勝

検図
製図

竣工図 保管
承認
確認
作成

訂正

特記

(仮称) 春日市生涯学習センター建設事業

図面内容 アトリウム 展開図 (2)


縮尺 1/50 1/20 1/10

図面番号 1081


枚ノ内

区分 建築意匠


01 モニュメント 1/30

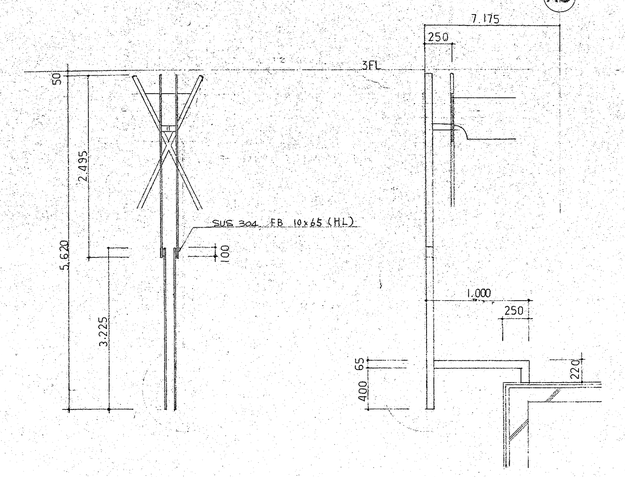



02 モニュメント 1/30

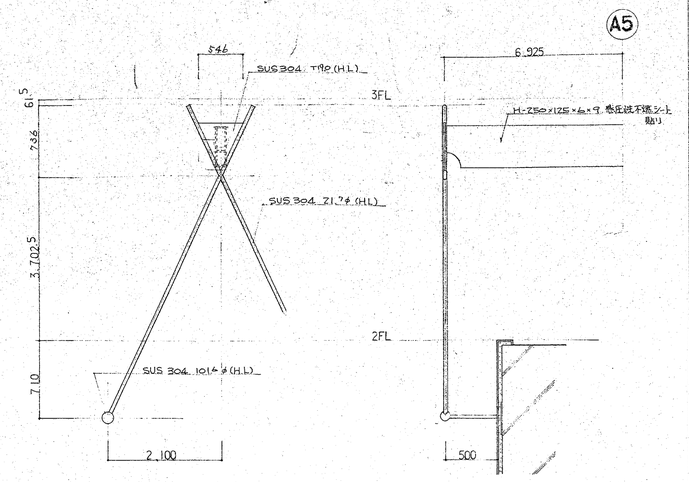




03 モニュメント 1/30

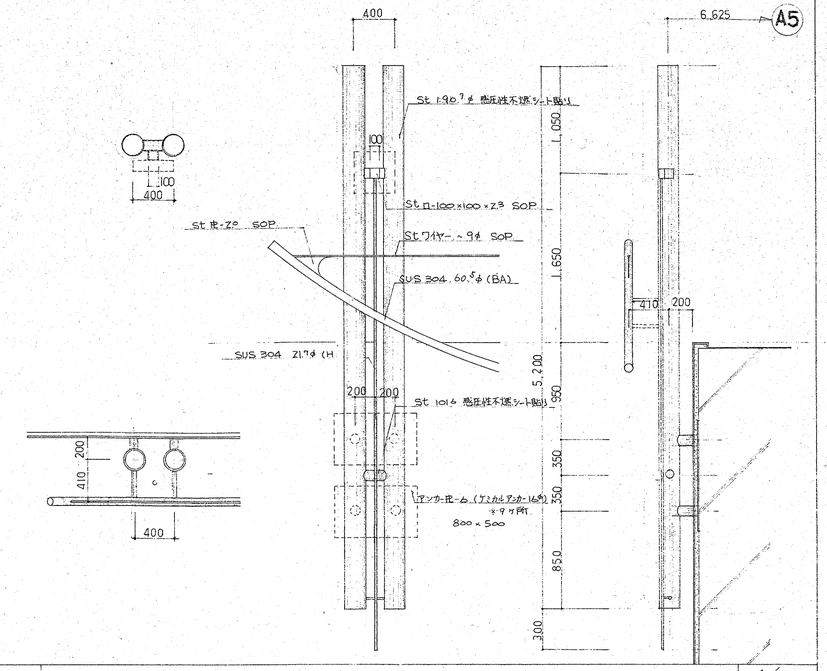


04 モニュメント 1/30

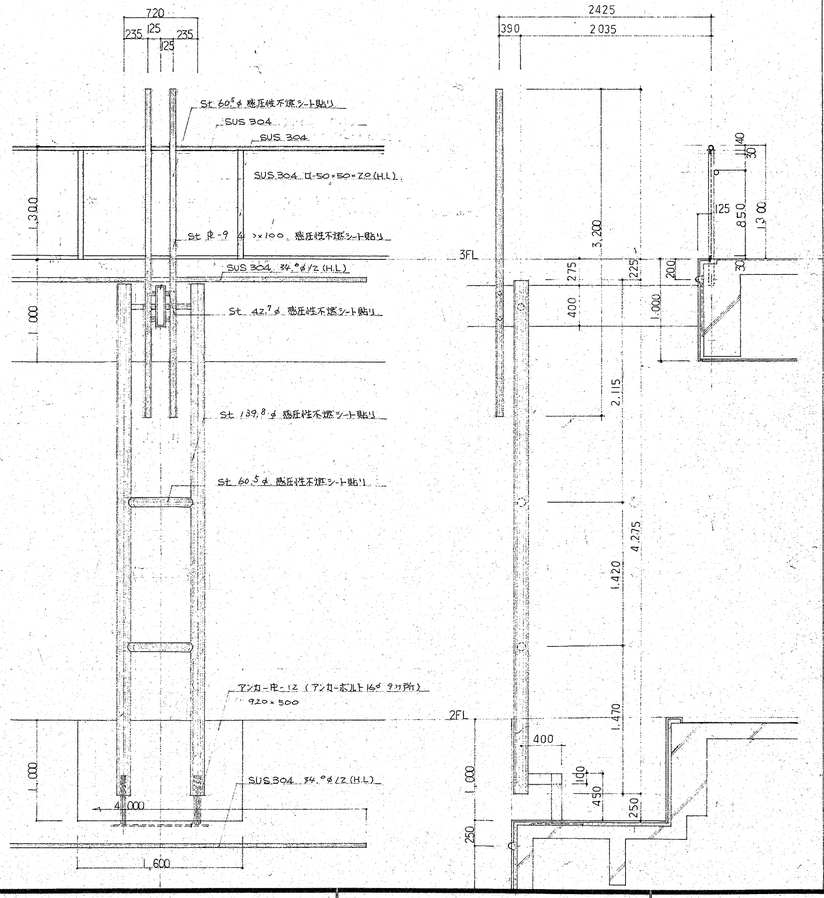

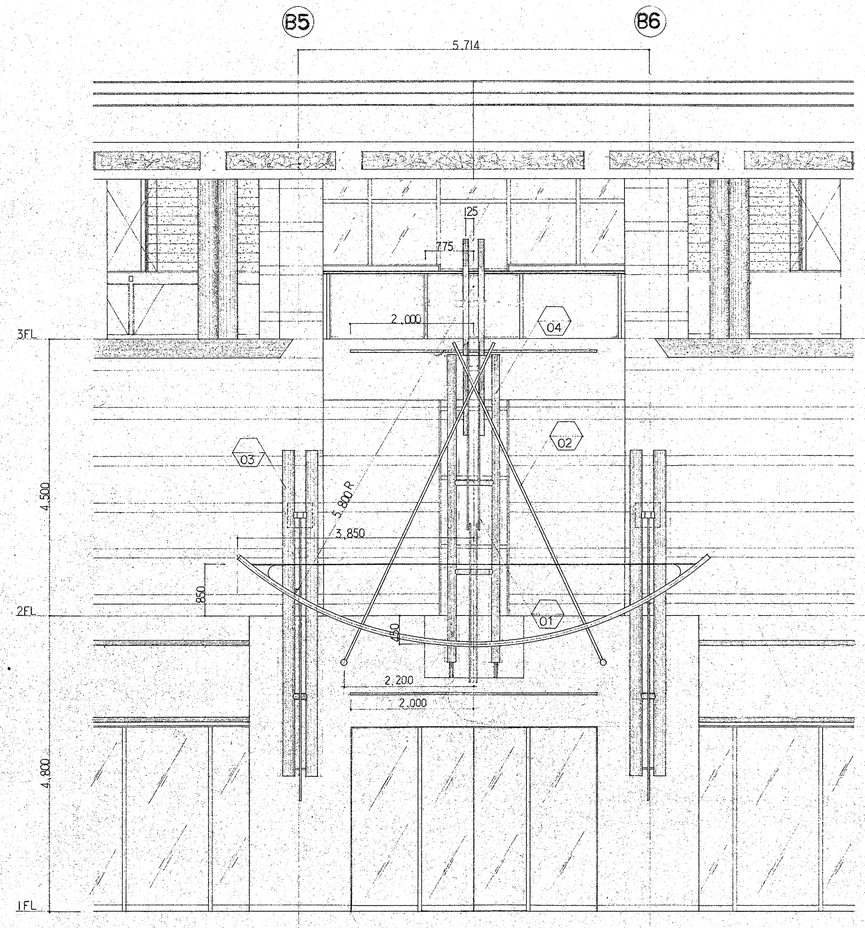
株式会社 山下設計
YAMASHITA SEKKEI INC.
ARCHITECTS,ENGINEERS & CONSULTANTS.

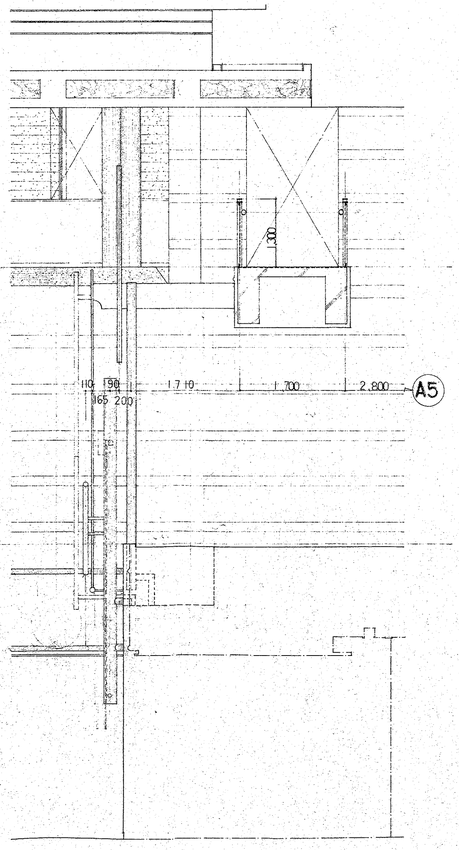一級建築士 第38559号 木戸弘勝

検図
製図

竣工図 保管
承認
確認
作成

訂正

特記

(仮称)春日市生涯学習センター建設事業


図面内容 モニュメント 詳細図


縮尺 1/50 1/30

図面番号 1082


枚ノ内

区分 建築意匠

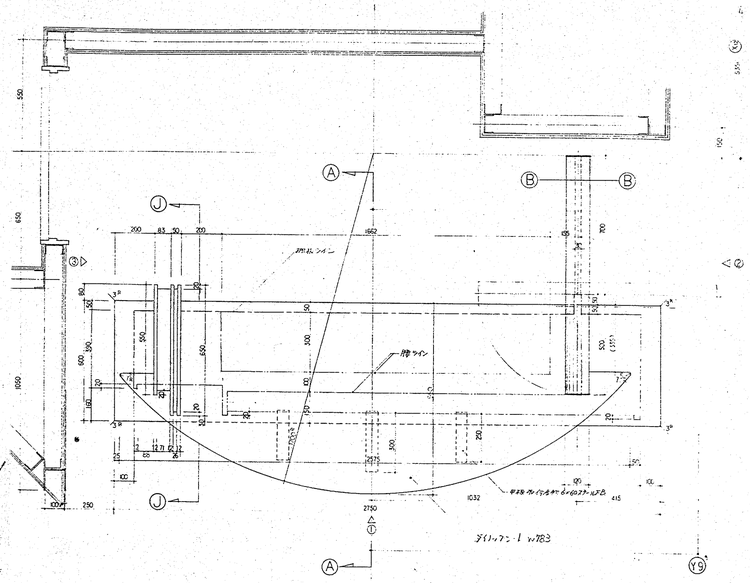


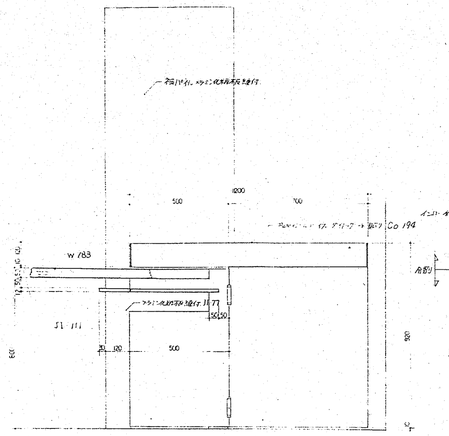

背面

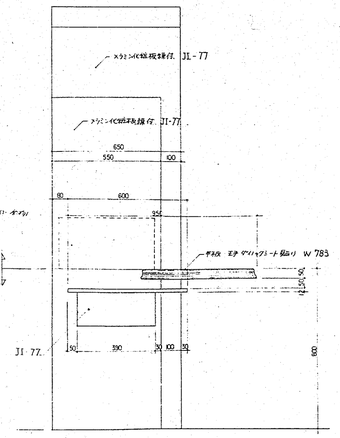



③左側面

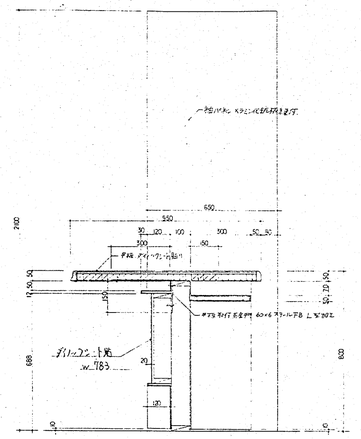



サニタリーコーン 断面 S 1/10

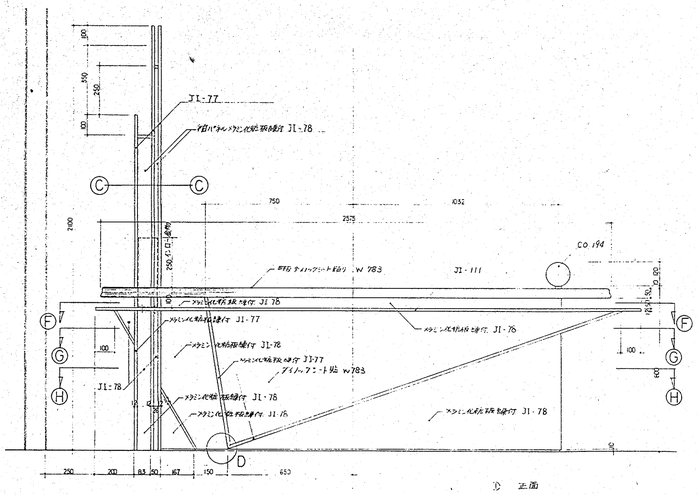



① 正面

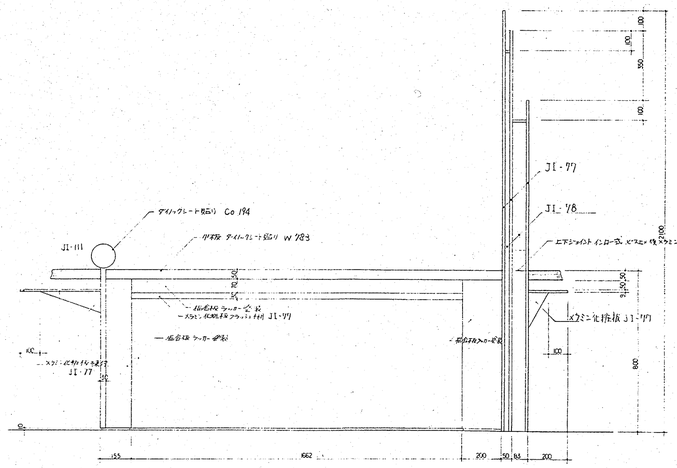



背面

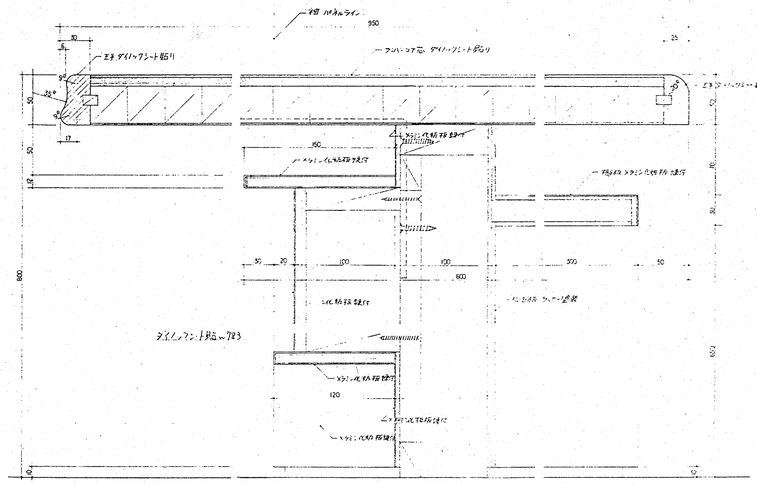




Ⓕ-Ⓗ ワンツー立面詳細 S 1/2

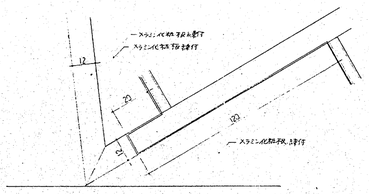

Ⓓ 1階 腰壁詳細 S 1/1

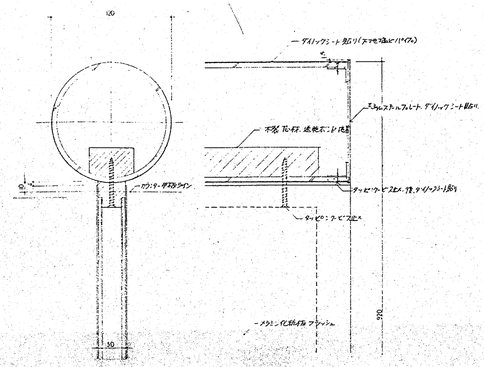

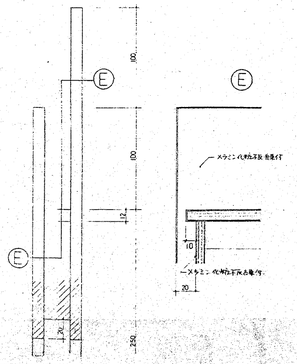

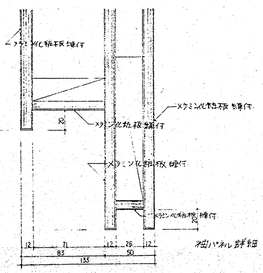

木製パネル詳細 S 1/2

株式会社 山下設計
YAMASHITA SEKKEI INC.
ARCHITECTS, ENGINEERS & CONSULTANTS.
一級建築士 第38436号 木戸弘勝
検図
製図

| 設工図 | |
|---|---|
| 保管 | |
| 承認 | |
| 確認 | |
| 作成 | |

訂正

特記

(仮称) 春日市生涯学習センター建設事業


図面内容: 1階受付事務室 カウンター

縮尺: 1:20, 1:10, 1:2


図面番号: 1083

枚ノ内

区分: 建築意匠

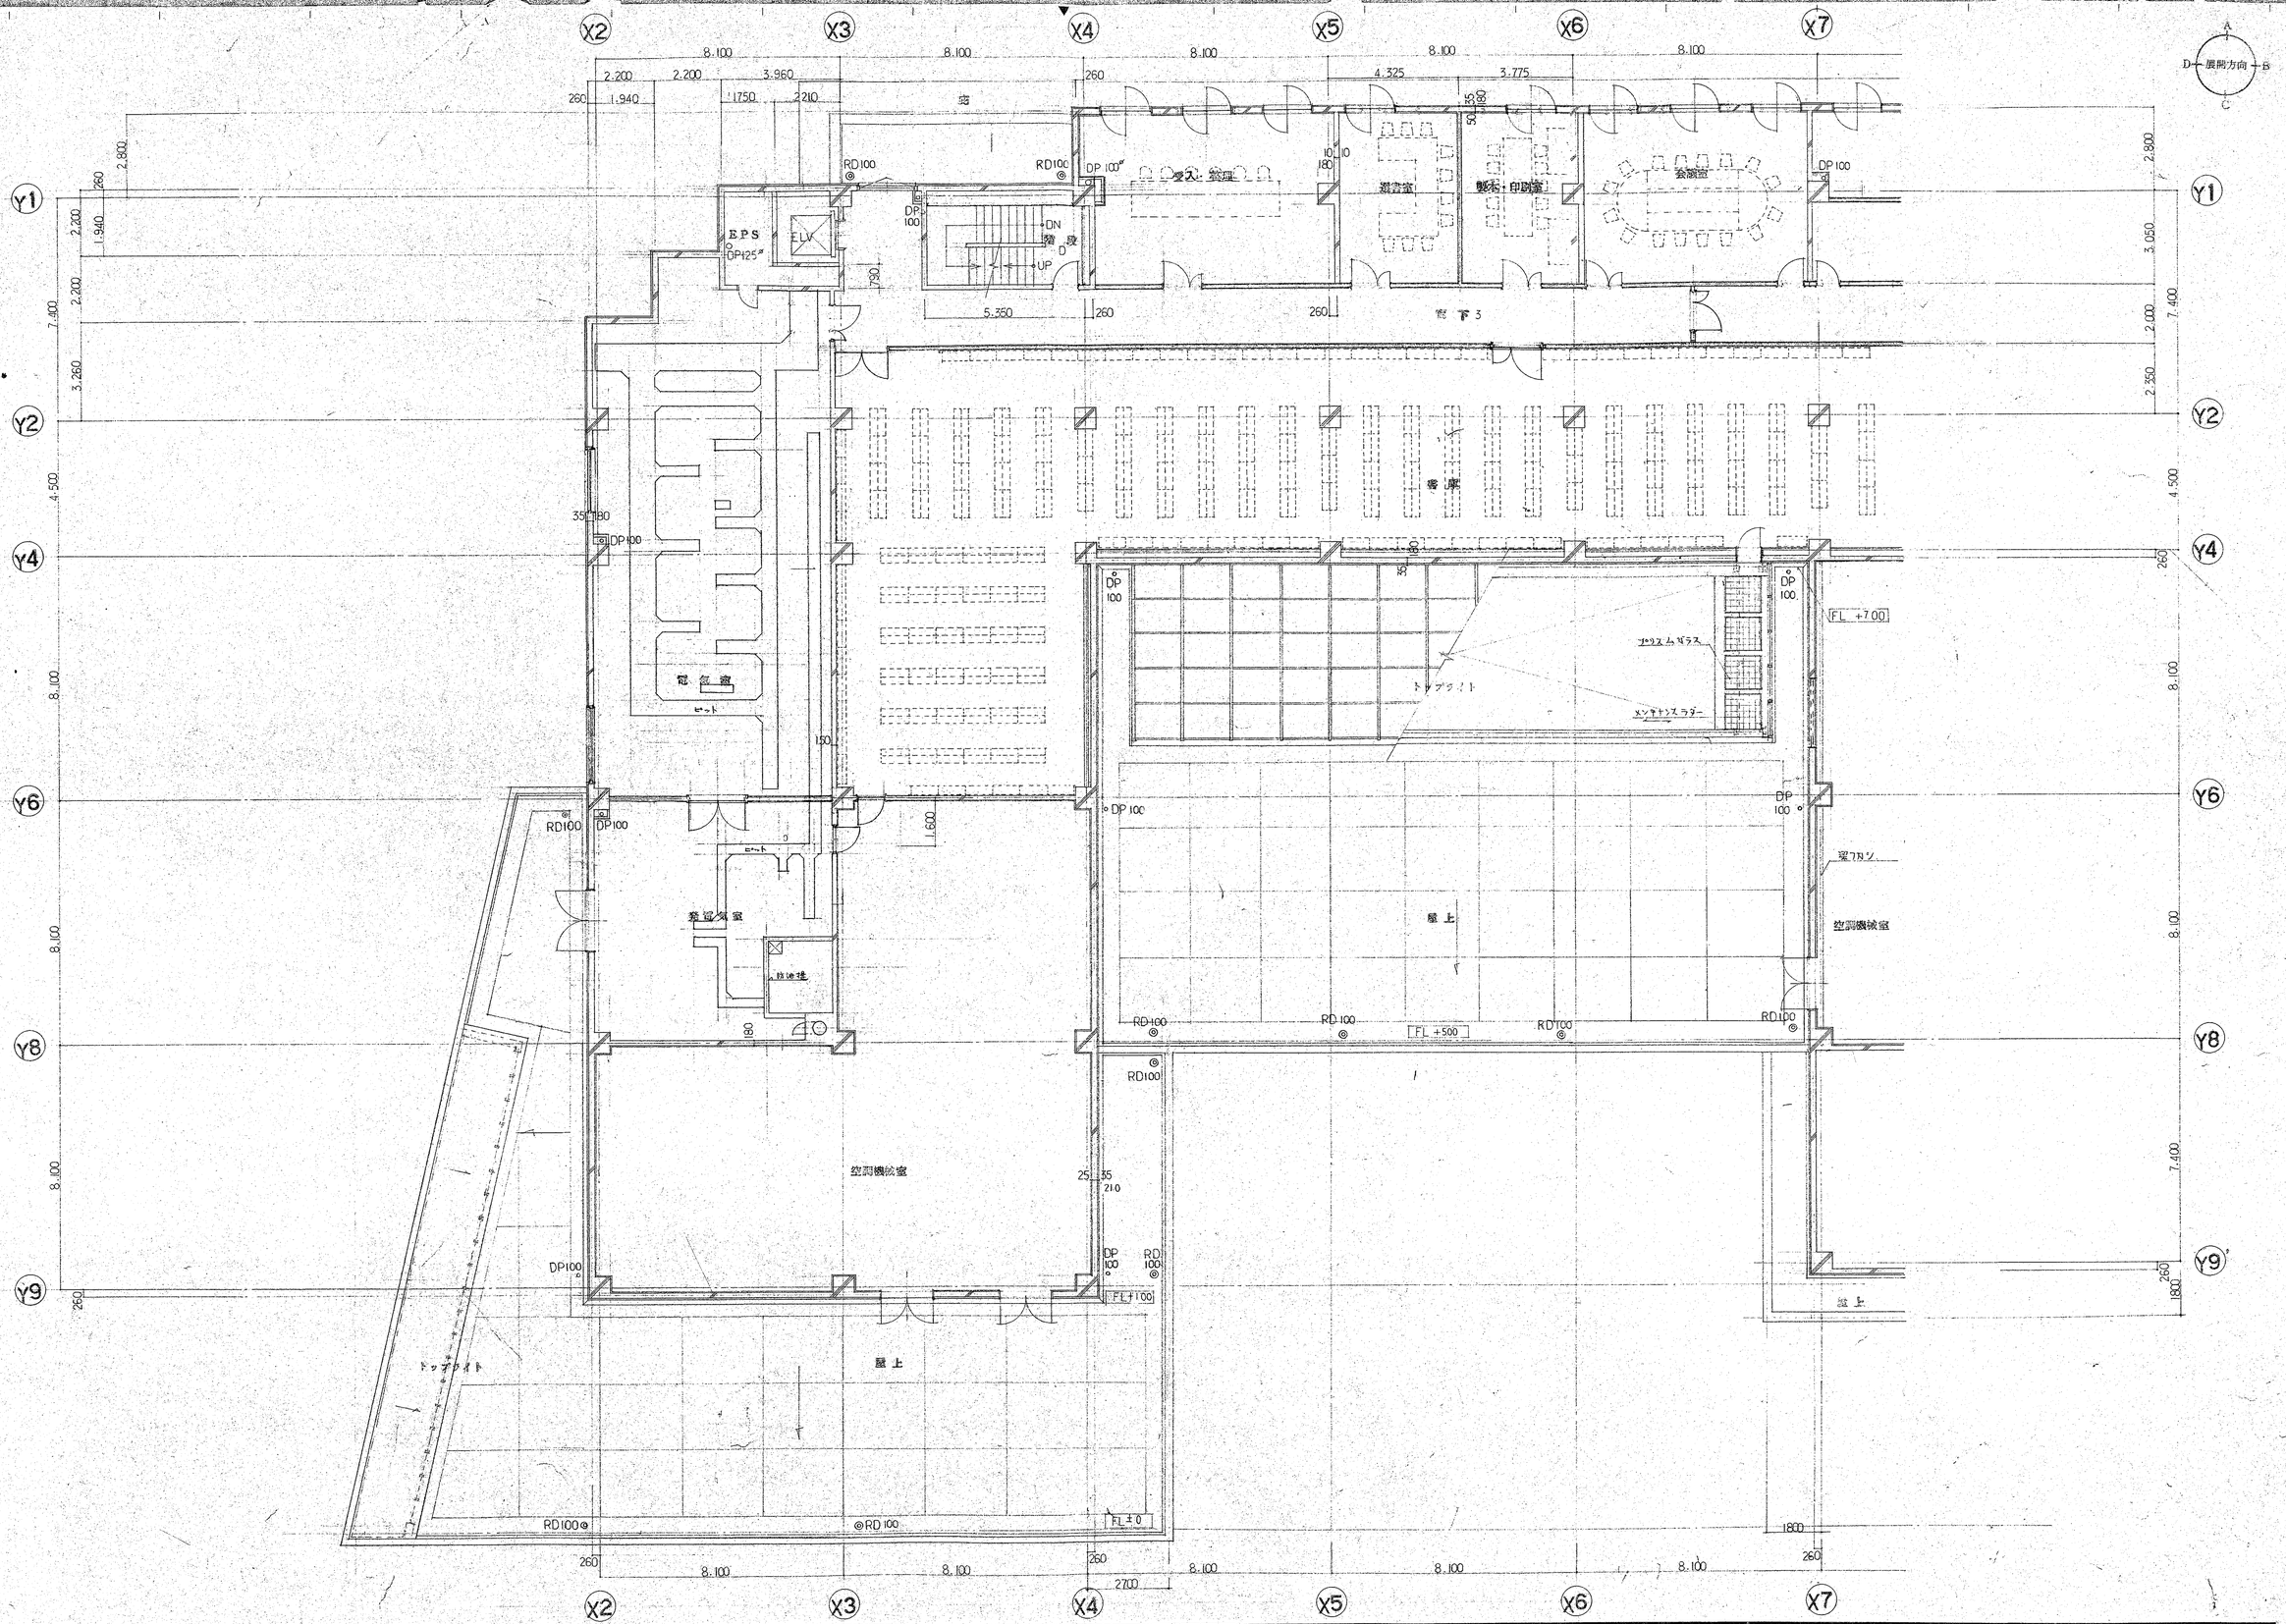



| | | | | | | |
|---|---|---|---|---|---|---|
| 株式会社 山下設計 YAMASHITA SEKKEI INC. ARCHITECTS, ENGINEERS & CONSULTANTS. | 一級建築士 木戸弘勝 | 施工図 保管 / 承認 / 確認 / 作成 | 訂正 | 特記 | (仮称) 春日市生涯学習センター建設事業 | 図面内容: 2階平面詳細図(1) / 縮尺: 1/100 / 図面番号: 1084 / 枚ノ内 / 区分: 建築意匠 |

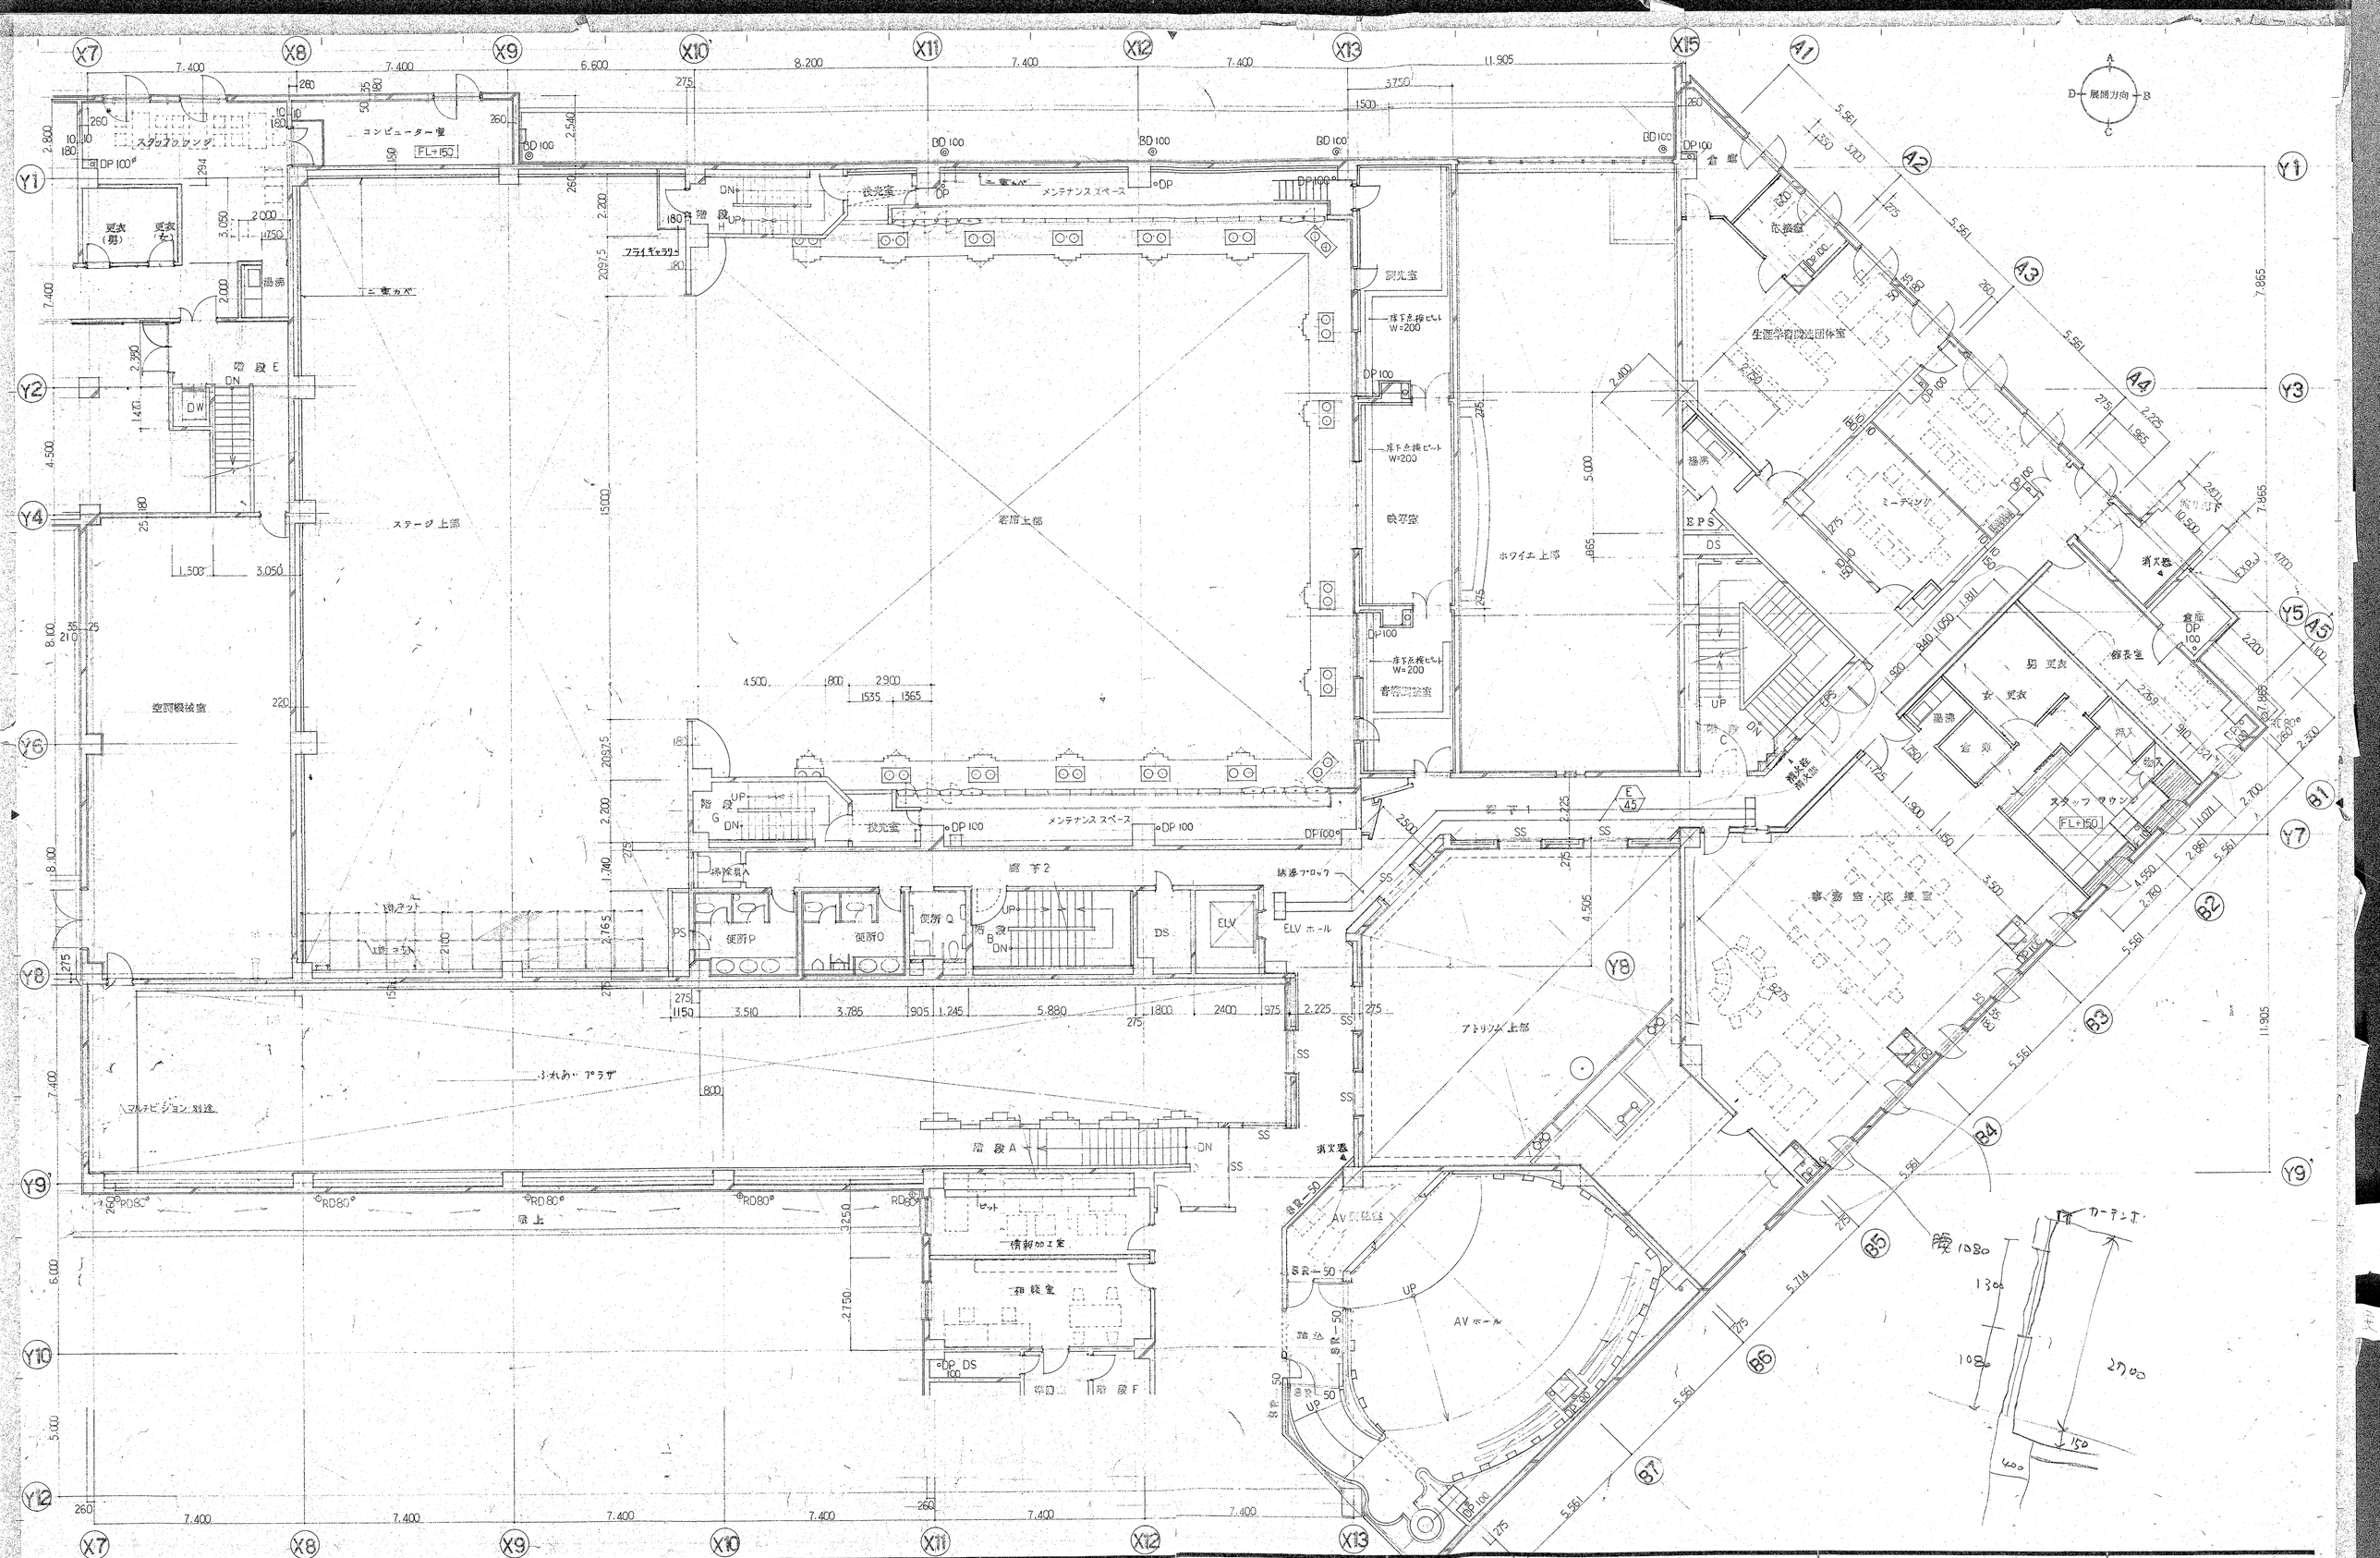



| | | | | | |
|---|---|---|---|---|---|
| 株式会社 山下設計 YAMASHITA SEKKEI INC. ARCHITECTS, ENGINEERS & CONSULTANTS. | 一級建築士 木戸弘勝 | 設工図 保管 | 訂正 | 特記 | (仮称)春日市生涯学習センター建設事業 |
| | 検図 | 承認 | | | |
| | 製図 | 確認 作成 | | | |

| | | |
|---|---|---|
| 図面内容 | 2階平面詳細図(2) | 図面番号 1085 |
| 縮尺 | 1/100 | 区分 建築意匠 |


受入・整理室

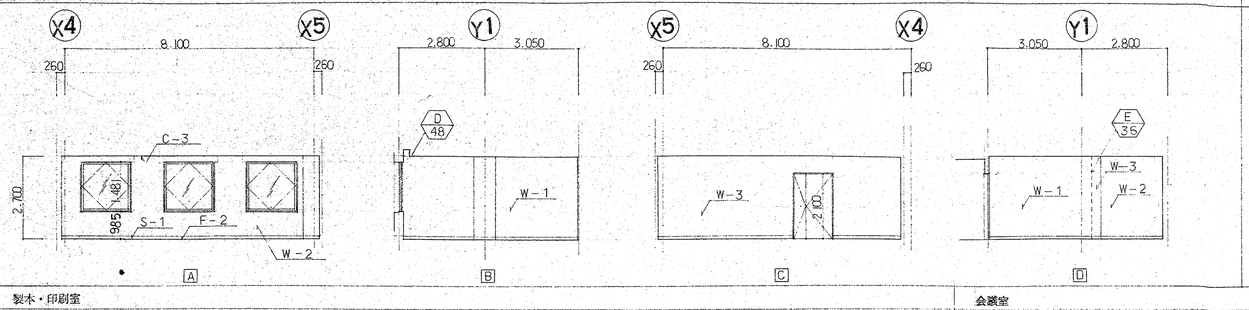




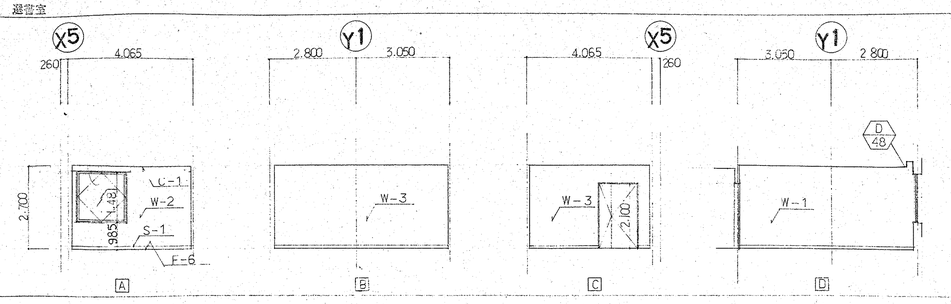



製本・印刷室

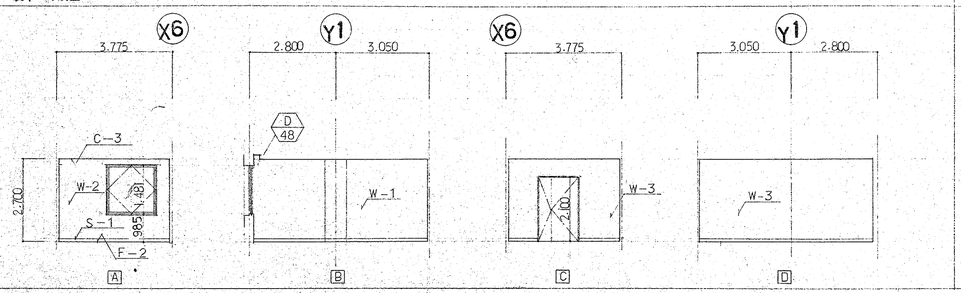



会議室

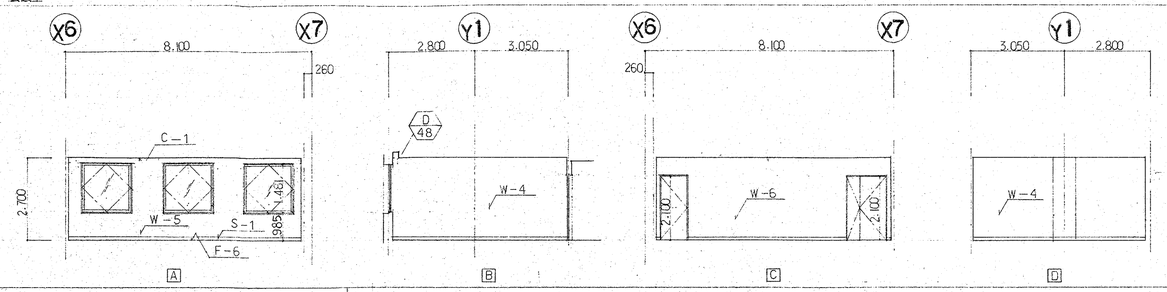



スタッフラウンジ

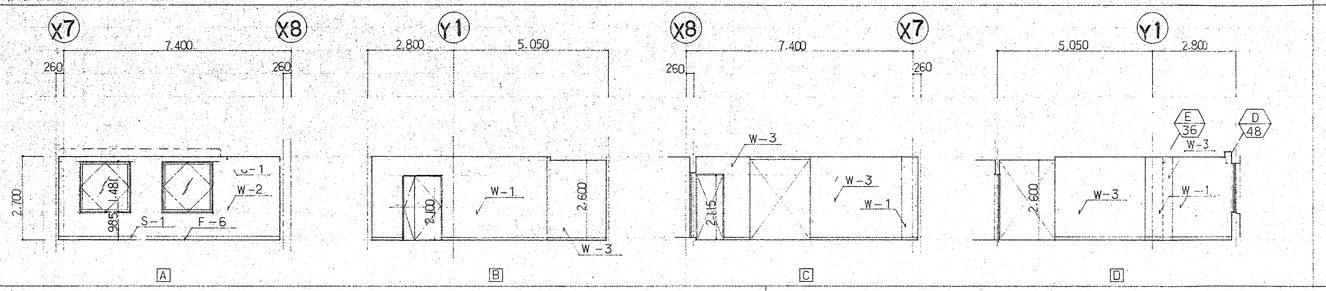



コンピューター室

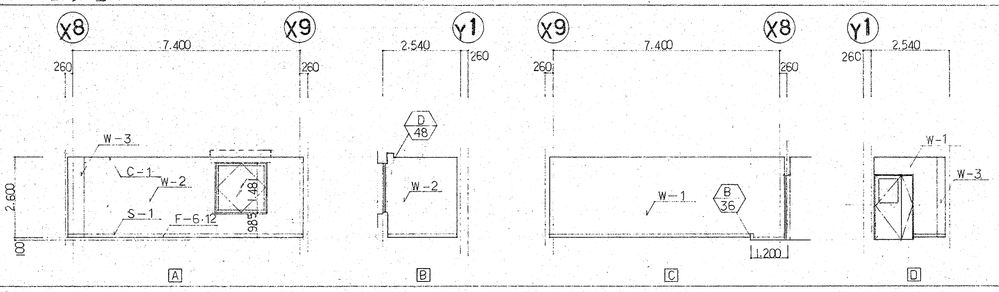



更衣室　(男)・(女)

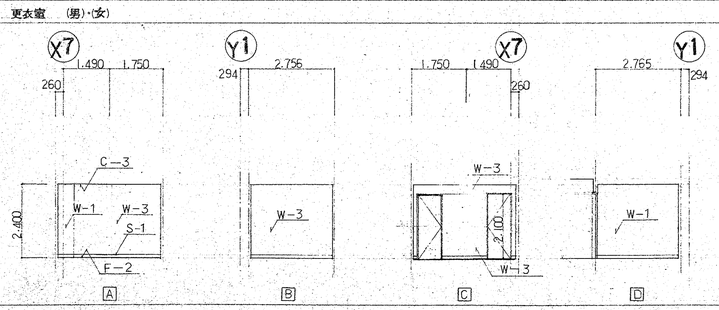



湯沸室

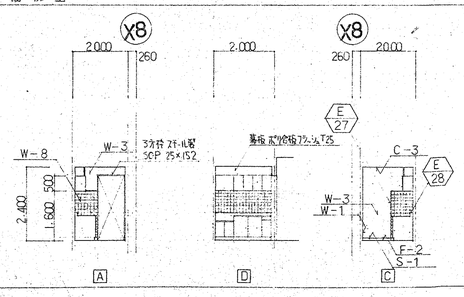


階段 E

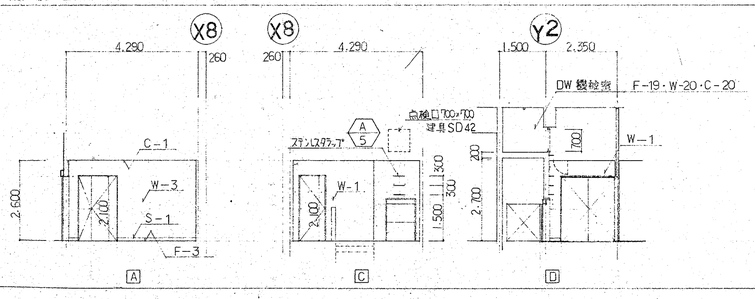


書庫

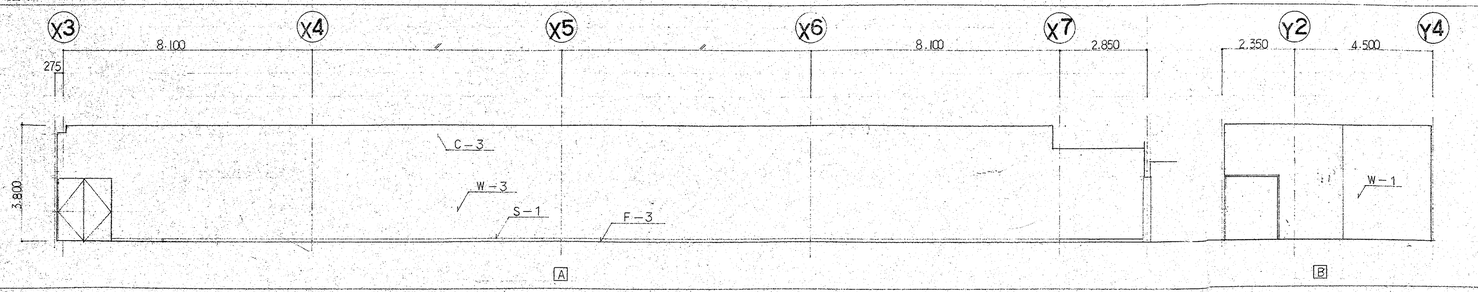


株式会社 山下設計
YAMASHITA SEKKEI INC.
ARCHITECTS, ENGINEERS & CONSULTANTS

一級建築士 第38435号 木戸弘勝

検図
製図

竣工図　保管
承認
確認
作成

訂正

特記

(仮称) 春日市生涯学習センター建設事業

図面内容　2 階 展 開 図 (1)


縮尺　1/100

図面番号　1086


枚/内

区分　建築意匠


書庫

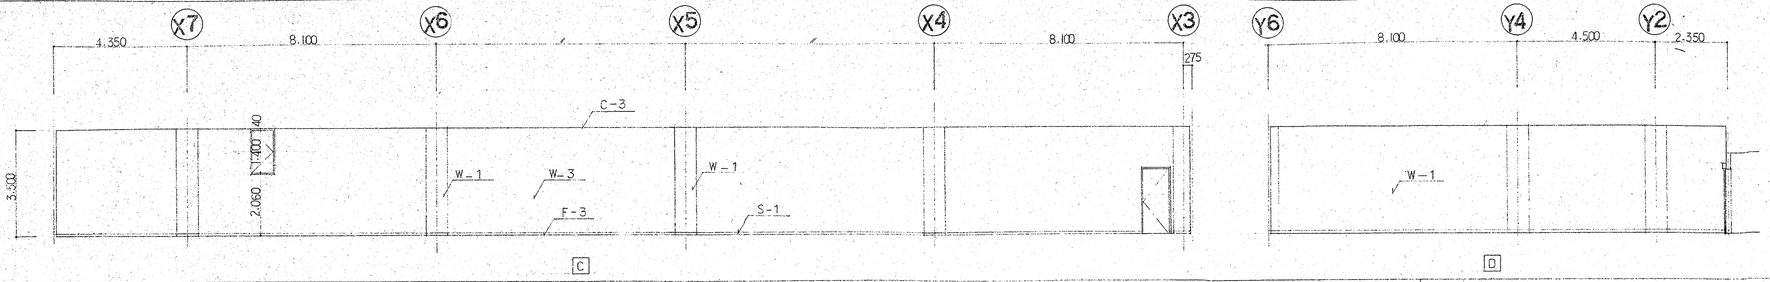



生涯学習関連団体室

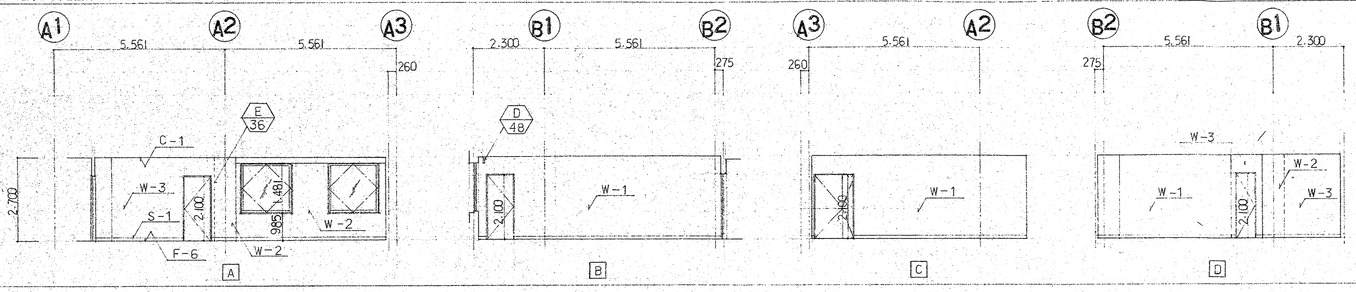



応接室

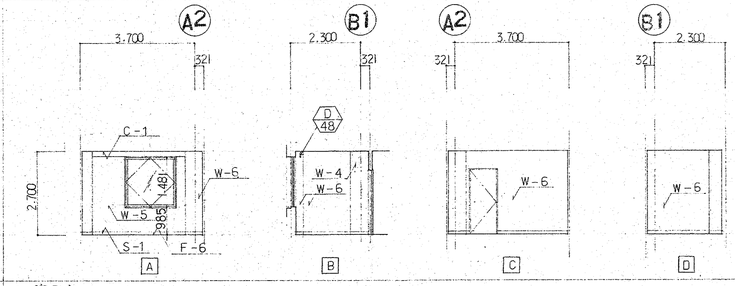



倉庫

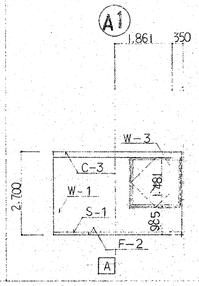



ミーティングルーム

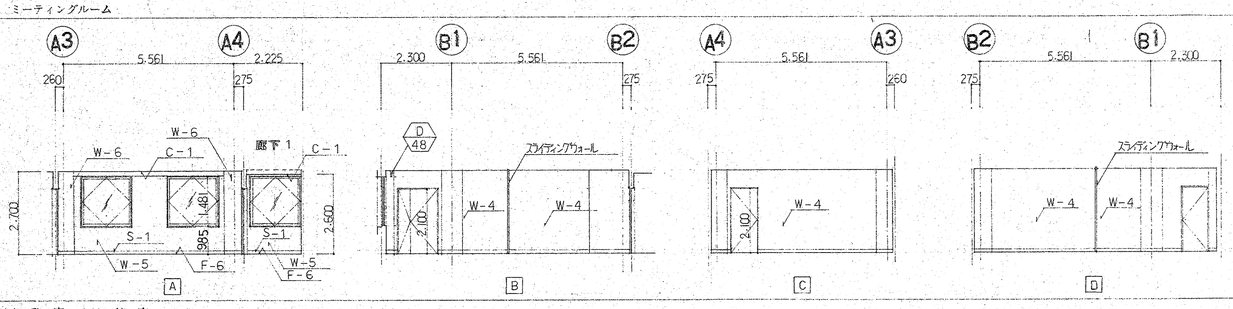



館長室

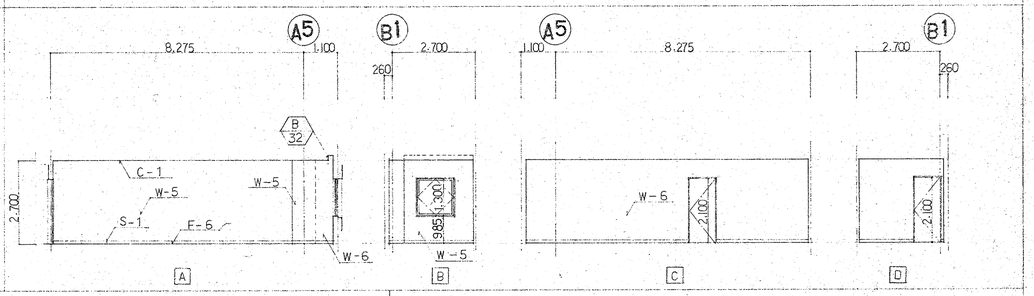



事務室・応接室

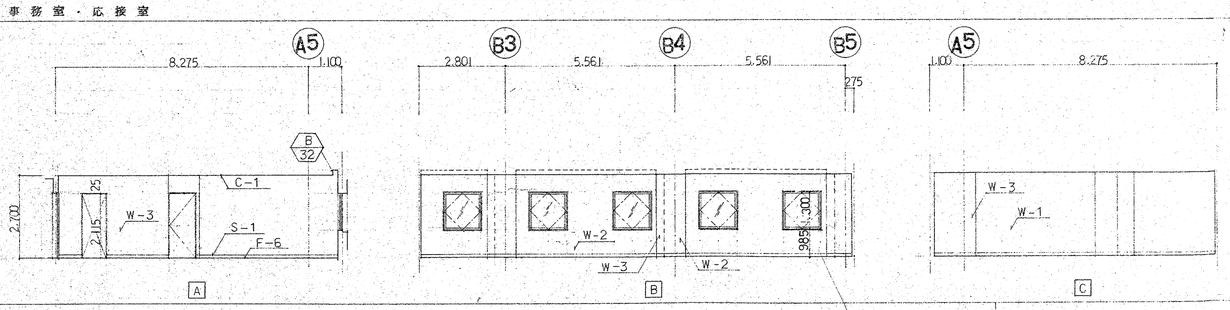



湯沸室

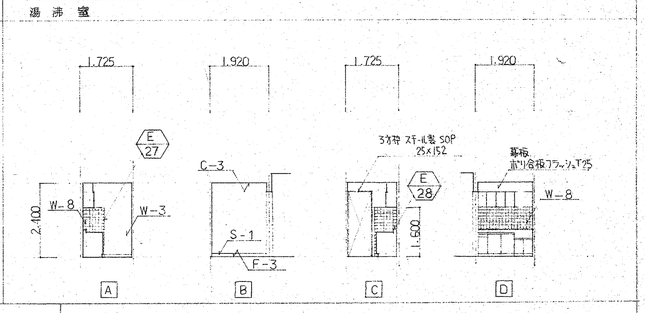



スタッフラウンジ2

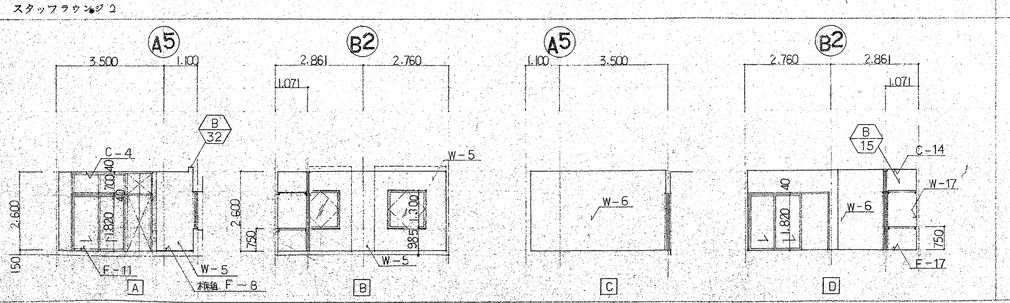


更衣室（男）（女）

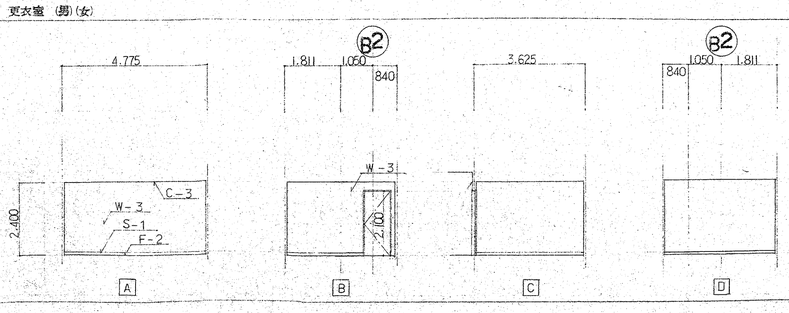


倉庫

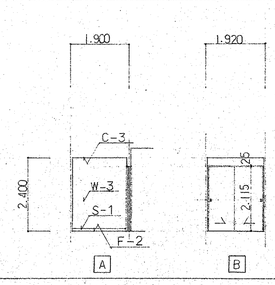


株式会社 山下設計
YAMASHITA SEKKEI INC.
ARCHITECTS, ENGINEERS & CONSULTANTS
一級建築士 第38436号 木戸弘勝
検図
製図

| 施工図 | 保管 |
|---|---|
| | 承認 |
| | 確認 |
| | 作成 |

訂正

特記

(仮称)春日市生涯学習センター建設事業

図面内容: 2階展開図 (2)


縮尺: 1/100

図面番号: 1087


枚/内

区分: 建築意匠


## 情報処理室

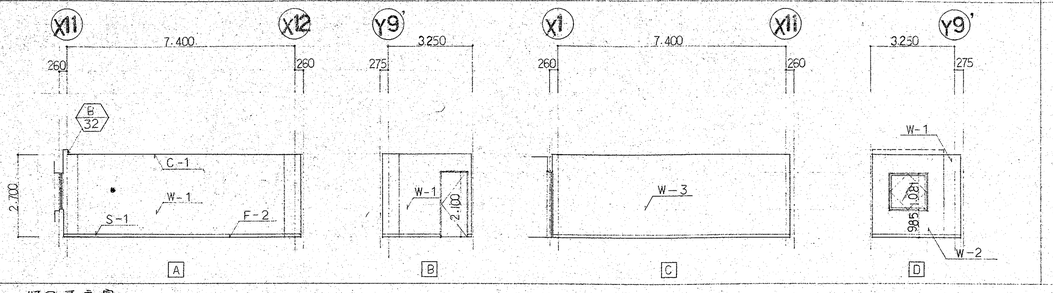


## 相談室

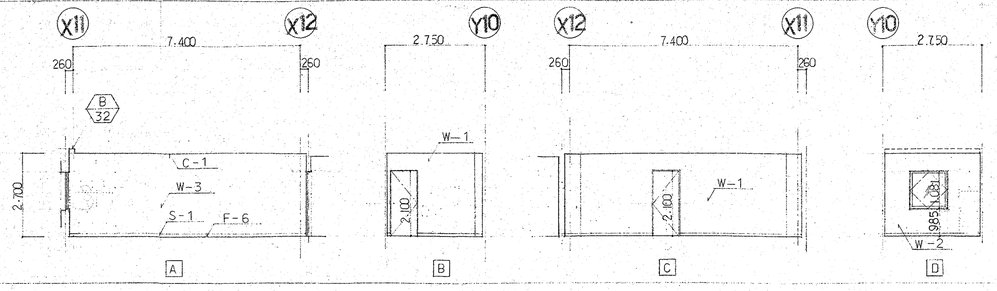


## 収蔵展示室

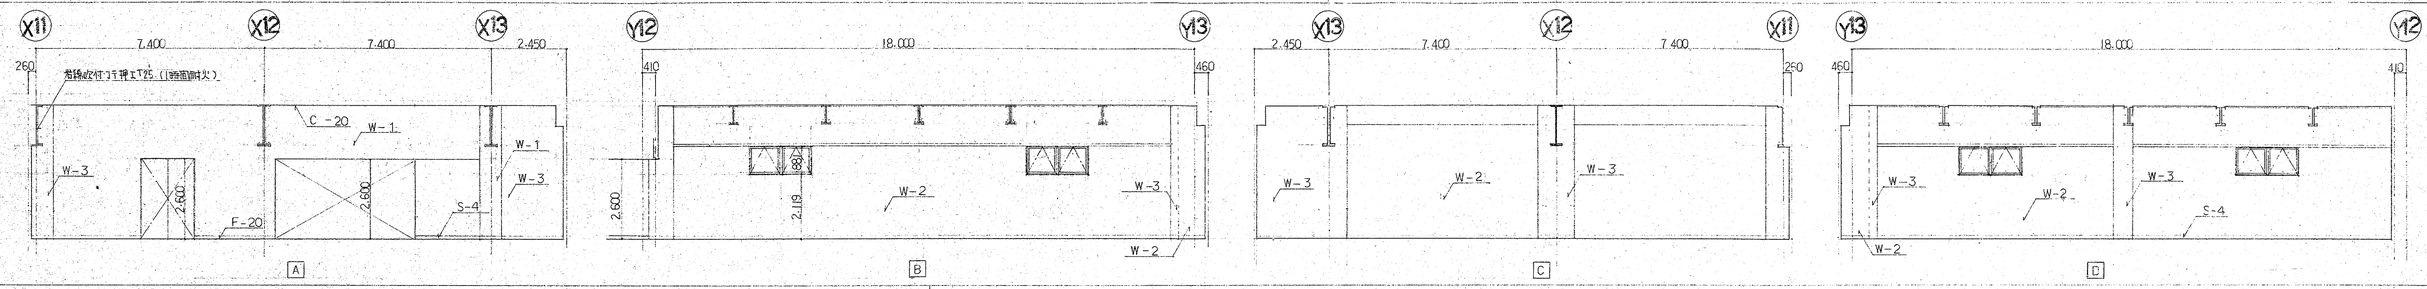


## 音響調整室




## 映写室




## 調光室





## 廊下 1





| | | | | | | | |
|---|---|---|---|---|---|---|---|
| 株式会社 山下設計 YAMASHITA SEKKEI INC. ARCHITECTS, ENGINEERS & CONSULTANTS. | 一級建築士 第-38436号 木戸弘勝 | 施工図 保管 | 訂正 | 特記 | (仮称) 春日市生涯学習センター建設事業 | 図面内容 2 階 展 開 図 (3) | 図面番号 1088 |
| | 検図 | 承認 | | | | 縮尺 1/100 | 枚ノ内 |
| | 製図 | 確認 | | | | | 区分 建築意匠 |
| | | 作成 | | | | | |


## 01 アクリル板スクリーン 1/5 1/10

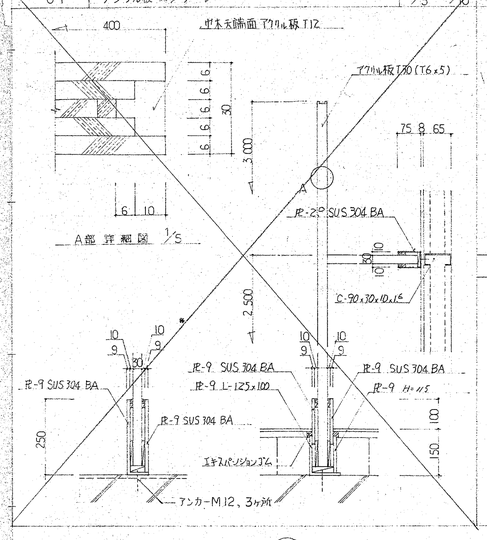



## 02 レンティキュラースクリーン ハイビジョン用 2214×1245 1/5

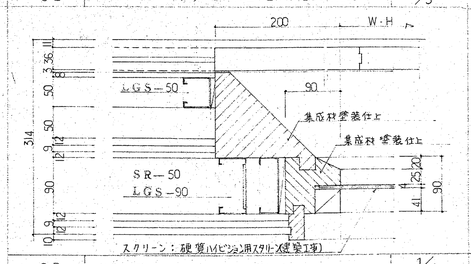



## 04 ミラー貼詳細図 1/5

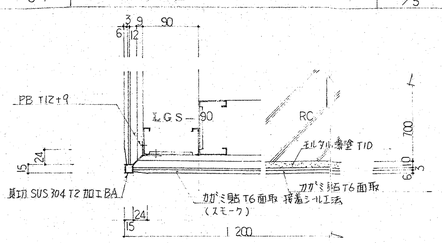




## 03 レストバー 1/10

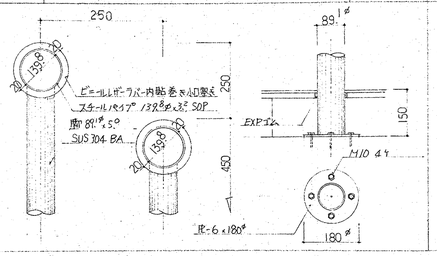


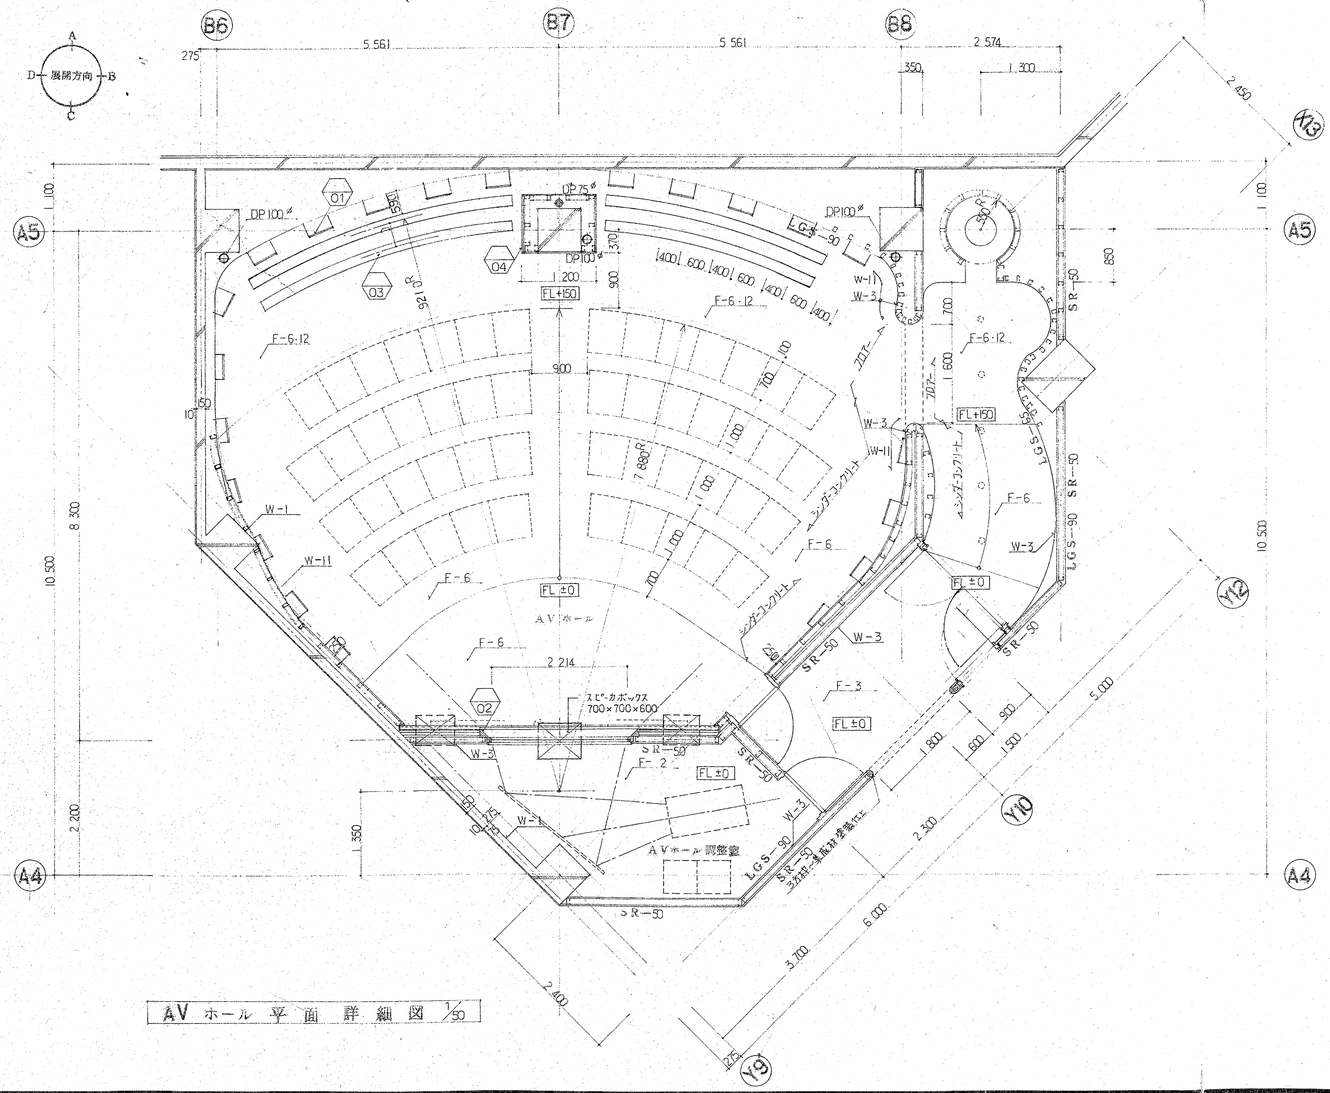


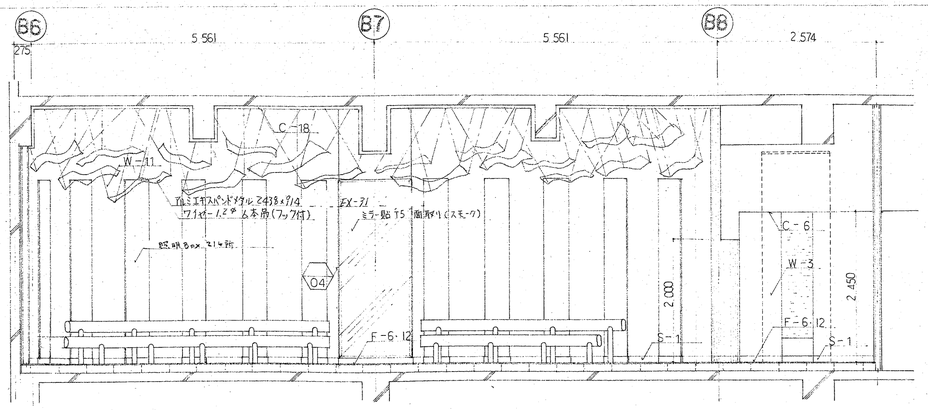

AV ホール 平面 詳細図 1/50

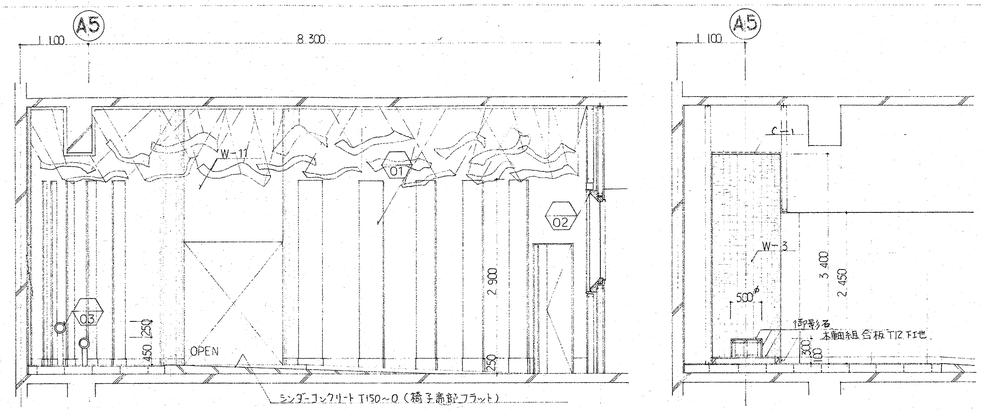


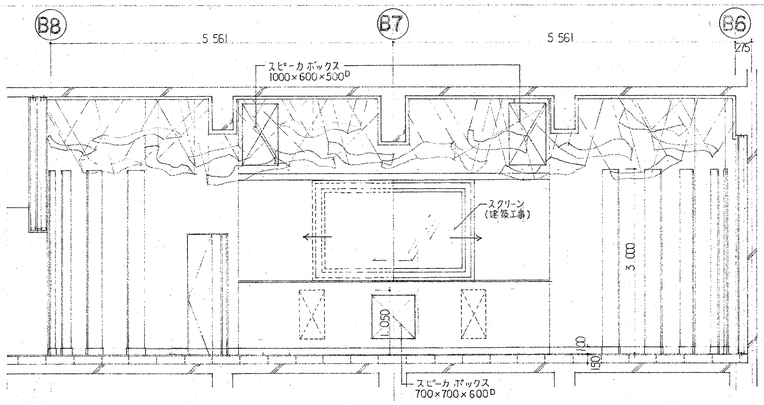


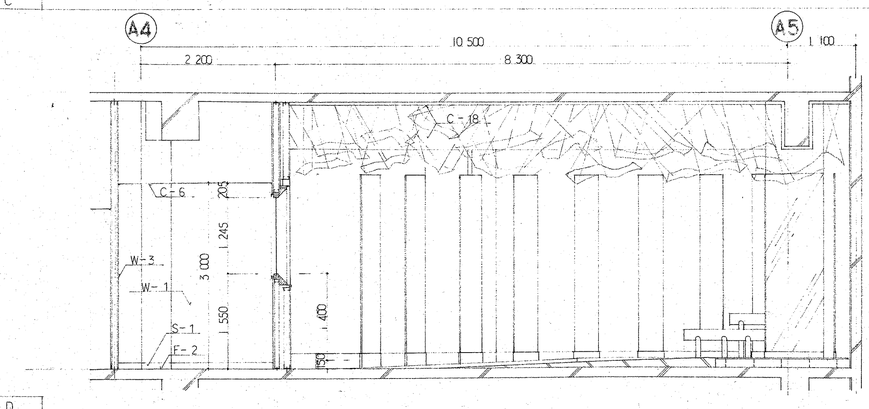
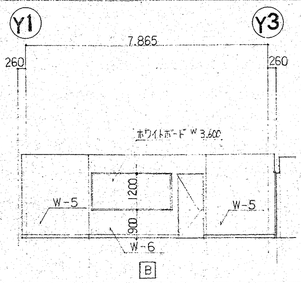

| | | | | | | | |
|---|---|---|---|---|---|---|---|
| 株式会社 山下設計 YAMASHITA SEKKEI INC. ARCHITECTS, ENGINEERS & CONSULTANTS | 一級建築士 第384369号 木戸弘勝 | 検図 | 製図 | 竣工図 保管 | 承認 | 確認 | 作成 | 訂正 | 特記 | (仮称) 春日市生涯学習センター建設事業 | 図面内容 AVホール 平面詳細図 展開図 | 縮尺 1/5 1/10 1/50 | 図面番号 A 1089 | 枚/内 | 区分 建築意匠 |






| | | | | | | |
|---|---|---|---|---|---|---|
| 株式会社 山下設計<br>YAMASHITA SEKKEI INC.<br>ARCHITECTS, ENGINEERS & CONSULTANTS. | 一級建築士 第38435号 木戸弘勝<br>検図<br>製図 | 施工図 保管<br>承認<br>確認<br>作成 | 訂正 | 特記 | (仮称)春日市生涯学習センター建設事業 | 図面内容 3階平面詳細図<br>縮尺 1/100<br>図面番号 1090<br>枚ノ内<br>区分 建築意匠 |

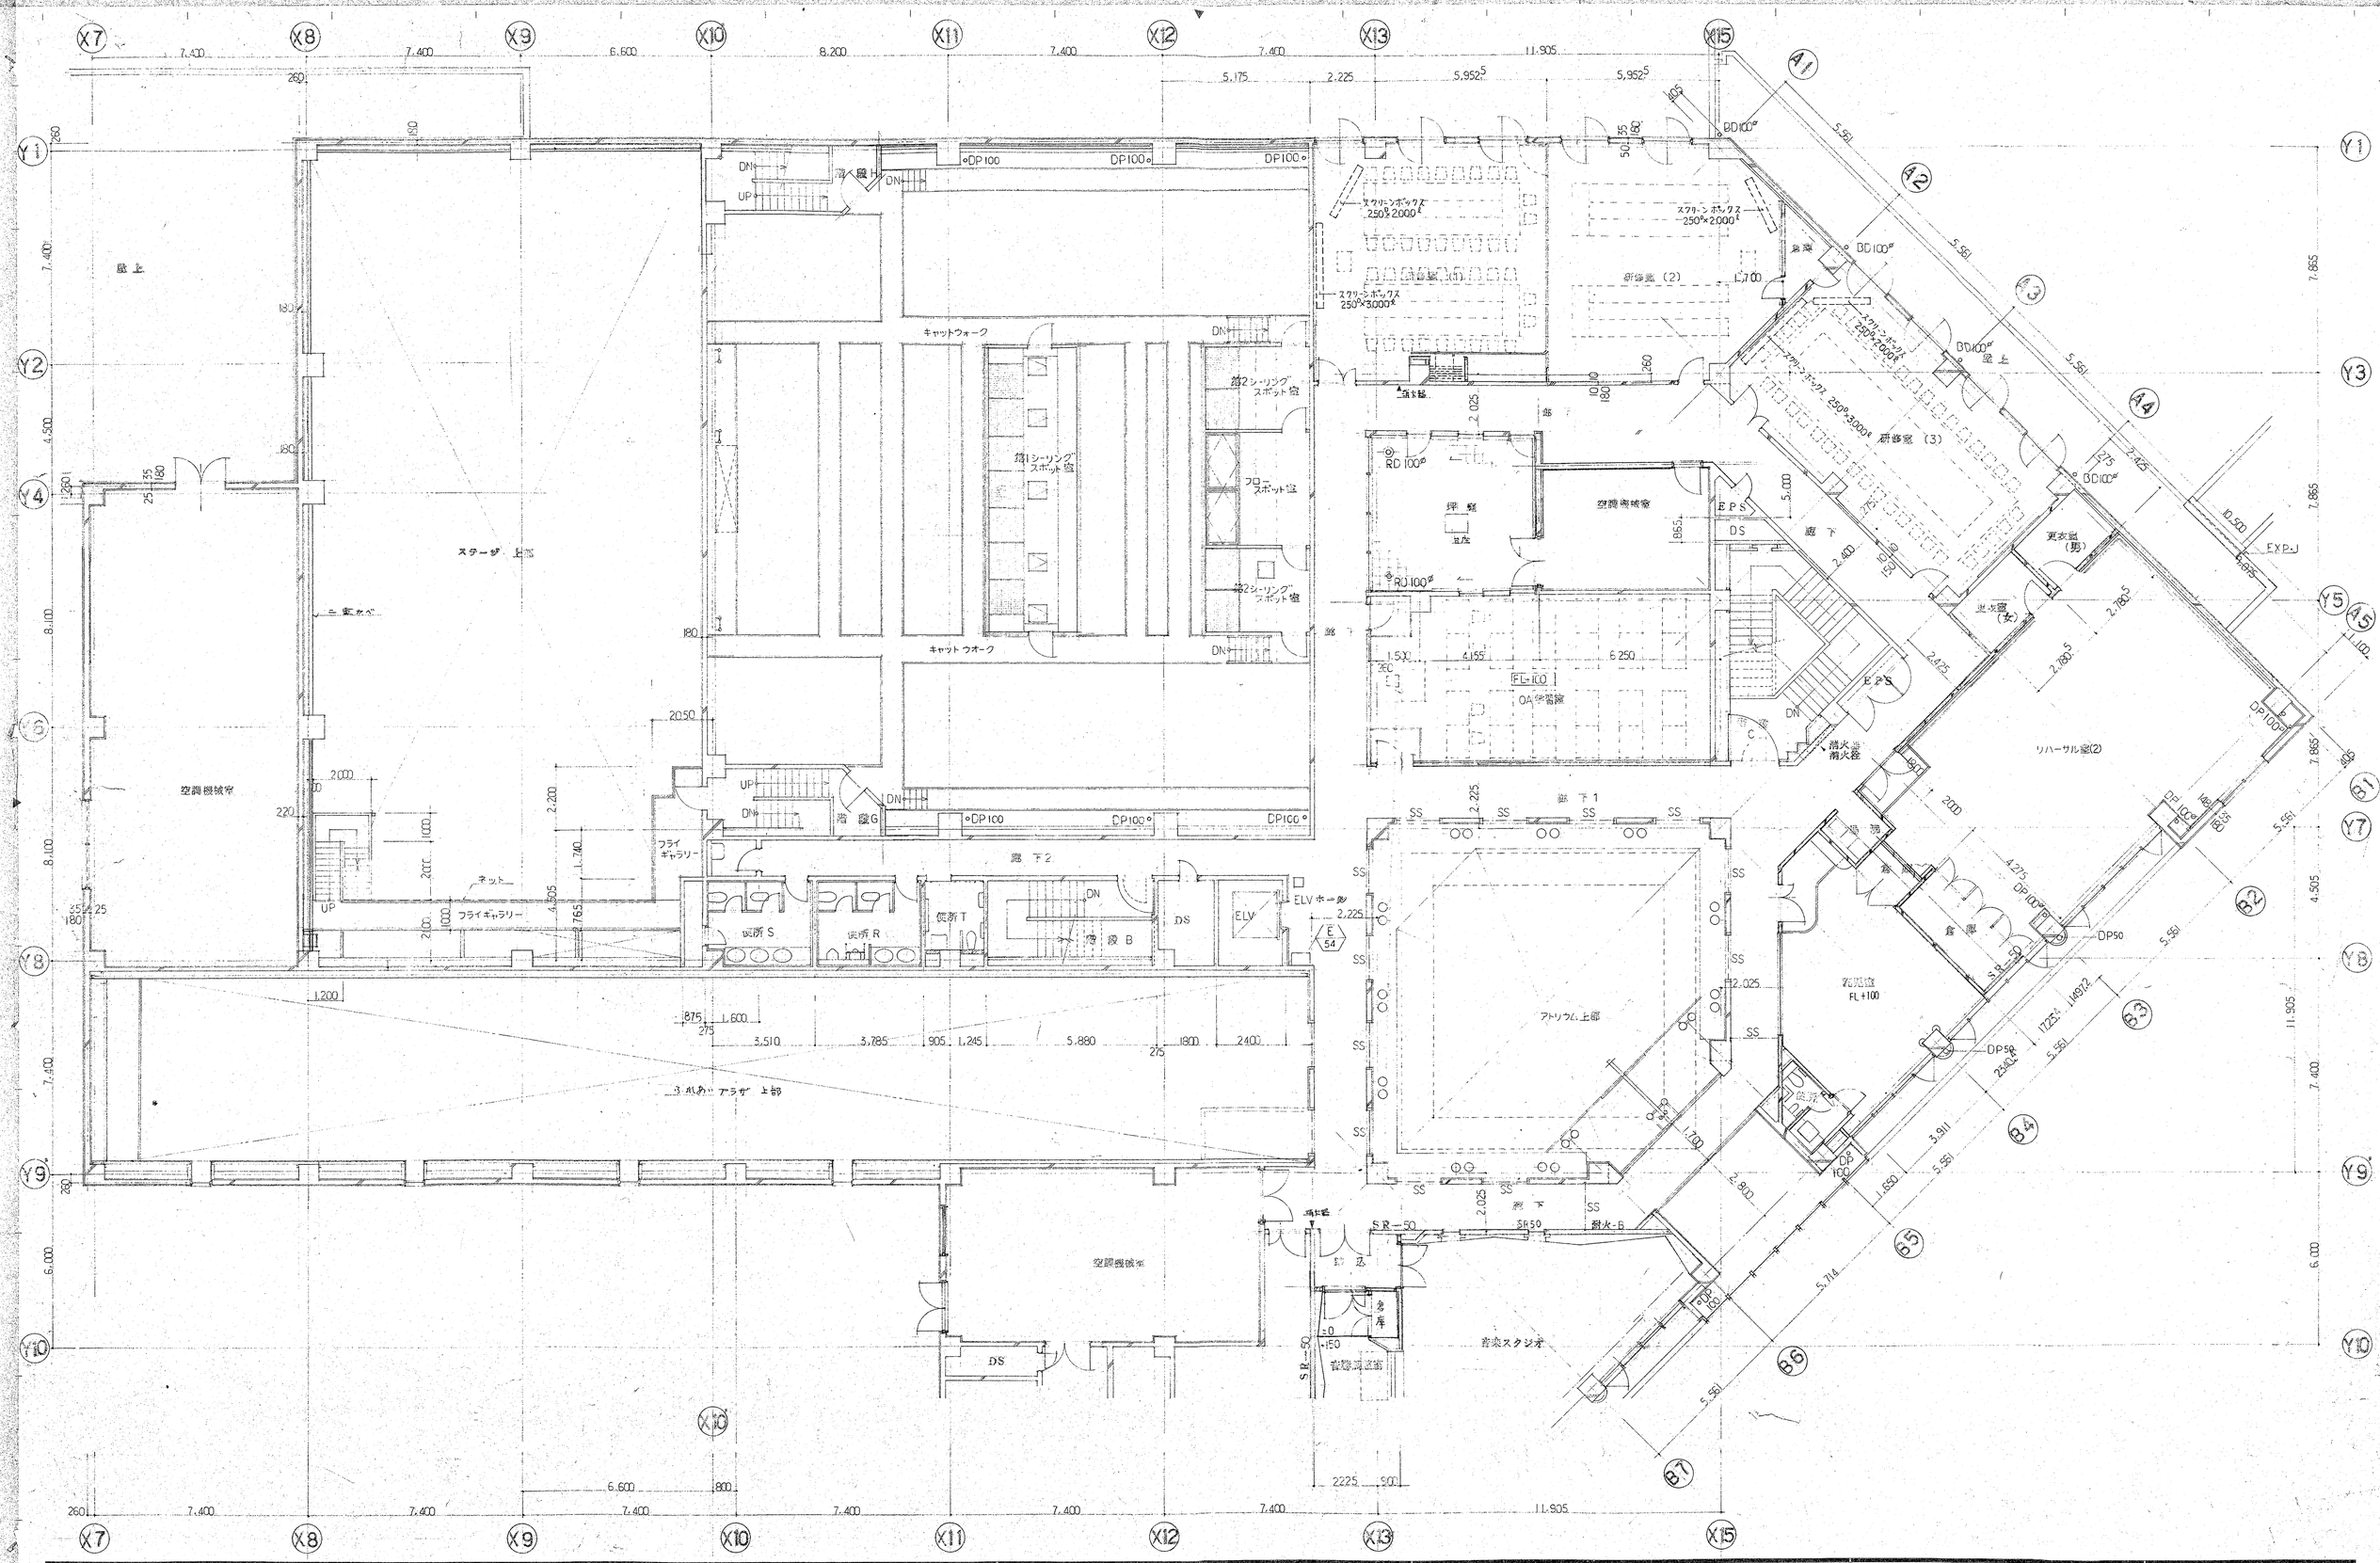
研修室 (1)・(2)

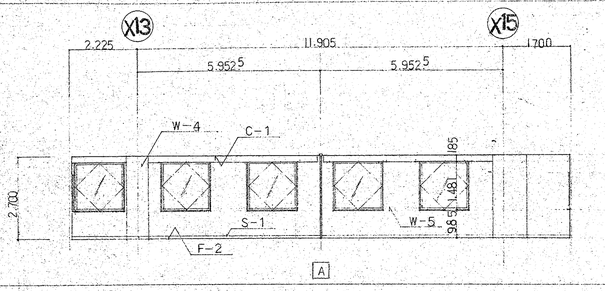

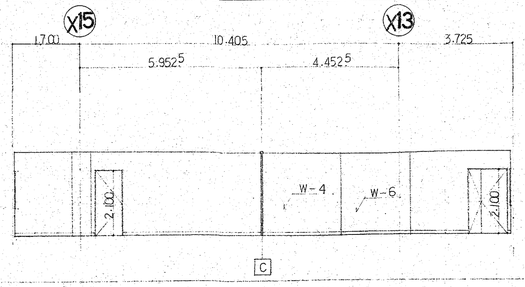



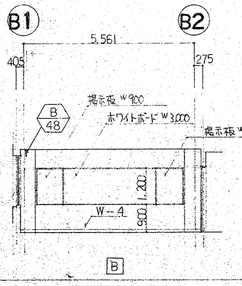


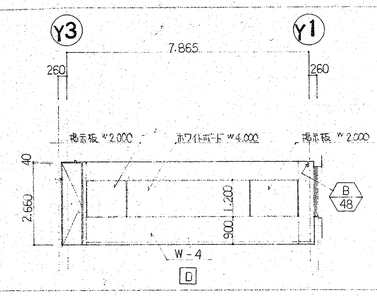
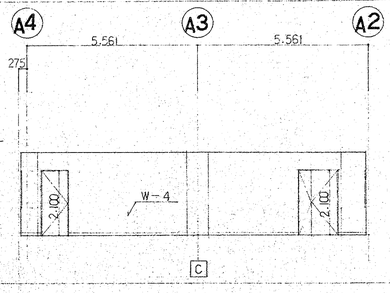


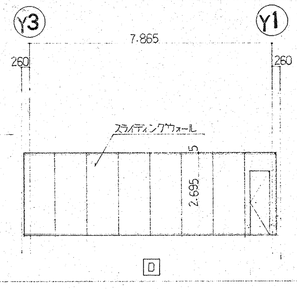
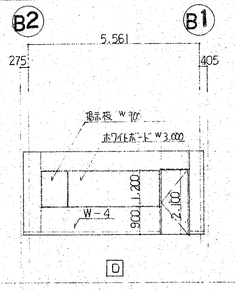


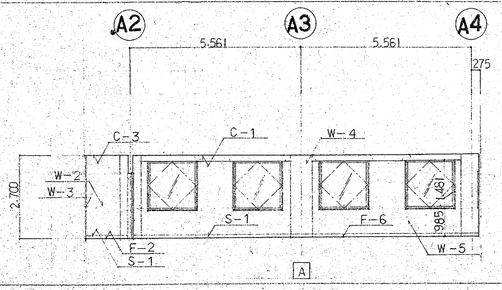

研修室 (3)








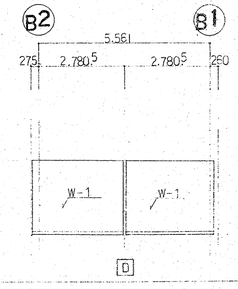

更衣室 (男)・(女)



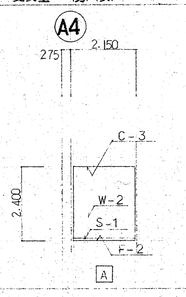



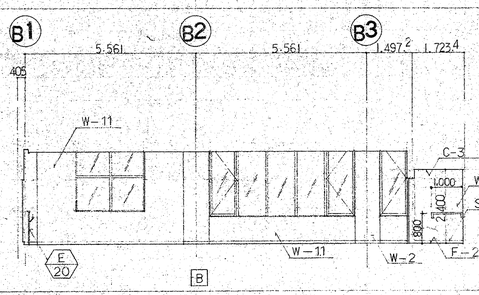


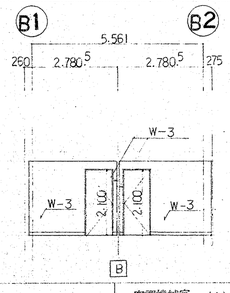






リハーサル室 (2)

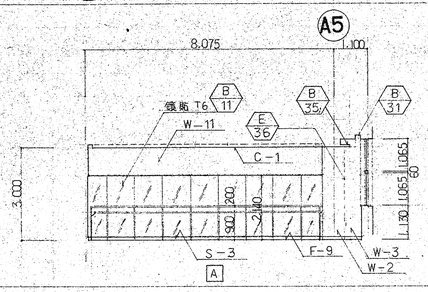


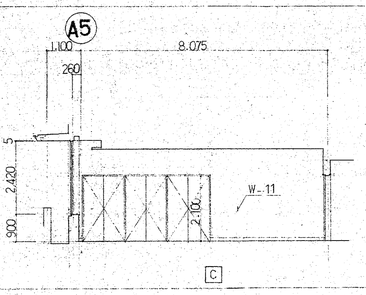



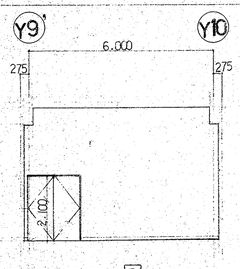


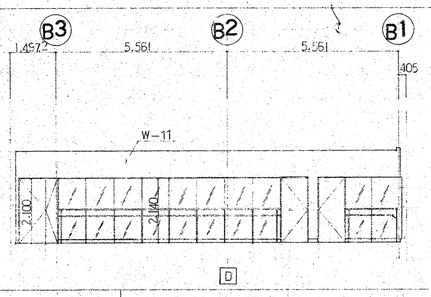
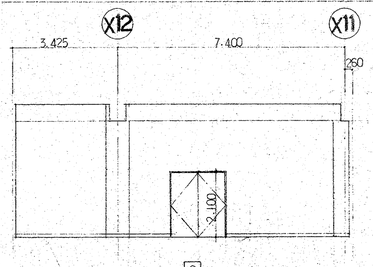

空調機械室 (4)

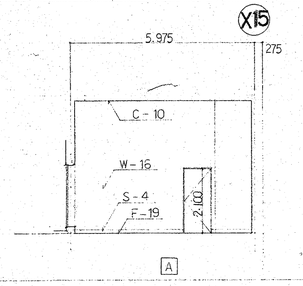



空調機械室 (5)

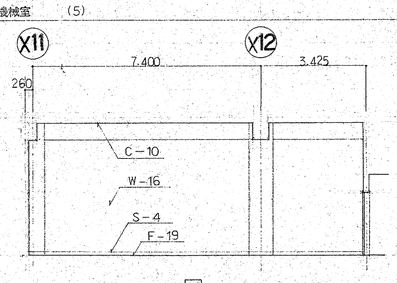






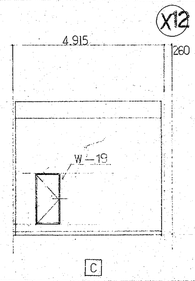


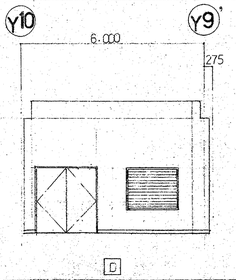
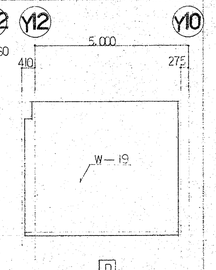


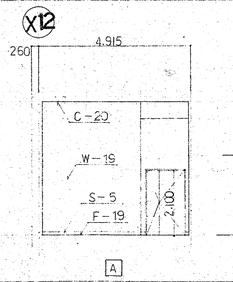

倉庫

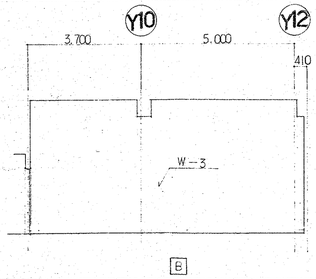






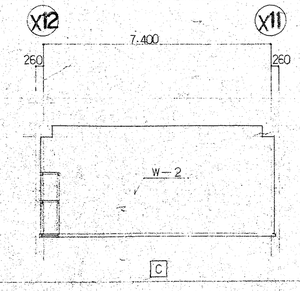



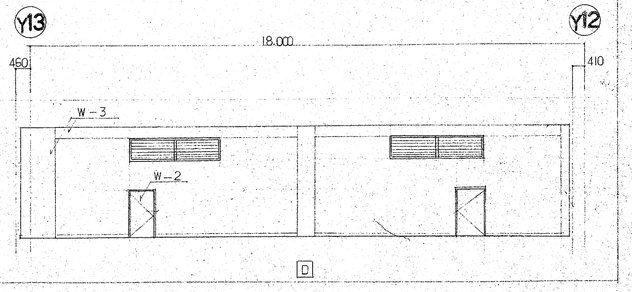

準備室

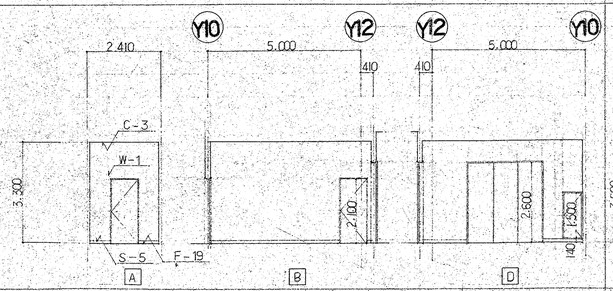



収蔵庫

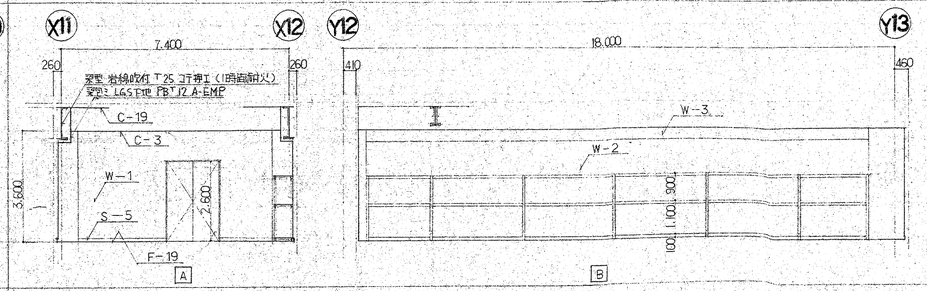






| | | | | | | | |
|---|---|---|---|---|---|---|---|
| 株式会社 山下設計 YAMASHITA SEKKEI INC. ARCHITECTS, ENGINEERS & CONSULTANTS | 一級建築士 第38436号 木戸弘勝 | 線工図 保管 | 訂正 | 特記 | (仮称) 春日市生涯学習センター建設事業 | 図面内容 3 階 展 開 図 | 図面番号 1091 |
| | 検図 | 承認 | | | | 縮尺 1/100 | 枚ノ内 |
| | 製図 | 確認 | | | | | 区分 建築意匠 |
| | | 作成 | | | | | |

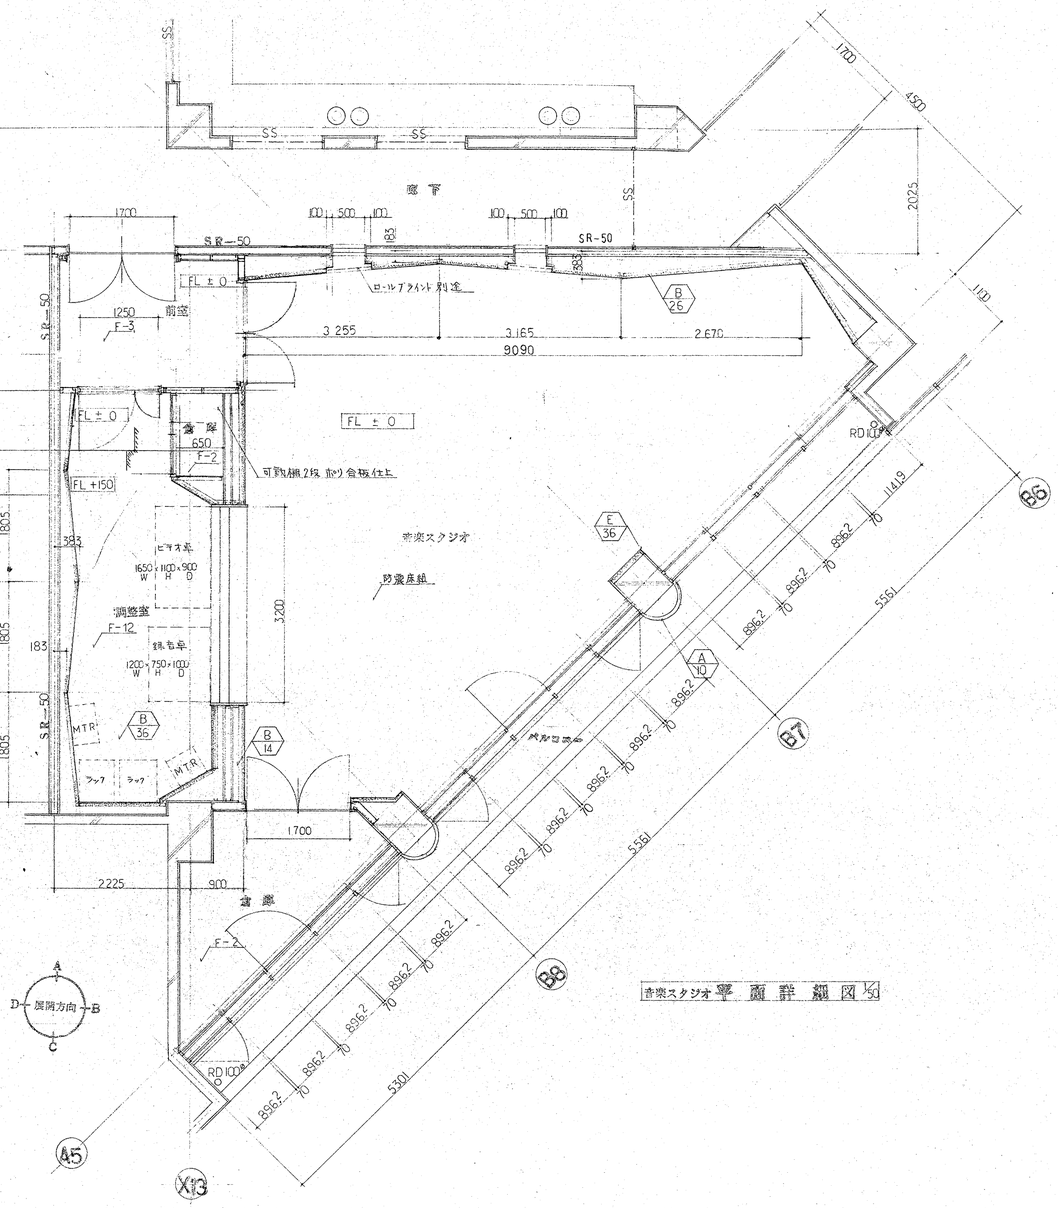



音楽スタジオ 平面詳細図 1/50

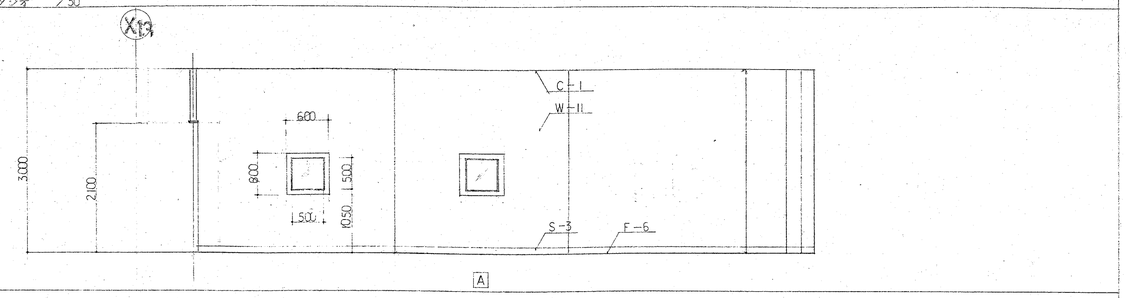
音楽スタジオ 1/50





音楽スタジオ

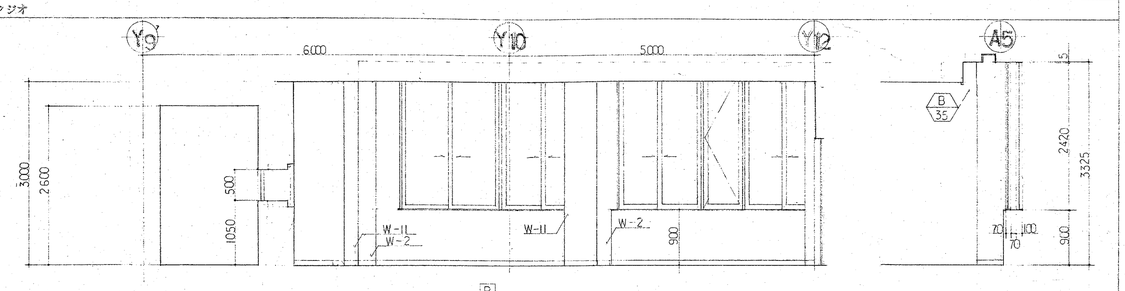



音楽スタジオ

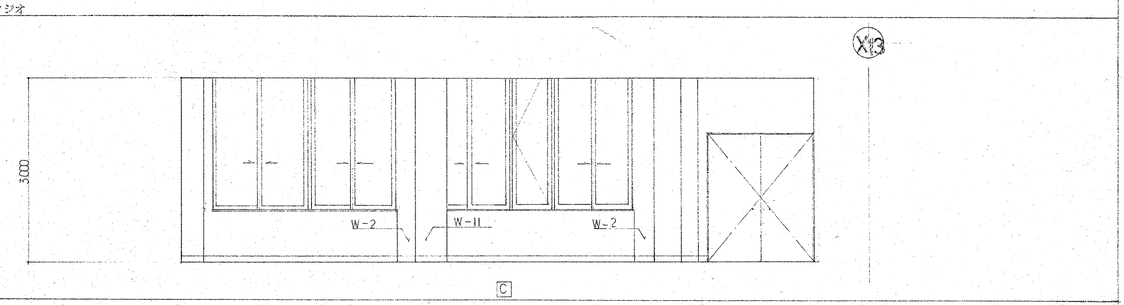


音楽スタジオ

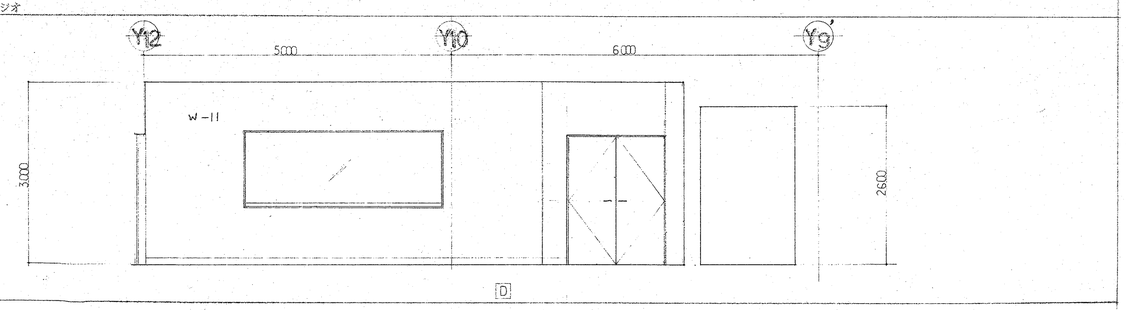


調整室、通室 1/50

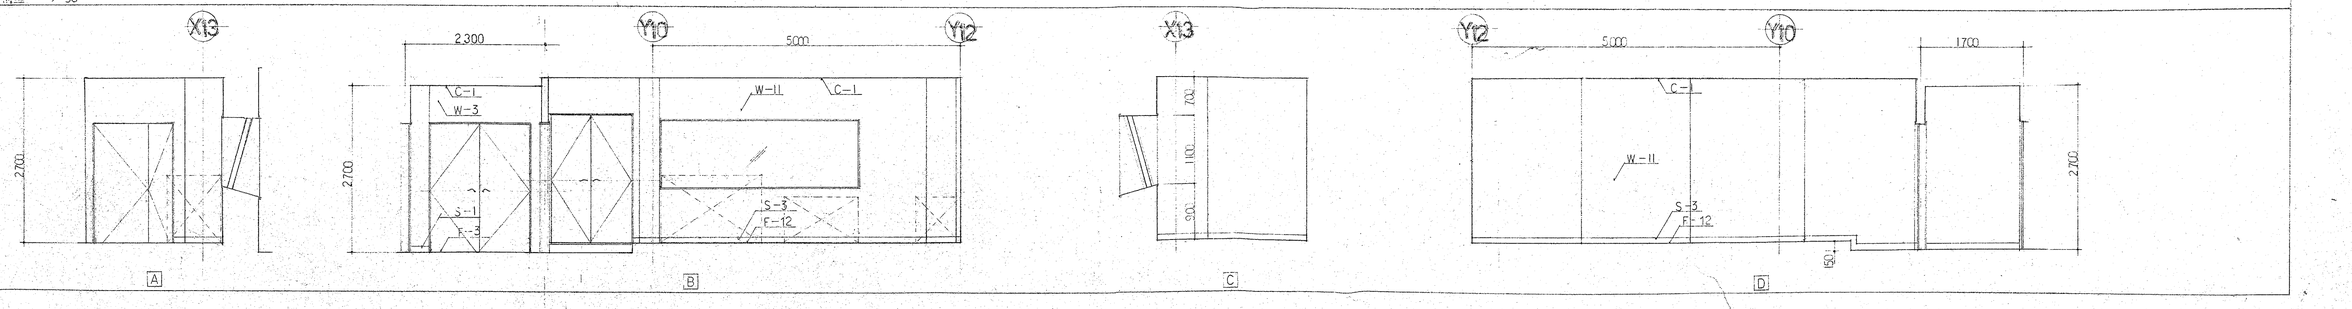


| | | | | | | |
|---|---|---|---|---|---|---|
| 株式会社 山下設計 YAMASHITA SEKKEI INC. ARCHITECTS, ENGINEERS & CONSULTANTS | 一級建築士 第38436号 木戸弘勝 | 検図 | 製図 | 施工図 保管 / 承認 / 確認 / 作成 | 訂正 | 特記 |

(仮称)春日市生涯学習センター建設事業


図面内容: 音楽スタジオ 平面詳細図 展開図

縮尺: 1/50

図面番号: 1092


枚ノ内

区分: 建築意匠

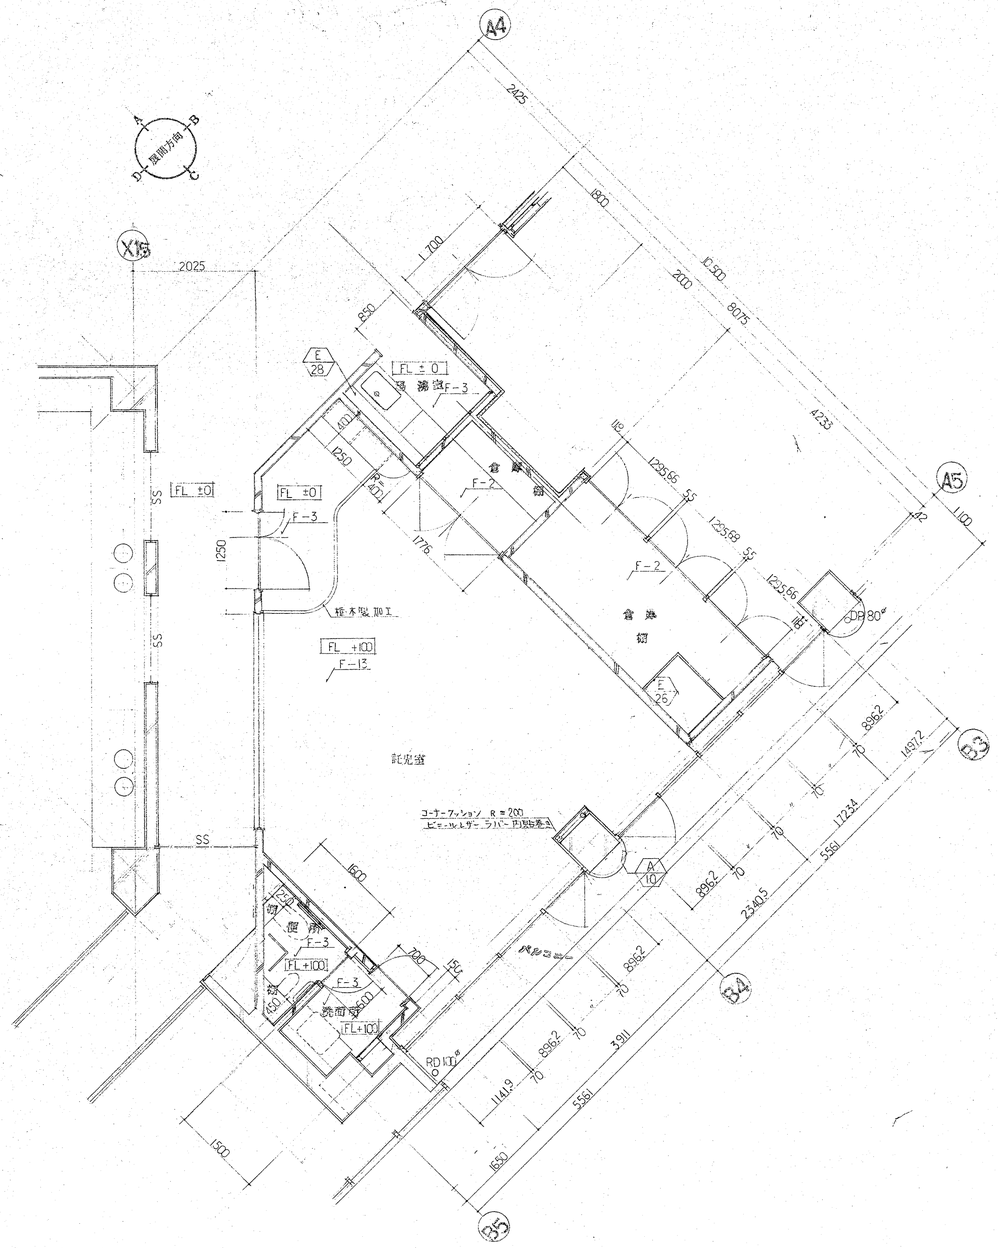



託児室廻り 平面詳細図 1/50


託児室 1/50

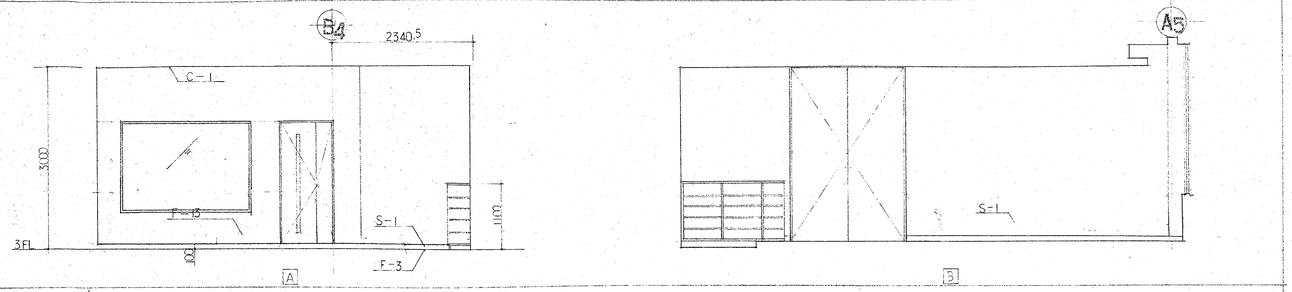



洗面所 1/50

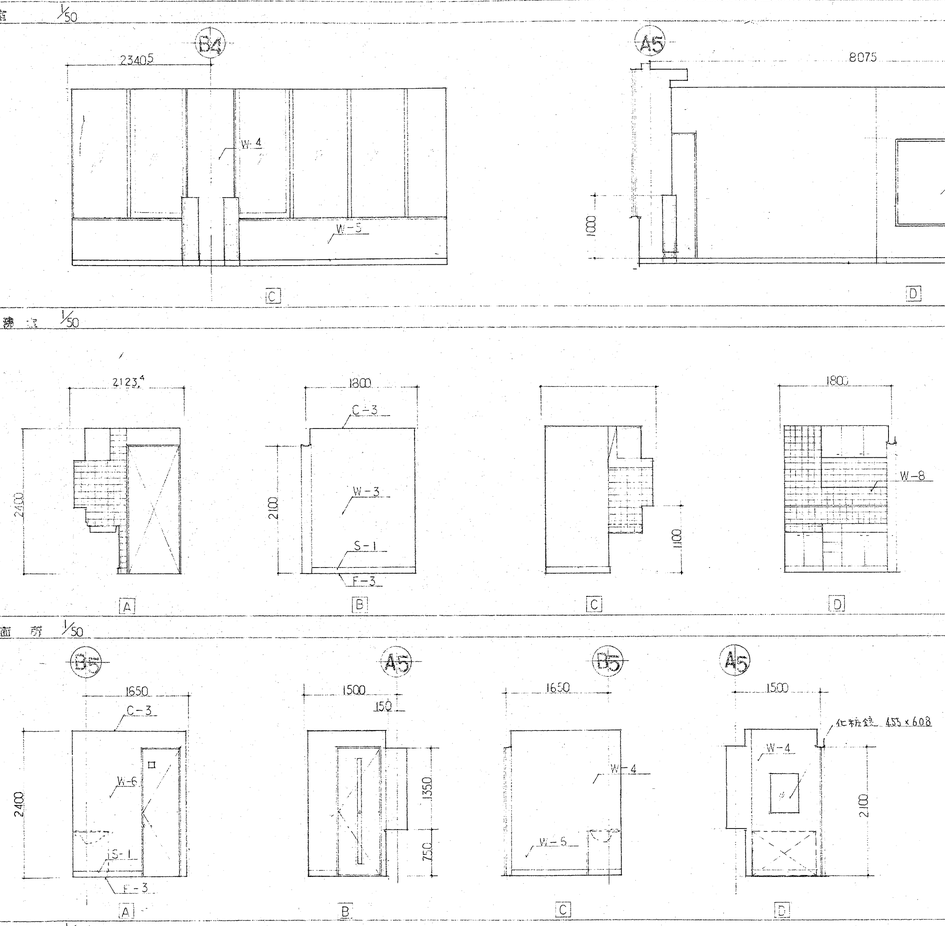




便所 1/50

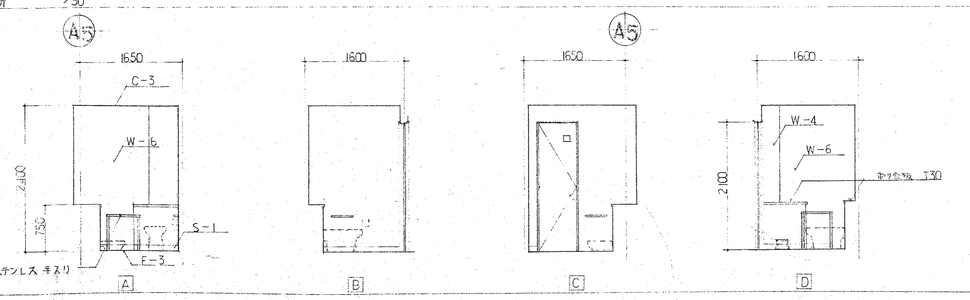




| | | | | | | |
|---|---|---|---|---|---|---|
| 株式会社 山下設計 YAMASHITA SEKKEI INC. ARCHITECTS, ENGINEERS & CONSULTANTS. | 一級建築士 38436 木戸弘勝 | 竣工図 保管 / 承認 / 確認 / 作成 | 訂正 | 特記 | (仮称) 春日市生涯学習センター建設事業 | 図面内容: 託児室 平面詳細図 展開図 / 縮尺 1/50 / 図面番号 1093 / 枚ノ内 / 区分 建築意匠 |
| | 検図 | | | | | |
| | 製図 | | | | | |

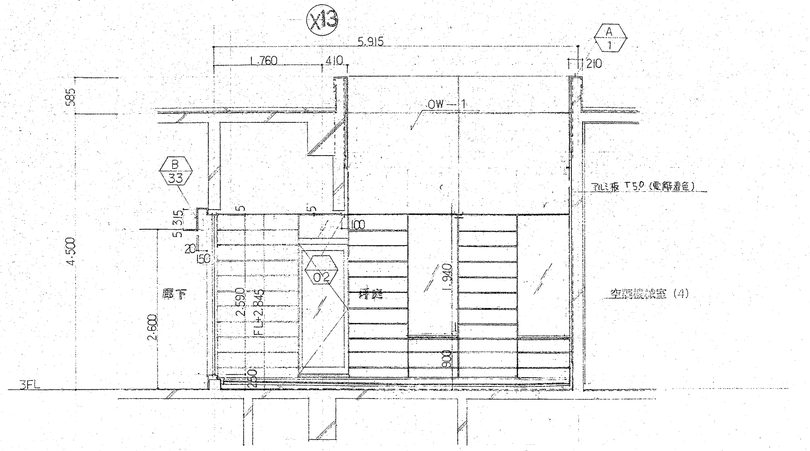


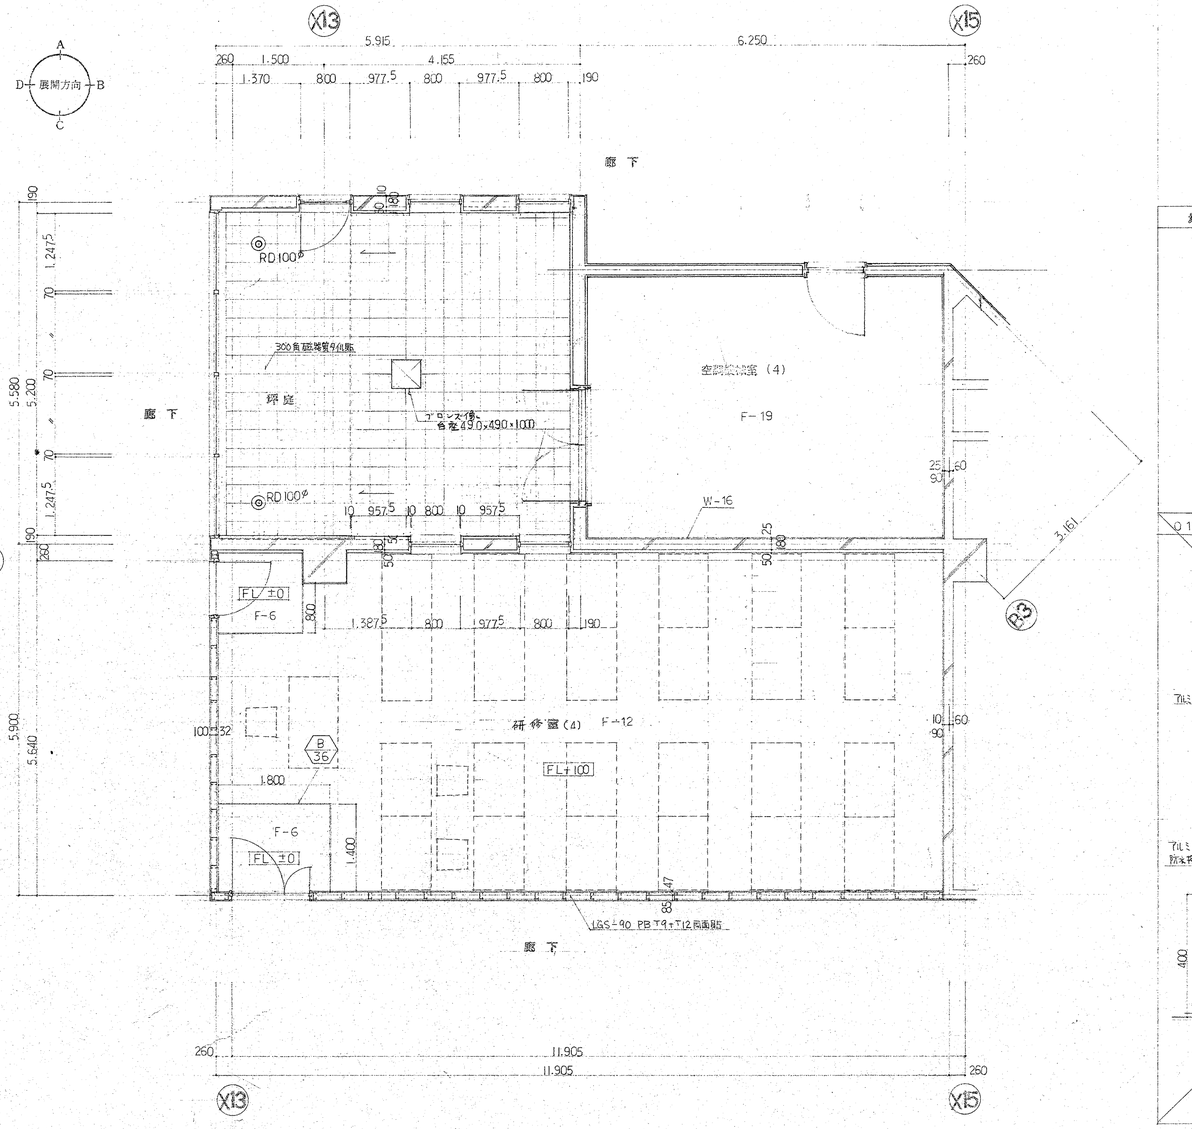


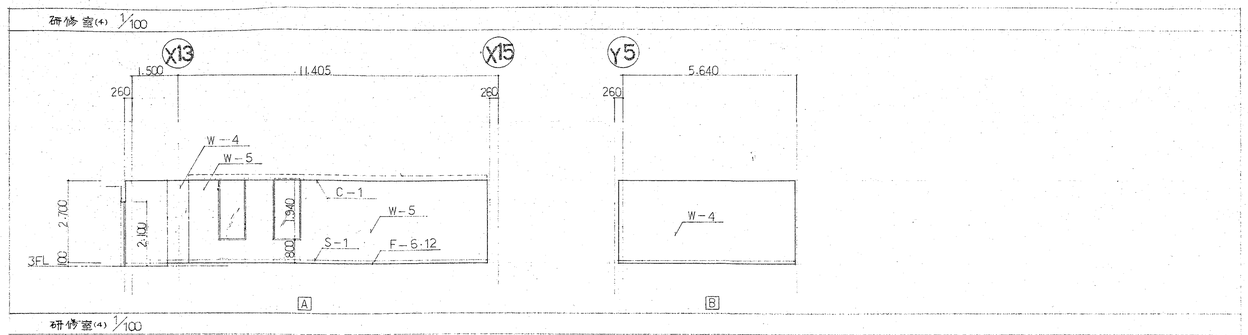
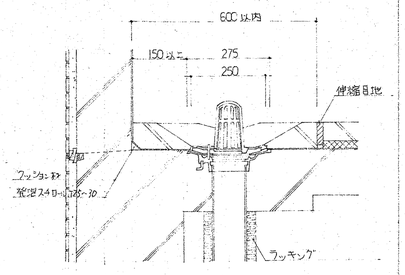


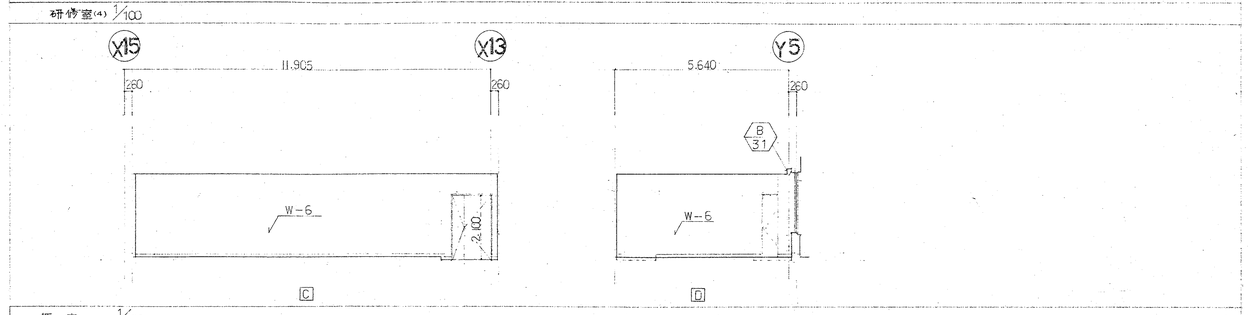
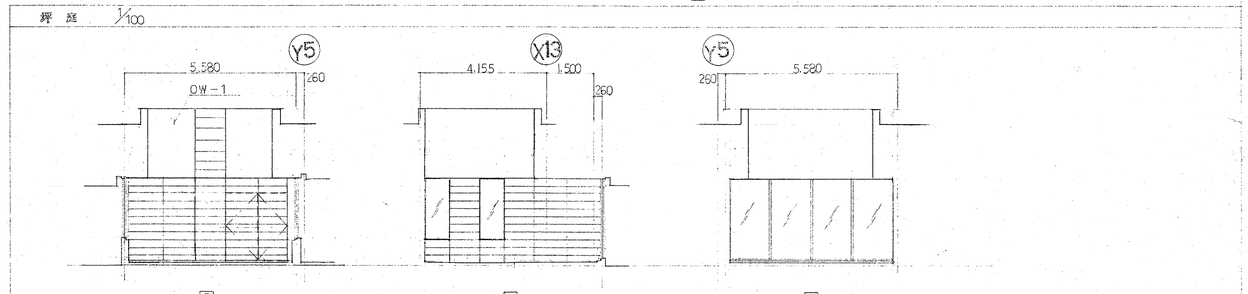
| | | | | | | |
|---|---|---|---|---|---|---|
| 株式会社 山下設計 YAMASHITA SEKKEI INC. ARCHITECTS, ENGINEERS & CONSULTANTS. | 一級建築士 38436号 木戸弘勝 検図 製図 | 施工図 保管 承認 確認 作成 | 訂正 | 特記 | (仮称) 春日市生涯学習センター建設事業 | 図面内容 研修室(4) 詳細図 縮尺 1/100 1/50 1/10 | 図面番号 1094 枚ノ内 区分 建築意匠 |

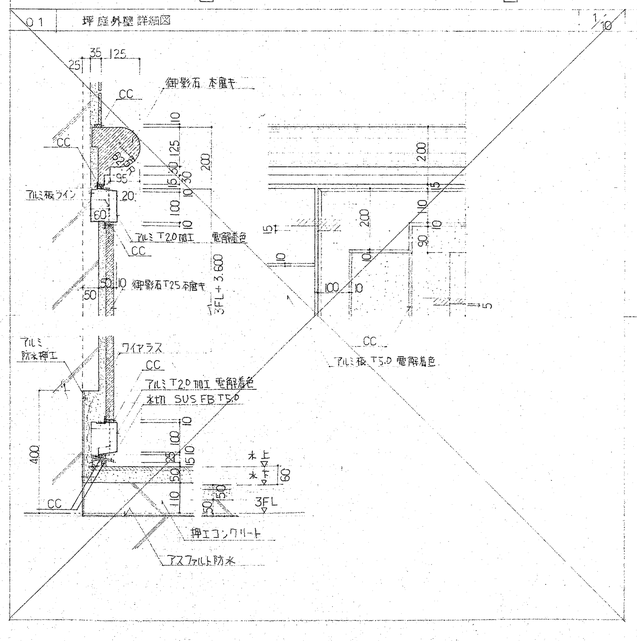
## A－1　パラペット A 詳細図　1/10

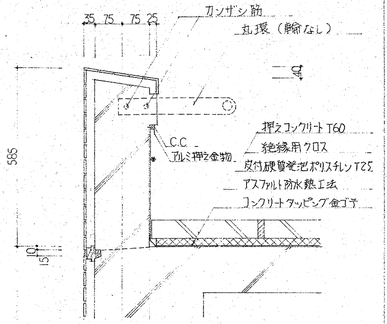



## A－2　ルーフドレイン廻り詳細図　凸型　1/10





## A－3　ルーフドレイン廻り 詳細図　凹型　1/10

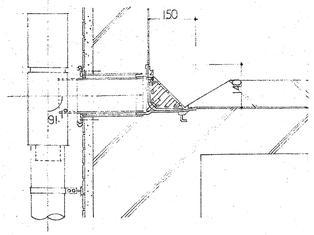



## A－4　外壁目地 詳細図　1/2

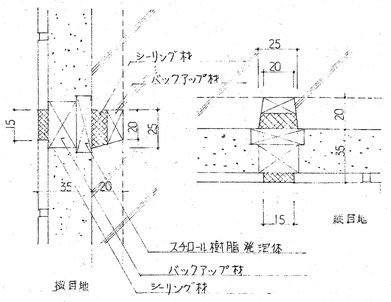



## A－5　タラップ A　1/20

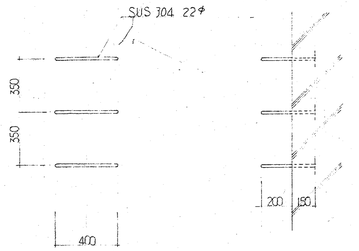



## A－6　タラップ B　1/20

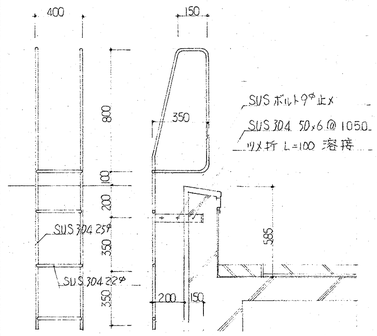


## A－7　屋上配管取出口　1/20

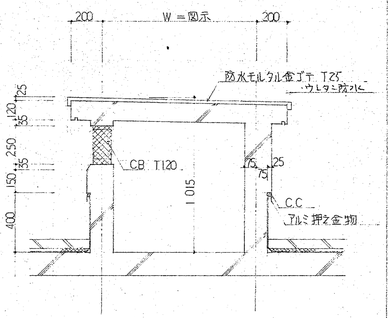



## A－8　屋上機械基礎　コンクリート打放補修　1/20

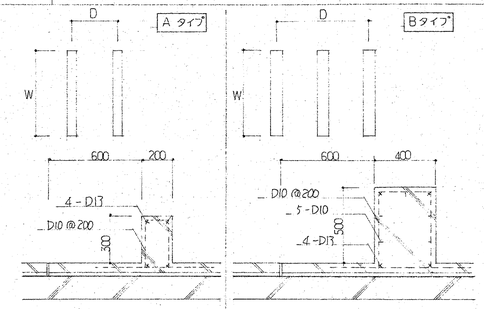



| 位置 | タイプ | D | W |
|---|---|---|---|
| B1F | | | |
| ACP－1 | A | 800 | 1 500 |
| 2F屋上 | | | |
| ACP－4 | A | 800 | 1 500 |
| 8 | A | 800 | 500 |
| 9 | A | 〃 | 〃 |
| 16 | A | 800 | 1 500 |
| 17 | A | 〃 | 〃 |
| 18 | A | 〃 | 〃 |
| 3F屋上 | | | |
| ACP－5 | A | 800 | 1 500 |
| 6 | A | 〃 | 2 800 |
| 10 | A | 〃 | 1 000 |
| 11 | A | 〃 | 1 500 |

| 位置 | タイプ | D | W |
|---|---|---|---|
| 12 | A | 800 | 2 800 |
| 13 | A | 〃 | 〃 |
| 14 | A | 〃 | 1 000 |
| 15 | A | 〃 | 〃 |
| 2F屋上 図書館屋上 | | | |
| ACP－2 | A | 800 | 1 500 |
| 3 | A | 〃 | 1 000 |
| 7 | A | 〃 | 2 800 |
| CT－1 | B | 2 830 | 3 300 |
| CT－1 | B | 〃 | 〃 |


## A－9　庇A詳細図　アルミ部分は亀甲着色とする。　1/5

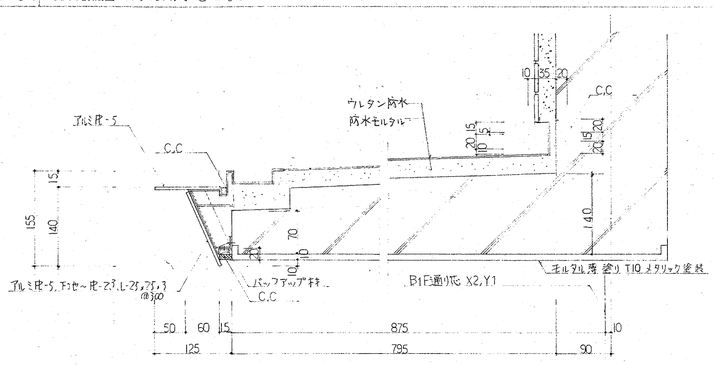



## A－10　3階バルコニー化粧柱詳細図　1/10

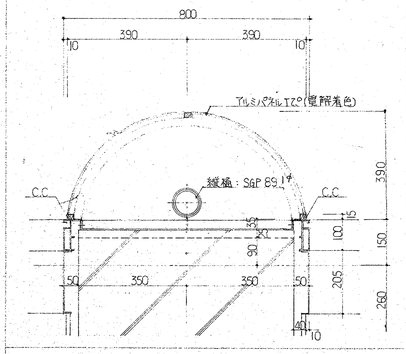



## A－11　庇B詳細図 ― アルミ部分は亀甲着色とする。　1/5

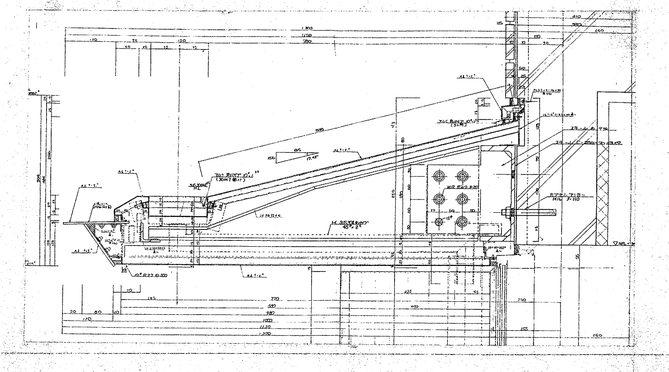


## A－12　断面2　1/5

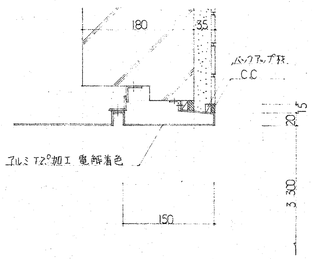


## A－13　パラペット B 詳細図　1/20

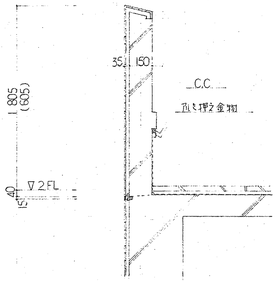


## A－14　庇C詳細図　アルミ部分は亀甲着色とする。　1/5

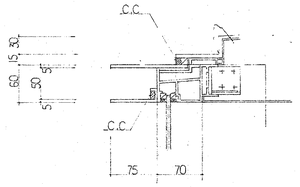



| | | | |
|---|---|---|---|
| 株式会社 山下設計 YAMASHITA SEKKEI INC. ARCHITECTS, ENGINEERS & CONSULTANTS. | 一級建築士 第38436号 水戸弘勝 | 施工図 保管 / 承認 / 確認 / 作成 | 訂正 |

特記　ディテールシート符号
A ～ 外部仕上
B ～ 内部仕上
C ～ 建具
D ～ 家具
E ～ 雑詳細


（仮称）春日市生涯学習センター建設事業

図面内容：ディテールシート (1)
縮尺：1/2 1/5 1/10 1/20
図面番号：1095
区分：意匠基本


## B－1　前報提供ホール仕上詳細図　1/10

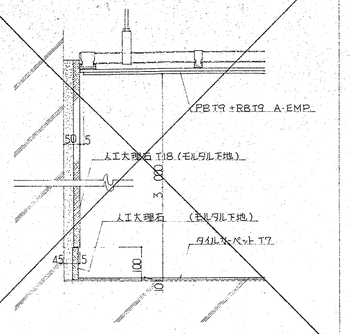



## B－2　喫茶 ラウンジ 仕上詳細図　1/10

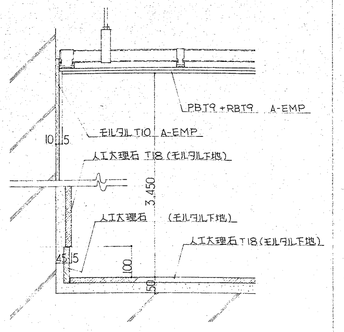



## B－3　事 務 室 仕上詳細図　1/10

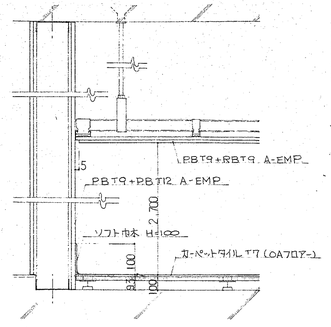



## B－4　企画展示室 仕上詳細図　1/10

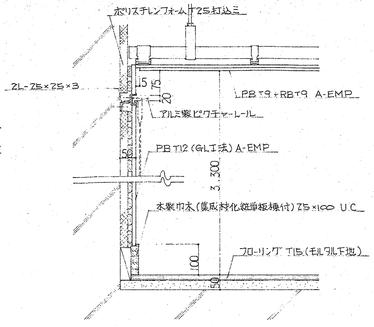



## B－5　倉 庫 仕上詳細図　1/10

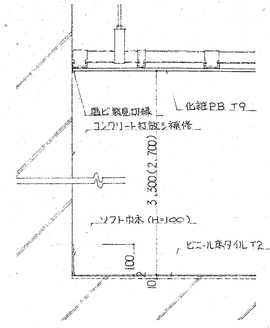



## B－6　ガレリア 仕上詳細図　1/10

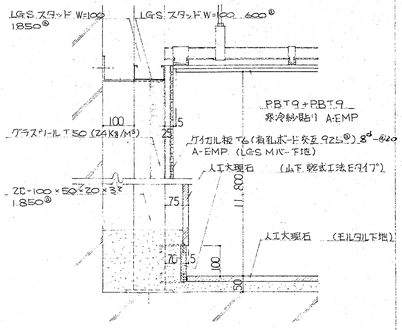



## B－7　生涯学習関連団体室 仕上詳細図　1/10

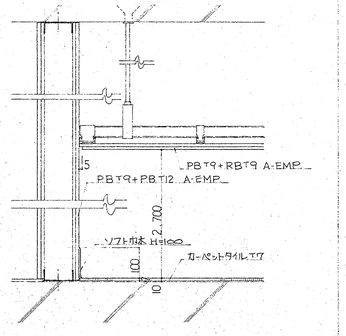



## B－8　生涯学習関連団体室応接室 仕上詳細図　1/10

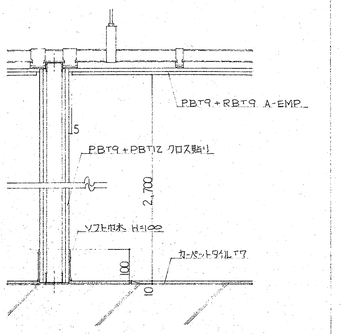



## B－9　調光室 音響調整室 映写室 仕上詳細図　1/20

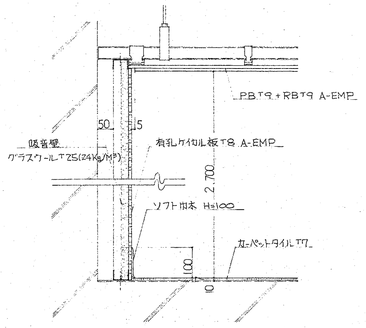



## B－10　託児室 仕上詳細図　1/10

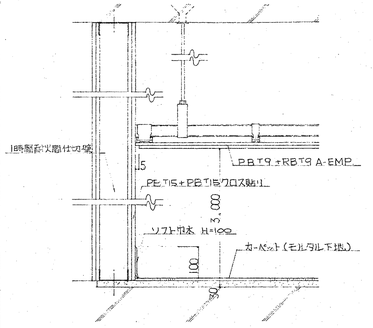



## B－11　リハーサル室 仕上詳細図　1/20

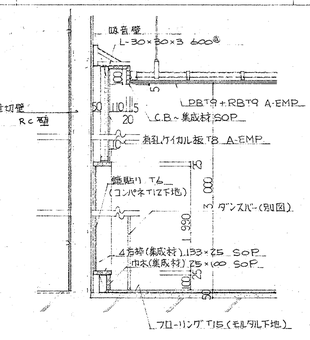



## B－12　OA 学習室 仕上詳細図　1/10

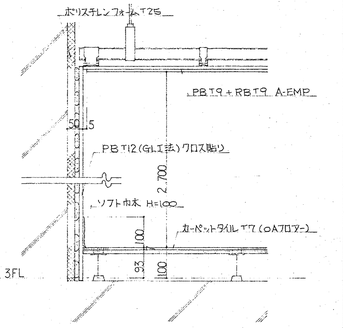



## B－13　研修室 仕上詳細図　1/10

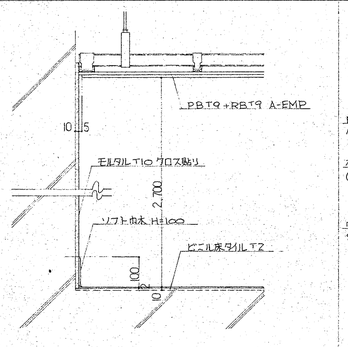



## B－14　調整室 音楽スタジオ 仕上詳細図　1/20

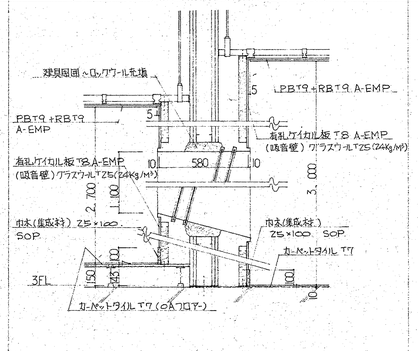



## B－15　スタッフルーム 仕上詳細図　1/20

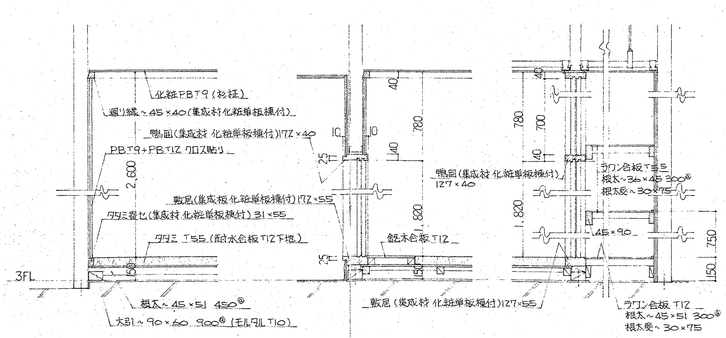



## B－16　廊 下 仕上詳細図　1/10

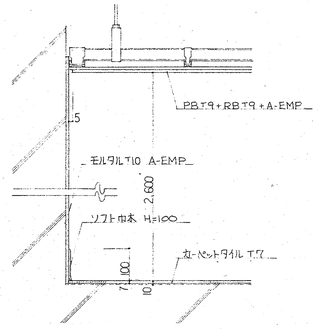



## B－17　図書館 一般開架 スペース 仕上詳細図　1/10

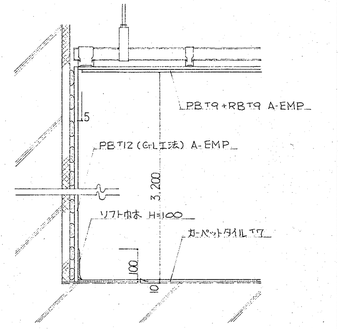



## B－18　コンピューター室 仕上詳細図　1/10

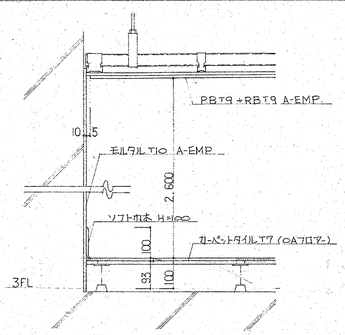



## B－19　空調機械室 仕上詳細図　1/10

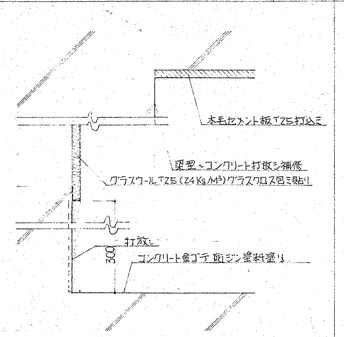



## B－20　電気機械室 仕上詳細図　1/10

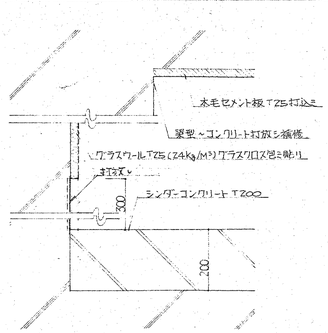


## B－21　EV機械室 仕上詳細図　1/10

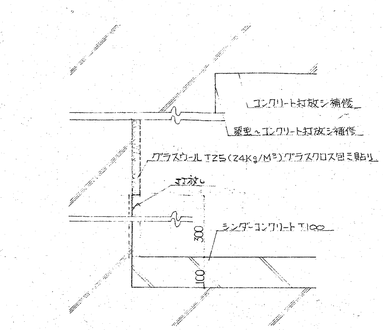



## B－22　LGS取合 仕上詳細図　1/10

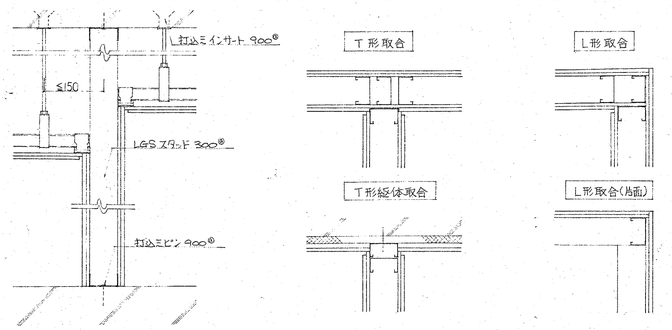



| | | | | | | | |
|---|---|---|---|---|---|---|---|
| 株式会社 山下設計 YAMASHITA SEKKEI INC. ARCHITECTS,ENGINEERS & CONSULTANTS | 一級建築士 水戸弘勝 第-30436号 | 検図 | 製図 | 施工図 保管 | 承認 | 確認 | 作成 | 訂正 | 特記 | (仮称) 春日市生涯学習センター建設事業 | 図面内容 ディテールシート （2） | 図面番号 1096 | 枚ノ内 | 縮尺 1/10 1/20 | 区分 建築意匠 |


B－23 LGS間仕切壁（一般部） 1/10

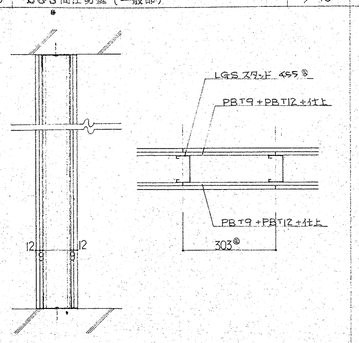



B－24 LGS間仕切壁（遮音壁・SR－50） 1/10

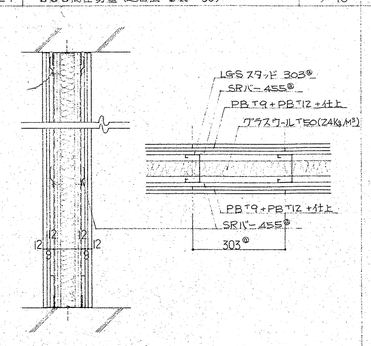



B－25 LGS間仕切壁（1時間耐火間仕切壁・耐火－B） 1/10

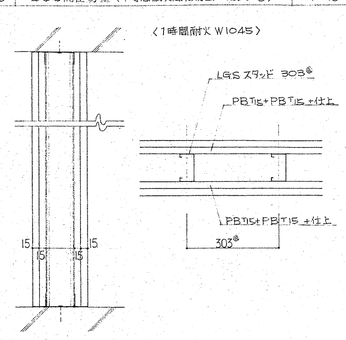



B－26 吸音壁（一般部） 1/10

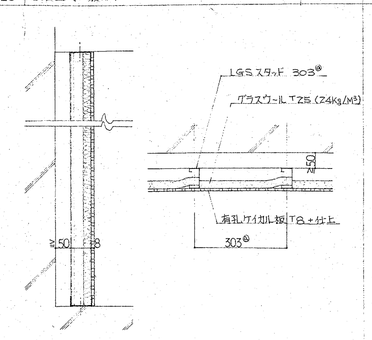



B－27 外壁廻り壁（一般部） 1/10

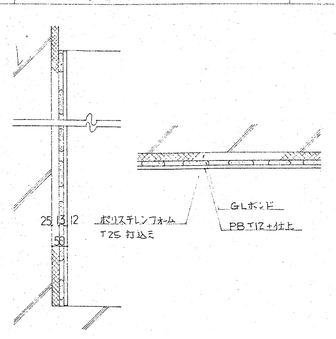



B－28 吸音壁（ガレリア） 1/10

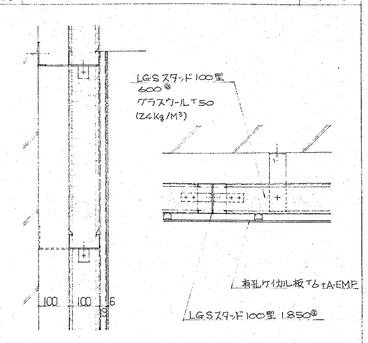



B－29 壁（人工大理石・一般部） 1/5

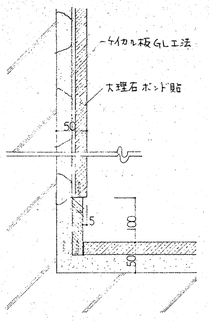



B－30 壁（人工大理石・ガレリア） 1/5

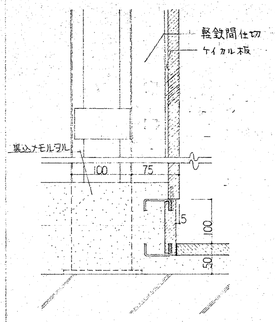



B－31 カーテンボックス 1/10

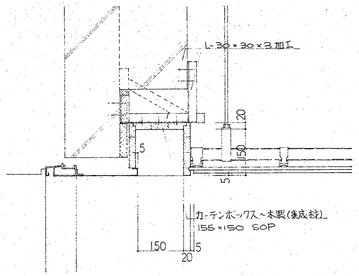



B－32 カーテンボックス 1/10

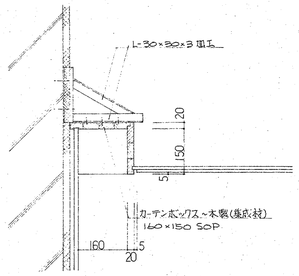



B－33 カーテンボックス 1/10

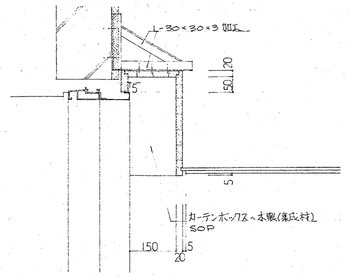



B－34 カーテンボックス 1/10

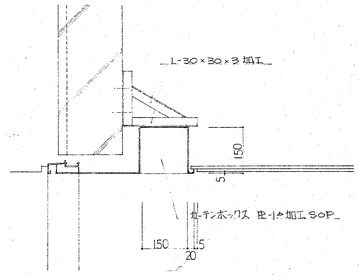



B－35 下り天井 1/5

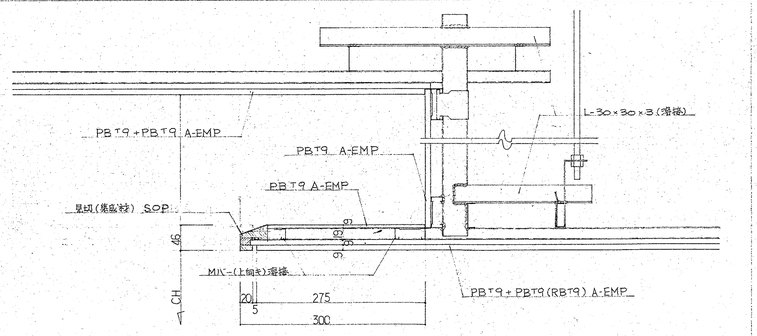



B－36 OAフロアー 1/5

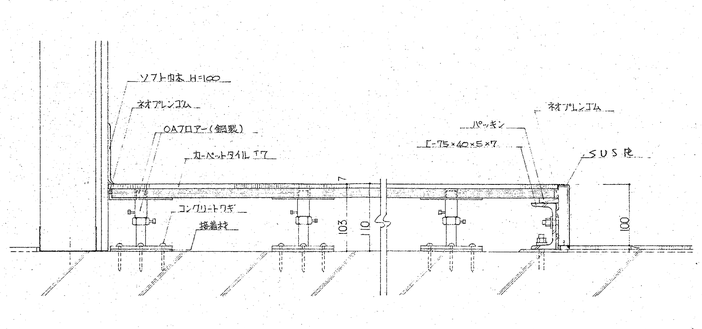



B－37 ホワイエ階段 1/5

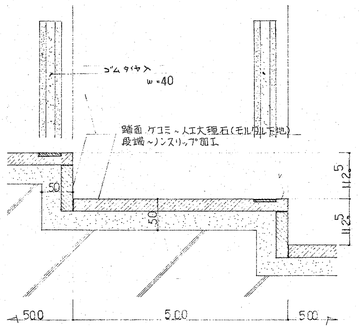



B－38 屋内防水詳細図 1/5

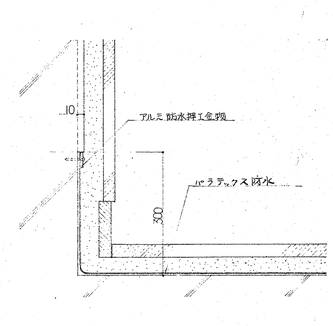



B－39 便所仕上詳細図（人工大理石） 1/10

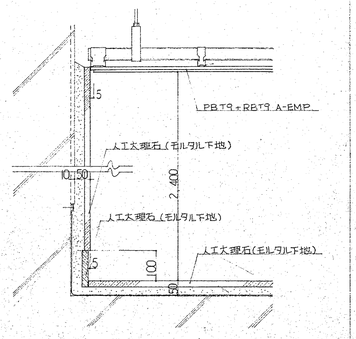



B－40 便所仕上詳細図（タイル） 1/10

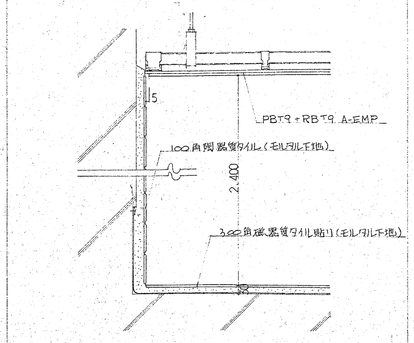



B－41 親子室仕上詳細図 1/10

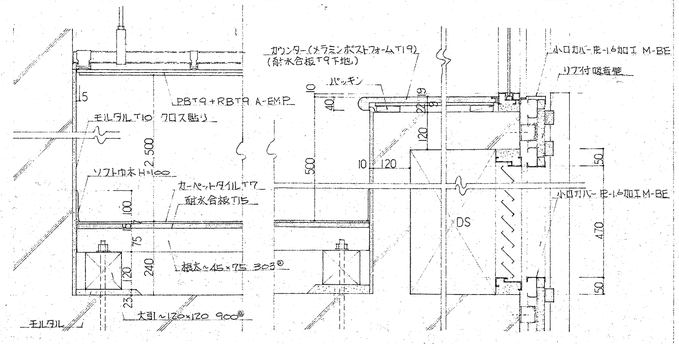


B－42 親子室断面 1/20

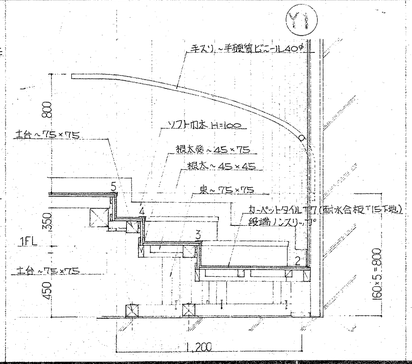


B－43 吸音壁（中ホール） 1/10

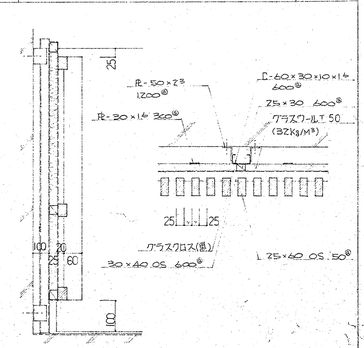


株式会社 山下設計
YAMASHITA SEKKEI INC.
ARCHITECTS, ENGINEERS & CONSULTANTS.

一級建築士 木戸弘勝 第38436号

検図
製図

建工図 保管
承認
確認
作成

訂正

特記

(仮称)春日市生涯学習センター建設事業

図面内容 ディテールシート （3）


縮尺 1/10 1/5

図面番号 1097


枚ノ内

区分 建築意匠


## B-44 1階 EVホールぶり詳細図

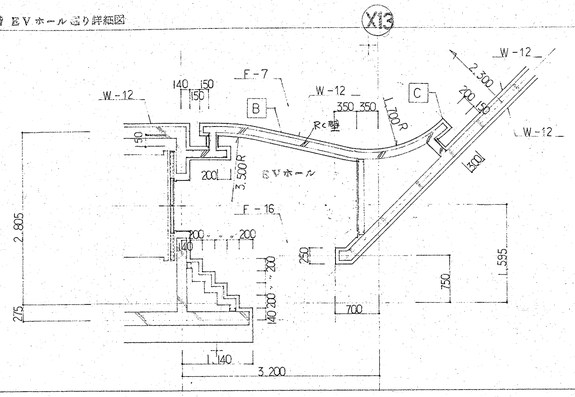



## B-45 コーナー透視図

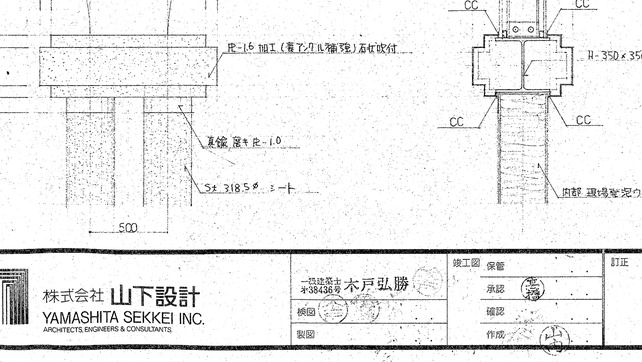



## B-46 コーナー透視図

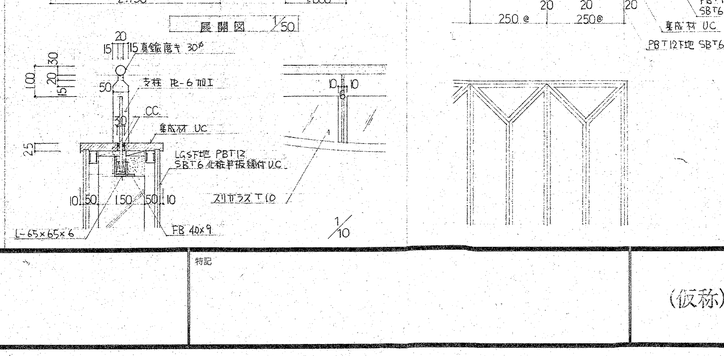



## B-47 B1階 事務室天井詳細図 1/10

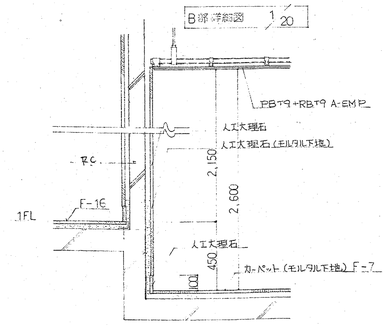



## B-48 カーテンボックス 1/10

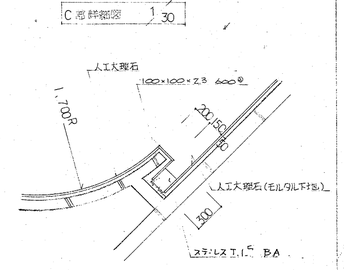



## B-49 階段 1/10

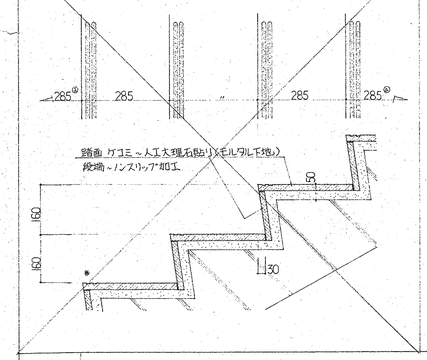



## B-50 階段 1/10

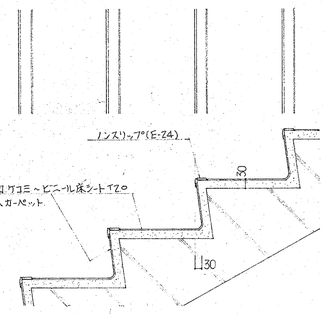


## B-51 床見切詳細図 1/3

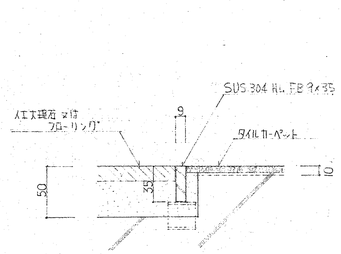



## B-52 EV枠 詳細図 1/5

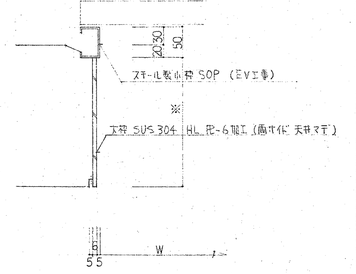


※ B1F, 2F, 3F − 185　1F − 210


## B-53 中ホール パルコニー席手摺詳細図 1/10

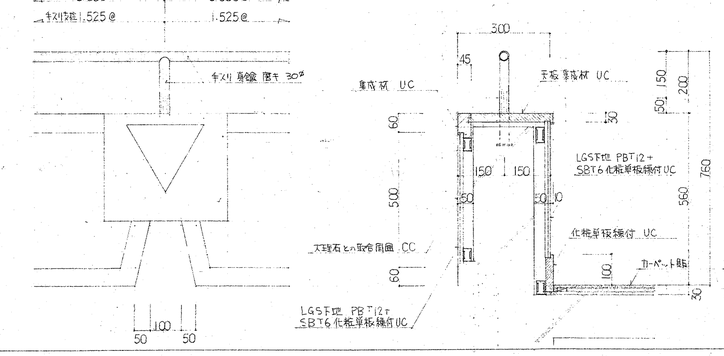



## B-54 中ホール 装飾柱詳細図 1/20




## B-55 中ホール 身障者席詳細図 1/50 1/10

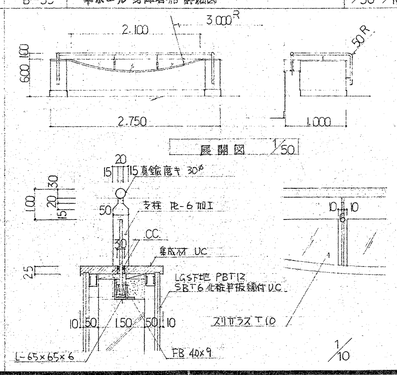


## B-56 中ホール 反射室詳細図 1/10

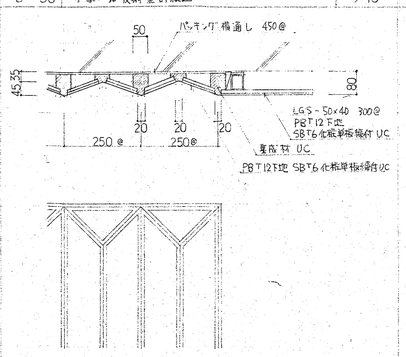



株式会社 山下設計
YAMASHITA SEKKEI INC.
ARCHITECTS, ENGINEERS & CONSULTANTS.
一級建築士 第38436号 木戸弘勝
検図
製図


| 竣工図 | 保管 |
|---|---|
| | 承認 |
| | 確認 |
| | 作成 |

訂正

特記

(仮称) 春日市生涯学習センター建設事業


図面内容: ディテールシート (4)

縮尺: 1/50 1/30 1/20 1/10

図面番号: 1098

区分: 建築意匠


C-1 スチール枠 A SD-15,23,26,27,61 WD-4 1/3

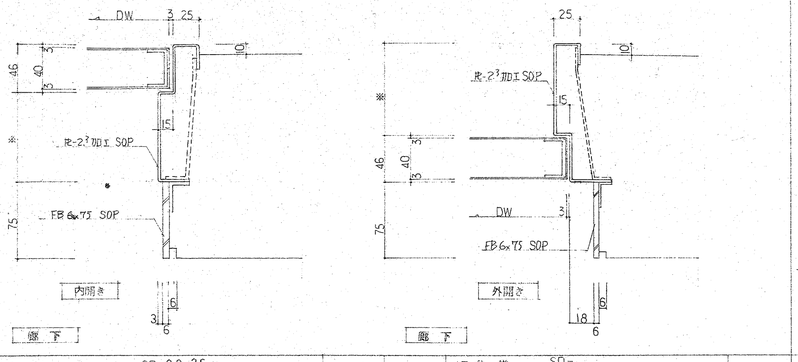



C-2 AT仕様 スチール枠 B SD-9 10 19 1/3





C-3 AT仕様 スチール枠 C SD-12 1/3

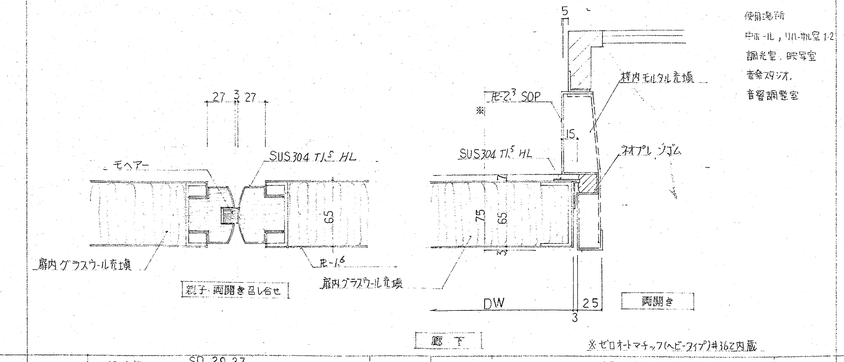



C-4 AT仕様 スチール枠 D SD-6・7・8 1/3

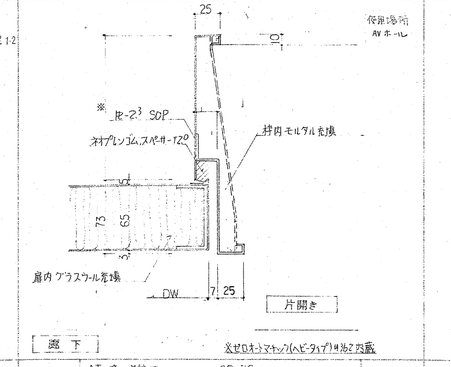



C-5 スチール枠 E SD-22,26 1/3

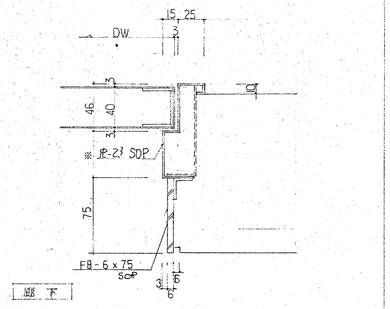



C-6 スチール枠 F AT仕様 SD- 1/3

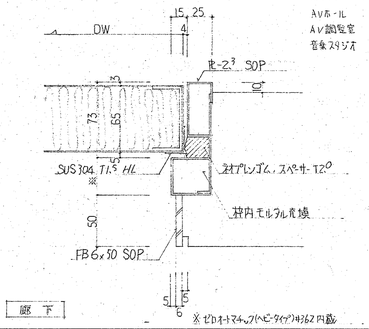



C-7 一般大枠 SD-29 37 1/3

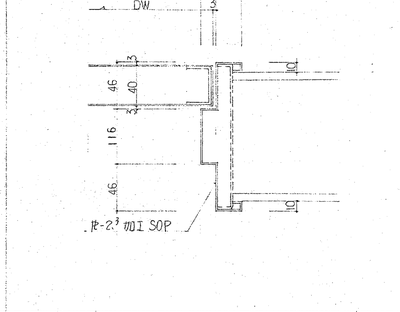



C-8 点検口 スチール枠 H SD-32,34,35 41-43 1/3

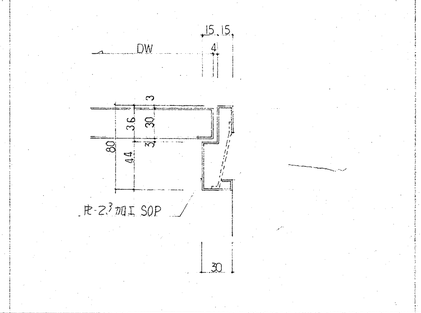



C-9 AT 点検口 スチール枠 I SD-36 1/3

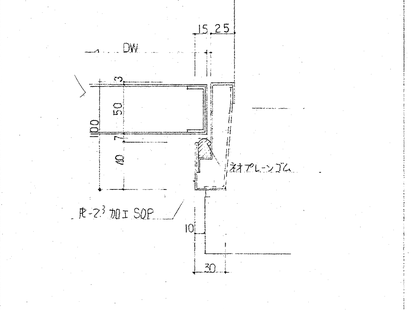



C-10 甲訪 常開 スチール枠 J SD-16 1/5

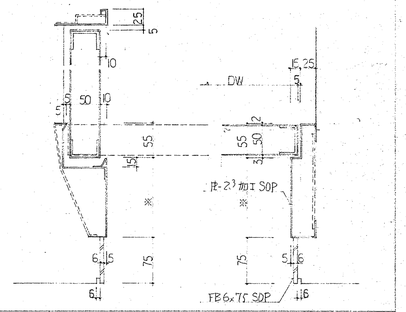



C-11 甲訪 常開 スチール枠 K SD-17 荷重 367-1ヶ所 1/5

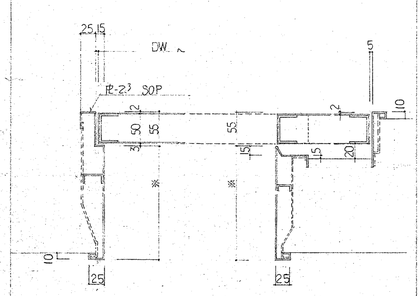



C-12 防火戸 召合せ 1/5

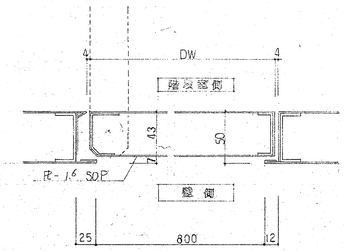



C-13 スチールドアー召し合せ部 1/5

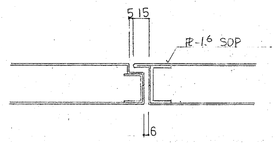



C-14 防煙垂れ壁 竜巻可動ベガ作ルール 1/5

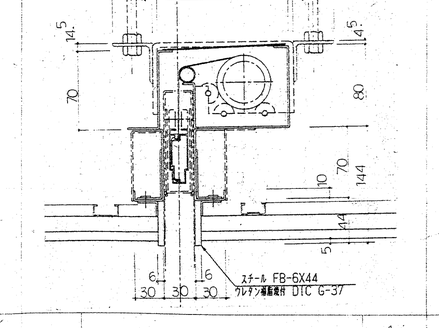



C-15 防煙垂れ壁 X4通り Y6-Y8間 1ヶ所 1/5

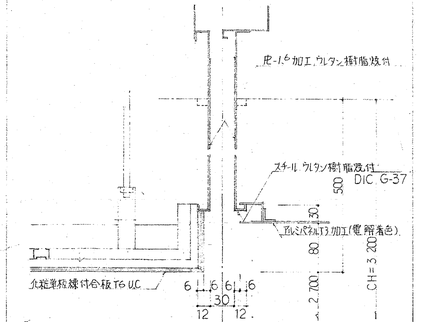



C-16 防煙垂れ壁 1/5

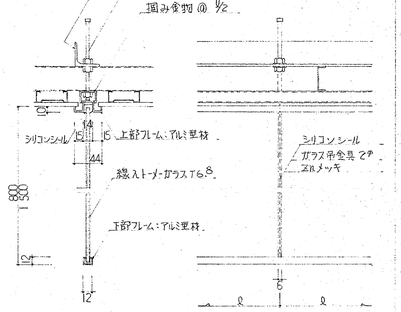



C-17 トイレブース 1/5

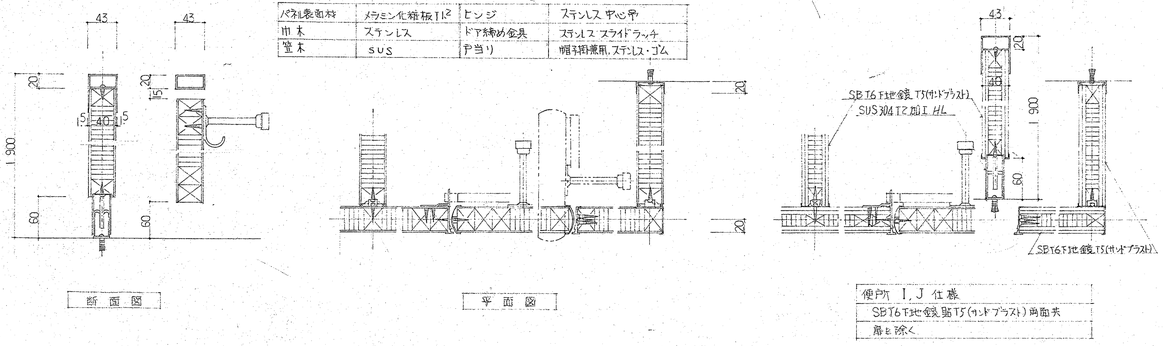



C-18 広場排煙塔ガラリ 1/10

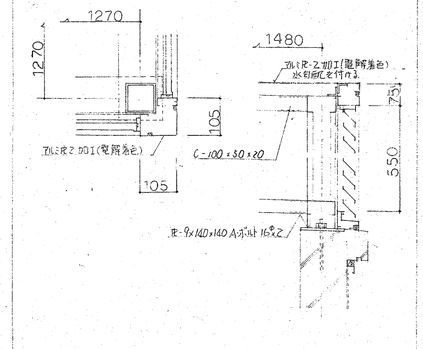


C-19 AT仕様 大枠 スチール枠 L SD 1,2,5 8,7,33 荷重 1-7 170-6 225-7 235-3 270-2 1/3

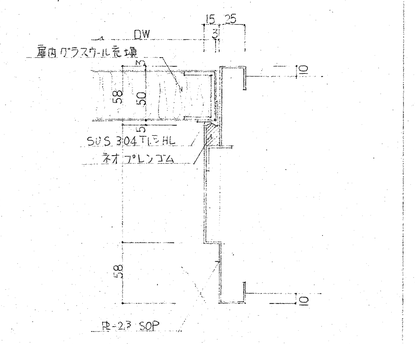


C-20 木製パネル /

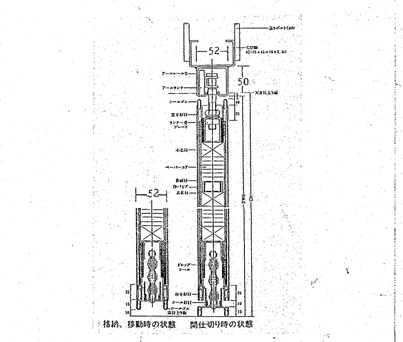
52
50
52
52
52